



### t 1

# PIANO di GOVERNO del TERRITORIO













IL SINDACO Antonio Badolato

IL SEGRETARIO COMUNALE Dott. Giuseppe Capodici

IL RESPONSABILE DEL PROCEDIMENTO



DATA: AGG: SCALA:

Giugno 2011 Luglio 2011





APPROVAZIONE DELLA CONFERENZA
AMBIENTALE in data ......

DELIBERA DI ADOZIONE DEL C.C.

n°..... del..... del

DELIBERA DI APPROVAZIONE DEL C.C.

PUBBLICAZIONE SUL B.U.R.L.

n°..... del.....



CITTÀ DI CURTATONE P.G.T.

## OSSERVAZIONI E PROPOSTE DI CONTRODEDUZIONE AL P.G.T. DEL COMUNE DI CURTATONE

Art. 13 della Legge Regionale 12/2005

Giugno 2011

#### ISTRUTTORIA OSSERVAZIONI E PROPOSTE DI CONTRODEDUZIONE

DETERMINAZIONI DELL'AMMINISTRAZIONE COMUNALE SUI PARERI E SULLE OSSERVAZIONI PERVENUTE AL P.G.T.

ISTRUTTORIA OSSERVAZIONI E PROPOSTE DI CONTRODEDUZIONE		DATA EMISSIONE	AGGIORNAMENTO	FOGLIO
		Giugno 2011	Luglio 2011	1
			CONSULENTE SISTEMA AGRICOLO Dott. Nicola Balboni	CONSULENTE SETTORE COMMERCIALE AST&P

POLARIS - Studio Associato - Via P. Verri. 33 - 46100 Mantova - Tel. 0376.248808 - www.studiopolaris.eu	PROF. ING. UGO BERNINI	COLLABORATORI
- Sidulo Associato — via P. Verri, 33 - 46100 Mantova - 1ei. 03/6.248808 - www.studiopolaris.eu	PROF. ING. 000 BERNINI	Geom. Matteo Rodella

CITTÀ DI CURTATONE P.G.T.

#### **PREMESSA**

Il Piano di Governo del Territorio del Comune di Curtatone è stato adottato con Deliberazione del Consiglio Comunale n. 65 in data 10/12/2010, ed è stato successivamente pubblicato in data 02/03/2011.

In esito alla pubblicazione, i cui termini sono scaduti il giorno 01/05/2011, si evince quanto segue:

- la Regione Lombardia con Delibera di Giunta Regionale n. IX/1830 del 08/06/2011 (assunta al protocollo comunale al n. 15952 del 14/06/2011) ha espresso valutazione favorevole rispetto alla coerenza del P.G.T. del Comune di Curtatone con il P.T.R.;
- il Dirigente della Settore Pianificazione territoriale, Programmazione e Assetto del territorio della Provincia di Mantova con Atto Dirigenziale n. 82/30 del 09/06/2011 (assunto al protocollo comunale al n. 15542 del 10/06/2011) ha espresso valutazione favorevole in merito alla compatibilità del P.G.T. del Comune di Curtatone con il P.T.C.P.;
- il Dirigente della *Struttura Valorizzazione delle Aree Protette e Difesa della Biodiversità della Regione Lombardia* con decreto n. 6444 del 28/06/2010 ha espresso valutazione di incidenza positiva alla ZPS/SIC presente sul territorio comunale;
- l'A.R.P.A. ha espresso il parere con nota in data 14/04/2011 prot. n. 52422 (assunto al protocollo comunale al n. 9229 del 14/04/2011);
- l'A.S.L. ha espresso il parere con nota in data 05/05/2011 prot. n. 36596 (assunto al protocollo comunale al n. 14810 del 03/06/2011);
- sono pervenute complessivamente n. 49 osservazioni, di cui n. 39 entro il termine e n. 10 oltre il termine indicato, comprensive dei pareri della Regione Lombardia e della Provincia di Mantova regolamentati da specifiche disposizioni normative.

L'Amministrazione ha ritenuto di poter esaminare tutte le osservazioni pervenute al fine di garantire massima efficacia ed efficienza alla procedura.

Tutte le osservazioni sono state esaminate dal gruppo di progettazione incaricato, dai competenti uffici e dall'Amministrazione comunale.

Per ogni osservazione è stata predisposta una scheda di sintesi che riporta le richieste di variazione/integrazione, le motivazioni addotte e la relativa <u>controdeduzione</u> che, a partire dalla richiesta di variazione e dalle motivazioni addotte, valuta e definisce, motivando:

- il non accoglimento;
- il non accoglimento parziale;
- l'accoglimento parziale;
- l'accoglimento totale;

e dispone le conseguenti variazioni/integrazioni ai documenti di P.G.T. adottati, che potranno essere elaborate in via definitiva e complessiva solo successivamente alla votazione consigliare.

Per una migliore e più immediata lettura e comprensione del dispositivo di controdeduzioni, ove si rendesse necessario, è stata predisposta una scheda illustrativa con la rappresentazione grafica che riporta le previsioni del P.G.T. adottato e le eventuali variazioni/integrazioni apportate.

Per quanto riguarda la normativa invece, tutte le variazioni conseguenti all'accoglimento parziale o totale di osservazioni sono state riportate in evidenza nel testo emendato, in modo da consentire una verifica diretta e immediata.

Gli elaborati finali del P.G.T. che, a seguito dell'approvazione definitiva ed in seguito alla pubblicazione sul S.I.T. della Regione Lombardia, entreranno in vigore, comprenderanno:

- gli elaborati del P.G.T. adottato che, non dovendo subire variazioni/integrazioni, mantengono la redazione originaria;
- gli elaborati che, avendo subito variazioni, sostituiranno i corrispondenti elaborati del P.G.T. adottato; tali elaborato porteranno la dicitura: "MODIFICATO E INTEGRATO A SEGUITO DELLE OSSERVAZIONI ACCOLTE".

ISTRUTTORIA OSSERVAZIONI E PROPOSTE DI CONTRODEDUZIONE		DATA EMISSIONE Giugno 2011	AGGIORNAMENTO Luglio 2011	FOGLIO 2	
			CONSULENTE SISTEMA AGRICOLO Dott. Nicola Balboni	CONSULENTE SETTORE COMMERCIALE AST&P	

POLARIS - Studio Associato - Via P. Verri. 33 - 46100 Mantova - Tel. 0376,248808 - www.studiopolaris.eu	PROF. ING. UGO BERNINI	COLLABORATORI
POLAKIS - Studio Associato — Via P. Verri, 33 - 46100 Mantova - Tel. 0376.248808 - www.studiopolaris.eu	PROF. ING. OGO BERNINI	Geom. Matteo Rodella

Si riporta di seguito la "Scheda Tipo" utilizzata per l'esame delle osservazioni, contenente le seguenti informazioni:

Protocollo: ................Identifica il numero di protocollo attribuito dagli Uffici Comunali al momento del deposito dell'Osservazione; Nominativo Osservante: ......Identifica il firmatario dell'Osservazione; OSSERVAZIONE N°:.....È il numero progressivo assegnato dal gruppo di progettazione, che identifica l'Osservazione sulla planimetria di riferimento; TAVOLA DEL P.G.T. ADOTTATO: ......Indica l'elaborato del P.G.T. (Documento di Piano, Piano delle Regole, Piano dei Servizi) cui è riferibile l'Osservazione. Nel caso l'osservazione non sia riconducibile a una specifica "Tavola" il campo non verrà compilato; ZONIZZAZIONE DEL P.G.T. ADOTTATO:.....Indica la "voce di legenda", della relativa tavola precedentemente citata, che rappresenta la zona urbanistica in cui ricade l'Osservazione. Nel caso l'Osservazione non sia riconducibile a una specifica "Zona" il campo non verrà compilato; SINTESI DELL'OSSERVAZIONE: ......Sintesi delle richieste di variazione/integrazione effettuate nell'Osservazione; EFFETTI DELLA PROPOSTA: ......Per fornire all'Amministrazione Comunale maggiori elementi di valutazione, oltre a quelli derivanti dalla sintesi dell'Osservazione, questa parte della scheda offre alcune considerazioni sugli eventuali potenziali effetti che la proposta della singola Osservazione avrebbe sul sistema ambientale e sulle scelte, obiettivi e criteri fondativi su cui il Piano adottato si basa; Urbanistica e del Consiglio Comunale, ad ogni osservazione è stata attribuita una tipologia di richiesta: PROPOSTA DI CONTRODEDUZIONE: ......Indica la proposta di accoglimento o non accoglimento dell'Osservazione. La Controdeduzione formulata dal gruppo di progettazione indica le motivazioni dell'accoglimento o meno dell'Osservazione e le eventuali modifiche/integrazioni da effettuare negli elaborati di Piano. Nel riquadro sottostante trovano localizzazione le quattro possibili votazioni del Consiglio comunale. I campi verranno compilati contestualmente alle votazioni durante la seduta consiliare di approvazione del P.G.T. SINTESI DEGLI IMPATTI SUL SISTEMA AMBIENTALE:....Indica, in sintesi, l'incidenza della proposta di controdeduzione sul sistema ambientale. OSSERVAZIONE/VOTAZIONE: ......Vengono indicate le quattro possibili votazioni del Consiglio Comunale e l'espressione numerica della votazione. I campi verranno compilati contestualmente alle votazioni durante la seduta

I ISTRUTTORIA OSSERVAZIONI E PROPOSTE DI CONTRODEDUZIONE		DATA EMISSIONE	AGGIORNAMENTO	FOGLIO	
		Giugno 2011	Luglio 2011	3	
			CONSULENTE SISTEMA AGRICOLO Dott. Nicola Balboni	CONSULENTE SETTORE COMMERCIALE AST&P	

consiliare di approvazione del P.G.T.

POLARIS - Studio Associato - Via P. Verri. 33 - 46100 Mantova - Tel. 0376,248808 - www.studiopolaris.eu	PROF. ING. UGO BERNINI	COLLABORATORI
POLAKIS - Studio Associato — Via P. Verri, 33 - 46100 Mantova - Tel. 0376.248808 - www.studiopolaris.eu	PROF. ING. OGO BERNINI	Geom. Matteo Rodella

Protocollo	Data	Località	Nominativo Osservante	Osservazione n.
8687	09/04/2011	SAN SILVESTRO	GIULIANO FUSARI	1

Tavola del P.G.T. Adottato	Zonizzazione del P.G.T. Adottato
PR B.1.1 / B.2.5	E2a

Il proponente osserva e chiede quanto segue: "Al fine di dare soddisfazione alla esigenza edificatoria della famiglia chiede l'inserimento di una minima porzione di area prevista nella zona E2a di interazione agricola posta peraltro all'interno della delimitazione individuata dal P.G.T. attuale come rappresentato nella planimetria allegata" con trasformazione da E2a a ZTR3.

		Nessuna Interazione		✓
	A. Impatto con il sistema delle tutele	Effetto non rilevante		
	storico architettoniche, paesistico	Effetto modesto		
	ambientali o sui vincoli	Effetto apprezzabile		
		Effetto rilevante		
		Decremento		
PROPOSTA		Non rilevante		✓
ő	B. Livello di incidenza in relazione al dimensionamento residenziale	Incremento modesto		
Ö	differisionamento residenziale	Incremento apprezzabile		
		Incremento rilevante		
ELLA		Non incidente		
DEL	C. Localizzazione in rapporto ai sistemi urbani riconosciuti dal P.G.T.	In continuità, area interstiziale		✓
	adottato	Nelle adiacenze, con sviluppo lineare o incongruo/in	ncoerente con i sistemi urbani centrali	
<u> </u>		Esterno ai sistemi urbani centrali		
EFFETTI		Nessun effetto		
	D. Tipologia	Effetto poco apprezzabile		✓
	D. Hpologia	Effetto di rigenerazione urbana		
		Effetto di nuova previsione		
	E. Livello di incidenza sul sistema degli	Non rilevante		✓
	ambiti agricoli	Marginale		
		Consistente		
	A. Richiesta di variazione (ampliamento/stral	cio) delle nuove previsioni del P.G.T.		
101		,	Residenziale	<b>✓</b>
NE	B. Richiesta di nuova classificazione		Economica	
DIZ			Agricola	
	C. Richiesta di variazione delle classificazioni	esistenti, modifica delle categorie di intervento		
TIPO	D. Modifica di vincoli, rispetti, tutele, ambiti a	agricoli di interesse strategico		
ISSO	E. Aggiornamenti, perfezionamenti cartograf	ici, errori materiali		✓
0	F. Modifiche, perfezionamenti normativi			
	G. Complesse (pareri Enti, U.T., etc.)			

Proposta di controdeduzione

L'Amministrazione comunale prende atto degli aggiornamenti catastali inerenti lo stato di fatto e, per quanto di competenza, li individua ed evidenzia con apposito simbolo, adeguando pertanto i confini della ZTR3 ponendoli a 5 m dai fabbricati esistenti ed evidenziati dall'osservazione. Si propone pertanto di accogliere parzialmente l'osservazione, limitatamente al recepimento dell'adeguamento catastale, risultando eccessiva la richiesta effettuata per questa fase approvativa e ritenendola di competenza della prossima variante al Documento di Piano.

Si propone pertanto l'accoglimento parziale.

Sintesi degli impatti sul sistema ambientale

L'osservazione e la proposta di controdeduzione producono modificazioni modeste e inducono effetti modesti sull'ambiente.

OSSERVAZIONE:	NON ACCOLTA	NON ACCOLTA PARZ	IALMENTE		P	ACCC	OLTA PARZIALMENTE	✓	ACCOLTA	
VOTAZIONE:	PRESENTI	VOTANTI		FAVC	REVOLI		CONTRARI		ASTENUTI	

ISTRUTTORIA OSSERVAZIONI E PROPOSTE DI CONTRODEDUZIONE		DATA EMISSIONE	AGGIORNAMENTO	FOGLIO	
		Giugno 2011	Luglio 2011	4	
			CONSULENTE SISTEMA AGRICOLO Dott. Nicola Balboni	CONSULENTE SETTORE COMMERCIALE AST&P	

Protocollo	Data	Località	Nominativo Osservante	Osservazione n.
9229	14/04/2011		ARPA – DIPARTIMENTO DI MANTOVA U.O. TERRITORIO E ATTIVITÀ PRODUTTIVE	<b>2</b> a

Tavola del P.G.T. Adottato	Zonizzazione del P.G.T. Adottato
	-

Si esprime parere favorevole.

				, , ,	
		Nessuna Interazione			
	A. Impatto con il sistema delle tutele	Effetto non rilevante			
	storico architettoniche, paesistico	Effetto modesto			
	ambientali o sui vincoli	Effetto apprezzabile			
		Effetto rilevante			
		Decremento			
PROPOSTA	B. Livello di incidenza in relazione al	Non rilevante			
0	dimensionamento residenziale	Incremento modesto			
ō	amensionamento residenzidie	Incremento apprezzabile			
		Incremento rilevante			
IA		Non incidente			
DELLA	C. Localizzazione in rapporto ai sistemi urbani riconosciuti dal P.G.T.	In continuità, area interstiziale			
_	adottato	Nelle adiacenze, con sviluppo lineare o incongruo/incoerente con i sistemi urbani centrali			
ᇤ	adottato	Esterno ai sistemi urbani centrali			
EFFETT		Nessun effetto			
ш	D. Tinalasia	Effetto poco apprezzabile			
	D. Tipologia	Effetto di rigenerazione urbana			
		Effetto di nuova previsione			
		Non rilevante			
	E. Livello di incidenza sul sistema degli ambiti agricoli	Marginale			
	ambiti agricon	Consistente			
	A. Richiesta di variazione (ampliamento/stral	sia) della puova pravisioni del D.G.T.			
	A. Richiesta di variazione (amphamento/strai	cio) delle fluove previsioni dei P.G.T.	Residenziale		
Ä	B. Richiesta di nuova classificazione		Economica		
_ 0	B. NICHIESTA di Huova ciassificazione				
TIPO DI SSERVAZIONE	C. Pichiecta di variazione delle classificazioni	esistenti, modifica delle categorie di intervento	Agricola		
TIPO	D. Modifica di vincoli, rispetti, tutele, ambiti a	<u> </u>			
T	E. Aggiornamenti, perfezionamenti cartograf	<u> </u>			
OS	F. Modifiche, perfezionamenti normativi	ici, ciron materian			
	G. Complesse (pareri Enti, U.T., etc.)			_	
	G. Complesse (pareri Enti, U.T., etc.)				

Proposta di controdeduzione	Presa d'atto. Si propone pertanto l'accoglimento.
Sintesi degli impatti sul sistema ambientale	L'osservazione e la proposta di controdeduzione non producono variazioni e quindi effetti sull'ambiente.

OSSERVAZIONE:	NON ACCOLTA	NON ACCOLTA PA	RZIALMENTE		A	cco	OLTA PARZIALMENTE	ACCOLTA	✓
VOTAZIONE:	PRESENTI	VOTANTI		FAVO	REVOLI		CONTRARI	ASTENUTI	

ISTRUTTORIA OSSERVAZIONI E PR	OPOSTE DI CONTRODEDUZIONE	DATA EMISSIONE Giugno 2011	AGGIORNAMENTO Luglio 2011	FOGLIO 5		
	<b>CONSULENTE GEOLOGICO</b> ENGEO srl – Dott. Carlo Caleffi		CONSULENTE SISTEMA AGRICOLO Dott. Nicola Balboni	CONSULENTE SETTORE COMMERCIALE AST&P		

POLARIS - Studio Associato - Via P. Verri. 33 - 46100 Mantova - Tel. 0376.248808 - www.studiopolaris.eu	PROF. ING. UGO BERNINI	COLLABORATORI
POLARIS - Studio Associato - Via P. Verri, 33 - 46100 Mantova - Tel. 0376.248808 - www.studiopolaris.eu	PROF. ING. OGO BERNINI	Geom. Matteo Rodella

Protocollo	Data	Località	Nominativo Osservante	Osservazione n.
9229	14/04/2011		ARPA – DIPARTIMENTO DI MANTOVA U.O. TERRITORIO E ATTIVITÀ PRODUTTIVE	2b

Tavola del P.G.T. Adottato	Zonizzazione del P.G.T. Adottato

Il proponente chiede di indicare, nelle schede di dettaglio relative agli ambiti di trasformazione, tutti i vincoli ambientali individuati sul territorio comunale e/o nelle vicinanze, in modo da visualizzare in modo chiaro la loro interferenza sia con lo stato attuale che con gli Ambiti di Trasformazione previsti.

		Nessuna Interazione		<b>√</b>
	A. Impatto con il sistema delle tutele	Effetto non rilevante		
	storico architettoniche, paesistico	Effetto modesto		
	ambientali o sui vincoli	Effetto apprezzabile		
		Effetto rilevante		
		Decremento		
PROPOSTA		Non rilevante		✓
00	B. Livello di incidenza in relazione al dimensionamento residenziale	Incremento modesto		
О	dimensionamento residenziale	Incremento apprezzabile		
PR		Incremento rilevante		
P		Non incidente		✓
DELLA	C. Localizzazione in rapporto ai sistemi urbani riconosciuti dal P.G.T.	In continuità, area interstiziale		
	adottato	Nelle adiacenze, con sviluppo lineare o incongruo/in	coerente con i sistemi urbani centrali	
E .	adottato	Esterno ai sistemi urbani centrali		
EFFETTI		Nessun effetto		✓
ш	D. Tipologia	Effetto poco apprezzabile		,
	D. Tipologia	Effetto di rigenerazione urbana		
		Effetto di nuova previsione		
	E Livelle di insidenza sul cistema degli	Non rilevante		✓
	E. Livello di incidenza sul sistema degli ambiti agricoli	Marginale		
	a	Consistente		
	A. Richiesta di variazione (ampliamento/stral	cio) delle nuove previsioni del P.G.T.		
			Residenziale	
Z	B. Richiesta di nuova classificazione		Economica	
DIZ			Agricola	
	C. Richiesta di variazione delle classificazioni	esistenti, modifica delle categorie di intervento		
TIPO	D. Modifica di vincoli, rispetti, tutele, ambiti a	agricoli di interesse strategico		
SSI	E. Aggiornamenti, perfezionamenti cartograf	ici, errori materiali		
0	F. Modifiche, perfezionamenti normativi			
	G. Complesse (pareri Enti, U.T., etc.)			<b>✓</b>

Proposta di controdeduzione

I vincoli ambientali sono riportati nella specifica tavola dei vincoli e nelle relative tavole di settore. Non sono riportati nelle schede perché risulterebbero di difficile lettura in considerazione dell'elevato numero. Pertanto si propone di non accogliere parzialmente l'osservazione pur valutando, nella prossima stesura, di indicare le schede tipologiche ambientali in fase di definizione con A.R.P.A.

Sintesi degli impatti sul sistema ambientale

OSSERVAZIONE:	NON ACCOLTA	NON ACCOLTA PARZIA	LMENTE	✓	AC	ссо	OLTA PARZIALMENTE	ACCOLTA	
VOTAZIONE:	PRESENTI	VOTANTI		FAVC	REVOLI		CONTRARI	ASTENUTI	

ISTRUTTORIA OSSERVAZIONI E PE	ROPOSTE DI CONTRODEDUZIONE	DATA EMISSIONE Giugno 2011	AGGIORNAMENTO Luglio 2011	FOGLIO 6
CONSULENTE IN ECOLOGIA APPLICATA Dott. Gianluca Vicini			CONSULENTE SISTEMA AGRICOLO Dott. Nicola Balboni	CONSULENTE SETTORE COMMERCIALE AST&P

POLARIS - Studio Associato - Via P. Verri. 33 - 46100 Mantova - Tel. 0376.248808 - www.studiopolaris.eu	PROF. ING. UGO BERNINI	COLLABORATORI
POLARIS - Studio Associato — Via P. Verri, 33 - 46100 Mantova - Tel. 0376.248808 - www.studiopolaris.eu	PROP. ING. OGO BERNINI	Geom. Matteo Rodella

Protocollo	Data	Località	Nominativo Osservante	Osservazione n.
9229	14/04/2011		ARPA – DIPARTIMENTO DI MANTOVA U.O. TERRITORIO E ATTIVITÀ PRODUTTIVE	<b>2</b> c

Tavola del P.G.T. Adottato	Zonizzazione del P.G.T. Adottato
	-

Sintesi dell'osservazione Relativamente alle fasce di rispetto si evidenzia l'opportunità di differenziare nonché esplicitare le diverse tipologie di impianti tecnologici; relativamente agli impianti di depurazione si segnala che, a parere della scrivente agenzia, le fasce di in edificabilità della dimensione di 100 m dovrebbero essere riportate dal confine dell'area su cui insiste l'impianto, così come indicato dalla Delibera del Comitato Interministeriale per la Tutela delle Acque.

		Nessuna Interazione					
	A. Impatto con il sistema delle tutele	Effetto non rilevante					
	storico architettoniche, paesistico	Effetto modesto					
	ambientali o sui vincoli	Effetto apprezzabile					
		Effetto rilevante					
-		Decremento					
PROPOSTA	B. Livello di incidenza in relazione al	Non rilevante					
00	dimensionamento residenziale	Incremento modesto					
SO	differisionamento residenziale	Incremento apprezzabile					
		Incremento rilevante					
DELLA	Non incidente						
)EI	C. Localizzazione in rapporto ai sistemi urbani riconosciuti dal P.G.T.	In continuità, area interstiziale					
	adottato	Nelle adiacenze, con sviluppo lineare o incongruo/incoerente con i sistemi urbani centrali					
늡		Esterno ai sistemi urbani centrali					
EFFETTI		Nessun effetto					
-	D. Tipologia	Effetto poco apprezzabile					
	5. 1.po.og.a	Effetto di rigenerazione urbana					
		Effetto di nuova previsione					
	E. Livello di incidenza sul sistema degli	Non rilevante					
	ambiti agricoli	Marginale					
		Consistente					
	A. Richiesta di variazione (ampliamento/stral	cio) delle nuove previsioni del P.G.T.					
ш			Residenziale				
Z	B. Richiesta di nuova classificazione		Economica				
DIZ			Agricola				
TIPO DI SERVAZION	C. Richiesta di variazione delle classificazioni	esistenti, modifica delle categorie di intervento					
TIF	D. Modifica di vincoli, rispetti, tutele, ambiti	agricoli di interesse strategico					
S	E. Aggiornamenti, perfezionamenti cartograf	ici, errori materiali					
0	F. Modifiche, perfezionamenti normativi						
	G. Complesse (pareri Enti, U.T., etc.)			✓			

Proposta di controdeduzione

Le fasce di rispetto sono differenziate per tipologia di impianti tecnologici. Nello specifico il depuratore e la stazione di sollevamento sono unificate per semplicità di lettura e di rappresentazione. Le fasce di inedificabilità sono riportate non dal confine dell'area ma dalla recinzione dell'area di competenza. Ciò perché i Comuni stanno cercando di acquisire le aree limitrofe per favorire i rimboschimenti e il loro inserimento creerebbe fasce eccessive. Pertanto si propone di non accogliere parzialmente l'osservazione, precisando l'impegno dell'Amministrazione comunale a redigere, dopo l'approvazione del P.G.T., un Regolamento Edilizio e d'Igiene unitari e coordinati.

Sintesi degli impatti sul sistema ambientale

OSSERVAZIONE:	NON ACCOLTA	NON ACCOLTA PA	RZIALMENTE	<b>✓</b>	ACCC	OLTA PARZIALMENTE	ACCOLTA	
VOTAZIONE:	PRESENTI	VOTANTI	F.	AVOREVOLI		CONTRARI	ASTENUTI	

I ISTRUTTORIA OSSERVAZIONI E PROPOSTE DI CONTRODEDUZIONE		DATA EMISSIONE	AGGIORNAMENTO	FOGLIO	
		Giugno 2011	Luglio 2011	7	
***************************************			CONSULENTE SISTEMA AGRICOLO Dott. Nicola Balboni	CONSULENTE SETTORE COMMERCIALE AST&P	

POLARIS - Studio Associato — Via P. Verri. 33 - 46100 Mantova - Tel. 0376.248808 - www.studiopolaris.eu	PROF. ING. UGO BERNINI	COLLABORATORI	İ
- Siudio Associdio — Via P. Verri, 33 - 46100 Mantova - 1el. 03/6.248808 - www.studiopolaris.eu	PROP. ING. OGO BERNINI	Geom. Matteo Rodella	İ

Protocollo	Data	Località	Nominativo Osservante	Osservazione n.
9229	14/04/2011		ARPA – DIPARTIMENTO DI MANTOVA U.O. TERRITORIO E ATTIVITÀ PRODUTTIVE	2d

Tavola del P.G.T. Adottato	Zonizzazione del P.G.T. Adottato
	-

Il proponente richiede la verifica della effettiva presenza di un impianto di depurazione presso il "Salumificio Squassoni".

		Nessuna Interazione		<b>✓</b>	
	A. Impatto con il sistema delle tutele	Effetto non rilevante			
	storico architettoniche, paesistico	Effetto modesto			
	ambientali o sui vincoli	Effetto apprezzabile			
		Effetto rilevante			
		Decremento			
PROPOSTA		Non rilevante		✓	
000	B. Livello di incidenza in relazione al dimensionamento residenziale	Incremento modesto			
Q	dimensionamento residenziale	Incremento apprezzabile			
		Incremento rilevante			
ELLA	Non incidente				
DEL	C. Localizzazione in rapporto ai sistemi urbani riconosciuti dal P.G.T.	In continuità, area interstiziale			
	adottato	Nelle adiacenze, con sviluppo lineare o incongruo/ir	ncoerente con i sistemi urbani centrali		
		Esterno ai sistemi urbani centrali			
EFFETTI		Nessun effetto		✓	
ш	D. Tipologia	Effetto poco apprezzabile			
	D. Hpologia	Effetto di rigenerazione urbana			
		Effetto di nuova previsione			
	E. Livello di incidenza sul sistema degli	Non rilevante		✓	
	ambiti agricoli	Marginale			
		Consistente			
	A. Richiesta di variazione (ampliamento/stral	cio) delle nuove previsioni del P.G.T.			
		,	Residenziale		
NE NE	B. Richiesta di nuova classificazione		Economica		
DIZ			Agricola		
	C. Richiesta di variazione delle classificazioni	esistenti, modifica delle categorie di intervento	- 1 - <del>-</del>		
TIPO	D. Modifica di vincoli, rispetti, tutele, ambiti a	agricoli di interesse strategico		1	
ISSO	E. Aggiornamenti, perfezionamenti cartografi	ici, errori materiali			
0	F. Modifiche, perfezionamenti normativi				
	G. Complesse (pareri Enti, U.T., etc.)			✓	

Proposta di controdeduzione	Si propone di accogliere l'osservazione inserendo il depuratore privato della ditta "Salumificio Squassoni" con la relativa fascia di rispetto.
Sintesi degli impatti sul sistema ambientale	L'osservazione presentata e le conseguenti modificazioni proposte agli atti del P.G.T., in sintesi: producono effetti migliorativi sull'ambiente.

OSSERVAZIONE:	NON ACCOLTA	NON ACCOLTA PA	RZIA	LMENTE		4	ACCC	OLTA PARZIALMENTE	ACCOLTA	✓
VOTAZIONE:	PRESENTI	VOTANTI			FAVC	DREVOLI		CONTRARI	ASTENUTI	

I ISTRUTTORIA OSSERVAZIONI E PROPOSTE DI CONTRODEDUZIONE		DATA EMISSIONE	AGGIORNAMENTO	FOGLIO	
		Giugno 2011	Luglio 2011	8	
			CONSULENTE SISTEMA AGRICOLO Dott. Nicola Balboni	CONSULENTE SETTORE COMMERCIALE AST&P	

POLARIS - Studio Associato – Via P. Verri. 33 - 46100 Mantova - Tel. 0376.248808 - www.studiopolaris.eu	PROF. ING. UGO BERNINI	COLLABORATORI
- Siudio Associdio — Via P. Verri, 33 - 46100 Mantova - 1el. 03/6.248808 - www.studiopolaris.eu	PROP. ING. OGO BERNINI	Geom. Matteo Rodella

Protocollo	Data	Località	Nominativo Osservante	Osservazione n.
9229	14/04/2011		ARPA – DIPARTIMENTO DI MANTOVA U.O. TERRITORIO E ATTIVITÀ PRODUTTIVE	<b>2</b> e

Tavola del P.G.T. Adottato	Zonizzazione del P.G.T. Adottato
	-

Il proponente chiede, vista la vicinanza fra il depuratore e il cimitero di Buscoldo, che si valutino eventuali opere di mitigazione al fine di evitare la dispersione e/o diffusione per aerosol di sostanze verso il cimitero.

		Nessuna Interazione		<b>/</b>
		Effetto non rilevante		•
	A. Impatto con il sistema delle tutele storico architettoniche, paesistico	Effetto modesto		
	ambientali o sui vincoli	Effetto apprezzabile		
		Effetto rilevante		
		Decremento		
ΤA		Non rilevante		1
.SO	B. Livello di incidenza in relazione al	Incremento modesto		•
) AC	dimensionamento residenziale	Incremento apprezzabile		
PROPOSTA		Incremento rilevante		
		Non incidente		<b>✓</b>
ELLA	C. Localizzazione in rapporto ai sistemi	In continuità, area interstiziale		,
	urbani riconosciuti dal P.G.T.	Nelle adiacenze, con sviluppo lineare o incongruo/inc	coerente con i sistemi urbani centrali	
E	adottato	Esterno ai sistemi urbani centrali		
표	adottato	Nessun effetto		<b>√</b>
Ш		Effetto poco apprezzabile		
	D. Tipologia	Effetto di rigenerazione urbana		
		Effetto di nuova previsione		
		Non rilevante		✓
	E. Livello di incidenza sul sistema degli	Marginale		
	ambiti agricoli	Consistente		
	A. Richiesta di variazione (ampliamento/stral	lcio) delle nuove previsioni del P.G.T.	1	
빌			Residenziale	
0	B. Richiesta di nuova classificazione		Economica	
TIPO DI SSERVAZIONE	C Dishipate di maiorica della desificacioni	orizania i modifica della casconia di insomona	Agricola	
TIPO	D. Modifica di vincoli, rispetti, tutele, ambiti	esistenti, modifica delle categorie di intervento		
T		<u> </u>		
0.5	E. Aggiornamenti, perfezionamenti cartograf     F. Modifiche, perfezionamenti normativi	וכו, פרוטוו ווומנפרומוו		
	G. Complesse (pareri Enti, U.T., etc.)			

Proposta di controdeduzione	Si propone di accogliere parzialmente l'osservazione, pur precisando che essa rientra tra le previsioni generali del P.G.T
Sintesi degli impatti sul sistema ambientale	L'osservazione e la proposta di controdeduzione non producono variazioni e quindi effetti sull'ambiente.

OSSERVAZIONE:	NON ACCOLTA	NON ACCOLTA PA	ARZIALMENTE		ACC	OLTA PARZIALMENTE	✓	ACCOLTA
VOTAZIONE:	PRESENTI	VOTANTI		FAVOREVOLI		CONTRARI		ASTENUTI

ISTRUTTORIA OSSERVAZIONI E PROPOSTE DI CONTRODEDUZIONE		DATA EMISSIONE Giugno 2011	AGGIORNAMENTO Luglio 2011	<b>FOGLIO</b> 9	
			CONSULENTE SISTEMA AGRICOLO Dott. Nicola Balboni	CONSULENTE SETTORE COMMERCIALE AST&P	

POLARIS - Studio Associato - Via P. Verri. 33 - 46100 Mantova - Tel. 0376.248808 - www.studiopolaris.eu	PROF. ING. UGO BERNINI	COLLABORATORI
POLARIS - Studio Associato - Via P. Verri, 33 - 46100 Mantova - Tel. 0376.248808 - www.studiopolaris.eu	PROF. ING. OGO BERNINI	Geom. Matteo Rodella

Protocollo	Data	Località	Nominativo Osservante	Osservazione n.
9229	14/04/2011		ARPA – DIPARTIMENTO DI MANTOVA U.O. TERRITORIO E ATTIVITÀ PRODUTTIVE	2f

Tavola del P.G.T. Adottato	Zonizzazione del P.G.T. Adottato
	-

Sintesi dell'osservazione Si segnala l'opportunità di condurre, in accordo con l'Autorità d'Ambito e il gestore del servizio idrico integrato, un approfondimento e un'analisi effettiva dello stato dei servizi idrici di captazione, adduzione e distribuzione di acqua, di fognatura e di depurazione delle acque reflue, al fine di valutare la fattibilità delle scelte di piano e gli interventi infrastrutturali necessari e prioritari, anche alla luce delle pressioni prodotte dai nuovi sviluppi insediativi. In particolare appare fondamentale valutare l'efficienza e la capacità (effettiva e di progetto) dell'impianto di depurazione ancora presente sul territorio comunale, che non pare essere, già allo stato attuale, sufficiente a trattare i reflui attualmente presenti, né tanto meno quelli derivanti dall'incremento insediativo previsto.

		Nessuna Interazione		<b>✓</b>	
	A. Impatto con il sistema delle tutele	Effetto non rilevante			
	storico architettoniche, paesistico	Effetto modesto			
	ambientali o sui vincoli	Effetto apprezzabile			
		Effetto rilevante			
-		Decremento			
ST/	B. Livello di incidenza in relazione al	Non rilevante		✓	
Ö	dimensionamento residenziale	Incremento modesto			
Ö	differisionamento residenziale	Incremento apprezzabile			
PR		Incremento rilevante			
DELLA PROPOSTA		Non incidente		✓	
E	C. Localizzazione in rapporto ai sistemi urbani riconosciuti dal P.G.T.	In continuità, area interstiziale			
	adottato	Nelle adiacenze, con sviluppo lineare o incongruo/i	ncoerente con i sistemi urbani centrali		
E	adottato	Esterno ai sistemi urbani centrali			
표	adottato D. Tipologia	Nessun effetto		✓	
ш		Effetto poco apprezzabile			
	D. Tipologia	Effetto di rigenerazione urbana			
		Effetto di nuova previsione			
		Non rilevante		✓	
	E. Livello di incidenza sul sistema degli ambiti agricoli	Marginale			
	ambiti agricon	Consistente			
	A Dishipate di praincipus / praelis, pr	sia) della guarra garriisiani del D.C.T.			
	A. Richiesta di variazione (ampliamento/stral	icio) delle fluove previsioni dei P.G.T.	T		
빌			Residenziale		
_ 6	B. Richiesta di nuova classificazione		Economica		
D D			Agricola		
TIPO DI SERVAZION		esistenti, modifica delle categorie di intervento			
E H	D. Modifica di vincoli, rispetti, tutele, ambiti	<u> </u>			
059	E. Aggiornamenti, perfezionamenti cartograf	ici, errori materiali			
9	F. Modifiche, perfezionamenti normativi				
	G. Complesse (pareri Enti, U.T., etc.)	Complesse (pareri Enti, U.T., etc.)			

Proposta di controdeduzione

Il P.G.T. è già dotato di opportune schede valutative, comunque il Comune in fase di approvazione dei singoli Ambiti di Trasformazione chiederà preventivamente il parere dell'Ente gestore del servizio idrico integrato, al fine di confermare le attuali previsioni.

Parzialmente accolta.

Sintesi degli impatti sul sistema ambientale

OSSERVAZIONE:	NON ACCOLTA	NON ACCOLTA PA	NON ACCOLTA PARZIALMENTE		ACCO	OLTA PARZIALMENTE	✓	ACCOLTA	
VOTAZIONE:	PRESENTI	VOTANTI	F/	VOREVOLI		CONTRARI		ASTENUTI	

ISTRUTTORIA OSSERVAZIONI E PROPOSTE DI CONTRODEDUZIONE		DATA EMISSIONE	AGGIORNAMENTO	FOGLIO	
		Giugno 2011	Luglio 2011	10	
			CONSULENTE SISTEMA AGRICOLO Dott. Nicola Balboni	CONSULENTE SETTORE COMMERCIALE AST&P	

POLARIS - Studio Associato – Via P. Verri. 33 - 46100 Mantova - Tel. 0376.248808 - www.studiopolaris.eu	PROF. ING. UGO BERNINI	COLLABORATORI
- Siudio Associdio — Via P. Verri, 33 - 46100 Mantova - 1el. 03/6.248808 - www.studiopolaris.eu	PROP. ING. OGO BERNINI	Geom. Matteo Rodella

Protocollo	Data	Località	Nominativo Osservante	Osservazione n.
9229	14/04/2011		ARPA – DIPARTIMENTO DI MANTOVA U.O. TERRITORIO E ATTIVITÀ PRODUTTIVE	2g

Tavola del P.G.T. Adottato	Zonizzazione del P.G.T. Adottato
	-

Sintesi dell'osservazione Altro aspetto importante da tenere in considerazione è l'interazione fra zone edificate e strutture adibite ad allevamenti zootecnici; a tal proposito si segnala che non si condivide la realizzazione di ambiti di espansione all'interno delle fasce di rispetto da strutture zootecniche e si ritiene opportuna una verifica della effettiva larghezza delle fasce, che dovranno essere opportunamente verificate con la locale Azienda Sanitaria. Le fasce, che dovrebbero essere riferite, principalmente, ad insediamenti residenziali si ritengono proponibili anche per talune attività produttive e/o artigianali, nonché commerciali e di servizi che potrebbero essere soggette a fonti di molestie da parte delle adiacenti strutture zootecniche.

		Nessuna Interazione			
	A. Impatto con il sistema delle tutele	Effetto non rilevante			
	storico architettoniche, paesistico	Effetto modesto			
	ambientali o sui vincoli	Effetto apprezzabile			
		Effetto rilevante			
4		Decremento			
ST/	B. Livello di incidenza in relazione al	Non rilevante		✓	
0	dimensionamento residenziale	Incremento modesto			
Ö	differisionamento residenziale	Incremento apprezzabile			
PR		Incremento rilevante			
P		Non incidente		✓	
DELLA PROPOSTA	C. Localizzazione in rapporto ai sistemi urbani riconosciuti dal P.G.T.	In continuità, area interstiziale			
	adottato	Nelle adiacenze, con sviluppo lineare o incongruo/	incoerente con i sistemi urbani centrali		
E	adottato	Esterno ai sistemi urbani centrali			
EFFETTI		Nessun effetto		✓	
Ш	D. Timelesia	Effetto poco apprezzabile			
	D. Tipologia	Effetto di rigenerazione urbana			
		Effetto di nuova previsione			
		Non rilevante		✓	
	E. Livello di incidenza sul sistema degli ambiti agricoli	Marginale			
	anibiti agricon	Consistente			
	A. Richiesta di variazione (ampliamento/stral	cio) delle nuove previsioni del P.G.1.			
빌			Residenziale		
_ 6	B. Richiesta di nuova classificazione		Economica		
DI V			Agricola		
TIPO		classificazioni esistenti, modifica delle categorie di intervento			
TIPO DI SSERVAZION	D. Modifica di vincoli, rispetti, tutele, ambiti	<u> </u>			
053	E. Aggiornamenti, perfezionamenti cartograf	ici, errori materiali			
0	F. Modifiche, perfezionamenti normativi				
	G. Complesse (pareri Enti, U.T., etc.)			✓	

Proposta di controdeduzione

Si precisa che il Comune ha adottato una specifica normativa ricompresa nella discussione di VAS con altri comuni. La stessa è stata ripresa dal P.G.T. attuale e pertanto gli Ambiti risultano tutti coerenti e conformi. Si precisa che è stato effettuato una ulteriore ed adeguata verifica della corretta indicazione degli allevamenti con alcune modeste variazioni precisando che l'identificazione degli allevamenti zootecnici è quella dell'anagrafe regionale.

Si propone di non accogliere parzialmente l'osservazione.

Sintesi degli impatti sul sistema ambientale

OSSERVAZIONE:	NON ACCOLTA	NON ACCOLTA PARZIALN	MENTE ✓	-	ACCC	OLTA PARZIALMENTE	ACCOLTA	
VOTAZIONE:	PRESENTI	VOTANTI	FAV	DREVOLI		CONTRARI	ASTENUTI	

ISTRUTTORIA OSSERVAZIONI E PI	TRUTTORIA OSSERVAZIONI E PROPOSTE DI CONTRODEDUZIONE		AGGIORNAMENTO Luglio 2011	FOGLIO 11	
	CONSULENTE GEOLOGICO ENGEO srl – Dott. Carlo Caleffi		CONSULENTE SISTEMA AGRICOLO Dott. Nicola Balboni	CONSULENTE SETTORE COMMERCIALE AST&P	

POLARIS - Studio Associato – Via P. Verri. 33 - 46100 Mantova - Tel. 0376.248808 - www.studiopolaris.eu	PROF. ING. UGO BERNINI	COLLABORATORI
- Siudio Associdio — Via P. Verri, 33 - 46100 Mantova - 1el. 03/6.248808 - www.studiopolaris.eu	PROP. ING. OGO BERNINI	Geom. Matteo Rodella

Protocollo	Data	Località	Nominativo Osservante	Osservazione n.
9229	14/04/2011		ARPA – DIPARTIMENTO DI MANTOVA U.O. TERRITORIO E ATTIVITÀ PRODUTTIVE	2h

Tavola del P.G.T. Adottato	Zonizzazione del P.G.T. Adottato
	-

A parere di questa Agenzia le distanze dovrebbero essere indicate dalle strutture zootecniche o, meglio, dal "confine della corte agricola" così da consentire eventuali ampliamenti delle stesse.

		Nessuna Interazione		
		Effetto non rilevante		+ -
	A. Impatto con il sistema delle tutele storico architettoniche, paesistico	Effetto modesto		
	ambientali o sui vincoli	Effetto apprezzabile		
		Effetto rilevante		
		Decremento		
ΤA		Non rilevante		1
.SO	B. Livello di incidenza in relazione al	Incremento modesto		+ -
) AC	dimensionamento residenziale	Incremento apprezzabile		
PROPOSTA		Incremento rilevante		
		Non incidente		<b>/</b>
ELLA	C. Localizzazione in rapporto ai sistemi	In continuità, area interstiziale		•
	urbani riconosciuti dal P.G.T.	Nelle adiacenze, con sviluppo lineare o incongruo/inc	coerente con i sistemi urbani centrali	
E	adottato	Esterno ai sistemi urbani centrali		
EFFETTI		Nessun effetto		1
Ш		Effetto poco apprezzabile		
	D. Tipologia	Effetto di rigenerazione urbana		
		Effetto di nuova previsione		
		Non rilevante		<b>✓</b>
	E. Livello di incidenza sul sistema degli	Marginale		
	ambiti agricoli	Consistente		
				<u> </u>
	A. Richiesta di variazione (ampliamento/stra	lcio) delle nuove previsioni del P.G.T.	I	
빌			Residenziale	
0	B. Richiesta di nuova classificazione		Economica	
O D AZI	C Dishipate di maiorica della desificacioni	orizania i modifica della casconia di insomona	Agricola	
TIPO		esistenti, modifica delle categorie di intervento		
TIPO DI SSERVAZIONE	D. Modifica di vincoli, rispetti, tutele, ambiti	<u> </u>		
0.5	E. Aggiornamenti, perfezionamenti cartograf     F. Modifiche, perfezionamenti normativi	וכו, פוזטוו ווומנפוזמוו		
				-
	G. Complesse (pareri Enti, U.T., etc.)			v

Proposta di controdeduzione

Si precisa che le distanze di rispetto sono indicate dalle singole strutture zootecniche e non dalla "Corte agricola" per la difficoltà di individuare univocamente un perimetro di "Corte agricola". Pertanto si propone di non accogliere l'osservazione per la precisazione sopra esposta.

Sintesi degli impatti sul sistema ambientale

L'osservazione e la proposta di controdeduzione non producono variazioni e quindi effetti sull'ambiente.

OSSERVAZIONE:	NON ACCOLTA	✓	NON ACCOLTA PARZIALMENTE			ACCOLTA PARZIALMENTE		ACCOLTA		
VOTAZIONE:	PRESENTI		VOTANTI			FAVO	REVOLI		CONTRARI	ASTENUTI

ISTRUTTORIA OSSERVAZIONI E PROPOSTE DI CONTRODEDUZIONE		DATA EMISSIONE	AGGIORNAMENTO	FOGLIO
		Giugno 2011	Luglio 2011	12
CONSULENTE IN ECOLOGIA APPLICATA Dott. Gianluca Vicini			CONSULENTE SISTEMA AGRICOLO Dott. Nicola Balboni	CONSULENTE SETTORE COMMERCIALE AST&P

Protocollo	Data	Località	Nominativo Osservante	Osservazione n.
9229	14/04/2011		ARPA – DIPARTIMENTO DI MANTOVA U.O. TERRITORIO E ATTIVITÀ PRODUTTIVE	2i

Tavola del P.G.T. Adottato	Zonizzazione del P.G.T. Adottato

Sintesi dell'osservazione Nell'auspicare una "armonizzazione" fra le norme del Regolamento Locale di Igiene e le norme indicate nei documenti del P.G.T., si consiglia di consentire l'edificazione all'interno delle "armonizzate" fasce di rispetto solamente dopo la dismissione delle strutture zootecniche in particolare si segnala che, per gli allevamenti posti a ridosso sia delle nuove aree in trasformazione ma anche di zone edificate esistenti (come nel caso, ad esempio, degli ATR 701, 702 e probabilmente anche 703), si auspica la loro dismissione e ricollocamento lontano dalle zone edificate, anche alla luce della impossibilità di adeguamento dopo il 31/12/2010 previsto dal DM 209/2006 (Direttiva Nitrati). Alla luce della costante evoluzione normativa si consiglia infine, per evitare duplicazioni e/o problemi interpretativi delle norme relative agli allevamenti zootecnici, di fare rimando alla normativa di settore e, se del caso, di effettuare un raccordo oltre che con l'appena indicato DM anche con il D.Lgs 152/06 e s.m.i. con la DGR 5868/2007 e col codice di buona pratica agricola del 19/04/99.

		Nessuna Interazione		✓
	A. Impatto con il sistema delle tutele	Effetto non rilevante		
	storico architettoniche, paesistico	Effetto modesto		
	ambientali o sui vincoli	Effetto apprezzabile		
		Effetto rilevante		
-		Decremento		
DELLA PROPOSTA	B. Livello di incidenza in relazione al	Non rilevante		✓
00	dimensionamento residenziale	Incremento modesto		
SOF	differisionamento residenziale	Incremento apprezzabile		
PF		Incremento rilevante		
LA.		Non incidente		✓
Œ	C. Localizzazione in rapporto ai sistemi urbani riconosciuti dal P.G.T.	In continuità, area interstiziale		
	adottato	Nelle adiacenze, con sviluppo lineare o incongruo/in	ncoerente con i sistemi urbani centrali	
EFFETTI		Esterno ai sistemi urbani centrali		
H.		Nessun effetto		✓
ш	D. Tipologia	Effetto poco apprezzabile		
	D. Tipologia	Effetto di rigenerazione urbana		
		Effetto di nuova previsione		
	E. Livello di incidenza sul sistema degli	Non rilevante		✓
	ambiti agricoli	Marginale		
	3,10011	Consistente		
	A. Richiesta di variazione (ampliamento/stral	cio) delle nuove previsioni del P.G.T		
	A. Memesta di vanazione (amphamento/strai	cioj delle ndove previsioni dei F.d.T.	Residenziale	
Z	B. Richiesta di nuova classificazione		Economica	
DIZ	b. Nemesta di naova ciassinazione		Agricola	
TIPO DI SSERVAZIONE	C Richiesta di variazione delle classificazioni	esistenti, modifica delle categorie di intervento	7.5	
TIPO	D. Modifica di vincoli, rispetti, tutele, ambiti			
SSE	E. Aggiornamenti, perfezionamenti cartograf	<u> </u>		
Ö	F. Modifiche, perfezionamenti normativi			
	G. Complesse (pareri Enti, U.T., etc.)			<b>✓</b>

Proposta di controdeduzione

Si precisa che all'interno degli ATR 701, 702 e 703 non risultano allevamenti zootecnici sulla base dei rilievi effettuati. Per quanto inerisce l'allineamento del quadro normativo l'Amministrazione assume l'impegno di redigere, dopo l'approvazione del P.G.T., un Regolamento Edilizio e d'Igiene unitario e coordinato, recependo anche le varie disposizioni di ultima emanazione ed in continua evoluzione.

Si propone pertanto di non accogliere parzialmente l'osservazione.

Sintesi degli impatti sul sistema ambientale

OSSERVAZIONE:	NON ACCOLTA	NON ACCOLTA PARZ	ZIALMENTE	✓		ACCC	OLTA PARZIALMENTE	ACCOLTA	
VOTAZIONE:	PRESENTI	VOTANTI		FΔV	DREVOLI		CONTRARI	ASTENUTI	
VOTAZIONE.	TRESERTI	VOIAIIII		171	JILL VOLI		CONTIN	ASILITOTI	

ISTRUTTORIA OSSERVAZIONI E PROPOSTE DI CONTRODEDUZIONE		DATA EMISSIONE	AGGIORNAMENTO	FOGLIO
		Giugno 2011	Luglio 2011	13
	<b>CONSULENTE GEOLOGICO</b> ENGEO srl – Dott. Carlo Caleffi		CONSULENTE SISTEMA AGRICOLO Dott. Nicola Balboni	CONSULENTE SETTORE COMMERCIALE AST&P

POLARIS - Studio Associato – Via P. Verri. 33 - 46100 Mantova - Tel. 0376.248808 - www.studiopolaris.eu	PROF. ING. UGO BERNINI	COLLABORATORI
- Siudio Associdio — Via P. Verri, 33 - 46100 Mantova - 1el. 03/6.248808 - www.studiopolaris.eu	PROP. ING. OGO BERNINI	Geom. Matteo Rodella

Protocollo	Data	Località	Nominativo Osservante	Osservazione n.
9229	14/04/2011		ARPA – DIPARTIMENTO DI MANTOVA U.O. TERRITORIO E ATTIVITÀ PRODUTTIVE	21

Tavola del P.G.T. Adottato	Zonizzazione del P.G.T. Adottato

Sintesi dell'osservazione Si ravvisa anche l'opportunità di evitare, per quanto possibile, la promiscuità fra residenza e attività artigianali o produttive ed, eventualmente, anche commerciali ponendo, se del caso, limitazioni nelle destinazioni ammissibili. Nei casi in cui possono ricorrere tali presupposti, eventualmente sia per i nuovi Ambiti di Trasformazione (come, ad esempio, per l'ATR 301 nelle cui vicinanze pare presente un'attività di ristorazione, per gli ATR 204 e 601, ma proponibile anche per l'ATS 401) che per le zone esistenti, si evidenzia la necessità di valutare attentamente le tipologie di attività presenti e, nel caso di insediamento di nuove attività, di porre particolare attenzione nel valutarne la compatibilità con il contesto in cui sono previste e col territorio circostante, prevedendo, se possibile, fasce di terreno a "cuscinetto" fra le varie zone urbanistiche con funzione di mitigazione e schermatura verde; tali fasce potrebbero essere attrezzate con alberature di diverse tipologie (basso, medio ed alto fusto autoctone ed ecologicamente idonee al sito) nonché con adeguati manufatti e/o opere atti a ridurre gli impatti presenti o previsti.

		Nessuna Interazione		<b>~</b>
	A. Impatto con il sistema delle tutele	Effetto non rilevante		
	storico architettoniche, paesistico	Effetto modesto		
	ambientali o sui vincoli	Effetto apprezzabile		
		Effetto rilevante		
-		Decremento		
PROPOSTA	B. Livello di incidenza in relazione al	Non rilevante		✓
0	dimensionamento residenziale	Incremento modesto		
ō	annensionamento residenziale	Incremento apprezzabile		
		Incremento rilevante		
DELLA		Non incidente		✓
E	C. Localizzazione in rapporto ai sistemi urbani riconosciuti dal P.G.T.	In continuità, area interstiziale		
	adottato	Nelle adiacenze, con sviluppo lineare o incongruo/i	incoerente con i sistemi urbani centrali	
E	adottato	Esterno ai sistemi urbani centrali		
EFFETTI		Nessun effetto		✓
ш		Effetto poco apprezzabile		
	D. Tipologia	Effetto di rigenerazione urbana		
		Effetto di nuova previsione		
		Non rilevante		✓
	E. Livello di incidenza sul sistema degli ambiti agricoli	Marginale		
	ambiti agricon	Consistente		
	A Dilling B			1
	A. Richiesta di variazione (ampliamento/stral	cio) delle nuove previsioni del P.G.T.	Tau	
岁			Residenziale	
_ 0	B. Richiesta di nuova classificazione		Economica	
AZ	AZI		Agricola	
TIPO DI ERVAZIONE		esistenti, modifica delle categorie di intervento		
S	D. Modifica di vincoli, rispetti, tutele, ambiti			
OS	E. Aggiornamenti, perfezionamenti cartograf	ıcı, errorı materiali		
	F. Modifiche, perfezionamenti normativi			
	G. Complesse (pareri Enti, U.T., etc.)			✓

Proposta di controdeduzione

Corre l'obbligo di osservare che il Piano ha attuato ogni azione possibile per limitare o migliorare le esistenti promiscuità tra residenza e attività produttive. Inoltre sono state ritenute compatibili le seguenti posizioni: ATR 301, pur variato e ristorante limitrofo; dismissione dell'ex Comac e dell'ex Centro Tori (ATR 204/ATR 601 e ATS 401 – OASI). Il Piano infine già prevede, ove possibile, fasce di bordo o fasce "cuscinetto" a verde, pertanto si propone un non accoglimento parziale.

Sintesi degli impatti sul sistema ambientale

OSSERVAZIONE:	NON ACCOLTA	NON ACCOLTA PAR	ZIALMENTE 🗸	ACC	OLTA PARZIALMENTE	ACCOLTA	
VOTAZIONE:	PRESENTI	VOTANTI	FAVO	DREVOLI	CONTRARI	ASTENUTI	

ISTRUTTORIA OSSERVAZIONI E PROPOSTE DI CONTRODEDUZIONE		DATA EMISSIONE	AGGIORNAMENTO	FOGLIO
		Giugno 2011	Luglio 2011	14
	<b>CONSULENTE GEOLOGICO</b> ENGEO srl – Dott. Carlo Caleffi		CONSULENTE SISTEMA AGRICOLO Dott. Nicola Balboni	CONSULENTE SETTORE COMMERCIALE AST&P

POLARIS - Studio Associato – Via P. Verri. 33 - 46100 Mantova - Tel. 0376.248808 - www.studiopolaris.eu	PROF. ING. UGO BERNINI	COLLABORATORI
- Siudio Associdio — Via P. Verri, 33 - 46100 Mantova - 1el. 03/6.248808 - www.studiopolaris.eu	PROP. ING. OGO BERNINI	Geom. Matteo Rodella

Protocollo	Data	Località	Nominativo Osservante	Osservazione n.
9229	14/04/2011		ARPA – DIPARTIMENTO DI MANTOVA U.O. TERRITORIO E ATTIVITÀ PRODUTTIVE	2m

Tavola del P.G.T. Adottato	Zonizzazione del P.G.T. Adottato
-	

Particolare attenzione si ritiene debba inoltre essere posta all'Ambito ATR 705 che sarà realizzato nelle vicinanze del cimitero; anche per quest'ambito si consiglia di realizzare una efficace ed effettiva barriera (tipo V3-02) a separazione con la struttura cimiteriale per il rispetto dei dolenti.

		Nessuna Interazione		-/
		Effetto non rilevante		
	A. Impatto con il sistema delle tutele			
	storico architettoniche, paesistico ambientali o sui vincoli	Effetto modesto		
	ambientan o sur vincon	Effetto apprezzabile		
		Effetto rilevante		
⋖		Decremento		
ST	B. Livello di incidenza in relazione al	Non rilevante		✓
PO	dimensionamento residenziale	Incremento modesto		
0		Incremento apprezzabile		
DELLA PROPOSTA		Incremento rilevante		
Y.		Non incidente		✓
EL	C. Localizzazione in rapporto ai sistemi urbani riconosciuti dal P.G.T.	In continuità, area interstiziale		
	adottato	Nelle adiacenze, con sviluppo lineare o incongr	ruo/incoerente con i sistemi urbani centrali	
E	adottato	Esterno ai sistemi urbani centrali		
EFFETTI		Nessun effetto		✓
Ш		Effetto poco apprezzabile		
	D. Tipologia	Effetto di rigenerazione urbana		
		Effetto di nuova previsione		
		Non rilevante		✓
	E. Livello di incidenza sul sistema degli	Marginale		
	ambiti agricoli	Consistente		
	A. Richiesta di variazione (ampliamento/stral	cio) delle nuove previsioni del P.G.T.		
빌			Residenziale	
_ 0	B. Richiesta di nuova classificazione		Economica	
DI			Agricola	
TIPO DI SERVAZIONE		esistenti, modifica delle categorie di intervento		
TI	D. Modifica di vincoli, rispetti, tutele, ambiti	<u> </u>		
055	E. Aggiornamenti, perfezionamenti cartograf	ici, errori materiali		
0	F. Modifiche, perfezionamenti normativi			
	G. Complesse (pareri Enti, U.T., etc.)			✓

Proposta di controdeduzione

Corre l'obbligo di osservare che per l'Ambito ATR 705 la scheda già prevede un'opportuna e idonea fascia a verde, pertanto si propone un accoglimento parziale.

Sintesi degli impatti sul

OSSERVAZIONE:	NON ACCOLTA	NON ACCOLTA PARZ	IALMENTE		P	ACCC	OLTA PARZIALMENTE	✓	ACCOLTA	
VOTAZIONE:	PRESENTI	VOTANTI		FAVC	REVOLI		CONTRARI		ASTENUTI	

ISTRUTTORIA OSSERVAZIONI E PR	OPOSTE DI CONTRODEDUZIONE	DATA EMISSIONE Giugno 2011	AGGIORNAMENTO Luglio 2011	FOGLIO 15	
***************************************			CONSULENTE SISTEMA AGRICOLO Dott. Nicola Balboni	CONSULENTE SETTORE COMMERCIALE AST&P	

Protocollo	Data	Località	Nominativo Osservante	Osservazione n.
9229	14/04/2011		ARPA – DIPARTIMENTO DI MANTOVA U.O. TERRITORIO E ATTIVITÀ PRODUTTIVE	2n

Tavola del P.G.T. Adottato	Zonizzazione del P.G.T. Adottato
	-

Sintesi dell'osservazione Negli eventuali casi di variazioni di aree da destinazione produttiva in aree ad altra destinazione si ritiene che tale modifica sia possibile, dal punto di vista ambientale, solamente dopo la verifica che nelle aree in trasformazione non siano presenti forme di inquinamento non solo nel terreno (come indicato per l'ATEC 101 e gli ATR 501, 601 e 704, ma da dover proporre anche per l'ambito ATR 204), ma che possono coinvolgere anche altre matrici quali, a titolo esemplificativo ma non esaustivo, le acque sotterranee. Relativamente alle operazioni di bonifica indicate per l'Ambito ATR 601 si fanno salve le operazioni di bonifica previste dalla vigente normativa per i siti inquinati. Questi ultimi dovrebbero essere adeguatamente segnalati fintanto che non siano ancora ultimate le operazioni di bonifica secondo la vigente normativa.

		Nessuna Interazione		<b>✓</b>
4	A. Impatto con il sistema delle tutele	Effetto non rilevante		
	storico architettoniche, paesistico	Effetto modesto		
	ambientali o sui vincoli	Effetto apprezzabile		
		Effetto rilevante		
-		Decremento		
ST/	D. Divelle di insidense in relatione di	Non rilevante		<b>✓</b>
Ö	B. Livello di incidenza in relazione al dimensionamento residenziale	Incremento modesto		
Ö	differisionamento residenziale	Incremento apprezzabile		
PR		Incremento rilevante		
DELLA PROPOSTA		Non incidente		✓
E C	C. Localizzazione in rapporto ai sistemi urbani riconosciuti dal P.G.T.	In continuità, area interstiziale		
	adottato	Nelle adiacenze, con sviluppo lineare o incongruo,	/incoerente con i sistemi urbani centrali	
E	adottato	Esterno ai sistemi urbani centrali		
EFFETTI	D. Tinalogia	Nessun effetto		✓
		Effetto poco apprezzabile		
	D. Tipologia	Effetto di rigenerazione urbana		
		Effetto di nuova previsione		
		Non rilevante		✓
	E. Livello di incidenza sul sistema degli ambiti agricoli	Marginale		
	ambiti agricon	Consistente		
	A B: 1:			
<u> </u>	A. Richiesta di variazione (ampliamento/stral	cio) delle nuove previsioni dei P.G.T.	T	
빌			Residenziale	_
_ 0	B. Richiesta di nuova classificazione		Economica	
D D			Agricola	
<b>d</b> <= =		esistenti, modifica delle categorie di intervento		
F	D. Modifica di vincoli, rispetti, tutele, ambiti a	<u> </u>		
SC	E. Aggiornamenti, perfezionamenti cartografi	ici, errori materiali		
	F. Modifiche, perfezionamenti normativi			
1	G. Complesse (pareri Enti, U.T., etc.)			✓

Proposta di controdeduzione

Si precisa che la richiesta dell'A.R.P.A. risulta già recepita nelle relative schede, anche in particolare per l'ATR 204 e l'ATR 601.

Pertanto si propone di accogliere parzialmente l'osservazione.

Sintesi degli impatti sul sistema ambientale

L'osservazione e la proposta di controdeduzione non producono variazioni e quindi effetti sull'ambiente.

OSSERVAZIONE:	NON ACCOLTA	NON ACCOLTA PARZ	IALMENTE		P	ACCC	OLTA PARZIALMENTE	✓	ACCOLTA	
VOTAZIONE:	PRESENTI	VOTANTI		FAVC	REVOLI		CONTRARI		ASTENUTI	

ISTRUTTORIA OSSERVAZIONI E PR	OPOSTE DI CONTRODEDUZIONE	DATA EMISSIONE Giugno 2011	AGGIORNAMENTO Luglio 2011	FOGLIO 16	
			CONSULENTE SISTEMA AGRICOLO Dott. Nicola Balboni	CONSULENTE SETTORE COMMERCIALE AST&P	

Protocollo	Data	Località	Nominativo Osservante	Osservazione n.
9229	14/04/2011		ARPA – DIPARTIMENTO DI MANTOVA U.O. TERRITORIO E ATTIVITÀ PRODUTTIVE	20

Tavola del P.G.T. Adottato	Zonizzazione del P.G.T. Adottato		

Si segnala anche l'opportunità di evidenziare limitazioni alle edificazioni ed alle destinazioni d'uso per le aree ricomprese nella fascia di rispetto cimiteriale. Analoghe limitazioni dovrebbero essere fatte nel caso siano presenti anche aree ricomprese all'interno delle fasce di rispetto dei pozzi pubblici di approvvigionamento idrico (10 mt per la fascia di tutela e 200 mt per la fascia di salvaguardia da indicare se è presente il pozzo) come, ad esempio, quelle previste dall' art. 94 D.Lgs 152/06 e s.m.i..

		Nessuna Interazione		1
		Effetto non rilevante		
	A. Impatto con il sistema delle tutele	Effetto modesto		
	storico architettoniche, paesistico ambientali o sui vincoli			
	difficitati o sui vincon	Effetto apprezzabile		
		Effetto rilevante		
⋖		Decremento		
ST	B. Livello di incidenza in relazione al	Non rilevante		<b>—</b>
PO	dimensionamento residenziale	Incremento modesto		
80		Incremento apprezzabile		
DELLA PROPOSTA		Incremento rilevante		
-LA	C. Lacelineariana in resonante di cietami		✓	
Œ	C. Localizzazione in rapporto ai sistemi urbani riconosciuti dal P.G.T.	In continuità, area interstiziale		
	adottato	Nelle adiacenze, con sviluppo lineare o incongruo	o/incoerente con i sistemi urbani centrali	
늅		Esterno ai sistemi urbani centrali		
EFFETTI		Nessun effetto		✓
ш	D. Tipologia	Effetto poco apprezzabile		
	D. Tipologia	Effetto di rigenerazione urbana		
		Effetto di nuova previsione		
		Non rilevante		✓
	E. Livello di incidenza sul sistema degli ambiti agricoli	Marginale		
	anibiti agricon	Consistente		
	A B: 1:			
	A. Richiesta di variazione (ampliamento/stral	icio) delle nuove previsioni dei P.G.T.		
	0.001		Residenziale	
_ 0	B. Richiesta di nuova classificazione		Economica	
TIPO DI SERVAZIONE			Agricola	
TIPO		esistenti, modifica delle categorie di intervento		
TI	D. Modifica di vincoli, rispetti, tutele, ambiti	<u> </u>		
08	E. Aggiornamenti, perfezionamenti cartograf	ici, errori materiali		
	F. Modifiche, perfezionamenti normativi			
	G. Complesse (pareri Enti, U.T., etc.)			✓

Proposta di controdeduzione

Si precisa che le N.T.A. per la fascia di rispetto cimiteriale e per quella dei pozzi pubblici già prevedono ampie limitazioni all'edificazione, in conformità alla normativa vigente.

Si propone di accogliere parzialmente l'osservazione.

Sintesi degli impatti sul sistema ambientale

OSSERVAZIONE:	NON ACCOLTA	NON ACCOLTA PA	RZIALMENTE		ACC	OLTA PARZIALMENTE	✓	ACCOLTA	
VOTAZIONE:	PRESENTI	VOTANTI		FAVOREVOL	ı	CONTRARI		ASTENUTI	

ISTRUTTORIA OSSERVAZIONI E PROPOSTE DI CONTRODEDUZIONE		DATA EMISSIONE	AGGIORNAMENTO	FOGLIO	
		Giugno 2011	Luglio 2011	17	
			CONSULENTE SISTEMA AGRICOLO Dott. Nicola Balboni	CONSULENTE SETTORE COMMERCIALE AST&P	

POLARIS - Studio Associato - Via P. Verri. 33 - 46100 Mantova - Tel. 0376.248808 - www.studiopolaris.eu	PROF. ING. UGO BERNINI	COLLABORATORI
POLARIS - Studio Associato - Via P. Verri, 33 - 46100 Mantova - Tel. 0376.248808 - www.studiopolaris.eu	PROF. ING. OGO BERNINI	Geom. Matteo Rodella

Protocollo	Data	Località	Nominativo Osservante	Osservazione n.
9229	14/04/2011		ARPA – DIPARTIMENTO DI MANTOVA U.O. TERRITORIO E ATTIVITÀ PRODUTTIVE	2p

Tavola del P.G.T. Adottato	Zonizzazione del P.G.T. Adottato
-	

Sintesi dell'osservazione Oltre alle cautele sopra descritte, nel ribadire le considerazioni precedentemente espresse nella nostra nota prot. 17770 del 9 febbraio 2009 circa la modifica dell'area della ditta Marconi, si ritiene strategico, come già accennato, monitorare con attenzione sia le attività attualmente in essere sia quelle che andranno ad insediarsi nelle aree industriali e commerciali (esistenti e in previsione) per definire le attività che si potranno inserire in futuro.

		Nessuna Interazione		<b>✓</b>
	A. Impatto con il sistema delle tutele	Effetto non rilevante		
	storico architettoniche, paesistico	Effetto modesto		
	ambientali o sui vincoli	Effetto apprezzabile		
		Effetto rilevante		
		Decremento		
PROPOSTA		Non rilevante		✓
00	B. Livello di incidenza in relazione al dimensionamento residenziale	Incremento modesto		
Q	dimensionamento residenziale	Incremento apprezzabile		
		Incremento rilevante		
DELLA		Non incidente		✓
Œ	C. Localizzazione in rapporto ai sistemi urbani riconosciuti dal P.G.T.	In continuità, area interstiziale		
	adottato	Nelle adiacenze, con sviluppo lineare o incongruo/in	ncoerente con i sistemi urbani centrali	
<u> </u>		Esterno ai sistemi urbani centrali		
EFFETTI		Nessun effetto		✓
	D. Tipologia	Effetto poco apprezzabile		
	D. Hpologia	Effetto di rigenerazione urbana		
		Effetto di nuova previsione		
	E. Livello di incidenza sul sistema degli	Non rilevante		✓
	ambiti agricoli	Marginale		
		Consistente		
	A. Richiesta di variazione (ampliamento/stral	lcio) delle nuove previsioni del P.G.T.		
ш	, , ,	'	Residenziale	
N N	B. Richiesta di nuova classificazione		Economica	
D DI AZIONI			Agricola	
OX	C. Richiesta di variazione delle classificazioni	esistenti, modifica delle categorie di intervento		
TIPO	D. Modifica di vincoli, rispetti, tutele, ambiti	agricoli di interesse strategico		
SS	E. Aggiornamenti, perfezionamenti cartograf	ici, errori materiali		
0	F. Modifiche, perfezionamenti normativi			
	G. Complesse (pareri Enti, U.T., etc.)			<b>✓</b>

Proposta di controdeduzione

Si precisa che il parere A.R.P.A. risulta già recepito nella scheda specifica ed inoltre si condivide la necessità di assoggettarla a monitoraggio. Si propone pertanto un accoglimento parziale dell'osservazione.

Sintesi degli impatti sul sistema ambientale

OSSERVAZIONE:	NON ACCOLTA	NON ACCOLTA PARZIA	ALMENTE		1	ACCO	OLTA PARZIALMENTE	✓	ACCOLTA	
			1							
VOTAZIONE:	PRESENTI	VOTANTI		FAVC	REVOLI		CONTRARI		ASTENUTI	

ISTRUTTORIA OSSERVAZIONI E PROPOSTE DI CONTRODEDUZIONE		DATA EMISSIONE	AGGIORNAMENTO	FOGLIO	
		Giugno 2011	Luglio 2011	18	
			CONSULENTE SISTEMA AGRICOLO Dott. Nicola Balboni	CONSULENTE SETTORE COMMERCIALE AST&P	

POLARIS - Studio Associato - Via P. Verri. 33 - 46100 Mantova - Tel. 0376.248808 - www.studiopolaris.eu	PROF. ING. UGO BERNINI	COLLABORATORI
FOLANI3 - 310010 Associato — via P. Verri, 33 - 46100 Mantova - 1el. 03/6.248808 - www.studiopolaris.eu	PROP. ING. OGO BERNINI	Geom. Matteo Rodella

Prote	collo	Data	Località	Nominativo Osservante	Osservazione n.
10	074	21/04/2011	SAN SILVESTRO	MARTA ORLANDI	3

Tavola del P.G.T. Adottato	Zonizzazione del P.G.T. Adottato
PR B.1.2 / B.2.5	E2a

Il proponente osserva e chiede: "che il lotto di proprietà, attualmente azzonato come "area agricola di interazione e rispetto dei centri abitati" e come "area agricola di presidio dei fenomeni di antropizzazione e di offerta per il potenziamento ambientale ", rientri in un ambito residenziale con indici congrui a quelli esistenti. Data l'ubicazione del lotto nel contesto circostante, la proprietaria si rende disponibile ad accettare una diversa, anche solo parziale, variazione di destinazione d'uso da definire nell'ambito di un programma concordato con l'amministrazione comunale e basata su eventuali proposte di reciproco interesse."

		Nessuna Interazione		1
		Effetto non rilevante		
	A. Impatto con il sistema delle tutele			
	storico architettoniche, paesistico ambientali o sui vincoli	Effetto modesto		
	ambientali o sui vincoli	Effetto apprezzabile		
		Effetto rilevante		
⋖		Decremento		
ST	B. Livello di incidenza in relazione al	Non rilevante		✓
DELLA PROPOSTA	dimensionamento residenziale	Incremento modesto		
		Incremento apprezzabile		
		Incremento rilevante		
		Non incidente		✓
EL	C. Localizzazione in rapporto ai sistemi urbani riconosciuti dal P.G.T.	In continuità, area interstiziale		
	adottato	Nelle adiacenze, con sviluppo lineare o incongru		
E	adottato	Esterno ai sistemi urbani centrali		
EFFETTI	D. Tipologia	Nessun effetto	✓	
Ш		Effetto poco apprezzabile		
		Effetto di rigenerazione urbana		
		Effetto di nuova previsione		
		Non rilevante	✓	
	E. Livello di incidenza sul sistema degli	Marginale		
	ambiti agricoli	Consistente		
	A. Richiesta di variazione (ampliamento/stral	cio) delle nuove previsioni del P.G.T.	T	
프			Residenziale	<b>✓</b>
_ 0	B. Richiesta di nuova classificazione		Economica	
DI			Agricola	
TIPO DI SERVAZIONE		esistenti, modifica delle categorie di intervento		
T	D. Modifica di vincoli, rispetti, tutele, ambiti	<u> </u>		
)SS	E. Aggiornamenti, perfezionamenti cartograf	ici, errori materiali		
	F. Modifiche, perfezionamenti normativi			
	G. Complesse (pareri Enti, U.T., etc.)			

Proposta di controdeduzione

Si propone di non accogliere l'osservazione in quanto, attualmente per la presente fase di approvazione, essa risulta contrastare con gli obiettivi e le azioni del P.G.T. – consumo di suolo.

Sintesi degli impatti sul sistema ambientale

L'osservazione e la proposta di controdeduzione non producono variazioni e quindi effetti sull'ambiente.

OSSERVAZIONE:	NON ACCOLTA	✓	NON ACCOLTA PARZIAL	MENTE			ACCC	OLTA PARZIALMENTE	ACCOLTA	
VOTAZIONE:	PRESENTI		VOTANTI	F	AVC	REVOLI		CONTRARI	ASTENUTI	

ISTRUTTORIA OSSERVAZIONI E PROPOSTE DI CONTRODEDUZIONE		DATA EMISSIONE	AGGIORNAMENTO	FOGLIO	
		Giugno 2011	Luglio 2011	19	
			CONSULENTE SISTEMA AGRICOLO Dott. Nicola Balboni	CONSULENTE SETTORE COMMERCIALE AST&P	

Protocollo	Data	Località	Nominativo Osservante	Osservazione n.
10125	22/04/2011	LEVATA	DON MAURO ZENESINI	4

Tavola del P.G.T. Adottato	Zonizzazione del P.G.T. Adottato
PR B.3.3	Area per servizi - R

Il proponente osserva e chiede quanto segue: "In considerazione della recente data di costruzione e della possibilità di un aumento di volume che il progetto originale prevedeva, tramite l'inserimento di alcune aule poste al di sopra dell'attuale solaio piano, ora totalmente precluso per il suo inserimento tra gli edifici di interesse storico-ambientale, si richiede la modifica della classe R2 in classe R5 - edifici privi di interesse - consentendo in questo modo di aumentare il numero dei locali a disposizione dell'attività educativa, visto l'aumento del numero dei ragazzi partecipanti alle attività oratoriali come risulta anche dalla allegata relazione del parroco."

		Nessuna Interazione			
	A. Impatto con il sistema delle tutele	Effetto non rilevante		<b>√</b>	
	storico architettoniche, paesistico	Effetto modesto			
	ambientali o sui vincoli	Effetto apprezzabile			
		Effetto rilevante			
		Decremento			
TA		Non rilevante		✓	
00	B. Livello di incidenza in relazione al dimensionamento residenziale	Incremento modesto			
О	dimensionamento residenziale	Incremento apprezzabile			
DELLA PROPOSTA		Incremento rilevante			
4		Non incidente		✓	
E	C. Localizzazione in rapporto ai sistemi urbani riconosciuti dal P.G.T.	In continuità, area interstiziale			
	adottato	Nelle adiacenze, con sviluppo lineare o incongruo/i	ncoerente con i sistemi urbani centrali		
E	adottato	Esterno ai sistemi urbani centrali			
EFFETTI	D. Tipologia	Nessun effetto			
ш		Effetto poco apprezzabile		✓	
		Effetto di rigenerazione urbana			
		Effetto di nuova previsione			
	Entrolle di insidence collettence deali	Non rilevante		✓	
	E. Livello di incidenza sul sistema degli ambiti agricoli	Marginale			
		Consistente			
	A. Richiesta di variazione (ampliamento/stral	lcio) delle nuove previsioni del P.G.T			
		initial fraction and the provincial and the contraction and the co	Residenziale		
Z	B. Richiesta di nuova classificazione		Economica		
DIZIO			Agricola		
TIPO DI SERVAZION	C. Richiesta di variazione delle classificazioni	esistenti, modifica delle categorie di intervento		<b>✓</b>	
TIPO	D. Modifica di vincoli, rispetti, tutele, ambiti				
S	E. Aggiornamenti, perfezionamenti cartograf	ici, errori materiali			
0	F. Modifiche, perfezionamenti normativi				
	G. Complesse (pareri Enti, U.T., etc.)				

Proposta di controdeduzione

Si propone di accogliere l'osservazione per le rilevanti funzioni sociali svolte dalla Parrocchia, pur prescrivendo un intervento di elevata qualità architettonica ed edilizia.

Sintesi degli impatti sul sistema ambientale

L'osservazione presentata e le conseguenti modificazioni proposte agli atti del P.G.T., in sintesi: non producono effetti sull'ambiente.

OSSERVAZIONE:	NON ACCOLTA	NON ACCOLTA PA	RZIALMENTE		A	cco	OLTA PARZIALMENTE	ACCOLTA	✓
VOTAZIONE:	PRESENTI	VOTANTI		FAVO	REVOLI		CONTRARI	ASTENUTI	

ISTRUTTORIA OSSERVAZIONI E PROPOSTE DI CONTRODEDUZIONE		DATA EMISSIONE	AGGIORNAMENTO	FOGLIO	
		Giugno 2011	Luglio 2011	20	
***************************************			CONSULENTE SISTEMA AGRICOLO Dott. Nicola Balboni	CONSULENTE SETTORE COMMERCIALE AST&P	

Protocollo	Data	Località	Nominativo Osservante	Osservazione n.
10193	23/04/2011	CURTATONE	ALFIO BERNINI	5

Tavola del P.G.T. Adottato	Zonizzazione del P.G.T. Adottato
PR B.1.1 / B.2.2	ZTE1

Il proponente osserva e chiede quanto segue: "Con la presente siamo a richiedere che il P.G.T. permetta l'insediamento di medie strutture di vendita sulle aree in oggetto sino ad una superficie di vendita massima di 2.500,00 mq. A tal fine si chiede che detta possibilità sia ammessa dal P.G.T. per le zone ZTE1, quindi che venga modificata la tabella a pagina 164 delle N.T.A. del Piano delle Regole oppure che il lotto in argomento sia incluso tra le aree a destinazione prevalente commerciale/terziario/direzionale ZTE2 nelle quali, ai sensi del P.G.T. adottato, è già possibile insediare medie strutture di vendita aventi superficie di vendita sino a 2.500,00 mq."

		Nessuna Interazione			
	A. Impatto con il sistema delle tutele	Effetto non rilevante		✓	
	storico architettoniche, paesistico	Effetto modesto			
	ambientali o sui vincoli	Effetto apprezzabile			
		Effetto rilevante			
-		Decremento			
ST/	B. Livello di incidenza in relazione al	Non rilevante		✓	
0	dimensionamento residenziale	Incremento modesto			
Õ	amensionamento residenziale	Incremento apprezzabile			
DELLA PROPOSTA		Incremento rilevante			
Ϋ́	C 1!:	Non incidente		✓	
)EI	C. Localizzazione in rapporto ai sistemi     urbani riconosciuti dal P.G.T.     adottato	In continuità, area interstiziale			
		Nelle adiacenze, con sviluppo lineare o incongruo	/incoerente con i sistemi urbani centrali		
늡		Esterno ai sistemi urbani centrali			
EFFETTI	D. Tipologia	Nessun effetto			
		Effetto poco apprezzabile		✓	
		Effetto di rigenerazione urbana			
		Effetto di nuova previsione			
	E. Livello di incidenza sul sistema degli	Non rilevante		✓	
	ambiti agricoli	Marginale			
		Consistente			
	A. Richiesta di variazione (ampliamento/stral	cio) delle nuove previsioni del P.G.T.		T	
		,	Residenziale		
R	B. Richiesta di nuova classificazione		Economica		
DI Z10			Agricola		
TIPO DI ERVAZION	C. Richiesta di variazione delle classificazioni	esistenti, modifica delle categorie di intervento		<b>√</b>	
TIPO	D. Modifica di vincoli, rispetti, tutele, ambiti a				
SSE	E. Aggiornamenti, perfezionamenti cartograf	ici, errori materiali			
0	F. Modifiche, perfezionamenti normativi				
	G. Complesse (pareri Enti, U.T., etc.)				
	G. complete (parent title, or r., etc.)				

Proposta di controdeduzione

Preso atto della delocalizzazione a Buscoldo, in fase di completamento, dell'attività produttiva di IVAL, appare coerente con gli obiettivi del P.G.T. e con l'intorno urbano riclassificare l'area in fase di dismissione quale zona ZTE2, estendendola a tutta la proprietà IVAL e uniformando le aree limitrofe.

Si propone pertanto l'accoglimento parziale dell'osservazione.

Sintesi degli impatti sul sistema ambientale

L'osservazione e la proposta di controdeduzione producono effetti non significativi sull'ambiente.

OSSERVAZIONE:	NON ACCOLTA	NON ACCOLTA PARZ	ZIALMENTE		P	cco	OLTA PARZIALMENTE	✓	ACCOLTA	
VOTAZIONE:	PRESENTI	VOTANTI		FAVC	REVOLI		CONTRARI		ASTENUTI	

I ISTRUTTORIA OSSERVAZIONI E PROPOSTE DI CONTRODEDUZIONE		DATA EMISSIONE	AGGIORNAMENTO	FOGLIO
		Giugno 2011	Luglio 2011	21
***************************************			CONSULENTE SISTEMA AGRICOLO Dott. Nicola Balboni	CONSULENTE SETTORE COMMERCIALE AST&P

POLARIS - Studio Associato – Via P. Verri. 33 - 46100 Mantova - Tel. 0376.248808 - www.studiopolaris.eu	PROF. ING. UGO BERNINI	COLLABORATORI
- Siudio Associdio — Via P. Verri, 33 - 46100 Mantova - 1el. 03/6.248808 - www.studiopolaris.eu	PROP. ING. OGO BERNINI	Geom. Matteo Rodella

Protocollo	Data	Località	Nominativo Osservante	Osservazione n.
10194	23/04/2011	EREMO	ACHILLE ARTIOLI	6

Tavola del P.G.T. Adottato	Zonizzazione del P.G.T. Adottato
	-

Il proponente osserva e chiede quanto segue: "Sia provveduto al ripristino degli elaborati grafici del nuovo P.G.T. come da planimetrie allegate".

		Nessuna Interazione		✓
	A. Impatto con il sistema delle tutele	Effetto non rilevante		
	storico architettoniche, paesistico	Effetto modesto		
	ambientali o sui vincoli	Effetto apprezzabile		
		Effetto rilevante		
-		Decremento		
PROPOSTA	B. Charles di trattanna in malantana al	Non rilevante		✓
Ö	B. Livello di incidenza in relazione al dimensionamento residenziale	Incremento modesto		
Ö	differisionamento residenziale	Incremento apprezzabile		
		Incremento rilevante		
Z		Non incidente		✓
DELLA	C. Localizzazione in rapporto ai sistemi urbani riconosciuti dal P.G.T.	In continuità, area interstiziale		
	adottato	Nelle adiacenze, con sviluppo lineare o incongruo/incoerente con i sistemi urbani centrali		
E	adottato	Esterno ai sistemi urbani centrali		
EFFETTI		Nessun effetto		✓
ш	D. Tipologia	Effetto poco apprezzabile		
		Effetto di rigenerazione urbana		
		Effetto di nuova previsione		
		Non rilevante		✓
	E. Livello di incidenza sul sistema degli ambiti agricoli	Marginale		
	ambiti agricon	Consistente		
	A. Richiesta di variazione (ampliamento/stral	cia) della puova pravicioni del B.C.T.		
	A. Nichiesta di Variazione (amphamento/strai	cio) delle fidove previsioni dei P.G.T.	Residenziale	
Ä	B. Richiesta di nuova classificazione		Economica	
_ =	B. Niciliesta di fidova ciassificazione		Agricola	
TIPO DI SERVAZION	C Richiesta di variazione delle classificazioni	esistenti, modifica delle categorie di intervento	Agricola	-
IP(	D. Modifica di vincoli, rispetti, tutele, ambiti a	<u>-</u>		•
SSE	E. Aggiornamenti, perfezionamenti cartograf	<u> </u>		1
0	F. Modifiche, perfezionamenti normativi	ici, ciron materiali		•
	G. Complesse (pareri Enti, U.T., etc.)			
	G. Complesse (paren Enti, G. L., etc.)			

Proposta di controdeduzione

Si propone di accogliere l'osservazione recependo la specificazione proposta in quanto coerente con il P.G.T..

Sintesi degli impatti sul sistema ambientale

L'osservazione e la proposta di controdeduzione producono effetti non significativi sull'ambiente.

OSSERVAZIONE:	NON ACCOLTA	NON ACCOLTA PA	ARZIALMENTE		ACC	OLTA PARZIALMENTE	ACCOLTA	✓
VOTAZIONE:	PRESENTI	VOTANTI		FAVOREVO	.1	CONTRARI	ASTENUTI	

ISTRUTTORIA OSSERVAZIONI E PROPOSTE DI CONTRODEDUZIONE		DATA EMISSIONE	AGGIORNAMENTO	FOGLIO
		Giugno 2011	Luglio 2011	22
CONSULENTE IN ECOLOGIA APPLICATA  Dott. Gianluca Vicini		CONSULENTE ACUSTICO ECONORD srl	CONSULENTE SISTEMA AGRICOLO Dott. Nicola Balboni	CONSULENTE SETTORE COMMERCIALE AST&P

POLARIS - Studio Associato - Via P. Verri. 33 - 46100 Mantova - Tel. 0376.248808 - www.studiopolaris.eu	PROF. ING. UGO BERNINI	COLLABORATORI
POLARIS - Studio Associato — Via P. Verri, 33 - 46100 Mantova - Tel. 0376.248808 - www.studiopolaris.eu	PROP. ING. OGO BERNINI	Geom. Matteo Rodella

Protocollo	Data	Località	Nominativo Osservante	Osservazione n.
10195	23/04/2011	CURTATONE	ACHILLE ARTIOLI	7

Tavola del P.G.T. Adottato	Zonizzazione del P.G.T. Adottato
PR B.1.1 / B.2.2	Rispetto stradale

Sintesi degli impatti sul

sistema ambientale

Il proponente osserva e chiede quanto segue: "Essendo da regolamento, la distanza minima di costruzione dalle strade di lottizzazione di 12,00 ml, si invita a porre anche nell'elaborato tecnico la linea di rispetto a 12,00 ml come indicato in rosso in planimetria allegata."

				1
		Nessuna Interazione		
	A. Impatto con il sistema delle tutele	Effetto non rilevante		✓
	storico architettoniche, paesistico	Effetto modesto		
	ambientali o sui vincoli	Effetto apprezzabile		
		Effetto rilevante		
-		Decremento		
ST/	B. Livello di incidenza in relazione al	Non rilevante		✓
PROPOSTA	dimensionamento residenziale	Incremento modesto		
SOF	differisionamento residenziale	Incremento apprezzabile		
		Incremento rilevante		
IA		Non incidente		✓
DELLA	C. Localizzazione in rapporto ai sistemi urbani riconosciuti dal P.G.T.	In continuità, area interstiziale		
_	adottato	Nelle adiacenze, con sviluppo lineare o incongruo/i	ncoerente con i sistemi urbani centrali	
		Esterno ai sistemi urbani centrali		
EFFETT		Nessun effetto		✓
Ш	D. Tipologia	Effetto poco apprezzabile		
		Effetto di rigenerazione urbana		
		Effetto di nuova previsione		
		Non rilevante		✓
	E. Livello di incidenza sul sistema degli ambiti agricoli	Marginale		
	amorti agricon	Consistente		
	A. Richiesta di variazione (ampliamento/stral	cia) della puova pravisioni dal P.G.T		
	A. Michiesta di variazione (ampiramento/strai	cioj delle ndove previsioni del P.G.T.	Residenziale	
R	B. Richiesta di nuova classificazione		Economica	
_ 0	B. McHesta di Huova ciassificazione		Agricola	
TIPO DI SSERVAZIONE	C Richiesta di variazione delle classificazioni	esistenti, modifica delle categorie di intervento	Денсова	-
TIPO	D. Modifica di vincoli, rispetti, tutele, ambiti	<u> </u>		+ *
T	E. Aggiornamenti, perfezionamenti cartograf	<u> </u>		1
0	F. Modifiche, perfezionamenti normativi	ici, cirori materiali		+ -
	G. Complesse (pareri Enti, U.T., etc.)			1
	G. Complesse (paren enti, G. L., etc.)			

Proposta di controdeduzione

Si propone di accogliere parzialmente l'osservazione recependo la richiesta e portando la distanza a 10 m, in quanto coerente con gli obiettivi generali del P.G.T..

L'osservazione e la proposta di controdeduzione producono effetti non significativi sull'ambiente.

 OSSERVAZIONE:
 NON ACCOLTA
 NON ACCOLTA PARZIALMENTE
 ACCOLTA PARZIALMENTE
 ✓
 ACCOLTA

 VOTAZIONE:
 PRESENTI
 VOTANTI
 FAVOREVOLI
 CONTRARI
 ASTENUTI

ISTRUTTORIA OSSERVAZIONI E PE	ROPOSTE DI CONTRODEDUZIONE	DATA EMISSIONE Giugno 2011	AGGIORNAMENTO Luglio 2011	FOGLIO 23
CONSULENTE IN ECOLOGIA APPLICATA Dott. Gianluca Vicini			CONSULENTE SISTEMA AGRICOLO Dott. Nicola Balboni	CONSULENTE SETTORE COMMERCIALE AST&P

Р	Protocollo	Data	Località	Nominativo Osservante	Osservazione n.
	10220	23/04/2011	BUSCOLDO	GIULIANO GALLI	8

Tavola del P.G.T. Adottato	Zonizzazione del P.G.T. Adottato
PR B.1.3 / B.2.7	-

Il proponente osserva e chiede quanto segue: "che l'attuale ATR 704. resti tale, ma sia suddiviso in due stralci funzionali autonomi (uno per il lotto mappale 17 e il secondo per il lotto mappale 251) regolamentati di comune accordo tra le parti e l'A.C. con tempi di attuazione liberi come sopra descritto (punto b) con la possibilità di continuare le attività fino a che si creano naturalmente le condizioni naturali di dismissione o di degrado come già ben specificato; per poi procedere, autonomamente con propri o altrui mezzi, alla trasformazione con progetti individuali rispettosi delle regole del P.G.T.. Concordare e sancire preventivamente, seguendo i giusti canoni, il riparto delle superfici (sIp) edificabili, pro quota o in accordo fra le parti."

		Nessuna Interazione		1	
		Effetto non rilevante			
	A. Impatto con il sistema delle tutele storico architettoniche, paesistico	Effetto modesto			
	ambientali o sui vincoli	Effetto modesto  Effetto apprezzabile			
		Effetto rilevante			
		Decremento			
₹		Non rilevante			
LSC	B. Livello di incidenza in relazione al	Incremento modesto		_	
)P(	dimensionamento residenziale				
8		Incremento apprezzabile Incremento rilevante			
DELLA PROPOSTA					
3	C. Localizzazione in rapporto ai sistemi	Non incidente		<b>*</b>	
	urbani riconosciuti dal P.G.T.	In continuità, area interstiziale			
F	adottato	Nelle adiacenze, con sviluppo lineare o incongruo/i	ncoerente con i sistemi urbani centrali		
EFFETTI		Esterno ai sistemi urbani centrali			
蓝		Nessun effetto		<b>✓</b>	
	D. Tipologia	Effetto poco apprezzabile			
		Effetto di rigenerazione urbana			
		Effetto di nuova previsione			
	E. Livello di incidenza sul sistema degli	Non rilevante		✓	
	ambiti agricoli	Marginale			
		Consistente			
	A. Richiesta di variazione (ampliamento/stral	cio) delle nuove previsioni del P.G.T.			
		,	Residenziale		
Ä	B. Richiesta di nuova classificazione		Economica		
DIZIO			Agricola		
TIPO DI SSERVAZION	C. Richiesta di variazione delle classificazioni	esistenti, modifica delle categorie di intervento	1 0		
TIPO	D. Modifica di vincoli, rispetti, tutele, ambiti	<u> </u>			
SSE	E. Aggiornamenti, perfezionamenti cartograf	<u> </u>		<b>√</b>	
Ö	F. Modifiche, perfezionamenti normativi				
	G. Complesse (pareri Enti, U.T., etc.)				
	G. Complesse (pareri Enti, U.1., etc.)				

Proposta di controdeduzione

Preso atto della diffusa osservazione presentata si propone di non accogliere le richieste 1a. e 2a. in quanto non coerenti con gli obiettivi del P.G.T. e di non facile attuazione, mentre si propone di accogliere parzialmente la richiesta 3a. sopra riportata. Si rammenta che la scheda precisa che l'intervento può essere attuato per "stralci funzionali", nel limite temporale dei cinque anni di validità del presente P.G.T.. Infine è previsto che l'attività potrà rimanere, applicando le migliori tecniche disponibili fino a trasformazione dell'immobile.

Sintesi degli impatti sul sistema ambientale

L'osservazione e la proposta di controdeduzione producono effetti non significativi sull'ambiente.

OSSERVAZIONE:	NON ACCOLTA	NON ACCOLTA PA	RZIALMENTE		ACCO	OLTA PARZIALMENTE	✓	ACCOLTA	
VOTAZIONE:	PRESENTI	VOTANTI	F/	VOREVOLI		CONTRARI		ASTENUTI	

ISTRUTTORIA OSSERVAZIONI E PROPOSTE DI CONTRODEDUZIONE		DATA EMISSIONE	AGGIORNAMENTO	FOGLIO	
		Giugno 2011	Luglio 2011	24	
			CONSULENTE SISTEMA AGRICOLO Dott. Nicola Balboni	CONSULENTE SETTORE COMMERCIALE AST&P	

Protocollo	Data	Località	Nominativo Osservante	Osservazione n.
10439	27/04/2011	LEVATA	STEFANO CARRA MARIA TERESA CALOTTI	9

Tavola del P.G.T. Adottato	Zonizzazione del P.G.T. Adottato
PR B.1.2	Eb

I proponenti osservano e chiedono quanto segue: "che in tale procedimento di redazione del P.G.T. sia concessa la modifica della classificazione dell'immobile, a nostro avviso contrassegnato erroneamente in nero sulle tavole del P.G.T., dall'attuale "edifici e/o complessi edilizi di interesse storico—culturale che risultano avere destinazione prevalentemente agricola (EB)" in "edifici e/o complessi edilizi che risultano avere destinazione prevalentemente agricola (EB)"."

		Nessuna Interazione		
	A. Impatto con il sistema delle tutele	Effetto non rilevante		<b>-</b>
	storico architettoniche, paesistico	Effetto modesto		
ambientali o sui vincoli		Effetto apprezzabile		
		Effetto rilevante		
		Decremento		
ΔT		Non rilevante		<b>-</b>
OS	B. Livello di incidenza in relazione al	Incremento modesto		
ОР	dimensionamento residenziale	Incremento apprezzabile		
PR		Incremento rilevante		
DELLA PROPOSTA		Non incidente		<b>★</b>
급	C. Localizzazione in rapporto ai sistemi	In continuità, area interstiziale		
	urbani riconosciuti dal P.G.T.	Nelle adiacenze, con sviluppo lineare o incongruo/i	ncoerente con i sistemi urbani centrali	
E	adottato	Esterno ai sistemi urbani centrali		
EFFETTI		Nessun effetto		
ш		Effetto poco apprezzabile		<b>✓</b>
	D. Tipologia	Effetto di rigenerazione urbana		
		Effetto di nuova previsione		
		Non rilevante		✓
	E. Livello di incidenza sul sistema degli	Marginale		
	ambiti agricoli	Consistente		
	A 8:1:			
	A. Richiesta di variazione (ampliamento/stral	cio) delle nuove previsioni dei P.G.T.	To a contract the contract to	
岁	B. Richiesta di nuova classificazione		Residenziale	
_ 0	B. Richiesta di nuova classificazione		Economica	
TIPO DI SSERVAZION	C Pichiasta di variazione della classificazioni	esistenti, modifica delle categorie di intervento	Agricola	
TIPO	D. Modifica di vincoli, rispetti, tutele, ambiti	<u> </u>		
T		<u> </u>		<del>                                     </del>
OS	E. Aggiornamenti, perfezionamenti cartograf     F. Modifiche, perfezionamenti normativi	ici, erron materiali		+
	G. Complesse (pareri Enti, U.T., etc.)			

Proposta di controdeduzione

Si propone di accogliere l'osservazione, classificando l'edificio Ea, in quanto coerente con il P.G.T..

Sintesi degli impatti sul sistema ambientale

L'osservazione e la proposta di controdeduzione producono effetti non significativi sull'ambiente.

OSSERVAZIONE:	NON ACCOLTA	NON ACCOLTA PA	RZIA	LMENTE		4	ACCC	OLTA PARZIALMENTE	ACCOLTA	✓
VOTAZIONE:	PRESENTI	VOTANTI			FAVC	DREVOLI		CONTRARI	ASTENUTI	

ISTRUTTORIA OSSERVAZIONI E PROPOSTE DI CONTRODEDUZIONE		DATA EMISSIONE	AGGIORNAMENTO	FOGLIO	
		Giugno 2011	Luglio 2011	25	
CONSULENTE IN ECOLOGIA APPLICATA Dott. Gianluca Vicini  CONSULENTE GEOLOGICO ENGEO srl – Dott. Carlo Caleffi			CONSULENTE SISTEMA AGRICOLO Dott. Nicola Balboni	CONSULENTE SETTORE COMMERCIALE AST&P	

POLARIS - Studio Associato - Via P. Verri. 33 - 46100 Mantova - Tel. 0376.248808 - www.studiopolaris.eu	PROF. ING. UGO BERNINI	COLLABORATORI
FOLANI3 - 310010 Associato — via P. Verri, 33 - 46100 Mantova - 1el. 03/6.248808 - www.studiopolaris.eu	PROP. ING. OGO BERNINI	Geom. Matteo Rodella

Protocollo	Data	Località	Nominativo Osservante	Osservazione n.
10440	27/04/2011	BUSCOLDO	GIULIANO E SILVIO GALLI	10

Tavola del P.G.T. Adottato	Zonizzazione del P.G.T. Adottato
PR B.2.7	ZTR 757

I proponenti osservano e chiedono quanto segue: "L' evidenziare le specifiche competenze proprietarie (color arancio Galli Interni SrI — color rosa Galli S. e G.) del complesso immobiliare compreso nella ZTR 757 vuole perorare l'esclusione o lo scorporo dalla stessa ZTR 757 delle proprietà dei F.lli Galli Silvio e Giuliano"

		Nessuna Interazione		
	A. Impatto con il sistema delle tutele	Effetto non rilevante		<b>√</b>
	storico architettoniche, paesistico	Effetto modesto		·
	ambientali o sui vincoli	Effetto apprezzabile		
		Effetto rilevante		
		Decremento		
TA		Non rilevante		<b>√</b>
OS	B. Livello di incidenza in relazione al	Incremento modesto		
ОР	dimensionamento residenziale	Incremento apprezzabile		
PROPOSTA		Incremento rilevante		
		Non incidente		<b>√</b>
DELLA	C. Localizzazione in rapporto ai sistemi	In continuità, area interstiziale		
	urbani riconosciuti dal P.G.T. adottato	Nelle adiacenze, con sviluppo lineare o incongruo/ir	ncoerente con i sistemi urbani centrali	
E	auottato	Esterno ai sistemi urbani centrali		
EFFETTI		Nessun effetto		✓
ш	D. Tinalanta	Effetto poco apprezzabile		
	D. Tipologia	Effetto di rigenerazione urbana		
		Effetto di nuova previsione		
		Non rilevante		✓
	E. Livello di incidenza sul sistema degli ambiti agricoli	Marginale		
	anion agricon	Consistente		
	A. Richiesta di variazione (ampliamento/stral	cio) delle nuove previsioni del P.G.T.		
	7. Heriesta di variazione (ampiramento/strai	cio) delle nuove previsioni del 1.3.1.	Residenziale	
Z	B. Richiesta di nuova classificazione		Economica	
- S	S. Momesta al masta siassimuazione		Agricola	
TIPO DI SERVAZION	C. Richiesta di variazione delle classificazioni	esistenti, modifica delle categorie di intervento	1 0	<b>√</b>
TIP ER\	D. Modifica di vincoli, rispetti, tutele, ambiti			
S	E. Aggiornamenti, perfezionamenti cartograf	<u> </u>		✓
Ö	F. Modifiche, perfezionamenti normativi			
	G. Complesse (pareri Enti, U.T., etc.)			

Proposta di controdeduzione

Si propone di non accogliere parzialmente l'osservazione in merito allo scorporo della ZTR 757, specificando che già attualmente la scheda prevede che l'intervento sia realizzabile per stralci funzionali. Pertanto, valutati gli interventi di riconversione funzionale da attivare, si ritiene la controdeduzione coerente con gli obiettivi del P.G.T..

Sintesi degli impatti sul sistema ambientale

OSSERVAZIONE:	NON ACCOLTA	NON ACCOLTA PARZIAL	MENTE	✓	AC	ссо	LTA PARZIALMENTE	ACCOLTA	
VOTAZIONE:	PRESENTI	VOTANTI	1	FAVC	REVOLI		CONTRARI	ASTENUTI	

ISTRUTTORIA OSSERVAZIONI E PR	OPOSTE DI CONTRODEDUZIONE	DATA EMISSIONE Giugno 2011	AGGIORNAMENTO Luglio 2011	FOGLIO 26
***************************************			CONSULENTE SISTEMA AGRICOLO Dott. Nicola Balboni	CONSULENTE SETTORE COMMERCIALE AST&P

Protocollo	Data	Località	Nominativo Osservante	Osservazione n.
10562	28/04/2011	GRAZIE	GIUSEPPE BONINI	11

Tavola del P.G.T. Adottato	Zonizzazione del P.G.T. Adottato
PR B.2.1 / B.3.1 / B.3.3	TSI

Il proponente osserva e chiede quanto segue: "perimetrazione della zona di recupero da eseguire nel rispetto del Piano delle Regole (come da planimetria allegata)."

		Nessuna Interazione			
		Effetto non rilevante		_	
	A. Impatto con il sistema delle tutele storico architettoniche, paesistico	Effetto modesto			
	ambientali o sui vincoli	Effetto apprezzabile			
		Effetto rilevante			
		Decremento			
TA		Non rilevante		<b>✓</b>	
.SO	B. Livello di incidenza in relazione al	Incremento modesto			
) AC	dimensionamento residenziale	Incremento apprezzabile			
PROPOSTA		Incremento rilevante			
		Non incidente		<b>/</b>	
ELLA	C. Localizzazione in rapporto ai sistemi	In continuità, area interstiziale		•	
	urbani riconosciuti dal P.G.T.	Nelle adiacenze, con sviluppo lineare o incongruo/inc	coerente con i sistemi urbani centrali		
E	adottato	Esterno ai sistemi urbani centrali			
EFFETTI		Nessun effetto			
Ш		Effetto poco apprezzabile		✓	
	D. Tipologia	Effetto di rigenerazione urbana			
		Effetto di nuova previsione			
		Non rilevante			
	E. Livello di incidenza sul sistema degli	Marginale			
	ambiti agricoli	Consistente			
	A. Richiesta di variazione (ampliamento/stral	cio) delle nuove previsioni del P.G.T.			
Ä	B. Richiesta di nuova classificazione		Residenziale		
_ 0	B. Richiesta di nuova classificazione		Economica		
TIPO DI SSERVAZIONE	C Dishipata di variazione della elessificazioni	esistenti, modifica delle categorie di intervento	Agricola		
TIPO	D. Modifica di vincoli, rispetti, tutele, ambiti			<b>√</b>	
T	E. Aggiornamenti, perfezionamenti cartograf	<u> </u>		<b>V</b>	
0.5	F. Modifiche, perfezionamenti normativi	ici, errom mateman			
	G. Complesse (pareri Enti, U.T., etc.)				

Proposta di controdeduzione

Si propone di accogliere parzialmente l'osservazione, precisando che l'intervento proposto già ora risulta coerente con il P.G.T., essendo assentibile sia l'inserimento del Piano di Recupero che l'ampliamento proposto tramite il piano urbanistico. Evidentemente sono fatte salve le verifiche edilizie e progettuali, essendo l'edificio interessato di classe R6.

Sintesi degli impatti sul sistema ambientale

OSSERVAZIONE:	NON ACCOLTA	NON ACCOLTA PARA	ZIALMENTE		ļ	ACCC	OLTA PARZIALMENTE	✓	ACCOLTA	
VOTAZIONE:	PRESENTI	VOTANTI		FAVC	REVOLI		CONTRARI		ASTENUTI	

ISTRUTTORIA OSSERVAZIONI E PR	OPOSTE DI CONTRODEDUZIONE	DATA EMISSIONE Giugno 2011	AGGIORNAMENTO Luglio 2011	FOGLIO 27
			CONSULENTE SISTEMA AGRICOLO Dott. Nicola Balboni	CONSULENTE SETTORE COMMERCIALE AST&P

Protocollo	Data	Località	Nominativo Osservante	Osservazione n.
10563	28/04/2011	GRAZIE	SILVIA BERGAMASCHI CLAUDIO SETTI	12

Tavola del P.G.T. Adottato	Zonizzazione del P.G.T. Adottato
PR B.1.1	EC2 / EA

I proponenti osservano e chiedono quanto segue: "Essendo intenzione della proprietà di dare luogo esclusivamente ad interventi di tipo conservativo, si ritiene importante prevedere la possibilità di sviluppare nell'area posteriore alla corte nuove strutture di servizio ed integrative alle funzioni della corte che ne consentano un completo recupero, chiaramente tali nuovi sviluppi dovranno essere valutati nell'ambito di uno specifico strumento attuativo e soggetti a convenzione."

		Nessuna Interazione		
		Effetto non rilevante		1
	A. Impatto con il sistema delle tutele storico architettoniche, paesistico	Effetto modesto		<b>•</b>
	ambientali o sui vincoli	Effetto modesto  Effetto apprezzabile		
		Effetto rilevante		
.∀		Decremento		
DELLA PROPOSTA	B. Livello di incidenza in relazione al	Non rilevante		<b>*</b>
РС	dimensionamento residenziale	Incremento modesto		
RO		Incremento apprezzabile		
N P		Incremento rilevante		
-LA	C. Lacelinaniana in vannanta ai sistemi	Non incidente		✓
DEI	C. Localizzazione in rapporto ai sistemi urbani riconosciuti dal P.G.T.	In continuità, area interstiziale		
	adottato	Nelle adiacenze, con sviluppo lineare o incongruo/ir	ncoerente con i sistemi urbani centrali	
		Esterno ai sistemi urbani centrali		
EFFETTI		Nessun effetto		✓
ш	D. Tipologia	Effetto poco apprezzabile		
	D. Tipologia	Effetto di rigenerazione urbana		
		Effetto di nuova previsione		
		Non rilevante		✓
	E. Livello di incidenza sul sistema degli ambiti agricoli	Marginale		
	ambiti agricon	Consistente		
	A. Richiesta di variazione (ampliamento/stral	lcio) delle nuove previsioni del P.G.T.	1	
핔			Residenziale	
_ 0	B. Richiesta di nuova classificazione		Economica	
D D			Agricola	
TIPO DI SERVAZION		esistenti, modifica delle categorie di intervento		
TI	D. Modifica di vincoli, rispetti, tutele, ambiti	<u> </u>		
089	E. Aggiornamenti, perfezionamenti cartograf	ici, errori materiali		✓
0	F. Modifiche, perfezionamenti normativi			
	G. Complesse (pareri Enti, U.T., etc.)			

Proposta di controdeduzione

Si propone di non accogliere l'osservazione in quanto l'intervento richiesto di qualificazione dell'immobile appare già assentibile con il P.G.T. vigente, mentre a seguito di specifiche e concrete proposte di trasformazione potranno essere valutate specifiche procedure negoziate e concordate in conformità alla normativa vigente.

Sintesi degli impatti sul sistema ambientale

OSSERVAZIONE:	NON ACCOLTA	✓	NON ACCOLTA PARZ	ZIALMENTE		,	ACCC	OLTA PARZIALMENTE	ACCOLTA	
VOTAZIONE:	PRESENTI		VOTANTI		FAVC	REVOLI		CONTRARI	ASTENUTI	

ISTRUTTORIA OSSERVAZIONI E PR	TTORIA OSSERVAZIONI E PROPOSTE DI CONTRODEDUZIONE		AGGIORNAMENTO Luglio 2011	FOGLIO 28	
			CONSULENTE SISTEMA AGRICOLO Dott. Nicola Balboni	CONSULENTE SETTORE COMMERCIALE AST&P	

POLARIS - Studio Associato – Via P. Verri. 33 - 46100 Mantova - Tel. 0376.248808 - www.studiopolaris.eu	PROF. ING. UGO BERNINI	COLLABORATORI
- Siudio Associdio — Via P. Verri, 33 - 46100 Mantova - 1el. 03/6.248808 - www.studiopolaris.eu	PROP. ING. OGO BERNINI	Geom. Matteo Rodella

Protocollo	Data	Località	Nominativo Osservante	Osservazione n.
10564	28/04/2011	GRAZIE	SILVIA BERGAMASCHI CLAUDIO SETTI	13

Tavola del P.G.T. Adottato	Zonizzazione del P.G.T. Adottato
PR B.1.1	E4

I proponenti osservano e chiedono quanto segue: "Essendo intenzione della proprietà dare luogo ad interventi esclusivamente conservativi, si ritiene importante prevedere la possibilità di sviluppare nuove strutture con carattere di servizio e di integrazione funzionale e reddituale alle primarie funzioni della corte Cantona, che potrebbero consentire un preciso e completo recupero anche valutando specifiche convenzioni pubblico/privato. Si dichiara la completa disponibilità a definire un piano più dettagliato e gli eventuali programmi di tale ampio recupero.

		Nessuna Interazione		_/
		Effetto non rilevante		
	A. Impatto con il sistema delle tutele			
	storico architettoniche, paesistico ambientali o sui vincoli	Effetto modesto		
	ambientali o sui vincoli	Effetto apprezzabile		
_		Effetto rilevante		
⋖		Decremento		
ST	B. Livello di incidenza in relazione al	Non rilevante		✓
PO	dimensionamento residenziale	Incremento modesto		
Õ		Incremento apprezzabile		
4		Incremento rilevante		
Y.		Non incidente		✓
DELLA PROPOSTA	C. Localizzazione in rapporto ai sistemi urbani riconosciuti dal P.G.T.	In continuità, area interstiziale		
	adottato	Nelle adiacenze, con sviluppo lineare o incongru	o/incoerente con i sistemi urbani centrali	
E	adottato	Esterno ai sistemi urbani centrali		
EFFETTI		Nessun effetto		✓
ш	D. Timelante	Effetto poco apprezzabile		
	D. Tipologia	Effetto di rigenerazione urbana		
		Effetto di nuova previsione		
		Non rilevante		✓
	E. Livello di incidenza sul sistema degli	Marginale		
	ambiti agricoli	Consistente		
,				
-	A. Richiesta di variazione (ampliamento/stral	cio) delle nuove previsioni del P.G.T.	T	
쁘			Residenziale	
_ 6	B. Richiesta di nuova classificazione		Economica	
DI			Agricola	
TIPO		esistenti, modifica delle categorie di intervento		
TIPO DI SERVAZIONE	D. Modifica di vincoli, rispetti, tutele, ambiti a	<u> </u>		<b>✓</b>
SSC	E. Aggiornamenti, perfezionamenti cartografi	ci, errori materiali		
0	F. Modifiche, perfezionamenti normativi			
	G. Complesse (pareri Enti, U.T., etc.)			

Proposta di controdeduzione

Si propone di non accogliere l'osservazione in quanto in contrasto con gli obiettivi e le finalità del P.G.T..

Sintesi degli impatti sul sistema ambientale

L'osservazione e la proposta di controdeduzione non producono variazioni e quindi effetti sull'ambiente.

OSSERVAZIONE:	NON ACCOLTA	✓	NON ACCOLTA PARZIALM	ENTE		ACC	OLTA PARZIALMENTE	ACCOLTA	
VOTAZIONE:	PRESENTI		VOTANTI	FA	OREVOLI		CONTRARI	ASTENUTI	

ISTRUTTORIA OSSERVAZIONI E PR	TTORIA OSSERVAZIONI E PROPOSTE DI CONTRODEDUZIONE		AGGIORNAMENTO Luglio 2011	FOGLIO 29	
	<b>CONSULENTE GEOLOGICO</b> ENGEO srl – Dott. Carlo Caleffi		CONSULENTE SISTEMA AGRICOLO Dott. Nicola Balboni	CONSULENTE SETTORE COMMERCIALE AST&P	

POLARIS - Studio Associato – Via P. Verri. 33 - 46100 Mantova - Tel. 0376.248808 - www.studiopolaris.eu	PROF. ING. UGO BERNINI	COLLABORATORI
- Siudio Associdio — Via P. Verri, 33 - 46100 Mantova - 1el. 03/6.248808 - www.studiopolaris.eu	PROP. ING. OGO BERNINI	Geom. Matteo Rodella

Protocollo	Data	Località	Nominativo Osservante	Osservazione n.
10571	28/04/2011	CURTATONE	ANDREA MASI	<b>14</b> a

Tavola del P.G.T. Adottato	Zonizzazione del P.G.T. Adottato
PR B.1.1 / DP H.3	ATEC 202

Il proponente osserva e chiede quanto segue: "1) viabilità fuori comparto in carico a ZTE 254; 4) no all'individuazione di lotti da cedere a prezzo convenzionato; 5) assegnazione di priorità "A" al comparto 1"

		Name and and an artist and		
		Nessuna Interazione		<b>- •</b>
	A. Impatto con il sistema delle tutele	Effetto non rilevante		
	storico architettoniche, paesistico ambientali o sui vincoli	Effetto modesto		
	ambientali o sui vincoli	Effetto apprezzabile		
		Effetto rilevante		
⋖		Decremento		
PROPOSTA	B. Livello di incidenza in relazione al	Non rilevante		✓
0	dimensionamento residenziale	Incremento modesto		
Ö	amensionamento residenziale	Incremento apprezzabile		
		Incremento rilevante		
Z		Non incidente		✓
DELLA	C. Localizzazione in rapporto ai sistemi urbani riconosciuti dal P.G.T.	In continuità, area interstiziale		
	adottato	Nelle adiacenze, con sviluppo lineare o incongruo/inc	coerente con i sistemi urbani centrali	
E	adottato	Esterno ai sistemi urbani centrali		
EFFETTI		Nessun effetto		
ш		Effetto poco apprezzabile		✓
	D. Tipologia	Effetto di rigenerazione urbana		
		Effetto di nuova previsione		
		Non rilevante		✓
	E. Livello di incidenza sul sistema degli	Marginale		
	ambiti agricoli	Consistente		
				1
	A. Richiesta di variazione (ampliamento/stral	cio) delle nuove previsioni del P.G.T.		
띡			Residenziale	
_ 0	B. Richiesta di nuova classificazione		Economica	
D			Agricola	
TIPO DI SSERVAZION	C. Richiesta di variazione delle classificazioni esistenti, modifica delle categorie di intervento			
T H	D. Modifica di vincoli, rispetti, tutele, ambiti	<u> </u>		✓
055	E. Aggiornamenti, perfezionamenti cartograf	ici, errori materiali		
O	F. Modifiche, perfezionamenti normativi			✓
	G. Complesse (pareri Enti, U.T., etc.)			

Proposta di controdeduzione

Si propone di non accogliere le richieste di cui ai punti 1), 4) e 5) in quanto contrastanti con gli obiettivi e le finalità del P.G.T., oltreché con il Protocollo d'intesa sottoscritto.

Sintesi degli impatti sul sistema ambientale

L'osservazione e la proposta di controdeduzione non producono variazioni e quindi effetti sull'ambiente.

OSSERVAZIONE:	NON ACCOLTA	✓	NON ACCOLTA PARZIALN	/IENTE		ı	ACCC	OLTA PARZIALMENTE	ACCOLTA	
									T	
VOTAZIONE:	PRESENTI		VOTANTI	FA	VOR	REVOLI		CONTRARI	ASTENUTI	

ISTRUTTORIA OSSERVAZIONI E PROPOSTE DI CONTRODEDUZIONE		DATA EMISSIONE	AGGIORNAMENTO	FOGLIO
		Giugno 2011	Luglio 2011	30
			CONSULENTE SISTEMA AGRICOLO Dott. Nicola Balboni	CONSULENTE SETTORE COMMERCIALE AST&P

Protocollo	Data	Località	Nominativo Osservante	Osservazione n.
10571	28/04/2011	CURTATONE	ANDREA MASI	14b

Tavola del P.G.T. Adottato	Zonizzazione del P.G.T. Adottato
PR B.1.1 / DP H.3	ATEC 202

Il proponente osserva e chiede quanto segue: "2) ciclopedonale non a carico dell'ATEC 202; 3) divisione in due o sub-comparti"

		Nessuna Interazione		
	A. Impatto con il sistema delle tutele	Effetto non rilevante		<b>✓</b>
	storico architettoniche, paesistico	Effetto modesto		
	ambientali o sui vincoli	Effetto apprezzabile		
		Effetto rilevante		
a		Decremento		
ST.	B. Livello di incidenza in relazione al	Non rilevante		✓
Ö	dimensionamento residenziale	Incremento modesto		
PROPOSTA	differisionamento residenziale	Incremento apprezzabile		
		Incremento rilevante		
Z		Non incidente		✓
DELLA	C. Localizzazione in rapporto ai sistemi urbani riconosciuti dal P.G.T.	In continuità, area interstiziale		
	adottato	Nelle adiacenze, con sviluppo lineare o incongruo/inc	coerente con i sistemi urbani centrali	
E .	adottato	Esterno ai sistemi urbani centrali		
EFFETTI		Nessun effetto		
ш	D. Timelesia	Effetto poco apprezzabile		✓
	D. Tipologia	Effetto di rigenerazione urbana		
		Effetto di nuova previsione		
		Non rilevante		✓
	E. Livello di incidenza sul sistema degli ambiti agricoli	Marginale		
	anibiti agricon	Consistente		
	A Did i			
	A. Richiesta di variazione (ampliamento/stral	cio) delle nuove previsioni dei P.G.T.	I a	
岁	0.001		Residenziale	
_ 0	B. Richiesta di nuova classificazione		Economica	
O D AZI	0.0011111111111111111111111111111111111		Agricola	
TIPO DI SSERVAZION		esistenti, modifica delle categorie di intervento		
T	D. Modifica di vincoli, rispetti, tutele, ambiti	<u> </u>		
OS	E. Aggiornamenti, perfezionamenti cartograf	ıcı, errorı materiali		<b>V</b>
	F. Modifiche, perfezionamenti normativi			<b>-</b>
	G. Complesse (pareri Enti, U.T., etc.)			

Proposta di controdeduzione

Si propone di accogliere parzialmente le richieste di cui ai punti 2) e 3) dell'osservazione. Precisamente la possibilità di attuare il piano in due stralci separati, seppur coordinati da un piano unitario in funzione della proprietà, oltreché la soppressione della ciclabile, posta a sud della ferrovia, per tutti e tre gli Ambiti. L'accoglimento funzionale è finalizzato a facilitare l'attuazione dell'intervento.

Sintesi degli impatti sul sistema ambientale

OSSERVAZIONE:	NON ACCOLTA	NON ACCOLTA PA	RZIALMENTE		ACCC	OLTA PARZIALMENTE	✓	ACCOLTA	
VOTAZIONE:	PRESENTI	VOTANTI	F.	AVOREVOLI		CONTRARI		ASTENUTI	

ISTRUTTORIA OSSERVAZIONI E PROPOSTE DI CONTRODEDUZIONE		DATA EMISSIONE	AGGIORNAMENTO	FOGLIO
		Giugno 2011	Luglio 2011	31
			CONSULENTE SISTEMA AGRICOLO Dott. Nicola Balboni	CONSULENTE SETTORE COMMERCIALE AST&P

POLARIS - Studio Associato - Via P. Verri. 33 - 46100 Mantova - Tel. 0376.248808 - www.studiopolaris.eu	PROF. ING. UGO BERNINI	COLLABORATORI
FOLANI3 - 310010 Associato — via P. Verri, 33 - 46100 Mantova - 1el. 03/6.248808 - www.studiopolaris.eu	PROP. ING. OGO BERNINI	Geom. Matteo Rodella

Protocollo	Data	Località	Nominativo Osservante	Osservazione n.
10580	28/04/2011	MONTANARA	ARCH. CORRADO NICOLINI	<b>15</b> a

Tavola del P.G.T. Adottato	Zonizzazione del P.G.T. Adottato

Il proponente osserva e chiede quanto segue: "1) Verificare l'effettiva sussistenza dei vincoli ex D. Lgs.vo 42/2004 negli immobili indicati dal P.G.T.."

	•			
		Nessuna Interazione		
	A. Impatto con il sistema delle tutele	Effetto non rilevante		
	storico architettoniche, paesistico	Effetto modesto		
	ambientali o sui vincoli	Effetto apprezzabile		
		Effetto rilevante		
-		Decremento		
PROPOSTA	B. Livello di incidenza in relazione al	Non rilevante		
00	dimensionamento residenziale	Incremento modesto		
Ö	differisionamento residenziale	Incremento apprezzabile		
		Incremento rilevante		
DELLA		Non incidente		
Œ	C. Localizzazione in rapporto ai sistemi urbani riconosciuti dal P.G.T.	In continuità, area interstiziale		
	adottato	Nelle adiacenze, con sviluppo lineare o incongruo/incoerente con i sistemi urbani centrali		
E .		Esterno ai sistemi urbani centrali		
EFFETTI		Nessun effetto		
ш	D. Tipologia	Effetto poco apprezzabile		
	D. Tipologia	Effetto di rigenerazione urbana		
		Effetto di nuova previsione		
	E. Divelle di Sesidence col sistema de di	Non rilevante		
	E. Livello di incidenza sul sistema degli ambiti agricoli	Marginale		
	amore agricon	Consistente		
	A. Richiesta di variazione (ampliamento/stral	cio) delle puove previsioni del P.G.T.		
	A. Memesta di variazione (amphamento) strai	cio) delle nuove previsioni del 1.G.1.	Residenziale	
Z	B. Richiesta di nuova classificazione		Economica	
DI	b. Memesta ai naova ciassineazione		Agricola	
	C. Richiesta di variazione delle classificazioni	esistenti, modifica delle categorie di intervento	7.5.000	
TIPO	D. Modifica di vincoli, rispetti, tutele, ambiti a			
SSE	E. Aggiornamenti, perfezionamenti cartograf			
ő	F. Modifiche, perfezionamenti normativi			
	G. Complesse (pareri Enti, U.T., etc.)			<b>✓</b>
	G. Complesse (parent Littl, G.T., etc.)			

Proposta di controdeduzione

I vincoli ex D.Lgs. 42/2004 rappresentati nel P.G.T. sono stati individuati sulla base dell'elenco riportato nel P.R.G.C. precedente, sulla base dei dati forniti dalla Soprintendenza ai Beni Architettonici e anche dalle banche dati regionali e provinciali disponibili. Riscontrando in esse, in alcuni casi, una non totale coerenza è stato adottato un principio cautelativo per l'ente. In particolare, con riferimento alla nota fornita in merito a Palazzo Cavalcabò, Fg. 47, mapp. 45, si recepisce il parere sopradetto, mantenendo esclusivamente la tutela di livello comunale. Si propone pertanto di accogliere l'osservazione.

Sintesi degli impatti sul sistema ambientale

OSSERVAZIONE:	NON ACCOLTA	NON ACCOLTA PA	RZIA	LMENTE		4	ACCC	OLTA PARZIALMENTE	ACCOLTA	✓
VOTAZIONE:	PRESENTI	VOTANTI			FAVC	DREVOLI		CONTRARI	ASTENUTI	

ISTRUTTORIA OSSERVAZIONI E PROPOSTE DI CONTRODEDUZIONE		DATA EMISSIONE	AGGIORNAMENTO	FOGLIO
		Giugno 2011	Luglio 2011	32
			CONSULENTE SISTEMA AGRICOLO Dott. Nicola Balboni	CONSULENTE SETTORE COMMERCIALE AST&P

POLARIS - Studio Associato – Via P. Verri. 33 - 46100 Mantova - Tel. 0376.248808 - www.studiopolaris.eu	PROF. ING. UGO BERNINI	COLLABORATORI
- Siudio Associdio — Via P. Verri, 33 - 46100 Mantova - 1el. 03/6.248808 - www.studiopolaris.eu	PROF. ING. UGO BERNINI	Geom. Matteo Rodella

Protocollo	Data	Località	Nominativo Osservante	Osservazione n.
10580	28/04/2011	MONTANARA	ARCH. CORRADO NICOLINI	15b

Tavola del P.G.T. Adottato	Zonizzazione del P.G.T. Adottato
PR B.2.7	ZTR 757

Il proponente osserva e chiede quanto segue: "2) Specificare che il parere della Commissione per il Paesaggio è richiesto solo per interventi che modificano l'esterno."

		Nessuna Interazione		
	A. Impatto con il sistema delle tutele	Effetto non rilevante		
	storico architettoniche, paesistico	Effetto modesto		
	ambientali o sui vincoli	Effetto apprezzabile		
		Effetto rilevante		
4		Decremento		
PROPOSTA	B. Livello di incidenza in relazione al	Non rilevante		
0	dimensionamento residenziale	Incremento modesto		
Ö	amensionamento residenziale	Incremento apprezzabile		
		Incremento rilevante		
Y.		Non incidente		
DELLA	C. Localizzazione in rapporto ai sistemi urbani riconosciuti dal P.G.T.	In continuità, area interstiziale		
	adottato	Nelle adiacenze, con sviluppo lineare o incongruo/incoerente con i sistemi urbani centrali		
E	adottato	Esterno ai sistemi urbani centrali		
EFFETTI		Nessun effetto		
ш	D. Timelante	Effetto poco apprezzabile		
	D. Tipologia	Effetto di rigenerazione urbana		
		Effetto di nuova previsione		
		Non rilevante		
	E. Livello di incidenza sul sistema degli ambiti agricoli	Marginale		
	ambiti agricon	Consistente		
	A. Richiesta di variazione (ampliamento/stral	cio) delle nuove previsioni del P.G.T.	T =	
빌	B. Richiesta di nuova classificazione		Residenziale	
_ 0			Economica	
TIPO DI SSERVAZION			Agricola	
TIPO		esistenti, modifica delle categorie di intervento		
SEF	D. Modifica di vincoli, rispetti, tutele, ambiti a	<u> </u>		
08:	E. Aggiornamenti, perfezionamenti cartografi	ici, errori materiali		
9	F. Modifiche, perfezionamenti normativi			
	G. Complesse (pareri Enti, U.T., etc.)			✓

Proposta di controdeduzione

Si veda pagina allegata seguente

Sintesi degli impatti sul sistema ambientale

L'osservazione e la proposta di controdeduzione non producono variazioni e quindi effetti sull'ambiente.

	OSSERVAZIONE:	NON ACCOLTA	NON ACCOLTA	PARZIALMENTE		ACCOLT	TA PARZIALMENTE	✓	ACCOLTA	
VOTAZIONE: PRESENTI VOTANTI FAVOREVOLI CONTRARI ASTENUTI	VOTAZIONE:	PRESENTI	VOTANTI	FAVO	REVOLI		CONTRARI		ASTENUTI	

ISTRUTTORIA OSSERVAZIONI E PROPOSTE DI CONTRODEDI IZIONE		DATA EMISSIONE	AGGIORNAMENTO	FOGLIO
		Giugno 2011	Luglio 2011	33
	<b>CONSULENTE GEOLOGICO</b> ENGEO srl – Dott. Carlo Caleffi		CONSULENTE SISTEMA AGRICOLO Dott. Nicola Balboni	CONSULENTE SETTORE COMMERCIALE AST&P

POLARIS - Studio Associato - Via P. Verri. 33 - 46100 Mantova - Tel. 0376.248808 - www.studiopolaris.eu	PROF. ING. UGO BERNINI	COLLABORATORI
FOLANI3 - 310010 Associato — via P. Verri, 33 - 46100 Mantova - 1el. 03/6.248808 - www.studiopolaris.eu	PROF. ING. UGO BERNINI	Geom. Matteo Rodella

#### **Allegato**

Osservazione n.

15b

Il Piano Territoriale Paesistico Regionale riconosce all'intero territorio regionale valore paesaggistico e l'azione di tutela e valorizzazione va esercitata sia per gli ambiti assoggettati a specifica tutela paesaggistica che per le rimanenti porzioni del territorio lombardo.

Nei territori assoggettati a specifica tutela paesaggistica, in base al decreto legislativo 22 gennaio 2004, n. 42, la valutazione di compatibilità dei progetti di trasformazione è effettuata, sulla base dei criteri regionali, con riferimento al contesto paesaggistico e tenuto conto delle motivazioni del vincolo.

Tale valutazione si conclude, laddove l'intervento risulti compatibile, con l'autorizzazione paesaggistica, che è atto amministrativo autonomo e preliminare rispetto al permesso di costruire o alla denuncia di inizio attività, ovvero, laddove l'intervento non risulti compatibile coi valori paesaggistici tutelati, con un diniego di autorizzazione paesaggistica, che inibisce la realizzazione dell'intervento anche sotto il profilo edilizio.

Per quanto riguarda la rimanente parte del territorio lombardo, quindi negli ambiti non assoggettati a specifica tutela paesaggistica, la Regione, in coerenza con la Convenzione Europea del Paesaggio, ha deciso che venga comunque riservata una doverosa attenzione alla qualità paesaggistica degli interventi.

Proposta di controdeduzione

In tali ambiti la salvaguardia del paesaggio va pertanto esercitata come valutazione delle trasformazioni in rapporto al contesto paesaggistico seguendo una metodologia fornita dal Piano Territoriale Paesistico Regionale, e tenendo conto delle indicazioni e prescrizioni paesaggistiche contenute nei Piani territoriali di Coordinamento Provinciali e dei Parchi nonché negli strumenti di pianificazione territoriale comunali; questo esame non dà luogo ad un atto amministrativo autonomo, ma costituisce una fase interna al procedimento di emissione del permesso di costruire o della denuncia di inizio attività.

Il cambiamento della normativa nazionale, della L.R. 12/2005 e s.m.i., del P.T.P.R. e del P.T.R. hanno esteso a tutto il territorio la valutazione di impatto paesistico. Il P.G.T. ha fatto proprio il quadro normativo sovraordinato e lo ha opportunamente coniugato e normato (vedasi art. 40).

Vista la Parte IV delle N.T.A. del P.T.P.R. – "Esame Paesistico dei Progetti";

viste le "Linee guida per l'esame paesistico dei progetti" approvate con D.G.R. 8 novembre 2002 n.7/II045; visto il P.G.T.;

in presenza della dichiarazione emessa ai sensi del D.P.R. n. 445 del 2000 di valutazione paesistica con impatto sotto la soglia di rilevanza, come definita attraverso l'applicazione delle "Linee guida", la pratica ordinariamente non sarà assoggettata al Parere della Commissione Paesaggio, se non motivatamente e diversamente disposto dal Responsabile del servizio.

Il quadro normativo attuale del P.G.T. recepisce il quadro normativo sovraordinato è pertanto assoggettato alla procedura dell'esame di impatto paesistico qualsiasi progetto che incida sull'aspetto esteriore dei luoghi e degli edifici.

L'obiettivo e l'indirizzo del P.G.T. è quello di estendere alla Commissione del Paesaggio la competenza per un giudizio di "qualità progettuale complessiva" esclusivamente per gli interventi di rilevanza territoriale. Tale aspetto attualmente non è normato direttamente dal P.G.T. e sarà oggetto specificamente del nuovo Regolamento Edilizio.

Si propone di accogliere parzialmente l'osservazione.

ISTRUTTORIA OSSERVAZIONI E PROPOSTE DI CONTRODEDI IZIONE		DATA EMISSIONE	AGGIORNAMENTO	FOGLIO
		Giugno 2011	Luglio 2011	34
			CONSULENTE SISTEMA AGRICOLO Dott. Nicola Balboni	CONSULENTE SETTORE COMMERCIALE AST&P

Protocollo	Data	Località	Nominativo Osservante	Osservazione n.
10581	28/04/2011	MONTANARA	ARCH. CORRADO NICOLINI GIULIO E SIMONE MAROCCHI	<b>16</b> a

Tavola del P.G.T. Adottato	Zonizzazione del P.G.T. Adottato
PR B.1.1 / B.2.3	Area per servizi

I proponenti osservano e chiedono quanto segue: "1) Eliminazione del parcheggio a ovest con eventuale destinazione di tutta la fascia sino alla zona agricola a verde di rispetto."

EFFETTI DELLA PROPOSTA	A. Impatto con il sistema delle tutele storico architettoniche, paesistico ambientali o sui vincoli	Nessuna Interazione					
		Effetto non rilevante					
		Effetto modesto		✓			
		Effetto apprezzabile					
		Effetto rilevante					
	B. Livello di incidenza in relazione al dimensionamento residenziale	Decremento					
		Non rilevante		✓			
Ö		Incremento modesto					
Ö		Incremento apprezzabile					
PR		Incremento rilevante					
4		Non incidente					
E	C. Localizzazione in rapporto ai sistemi urbani riconosciuti dal P.G.T. adottato	In continuità, area interstiziale		✓			
		Nelle adiacenze, con sviluppo lineare o incongruo/in	coerente con i sistemi urbani centrali				
E	adottato	Esterno ai sistemi urbani centrali					
표	D. Tipologia	Nessun effetto		✓			
ш		Effetto poco apprezzabile					
		Effetto di rigenerazione urbana					
		Effetto di nuova previsione					
	E. Livello di incidenza sul sistema degli     ambiti agricoli	Non rilevante		✓			
		Marginale					
	ambiti agricon	Consistente					
A. Richiesta di variazione (ampliamento/stralcio) delle nuove previsioni del P.G.T.							
	A. Richiesta di Variazione (amphamento/strai	Residenziale					
Z	B. Richiesta di nuova classificazione		Economica				
_ 0	B. Richiesta di nuova ciassificazione		Agricola				
AZ AZ	C Richiasta di variazione della classificazioni	Agricola	<b>-</b>				
TIPO DI SERVAZIONI	C. Richiesta di variazione delle classificazioni esistenti, modifica delle categorie di intervento  D. Modifica di vincoli, rispetti, tutele, ambiti agricoli di interesse strategico						
T	E. Aggiornamenti, perfezionamenti cartografici, errori materiali						
OS	F. Modifiche, perfezionamenti normativi						
	G. Complesse (pareri Enti, U.T., etc.)						

Proposta di controdeduzione

Si propone di non accogliere l'osservazione mantenendo le previsioni del P.G.T., che hanno l'obiettivo di creare una connessione sociale e urbana tra via Pisano, il sistema scolastico, la chiesa di Montanara e il complesso storico di Palazzo Cavalcabò, ovviamente di elevata qualità, rispettosa del contesto e del complesso architettonico di Palazzo Cavalcabò, delle aree pertinenziali e delle opere accessorie.

Sintesi degli impatti sul sistema ambientale

OSSERVAZIONE:	NON ACCOLTA	✓	NON ACCOLTA PA	RZIA	LMENTE			ACCC	OLTA PARZIALMENTE	ACCOLTA	
VOTAZIONE:	PRESENTI		VOTANTI			FAVC	DREVOLI		CONTRARI	ASTENUTI	

ISTRUTTORIA OSSERVAZIONI E PR	ROPOSTE DI CONTRODEDUZIONE	DATA EMISSIONE Giugno 2011	AGGIORNAMENTO Luglio 2011	FOGLIO 35	
			CONSULENTE SISTEMA AGRICOLO Dott. Nicola Balboni	CONSULENTE SETTORE COMMERCIALE AST&P	

POLARIS - Studio Associato — Via P. Verri, 33 - 46100 Mantova - Tel. 0376.248808 - www.studiopolaris.eu	PROF. ING. UGO BERNINI	COLLABORATORI
	PROF. ING. UGO BERNINI	Geom. Matteo Rodella

Protocollo	Data	Località	Nominativo Osservante	Osservazione n.
10581	28/04/2011	MONTANARA	ARCH. CORRADO NICOLINI GIULIO E SIMONE MAROCCHI	16b

Tavola del P.G.T. Adottato	Zonizzazione del P.G.T. Adottato
PR B.1.1 / B.2.3	Area per servizi

I proponenti osservano e chiedono quanto segue: "2) Eliminazione dell'area per servizi (SVMP) a est da sostituirsi con area agricola di presidio come a sud. In subordine, creazione di un'ampia fascia di rispetto di almeno 50 m dal complesso edilizio storico."

		Nessuna Interazione		
		Effetto non rilevante		
	A. Impatto con il sistema delle tutele			
	storico architettoniche, paesistico ambientali o sui vincoli	Effetto modesto		
	ambientali o sui vincoli	Effetto apprezzabile		
		Effetto rilevante		
⋖		Decremento		
PROPOSTA	B. Livello di incidenza in relazione al	Non rilevante		✓
0	dimensionamento residenziale	Incremento modesto		
Ö		Incremento apprezzabile		
		Incremento rilevante		
Z		Non incidente		
DELLA	C. Localizzazione in rapporto ai sistemi	In continuità, area interstiziale		✓
	urbani riconosciuti dal P.G.T. adottato	Nelle adiacenze, con sviluppo lineare o incongruo/ir	ncoerente con i sistemi urbani centrali	
E	adottato	Esterno ai sistemi urbani centrali		
EFFETTI		Nessun effetto		
ш	D. Tipologia	Effetto poco apprezzabile		✓
		Effetto di rigenerazione urbana		
		Effetto di nuova previsione		
		Non rilevante - MIGLIORATIVO		✓
	E. Livello di incidenza sul sistema degli	Marginale		
	ambiti agricoli	Consistente		
	A. Richiesta di variazione (ampliamento/stral	lcio) delle nuove previsioni del P.G.T.		
끸			Residenziale	
_ 6	B. Richiesta di nuova classificazione		Economica	
D DI AZIONI			Agricola	<b>✓</b>
TIPO		esistenti, modifica delle categorie di intervento		✓
TIPC	D. Modifica di vincoli, rispetti, tutele, ambiti	<u> </u>		
058	E. Aggiornamenti, perfezionamenti cartograf	ici, errori materiali		
0	F. Modifiche, perfezionamenti normativi			
	G. Complesse (pareri Enti, U.T., etc.)			

Proposta di controdeduzione

Si propone di accogliere l'osservazione, eliminando la previsione dell'area per servizi per la vigenza dell'attuale P.G.T., riclassificando l'area quale E2a.

Sintesi degli impatti sul sistema ambientale

L'osservazione presentata e le conseguenti modificazioni proposte agli atti del P.G.T., in sintesi: producono effetti migliorativi sull'ambiente.

OSSERVAZIONE:	NON ACCOLTA	NON ACCOLTA PA	RZIALMENTE		ACC	OLTA PARZIALMENTE	ACCOLTA	✓
VOTAZIONE:	PRESENTI	VOTANTI		FAVOREVOL	T	CONTRARI	ASTENUTI	

I ISTRUTTORIA OSSERVAZIONI E PROPOSTE DI CONTRODEDUZIONE		DATA EMISSIONE	AGGIORNAMENTO	FOGLIO	
		Giugno 2011	Luglio 2011	36	
***************************************			CONSULENTE SISTEMA AGRICOLO Dott. Nicola Balboni	CONSULENTE SETTORE COMMERCIALE AST&P	

Protocollo	Data	Località	Nominativo Osservante	Osservazione n.
10709	29/04/2011	LEVATA	ALESSANDRO BERTAZZONI PRESIDENTE COMITATO DI QUARTIERE DI LEVATA	<b>17</b> a

Tavola del P.G.T. Adottato	Zonizzazione del P.G.T. Adottato
PR B.1.2 / B.2.6	ATR 602 / ATR 603

Il proponente osserva e chiede quanto segue: "In particolare chiediamo di togliere dal P.G.T. gli interventi denominati Cà Pia e Cornelia (attualmente assoggettati a quota condizionata come ATR 603 e ATR 602) e di mantenere per questi terreni la destinazione agricola, finché non saranno realizzate le condizioni indicate nella "Convenzione Urbanistica per l'attuazione del PII 608 Edera" dell'8 agosto 2008."

		Nanana latanaiana		T ./
		Nessuna Interazione		+ •
	A. Impatto con il sistema delle tutele	Effetto non rilevante		
	storico architettoniche, paesistico ambientali o sui vincoli	Effetto modesto		
	ambientali o sui vincoli	Effetto apprezzabile		
		Effetto rilevante		
4		Decremento		
PROPOSTA	B. Livello di incidenza in relazione al	Non rilevante		✓
0	dimensionamento residenziale	Incremento modesto		
Ö	amensionamento residenziale	Incremento apprezzabile		
		Incremento rilevante		
Y.		Non incidente		✓
DELLA	C. Localizzazione in rapporto ai sistemi urbani riconosciuti dal P.G.T.	In continuità, area interstiziale		
	adottato	Nelle adiacenze, con sviluppo lineare o incongruo/in	coerente con i sistemi urbani centrali	
E	adottato	Esterno ai sistemi urbani centrali		
EFFETTI		Nessun effetto		✓
ш		Effetto poco apprezzabile		1
	D. Tipologia	Effetto di rigenerazione urbana		
		Effetto di nuova previsione		
		Non rilevante		✓
	E. Livello di incidenza sul sistema degli	Marginale		
	ambiti agricoli	Consistente		
	A. Richiesta di variazione (ampliamento/stral	cio) delle nuove previsioni del P.G.T.	T	
끸			Residenziale	
_ 0	B. Richiesta di nuova classificazione		Economica	
TIPO DI SSERVAZION			Agricola	<b>✓</b>
TIPO		esistenti, modifica delle categorie di intervento		
T H	D. Modifica di vincoli, rispetti, tutele, ambiti	<u> </u>		
059	E. Aggiornamenti, perfezionamenti cartograf	ici, errori materiali		
0	F. Modifiche, perfezionamenti normativi			
	G. Complesse (pareri Enti, U.T., etc.)			

Proposta di controdeduzione

Si propone di non accogliere l'osservazione confermando la pianificazione e la programmazione individuate dal P.G.T. a partire dall'originario protocollo di intesa.

Sintesi degli impatti sul sistema ambientale

L'osservazione e la proposta di controdeduzione non producono variazioni e quindi effetti sull'ambiente.

OSSERVAZIONE:	NON ACCOLTA	✓	NON ACCOLTA PARZIALM	ENTE		А	cco	OLTA PARZIALMENTE	ACCOLTA	
VOTAZIONE:	PRESENTI		VOTANTI	FA	/ORE\	VOLI		CONTRARI	ASTENUTI	

I ISTRUTTORIA OSSERVAZIONI E PROPOSTE DI CONTRODEDUZIONE		DATA EMISSIONE	AGGIORNAMENTO	FOGLIO	
		Giugno 2011	Luglio 2011	37	
***************************************			CONSULENTE SISTEMA AGRICOLO Dott. Nicola Balboni	CONSULENTE SETTORE COMMERCIALE AST&P	

POLARIS - Studio Associato – Via P. Verri. 33 - 46100 Mantova - Tel. 0376.248808 - www.studiopolaris.eu	PROF. ING. UGO BERNINI	COLLABORATORI
- Siudio Associdio — Via P. Verri, 33 - 46100 Mantova - 1el. 03/6.248808 - www.studiopolaris.eu	PROP. ING. OGO BERNINI	Geom. Matteo Rodella

#### **CITTÀ DI CURTATONE**

Protocollo	Data	Località	Nominativo Osservante	Osservazione n.
10709	29/04/2011	LEVATA	ALESSANDRO BERTAZZONI PRESIDENTE COMITATO DI QUARTIERE DI LEVATA	17b

Tavola del P.G.T. Adottato	Zonizzazione del P.G.T. Adottato
PR B.1.2 / B.2.6	ATR 602 / ATR 603

Sintesi dell'osservazione Il proponente osserva e chiede quanto segue: "Richiesta di modifica al P.G.T. in subordine alla precedente: chiediamo pertanto di modificare la frase precedente del documento di piano come segue: "Solo e solo dopo che il PII Edera, primo ad essere eseguito, abbia attuato almeno il 60% del proprio intervento, l'ATR 603 potrà diventare attuativo e solo dopo che l'ATR 603 abbia attuato almeno il 60% del proprio intervento (ed Edera abbia realizzato l'80% del proprio intervento), l'ATR 602 potrà diventare attuativo.""

		Nessuna Interazione		<b>✓</b>
	A. Impatto con il sistema delle tutele	Effetto non rilevante		
	storico architettoniche, paesistico	Effetto modesto		
	ambientali o sui vincoli	Effetto apprezzabile		
		Effetto rilevante		
	B. Livello di incidenza in relazione al dimensionamento residenziale	Decremento		
TA		Non rilevante		✓
00	B. Livello di incidenza in relazione al dimensionamento residenziale	Incremento modesto		
О	dimensionamento residenziale	Incremento apprezzabile		
		Incremento rilevante		
DELLA		Non incidente		✓
Œ	C. Localizzazione in rapporto ai sistemi urbani riconosciuti dal P.G.T.	In continuità, area interstiziale		
	adottato	Nelle adiacenze, con sviluppo lineare o incongruo/ir	coerente con i sistemi urbani centrali	
E .	adottato	Esterno ai sistemi urbani centrali		
EFFETTI		Nessun effetto		✓
ш	D. Tipologia	Effetto poco apprezzabile		
	D. Tipologia	Effetto di rigenerazione urbana		
		Effetto di nuova previsione		
	E. Livello di incidenza sul sistema degli	Non rilevante		✓
	ambiti agricoli	Marginale		
		Consistente		
	A. Richiesta di variazione (ampliamento/stral	cio) delle nuove previsioni del P.G.T.		
1.1		,	Residenziale	
S	B. Richiesta di nuova classificazione		Economica	
012			Agricola	
TIPO DI SERVAZION	C. Richiesta di variazione delle classificazioni	esistenti, modifica delle categorie di intervento		
TIP	D. Modifica di vincoli, rispetti, tutele, ambiti a	agricoli di interesse strategico		
S	E. Aggiornamenti, perfezionamenti cartograf	ici, errori materiali		
0	F. Modifiche, perfezionamenti normativi			✓
	G. Complesse (pareri Enti, U.T., etc.)			

Proposta di controdeduzione

Si propone di accogliere parzialmente l'osservazione recependo le variazioni alle schede degli ATR 602 e ATR 603 proposte dall'Amministrazione Provinciale (osservazione n. 48g)

Sintesi degli impatti sul sistema ambientale

L'osservazione e la proposta di controdeduzione non producono variazioni e quindi effetti sull'ambiente.

OSSERVAZIONE:	NON ACCOLTA	NON ACCOLTA PA	RZIALMENTE		ACCO	OLTA PARZIALMENTE	✓	ACCOLTA	
VOTAZIONE:	PRESENTI	VOTANTI	F/	VOREVOLI		CONTRARI		ASTENUTI	

ISTRUTTORIA OSSERVAZIONI E PROPOSTE DI CONTRODEDUZIONE		DATA EMISSIONE	AGGIORNAMENTO	FOGLIO
		Giugno 2011	Luglio 2011	38
***************************************			CONSULENTE SISTEMA AGRICOLO Dott. Nicola Balboni	CONSULENTE SETTORE COMMERCIALE AST&P

Protocollo	Data	Località	Nominativo Osservante	Osservazione n.
10710	29/04/2011	LEVATA	ALESSANDRO BERTAZZONI PRESIDENTE COMITATO DI QUARTIERE DI LEVATA	18

Tavola del P.G.T. Adottato	Zonizzazione del P.G.T. Adottato
-	

Il proponente osserva e chiede quanto segue: "A fronte della necessità in Curtatone di maggiori attrezzature e servizi per l'istruzione, pianificare a medio-lungo termine un "Polo scolastico" baricentrico per il Comune (in prossimità dell'asse Eremo - San Silvestro - Levata). Ravvisiamo l'esigenza che il nuovo complesso ospiti sia la scuola primaria che la scuola secondaria di primo grado, integrate con i servizi connaturati all'attività scolastica: palestra, biblioteca, mensa, auditorium."

		Nessuna Interazione		
		Effetto non rilevante		
	A. Impatto con il sistema delle tutele			
	storico architettoniche, paesistico ambientali o sui vincoli	Effetto modesto		
	ambientali o sui vincoli	Effetto apprezzabile		
		Effetto rilevante		
⋖	4	Decremento		
ST	B. Livello di incidenza in relazione al	Non rilevante		✓
0	dimensionamento residenziale	Incremento modesto		
Õ		Incremento apprezzabile		
DELLA PROPOSTA		Incremento rilevante		
Z		Non incidente		✓
E	C. Localizzazione in rapporto ai sistemi urbani riconosciuti dal P.G.T.	In continuità, area interstiziale		
	adottato	Nelle adiacenze, con sviluppo lineare o incongre	uo/incoerente con i sistemi urbani centrali	
E	adottato	Esterno ai sistemi urbani centrali		
EFFETTI		Nessun effetto	✓	
ш		Effetto poco apprezzabile		
	D. Tipologia	Effetto di rigenerazione urbana		
		Effetto di nuova previsione		
		Non rilevante	✓	
	E. Livello di incidenza sul sistema degli	Marginale		
	ambiti agricoli	Consistente		
	A. Richiesta di variazione (ampliamento/stra	cio) delle nuove previsioni del P.G.T.	T	
쁘			Residenziale	
_ 6	B. Richiesta di nuova classificazione		Economica	
DI AZIG			Agricola	
TIPO DI SERVAZIONE		esistenti, modifica delle categorie di intervento		
F H	D. Modifica di vincoli, rispetti, tutele, ambiti	<u> </u>		
SSC	E. Aggiornamenti, perfezionamenti cartograf	ici, errori materiali		
	F. Modifiche, perfezionamenti normativi			
	G. Complesse (pareri Enti, U.T., etc.)			✓

Proposta di controdeduzione

Si propone di non accogliere l'osservazione non tanto per l'attenzione al servizio scolastico che risulta prioritario per questa Amministrazione, ma per una diversa programmazione degli interventi che nei prossimi anni, in rapporto alle reali risorse disponibili, sarà focalizzata a soddisfare le esigenze della scuola primaria con la realizzazione di un complesso scolastico a servizio delle frazioni di Montanara, Boschetto e Eremo.

Sintesi degli impatti sul sistema ambientale

OSSERVAZIONE:	NON ACCOLTA	✓	NON ACCOLTA PARZIALM	ENTE		ACC	OLTA PARZIALMENTE	ACCOLTA	
VOTAZIONE:	PRESENTI		VOTANTI	FA	OREVOLI		CONTRARI	ASTENUTI	

ISTRUTTORIA OSSERVAZIONI E PROPOSTE DI CONTRODEDUZIONE		DATA EMISSIONE	AGGIORNAMENTO	FOGLIO
		Giugno 2011	Luglio 2011	39
***************************************			CONSULENTE SISTEMA AGRICOLO Dott. Nicola Balboni	CONSULENTE SETTORE COMMERCIALE AST&P

Protocollo	Data	Località	Nominativo Osservante	Osservazione n.
10711	29/04/2011	LEVATA	ALESSANDRO BERTAZZONI PRESIDENTE COMITATO DI QUARTIERE DI LEVATA	19

Tavola del P.G.T. Adottato	Zonizzazione del P.G.T. Adottato
PR B.2.6	-

Il proponente osserva e chiede quanto segue: " - Variazione del piano del traffico, tra gli interventi previsti su via Levata.

- La destinazione d'uso dell'area della vecchia scuola esclusivamente a pubblici servizi - in particolare per la realizzazione di un centro sociale polivalente con annessa sala pubblica a valenza comunale."

		Nessuna Interazione			
	A. Impatto con il sistema delle tutele	Effetto non rilevante			
	storico architettoniche, paesistico	Effetto modesto			
	ambientali o sui vincoli	Effetto apprezzabile			
		Effetto rilevante			
4		Decremento			
ST/	B. Livello di incidenza in relazione al	Non rilevante		✓	
00	dimensionamento residenziale	Incremento modesto			
SOF	differisionamento residenziale	Incremento apprezzabile			
PR		Incremento rilevante			
DELLA PROPOSTA		Non incidente		✓	
	C. Localizzazione in rapporto ai sistemi urbani riconosciuti dal P.G.T. adottato	In continuità, area interstiziale			
		Nelle adiacenze, con sviluppo lineare o incongruo/inc	coerente con i sistemi urbani centrali		
EFFETTI		Esterno ai sistemi urbani centrali			
Щ.	D. Tipologia	Nessun effetto		✓	
ш		Effetto poco apprezzabile			
		Effetto di rigenerazione urbana			
		Effetto di nuova previsione			
	E. Livello di incidenza sul sistema degli	Non rilevante			
	ambiti agricoli	Marginale			
		Consistente			
	A. Richiesta di variazione (ampliamento/stral	cio) delle nuove previsioni del P.G.T.			
		,	Residenziale		
NE NE	B. Richiesta di nuova classificazione		Economica		
DIZ			Agricola		
TIPO DI SERVAZIONE	C. Richiesta di variazione delle classificazioni esistenti, modifica delle categorie di intervento				
TIP	D. Modifica di vincoli, rispetti, tutele, ambiti agricoli di interesse strategico				
S	E. Aggiornamenti, perfezionamenti cartograf	ici, errori materiali			
0	F. Modifiche, perfezionamenti normativi				
	G. Complesse (pareri Enti, U.T., etc.)				

Proposta di controdeduzione

Si propone di non accogliere l'osservazione in quanto non sostenibile economicamente e contrastante con l'osservazione n. 27, inerente la stessa area.

Sintesi degli impatti sul sistema ambientale

L'osservazione e la proposta di controdeduzione non producono variazioni e quindi effetti sull'ambiente.

 OSSERVAZIONE:
 NON ACCOLTA
 ✓
 NON ACCOLTA PARZIALMENTE
 ACCOLTA PARZIALMENTE
 ACCOLTA

 VOTAZIONE:
 PRESENTI
 VOTANTI
 FAVOREVOLI
 CONTRARI
 ASTENUTI

ISTRUTTORIA OSSERVAZIONI E PROPOSTE DI CONTRODEDUZIONE		DATA EMISSIONE	AGGIORNAMENTO	FOGLIO
		Giugno 2011	Luglio 2011	40
***************************************			CONSULENTE SISTEMA AGRICOLO Dott. Nicola Balboni	CONSULENTE SETTORE COMMERCIALE AST&P

Protocollo	Data	Località	Nominativo Osservante	Osservazione n.
10712	29/04/2011	LEVATA	ALESSANDRO BERTAZZONI PRESIDENTE COMITATO DI QUARTIERE DI LEVATA	20

Tavola del P.G.T. Adottato	Zonizzazione del P.G.T. Adottato

Il proponente osserva e chiede quanto segue: "Inserimento nelle previsioni del nuovo P.G.T. di iniziative per la stipula di piani coordinati con gli Enti competenti e i Comuni interessati - Virgilio e Borgoforte - per avviare a soluzione rapida i gravi problemi che affliggono le opere idrauliche a sud di Levata."

		Nessuna Interazione		
		Effetto non rilevante		_
	A. Impatto con il sistema delle tutele storico architettoniche, paesistico	Effetto modesto		
	ambientali o sui vincoli			
	ambientali o sui vincon	Effetto apprezzabile		
		Effetto rilevante		
⋖		Decremento		
PROPOSTA	B. Livello di incidenza in relazione al	Non rilevante		<b>V</b>
РС	dimensionamento residenziale	Incremento modesto		
RO		Incremento apprezzabile		
		Incremento rilevante		
	C. Localizzazione in rapporto ai sistemi	Non incidente		<b>✓</b>
DELLA	urbani riconosciuti dal P.G.T.	In continuità, area interstiziale		
	adottato	Nelle adiacenze, con sviluppo lineare o incongruo/inc	coerente con i sistemi urbani centrali	
Ė		Esterno ai sistemi urbani centrali		
EFFETTI		Nessun effetto		✓
_	D. Tipologia	Effetto poco apprezzabile		
	Jpoo <sub>5</sub>	Effetto di rigenerazione urbana		
		Effetto di nuova previsione		
	E. Livello di incidenza sul sistema degli	Non rilevante		✓
	ambiti agricoli	Marginale		
	a	Consistente		
	A. Richiesta di variazione (ampliamento/stral	cio) delle puove previsioni del P.G.T		
	A. Memesta di variazione (amphamento) strai	cio) delle ndove previsioni deri .d. i.	Residenziale	
R	B. Richiesta di nuova classificazione		Economica	
_ 9	b. Memesta ai naova classificazione		Agricola	
O D	C. Richiesta di variazione delle classificazioni esistenti, modifica delle categorie di intervento			
TIPO DI SSERVAZION	D. Modifica di vincoli, rispetti, tutele, ambiti a			
T	E. Aggiornamenti, perfezionamenti cartograf	<u> </u>		
0	F. Modifiche, perfezionamenti normativi	io, errori materiali		
	G. Complesse (pareri Enti, U.T., etc.)			
	G. Complesse (paren Elli, G.T., etc.)			_

Proposta di controdeduzione

Pur rilevando che l'argomento non è direttamente di competenza del P.G.T. ma dei Piani di Bacino sovraordinati, si sottolinea che il Comune si è coordinato con AIPO, che nel 2010 ha progettato, realizzato e concluso importanti opere sul reticolo idraulico principale richiamato dall'osservazione. L'intervento di Edera, in fase di esecuzione, prevede anch'esso alcune opere migliorative. Esulano dalle competenze dirette dell'Ente interventi sul reticolo principale. Si propone pertanto un non accoglimento parziale, pur condividendo la sensibilità rispetto al sistema idraulico.

Sintesi degli impatti sul sistema ambientale

OSSERVAZIONE:	NON ACCOLTA	NON ACCOLTA PARZIALN	MENTE ✓	-	ACCC	OLTA PARZIALMENTE	ACCOLTA	
VOTAZIONE:	PRESENTI	VOTANTI	FAV	DREVOLI		CONTRARI	ASTENUTI	

ISTRUTTORIA OSSERVAZIONI E PROPOSTE DI CONTRODEDUZIONE		DATA EMISSIONE	AGGIORNAMENTO	FOGLIO
		Giugno 2011	Luglio 2011	41
	CONSULENTE GEOLOGICO ENGEO srl – Dott. Carlo Caleffi		CONSULENTE SISTEMA AGRICOLO Dott. Nicola Balboni	CONSULENTE SETTORE COMMERCIALE AST&P

POLARIS - Studio Associato – Via P. Verri. 33 - 46100 Mantova - Tel. 0376.248808 - www.studiopolaris.eu	PROF. ING. UGO BERNINI	COLLABORATORI
- Siudio Associdio — Via P. Verri, 33 - 46100 Mantova - 1el. 03/6.248808 - www.studiopolaris.eu	PROP. ING. OGO BERNINI	Geom. Matteo Rodella

Protocollo	Data	Località	Nominativo Osservante	Osservazione n.
10713	29/04/2011	LEVATA	ALESSANDRO BERTAZZONI PRESIDENTE COMITATO DI QUARTIERE DI LEVATA	21

Tavola del P.G.T. Adottato	Zonizzazione del P.G.T. Adottato

Il proponente osserva e chiede quanto segue: "Rivedere il contenuto del Piano dei Servizi in conformità a quanto osservato qui sopra."

		Nessuna Interazione			
	A. Impatto con il sistema delle tutele	Effetto non rilevante			
	storico architettoniche, paesistico	Effetto modesto			
	ambientali o sui vincoli	Effetto apprezzabile			
		Effetto rilevante			
-		Decremento			
ST/	B. Livello di incidenza in relazione al	Non rilevante			
PROPOSTA	dimensionamento residenziale	Incremento modesto			
Ö	differisionamento residenziale	Incremento apprezzabile			
		Incremento rilevante			
DELLA		Non incidente			
Œ	C. Localizzazione in rapporto ai sistemi urbani riconosciuti dal P.G.T.	In continuità, area interstiziale			
_	adottato	Nelle adiacenze, con sviluppo lineare o incongruo/incoerente con i sistemi urbani centrali			
E .	adottato	Esterno ai sistemi urbani centrali			
EFFETT		Nessun effetto			
ш	D. Tinalasia	Effetto poco apprezzabile			
	D. Tipologia	Effetto di rigenerazione urbana			
		Effetto di nuova previsione			
		Non rilevante			
	E. Livello di incidenza sul sistema degli ambiti agricoli	Marginale			
	ambiti agricon	Consistente			
	A. Richiesta di variazione (ampliamento/stral	cia) della puova pravicioni del P.G.T.			
	A. Niciliesta di Variazione (amphaniento/strai	cio) delle lidove previsioni dei F.G.T.	Residenziale		
R	B. Richiesta di nuova classificazione		Economica		
DIZ	B. Niciliesta di fidova ciassificazione		Agricola		
TIPO DI SSERVAZION	C Richiesta di variazione delle classificazioni	esistenti, modifica delle categorie di intervento	Agricola		
TIPO	D. Modifica di vincoli, rispetti, tutele, ambiti a				
T	E. Aggiornamenti, perfezionamenti cartograf	<u> </u>			
0	F. Modifiche, perfezionamenti normativi	io, errori materiali			
	G. Complesse (pareri Enti, U.T., etc.)			_	
	G. Complesse (paren Ellti, G.1., etc.)			•	

Proposta di controdeduzione

Il P.G.T. ha sviluppato coerentemente ai disposti normativi il sistema delle reti ciclabili, per quanto di competenza. A riprova di ciò i pareri positivi di Regione Lombardia e Provincia di Mantova. Nulla toglie che quanto richiesto possa essere approfondito con un aggiornamento specifico di un Piano di Settore: "Il piano delle reti ciclabili", di cui Curtatone, con Mantova, Virgilio e altri comuni, è dotato e ha ricevuto specifici finanziamenti. Si propone di non accogliere parzialmente l'osservazione essendo il tema di rilevante interesse per l'Amministrazione comunale.

Sintesi degli impatti sul sistema ambientale

OSSERVAZIONE:	NON ACCOLTA	NON ACCOLTA PA	RZIALMENTE	<b>✓</b>	ACCC	OLTA PARZIALMENTE	ACCOLTA	
VOTAZIONE:	PRESENTI	VOTANTI	F.	AVOREVOLI		CONTRARI	ASTENUTI	

I ISTRUTTORIA OSSERVAZIONI E PROPOSTE DI CONTRODEDUZIONE		DATA EMISSIONE	AGGIORNAMENTO	FOGLIO
		Giugno 2011	Luglio 2011	42
			CONSULENTE SISTEMA AGRICOLO Dott. Nicola Balboni	CONSULENTE SETTORE COMMERCIALE AST&P

POLARIS - Studio Associato – Via P. Verri. 33 - 46100 Mantova - Tel. 0376.248808 - www.studiopolaris.eu	PROF. ING. UGO BERNINI	COLLABORATORI
- Siudio Associdio — Via P. Verri, 33 - 46100 Mantova - 1el. 03/6.248808 - www.studiopolaris.eu	PROP. ING. OGO BERNINI	Geom. Matteo Rodella

## CITTÀ DI CURTATONE

Protocollo	Data	Località	Nominativo Osservante	Osservazione n.
10714	29/04/2011	LEVATA	ALESSANDRO BERTAZZONI PRESIDENTE COMITATO DI QUARTIERE DI LEVATA	22

Tavola del P.G.T. Adottato	Zonizzazione del P.G.T. Adottato		

Sintesi dell'osservazione Il proponente osserva e chiede quanto segue: "La dotazione di servizi per la frazione Levata prevista dal P.G.T. deve essere aumentata. Due proposte: — trasformare le due strutture di cui è previsto il rifacimento in ATR 601 (scuola primaria e sala civica) in un unico centro sociale polivalente, a valenza comunale, comprendente spazi di aggregazione per anziani e giovani, sala per conferenze e rappresentazioni, sale per audiovisivi (musica, TV, internet, corsi di lingua), laboratori, biblioteca, ambulatorio, ecc. La realizzazione dovrebbe avere una particolare connotazione architettonica, ma potrebbe anche richiamare nelle finiture la costruzione già realizzata a fianco della chiesa: sarebbe da realizzare come un arco di accesso al centro della frazione, unendo le due aree con una costruzione tipo 'Arco della Défense' di Parigi, posto a cavallo di via Costituzione.

— aumentare la dotazione di aree verdi nel PII Edera, in particolare nelle zone di confine con i terreni che restano a destinazione agricola."

		Nessuna Interazione		✓
	A. Impatto con il sistema delle tutele	Effetto non rilevante		
	storico architettoniche, paesistico	Effetto modesto		
	ambientali o sui vincoli	Effetto apprezzabile		
		Effetto rilevante		
-		Decremento		
ST/	B. Livello di incidenza in relazione al	Non rilevante		✓
Ö	dimensionamento residenziale	Incremento modesto		
Ö	differisionamento residenziale	Incremento apprezzabile		
DELLA PROPOSTA		Incremento rilevante		
Y.		Non incidente		✓
Œ	C. Localizzazione in rapporto ai sistemi urbani riconosciuti dal P.G.T.	In continuità, area interstiziale		
	adottato	Nelle adiacenze, con sviluppo lineare o incongruo,	incoerente con i sistemi urbani centrali	
<u> </u>		Esterno ai sistemi urbani centrali		
EFFETTI	D. Tipologia	Nessun effetto		✓
		Effetto poco apprezzabile		
	D. Hpologia	Effetto di rigenerazione urbana		
		Effetto di nuova previsione		
	E. Livello di incidenza sul sistema degli	Non rilevante		✓
	ambiti agricoli	Marginale		
		Consistente		
	A. Richiesta di variazione (ampliamento/stral	cio) delle nuove previsioni del P.G.T.		
			Residenziale	
Z	B. Richiesta di nuova classificazione		Economica	
012			Agricola	
TIPO DI ERVAZIONE	C. Richiesta di variazione delle classificazioni	esistenti, modifica delle categorie di intervento	1 -	
TIP	D. Modifica di vincoli, rispetti, tutele, ambiti	agricoli di interesse strategico		
SS	E. Aggiornamenti, perfezionamenti cartografici, errori materiali			
0	F. Modifiche, perfezionamenti normativi			
	G. Complesse (pareri Enti, U.T., etc.)			✓

Proposta di controdeduzione II Piano già prevede un'importante dotazione di servizi in Levata tramite l'ATR 601 e l'area centrale del PII Edera. Le due proposte avanzate risultano, seppur molto affascinanti, non sostenibili economicamente al momento attuale. Si propone pertanto il non accoglimento dell'osservazione.

Sintesi degli impatti sul sistema ambientale

L'osservazione e la proposta di controdeduzione non producono variazioni e quindi effetti sull'ambiente.

OSSERVAZIONE:	NON ACCOLTA	✓	NON ACCOLTA PA	RZIA	LMENTE			ACCC	OLTA PARZIALMENTE	ACCOLTA
VOTAZIONE	DDECENT		VOTANTI			FA1/0	DEVOL		CONTRADI	ACTEMITI
VOTAZIONE:	PRESENTI		VOTANTI			FAVU	REVOLI		CONTRARI	ASTENUTI

ISTRUTTORIA OSSERVAZIONI E PR	OPOSTE DI CONTRODEDUZIONE	DATA EMISSIONE Giugno 2011	AGGIORNAMENTO Luglio 2011	FOGLIO 43	
	CONSULENTE GEOLOGICO ENGEO srl – Dott. Carlo Caleffi		CONSULENTE SISTEMA AGRICOLO Dott. Nicola Balboni	CONSULENTE SETTORE COMMERCIALE AST&P	

POLARIS - Studio Associato - Via P. Verri, 33 - 46100 Mantova - Tel. 0376.248808 - www.studiopolaris.eu PROF. ING. UGO BERNINI Geom. Matteo Rodella

Protocollo	Data	Località	Nominativo Osservante	Osservazione n.
10715	29/04/2011	LEVATA	ALESSANDRO BERTAZZONI PRESIDENTE COMITATO DI QUARTIERE DI LEVATA	23

Tavola del P.G.T. Adottato	Zonizzazione del P.G.T. Adottato			
-	-			

Il proponente osserva e chiede quanto segue: "Inserimento nelle previsioni del nuovo P.G.T. di iniziative per elaborare e realizzare piani attuativi di intervento coordinato tra i Comuni di Curtatone, di Virgilio e la provincia di Mantova sul tema della viabilità con l'obiettivo di realizzare le opere di viabilità di collegamento, in sincronia con i lavori del PL 608."

		Nessuna Interazione		1
		Effetto non rilevante		•
	A. Impatto con il sistema delle tutele storico architettoniche, paesistico	Effetto modesto		
	ambientali o sui vincoli	Effetto inodesto  Effetto apprezzabile		
		Effetto rilevante		
		Decremento		
₹		Non rilevante		_
PROPOSTA	B. Livello di incidenza in relazione al	Incremento modesto		_
)P(	dimensionamento residenziale			
RC		Incremento apprezzabile Incremento rilevante		
				1
ELLA	C. Localizzazione in rapporto ai sistemi	Non incidente		<b>V</b>
DE	urbani riconosciuti dal P.G.T.	In continuità, area interstiziale		
F	adottato	Nelle adiacenze, con sviluppo lineare o incongruo/inc	coerente con i sistemi urbani centrali	
EFFETTI		Esterno ai sistemi urbani centrali		
ᇤ	D. Tipologia	Nessun effetto		✓
		Effetto poco apprezzabile		
		Effetto di rigenerazione urbana		
		Effetto di nuova previsione		
	E. Livello di incidenza sul sistema degli	Non rilevante		✓
	ambiti agricoli	Marginale		
		Consistente		
	A. Richiesta di variazione (ampliamento/stral	cio) delle nuove previsioni del P.G.T.		
			Residenziale	
Z	B. Richiesta di nuova classificazione		Economica	
DIZ			Agricola	
O I	C. Richiesta di variazione delle classificazioni	esistenti, modifica delle categorie di intervento		
TIPO	D. Modifica di vincoli, rispetti, tutele, ambiti a	agricoli di interesse strategico		
SS	E. Aggiornamenti, perfezionamenti cartograf			
0	E. Aggiornamenti, perfezionamenti cartografici, errori materiali  F. Modifiche, perfezionamenti normativi			
	G. Complesse (pareri Enti, U.T., etc.)			<b>✓</b>
	5. 55p.6556 (paren Enti, 5.1., etc.)			

Proposta di controdeduzione

Il Comune di Curtatone è dotato del Protocollo d'intesa con la Provincia di Mantova e il Comune di Virgilio per la realizzazione del sistema infrastrutturale integrativo di cui Edera è parte. Attualmente il Comune ha un tavolo di concertazione permanente con i due sopradetti Enti, per individuare una soluzione alla chiusura del sistema tangenziale sud, tra cui è in valutazione una nuova viabilità posta tra Virgilio e Levata. L'attenzione del Comune è elevata e si è in attesa delle determinazioni sovraordinate. Si propone di non accogliere l'osservazione in quanto contrastante con la fase attuale di approvazione del Piano.

Sintesi degli impatti sul sistema ambientale

OSSERVAZIONE:	NON ACCOLTA	✓	NON ACCOLTA PARZIALMENTE			ACCOLTA PARZIALMENTE			ACCOLTA		
VOTAZIONE:	PRESENTI		VOTANTI			FAVO	DREVOLI		CONTRARI	ASTENUTI	

ISTRUTTORIA OSSERVAZIONI E PR	ROPOSTE DI CONTRODEDUZIONE	DATA EMISSIONE Giugno 2011	AGGIORNAMENTO Luglio 2011	FOGLIO 44	
CONSULENTE IN ECOLOGIA APPLICATA  Dott. Gianluca Vicini		CONSULENTE ACUSTICO ECONORD srl	CONSULENTE SISTEMA AGRICOLO Dott. Nicola Balboni	CONSULENTE SETTORE COMMERCIALE AST&P	

Protocollo	Data	Località	Nominativo Osservante	Osservazione n.
10716	29/04/2011	LEVATA	ALESSANDRO BERTAZZONI PRESIDENTE COMITATO DI QUARTIERE DI LEVATA	24

Tavola del P.G.T. Adottato	Zonizzazione del P.G.T. Adottato
-	

Il proponente osserva e chiede quanto segue: "Rivedere il contenuto del Piano dei Servizi in conformità a quanto osservato qui sopra."

		Nessuna Interazione		✓
	A. Impatto con il sistema delle tutele	Effetto non rilevante		
	storico architettoniche, paesistico	Effetto modesto		
	ambientali o sui vincoli	Effetto apprezzabile		
		Effetto rilevante		
-		Decremento		
PROPOSTA	B. Livello di incidenza in relazione al	Non rilevante		✓
00	dimensionamento residenziale	Incremento modesto		
Ö	differisionamento residenziale	Incremento apprezzabile		
		Incremento rilevante		
IFA		Non incidente		✓
DELLA	C. Localizzazione in rapporto ai sistemi urbani riconosciuti dal P.G.T.	In continuità, area interstiziale		
_	adottato	Nelle adiacenze, con sviluppo lineare o incongruo/i	ncoerente con i sistemi urbani centrali	
E .	adottato	Esterno ai sistemi urbani centrali		
EFFETT		Nessun effetto		✓
ш	D. Timelesia	Effetto poco apprezzabile		
	D. Tipologia	Effetto di rigenerazione urbana		
		Effetto di nuova previsione		
		Non rilevante		✓
	E. Livello di incidenza sul sistema degli ambiti agricoli	Marginale		
	ambiti agricon	Consistente		
	A. Richiesta di variazione (ampliamento/stral	cia) della puova provicioni del D.C.T.		
	A. Michiesta di variazione (amphamento/strai	cioj delle ndove previsioni dei r.g.r.	Residenziale	
Ä	B. Richiesta di nuova classificazione		Economica	
_ 0	B. Nichiesta di Huova ciassificazione		Agricola	
TIPO DI SSERVAZION	C Richiesta di variazione delle classificazioni	esistenti, modifica delle categorie di intervento	Agricola	
TIPO	D. Modifica di vincoli, rispetti, tutele, ambiti a	lassificazioni esistenti, modifica delle categorie di intervento		
T	E. Aggiornamenti, perfezionamenti cartograf	<u> </u>		
	G. Complesse (pareri Enti, U.T., etc.)			1
	G. Complesse (paren Eliti, G.1., etc.)			

Proposta di controdeduzione	Si veda pagina allegata seguente
Sintesi degli impatti sul sistema ambientale	L'osservazione e la proposta di controdeduzione non producono variazioni e quindi effetti sull'ambiente.

OSSERVAZIONE:	NON ACCOLTA	✓	NON ACCOLTA PARZIALM	ENTE		ACC	OLTA PARZIALMENTE	ACCOLTA	
VOTAZIONE:	PRESENTI		VOTANTI	FA	OREVOLI		CONTRARI	ASTENUTI	

ISTRUTTORIA OSSERVAZIONI E PROPOSTE DI CONTRODEDUZIONE		DATA EMISSIONE	AGGIORNAMENTO	FOGLIO	
		Giugno 2011	Luglio 2011	45	
	CONSULENTE GEOLOGICO ENGEO srl – Dott. Carlo Caleffi		CONSULENTE SISTEMA AGRICOLO Dott. Nicola Balboni	CONSULENTE SETTORE COMMERCIALE AST&P	

POLARIS - Studio Associato - Via P. Verri. 33 - 46100 Mantova - Tel. 0376.248808 - www.studiopolaris.eu	PROF. ING. UGO BERNINI	COLLABORATORI
FOLANI3 - 310010 Associato — via P. Verri, 33 - 46100 Mantova - 1el. 03/6.248808 - www.studiopolaris.eu	PROP. ING. OGO BERNINI	Geom. Matteo Rodella

CITTÀ DI CURTATONE P.G.T.

## **Allegato**

Osservazione n.

24

Innanzitutto si deve evidenziare che la normativa richiede che le verifiche sopradette siano da effettuare sul dato comunale complessivo e non sul dato frazionale.

La prima verifica è stata effettuata sullo stato di fatto pianificatorio.

Limitatamente ai servizi scolastici è stata già ricompresa l'area di previsione in Levata e già detratta la previsione di dismissione del complesso scolastico esistente.

Nel dettaglio il dato è così composto:

- 58.980 mq = servizi esistenti per l'istruzione
- 3.755 mq = scuola elementare esistente di Levata
- 10.640 mq = previsione P.R.G. aree scolastiche per la frazione di Levata (nuova scuola)

Pertanto

```
(58.980 – 3.755) + 10.640 = 65.865 mq
VIGENTE PREVISIONE TOTALE
```

Da cui

Proposta di

controdeduzione

 $65.865/14.434 = 4.56 \,\text{mg/ab}.$ 

Nei servizi per l'istruzione della pianificazione vigente come si vede, a favore di sicurezza, si era già inserita la previsione programmatoria di dismissione della scuola di Levata.

La verifica è soddisfatta.

Analogamente è stata effettuata la verifica per le previsioni del P.G.T. che in sintesi risulta essere:

```
58.980 + 12.640 + 26.060 + 10.296 = 107.976 mq

VIGENTE PREVISIONI QUOTA PARTE QUOTA PARTE
CONSOLIDATE DEI SINGOLI AMBITI
RESIDENZIALI

107.976 - 3.755 = 104.221 mq

SCUOLA
ELEMENTARE
ESISTENTE
```

Da cui

```
104.221/22.949 = 4.54 mq/ab. SODDISFATTA
```

Come si vede la detrazione è già inserita e, a favore di sicurezza, la verifica è già effettuata sul complessivo teorico degli abitanti previsti a P.G.T. saturo.

In effetti a favore di sicurezza non sono stati ricompresi ≈ 4.500 mq di servizi per l'istruzione, previsti quali quota della ZTS 454 in considerazione della complessità dell'intervento o per la loro probabile riconversione per servizi socio-sanitari.

Pertanto la verifica risulta soddisfare con chiarezza e con tranquillità il dato parametrico generale.

ISTRUTTORIA OSSERVAZIONI E PR	ROPOSTE DI CONTRODEDUZIONE	DATA EMISSIONE Giugno 2011	AGGIORNAMENTO Luglio 2011	FOGLIO 46
CONSULENTE IN ECOLOGIA APPLICATA Dott. Gianluca Vicini			CONSULENTE SISTEMA AGRICOLO Dott. Nicola Balboni	CONSULENTE SETTORE COMMERCIALE AST&P

Protocollo	Data	Località	Nominativo Osservante	Osservazione n.
10740	29/04/2011	CURTATONE	BIANCA MARCONI	<b>25</b> a

Tavola del P.G.T. Adottato	Zonizzazione del P.G.T. Adottato
PR B.1.1 / B.2.2	

Il proponente osserva e chiede quanto segue: "che il rispetto stradale indicato sui mappali 49-22-45 del Fg. 7, ad una distanza di ml 30,00 dal ciglio stradale (S.P. n. 10) venga riportato a ml 20,00 come nel P.R.G. vigente e come nel P.L. di area residenziale denominato "Novellini-Arcipretura del Duomo", in fase di completamento;"

		Name and and an artist and			
		Nessuna Interazione		<b>V</b>	
	A. Impatto con il sistema delle tutele	Effetto non rilevante			
	storico architettoniche, paesistico ambientali o sui vincoli	Effetto modesto			
	ambientali o sui vincoli	Effetto apprezzabile			
		Effetto rilevante			
⋖		Decremento			
PROPOSTA	B. Livello di incidenza in relazione al	Non rilevante		✓	
0	dimensionamento residenziale	Incremento modesto			
Ö	annensionamento residenziale	Incremento apprezzabile			
		Incremento rilevante			
Z		Non incidente		✓	
DELLA	C. Localizzazione in rapporto ai sistemi urbani riconosciuti dal P.G.T.				
	adottato	Nelle adiacenze, con sviluppo lineare o incongruo/inc	coerente con i sistemi urbani centrali		
E	adottato	Esterno ai sistemi urbani centrali			
EFFETTI		Nessun effetto		✓	
ш	D. Timelanta	Effetto poco apprezzabile			
	D. Tipologia	Effetto di rigenerazione urbana			
		Effetto di nuova previsione			
		Non rilevante		✓	
	E. Livello di incidenza sul sistema degli	Marginale			
	ambiti agricoli	Consistente			
	A. Richiesta di variazione (ampliamento/stral	cio) delle nuove previsioni del P.G.T.			
프			Residenziale		
_ 0	B. Richiesta di nuova classificazione		Economica		
D ZZI			Agricola		
TIPO DI SSERVAZION		esistenti, modifica delle categorie di intervento			
T	D. Modifica di vincoli, rispetti, tutele, ambiti	<u> </u>		✓	
059	E. Aggiornamenti, perfezionamenti cartograf	ici, errori materiali			
0	F. Modifiche, perfezionamenti normativi				
	G. Complesse (pareri Enti, U.T., etc.)				

Proposta di controdeduzione

Si propone di accogliere l'osservazione riportando il rispetto stradale a 20,00 m.

Sintesi degli impatti sul sistema ambientale

L'osservazione e la proposta di controdeduzione non producono variazioni e quindi effetti sull'ambiente.

OSSERVAZIONE:	NON ACCOLTA	NON ACCOLTA PA	RZIALMENTE		A	cco	OLTA PARZIALMENTE	ACCOLTA	✓
VOTAZIONE:	PRESENTI	VOTANTI		FAVO	REVOLI		CONTRARI	ASTENUTI	

ISTRUTTORIA OSSERVAZIONI E PROPOSTE DI CONTRODEDUZIONE		DATA EMISSIONE	AGGIORNAMENTO	FOGLIO	
		Giugno 2011	Luglio 2011	47	
***************************************			CONSULENTE SISTEMA AGRICOLO Dott. Nicola Balboni	CONSULENTE SETTORE COMMERCIALE AST&P	

POLARIS - Studio Associato – Via P. Verri. 33 - 46100 Mantova - Tel. 0376.248808 - www.studiopolaris.eu	PROF. ING. UGO BERNINI	COLLABORATORI
- Siudio Associdio — Via P. Verri, 33 - 46100 Mantova - 1el. 03/6.248808 - www.studiopolaris.eu	PROP. ING. OGO BERNINI	Geom. Matteo Rodella

Protocollo	Data	Località	Nominativo Osservante	Osservazione n.
10740	29/04/2011	CURTATONE	BIANCA MARCONI	<b>25</b> b

Tavola del P.G.T. Adottato	Zonizzazione del P.G.T. Adottato
PR B.1.1 / B.2.2	ZTUP

Il proponente osserva e chiede quanto segue: "che l'area identificata catastalmente al Fg. 7 — Mapp. 45 sia individuata come tessuto prevalentemente commerciale/terziaria/direzionale (ZTE 2), quindi con una destinazione d'uso compatibile con la residenza e in continuità con gli ambiti ZTE (252) — ZTE (253) — ZTE (254), e valorizzata dall'ubicazione in fregio alla strada provinciale n. 10."

			Nessuna Interazione		
		A. Impatto con il sistema delle tutele	Effetto non rilevante		✓
		storico architettoniche, paesistico	Effetto modesto		
		ambientali o sui vincoli	Effetto apprezzabile		
			Effetto rilevante		
-			Decremento		
ST/		B. Livello di incidenza in relazione al	Non rilevante		✓
0	)	dimensionamento residenziale	Incremento modesto		
Ö		differisionamento residenziale	Incremento apprezzabile		
DELLA PROPOSTA			Incremento rilevante		
Z			Non incidente		
)EL		C. Localizzazione in rapporto ai sistemi urbani riconosciuti dal P.G.T.	In continuità, area interstiziale		✓
		adottato	Nelle adiacenze, con sviluppo lineare o incongruo/	incoerente con i sistemi urbani centrali	
	EFFETTI		Esterno ai sistemi urbani centrali		
4		D. Tipologia	Nessun effetto		
			Effetto poco apprezzabile		✓
		D. Hpologia	Effetto di rigenerazione urbana		
			Effetto di nuova previsione		
		E. Livello di incidenza sul sistema degli	Non rilevante		✓
		ambiti agricoli	Marginale		
			Consistente		
		A. Richiesta di variazione (ampliamento/stra	lcio) delle nuove previsioni del P.G.T		
		7.1. Monnesta di Vanazione (amphamento) stra	iolo, delle lidote previsioni del l'ioli.	Residenziale	
	NE	B. Richiesta di nuova classificazione		Economica	<b>√</b>
<u> </u>	20		Agricola		
TIPO D	ERVAZION	C. Richiesta di variazione delle classificazioni	esistenti, modifica delle categorie di intervento		
르	ER	D. Modifica di vincoli, rispetti, tutele, ambiti	agricoli di interesse strategico		
	<b>SS</b>	E. Aggiornamenti, perfezionamenti cartograf	ici, errori materiali		
	O	F. Modifiche, perfezionamenti normativi			
		G. Complesse (pareri Enti, U.T., etc.)			

Proposta di controdeduzion	Si propone di accogliere l'osservazione uniformando la destinazione rispetto alle zone limitrofe.
Sintesi degli impatti sistema ambiental	L'OSSERVAZIONE E LA DICONOSTA DI CONTRODEGLIZIONE DICOLLONO MODIFICAZIONI MODESTE È INDUCONO ETTETTI MODESTI SUIl AMDIENTE

OSSERVAZIONE:	NON ACCOLTA	NON ACCOLTA PA	NON ACCOLTA PARZIALMENTE		A	cco	OLTA PARZIALMENTE	ACCOLTA	✓
VOTAZIONE:	PRESENTI	VOTANTI		FAVO	REVOLI		CONTRARI	ASTENUTI	

ISTRUTTORIA OSSERVAZIONI E PROPOSTE DI CONTRODEDUZIONE		DATA EMISSIONE	AGGIORNAMENTO	FOGLIO	
		Giugno 2011	Luglio 2011	48	
CONSULENTE IN ECOLOGIA APPLICATA CONSULENTE GEOLOGICO			CONSULENTE SISTEMA AGRICOLO Dott. Nicola Balboni	CONSULENTE SETTORE COMMERCIALE AST&P	

POLARIS - Studio Associato – Via P. Verri. 33 - 46100 Mantova - Tel. 0376.248808 - www.studiopolaris.eu	PROF. ING. UGO BERNINI	COLLABORATORI
- Siudio Associdio — Via P. Verri, 33 - 46100 Mantova - 1el. 03/6.248808 - www.studiopolaris.eu	PROP. ING. OGO BERNINI	Geom. Matteo Rodella

Protocollo	Data	Località	Nominativo Osservante	Osservazione n.
10740	29/04/2011	CURTATONE	BIANCA MARCONI	<b>25</b> c

Tavola del P.G.T. Adottato	Zonizzazione del P.G.T. Adottato
PR B.1.1 / B.2.2	ATEC 201

Il proponente osserva e chiede quanto segue: "togliere la previsione della viabilità con rotatoria e nuovo ponte sull'Osone che dovrebbe collegare Via dei Toscani con Via dell'Artigianato. Tale previsione è certamente la ripetizione della viabilità esistente nella adiacente ZTE (251) e comporta con i rispetti stradali un consumo di 10.000 metri di area edificabile e costi di realizzazione che superano abbondantemente il milione e mezzo di euro a cui vanno aggiunti i costi di urbanizzazione. Si propone di ripristinare la soluzione prevista nel P.R.G.C. vigente."

		Nessuna Interazione		
		Effetto non rilevante		<del>                                     </del>
	A. Impatto con il sistema delle tutele storico architettoniche, paesistico	Effetto modesto		
	ambientali o sui vincoli	Effetto modesto  Effetto apprezzabile		
		Effetto rilevante		
.∀		Decremento		
DELLA PROPOSTA	B. Livello di incidenza in relazione al	Non rilevante		<b>-</b>
РС	dimensionamento residenziale	Incremento modesto		
RO		Incremento apprezzabile		
l P		Incremento rilevante		
-LA	C. Lacelinearione in vernouse of cistomi	Non incidente		✓
Œ	C. Localizzazione in rapporto ai sistemi urbani riconosciuti dal P.G.T.	In continuità, area interstiziale		
	adottato	Nelle adiacenze, con sviluppo lineare o incongruo/ii	ncoerente con i sistemi urbani centrali	
		Esterno ai sistemi urbani centrali		
EFFETTI	D. Tinglania	Nessun effetto		✓
ш		Effetto poco apprezzabile		
	D. Tipologia	Effetto di rigenerazione urbana		
		Effetto di nuova previsione		
		Non rilevante		✓
	E. Livello di incidenza sul sistema degli ambiti agricoli	Marginale		
	ambiti agricon	Consistente		
	A 8:1: 4 P			
	A. Richiesta di variazione (ampliamento/stral	cio) delle nuove previsioni del P.G.T.	T	
빌			Residenziale	
_ 0	B. Richiesta di nuova classificazione		Economica	
D D			Agricola	
TIPO DI SERVAZION		esistenti, modifica delle categorie di intervento		<b>✓</b>
TEF	D. Modifica di vincoli, rispetti, tutele, ambiti	<u> </u>		
089	E. Aggiornamenti, perfezionamenti cartograf	ici, errori materiali		
0	F. Modifiche, perfezionamenti normativi			
	G. Complesse (pareri Enti, U.T., etc.)			

Proposta di controdeduzione

Si propone di uniformare la soluzione infrastrutturale a quella individuata dall'osservazione n. 35 e pertanto si propone di non accogliere parzialmente l'osservazione.

Sintesi degli impatti sul sistema ambientale

L'osservazione e la proposta di controdeduzione producono effetti non significativi sull'ambiente.

OSSERVAZIONE:	NON ACCOLTA	NON ACCOLTA PA	RZIALMENTE	/	ACCOLTA PARZIALMENTE		ACCOLTA	
VOTAZIONE:	PRESENTI	VOTANTI	F/	VOREVOLI		CONTRARI	ASTENUTI	

ISTRUTTORIA OSSERVAZIONI E PROPOSTE DI CONTRODEDUZIONE		DATA EMISSIONE	AGGIORNAMENTO	FOGLIO	
		Giugno 2011	Luglio 2011	49	
			CONSULENTE SISTEMA AGRICOLO Dott. Nicola Balboni	CONSULENTE SETTORE COMMERCIALE AST&P	

POLARIS - Studio Associato – Via P. Verri. 33 - 46100 Mantova - Tel. 0376.248808 - www.studiopolaris.eu	PROF. ING. UGO BERNINI	COLLABORATORI
- Siudio Associdio — Via P. Verri, 33 - 46100 Mantova - 1el. 03/6.248808 - www.studiopolaris.eu	PROP. ING. OGO BERNINI	Geom. Matteo Rodella

Protocollo	Data	Località	Nominativo Osservante	Osservazione n.
10740	29/04/2011	CURTATONE	BIANCA MARCONI	<b>25</b> d

Tavola del P.G.T. Adottato	Zonizzazione del P.G.T. Adottato
PR B.1.1 / B.2.2	ATEC 201

Il proponente osserva e chiede quanto segue: "stralciare la fascia a verde da cedere e attrezzare, della larghezza di ml 20,00, ubicata a ridosso del Canale Osone, in quanto nella ZTE (251) adiacente è in fase di completamento, tale fascia non è prevista ed è già stata edificata."

		Nessuna Interazione		
	A. Impatto con il sistema delle tutele	Effetto non rilevante		<b>√</b>
	storico architettoniche, paesistico	Effetto modesto		
	ambientali o sui vincoli	Effetto apprezzabile		
		Effetto rilevante		
		Decremento		
PROPOSTA		Non rilevante		✓
SO	B. Livello di incidenza in relazione al	Incremento modesto		
О	dimensionamento residenziale	Incremento apprezzabile		
PR		Incremento rilevante		
4		Non incidente		✓
DELLA	C. Localizzazione in rapporto ai sistemi	In continuità, area interstiziale		
	urbani riconosciuti dal P.G.T. adottato	Nelle adiacenze, con sviluppo lineare o incongruo/in	coerente con i sistemi urbani centrali	
E .	adottato	Esterno ai sistemi urbani centrali		
EFFETTI		Nessun effetto		✓
ш	D. Tipologia	Effetto poco apprezzabile		
	D. Tipologia	Effetto di rigenerazione urbana		
		Effetto di nuova previsione		
	E. Livello di incidenza sul sistema degli	Non rilevante		✓
	ambiti agricoli	Marginale		
		Consistente		
	A. Richiesta di variazione (ampliamento/stral	cio) delle nuove previsioni del P.G.T.		
ш	(ampunio)sida	,	Residenziale	
	B. Richiesta di nuova classificazione		Economica	
D 2			Agricola	
TIPO DI SERVAZION	C. Richiesta di variazione delle classificazioni	esistenti, modifica delle categorie di intervento	-	✓
TIP	D. Modifica di vincoli, rispetti, tutele, ambiti a	agricoli di interesse strategico		
S	E. Aggiornamenti, perfezionamenti cartograf	ici, errori materiali		
0	F. Modifiche, perfezionamenti normativi			
	G. Complesse (pareri Enti, U.T., etc.)			

Proposta di controdeduzione

Si propone di non accogliere l'osservazione in conformità ai disposti ambientali contenuti nei pareri della Provincia di Mantova e della Regione Lombardia.

Sintesi degli impatti sul sistema ambientale

L'osservazione e la proposta di controdeduzione non producono variazioni e quindi effetti sull'ambiente.

OSSERVAZIONE:	NON ACCOLTA	✓	NON ACCOLTA PARZIALM	ENTE		ACC	OLTA PARZIALMENTE	ACCOLTA	
VOTAZIONE:	PRESENTI		VOTANTI	FA	OREVOLI		CONTRARI	ASTENUTI	

I ISTRUTTORIA OSSERVAZIONI E PROPOSTE DI CONTRODEDUZIONE		DATA EMISSIONE	AGGIORNAMENTO	FOGLIO
		Giugno 2011	Luglio 2011	50
			CONSULENTE SISTEMA AGRICOLO Dott. Nicola Balboni	CONSULENTE SETTORE COMMERCIALE AST&P

Protocollo	Data	Località	Nominativo Osservante	Osservazione n.
10768	29/04/2011	CURTATONE	CARLO GRASSI CAPOGRUPPO SINISTRA UNITA	<b>26</b> a

Tavola del P.G.T. Adottato	Zonizzazione del P.G.T. Adottato
PR B.1.1	ZTA 152

Il proponente osserva e chiede quanto segue: "si nota che il perimetro che delimita l'area "edifici e lo complessi edilizi a destinazione prevalente residenziale e assimilabile è più ampia rispetto all'edificato attuale. Si propone che il perimetro rispetti l'area dell'edificato attuale"

A. Impatto con il sistema delle tutele storico architettoniche, paesistico ambientali o sui vincoli  Effetto on rilevante  B. Livello di incidenza in relazione al dimensionamento residenziale  C. Localizzazione in rapporto al sistemi urbani riconosciuti dal P.G.T.  adottato  E. Livello di incidenza sul sistema degli ambiti agricoli  E. Livello di incidenza sul sistema degli ambiti agricoli  A. Richiesta di variazione (ampliamento/straicio) delle nuove previsioni del P.G.T.  B. Richiesta di variazione delle classificazione  A. Richiesta di variazione delle classificazione esistenti, modifica delle categorie di intervento  D. Modifica di vincoli, rispetti, tutele, ambiti agricoli di interesse strategico  E. A. Richiesta di variazione delle classificazioni esistenti, modifica delle categorie di intervento  D. Modifica di vincoli, rispetti, tutele, ambiti agricoli di interesse strategico  E. Aggiornamenti, perfezionamenti normativi			Nessuna Interazione		


C. Localizzazione in rapporto al sistemi urbani riconosciuti dal P.G.T.    Non incidente   In continuità, area interstiziale   Nelle adiacenze, con sviluppo lineare o incongruo/incoerente con i sistemi urbani centrali	OP	dimensionamento residenziale	Incremento apprezzabile		







G Complesse (nareri Enti   I.T. etc.)	0	F. Modifiche, perfezionamenti normativi			
G. Complesse (parent End, 6.1.), etc.)		G. Complesse (pareri Enti, U.T., etc.)			

Proposta di controdeduzione

La perimetrazione individuata nella tav. B.1.1 ha valore rappresentativo e individuativo e non edificatorio, in quanto le classi di intervento rimangono definite per edificio nelle schede. Si propone di non accogliere parzialmente l'osservazione.

Sintesi degli impatti sul sistema ambientale

OSSERVAZIONE:	NON ACCOLTA	NON ACCOLTA PARZIALN	MENTE ✓	-	ACCC	OLTA PARZIALMENTE	ACCOLTA	
VOTAZIONE:	PRESENTI	VOTANTI	FAV	DREVOLI		CONTRARI	ASTENUTI	

ISTRUTTORIA OSSERVAZIONI E PROPOSTE DI CONTRODEDUZIONE		DATA EMISSIONE	AGGIORNAMENTO	FOGLIO
		Giugno 2011	Luglio 2011	51
	<b>CONSULENTE GEOLOGICO</b> ENGEO srl – Dott. Carlo Caleffi		CONSULENTE SISTEMA AGRICOLO Dott. Nicola Balboni	CONSULENTE SETTORE COMMERCIALE AST&P

POLARIS - Studio Associato - Via P. Verri. 33 - 46100 Mantova - Tel. 0376.248808 - www.studiopolaris.eu	PROF. ING. UGO BERNINI	COLLABORATORI
FOLANI3 - 310010 Associato — via P. Verri, 33 - 46100 Mantova - 1el. 03/6.248808 - www.studiopolaris.eu	PROP. ING. OGO BERNINI	Geom. Matteo Rodella

Protocollo	Data	Località	Nominativo Osservante	Osservazione n.
10768	29/04/2011	CURTATONE	CARLO GRASSI CAPOGRUPPO SINISTRA UNITA	26b

Tavola del P.G.T. Adottato	Zonizzazione del P.G.T. Adottato
PR B.1.1	ZTA 152

Il proponente osserva e chiede quanto segue: "L'edificato posto in prossimità dello svincolo dalla statale 10 a dx in direzione Grazie: il limite del territorio urbanizzato rappresentato col tratteggio rosso è più ampio rispetto all'edificato attuale. Si propone che il limite rispetti l'area dell'edificato attuale"

		Nessuna Interazione		1	
	A. Impatto con il sistema delle tutele	Effetto non rilevante		<b>-</b>	
	storico architettoniche, paesistico	Effetto modesto			
	ambientali o sui vincoli	Effetto apprezzabile			
		Effetto rilevante			
Ø		Decremento			
PROPOSTA	B. Livello di incidenza in relazione al	Non rilevante		✓	
0	dimensionamento residenziale	Incremento modesto			
Ö	amensionamento residenziale	Incremento apprezzabile			
		Incremento rilevante			
IF		Non incidente			
DELLA	C. Localizzazione in rapporto ai sistemi urbani riconosciuti dal P.G.T.	In continuità, area interstiziale		✓	
	adottato	Nelle adiacenze, con sviluppo lineare o incongruo/inc	coerente con i sistemi urbani centrali		
		Esterno ai sistemi urbani centrali			
EFFETTI		Nessun effetto			
ш	D. Timelesia	Effetto poco apprezzabile		✓	
	D. Tipologia	Effetto di rigenerazione urbana			
		Effetto di nuova previsione			
		Non rilevante		✓	
	E. Livello di incidenza sul sistema degli ambiti agricoli	Marginale			
	ambiti agricon	Consistente			
	A. Richiesta di variazione (ampliamento/stral	cio) delle nuove previsioni dei P.G.T.	T		
빌			Residenziale		
_ 0	B. Richiesta di nuova classificazione		Economica		
AZI			Agricola		
TIPO DI SSERVAZION		esistenti, modifica delle categorie di intervento		_	
TI	D. Modifica di vincoli, rispetti, tutele, ambiti	<u> </u>		<b>—</b>	
OS	E. Aggiornamenti, perfezionamenti cartograf	ici, errori materiali			
	F. Modifiche, perfezionamenti normativi				
	G. Complesse (pareri Enti, U.T., etc.)				

Proposta di controdeduzione

L'area ZTE 1 oggetto di intervento ha mantenuto la stessa superficie iniziale ma i confini perimetrali sono stati definiti meglio riguardo agli elementi morfologici che caratterizzano il sito rispetto all'intorno di elevata sensibilità qual è la Riserva delle "Valli del Mincio". Si propone pertanto di non accogliere parzialmente l'osservazione.

Sintesi degli impatti sul sistema ambientale

OSSERVAZIONE:	NON ACCOLTA	NON ACCOLTA PA	RZIALMENTE	1	ACCC	OLTA PARZIALMENTE	ACCOLTA	
VOTAZIONE:	PRESENTI	VOTANTI	F.	AVOREVOLI		CONTRARI	ASTENUTI	

ISTRUTTORIA OSSERVAZIONI E PROPOSTE DI CONTRODEDUZIONE		DATA EMISSIONE	AGGIORNAMENTO	FOGLIO	
		Giugno 2011	Luglio 2011	52	
			CONSULENTE SISTEMA AGRICOLO Dott. Nicola Balboni	CONSULENTE SETTORE COMMERCIALE AST&P	

POLARIS - Studio Associato – Via P. Verri. 33 - 46100 Mantova - Tel. 0376.248808 - www.studiopolaris.eu	PROF. ING. UGO BERNINI	COLLABORATORI
- Siudio Associdio — Via P. Verri, 33 - 46100 Mantova - 1el. 03/6.248808 - www.studiopolaris.eu	PROP. ING. OGO BERNINI	Geom. Matteo Rodella

Protocollo	Data	Località	Nominativo Osservante	Osservazione n.
10768	29/04/2011	CURTATONE	CARLO GRASSI CAPOGRUPPO SINISTRA UNITA	26c

Tavola del P.G.T. Adottato	Zonizzazione del P.G.T. Adottato
PR B.1.1	ATR 204

Il proponente osserva e chiede quanto segue: "L' Ambito di Trasformazione prevalentemente residenziale non tiene conto del fatto che l'area è inserita nell'area di rispetto della Riserva e che l'insediamento potrebbe avere impatto negativo sulla omonima zona di protezione speciale "Valli del Mincio" e sito di importanza comunitaria Ansa e Valli del Mincio di cui fa parte. Si propone che l'insediamento rispetti la zona di protezione speciale "Valli del Mincio""

		Nessuna Interazione			
		Effetto non rilevante		1	
	A. Impatto con il sistema delle tutele storico architettoniche, paesistico	Effetto modesto		<b>Y</b>	
	ambientali o sui vincoli	Effetto modesto  Effetto apprezzabile			
		Effetto rilevante			
.∀		Decremento			
DELLA PROPOSTA	B. Livello di incidenza in relazione al	Non rilevante		<b>*</b>	
РС	dimensionamento residenziale	Incremento modesto			
RO		Incremento apprezzabile			
l P		Incremento rilevante			
-LA	C. Lacelinaniana in vannauta ai sistemi	Non incidente		✓	
Œ	urbani riconosciuti dal P.G.T.	izzazione in rapporto ai sistemi In continuità, area interstiziale			
	adottato	Nelle adiacenze, con sviluppo lineare o incongruo/ir	ncoerente con i sistemi urbani centrali		
		Esterno ai sistemi urbani centrali			
EFFETTI		Nessun effetto		✓	
ш	D. Tipologia	Effetto poco apprezzabile			
	D. Tipologia	Effetto di rigenerazione urbana			
		Effetto di nuova previsione			
		Non rilevante		✓	
	E. Livello di incidenza sul sistema degli ambiti agricoli	Marginale			
	ambiti agricon	Consistente			
	A 8:1:				
	A. Richiesta di variazione (ampliamento/stral	cio) delle nuove previsioni del P.G.T.			
빌			Residenziale		
_ 0	B. Richiesta di nuova classificazione		Economica		
D D			Agricola		
TIPO DI SERVAZION		esistenti, modifica delle categorie di intervento		<b>✓</b>	
TI	D. Modifica di vincoli, rispetti, tutele, ambiti	<u> </u>			
089	E. Aggiornamenti, perfezionamenti cartograf	ici, errori materiali			
0	F. Modifiche, perfezionamenti normativi				
	G. Complesse (pareri Enti, U.T., etc.)				

Proposta di controdeduzione

L'intervento proposto dall'ATR 204 ha la finalità di migliorare la situazione rispetto allo stato attuale che classifica l'area quale zona D. Ritenendo pertanto che l'intervento sia ambientalmente migliorativo rispetto allo stato attuale si valuta l'intervento rispettoso della ZDS "Valli del Mincio". Pertanto si propone di non accogliere l'osservazione.

Sintesi degli impatti sul sistema ambientale

OSSERVAZIONE:	NON ACCOLTA	✓	NON ACCOLTA PARZ	ZIALMENTE		А	ccc	OLTA PARZIALMENTE	ACCOLTA	
VOTAZIONE:	PRESENTI		VOTANTI		FAVC	DREVOLI		CONTRARI	ASTENUTI	

ISTRUTTORIA OSSERVAZIONI E PR	OPOSTE DI CONTRODEDUZIONE	DATA EMISSIONE Giugno 2011	AGGIORNAMENTO Luglio 2011	FOGLIO 53	
			CONSULENTE SISTEMA AGRICOLO Dott. Nicola Balboni	CONSULENTE SETTORE COMMERCIALE AST&P	

POLARIS - Studio Associato – Via P. Verri. 33 - 46100 Mantova - Tel. 0376.248808 - www.studiopolaris.eu	PROF. ING. UGO BERNINI	COLLABORATORI
- Siudio Associdio — Via P. Verri, 33 - 46100 Mantova - 1el. 03/6.248808 - www.studiopolaris.eu	PROP. ING. OGO BERNINI	Geom. Matteo Rodella

Protocollo	Data	Località	Nominativo Osservante	Osservazione n.
10768	29/04/2011	CURTATONE	CARLO GRASSI CAPOGRUPPO SINISTRA UNITA	26d

Tavola del P.G.T. Adottato	Zonizzazione del P.G.T. Adottato
PR B.1.1	ZTE 256

Il proponente osserva e chiede quanto segue: "a - la capacità edificatoria dell'area produttiva sia compatibile con le esigenze di tutela della Riserva/sic/ZPS in cui è inserita; b - la dismissione della pista, oltre ad essere necessaria perché inserita nella riserva naturale "valli del Mincio" deve rispettare l'ordinanza della Provincia del 15 luglio 2010 in blocco che ordina di presentare un piano di Caratterizzazione dell'area dell'insediamento produttivo."

A. Impatto con il sistema delle tutele storico architettoniche, paesistico ambientali o sui vincoli  B. Livello di incidenza in relazione al dimensionamento residenziale  Effetto non rilevante  Effetto modesto  Effetto modesto  Decremento  Non rilevante  Incremento modesto  Incremento apprezzabile  Incremento rilevante	<b>*</b>
storico architettoniche, paesistico ambientali o sui vincoli  Effetto modesto  Effetto apprezzabile  Effetto rilevante  Decremento	<b>4</b>
Effetto rilevante  Decremento	<b>4</b>
Decremento	<b>*</b>
	<b>✓</b>
Non rilevante	<b>✓</b>
dimensionamento residenziale	
Incremento apprezzabile	
C. Localizzazione in rapporto ai sistemi urbani riconosciuti dal P.G.T.  Non incidente In continuità, area interstiziale	
C. Localizzazione in rapporto ai sistemi urbani riconosciuti dal P.G.T. In continuità, area interstiziale	✓
Esterno ai sistemi urbani centrali	
adottato  Nelle adiacenze, con sviluppo lineare o incongruo/incoerente con i sistemi urbani centrali  Esterno ai sistemi urbani centrali  Nessun effetto	
D. Tipologia Effetto poco apprezzabile	✓
Effetto di rigenerazione urbana	
Effetto di nuova previsione	
E. Livello di incidenza sul sistema degli	✓
ambiti agricoli  Marginale	
Consistente	
A. Richiesta di variazione (ampliamento/stralcio) delle nuove previsioni del P.G.T.	
Residenziale	
B. Richiesta di nuova classificazione Economica	
Agricola	
C. Richiesta di variazione delle classificazioni esistenti, modifica delle categorie di intervento  D. Modifica di vincoli, rispetti, tutele, ambiti agricoli di interesse strategico	✓
E. Aggiornamenti, perfezionamenti cartografici, errori materiali	
F. Modifiche, perfezionamenti normativi	
G. Complesse (pareri Enti, U.T., etc.)	

Proposta di controdeduzione

L'ambito ZTE (256) prende atto della situazione attuale e confina la capacità edificatoria dell'area produttiva ove è già esistente, ritenendola pertanto compatibile con la ZPS limitrofa. La scheda prevede un percorso amministrativo per arrivare a delocalizzare la pista esclusivamente sulla parte alta del terrazzo, con l'abbandono della porzione posta nella zona valliva. Non rientra nelle competenze del P.G.T. attivare azioni di controllo del rispetto delle ordinanze inerenti le bonifiche dei terreni. Si propone di non accogliere parzialmente l'osservazione per quanto di competenza del P.G.T..

Sintesi degli impatti sul sistema ambientale

OSSERVAZIONE:	NON ACCOLTA	NON ACCOLTA PARZIALN	MENTE ✓	-	ACCC	OLTA PARZIALMENTE	ACCOLTA	
VOTAZIONE:	PRESENTI	VOTANTI	FAV	DREVOLI		CONTRARI	ASTENUTI	

ISTRUTTORIA OSSERVAZIONI E PR	OPOSTE DI CONTRODEDUZIONE	DATA EMISSIONE Giugno 2011	AGGIORNAMENTO Luglio 2011	FOGLIO 54	
	<b>CONSULENTE GEOLOGICO</b> ENGEO srl – Dott. Carlo Caleffi		CONSULENTE SISTEMA AGRICOLO Dott. Nicola Balboni	CONSULENTE SETTORE COMMERCIALE AST&P	

Protocollo	Data	Località	Nominativo Osservante	Osservazione n.
10768	29/04/2011	CURTATONE	CARLO GRASSI CAPOGRUPPO SINISTRA UNITA	<b>26</b> e

Tavola del P.G.T. Adottato	Zonizzazione del P.G.T. Adottato
PR B.1.1	Area per servizi

Il proponente osserva e chiede quanto segue: "la delimitazione tra la fascia di rispetto della zona agricola con la zona urbana è più ampia rispetto al centro urbano attuale - si propone il rispetto della situazione attuale"

		Nessuna Interazione		
	A. Impatto con il sistema delle tutele	Effetto non rilevante		<b>√</b>
	storico architettoniche, paesistico	Effetto modesto		
	ambientali o sui vincoli	Effetto apprezzabile		
		Effetto rilevante		
		Decremento		
PROPOSTA		Non rilevante		✓
00	B. Livello di incidenza in relazione al dimensionamento residenziale	Incremento modesto		
ОР	dimensionamento residenziale	Incremento apprezzabile		
PR		Incremento rilevante		
P		Non incidente		✓
DELLA	C. Localizzazione in rapporto ai sistemi urbani riconosciuti dal P.G.T.	In continuità, area interstiziale		
	adottato	Nelle adiacenze, con sviluppo lineare o incongruo/inc	coerente con i sistemi urbani centrali	
E .	adottato	Esterno ai sistemi urbani centrali		
EFFETTI	D. Tipologia	Nessun effetto		✓
ш		Effetto poco apprezzabile		
		Effetto di rigenerazione urbana		
		Effetto di nuova previsione		
	E. Livello di incidenza sul sistema degli	Non rilevante		✓
	ambiti agricoli	Marginale		
		Consistente		
	A. Richiesta di variazione (ampliamento/stral	cio) delle nuove previsioni del P.G.T.		
111	` '	,	Residenziale	
N N	B. Richiesta di nuova classificazione		Economica	
DIZ			Agricola	
OA	C. Richiesta di variazione delle classificazioni	esistenti, modifica delle categorie di intervento		
TIPO DI SSERVAZIONE	D. Modifica di vincoli, rispetti, tutele, ambiti a	agricoli di interesse strategico		
58	E. Aggiornamenti, perfezionamenti cartograf	ici, errori materiali		
0	F. Modifiche, perfezionamenti normativi			
	G. Complesse (pareri Enti, U.T., etc.)			✓

Proposta di controdeduzione

Si deve precisare che il P.G.T. ha recepito la classificazione a servizi pubblici della Corte Ostie – servizi socio-sanitari dell'ASL di Mantova e nella zona valliva. Area in cui la Provincia di Mantova ha l'obiettivo di realizzare l'attracco per i mezzi anfibi, destinati alla gestione e sicurezza delle ZPS delle Valli. Si ritiene pertanto conforme la previsione del P.G.T. e si propone di non accogliere l'osservazione.

Sintesi degli impatti sul sistema ambientale

OSSERVAZIONE:	NON ACCOLTA	✓	NON ACCOLTA PAR	RZIA	LMENTE			ACCC	OLTA PARZIALMENTE	ACCOLTA	
VOTAZIONE:	PRESENTI		VOTANTI			FAVO	DREVOLI		CONTRARI	ASTENUTI	

ISTRUTTORIA OSSERVAZIONI E PR	ROPOSTE DI CONTRODEDUZIONE	DATA EMISSIONE Giugno 2011	AGGIORNAMENTO Luglio 2011	FOGLIO 55	
	<b>CONSULENTE GEOLOGICO</b> ENGEO srl – Dott. Carlo Caleffi		CONSULENTE SISTEMA AGRICOLO Dott. Nicola Balboni	CONSULENTE SETTORE COMMERCIALE AST&P	

# CITTÀ DI CURTATONE

Protocollo	Data	Località	Nominativo Osservante	Osservazione n.
10768	29/04/2011	CURTATONE	CARLO GRASSI CAPOGRUPPO SINISTRA UNITA	26f

Tavola del P.G.T. Adottato	Zonizzazione del P.G.T. Adottato
PR B.1.3	ZTR 759

Sintesi dell'osservazione Il proponente osserva e chiede quanto segue: "Si fa notare che la strada prevista taglia un Boschetto, trentennale, di specie autoctone, questo sì già bosco urbano. Si propone che il collegamento viario venga fatto in altro modo"

A. Impatto con il sistema delle tutele storico architettoniche, paesistico ambientali o sui vincoli  B. Livello di incidenza in relazione al dimensionamento residenziale  C. Localizzazione in rapporto ai sistemi urbani riconosciuti dal P.G.T.  Adottato  D. Tipologia  A. Richiesta di variazione (ampliamento/stralcio) delle nuove previsioni del P.G.T.  Effetto non rilevante  Effetto modesto  Effetto apprezzabile  Effetto rilevante  Non rilevante  Non rilevante  Incremento modesto  Incremento rilevante  Non incidente  In continuità, area interstiziale  Nelle adiacenze, con sviluppo lineare o incongruo/incoerente con i sistemi urbani centrali  Esterno ai sistemi urbani centrali  Nessun effetto  Effetto di rigenerazione urbana  Effetto di nuova previsione  Non rilevante  Marginale  Consistente  A. Richiesta di variazione (ampliamento/stralcio) delle nuove previsioni del P.G.T.  Residenziale	









B. Richiesta di nuova classificazione	
Agricola	
	<b>✓</b>
C. Richiesta di variazione delle classificazioni esistenti, modifica delle categorie di intervento  D. Modifica di vincoli, rispetti, tutele, ambiti agricoli di interesse strategico	
E. Aggiornamenti, perfezionamenti cartografici, errori materiali	-
F. Modifiche, perfezionamenti normativi	
G. Complesse (pareri Enti, U.T., etc.)	

Proposta di controdeduzione

Si evidenzia che la strada è stata posta sul lato est del Boschetto, in modo da lambirlo ma non tagliarlo, pertanto preservandolo. La viabilità è rilevante in quanto connette e raccorda funzionalmente il reticolo infrastrutturale locale. Si propone di non accogliere parzialmente l'osservazione prescrivendo di utilizzare ogni accorgimento ed attenzione per salvaguardare e valorizzare il Boschetto esistente.

Sintesi degli impatti sul sistema ambientale

OSSERVAZIONE:	NON ACCOLTA	NON ACCOLTA PA	RZIALMENTE	<b>✓</b>	ACCC	OLTA PARZIALMENTE	ACCOLTA	
VOTAZIONE:	PRESENTI	VOTANTI	F.	AVOREVOLI		CONTRARI	ASTENUTI	

ISTRUTTORIA OSSERVAZIONI E PR	RUTTORIA OSSERVAZIONI E PROPOSTE DI CONTRODEDUZIONE		AGGIORNAMENTO Luglio 2011	FOGLIO 56	
			CONSULENTE SISTEMA AGRICOLO Dott. Nicola Balboni	CONSULENTE SETTORE COMMERCIALE AST&P	

POLARIS - Studio Associato – Via P. Verri. 33 - 46100 Mantova - Tel. 0376.248808 - www.studiopolaris.eu	PROF. ING. UGO BERNINI	COLLABORATORI
- Siudio Associdio — Via P. Verri, 33 - 46100 Mantova - 1el. 03/6.248808 - www.studiopolaris.eu	PROP. ING. OGO BERNINI	Geom. Matteo Rodella

#### **CITTÀ DI CURTATONE**

Protocollo	Data	Località	Nominativo Osservante	Osservazione n.
10769	29/04/2011	LEVATA	MASSIMO GRASSI CONSIGLIERE DELEGATO FINPART SRL	27

Tavola del P.G.T. Adottato	Zonizzazione del P.G.T. Adottato
DP H.3	ATR 601

Sintesi dell'osservazione Il proponente osserva e chiede quanto segue: "Tutto ciò premesso, si chiede che l'area "Ex Comac", meglio descritta in premessa venga inserita quale ambito residenziale inserito nel tessuto urbano consolidato per il quale sia possibile intervenire con permesso di costruire o DIA con Titolo Edilizio Convenzionato, così come previsto dal Piano delle Regole, per il quale non siano necessari interventi extra comparto o comunque proporzionati allo sviluppo edificatorio. Infatti come più sopra evidenziato, in tale area, dovendo procedere con una demolizione e con la realizzazione di tutte le opere di urbanizzazione quali strade, ciclabili, parcheggi e verde, non ci sono margini economici per poter realizzare ulteriori interventi EXTRA. Si fa inoltre presente che le attività ora insediate in locazione producono già un reddito importante che non giustificherebbe l'esposizione sul mercato richiesta."

		Nessuna Interazione		✓		
	A. Impatto con il sistema delle tutele	Effetto non rilevante				
	storico architettoniche, paesistico	Effetto modesto				
	ambientali o sui vincoli	Effetto apprezzabile				
		Effetto rilevante				
-		Decremento				
ST/		Non rilevante		✓		
Ö	B. Livello di incidenza in relazione al dimensionamento residenziale	Incremento modesto				
O	differisionamento residenziale	Incremento apprezzabile				
PR		Incremento rilevante				
DELLA PROPOSTA		Non incidente		✓		
Œ	C. Localizzazione in rapporto ai sistemi urbani riconosciuti dal P.G.T.	In continuità, area interstiziale				
	adottato	Nelle adiacenze, con sviluppo lineare o incongruo	/incoerente con i sistemi urbani centrali			
E .	adottato	Esterno ai sistemi urbani centrali				
EFFETTI		Nessun effetto				
ш	D. Theologie	Effetto poco apprezzabile		✓		
	D. Tipologia	Effetto di rigenerazione urbana				
		Effetto di nuova previsione				
		Non rilevante		✓		
	E. Livello di incidenza sul sistema degli ambiti agricoli	Marginale				
	anibiti agricon	Consistente				
	A Dishipsto di variazione (ampliare este (start	laia) dalla puova pravisioni dal D.C.T.				
	A. Richiesta di variazione (ampliamento/stra	cio) delle nuove previsioni dei P.G.T.	Residenziale			
	0.001					
_ 0	B. Richiesta di nuova classificazione		Economica			
D D	C Bishinster di coninciano della dessificacioni	:	Agricola			
TIPO DI SERVAZION		esistenti, modifica delle categorie di intervento		<b>V</b>		
SE		oli, rispetti, tutele, ambiti agricoli di interesse strategico				
05	E. Aggiornamenti, perfezionamenti cartograf	ici, errori materiali				
	F. Modifiche, perfezionamenti normativi					
	G. Complesse (pareri Enti, U.T., etc.)					

Proposta di controdeduzione

Si veda pagina allegata seguente

Sintesi degli impatti sul sistema ambientale

L'osservazione e la proposta di controdeduzione producono effetti non significativi sull'ambiente.

	OSSERVAZIONE:	NON ACCOLTA	NON ACCOLTA PARZ	ZIAL	LMENTE	✓		ACCC	OLTA PARZIALMENTE	ACCOLTA	
Ī	VOTAZIONE.	DDECENITI	VOTANTI				25.1011		CONTRACT	ACTENUE	
Į	VOTAZIONE:	PRESENTI	VOTANTI			FAVC	REVOLI		CONTRARI	ASTENUTI	

ISTRUTTORIA OSSERVAZIONI E PR	OPOSTE DI CONTRODEDUZIONE	DATA EMISSIONE Giugno 2011	AGGIORNAMENTO Luglio 2011	FOGLIO 57	
	<b>CONSULENTE GEOLOGICO</b> ENGEO srl – Dott. Carlo Caleffi		CONSULENTE SISTEMA AGRICOLO Dott. Nicola Balboni	CONSULENTE SETTORE COMMERCIALE AST&P	

POLARIS - Studio Associato - Via P. Verri. 33 - 46100 Mantova - Tel. 0376.248808 - www.studiopolaris.eu	PROF. ING. UGO BERNINI	COLLABORATORI
FOLANI3 - 310010 Associato — via P. Verri, 33 - 46100 Mantova - 1el. 03/6.248808 - www.studiopolaris.eu	PROP. ING. OGO BERNINI	Geom. Matteo Rodella

CITTÀ DI CURTATONE P.G.T.

#### **Allegato**

Osservazione n.

**27** 

Proposta di controdeduzione

Si propone di confermare la necessità di assoggettare l'intervento ad un Programma Integrato di Intervento, in considerazione della complessità, articolazione e rilevanza dell'area rispetto al nucleo abitato di Levata. Si precisa peraltro che l'area è inserita nel TUC e l'Ambito di Trasformazione, coerentemente e conseguentemente, è inserito nella Quota di "non consumo".

Strategico ed equilibrato appare anche il dimensionamento dell'Ambito con le due aree centrali, al fine di riqualificare e valorizzare il centro urbano di Levata, coerentemente alle richieste del Comitato di quartiere.

Pertanto si propone di non accogliere parzialmente l'osservazione in merito all'attuazione tramite Titolo Edilizio Convenzionato e alla separazione dei tre interventi, mentre si recepisce:

- la proposta di portare a tre piani l'altezza massima, oltre a un 20% in cui è consentito ulteriormente l'inserimento del piano mansardato qualificato;
- la proposta di poter valutare in fase di attuazione opportune proposte progettuali migliorative, in grado di coniugare gli obiettivi dell'Ambito con la qualità progettuale richiesta per un corretto, moderno e innovativo inserimento nel contesto urbano di Levata.

ISTRUTTORIA OSSERVAZIONI E PE	ROPOSTE DI CONTRODEDUZIONE	DATA EMISSIONE Giugno 2011	AGGIORNAMENTO Luglio 2011	FOGLIO 58	
CONSULENTE IN ECOLOGIA APPLICATA Dott. Gianluca Vicini	CONSULENTE GEOLOGICO ENGEO srl – Dott. Carlo Caleffi	CONSULENTE ACUSTICO ECONORD srl	CONSULENTE SISTEMA AGRICOLO Dott. Nicola Balboni	CONSULENTE SETTORE COMMERCIALE AST&P	

Protocollo	Data	Località	Nominativo Osservante	Osservazione n.
10833	30/04/2011	CURTATONE	ING. GIOVANNI BORDANZI PER CHIARA, LUCIA, EBE BARALDI	28

Tavola del P.G.T. Adottato	Zonizzazione del P.G.T. Adottato
PR B.2.2	ATEC 203

Il proponente osserva e chiede quanto segue: "1) eliminazione dell'onere di realizzazione del percorso ciclopedonale fuori comparto a sud della ferrovia; 2) eliminazione onere di realizzazione della viabilità fuori comparto posta al margine nord-est dello stesso; 3) eliminazione onere di individuazione nel piano attuativo di lotti da cedere a prezzo convenzionato; 4) eliminazione prescrittività di realizzazione della viabilità interna al comparto con asse est-ovest come rappresentato nella scheda di ambito, con conseguente libertà di progettazione della viabilità di distribuzione interna."

		Nessuna Interazione		1
		Effetto non rilevante		
	A. Impatto con il sistema delle tutele storico architettoniche, paesistico	Effetto modesto		
	ambientali o sui vincoli	Effetto apprezzabile		
		Effetto rilevante		
		Decremento		
LΑ		Non rilevante		
.so	B. Livello di incidenza in relazione al	Incremento modesto		
)P(	dimensionamento residenziale	Incremento apprezzabile		
)R(		Incremento rilevante		
DELLA PROPOSTA		Non incidente		
	C. Localizzazione in rapporto ai sistemi In continuità, area interstiziale			
	urbani riconosciuti dal P.G.T.	Nelle adiacenze, con sviluppo lineare o incongruo/i	ncoerente con i sistemi urbani centrali	
E	adottato	Esterno ai sistemi urbani centrali		
EFFETTI		Nessun effetto		<b>✓</b>
<b>H</b>		Effetto poco apprezzabile		
	D. Tipologia	Effetto di rigenerazione urbana		
		Effetto di nuova previsione		
		Non rilevante		<del></del>
	E. Livello di incidenza sul sistema degli	Marginale		
	ambiti agricoli	Consistente		
		Consistence		
	A. Richiesta di variazione (ampliamento/stral	lcio) delle nuove previsioni del P.G.T.		
ш			Residenziale	
N	B. Richiesta di nuova classificazione		Economica	
DIZ			Agricola	
TIPO DI SSERVAZION	C. Richiesta di variazione delle classificazioni	esistenti, modifica delle categorie di intervento		✓
TI	D. Modifica di vincoli, rispetti, tutele, ambiti	agricoli di interesse strategico		
055	E. Aggiornamenti, perfezionamenti cartograf	ici, errori materiali		
O	F. Modifiche, perfezionamenti normativi			
	G. Complesse (pareri Enti, U.T., etc.)			

Proposta di controdeduzione

Con riferimento alla scheda dell'ATEC 203 "Pioppe" si propone di accogliere la richiesta contenuta nel punto 1) e di non accogliere le richieste contenute nei punti 2), 3) e 4) specificando che è prescrittiva la realizzazione dell'asse est – ovest, ma indicativa la soluzione/posizione rappresentata nello schema grafico allegato alla scheda.

Sintesi degli impatti sul sistema ambientale

OSSERVAZIONE:	NON ACCOLTA	NON ACCOLTA PA	RZIALMENTE		ACCO	OLTA PARZIALMENTE	✓	ACCOLTA	
VOTAZIONE:	PRESENTI	VOTANTI	F/	VOREVOLI		CONTRARI		ASTENUTI	

ISTRUTTORIA OSSERVAZIONI E PROPOSTE DI CONTRODEDUZIONE		DATA EMISSIONE	AGGIORNAMENTO	<b>FOGLIO</b>	
		Giugno 2011	Luglio 2011	59	
			CONSULENTE SISTEMA AGRICOLO Dott. Nicola Balboni	CONSULENTE SETTORE COMMERCIALE AST&P	

POLARIS - Studio Associato – Via P. Verri. 33 - 46100 Mantova - Tel. 0376.248808 - www.studiopolaris.eu	PROF. ING. UGO BERNINI	COLLABORATORI
- Siudio Associdio — Via P. Verri, 33 - 46100 Mantova - 1el. 03/6.248808 - www.studiopolaris.eu	PROP. ING. OGO BERNINI	Geom. Matteo Rodella

Protocollo	Data	Località	Nominativo Osservante	Osservazione n.
10834	30/04/2011	CURTATONE	ING. GIOVANNI BORDANZI PER REPLICA SISTEMI SPA	29

Tavola del P.G.T. Adottato	Zonizzazione del P.G.T. Adottato
PR B.1.1 / B.2.2	ZTE 254

Il proponente osserva e chiede quanto segue: "Modifica e aggiornamento cartografia catastale di riferimento del P.G.T. per corretta rappresentazione del mappale 434 del foglio 7, come da estratto di mappa catastale allegato alla presente osservazione."

		Nessuna Interazione		<b>✓</b>
	A. Impatto con il sistema delle tutele	Effetto non rilevante		
	storico architettoniche, paesistico	Effetto modesto		
	ambientali o sui vincoli	Effetto apprezzabile		
		Effetto rilevante		
		Decremento		
PROPOSTA		Non rilevante		✓
ő	B. Livello di incidenza in relazione al dimensionamento residenziale	Incremento modesto		
Ö	differisionamento residenziale	Incremento apprezzabile		
		Incremento rilevante		
ELLA		Non incidente		✓
DEL	C. Localizzazione in rapporto ai sistemi urbani riconosciuti dal P.G.T.	In continuità, area interstiziale		
	adottato	Nelle adiacenze, con sviluppo lineare o incongruo/in	coerente con i sistemi urbani centrali	
<u> </u>		Esterno ai sistemi urbani centrali		
EFFETTI		Nessun effetto		✓
	D. Tipologia	Effetto poco apprezzabile		
	D. Hpologia	Effetto di rigenerazione urbana		
		Effetto di nuova previsione		
	E. Livello di incidenza sul sistema degli	Non rilevante		✓
	ambiti agricoli	Marginale		
		Consistente		
	A. Richiesta di variazione (ampliamento/stral	cio) delle nuove previsioni del P.G.T.		
			Residenziale	
NE	B. Richiesta di nuova classificazione		Economica	
DIZ			Agricola	
	C. Richiesta di variazione delle classificazioni	esistenti, modifica delle categorie di intervento	1 -	
TIPO	D. Modifica di vincoli, rispetti, tutele, ambiti a	agricoli di interesse strategico		
ISSO	E. Aggiornamenti, perfezionamenti cartografi	ici, errori materiali		✓
0	F. Modifiche, perfezionamenti normativi			
	G. Complesse (pareri Enti, U.T., etc.)			

Proposta di controdeduzione

Si prende atto del nuovo frazionamento ma si deve proporre il non accoglimento parziale dell'osservazione in quanto graficamente si può prendere atto della variazione nella cartografia, ma le variazioni alla mappa catastale base potranno essere recepite solo dall'Agenzia del Territorio, che ci fornirà periodicamente gli aggiornamenti di mappa.

Sintesi degli impatti sul sistema ambientale

OSSERVAZIONE:	NON ACCOLTA	NON ACCOLTA PA	RZIALMENTE	✓	AC	cco	LTA PARZIALMENTE	ACCOLTA	
VOTAZIONE:	PRESENTI	VOTANTI		FAVC	DREVOLI		CONTRARI	ASTENUTI	

ISTRUTTORIA OSSERVAZIONI E PROPOSTE DI CONTRODEDUZIONE		DATA EMISSIONE	AGGIORNAMENTO	FOGLIO	
		Giugno 2011	Luglio 2011	60	
			CONSULENTE SISTEMA AGRICOLO Dott. Nicola Balboni	CONSULENTE SETTORE COMMERCIALE AST&P	

POLARIS - Studio Associato – Via P. Verri. 33 - 46100 Mantova - Tel. 0376.248808 - www.studiopolaris.eu	PROF. ING. UGO BERNINI	COLLABORATORI
- Siudio Associdio — Via P. Verri, 33 - 46100 Mantova - 1el. 03/6.248808 - www.studiopolaris.eu	PROP. ING. OGO BERNINI	Geom. Matteo Rodella

Protocollo	Data	Località	Nominativo Osservante	Osservazione n.
10836	30/04/2011	GRAZIE	Dott. NARDINO MOSCONI PER SOCIETÀ AGRICOLA ZINGARI DI RENZO E MARIO ZINGARI SNC	30

Tavola del P.G.T. Adottato	Zonizzazione del P.G.T. Adottato
PR B.1.1 / B.2.1	ATEC 201

Il proponente osserva e chiede quanto segue: "Modifica scheda Documento di Piano per ATEC 101 con eliminazione prescrizione che l'intervento di delocalizzazione e riconversione dell'allevamento esistente debba avvenire durante la fase di espropriativa dell'Autostrada Mantova - Cremona, mantenendo la realizzazione delle opere fuori comparto a carico della stessa autostrada."

		Nessuna Interazione		
		Effetto non rilevante		<b>,</b>
	A. Impatto con il sistema delle tutele storico architettoniche, paesistico	Effetto modesto		
	ambientali o sui vincoli	Effetto apprezzabile		
	ambientan o sar vincon	''		
		Effetto rilevante		
⋖		Decremento		
SST	B. Livello di incidenza in relazione al	Non rilevante		<b>                                     </b>
РС	dimensionamento residenziale	Incremento modesto		
PROPOSTA		Incremento apprezzabile		
		Incremento rilevante		
17	C. Localizzazione in rapporto ai sistemi	Non incidente		
DELLA	urbani riconosciuti dal P.G.T.	In continuità, area interstiziale		<b>✓</b>
	adottato	Nelle adiacenze, con sviluppo lineare o incongruo/inc	coerente con i sistemi urbani centrali	
ļ.		Esterno ai sistemi urbani centrali		
EFFETTI		Nessun effetto		✓
_	D. Tipologia	Effetto poco apprezzabile		
	po.08.00	Effetto di rigenerazione urbana		
		Effetto di nuova previsione		
	E. Livello di incidenza sul sistema degli	Non rilevante		✓
	ambiti agricoli	Marginale		
		Consistente		
	A. Richiesta di variazione (ampliamento/stral	cio) delle puove previsioni del P.G.T		
	A. Nichiesta di variazione (amphamento/strai	cio) delle fidove previsioni dei r.d. i.	Residenziale	
Z	B. Richiesta di nuova classificazione		Economica	
_ 9	B. Memesta di naova ciassineazione		Agricola	
TIPO DI SSERVAZION	C Richiesta di variazione delle classificazioni	esistenti, modifica delle categorie di intervento	Agricola	-
TIPO	D. Modifica di vincoli, rispetti, tutele, ambiti			-
T	E. Aggiornamenti, perfezionamenti cartograf	<u> </u>		
0	F. Modifiche, perfezionamenti normativi	ici, errori materian		1
				<b> </b>
	G. Complesse (pareri Enti, U.T., etc.)			

Proposta di controdeduzione

Si propone di accogliere la richiesta dell'osservazione.

Sintesi degli impatti sul sistema ambientale

L'osservazione e la proposta di controdeduzione non producono variazioni e quindi effetti sull'ambiente.

OSSERVAZIONE:	NON ACCOLTA	NON ACCOLTA PA	RZIALMENTE		A	cco	OLTA PARZIALMENTE	ACCOLTA	✓
VOTAZIONE:	PRESENTI	VOTANTI		FAVO	REVOLI		CONTRARI	ASTENUTI	

ISTRUTTORIA OSSERVAZIONI E PROPOSTE DI CONTRODEDUZIONE		DATA EMISSIONE	AGGIORNAMENTO	FOGLIO
		Giugno 2011	Luglio 2011	61
***************************************			CONSULENTE SISTEMA AGRICOLO Dott. Nicola Balboni	CONSULENTE SETTORE COMMERCIALE AST&P

POLARIS - Studio Associato – Via P. Verri. 33 - 46100 Mantova - Tel. 0376.248808 - www.studiopolaris.eu	PROF. ING. UGO BERNINI	COLLABORATORI
- Siudio Associdio — Via P. Verri, 33 - 46100 Mantova - 1el. 03/6.248808 - www.studiopolaris.eu	PROP. ING. OGO BERNINI	Geom. Matteo Rodella

F	Protocollo	Data	Località	Nominativo Osservante	Osservazione n.
	10837	30/04/2011	GRAZIE	DANIELA E PAOLA ZAMPOLLI	31

Tavola del P.G.T. Adottato	Zonizzazione del P.G.T. Adottato
PR B.1.1 / B.2.1	ZTR 151

Le proponenti osservano e chiedono quanto segue: "Si richiede di poter spostare la fascia di bordo naturale, individuata al confine est e sud della zona ZTR 151, al limite sud della propria area agricola rimanente (vedi mappale n. 52)."

		Nessuna Interazione		
	A. Impatto con il sistema delle tutele	Effetto non rilevante		<b>√</b>
	storico architettoniche, paesistico	Effetto modesto		-
	ambientali o sui vincoli	Effetto apprezzabile		
		Effetto rilevante		
		Decremento		
Ϋ́		Non rilevante		1
OS	B. Livello di incidenza in relazione al	Incremento modesto		
OP	dimensionamento residenziale	Incremento apprezzabile		
PROPOSTA		Incremento rilevante		
		Non incidente		
DELLA	C. Localizzazione in rapporto ai sistemi	In continuità, area interstiziale		✓
	urbani riconosciuti dal P.G.T. adottato	Nelle adiacenze, con sviluppo lineare o incongruo/in	coerente con i sistemi urbani centrali	
E	auditato	Esterno ai sistemi urbani centrali		
EFFETTI		Nessun effetto		✓
ш	D. Tipologia	Effetto poco apprezzabile		
		Effetto di rigenerazione urbana		
		Effetto di nuova previsione		
	E Challe di haddanaa ad dataana daali	Non rilevante		✓
	E. Livello di incidenza sul sistema degli ambiti agricoli	Marginale		
	and agreem	Consistente		
	A. Richiesta di variazione (ampliamento/stral	lcio) delle nuove previsioni del P.G.T.		
	7. Heriesta di variazione (ampiramento/strai	icio) delle nuove previsioni del 1.3.1.	Residenziale	
Z	B. Richiesta di nuova classificazione		Economica	
2 2			Agricola	
TIPO DI SERVAZION	C. Richiesta di variazione delle classificazioni	esistenti, modifica delle categorie di intervento	· ·	✓
TIP	D. Modifica di vincoli, rispetti, tutele, ambiti			
S	E. Aggiornamenti, perfezionamenti cartograf	ici, errori materiali		✓
0	F. Modifiche, perfezionamenti normativi			
	G. Complesse (pareri Enti, U.T., etc.)			

Proposta di controdeduzione

Si propone di accogliere l'osservazione in quanto migliorativa ambientalmente.

Sintesi degli impatti sul sistema ambientale

L'osservazione e la proposta di controdeduzione non producono variazioni e quindi effetti sull'ambiente.

OSSERVAZIONE:	NON ACCOLTA	NON ACCOLTA PA	RZIALMENTE		ACC	OLTA PARZIALMENTE	ACCOLTA	✓
VOTAZIONE:	PRESENTI	VOTANTI		FAVOREV	OLI	CONTRARI	ASTENUTI	

ISTRUTTORIA OSSERVAZIONI E PROPOSTE DI CONTRODEDUZIONE		DATA EMISSIONE	AGGIORNAMENTO	FOGLIO
		Giugno 2011	Luglio 2011	62
***************************************			CONSULENTE SISTEMA AGRICOLO Dott. Nicola Balboni	CONSULENTE SETTORE COMMERCIALE AST&P

Protocollo	Data	Località	Nominativo Osservante	Osservazione n.
10839	30/04/2011	BUSCOLDO	SAMUELA BARBIERI	32

Tavola del P.G.T. Adottato	Zonizzazione del P.G.T. Adottato
PR B.1.2	ZTE 4

Il proponente osserva e chiede quanto segue: "In relazione alla pratica sopra indicata protocollata in data 02/02/2009 si vuole osservare che la richiesta di "variazione da area agricola in area produttiva D1 al fine del proseguimento della attività e l'adeguamento alle normative" comporterebbe la trasformazione di quest'area in area di lavorazione e deposito di inerti la cui intenzione è esplicitamente evidenziata dall'immagine satellitare al 08/04/10 allegata. Si sottolinea che quest'area, così come quella limitrofa (NDR) interessata dall'attività di lavorazione inerti, è classificata come area ad elevata vulnerabilità intrinseca del primo acquifero, come indicato dall'allegato, e che nelle zone limitrofe esistono abitazioni di cui la più vicina dista pochi metri."

		Nessuna Interazione		
	A toronaka and thatasana dalla kukala	Effetto non rilevante		<del>-                                     </del>
	A. Impatto con il sistema delle tutele storico architettoniche, paesistico	Effetto modesto		
	ambientali o sui vincoli	Effetto apprezzabile		
		Effetto rilevante		
		Decremento		
LΑ		Non rilevante		
.SO	B. Livello di incidenza in relazione al	Incremento modesto		
)P(	dimensionamento residenziale	Incremento apprezzabile		
DELLA PROPOSTA		Incremento rilevante		
A		Non incidente		
긆	C. Localizzazione in rapporto ai sistemi	In continuità, area interstiziale		
	urbani riconosciuti dal P.G.T.	Nelle adiacenze, con sviluppo lineare o incongruo/i		
Ē	adottato	Esterno ai sistemi urbani centrali		
EFFETTI	D. Tipologia	Nessun effetto	<b>✓</b>	
<b>=</b>		Effetto poco apprezzabile		
		Effetto di rigenerazione urbana		
		Effetto di nuova previsione		
		Non rilevante	<del>-                                     </del>	
	E. Livello di incidenza sul sistema degli	Marginale		
	ambiti agricoli	Consistente		
		Considerate		
	A. Richiesta di variazione (ampliamento/stra	lcio) delle nuove previsioni del P.G.T.		
ш			Residenziale	
ON	B. Richiesta di nuova classificazione		Economica	
DIZ			Agricola	
TIPO DI SSERVAZION		esistenti, modifica delle categorie di intervento		✓
T SER	D. Modifica di vincoli, rispetti, tutele, ambiti	agricoli di interesse strategico		
055	E. Aggiornamenti, perfezionamenti cartograf	ici, errori materiali		
0	F. Modifiche, perfezionamenti normativi			
	G. Complesse (pareri Enti, U.T., etc.)			

Proposta di controdeduzione

Si propone di non accogliere parzialmente l'osservazione, precisando che la trasformazione è subordinata alla preventiva approvazione della procedura da parte della Provincia di Mantova.

Sintesi degli impatti sul sistema ambientale

L'osservazione e la proposta di controdeduzione non producono variazioni e quindi effetti sull'ambiente.

OSSERVAZIONE:	NON ACCOLTA	NON ACCOLTA PA	RZIALMENTE	<b>✓</b>	ACCC	OLTA PARZIALMENTE	ACCOLTA	
VOTAZIONE:	PRESENTI	VOTANTI	F.	AVOREVOLI		CONTRARI	ASTENUTI	

ISTRUTTORIA OSSERVAZIONI E PROPOSTE DI CONTRODEDUZIONE		DATA EMISSIONE	AGGIORNAMENTO	FOGLIO	
		Giugno 2011	Luglio 2011	63	
			CONSULENTE SISTEMA AGRICOLO Dott. Nicola Balboni	CONSULENTE SETTORE COMMERCIALE AST&P	

Protocollo	Data	Località	Nominativo Osservante	Osservazione n.
10849	30/04/2011	MONTANARA	GEOM. MATTEO BACCHI PER IMMOBILIARE EREMO DI PEDRAZZOLI ENNIO SNC	33

Tavola del P.G.T. Adottato	Zonizzazione del P.G.T. Adottato
PR B.1.1	E2a

Il proponente osserva e chiede quanto segue: "Riclassificare l'area individuata in planimetria in colore viola della superficie di circa 10.000 mq - da "E2a" a "Stazione di servizio e/o aree per impianti connessi alla viabilità" (art. 104) - porre sul limite esterno del lotto la linea di rispetto stradale (vedasi disegno)"

		Nessuna Interazione			
	A. Impatto con il sistema delle tutele	Effetto non rilevante			
	storico architettoniche, paesistico ambientali o sui vincoli	Effetto modesto			
	ambientali o sui vincoli	Effetto apprezzabile			
		Effetto rilevante			
Ø		Decremento			
ST	B. Livello di incidenza in relazione al	Non rilevante		✓	
P0	dimensionamento residenziale	Incremento modesto			
O O		Incremento apprezzabile			
DELLA PROPOSTA		Incremento rilevante			
IA		Non incidente		✓	
Œ	C. Localizzazione in rapporto ai sistemi urbani riconosciuti dal P.G.T.	In continuità, area interstiziale		✓	
	adottato	Nelle adiacenze, con sviluppo lineare o incongruo	/incoerente con i sistemi urbani centrali		
E	adottato	Esterno ai sistemi urbani centrali			
EFFETTI	D. Tipologia	Nessun effetto			
ш		Effetto poco apprezzabile		✓	
		Effetto di rigenerazione urbana			
		Effetto di nuova previsione			
		Non rilevante	✓		
	E. Livello di incidenza sul sistema degli ambiti agricoli	Marginale			
	anibiti agricon	Consistente			
	A B: 1:				
	A. Richiesta di variazione (ampliamento/stra	icio) delle nuove previsioni dei P.G.T.	15.1.1		
빌			Residenziale		
_ 0	B. Richiesta di nuova classificazione		Economica		
TIPO DI SERVAZIONE			Agricola		
TIPO		esistenti, modifica delle categorie di intervento			
TI	D. Modifica di vincoli, rispetti, tutele, ambiti agricoli di interesse strategico				
OS	E. Aggiornamenti, perfezionamenti cartograf	ici, errori materiali			
	F. Modifiche, perfezionamenti normativi				
	G. Complesse (pareri Enti, U.T., etc.)				

Proposta di controdeduzione

Si propone di non accogliere l'osservazione in quanto appare tardiva rispetto alla variazione richiesta.

Sintesi degli impatti sul sistema ambientale

L'osservazione e la proposta di controdeduzione non producono variazioni e quindi effetti sull'ambiente.

OSSERVAZIONE:	NON ACCOLTA	✓	NON ACCOLTA PARZIALM	ENTE		А	cco	OLTA PARZIALMENTE	ACCOLTA	
VOTAZIONE:	PRESENTI		VOTANTI	FA	vo	REVOLI		CONTRARI	ASTENUTI	

ISTRUTTORIA OSSERVAZIONI E PROPOSTE DI CONTRODEDUZIONE		DATA EMISSIONE	AGGIORNAMENTO	FOGLIO	
		Giugno 2011	Luglio 2011	64	
***************************************			CONSULENTE SISTEMA AGRICOLO Dott. Nicola Balboni	CONSULENTE SETTORE COMMERCIALE AST&P	

Protocollo	Data	Località	Nominativo Osservante	Osservazione n.
10853	30/04/2011	LEVATA	MASSIMO BATTISTINI TAZZOLI ZAIRA NICOLA BATTISTINI	34

Tavola del P.G.T. Adottato	Zonizzazione del P.G.T. Adottato
PR B.1.1	ZTE 1

Il proponente osserva e chiede quanto segue: "Venga data la possibilità per l'area di cui al Fg. 44 (corretto 28) mapp. 326 di eseguire attività direzionale come il P.G.T. precedente per completare l'area esistente acquistata nel 2007 con lo scopo di eseguire una struttura con uffici tecnici direzionali"

		Nessuna Interazione				
	A. Impatto con il sistema delle tutele	Effetto non rilevante		<b>✓</b>		
	storico architettoniche, paesistico	Effetto modesto				
	ambientali o sui vincoli	Effetto apprezzabile				
		Effetto rilevante				
		Decremento				
T.A		Non rilevante		✓		
00	B. Livello di incidenza in relazione al dimensionamento residenziale	Incremento modesto				
О	dimensionamento residenziale	Incremento apprezzabile				
DELLA PROPOSTA		Incremento rilevante				
FA		Non incidente		✓		
Œ	C. Localizzazione in rapporto ai sistemi urbani riconosciuti dal P.G.T.	In continuità, area interstiziale				
	adottato	Nelle adiacenze, con sviluppo lineare o incongruo/i	ncoerente con i sistemi urbani centrali			
<u> </u>	adottato	Esterno ai sistemi urbani centrali				
EFFETTI	D. Tipologia	Nessun effetto				
ш		Effetto poco apprezzabile		✓		
		Effetto di rigenerazione urbana				
		Effetto di nuova previsione				
	E. Livello di incidenza sul sistema degli	Non rilevante		✓		
	ambiti agricoli	Marginale				
		Consistente				
	A. Richiesta di variazione (ampliamento/stral	lcio) delle nuove previsioni del P.G.T.				
			Residenziale			
NE	B. Richiesta di nuova classificazione		Economica	<b>✓</b>		
DIZ			Agricola			
TIPO DI SERVAZION	C. Richiesta di variazione delle classificazioni	esistenti, modifica delle categorie di intervento	1 -	<b>✓</b>		
TIP	D. Modifica di vincoli, rispetti, tutele, ambiti					
S	E. Aggiornamenti, perfezionamenti cartograf	ici, errori materiali				
0	F. Modifiche, perfezionamenti normativi					
	G. Complesse (pareri Enti, U.T., etc.)					

Proposta di controdeduzione

Si propone di accogliere l'osservazione.

Sintesi degli impatti sul sistema ambientale

L'osservazione e la proposta di controdeduzione producono effetti non significativi sull'ambiente.

OSSERVAZIONE:	NON ACCOLTA	NON ACCOLTA PARZIALMENTE			ACCOLTA PARZIALMENTE		ACCOLTA	✓		
VOTAZIONE:	PRESENTI	VOTANTI			FAVC	DREVOLI		CONTRARI	ASTENUTI	

ISTRUTTORIA OSSERVAZIONI E PR	ISTRUTTORIA OSSERVAZIONI E PROPOSTE DI CONTRODEDUZIONE		AGGIORNAMENTO Luglio 2011	FOGLIO 65	
CONSULENTE IN ECOLOGIA APPLICATA Dott. Gianluca Vicini			CONSULENTE SISTEMA AGRICOLO Dott. Nicola Balboni	CONSULENTE SETTORE COMMERCIALE AST&P	

## **CITTÀ DI CURTATONE**

Protocollo	Data	Località	Nominativo Osservante	Osservazione n.
10855	30/04/2011	CURTATONE	ROBERTO PREDARI PER PREDARI VETRI SPA	35

Tavola del P.G.T. Adottato	Zonizzazione del P.G.T. Adottato
PR B.1.1	ZTE 1

Sintesi dell'osservazione Il proponente osserva e chiede quanto segue: "Per tali ragioni la società Predari Vetri S.p.a. chiede che venga profondamente rivista la prevista modifica della viabilità di Via dell'Artigianato, con eliminazione (quanto meno in tal posizione) della rotonda ipotizzata in corrispondenza dell'ingresso carraio al proprio stabilimento e mantenimento nella piena proprietà e disponibilità della deducente dei mappali 437 e 438. Senza alcuna pretesa od interferenza con l'attività dell'Ente e dei tecnici incaricati alla revisione dell'assetto viario, la società Predari Vetri S.p.a. allega i disegni contenenti tre ipotesi alternative a tale soluzione che eviterebbero i problemi lamentati dalla società Predari Vetri S.p.a., senza aggravare inutilmente i diritti delle altre proprietà del comparto."

		Nessuna Interazione		
		Effetto non rilevante		1
	A. Impatto con il sistema delle tutele storico architettoniche, paesistico	Effetto modesto		
	ambientali o sui vincoli	Effetto modesto  Effetto apprezzabile		
		Effetto rilevante		
		Decremento		
Z		Non rilevante		<del>                                     </del>
SSI	B. Livello di incidenza in relazione al	Incremento modesto		-
)P(	dimensionamento residenziale			
RC		Incremento apprezzabile		
DELLA PROPOSTA		Incremento rilevante		
L	C. Localizzazione in rapporto ai sistemi	Non incidente		
DE	urbani riconosciuti dal P.G.T.	In continuità, area interstiziale		
F	adottato	Nelle adiacenze, con sviluppo lineare o incongruo/i	ncoerente con i sistemi urbani centrali	✓
EFFETTI		Esterno ai sistemi urbani centrali		
出		Nessun effetto		
	D. Tipologia	Effetto poco apprezzabile		✓
	P	Effetto di rigenerazione urbana		
		Effetto di nuova previsione		
	E. Livello di incidenza sul sistema degli	Non rilevante		✓
	ambiti agricoli	Marginale		
		Consistente		
	A. Richiesta di variazione (ampliamento/stral	cio) delle nuove previsioni del P.G.T.		
			Residenziale	
NE	B. Richiesta di nuova classificazione		Economica	
DIZIO			Agricola	
TIPO DI SSERVAZION	C. Richiesta di variazione delle classificazioni	esistenti, modifica delle categorie di intervento	0	<b>✓</b>
TIPO	D. Modifica di vincoli, rispetti, tutele, ambiti	<del>_</del>		
SSE	E. Aggiornamenti, perfezionamenti cartograf	<u> </u>		
Ö	F. Modifiche, perfezionamenti normativi	.,		
	G. Complesse (pareri Enti, U.T., etc.)			
	o. complesse (paren Enti, o.r., etc.)			

Proposta di controdeduzione

Si propone di accogliere l'osservazione recependo la proposta n.3.

Sintesi degli impatti sul sistema ambientale

L'osservazione e la proposta di controdeduzione producono effetti non significativi sull'ambiente.

OSSERVAZIONE:	NON ACCOLTA	NON ACCOLTA PA	NON ACCOLTA PARZIALMENTE		ACCOLTA PARZIALMENTE		ACCOLTA	✓	
VOTAZIONE:	PRESENTI	VOTANTI		FAVO	REVOLI		CONTRARI	ASTENUTI	

ISTRUTTORIA OSSERVAZIONI E PROPOSTE DI CONTRODEDUZIONE		DATA EMISSIONE	AGGIORNAMENTO	FOGLIO	
		Giugno 2011	Luglio 2011	66	
	CONSULENTE IN ECOLOGIA APPLICATA CONSULENTE GEOLOGICO		CONSULENTE SISTEMA AGRICOLO Dott. Nicola Balboni	CONSULENTE SETTORE COMMERCIALE AST&P	

POLARIS - Studio Associato - Via P. Verri. 33 - 46100 Mantova - Tel. 0376.248808 - www.studiopolaris.eu	PROF. ING. UGO BERNINI	COLLABORATORI
FOLANI3 - 310010 Associato — via P. Verri, 33 - 46100 Mantova - 1el. 03/6.248808 - www.studiopolaris.eu	PROP. ING. OGO BERNINI	Geom. Matteo Rodella

Protocollo	Data	Località	Nominativo Osservante	Osservazione n.
10894	30/04/2011	CURTATONE	GIANFRANCO BOLLANI RAPPRESENTANTE WWF	36

Tavola del P.G.T. Adottato	Zonizzazione del P.G.T. Adottato
PR B.1.1	ZTE 256

Il proponente osserva e chiede quanto segue: "Si propone che non venga modificato quanto stabilito nella seconda variante al P.R.G.C. del Comune di Curtatone approvata con deliberazione della Giunta Regionale Lombardia n. 7497 del 04-04-1991"

	-						
		Nessuna Interazione					
	A. Impatto con il sistema delle tutele	Effetto non rilevante					
	storico architettoniche, paesistico	Effetto modesto					
	ambientali o sui vincoli	Effetto apprezzabile	Effetto apprezzabile				
		Effetto rilevante					
-		Decremento					
ST/		Non rilevante					
Ö	B. Livello di incidenza in relazione al dimensionamento residenziale	Incremento modesto					
Ö	differisionamento residenziale	Incremento apprezzabile					
PR		Incremento rilevante					
4		Non incidente					
필	C. Localizzazione in rapporto ai sistemi	In continuità, area interstiziale					
	urbani riconosciuti dal P.G.T. adottato	Nelle adiacenze, con sviluppo lineare o incongruo/incoerente con i sistemi urbani centrali					
E	adottato	Esterno ai sistemi urbani centrali					
EFFETTI DELLA PROPOSTA		Nessun effetto					
ш	D. Timelanta	Effetto poco apprezzabile					
	D. Tipologia	Effetto di rigenerazione urbana					
		Effetto di nuova previsione					
		Non rilevante					
	E. Livello di incidenza sul sistema degli ambiti agricoli	Marginale					
	anibiti agricon	Consistente					
	A Dishipate di periode de la constitución de la con	lais \ della mana annihi ari del D.C.T.					
	A. Richiesta di variazione (ampliamento/stral	icio) delle nuove previsioni dei P.G.T.	Ta	-			
岁	D Dishipata di mana alamificani		Residenziale				
_ 0	B. Richiesta di nuova classificazione		Economica	_			
D DI AZI	0.0011111111111111111111111111111111111		Agricola				
TIPO DI ERVAZION		esistenti, modifica delle categorie di intervento					
S	D. Modifica di vincoli, rispetti, tutele, ambiti						
08	E. Aggiornamenti, perfezionamenti cartograf	ici, errori materiali					
	F. Modifiche, perfezionamenti normativi			<del>                                     </del>			
	G. Complesse (pareri Enti, U.T., etc.)						

Proposta di controdeduzione

Si propone di non accogliere l'osservazione uniformandosi alla controdeduzione n. 48 inerente il parere della Provincia di Mantova.

Sintesi degli impatti sul sistema ambientale

L'osservazione e la proposta di controdeduzione non producono variazioni e quindi effetti sull'ambiente.

OSSERVAZIONE:	NON ACCOLTA	✓	NON ACCOLTA PARZIALMENTE			ACCOLTA PARZIALMENTE		ACCOLTA	
VOTAZIONE:	PRESENTI		VOTANTI	FA	OREVOLI		CONTRARI	ASTENUTI	

ISTRUTTORIA OSSERVAZIONI E PROPOSTE DI CONTRODEDUZIONE		DATA EMISSIONE	AGGIORNAMENTO	FOGLIO	
		Giugno 2011	Luglio 2011	67	
***************************************			CONSULENTE SISTEMA AGRICOLO Dott. Nicola Balboni	CONSULENTE SETTORE COMMERCIALE AST&P	

Protocollo	Data	Località	Nominativo Osservante	Osservazione n.
10911	30/04/2011	MONTANARA / EREMO	Dott. FRANCESCO FERRARI Arch. GRAZIELLA TRIPPINI PERREGRINI ARNALDO - COSTRUZIONI PERREGRINI S.R.L.	37

Tavola del P.G.T. Add	ottato	Zonizzazione del P.G.T. Adottato
PdR - B.2.4		ZTR3

Si veda pagina allegata seguente.

		Nessuna Interazione			
	A. Impatto con il sistema delle tutele	Effetto non rilevante		✓	
	storico architettoniche, paesistico	Effetto modesto			
	ambientali o sui vincoli	Effetto apprezzabile			
		Effetto rilevante			
-		Decremento		✓	
ST/	B. Livello di incidenza in relazione al	Non rilevante		✓	
PROPOSTA	dimensionamento residenziale	Incremento modesto			
ō	differential residental de	Incremento apprezzabile			
		Incremento rilevante			
Y.		Non incidente		✓	
DELLA	C. Localizzazione in rapporto ai sistemi urbani riconosciuti dal P.G.T.	In continuità, area interstiziale			
	adottato	Nelle adiacenze, con sviluppo lineare o incongruo/ir	ncoerente con i sistemi urbani centrali		
<u> </u>		Esterno ai sistemi urbani centrali			
EFFETTI		Nessun effetto		<b>✓</b>	
ш	D. Tipologia	Effetto poco apprezzabile			
	D. Tipologia	Effetto di rigenerazione urbana			
		Effetto di nuova previsione			
		Non rilevante		<b>✓</b>	
	E. Livello di incidenza sul sistema degli ambiti agricoli	Marginale			
	ambiti agricon	Consistente			
	A. Richiesta di variazione (ampliamento/stral	Isia) dalla nuova pravisioni dal R.G.T.		<b>1</b>	
	A. Richiesta di Variazione (amphamento/strai	icio) delle fidove previsioni dei P.G.T.	Desidenciale		
岁	B. Richiesta di nuova classificazione		Residenziale  Economica		
_ 0	B. Nichiesta di Huova classificazione				
TIPO DI SERVAZION	C Pichiesta di variazione delle classificazioni	esistenti, modifica delle categorie di intervento	Agricola		
IPC RV		<u>-</u>			
T	D. Modifica di vincoli, rispetti, tutele, ambiti agricoli di interesse strategico				
OS	E. Aggiornamenti, perfezionamenti cartografici, errori materiali  F. Modifiche, perfezionamenti normativi				
G. Complesse (pareri Enti, U.T., etc.) - intesa tra Comune e soggetto attuatore					
	G. Complesse (pareri Enti, U.T., etc.) - intesa	tra Comune e soggetto attuatore		<b>V</b>	

Proposta di controdeduzione	Si propone di accogliere l'osservazione in quanto attua gli obbiettivi fondanti dell'Amministrazione Comunale.
Sintesi degli impatti sul sistema ambientale	L'osservazione e la proposta di controdeduzione producono effetti migliorativi sull'ambiente.

OSSERVAZIONE:	NON ACCOLTA	NON ACCOLTA PA	RZIALMENTE		А	'cco	OLTA PARZIALMENTE	ACCOLTA	✓
VOTAZIONE:	PRESENTI	VOTANTI		FAVO	REVOLI		CONTRARI	ASTENUTI	

ISTRUTTORIA OSSERVAZIONI E PROPOSTE DI CONTRODEDUZIONE		DATA EMISSIONE	AGGIORNAMENTO	FOGLIO	
		Giugno 2011	Luglio 2011	68	
***************************************			CONSULENTE SISTEMA AGRICOLO Dott. Nicola Balboni	CONSULENTE SETTORE COMMERCIALE AST&P	

POLARIS - Studio Associato - Via P. Verri. 33 - 46100 Mantova - Tel. 0376.248808 - www.studiopolaris.eu	PROF. ING. UGO BERNINI	COLLABORATORI
FOLANI3 - 310010 Associato — via P. Verri, 33 - 46100 Mantova - 1el. 03/6.248808 - www.studiopolaris.eu	PROP. ING. OGO BERNINI	Geom. Matteo Rodella

CITTÀ DI CURTATONE P.G.T.

# **Allegato**

Osservazione n.

37

I proponenti, a seguito della concertazione e delle intese raggiunte, osservano e chiedono quanto segue:

a. Montanara:

variazione all'ambito ATR 301 in via Livorno con riperimetrazione dell'ambito ATR 301, retrocessione al Comune di porzione delle aree poste in Montanara con permuta di aree poste in eremo, rilocalizzazione della Slp residua secondo la riscrittura della scheda ATR301 e la riperimetrazione di cui agli allegati "A" di seguito riportati

b. Eremo:

variazione al lotto posto in via Generale C.A. dalla Chiesa:

1. di riclassificare l'area da "Tessuto prevalentemente residenziale a bassa densità (ZTR3)" a "Tessuto prevalentemente residenziale a forte specificità (ZTR5)";


2. di inserimento di una fascia ambientale a Nord compensato da una pari superficie residenziale a Sud.

La variazione è descritta nelle premesse sopracitate ed è graficamente rappresentata con la relativa riperimetrazione negli allegati "B" di seguito riportati.

ISTRUTTORIA OSSERVAZIONI E PROPOSTE DI CONTRODEDUZIONE		DATA EMISSIONE	AGGIORNAMENTO	FOGLIO	
		Giugno 2011	Luglio 2011	69	
CONSULENTE IN ECOLOGIA APPLICATA Dott. Gianluca Vicini			CONSULENTE SISTEMA AGRICOLO Dott. Nicola Balboni	CONSULENTE SETTORE COMMERCIALE AST&P	

# "A"

VARIAZIONE ALL'AMBITO ATR 301 IN VIA LIVORNO

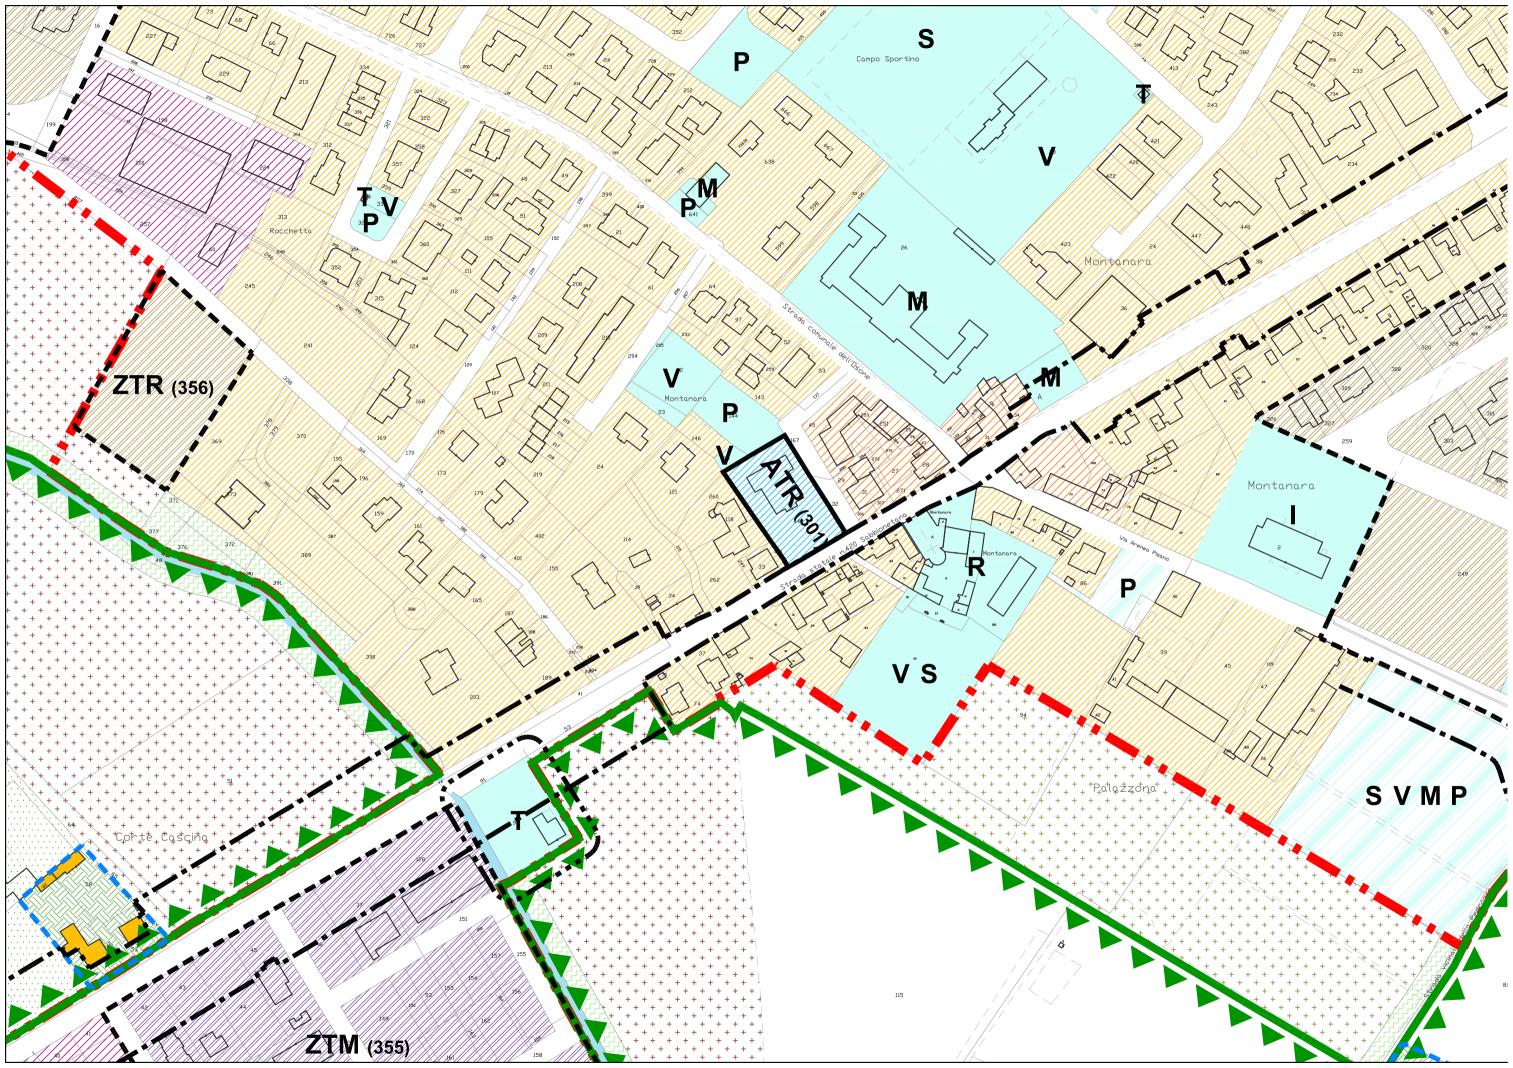

# CARATTERISTICHE DELL'AMBITO

Funzione:	Ambito di trasform	azione prevale	entemente residenziale	inserito nella preceden	te pianificazione urbanistica
Denominazione:	BATTAGLIA	Localizzazione:	MONTANARA	Quota consumo di suolo:	Non Consumo

Zonizzazione del PRG vigente

Zona C3 - Zona di espansione di progetto (P.R. 304)

#### Descrizione:

L'ambito coincide con la porzione anteriore della ex sede municipale situata in Montanara, che, previo cambiamento di destinazione d'uso, fu messa all'asta ed aggiudicata all'attuale proprietà. L'ambito è prospiciente la ex S.S.420, in centro abitato a Montanara. I lavori del nuovo Municipio, con il relativo trasferimento operativo, e la ricerca di soluzioni concertate hanno ritardato l'esecuzione dell'intervento, finalizzato sia alla realizzazione della volumetria prevista, che nel ricostruire una porzione di centro abitato, atta a riqualificare e ricomporre una nuova immagine di Montanara. L'ambito ricomprende la sola porzione anteriore conseguentemente all'intesa intercorsa tra l'Amministrazione comunale e la proprietà di limitare l'intervento al solo edificio anteriore retrocedendo l'area posta nella parte nord dell'ambito di cui è prevista la riclassificazione a standard quale parcheggio e delocalizzando la porzione residua di SIp su altra area da mettere a disposizione dell'Amministrazione Comunale in via Generale Dalla Chiesa. L'intervento, in tal modo, riqualifica il centro abitato di Montanara mantenendo maggiori aree per servizi nelle porzioni centrali del paese riducendone anche la densità edilizia rispetto alla soluzione precedente. Il progetto concordato tra l'Amministrazione Comunale e l'operatore prevede la realizzazione di un moderno e qualificato edificio nell'area posta a Sud di quattro piani (tre più attico) oltre all'edificio con l'individuazione al piano terra di funzioni terziarie funzionali a qualificare i servizi del nucleo abitato di Montanara e spazi per l'aggregazione e le relazioni sociali. Il presente progetto persegue obbiettivi urbanistici: ridefinizione degli spazi esterni, della viabilità locale e dei percorsi preesistenti, secondo i favorevoli pareri già espressi dalla Provincia di Mantova, contestualmente al progetto di enforcement; integrazione e ricucitura del tessuto urbano del centro abitato; lo schema planimetrico dell'edificio proposto favorisce il massimo livello di soleggiamento e protezione dai venti dominanti invernali con forme compatte e poco disperdenti (controllo S/V). L'ambito era già inserito nel PRGC vigente quale zona C3, Piano Attuativo PR 304 "Battaglia" con destinazione residenziale. La precisa quantificazione dell'area era di 3.440 mg come risulta dagli atti di cessione, mentre con la presente proposta si prevede una retrocessione al Comune di 1280 mq. ed una St coincidente con la Sf pari a soli 2160 mq. Di tali aree, una porzione limitrofa alla ex SS 420 sarà per altro assoggettata ad uso pubblico appositamente per garantire qualificati spazi di aggregazione sociale e servizi di uso pubblico. L'intervento prevede infine la riqualificazione dell'accesso di via Livorno dalla statale e dal primo tratto limitrofo all'ambito oltrechè delle aree poste sulla ex statale e prospicenti l'ambito di intervento.

PEREQUAZ	IONE:				SI	✓	NO			
ID Area	Superfi	cie (mq)	Commento							
ID Alea	EDIFICAZIONE	SERVIZI URBANI	Commento							
1	2.160									
Superficie terri	Superficie territoriale dell'ambito:									

## MITIGAZIONI E COMPENSAZIONI

### COMPENSAZIONI

- l'intervento prevede di qualificare il livello di servizio minimo dei requisiti prestazionali termici con valori almeno superiori del 10% rispetto a quanto definito dalla normativa vigente in materia di risparmio energetico;
- intervento di integrazione del tessuto urbano con attenzione alla ricucitura del centro abitato ed alla qualità distributiva, edilizia e architettonica.

### OBJETTIVI DELLA PIANIFICAZIONE ATTUATIVA

Il progetto di riqualificazione dell'area si pone come obiettivo la ridefinizione di una nuova immagine del centro di Montanara, in sostituzione della precedente legata alla vecchia sede istituzionale del Municipio, privo di qualsiasi valore architettonico ed ambientale. L'intervento dovrà porre particolare attenzione e cura agli spazi esterni ed alla viabilità locale. Dovrà inoltre essere caratterizzato da un'elevata qualità distributiva architettonica ed energetica.

- riqualificazione del sistema viario di distribuzione urbana interna, conforme allo schema planimetrico ed al parere rilasciato dalla Provincia:
- intervento mirato alla definizione di una elevata qualità distributiva, edilizia e architettonica;
- intervento di completamento del tessuto urbano esistente in stretta correlazione funzionale con l'area limitrofa e con particolare attenzione alla ricucitura del nucleo urbano;
- per quanto riguarda gli aspetti geologici ed idrogeologici, si evidenzia la prescrizione di effettuazione di studi geologici ed idrogeologici di dettaglio (D.M. 11.03.1988);
- intervento mirato alla definizione di un arredo urbano qualificato degli spazi esterni.
- L'intervento prevede la retrocessione al Comune di mq. 1280 di massima individuati nei mappali 30 e 144 oltrechè ad una porzione
  d'area prospiciente via Livorno per ampliarlo e adeguare l'accesso della ex SS. 420. La Slp residuale di mq 1330 viene delocalizzata
  sull'area posta in via Generale Dalla Chiesa a Eremo da permutare all'operatore privato. A scomputo degli oneri di urbanizzazione
  primaria e secondaria dell'intervento oltreché a compensazione delle variazioni volumetriche è prevista la realizzazione e cessione al
  Comune delle seguenti opere:
- un appartamento per housing sociale con una superficie commerciale di circa 100 mq. (Slp di circa 65mq) localizzato nell'intervento di via Generale C.A. Dalla Chiesa;
- riqualificazione qualificata dall'intersezione tra la ex SS. 420 "Sabbionetana" e via Livorno ed il primo tratto rettilineo di via Livorno di massima secondo lo schema planimetrico allegato;
- riqualificazione della banchina Nord della ex SS. 420 nel tratto centrale del centro abitato prospiciente il presente ambito secondo soluzioni che saranno concordate tra l'operatore ed il Comune;
- riordino e riqualificazione dell'area retrocessa al Comune da destinare a parcheggi e concessione con l'area verde attrezzata esistente

L'intervento prevede infine la qualificazione e la destinazione di uso pubblico dell'area ricompresa tra il nuovo edificio e la ex SS. 420 secondo le indicazioni di massima previste nello schema grafico riportato al fine di favorire la realizzazione di spazi di relazione pubblica qualificata.

L'edificio prevede infine la realizzazione di un garage parzialmente interrato posto sui confini con le aree Comunali. Rispetto alle aree comunali, come previsto nella nuova configurazione, è autorizzata la costruzione a confine o in deroga agli stessi. Inoltre è prevista la retrocessione al Comune anche di una porzione d'area prospiciente via Livorno al fine di realizzare il qualificato accesso dalla ex SS. 420 secondo lo schema allegato e già autorizzato dalla Provincia di Mantova.


PARAMETRI	URBANIS'	LICI DI CO	MPE	TENZA DE	L DO	CUMENTO DI PIAN	N <i>O</i>	PARAI	METRI	URBAN	ISTICI	DI COM	// PETEN	IZA DE	L PIANO DELLE REGO	OLE												
			-			Aree per serv	vizi ai sensi	della Le	gge Reg	gionale	n. 12/20	05								CI.	CI.	CI.						
Tipologia di	St	Sed	Ut	SIp max	Ab.			Servizi del	comparto e	dificatorio	ASpeq	AStot	Priorità Tmax	Destinazioni compatibili				Slp		SIP	Uf	Hmax	Rc	Sp	Cu			
Piano Attuativo						Parametri m	ninimi	ASmin	ASid	ASmon	ASpeq	AStot					.,			min	med	max					Cu	
	(mq)	(mq)	(mq/mq)	(mq)	(n°)			(mq)	(mq)	(mq)	(mq)	(mq)		(Anni)				, ,		(%)	(%)	(%)	(mq/mq)	(n. piani)	(%)	(%)		
						Residenziale	≥ 40 mq/ab								Residenziale 🗸	/   9	SI		NO									
D: 1:						Attività produttive	≥ 30% SIp								Attività produttive (Artigianali e piccola e media industria)	9	SI	<b>✓</b>	NO									
Piano di Recupero						ାଞ୍ଚ ESV ≥ 1	101% Slp com.								ESV	9	SI		NO									
					1		$\left  \frac{\mathbf{g}}{\mathbf{g}} \right $ MSV- $\geq 1$	110% Slp com.								ốg MSV-	9	SI		NO								
	2.160	2.160	0,89	1923	52	ভ MSV± ≥ 1	125% Slp com.	2.086	VARIABILE	VARIABILE	0	2.086	A	5	MSV±	9	SI	<b>√</b>	NO				0,70÷1,30	4 piani	50%	20%	6 В	
Titolo							140% Slp com.								MSV+	9	SI	<b>√</b>	NO									
Edilizio						§ GSV ≥ 2	201% Slp com.								§ GSV	9	SI	<b>√</b>	NO									
Convenzionato						Attività terziarie	≥ 100% SIp								Attività terziarie	/ !	SI		NO									
						Altre destinazioni	≥ 100% SIp								Altre destinazioni	9	SI		NO									



# "B"

# VARIAZIONE AL LOTTO DI VIA GENERALE C.A. DALLA CHIESA:

- a) DI RICLASSIFICAZIONE DELLE AREE DA "TESSUTO PREVALENTEMENTE RESIDENZIALE A BASSA DENSITÀ (ZTR 3)" A "TESSUTO PREVALENTEMENTE RESIDENZIALE A FORTE SPECIFICITÀ (ZTR 5)"
- b) DI INSERIMENTO DI UNA FASCIA AMBIENTALE

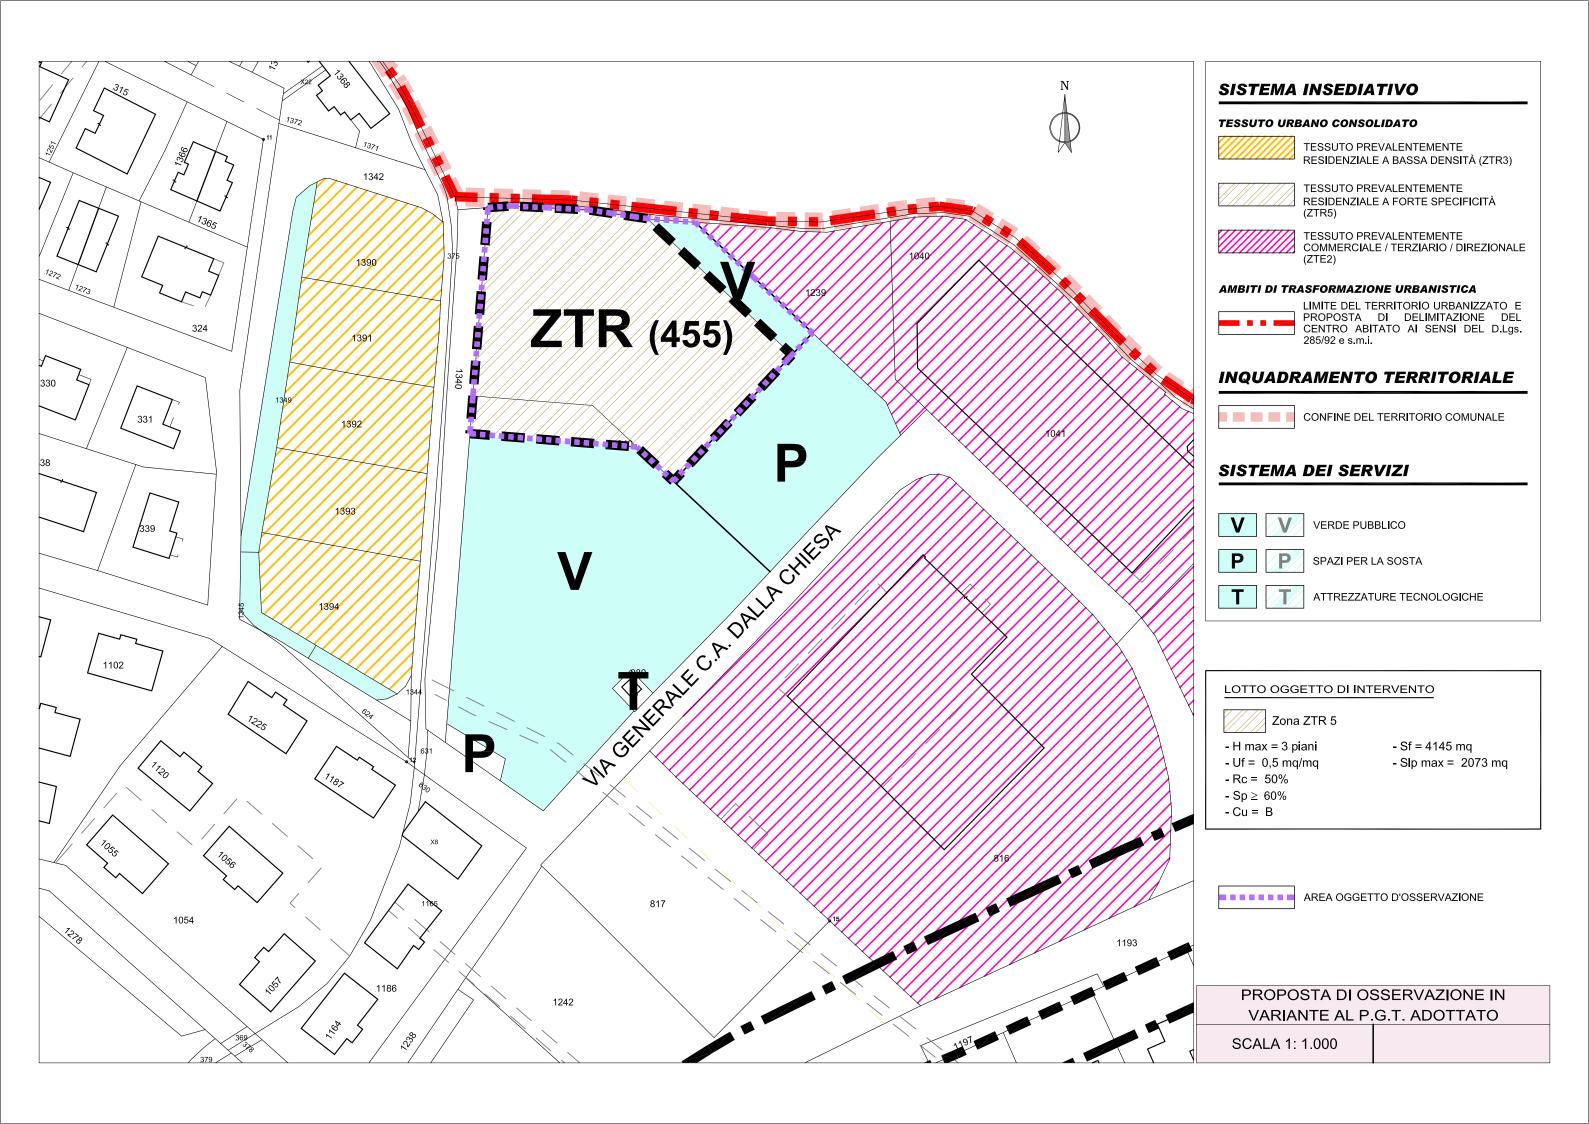

# CARATTERISTICHE DELLA ZONA

Denominazione:	Generale Dalla Chiesa	Localizzazione:	Eremo
Funzione			Tossuta provalantamenta residenziale a forte specificità

Zona posta in prossimità di via Generale Carlo Alberto dalla Chiesa di recente trasformazione. L'intervento è complementare all'ATR 301.

Objectivo generale della Pianificazione
Intervento complementare all'ATR 301 come variato con la recente proposta finalizzata a compensare e delocalizzare parte della SLP parte dell'originario ATR 301.

# PARAMETRI URBANISTICI

					Dest	tina	zion	i d'	uso							Aree per se	rvizi		
Tipologia intervento		Sf	Uf	Slpmax	Destinazioni co	mp	atibil	i		Slp min	Slp med	Slp max	Hmax	Rc	Sp	Parametri minimi	ASmin	ASid	ASmon
	(Anni)	(mq)	(mq/mq)	(mq)				,		(%)	(%)	(%)	(n. piani)	(%)	(%)		(mq)	(mq)	(mq)
					Residenziale	✓	SI		NO							Residenziale ≥ 40 mq/ab			
					Attività produttive (Artigianali e piccola e media industria)		SI	<b>√</b>	NO							Attività produttive ≥ 30% SIp			
					್ಷ ESV		SI		NO							을 <b>ESV</b> ≥ 101% Sip com.			
					HSV-		SI		NO							Some			
T.E.C.	7	4.145	0,50	2.073	MSV±		SI	<b>√</b>	NO				3 piani	50%	60%		0	0	0
-					MSV+		SI	<b>√</b>	NO							MSV+ ≥ 140% Slp com.			
					ర్ట్ GSV		SI	<b>√</b>	NO							§ <b>GSV</b> ≥ 201% Slp com.			
					Attività terziarie (Direzionale, servizi in genere, artigianato di servizio)		SI		NO							Attività terziarie ≥ 100% SIp			
					Altre destinazioni		SI	<b>√</b>	NO							Altre destinazioni ≥ 100% SIp			

# **OBIETTIVI E INDICAZIONI**

- Intervento complementare all'ATR 301
- Intervento mirato alla definizione di una elevata qualità distributiva, edilizia e architettonica
- Intervento di completamento del tessuto urbano e di definizione dei margini del centro abitato con ricerca di qualificazione della fascia di interazione ambientale con l'area agricola
- Intervento di completamento del tessuto urbano esistente in stretta correlazione funzionale con l'area limitrofa accessibilità da entrambi i lati est ed ovest Intervento attuabile anche per "stralci funzionali", condizionato alla presentazione di un progetto unitario che coinvolga le varie fasi realizzative
- Intervento da attuare con Titolo Edilizio Convenzionato

# MITIGAZIONI E COMPENSAZIONI

- Esso stesso è intervento di compensazione
- Un appartamento per housing sociale con una superficie commerciale di circa 100 mq (SIp di circa 65 mq) Vedi ATR 301

Protocollo	Data	Località	Nominativo Osservante	Osservazione n.
10912	30/04/2011		UFFICIO TECNICO SETTORE URBANISTICA DEL COMUNE DI CURTATONE	38a

Tavola del P.G.T. Adottato	Zonizzazione del P.G.T. Adottato
-	-

L'osservante, a seguito dei numerosi incontri, riunioni pubbliche e verifiche effettuate con gli operatori del settore ed i singoli cittadini, al fine di rendere più performante il P.G.T. stesso rispetto alle esigenze specifiche del territorio comunale, chiede di accogliere i seguenti perfezionamenti, correzioni e variazioni semplici e/o di classificazione inerenti l'elaborato "B.4 – Quaderno delle zone di trasformazione a forte specificità" e consistenti nella sostituzione della seconda pagina con la pagina di seguito riportata.

		Nessuna Interazione		✓		
	A. Impatto con il sistema delle tutele	Effetto non rilevante				
	storico architettoniche, paesistico	Effetto modesto				
	ambientali o sui vincoli	Effetto apprezzabile				
		Effetto rilevante				
-		Decremento				
ST/		Non rilevante		✓		
Ö	B. Livello di incidenza in relazione al dimensionamento residenziale	Incremento modesto				
Ö	differisionamento residenziale	Incremento apprezzabile				
PR		Incremento rilevante				
DELLA PROPOSTA		Non incidente		✓		
EL	C. Localizzazione in rapporto ai sistemi urbani riconosciuti dal P.G.T.	In continuità, area interstiziale				
	adottato	Nelle adiacenze, con sviluppo lineare o incongruo/	incoerente con i sistemi urbani centrali			
	adottato	Esterno ai sistemi urbani centrali				
EFFETTI		Nessun effetto		✓		
ш	D. Tipologia	Effetto poco apprezzabile				
	D. Tipologia	Effetto di rigenerazione urbana				
		Effetto di nuova previsione				
		Non rilevante		✓		
	E. Livello di incidenza sul sistema degli ambiti agricoli	Marginale				
	amorti agricon	Consistente				
	A. Richiesta di variazione (ampliamento/stral	cio) delle nuove previsioni del P.G.T				
	7. Memesta di variazione (amphamento/strai	cio, delle naove previsioni dei i .d.i.	Residenziale			
Z	B. Richiesta di nuova classificazione		Economica			
_ 0	B. Memesta di nuova ciassineazione		Agricola			
TIPO DI SERVAZION	C Richiesta di variazione delle classificazioni	esistenti, modifica delle categorie di intervento	/\bitcom			
C. Richiesta di variazione delle classificazioni esistenti, modifica delle categorie di intervento  D. Modifica di vincoli, rispetti, tutele, ambiti agricoli di interesse strategico						
E. Aggiornamenti, perfezionamenti cartografici, errori materiali						
F. Modifiche, perfezionamenti normativi						
	G. Complesse (pareri Enti, U.T., etc.)			<del>                                     </del>		
G. Complesse (pareri Enti, U.T., etc.)						

Proposta di controdeduzione

Si propone di accogliere l'osservazione.

Sintesi degli impatti sul sistema ambientale

L'osservazione e la proposta di controdeduzione non producono variazioni e quindi effetti sull'ambiente.

OSSERVAZIONE:	NON ACCOLTA	NON ACCOLTA PA	RZIALMENTE		A	cco	OLTA PARZIALMENTE	ACCOLTA	✓
VOTAZIONE:	PRESENTI	VOTANTI		FAVO	REVOLI		CONTRARI	ASTENUTI	

ISTRUTTORIA OSSERVAZIONI E PR	OPOSTE DI CONTRODEDUZIONE	DATA EMISSIONE Giugno 2011	AGGIORNAMENTO Luglio 2011	FOGLIO 77		
	<b>CONSULENTE GEOLOGICO</b> ENGEO srl – Dott. Carlo Caleffi		CONSULENTE SISTEMA AGRICOLO Dott. Nicola Balboni	CONSULENTE SETTORE COMMERCIALE AST&P		

POLARIS - Studio Associato - Via P. Verri. 33 - 46100 Mantova - Tel. 0376.248808 - www.studiopolaris.eu	PROF. ING. UGO BERNINI	COLLABORATORI
POLARIS - Studio Associato - Via P. Verri, 33 - 46100 Mantova - Tel. 0376.248808 - www.studiopolaris.eu	PROF. ING. OGO BERNINI	Geom. Matteo Rodella

# CITTÀ DI CURTATONE

Le zone di seguito elencate fanno parte prevalentemente del tessuto urbano consolidato e identificano per lo più ambiti residenziali, economici e, in alcuni casi, anche ambiti agricoli caratterizzati dall'esistenza di piani attuativi approvati e/o in corso di realizzazione. Pertanto, per quanto concerne la normativa specifica di ogni zona, si rimanda ai disposti dei singoli piani attuativi e delle convenzioni in essere. In caso di cessazione dell'efficacia delle previsioni dei Piani Attuativi o Titoli Edilizi Convenzionati approvati, ma con convenzione non ancora stipulata e registrata, sulle aree in questione rimane in vigore per il riesame la scheda urbanistica prevista dal P.R.G.C. vigente alla data della prima approvazione.

# **CURTATONE**

ZTE 251 - Osone

ZTE 252 - Pilla (il Fg. 7 mappale 468, interessato dal Piano della alienazioni, è classificato quale ZTE2)

ZTE 253 - Curtatone (il Fg. 7 mappale 354, interessato dal Piano della alienazioni, è classificato quale ZTE2)

ZTE 254 - Angelo custode

ZTE 255 - Cantoniera

# **MONTANARA**

ZTR 351 - La rocca

ZTR 352 - Cascina

ZTR 353 - Spagnola

ZTR 354 - Spagnola\_2

ZTM 355 - Nuvolari (il Fg. 7 mappali 125, 149 e 160, interessati dal Piano della alienazioni, sono classificati quali ZTM1)

# **EREMO**

ZTR 451 - Mirabello

ZTM 452 - Boschetto

ZTM 453 - Casa del Sole

ZTS 454 - Borgo dei Toscani

# **SAN SILVESTRO**

ZTR 551 - Berzamino

ZTR 552 - Mezzalana

# LEVATA

ZTR 651 - Brasile

ZTR 652 - Zanzur

ZTR 653 - Canova

ZTR 654 - Edera

ZTE 655 - Tosca

ZTR 658 - La Corte

ZTR 659 - Ca' Nuova

# BUSCOLDO

ZTR 751 - Buscoldina

ZTR 752 - Don Milani

ZTR 753 - Moneta

ZTR 754 - Della Sacca

ZTR 755 - Palazzina grande

ZTE 756 - Salmaso

ZTA 760 - Corte Borsata

ZTR 761 - Palazzina Grande 2

Protocollo	Data	Località	Nominativo Osservante	Osservazione n.
10912	30/04/2011		UFFICIO TECNICO SETTORE URBANISTICA DEL COMUNE DI CURTATONE	38b
			711 00 month pri 00 mm month	

Tavola del P.G.T. Adottato	Zonizzazione del P.G.T. Adottato
	-

Si veda pagina allegata seguente.

				,
		Nessuna Interazione		✓
	A. Impatto con il sistema delle tutele	Effetto non rilevante		
	storico architettoniche, paesistico	Effetto modesto		
	ambientali o sui vincoli	Effetto apprezzabile		
		Effetto rilevante		
-		Decremento		
ST/	B. Livello di incidenza in relazione al	Non rilevante		✓
PROPOSTA	dimensionamento residenziale	Incremento modesto		
Ö	differisionamento residenziale	Incremento apprezzabile		
		Incremento rilevante		
P		Non incidente		✓
DELLA	C. Localizzazione in rapporto ai sistemi urbani riconosciuti dal P.G.T.	In continuità, area interstiziale		
_	adottato	Nelle adiacenze, con sviluppo lineare o incongruo/ii	ncoerente con i sistemi urbani centrali	
E .	adottato	Esterno ai sistemi urbani centrali		
EFFETT		Nessun effetto		✓
ш	D. Timelesia	Effetto poco apprezzabile		
	D. Tipologia	Effetto di rigenerazione urbana		
		Effetto di nuova previsione		
		Non rilevante		✓
	E. Livello di incidenza sul sistema degli ambiti agricoli	Marginale		
	ambiti agricon	Consistente		
	A. Richiesta di variazione (ampliamento/stral	Isia) dalla nuova pravisioni dal D.C.T.		
	A. Michiesta di variazione (amphamento/strai	icio, delle lidove previsioni dei r.G.T.	Residenziale	
Z	B. Richiesta di nuova classificazione		Economica	
_ 0	B. Niciliesta di fidova ciassificazione			
TIPO DI SSERVAZIONE	C. Richiesta di variazione delle classificazioni	Agricola		
TIPO	D. Modifica di vincoli, rispetti, tutele, ambiti a	<u> </u>		
T	E. Aggiornamenti, perfezionamenti cartograf	<u> </u>		1
0.5	F. Modifiche, perfezionamenti normativi	ici, ci iori materiali		+
	G. Complesse (pareri Enti, U.T., etc.)			1
	G. Complesse (paren Enti, U.T., etc.)			<b>V</b>

Proposta di controdeduzione	Si propone di accogliere l'osservazione.
Sintesi degli impatti sul sistema ambientale	L'osservazione e la proposta di controdeduzione non producono variazioni e quindi effetti sull'ambiente.

OSSERVAZIONE:	NON ACCOLTA	NON ACCOLTA PA	RZIALMENTE	AC	COLTA PARZIALMENTE	ACCOLTA	✓
						T	
VOTAZIONE:	PRESENTI	VOTANTI	FAV	/OREVOLI	CONTRARI	ASTENUTI	

ISTRUTTORIA OSSERVAZIONI E PR	OPOSTE DI CONTRODEDUZIONE	DATA EMISSIONE Giugno 2011	AGGIORNAMENTO Luglio 2011	FOGLIO 79
***************************************			CONSULENTE SISTEMA AGRICOLO Dott. Nicola Balboni	CONSULENTE SETTORE COMMERCIALE AST&P

POLARIS - Studio Associato – Via P. Verri. 33 - 46100 Mantova - Tel. 0376.248808 - www.studiopolaris.eu	PROF. ING. UGO BERNINI	COLLABORATORI
- Siudio Associdio — Via P. Verri, 33 - 46100 Mantova - 1el. 03/6.248808 - www.studiopolaris.eu	PROP. ING. OGO BERNINI	Geom. Matteo Rodella

# **Allegato**

Osservazione n.

38b

# Sintesi dell'osservazione

L'osservante, a seguito dei numerosi incontri, riunioni pubbliche e verifiche effettuate con gli operatori del settore ed i singoli cittadini, al fine di rendere più performante il P.G.T. stesso rispetto alle esigenze specifiche del territorio comunale, chiede di accogliere i seguenti perfezionamenti cartografici, ripristini, correzioni e variazioni semplici e/o di classificazione o errori della mappa catastale di base inerenti la cartografia di Piano e consistenti nella rielaborazione delle planimetrie allegate:


- 1. Eremo (Tav. B.1.1.Indicazioni di Piano Carta della zonizzazione del territorio comunale) in Via Pecchenini venga ripristinata la destinazione a servizi con funzione a parcheggio (P);
- 2. Eremo (Tav. B.1.1.Indicazioni di Piano Carta della zonizzazione del territorio comunale) in Via Carli venga ripristinata la destinazione a strada pubblica;
- 3. Grazie (Tav. B.1.1.Indicazioni di Piano Carta della zonizzazione del territorio comunale) sul confine con la Cascina Corte Picco venga ripristinata la porzione di retino mancante;
- 4. Curtatone (Tav. B.1.1.Indicazioni di Piano Carta della zonizzazione del territorio comunale) in Via dell'Osone o Dei Toscani a sud del Monumento ai Caduti venga mantenuta a servizi una striscia di terreno destinato a realizzare la connessione ciclopedonale del quartiere con Via dell'Osone.

	ISTRUTTORIA OSSERVAZIONI E PE	ROPOSTE DI CONTRODEDUZIONE	DATA EMISSIONE Giugno 2011	AGGIORNAMENTO Luglio 2011	FOGLIO 80
- 1	CONSULENTE IN ECOLOGIA APPLICATA Dott. Gianluca Vicini	CONSULENTE GEOLOGICO ENGEO srl – Dott. Carlo Caleffi	CONSULENTE ACUSTICO ECONORD srl	***************************************	CONSULENTE SETTORE COMMERCIALE AST&P

# Allegato 1-2

Osservazione n.

38b

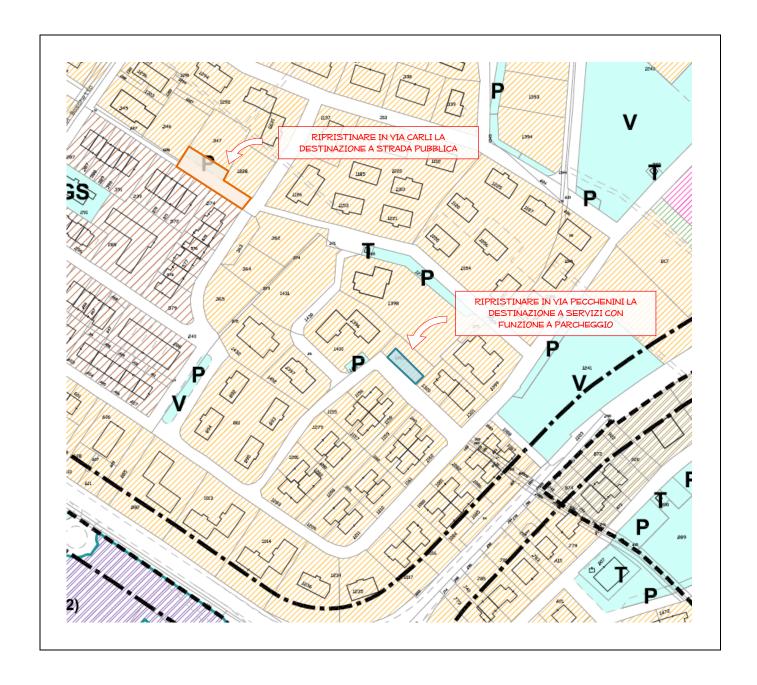

ISTRUTTORIA OSSERVAZIONI E PR	ROPOSTE DI CONTRODEDUZIONE	DATA EMISSIONE Giugno 2011	AGGIORNAMENTO Luglio 2011	FOGLIO 81
CONSULENTE IN ECOLOGIA APPLICATA Dott. Gianluca Vicini	CONSULENTE GEOLOGICO ENGEO srl – Dott. Carlo Caleffi		CONSULENTE SISTEMA AGRICOLO Dott. Nicola Balboni	CONSULENTE SETTORE COMMERCIALE AST&P

POLARIS - Studio Associato - Via P. Verri. 33 - 46100 Mantova - Tel. 0376.248808 - www.studiopolaris.eu	PROF. ING. UGO BERNINI	COLLABORATORI
FOLANI3 - 310010 Associato — via P. Verri, 33 - 46100 Mantova - 1el. 03/6.248808 - www.studiopolaris.eu	PROP. ING. OGO BERNINI	Geom. Matteo Rodella

# Allegato 3

Osservazione n.

38b



ISTRUTTORIA OSSERVAZIONI E PR	OPOSTE DI CONTRODEDUZIONE	DATA EMISSIONE Giugno 2011	AGGIORNAMENTO Luglio 2011	FOGLIO 82
	<b>CONSULENTE GEOLOGICO</b> ENGEO srl – Dott. Carlo Caleffi		CONSULENTE SISTEMA AGRICOLO Dott. Nicola Balboni	CONSULENTE SETTORE COMMERCIALE AST&P

POLARIS - Studio Associato — Via P. Verri, 33 - 46100 Mantova - Tel. 0376.248808 - www.studiopolaris.eu	PROF. ING. UGO BERNINI	COLLABORATORI Geom. Matteo Rodella
---	------------------------	---------------------------------------

# Allegato 4

Osservazione n.

38b



ISTRUTTORIA OSSERVAZIONI E PR	OPOSTE DI CONTRODEDUZIONE	DATA EMISSIONE Giugno 2011	AGGIORNAMENTO Luglio 2011	FOGLIO 83
	<b>CONSULENTE GEOLOGICO</b> ENGEO srl – Dott. Carlo Caleffi		CONSULENTE SISTEMA AGRICOLO Dott. Nicola Balboni	CONSULENTE SETTORE COMMERCIALE AST&P

POLARIS - Studio Associato - Via P. Verri, 33 - 46100 Mantova - Tel. 0376.248808 - www.studiopolaris.eu	PROF. ING. UGO BERNINI	COLLABORATORI
,,,,,,,,,,,,,,,,,,,,,,,,,,,,,,,,,,,,,,,		Geom. Matteo Rodella

Protocollo	Data	Località	Nominativo Osservante	Osservazione n.
10912	30/04/2011		UFFICIO TECNICO SETTORE URBANISTICA DEL COMUNE DI CURTATONE	38c

Tavola del P.G.T. Adottato	Zonizzazione del P.G.T. Adottato
-	-

L'osservante, a seguito dei numerosi incontri, riunioni pubbliche e verifiche effettuate con gli operatori del settore ed i singoli cittadini, al fine di rendere più performante il P.G.T. stesso e la relativa normativa rispetto alle esigenze specifiche del territorio comunale, chiede di accogliere i perfezionamenti, correzioni e variazioni alle Norme Tecniche di Attuazione di seguito riportate con la proposta di modificazione ai singoli articoli come evidenziato nell'allegato documento (Allegato E).

				$\overline{}$
		Nessuna Interazione		✓
	A. Impatto con il sistema delle tutele	Effetto non rilevante		
	storico architettoniche, paesistico	Effetto modesto		
	ambientali o sui vincoli	Effetto apprezzabile		
		Effetto rilevante		
-		Decremento		
ST/	B. Livello di incidenza in relazione al	Non rilevante		✓
0	dimensionamento residenziale	Incremento modesto		
O	differisionamento residenziale	Incremento apprezzabile		
PR		Incremento rilevante		
DELLA PROPOSTA		Non incidente		✓
Œ	C. Localizzazione in rapporto ai sistemi urbani riconosciuti dal P.G.T.	In continuità, area interstiziale		
	adottato	Nelle adiacenze, con sviluppo lineare o incongruo/	incoerente con i sistemi urbani centrali	
		Esterno ai sistemi urbani centrali		
EFFETTI	D. Tipologia	Nessun effetto		✓
ш		Effetto poco apprezzabile		
	D. Tipologia	Effetto di rigenerazione urbana		
		Effetto di nuova previsione		
		Non rilevante		✓
	E. Livello di incidenza sul sistema degli ambiti agricoli	Marginale		
	amorti agricon	Consistente		
	A. Richiesta di variazione (ampliamento/stral	Icia) dalla nuava pravisioni dal P.G.T		
	A. Memesta di variazione (amphamento/strai	icio, delle ridove previsioni deri .d. r.	Residenziale	
Z	B. Richiesta di nuova classificazione		Economica	
- 0	B. Memesta di nuova ciassineazione		Agricola	
TIPO DI SERVAZION	C Richiesta di variazione delle classificazioni	esistenti, modifica delle categorie di intervento	7,6110010	+
TIPO	D. Modifica di vincoli, rispetti, tutele, ambiti	<u> </u>		+
SSE	E. Aggiornamenti, perfezionamenti cartograf	<u> </u>		<del>                                     </del>
0	F. Modifiche, perfezionamenti normativi	io, cron macrian		+
	G. Complesse (pareri Enti, U.T., etc.)			+ -
	G. Complesse (paren Enti, O.T., etc.)			

Proposta di controdeduzione

Si propone di accogliere l'osservazione.

Sintesi degli impatti sul sistema ambientale

L'osservazione e la proposta di controdeduzione non producono variazioni e quindi effetti sull'ambiente.

OSSERVAZIONE:	NON ACCOLTA	NON ACCOLTA PA	RZIA	LMENTE			ACCC	OLTA PARZIALMENTE	ACCOLTA	✓
VOTAZIONE:	PRESENTI	VOTANTI			FAVC	REVOLI		CONTRARI	ASTENUTI	

ISTRUTTORIA OSSERVAZIONI E PROPOSTE DI CONTRODEDUZIONE		DATA EMISSIONE	AGGIORNAMENTO	FOGLIO	
		Giugno 2011	Luglio 2011	84	
			CONSULENTE SISTEMA AGRICOLO Dott. Nicola Balboni	CONSULENTE SETTORE COMMERCIALE AST&P	

Protocollo	Data	Località	Nominativo Osservante	Osservazione n.
10913	30/04/2011		UFFICIO TECNICO SETTORE URBANISTICA DEL COMUNE DI CURTATONE	39

Tavola del P.G.T. Adottato	Zonizzazione del P.G.T. Adottato
-	-

L'osservante, a seguito dei numerosi incontri, riunioni pubbliche e verifiche effettuate con gli operatori del settore ed i cittadini, al fine di rendere più performante il P.G.T. stesso rispetto alle esigenze specifiche del territorio comunale, propone di modificare le seguenti schede dell'elaborato H.3. Quaderno degli ambiti di trasformazione – individuazione e criteri di attuazione sostituendole con le schede sotto allegate: ATS 401 – ATR 502 – ATR 602 – ATR 603.

		Nessuna Interazione		
	A. Impatto con il sistema delle tutele	Effetto non rilevante		
	storico architettoniche, paesistico ambientali o sui vincoli	Effetto modesto		
	ambientali o sui vincoli	Effetto apprezzabile		
		Effetto rilevante		
Ø		Decremento		
ST.	B. Livello di incidenza in relazione al	Non rilevante		✓
0	dimensionamento residenziale	Incremento modesto		
Ö	annensionamento residenziale	Incremento apprezzabile		
PR		Incremento rilevante		
IA		Non incidente		✓
DELLA PROPOSTA	C. Localizzazione in rapporto ai sistemi urbani riconosciuti dal P.G.T.	In continuità, area interstiziale		✓
	adottato	Nelle adiacenze, con sviluppo lineare o incongruo,	/incoerente con i sistemi urbani centrali	
<u> </u>	adottato	Esterno ai sistemi urbani centrali		
EFFETTI		Nessun effetto		
ш		Effetto poco apprezzabile		✓
	D. Tipologia	Effetto di rigenerazione urbana		
		Effetto di nuova previsione		
		Non rilevante		✓
	E. Livello di incidenza sul sistema degli ambiti agricoli	Marginale		
	ambiti agricon	Consistente		
	A B: 1:			
	A. Richiesta di variazione (ampliamento/stral	cio) delle nuove previsioni dei P.G.T.	Ta	
빌			Residenziale	
_ 0	B. Richiesta di nuova classificazione		Economica	<b>—</b>
TIPO DI SERVAZIONE			Agricola	
TIPO		esistenti, modifica delle categorie di intervento		
TI	D. Modifica di vincoli, rispetti, tutele, ambiti	<u> </u>		
OS	E. Aggiornamenti, perfezionamenti cartograf	ici, errori materiali		
	F. Modifiche, perfezionamenti normativi			
	G. Complesse (pareri Enti, U.T., etc.)			

Proposta di controdeduzione	Si propone di accogliere l'osservazione.
Sintesi degli impatti sul sistema ambientale	L'osservazione e la proposta di controdeduzione non producono variazioni e quindi effetti sull'ambiente.

OSSERVAZIONE:	NON ACCOLTA	NON ACCOLTA PA	RZIALMENTE		A	cco	OLTA PARZIALMENTE	ACCOLTA	✓
VOTAZIONE:	PRESENTI	VOTANTI		FAVO	REVOLI		CONTRARI	ASTENUTI	

ISTRUTTORIA OSSERVAZIONI E PROPOSTE DI CONTRODEDUZIONE		DATA EMISSIONE	AGGIORNAMENTO	FOGLIO	
		Giugno 2011	Luglio 2011	85	
			CONSULENTE SISTEMA AGRICOLO Dott. Nicola Balboni	CONSULENTE SETTORE COMMERCIALE AST&P	

POLARIS - Studio Associato - Via P. Verri. 33 - 46100 Mantova - Tel. 0376.248808 - www.studiopolaris.eu	PROF. ING. UGO BERNINI	COLLABORATORI
POLARIS - Studio Associato - Via P. Verri, 33 - 46100 Mantova - Tel. 0376.248808 - www.studiopolaris.eu	PROF. ING. OGO BERNINI	Geom. Matteo Rodella

# P.G.T. 2009 Var. 00/09

### CARATTERISTICHE DELL'AMBITO

Denominazione: OASI Localizzazione: EREMO Quota consumo di suolo: Quota Base
Funzione: Ambito di trasformazione prevalentemente per servizi inserito nella precedente pianificazione urbanistica

Zonizzazione del PRG vigente: P.A.S. 403 - Piano Attuativo dei Servizi

### Descrizione:

L'ambito è posto a sud di via Parri, a Eremo, in prossimità del centro sportivo "Oasi - Boschetto". Tale ambito è geometricamente il baricentro:

- del nucleo abitato residenziale di Eremo;
- della zona di espansione di Montanara, posta a est della S.S. 420 Sabbionetana, con il nuovo Municipio;
- dell'espansione di S. Silvestro, situata ad ovest della S.P. 57 Mantova-Viadana e costituita dai previgenti P.L. 404 e P.L. 405, ormai pressochè ultimati. Fanno parte dell'espansione anche il nucleo dei servizi per lo sport e il tempo libero, rappresentato dal centro "Oasi - Boschetto" e dagli spazi destinati a servizi accessori.

L'area si presenta pianeggiante, attualmente adibita in parte a coltivo e nell'intorno priva di fabbricati dedicati ad attività agricole.

L'ambito insiste su un'area che ha una vocazione agricola assai ridotta e vincolata, essendo ormai contigua e limitrofa al nucleo abitato esistente, con i vincoli e le criticità conseguenti.

Il presente Piano Attuativo rientra tra i Piani inseriti nel P.R.G.C. vigente, con la sigla P.A.S. 403 "Oasi", avente una St = 71.278 mq. La finalità consiste nel realizzare il "Sistema integrato di connessione" descritto nella scheda urbanistica.

PEREQUAZI	IONE:			SI	- ✓	NO
ID Area	Superfi	cie (mq)	Commento			
ID AICU	EDIFICAZIONE	SERVIZI URBANI	Gommente			
1	70.000			Piano A	ttuativ	o dei Servizi
Superficie terri	toriale dell'ambit	0:			7(	0.000 ma

### MITIGAZIONI E COMPENSAZIONI

### COMPENSAZIONI

riqualificazione e realizzazione di un sistema ciclopedonale di distribuzione e penetrazione urbana ad elevati standard prestazionali,
 collegato ed integrato con la rete ciclabile di connessione prevista a sud di via Parri

#### MITIGAZION

- ricerca di qualificazione della fascia di interazione ambientale con l'area agricola;
- l'intervento dovrà prevedere non meno del 10% della superficie posta in trasformazione da programmare per aree e interventi di rinaturalizzazione, anche esterni al comparto;
- l'intervento dovrà garantire che almeno la metà della superficie posta in trasformazione rimanga permeabile

## OBIETTIVI DELLA PIANIFICAZIONE ATTUATIVA

- il Piano Attuativo ha l'obiettivo di creare un sistema integrato di connessione urbana tra le realtà di Montanara, Eremo e S. Silvestro, con
  particolare attenzione a inserire i servizi mancanti e a valorizzare il polo esistente del tempo libero dell'area il "Boschetto". Il sistema
  integrato di connessione ha gli obiettivi specifici di seguito elencati, in particolare la razionalizzazione della viabilità interna di servizio, i
  collegamenti ciclopedonali con Montanara, l'area del Municipio e il polo del Boschetto;
- sistema integrato di connessione:
- 1. Attrezzature religiose; 2. Spazi aggregativi e di socializzazione; 3. Attrezzature culturali, sociali ed assistenziali; 4. Attrezzature per il tempo libero; 5. Attrezzature residenziali, commerciali e ricreative; 6. Parco e spazi verdi attrezzati; 7. Attrezzature sporivo-ricettive; 8. Parchegei;
- riqualificazione e razionalizzazione del sistema a rete di servizi urbani;
- ricerca di qualificazione della fascia di interazione ambientale con l'area agricola;
- integrazione e realizzazione di standard e opere connesse;
- delineazione di un progetto urbanisticamente compiuto e definito in tutte le componenti di rilevanza territoriale all'interno del Piano Attuativo:
- ricerca di un elevato valore qualitativo dal punto di vista paesistico, percettivo-ambientale e architettonico dell'intervento;
- riqualificazione e realizzazione di un sistema ciclopedonale di distribuzione e penetrazione urbana ad elevati standard prestazionali;
- ricerca di valorizzazione paesistica e morfologica del terreno;
- presentazione dello studio di inserimento paesistico da valutare con esperti ambientali della Commissione Paesaggio;
- intervento di completamento del tessuto urbano esistente in stretta correlazione funzionale con l'area limitrofa del Boschetto, dell'Eremo e di Montanara, con particolare attenzione alla ricucitura del nucleo urbano;
- per quanto riguarda gli aspetti geologici ed idrogeologici, si evidenzia la prescrizione di effettuazione di studi geologici ed idrogeologici di dettaglio (D.M. 11.03.1988);
- intervento da attuare in stretta correlazione funzionale con l'area ambito limitrofa, ponendo particolare attenzione al sistema infrastrutturale;
- realizzazione di un'area verde di quartiere piantumata ed attrezzata con funzioni di aggregazione sociale e del tempo libero;
- prevedere una specifica fascia a verde verso l'area agricola sul lato sud del comparto.

PARAMETRI	URBANIST	TCI DI CO	MPET	ENZA DEL	. DOC	UMENTO DI PIANO	F	PARAI	METRI	URBAN	ISTICI	DI COM	IPETEN	ZA DI	EL PIANO DELLE REGOLE								
						Aree per servizi a	i sensi d	ella Le	gge Re	gionale	n. 12/20	05				CI	CI.	CI.					
Tipologia di	St	Sed	Ut	SIp max	Ab.			Servizi del	comparto	edificatorio	ASpeq	AStot	Priorità	Tmax	Destinazioni compatibili	Slp	Slp	Slp	Uf	Hmax	Rc	Sp	Cu
Piano Attuativo						Parametri minim	ıi ,	ASmin	ASid	ASmon	ASpeq	AStot				min	med	IIIdX					Cu
	(mq)	(mq)	(mq/mq)	(mq)	(n°)			(mq)	(mq)	(mq)	(mq)	(mq)		(Anni)		(%)	(%)	(%)	(mq/mq)	(n. piani)	(%)	(%)	
						Residenziale ≥ 40	mq/ab								Attroppoture a comini religioni a ner il culto	0%	250/	410/					
						Attività produttive ≥	30% SIp								Attrezzature e servizi religiosi e per il culto	<del>20%</del>	25%	41%					
						<b>≘</b> ESV ≥ 101%	Slp com.																
P.A.S.						<b>MSV-</b> ≥ 110%	Slp com.								Attrezzature e servizi culturali, assistenziali, sociali, sanitari ed amministrativi	10%	31%	45%					
Piano Attuativo	70.000	70.000	0,60	42.000		MSV± ≥ 125%	Slp com.	/ARIABILE	VARIABILE	VARIABILE		VARIABILE	В	8					0,30÷1,20	3 piani	40%	50%	в/м
dei Servizi						SE   MSV+ ≥ 140%	Slp com.								Attrezzature e servizi residenziali/residenza	5%	15%	31%					
						§ GSV ≥ 201%	Slp com.																
						Attività terziarie ≥ 1	00% Slp								Attrezzature e servizi per l'istruzione, per il verde pubblico, per lo sport, il tempo libero,	15%	29%	65%					
						Altre destinazioni ≥ 1	00% SIp								ricreative e ricettive								

CORTE NUOVA Localizzazione:

# P.G.T. 2009 Var. 00/09

**Quota Condizionata** 

# CARATTERISTICHE DELL'AMBITO

SAN SILVESTRO Quota consumo di suolo:

Ambito di trasformazione prevalentemente residenziale in previsione

# MITIGAZIONI E COMPENSAZIONI

### COMPENSAZIONI

Denominazione:

• realizzazione del sistema ciclopedonale a completamento della ciclabile esistente - opera fuori comparto

## MITIGAZIONE

- valorizzazione della variazione morfologica di bordo mediante l'inserimento di una fascia a verde privato;
- presentazione dello studio di inserimento paesistico da assoggettare a parere della Commissione Paesaggio Comunale;
- realizzazione di un'adeguata schermatura arborea nella zona posta in fregio alla strada;
- riqualificazione della aree verdi limitrofe fuori comparto, con piantumazione di essenze autoctone;
- l'intervento dovrà prevedere non meno del 10% della superficie posta in trasformazione da programmare per aree e interventi di rinaturalizzazione, anche esterni al comparto:
- l'intervento dovrà prevedere non meno del 20% dell'approvvigionamento energetico necessario all'insediamento derivante da fonti rinnovabili;
- l'intervento dovrà garantire che almeno la metà della superficie posta in trasformazione rimanga permeabile.

## OBIETTIVI DELLA PIANIFICAZIONE ATTUATIVA

Non potendo riproporre il vincolo di zona F, e non essendo stato acquisito dalla Casa del Sole, la zona è stata classificata quale zona mista, prevalentemente residenziale. In tal modo potrà integrarsi con le attività e le funzioni della limitrofa Casa del Sole, con un progetto qualificato, compatibile e ad alto valore energetico tecnologico.

L'intervento dovrà soddisfare la necessità di parcheggi che si manifesta in zona ed, al contempo, integrarsi al sistema delle ciclabili.

- riqualificazione e razionalizzazione del sistema a rete di servizi urbani:
- intervento di integrazione del tessuto urbano con attenzione alla ricucitura del centro abitato ed alla qualità distributiva ed edilizia;
- intervento mirato alla definizione di una elevata qualità distributiva, edilizia e architettonica;
- integrazione e realizzazione di standard e opere connesse;
- individuazione, nel Piano, di un'adeguata dotazione di infrastrutture per parcheggi ad uso pubblico atti a soddisfare le esigenze, anche parzialmente quelle della Casa del Sole;
- delineazione di un progetto urbanisticamente compiuto e definito in tutte le componenti di rilevanza territoriale all'interno del Piano Attuativo;
- monetizzazione degli standard secondo i valori vigenti delle tabelle indicate dal Comune;
- realizzazione e razionalizzazione del sistema a rete di servizi urbani, con mantenimento delle reti in proprietà al Comune;
- l'impianto planivolumetrico dovrà attestare le nuove edificazioni all'esterno di una fascia di rispetto da conservare a verde;
- per quanto riguarda gli aspetti geologici ed idrogeologici, si evidenzia la prescrizione di effettuazione di studi geologici ed idrogeologici di dettaglio (D.M. 11.03.1988);
- l'accessibilità al comparto dovrà avvenire da via Parri o da via Gementi.

PARAMETRI	URBANIST	ICI DI CO	MPET	ENZA DEI	DOC	UMENTO DI P	IANO	PARAI	METRI	URBAN	ISTICI	DI CON	/IPETEN	ZA DE	L PIANO DELLE REG	OLE										
						Aree per	servizi ai sensi	della Le	egge Re	gionale i	n. 12/20								Clin	Clin	Clin					
Tipologia di	St	Sed	Ut	SIp max	Ab.	_		Servizi del	l comparto	edificatorio	ASpeq	AStot	Priorità	Tmax	Destinazioni	i con	npatibi	i	Slp	Slp	Slp	Uf	Hmax	Rc	Sp	Cu
Piano Attuativo						Paramet	ri minimi	ASmin		ASmon							•		-							
	(mq)	(mq)	(mq/mq)	(mq)	(n°)			(mq)	(mq)	(mq)	(mq)	(mq)		(Anni)			٥.	1110	(%)	(%)	(%)	(mq/mq)	(n. piani)	(%)	(%)	
						Residenziale	≥ 40 mq/ab								Residenziale	<b>√</b> !	SI	NO								
						Attività produttiv	ve ≥ 30% SIp								Attività produttive (Artigianali e piccola e media industria)		SI	√ NO								
						≗ ESV	$\geq~101\%$ Slp com.								≗ ESV	✓ !	SI	NO								
						MSV-	$\geq~110\%$ Slp com.								MSV-	:	SI	NO								
Piano di Lottizzazione	12.210	12.210	0,60	7.326	147	MSV±	$\geq~125\%$ Slp com.	5.880 VARIABILE	2.500	VARIABILE		5.880 VARIABILE	В	5	MSV±	:	SI	√ NO				0,50÷1,50	3 piani	45%	50%	В
						MSV+	$\geq~140\%$ Slp com.								MSV+	:	SI	√ NO								
						ర్ <b>GSV</b>	$\geq~201\%$ Slp com.								ర్ GSV		SI	√ NO								
						Attività terziarie	≥ 100% Slp								Attività terziarie (Direzionale, servizi in genere, artigianato di servizio)	<b>√</b>	SI	NO								
						Altre destinazion	ni ≥ 100% SIp								Altre destinazioni (Socio-sanitarie, socio-assistenziali, al servizio della persona)	✓ !	SI	NO								

# P.G.T. 2009 var. 00/09

## CARATTERISTICHE DELL'AMBITO

[	Denominazione:	CORNELIA	Localizzazione:	LEVATA	Quota consumo di suolo:	Quota Condizionata
F	unzione:	Ambito di trasform	azione prevalent	emente residenziale	inserito nella precedent	e pianificazione urbanistica

Zonizzazione del PRG vigente: Zona agricola/espansione del P.I.I. Edera con protocollo d'intesa costituente impegno a destinarlo quale ATR - ex P.I. 610 Cornelia - III fase

#### Descrizione

L'ambito ATR 602 coincide con il P.L. 610 del P.R.G.C. vigente e costituisce l'espansione prevista del P.I.I. Edera in III fase. Tale ambito era previsto dal protocollo d'intesa tra il Comune di Curtatone, il Comune di Virgilio e la Provincia di Mantova per la realizzazione del sistema infrastrutturale intercomunale Curtatone-Virgilio. Successivamente è stato inserito negli studi di inquadramento di VAS del P.I.I. Edera. In tale piano integrato il P.L. 610 è stato definito in relazione al P.I.I. 608 ed al P.L. 609; l'attuazione è stata differita all'approvazione del presente P.G.T. Pertanto l'ATR 602 non fa altro che riprendere integralmente gli elementi, i dati e le indicazioni pervenute dal P.L. 610 e dal PII Edera.

L'ATR 602 è confinante con l'ATR 603 e prossimo al P.I.I. Edera. Esso è posto in Levata.

L'intervento è ricompreso in un'area pianeggiante, pari alla quota della strada comunale Levata. L'ambito insiste su un'area che ha perso la vocazione agricola, essendo ormai contigua e limitrofa al nucleo abitato esistente, con i vincoli e le criticità conseguenti. L'ambito era già previsto e programmato dal P.I.I. Edera quale III fase, ed era classificato quale futura zona residenziale C3 di espansione di progetto.

PEREQUAZ	IONE:				SI	✓	NO				
ID Area	Superfi	cie (mq)	Commento								
ID AICC	EDIFICAZIONE	SERVIZI URBANI	-								
1	42.483		Si veda	prot	rotocollo d'intesa e P.I.I. Ede						
Superficie terr	itoriale dell'ambit	0:				4:	2.483 mq				

### MITIGAZIONI E COMPENSAZIONI

Interventi compensativi e di mitigazione, finalizzati alla realizzazione del sistema infrastrutturale intercomunale Virgilio-Curtatone ed alla realizzazione di standard qualitativo di pregio, costituiti essenzialmente dalle seguenti opere in conformità.
COMPENSAZIONI

- connessione diretta tra la S.P.55 "Gazoldo-Borgoforte" e la Strada Comunale dell'Arginotto, con l'introduzione di un sistema semaforico intelligente di sicurezza III
  FASE:
- intervento di riqualificazione e razionalizzazione del sistema secondario distributivo urbano, mediante connessione dell'esistente II/III FASE;
- vedasi gli impegni già assunti con P.I.I. Edera

## MITIGAZIONE

- realizzazione di standard qualitativi diffusi con parcheggi a verde;
- definizione del perimetro con ricerca di qualificazione della fascia di interazione ambientale con l'area agricola;
- l'intervento prevede di qualificare il livello di servizio minimo dei requisiti prestazionali termici con valori almeno superiori del 10% rispetto a quanto definito dalla normativa vigente in materia di risparmio energetico;
- l'intervento dovrà garantire che almeno la metà della superficie posta in trasformazione rimanga permeabile;
- 🕠 la trasformazione dovrà prevedere impianti di raccolta delle acque meteoriche che rallentino il deflusso delle acque e che possano prevedere il riutilizzo delle stesse;
- realizzazione del Parco in zona centrale, in conformità alle previsioni iniziali

## OBIETTIVI DELLA PIANIFICAZIONE ATTUATIVA

Il presente ATR ha l'obiettivo di dare attuazione ai contenuti del P.I.I. Edera e del relativo protocollo d'intesa, entrambi finalizzati alla realizzazione del sistema infrastrutturale intercomunale Virgilio-Curtatone e di standard qualitativi di pregio, come indicato nella previgente e nella presente scheda urbanistica.

Gli interventi compensativi e mitigativi sono sostanzialmente costituiti dalle opere di seguito elencate, dedotte in conformità al Protocollo d'intesa, al documento di inquadramento del P.I.I. ed alla seguente convenzione:

- intervento mirato alla definizione di una elevata qualità distributiva, edilizia ed architettonica;
- · realizzazione del sistema ciclopedonale;
- realizzazione e razionalizzazione del sistema a rete di servizi urbani compresa la riqualificazione della strada vicinale esistente per il tratto di competenza;
- intervento attuativo che dovrà costituire un progetto urbanisticamente compiuto in tutte le componenti territoriali: urbanizzazioni, standard, etc. L'impianto planivolumetrico dovrà essere il completamento del la PH-608-ZTR 654 e completarsi con il PL-609-ATR 603;
- intervento mirato alla definizione di un'offerta insediativa caratterizzata da un'elevata qualità distributiva ed edilizia, compatibile con l'intorno ambientale, di elevato valore percettivo ed ambientale;
- altezza massima di tre piani nel comparto, con limitazioni sul bordo perimetrale di due piani con obbligo di presentare uno sky-line paesisticamente compatibile;
- il comparto è il proseguimento della PH-608 ZTR 654 e del successivo PL-609 ATR 603. Esso è il terzo e inizierà la sua attuazione
  esclusivamente dopo che il secondo avrà attuato il 60% 70% per tipologia del proprio intervento;
- polarità strategica per il Comune;
- nell'ambito di trasformazione devono essere individuati un numero minimo di lotti, specificati nel Piano delle Regole, da cedere a prezzo convenzionato per interventi residenziali di tipo sociale

PARAMETRI	URBANIST	ICI DI CO	MPET	ENZA DE	L DOC	UMENTO DI PIA	NO	PARAI	METRI	URBAN	IISTICI	DI CON	1PETEN	ZA DE	L PIANO DELLE REG	OLE									
						Aree per se	ervizi ai sensi	della Le	gge Re	gionale	n. 12/20	05						CL	CI.	CI.					
Tipologia di	St	Sed	Ut	SIp max	Ab.			Servizi del	comparto	edificatorio	Λς	AStot	Priorità	$T_{\text{max}}$	Destinazioni	compa	tibili	Slp	1 -	Slp	Uf	Hmax	Rc	$S_p$	Cu
Piano Attuativo						Parametri ı	minimi	ASmin	ASid	ASmon	MSpeq	AStot						min	med	max					0
	(mq)	(mq)	(mq/mq)	(mq)	(n°)			(mq)	(mq)	(mq)	(mq)	(mq)		(Anni)				(%)	(%)	(%)	(mq/mq)	(n. piani)	(%)	(%)	
						Residenziale	≥ 40 mq/ab								Residenziale	√SI	N	)							
						Attività produttive	≥ 30% SIp								Attività produttive (Artigianali e piccola e media industria)	SI	✓ N	)							1
Piano di						ଞ୍ଚ ESV ≥	≥ 101% Slp com.								≗ ESV	SI	N	)							
Lottizzazione in						हूँ MSV- ≥	≥ 110% Slp com.				VARIABILE in parte già				ốg MSV-	SI	N	)							
espansione	42.483	42.483	0,35	14.720	294	® MSV± ≥	≥ 125% Slp com.	9.715	2.500	VARIABILE	ceduto dal P.I.I. 608 e	0.715	С	3	MSV±	SI	✓ N	)			0,30÷1,00	3 piani	50%	60%	В
del P.I.I. Edera						MSV+ ≥	≥ 140% Slp com.				dal P.L. 609 - ATR 603				MSV+	SI	✓ N	)							
III fase						ទី GSV ≥	≥ 201% Slp com.								ర్ GSV	SI	✓ N	)							
						Attività terziarie	≥ 100% SIp								Attività terziarie (Direzionale, servizi in genere, artigianato di servizio)	SI	N	)							i l
						Altre destinazioni	$\geq 100\%$ SIp								Altre destinazioni	SI	N	)							

# P.G.T. 2009 Var. 00/09

## CARATTERISTICHE DELL'AMBITO

Denominazione:	CAT	PIA Localizzazione:	LEVATA	Quota consumo di suolo	Quota Condizionata
Funzione:	Ambito di tras	sformazione preval	lentemente residenziale	inserito nella precede	ente pianificazione urbanistica
Zonizzazione del PF	RG vigente: Zona	a agricola/espansione del	P.I.I. Edera con protocollo d'intes	a costituente impegno a destir	arlo quale ATR - ex P.L. 609 Cà Pia - III fase

#### Descrizione:

\_\_\_\_\_

L'ambito ATR 603 coincide con il P.L. 609 del P.R.G.C. vigente e costituisce l'espansione prevista dal P.I.I. Edera in II fase. Tale ambito era previsto dal Protocollo d'intesa tra il Comune di Curtatone, il Comune di Virgilio e la Provincia di Mantova per la realizzazione del sisetma infrastrutturale intercomunale Curtatone-Virgilio. Successivamente è stato inserito negli studi di inquadramento e di VAS del P.I.I. Edera. In tale Piano Integrato il P.L. 609 è stato definito in relazione ai P.I.I. 608 e al P.L. 610 e l'attuazione è stata differita all'approvazione del presente P.G.T. Il presente ATR 603 non fa altro che riprendere integralmente gli elementi, i dati e le indicazioni fornite dal P.L. 609 e dal P.I.I. Edera. L'ATR 603 è confinante con il P.I.I. Edera ed è posto in Levata.

L'intervento è ricompreso in un'area pianeggiante, pari alla quota della strada Canale Levata.

L'ambito insiste su un'area che ha perso la vocazione agricola, essendo ormai contigua e limitrofa al nucleo abitato esistente, con i vincoli e le criticità esistenti.

L'ambito era già previsto e programmato dal P.I.I. Edera quale II fase, ed era classificato come zona residenziale C3 di espansione di progetto.

PEREQUAZI	IONE:				SI	✓	I	NO				
ID Area	Superfi	cie (mq)	Commento									
1571100	EDIFICAZIONE	SERVIZI URBANI										
1	64.736		Si ved	a pro	protocollo d'intesa e P.I.I. Ede							
Superficie terri	toriale dell'ambit	0:				6	4.7	736 mq				

### MITIGAZIONI E COMPENSAZIONI

Interventi compensativi e di mitigazione, finalizzati alla realizzazione del sistema infrastrutturale intercomunale Virgilio-Curtatone ed alla realizzazione di standard qualitativo di pregio, costituiti essenzialmente dalle seguenti opere in conformità al protocollo d'intesa e al documento di inquadramento COMPENSAZIONI

- connessione diretta tra la S.P.55 "Gazoldo-Borgoforte" e la Strada Comunale dell'Arginotto, con l'introduzione di un sistema semaforico intelligente di sicurezza III FASF:
- intervento di riqualificazione e razionalizzazione del sistema secondario distributivo urbano, mediante connessione dell'esistente II/III FASE;
- vedasi impegni già assunti con P.I.I. Edera

#### MITIGAZIONE

- l'intervento prevede di qualificare il livello di servizio minimo dei requisiti prestazionali termici con valori almeno superiori del 10% rispetto a quanto definito dalla normativa vigente in materia di risparmio energetico;
- l'intervento dovrà garantire che almeno la metà della superficie posta in trasformazione rimanga permeabile;
- la trasformazione dovrà prevedere impianti di raccolta delle acque meteoriche che rallentino il deflusso delle acque e che possano prevedere il riutilizzo delle stesse;
- realizzazione del Parco in zona centrale, in conformità alle previsioni iniziali

## OBIETTIVI DELLA PIANIFICAZIONE ATTUATIVA

Il presente ATR ha l'obiettivo di dare attuazione ai contenuti del P.I.I. Edera e del relativo protocollo d'intesa, entrambi finalizzati alla realizzazione del sistema infrastrutturale intercomunale Virgilio-Curtatone e di standard qualitativi di pregio, come indicato nella previgente e nella presente scheda urbanistica.

Gli interventi compensativi e mitigativi sono sostanzialmente costituiti dalle opere di seguito elencate, dedotte in conformità al Protocollo d'intesa, al documento di inquadramento del PII ed alla seguente convenzione:

- intervento mirato alla definizione di una elevata qualità distributiva, edilizia ed architettonica;
- · realizzazione del sistema ciclopedonale;
- realizzazione e razionalizzazione del sistema a rete di servizi urbani;
- intervento attuativo che dovrà costituire un progetto urbanisticamente compiuto in tutte le componenti territoriali: urbanizzazioni, standard, etc. L'impianto planivolumetrico dovrà essere il completamento del la P.H. 608 ZTR 654 e completarsi con il P.L. 610-ATR 602;
- realizzazione di standard qualitativi centrali con parco, parcheggi e relativi servizi;
- definizione del perimetro con ricerca di qualificazione della fascia di interazione ambientale con l'area agricola;
- intervento mirato alla definizione di un'offerta insediativa caratterizzata da un'elevata qualità distributiva ed edilizia, compatibile con l'intorno ambientale, di elevato valore percettivo ed ambientale;
- altezza massima di tre piani nel comparto, con limitazioni sul bordo perimetrale di due piani con obbligo di presentare uno sky-line paesisticamente compatibile:
- il comparto è il proseguimento della PII-608 e del ZTR 654 e proseguirà con il successivo PL 610 ATR 602. Il secondo inizierà la sua
  attuazione esclusivamente dopo che il primo avrà attuato il 60% 70% per tipologia del proprio intervento, e dopo che il terzo avrà a sua
  volta attuato il 60% del proprio intervento;
- polarità strategica per il Comune;
- nell'ambito di trasformazione devono essere individuati un numero minimo di lotti, specificati nel Piano delle Regole, da cedere a prezzo convenzionato per interventi residenziali di tipo sociale.

PARAMETRI	URBANIST	ICI DI CO	MPET	ENZA DE	L DOC	UMENTO DI PI	4 <i>NO</i>	PARAI	METRI	URBAN	ISTICI	DI CON	1PETEN	ZA DE	L PIANO DELLE REG	OLE									
						Aree per se	ervizi ai sensi	della Le	gge Re	gionale	n. 12/20	05							CI.	CI.					
Tipologia di	St	Sed	Ut	SIp max	Ab.			Servizi del	comparto	edificatorio	Λς	AStot	Priorità	T <sub>max</sub>	Destinazioni	compat	tibili	SI	1 -	Slp	Uf	H <sub>max</sub>	Rc	Sp	Cu
Piano Attuativo						Parametri	minimi	ASmin	ASid	ASmon	ASpeq	AStot						mil	med	max					
	(mq)	(mq)	(mq/mq)	(mq)	(n°)			(mq)	(mq)	(mq)	(mq)	(mq)		(Anni)				(%)	(%)	(%)	(mq/mq)	(n. piani)	(%)	(%)	4
						Residenziale	≥ 40 mq/ab								Residenziale	√ SI	N	0							
						Attività produttive	è ≥ 30% SIp								Attività produttive (Artigianali e piccola e media industria)	SI	✓ N	0							
Piano di						್ಷ ESV	≥ 101% Slp com.								≘ ESV	SI	N	0							
Lottizzazione in						# MSV-	$\geq 110\%$ Slp com.		10.000						MSV-	SI	N	0							
espansione	64.736	64.736	0,28	18.126	363	MSV±	≥ 125% Slp com.	11.963		VARIABILE		11.963	В	3	MSV±	SI	✓ N	0			0,30÷1,00	3 piani	50%	60%	В
del P.I.I. Edera						MSV+	≥ <b>140</b> % Slp com.		ex P.L. 610						MSV+	SI	✓ N	0							
II fase						ខ្ <mark>ងី GSV</mark>	≥ 201% Slp com.								ខ្ <mark>ទី GSV</mark>	SI	✓ N	0							
						Attività terziarie	≥ 100% SIp								Attività terziarie (Direzionale, servizi in genere, artigianato di servizio)	SI	N	0							
						Altre destinazioni	≥ 100% SIp								Altre destinazioni	SI	N	0							

Protocollo	Data	Località	Nominativo Osservante	Osservazione n.
10991	02/05/2011	LEVATA	FRANCO BORTOLOTTI E ALTRI	40

Tavola del P.G.T. Adottato	Zonizzazione del P.G.T. Adottato				
PR B.1.2	ZTR 654				

I proponenti osservano e chiedono quanto segue: "A causa del mancato rispetto degli impegni temporali indicati dalla Convenzione Urbanistica del 8 agosto 2008 ed a tutela degli interessi dei cittadini, chiediamo: 1) che sia ridiscussa con il soggetto attuatore e con gli Enti firmatari del protocollo d'intesa del 2006 una nuova convenzione urbanistica; 2) che la nuova Convenzione tenga conto delle indicazioni emerse in sede di VAS e delle esigenze manifestate dai cittadini di Levata, tra cui segnaliamo: - il completamento della viabilità concertata con Virgilio e la Provincia di Mantova - una ridotta superficie edificabile in coerenza con il reale tasso di crescita e le mutate condizioni economiche - lo spostamento della scuola nel centro del paese - il completamento della dorsale per lo scolmo delle acque meteoriche fino al Po - la sistemazione della viabilità urbana; 3) che la nuova Convenzione indichi obiettivi e tempistiche facilmente controllabili da una commissione con facoltà di intervenire in caso di inadempienze o ritardi."

		Nessuna Interazione		✓		
	A. Impatto con il sistema delle tutele	Effetto non rilevante				
	storico architettoniche, paesistico	Effetto modesto				
	ambientali o sui vincoli	Effetto apprezzabile				
		Effetto rilevante				
-		Decremento				
PROPOSTA		Non rilevante		✓		
Ö	B. Livello di incidenza in relazione al dimensionamento residenziale	Incremento modesto				
Ö	differisionamento residenziale	Incremento apprezzabile				
PR		Incremento rilevante				
DELLA		Non incidente				
E	C. Localizzazione in rapporto ai sistemi urbani riconosciuti dal P.G.T.	In continuità, area interstiziale		✓		
	adottato	Nelle adiacenze, con sviluppo lineare o incongruo/in	coerente con i sistemi urbani centrali			
	adottato	Esterno ai sistemi urbani centrali				
EFFETTI		Nessun effetto		✓		
ш		Effetto poco apprezzabile				
	D. Tipologia	Effetto di rigenerazione urbana				
		Effetto di nuova previsione				
		Non rilevante		✓		
	E. Livello di incidenza sul sistema degli ambiti agricoli	Marginale				
	ambiti agricon	Consistente				
	A. Richiesta di variazione (ampliamento/stral	laia) dalla muaya provisioni dal D.C.T.				
	A. Nichiesta di Variazione (amphamento/strai	icio) delle fidove previsioni dei P.G.T.	Residenziale			
岁	B. Richiesta di nuova classificazione		Economica	_		
_ 0	B. Nichiesta di Huova classificazione		Agricola	_		
D D	C Richiasta di variazione delle classificazioni	esistenti, modifica delle categorie di intervento	Agricola	<b>-</b>		
TIPO DI ERVAZIONE	D. Modifica di vincoli, rispetti, tutele, ambiti	•		+		
SSE	E. Aggiornamenti, perfezionamenti cartograf	<u> </u>		++		
OS	F. Modifiche, perfezionamenti normativi	ici, errori materiali		+		
				+		
	G. Complesse (pareri Enti, U.T., etc.)					

Proposta di controdeduzione	Si propone di non accogliere l'osservazione confermando gli indirizzi e gli obiettivi del P.G.T. adottato.
Sintesi degli impatti sul sistema ambientale	L'osservazione e la proposta di controdeduzione non producono variazioni e quindi effetti sull'ambiente.

OSSERVAZIONE:	NON ACCOLTA	✓	NON ACCOLTA PARZIA	ALMENTE		Α	rcc0	OLTA PARZIALMENTE	ACCOLTA	
		,								
VOTAZIONE:	PRESENTI		VOTANTI	1	FAVO	REVOLI		CONTRARI	ASTENUTI	l

ISTRUTTORIA OSSERVAZIONI E PR	OPOSTE DI CONTRODEDUZIONE	 AGGIORNAMENTO Luglio 2011	FOGLIO 90	
	CONSULENTE GEOLOGICO ENGEO srl – Dott. Carlo Caleffi	CONSULENTE SISTEMA AGRICOLO Dott. Nicola Balboni	CONSULENTE SETTORE COMMERCIALE AST&P	

Protocollo	Data	Località	Nominativo Osservante	Osservazione n.
10992	02/05/2011	LEVATA	FRANCO BORTOLOTTI	41

Tavola del P.G.T. Adottato	Zonizzazione del P.G.T. Adottato
PR B.1.2	

Il proponente osserva e chiede quanto segue: "La tombinatura, di ridotta sezione, costruita in mattoni che nel tempo si sono sgretolati, riducendo il deflusso delle acque dal fossato Esperimento in Fossaviva, soprattutto durante i temporali estivi, facendo salire notevolmente il livello delle acque nelle zone circostanti. Si richiede di risolvere la situazione"

		Nessuna Interazione			
		Effetto non rilevante		1	
	A. Impatto con il sistema delle tutele storico architettoniche, paesistico	Effetto modesto			
	ambientali o sui vincoli	Effetto inodesto  Effetto apprezzabile			
		Effetto rilevante		-	
A		Decremento  Non rilevante		<u> </u>	
PROPOSTA	B. Livello di incidenza in relazione al			<u> </u>	
)P(	dimensionamento residenziale	Incremento modesto			
RC		Incremento apprezzabile			
		Incremento rilevante			
DELLA	C. Localizzazione in rapporto ai sistemi	Non incidente			
DE	urbani riconosciuti dal P.G.T.	In continuità, area interstiziale			
	adottato	Nelle adiacenze, con sviluppo lineare o incongruo/incoerente con i sistemi urbani centrali			
Ē		Esterno ai sistemi urbani centrali			
EFFETTI	D. Tipologia	Nessun effetto			
_		Effetto poco apprezzabile			
	po.08.00	Effetto di rigenerazione urbana			
		Effetto di nuova previsione			
	E. Livello di incidenza sul sistema degli	Non rilevante			
	ambiti agricoli	Marginale			
	3,110,11	Consistente			
	A. Richiesta di variazione (ampliamento/stral	cia) della puova pravisioni del P.G.T.			
	A. Nichiesta di variazione (amphamento/strai	cio) delle fidove previsioni dei F.G.T.	Residenziale	-	
NE	B. Richiesta di nuova classificazione		Economica	-	
_ 0	B. Richiesta di Huova classificazione			-	
D DI AZIONI	C Richiasta di variazione delle elessificazioni	esistenti, modifica delle categorie di intervento	Agricola	$\vdash$	
TIPO	D. Modifica di vincoli, rispetti, tutele, ambiti			$\vdash$	
T		<u> </u>		1	
0.5	E. Aggiornamenti, perfezionamenti cartograf     F. Modifiche, perfezionamenti normativi	ici, errori materiali		<del> </del>	
	* '			<del>   </del>	
	G. Complesse (pareri Enti, U.T., etc.)			•	

Proposta di controdeduzione	Si propone di non accogliere l'osservazione in quanto non di competenza del P.G.T
Sintesi degli impatti sul sistema ambientale	L'osservazione e la proposta di controdeduzione non producono variazioni e quindi effetti sull'ambiente.

OSSERVAZIONE:	NON ACCOLTA	✓	NON ACCOLTA PARZIALMEN	E	A	ccc	OLTA PARZIALMENTE	ACCOLTA	
VOTAZIONE:	PRESENTI		VOTANTI	FAV	OREVOLI		CONTRARI	ASTENUTI	

ISTRUTTORIA OSSERVAZIONI E PR	OPOSTE DI CONTRODEDUZIONE	DATA EMISSIONE Giugno 2011	AGGIORNAMENTO Luglio 2011	FOGLIO 91	
			CONSULENTE SISTEMA AGRICOLO Dott. Nicola Balboni	CONSULENTE SETTORE COMMERCIALE AST&P	

Protocollo	Data	Località	Nominativo Osservante	Osservazione n.
10994	02/05/2011	LEVATA	FRANCO BORTOLOTTI E ALTRI	42

Tavola del P.G.T. Adottato	Zonizzazione del P.G.T. Adottato
PR B.1.2	-

I proponenti osservano e chiedono quanto segue: "Si richiede che per tale progetto sia inoltrata la richiesta di sottoposizione a procedura di VIA. Come cittadini siamo coscienti del ritardo che questa richiesta potrebbe generare e chiediamo che ne sia tenuto conto nel cronoprogramma delle opere definite dalla apposita Convenzione Urbanistica"

		Nessuna Interazione					
		Effetto non rilevante		<del>                                     </del>			
	A. Impatto con il sistema delle tutele storico architettoniche, paesistico	Effetto modesto					
	ambientali o sui vincoli	Effetto inodesto  Effetto apprezzabile					
		Effetto rilevante					
A		Decremento  Non rilevante		-			
PROPOSTA	B. Livello di incidenza in relazione al			-			
)P(	dimensionamento residenziale	Incremento modesto					
RC		Incremento apprezzabile					
		Incremento rilevante					
DELLA	C. Localizzazione in rapporto ai sistemi	Non incidente					
DE	urbani riconosciuti dal P.G.T.	In continuità, area interstiziale					
	adottato	Nelle adiacenze, con sviluppo lineare o incongruo/incoerente con i sistemi urbani centrali					
Ē		Esterno ai sistemi urbani centrali					
EFFETTI		Nessun effetto					
_	D. Tipologia	Effetto poco apprezzabile					
	Jpoo <sub>5</sub>	Effetto di rigenerazione urbana					
		Effetto di nuova previsione					
	E. Livello di incidenza sul sistema degli	Non rilevante					
	ambiti agricoli	Marginale					
	amore agricon	onsistente					
	A. Richiesta di variazione (ampliamento/stral	Icio) della nuova pravicioni del P.G.T.					
	A. Nicinesta di variazione (amphamento/strai	icio/ delle fidove previsioni dei F.G.T.	Residenziale				
NE	B. Richiesta di nuova classificazione		Economica				
_ 0	B. Nichiesta di Huova ciassificazione						
D DI AZIONI	C Pichiasta di variazione delle classificazioni	esistenti, modifica delle categorie di intervento	Agricola				
TIPO	D. Modifica di vincoli, rispetti, tutele, ambiti						
T		<u> </u>					
0.5	E. Aggiornamenti, perfezionamenti cartograf     F. Modifiche, perfezionamenti normativi	ici, erron materiali					
				$\vdash$			
	G. Complesse (pareri Enti, U.T., etc.)			✓			

Proposta di controdeduzione

Si propone di non accogliere l'osservazione innanzitutto in quanto non di competenza del P.G.T. ed inoltre in quanto alla data di approvazione l'area era evidentemente esterna sia al centro edificato che al centro urbanizzato.

Sintesi degli impatti sul sistema ambientale

L'osservazione e la proposta di controdeduzione non producono variazioni e quindi effetti sull'ambiente.

OSSERVAZIONE:	NON ACCOLTA	✓	NON ACCOLTA PARZIALM	ENTE		ACC	OLTA PARZIALMENTE	ACCOLTA	
VOTAZIONE:	PRESENTI		VOTANTI	FA	OREVOLI		CONTRARI	ASTENUTI	

ISTRUTTORIA OSSERVAZIONI E PROPOSTE DI CONTRODEDUZIONE		DATA EMISSIONE	AGGIORNAMENTO	FOGLIO	
		Giugno 2011	Luglio 2011	92	
			CONSULENTE SISTEMA AGRICOLO Dott. Nicola Balboni	CONSULENTE SETTORE COMMERCIALE AST&P	

Protocollo	Data	Località	Nominativo Osservante	Osservazione n.
11073	02/05/2011	CURTATONE	ARCH. ENRICO ROSSINI	<b>43</b> a

Tavola del P.G.T. Adottato	Zonizzazione del P.G.T. Adottato
PR B.1.1	ATR 204

Il proponente osserva e chiede quanto segue: "Si chiede di valutare in fase di presentazione del piano di lottizzazione il dimensionamento del piano di lottizzazione sulla base della superficie rilevata in situ, ed eventualmente ridurre, aumentare o confermare la superficie territoriale stessa."

		Nessuna Interazione				
		Effetto non rilevante				
	A. Impatto con il sistema delle tutele storico architettoniche, paesistico	Effetto modesto				
	ambientali o sui vincoli	Effetto induesto  Effetto apprezzabile				
		Effetto rilevante				
		Decremento				
ΤA		Non rilevante				
.SO	B. Livello di incidenza in relazione al	Incremento modesto				
OP(	dimensionamento residenziale	Incremento apprezzabile				
PROPOSTA		Incremento rilevante				
		Non incidente				
ELLA	C. Localizzazione in rapporto ai sistemi	In continuità, area interstiziale				
	urbani riconosciuti dal P.G.T.	Nelle adiacenze, con sviluppo lineare o incongruo/incoerente con i sistemi urbani centrali				
E	adottato	Esterno ai sistemi urbani centrali				
EFFETTI		Nessun effetto				
ш		Effetto poco apprezzabile				
	D. Tipologia	Effetto di rigenerazione urbana				
		Effetto di nuova previsione				
		Non rilevante				
	E. Livello di incidenza sul sistema degli	Marginale				
	ambiti agricoli	onsistente				
	A. Richiesta di variazione (ampliamento/stral	cio) delle nuove previsioni del P.G.T.	1			
빌			Residenziale			
_ 0	B. Richiesta di nuova classificazione		Economica			
TIPO DI SSERVAZIONE			Agricola			
TIPO		esistenti, modifica delle categorie di intervento				
TI	D. Modifica di vincoli, rispetti, tutele, ambiti	<u> </u>				
05.0	E. Aggiornamenti, perfezionamenti cartograf	ici, errori materiali				
	F. Modifiche, perfezionamenti normativi					
	G. Complesse (pareri Enti, U.T., etc.)			✓		

Proposta di controdeduzione	Si propone di non accogliere l'osservazione in quanto argomento specificamente normato dalle N.T.A
Sintesi degli impatti sul sistema ambientale	L'osservazione e la proposta di controdeduzione non producono variazioni e quindi effetti sull'ambiente.

OSSERVAZIONE:	NON ACCOLTA	>	NON ACCOLTA PARZIALN	IENTE		A	ссо	OLTA PARZIALMENTE	ACCOLTA	
VOTAZIONE:	PRESENTI		VOTANTI	FA	vo	REVOLI		CONTRARI	ASTENUTI	

ISTRUTTORIA OSSERVAZIONI E PROPOSTE DI CONTRODEDIIZIONE		DATA EMISSIONE	AGGIORNAMENTO	FOGLIO	
		Giugno 2011	Luglio 2011	93	
	<b>CONSULENTE GEOLOGICO</b> ENGEO srl – Dott. Carlo Caleffi		CONSULENTE SISTEMA AGRICOLO Dott. Nicola Balboni	CONSULENTE SETTORE COMMERCIALE AST&P	

POLARIS - Studio Associato - Via P. Verri. 33 - 46100 Mantova - Tel. 0376.248808 - www.studiopolaris.eu	PROF. ING. UGO BERNINI	COLLABORATORI
FOLANI3 - 310010 Associato — via P. Verri, 33 - 46100 Mantova - 1el. 03/6.248808 - www.studiopolaris.eu	PROP. ING. OGO BERNINI	Geom. Matteo Rodella

# **CITTÀ DI CURTATONE**

Protocollo	Data	Località	Nominativo Osservante	Osservazione n.
11073	02/05/2011	CURTATONE	ARCH. ENRICO ROSSINI	43b

Tavola del P.G.T. Adottato	Zonizzazione del P.G.T. Adottato			
PR B.1.1	ATR 204			

Sintesi dell'osservazione Il proponente osserva e chiede quanto segue: "Si chiede di indicare nella scheda del piano l'indice Ut variabile da un minimo di Ut 0.15 a un massimo di Ut 0.22, indice che sarà definito in fase di presentazione del piano di recupero definitivo, con dimensionamenti proporzionali a seconda dell'indice previsto di s.l.p. max realizzabili, degli abitanti teorici insediabili e pertanto delle aree cedibili e di ogni onere connesso a tale utilizzo. Oppure in alternativa di concedere di indicare l'indice Ut definitivo in sede di progettazione definitiva del piano di lottizzazione e concedere il dimensionamento delle s.l.p. realizzabili, degli abitanti teorici insediabili, delle aree cedibili e degli oneri connessi proporzionali alle previsioni definitive del piano di lottizzazione di prossima presentazione"

		Nessuna Interazione			
	A. Impatto con il sistema delle tutele	Effetto non rilevante			
	storico architettoniche, paesistico	Effetto modesto			
	ambientali o sui vincoli	Effetto apprezzabile			
		Effetto rilevante			
4		Decremento			
ST/	B. Livello di incidenza in relazione al	Non rilevante			
0	dimensionamento residenziale	Incremento modesto			
Ö	annensionamento residenziale	Incremento apprezzabile			
DELLA PROPOSTA		Incremento rilevante			
Y.		Non incidente			
Œ	C. Localizzazione in rapporto ai sistemi urbani riconosciuti dal P.G.T.	In continuità, area interstiziale			
	adottato	Nelle adiacenze, con sviluppo lineare o incongruo/incoerente con i sistemi urbani centrali			
		Esterno ai sistemi urbani centrali			
EFFETTI	D. Tinalasia	Nessun effetto			
ш		Effetto poco apprezzabile			
	D. Tipologia	Effetto di rigenerazione urbana			
		Effetto di nuova previsione			
		Non rilevante	rilevante		
	E. Livello di incidenza sul sistema degli ambiti agricoli	Marginale			
	amorti agricon	Consistente			
	A. Richiesta di variazione (ampliamento/stral	cia) della nuova provisioni del P.G.T.			
	A. Memesta di variazione (amphamento/strat	cioj delle ndove previsioni dei r.d.1.	Residenziale		
NE	B. Richiesta di nuova classificazione				
_ 0	B. Nichiesta di Huova classificazione	Economica			
D DI AZI	C. Richiasta di variazione delle classificazioni	esistenti, modifica delle categorie di intervento	Agricola		
TIPO DI SERVAZIONE	D. Modifica di vincoli, rispetti, tutele, ambiti				
SE		<u> </u>			
0.5	E. Aggiornamenti, perfezionamenti cartograf     F. Modifiche, perfezionamenti normativi	ici, errori materiali			
	G. Complesse (pareri Enti, U.T., etc.)				

Proposta di controdeduzione

Si propone di accogliere parzialmente l'osservazione ritenendo coerente con gli obiettivi e le azioni del P.G.T. la tipologia proposta e la riduzione a 0,15 del minimo valore dell'Uf.

Sintesi degli impatti sul sistema ambientale

L'osservazione e la proposta di controdeduzione non producono variazioni e quindi effetti sull'ambiente.

OSSERVAZIONE:	NON ACCOLTA	NON ACCOLTA PA	RZIALMENTE	ACC	OLTA PARZIALMENTE	✓	ACCOLTA	
VOTAZIONE:	PRESENTI	VOTANTI	FAV	OREVOLI	CONTRARI		ASTENUTI	l

ISTRUTTORIA OSSERVAZIONI E PROPOSTE DI CONTRODEDIIZIONE		DATA EMISSIONE	AGGIORNAMENTO	FOGLIO	
		Giugno 2011	Luglio 2011	94	
			CONSULENTE SISTEMA AGRICOLO Dott. Nicola Balboni	CONSULENTE SETTORE COMMERCIALE AST&P	

POLARIS - Studio Associato – Via P. Verri. 33 - 46100 Mantova - Tel. 0376.248808 - www.studiopolaris.eu	PROF. ING. UGO BERNINI	COLLABORATORI
- Siudio Associdio — Via P. Verri, 33 - 46100 Mantova - 1el. 03/6.248808 - www.studiopolaris.eu	PROP. ING. OGO BERNINI	Geom. Matteo Rodella

Protocollo	Data	Località	Nominativo Osservante	Osservazione n.
11073	02/05/2011	CURTATONE	ARCH. ENRICO ROSSINI	43c

Tavola del P.G.T. Adottato	Zonizzazione del P.G.T. Adottato
PR B.1.1	ATR 204

Il proponente osserva e chiede quanto segue: "Si chiede la possibilità di interrare il fossato per consentire la possibilità di raccordare la viabilità di accesso all'area di progetto mediante corsie di decelerazione e accelerazione che meglio consentono l'accesso alla viabilità ad alto flusso di traffico pesante"

		Nessura Interesione				
		Nessuna Interazione  Effetto non rilevante				
	A. Impatto con il sistema delle tutele					
	storico architettoniche, paesistico ambientali o sui vincoli	Effetto modesto				
	ambientali o sui vincoli	Effetto apprezzabile				
		Effetto rilevante				
4		Decremento				
PROPOSTA	B. Livello di incidenza in relazione al	Non rilevante				
0	dimensionamento residenziale	Incremento modesto				
Ö	annensionamento residenziale	Incremento apprezzabile				
		Incremento rilevante				
Y.		Non incidente				
DELLA	C. Localizzazione in rapporto ai sistemi urbani riconosciuti dal P.G.T.	In continuità, area interstiziale				
	adottato	Nelle adiacenze, con sviluppo lineare o incongruo/incoerente con i sistemi urbani centrali				
E	adottato	Esterno ai sistemi urbani centrali				
EFFETTI		Nessun effetto				
ш		Effetto poco apprezzabile				
	D. Tipologia	Effetto di rigenerazione urbana				
		Effetto di nuova previsione				
		Non rilevante				
	E. Livello di incidenza sul sistema degli ambiti agricoli	Marginale				
	ambiti agricon	Consistente				
	A. Richiesta di variazione (ampliamento/stral	cio) delle nuove previsioni del P.G.T.	T =			
빌			Residenziale			
_ 6	B. Richiesta di nuova classificazione		Economica			
TIPO DI SSERVAZION			Agricola			
TIPO		esistenti, modifica delle categorie di intervento				
T SEF	D. Modifica di vincoli, rispetti, tutele, ambiti	<u> </u>				
059	E. Aggiornamenti, perfezionamenti cartograf	ici, errori materiali				
)	F. Modifiche, perfezionamenti normativi					
	G. Complesse (pareri Enti, U.T., etc.)			✓		

Proposta di controdeduzione

Si propone di non accogliere l'osservazione in quanto di competenza della Pianificazione Attuativa e non del P.G.T., stante la specifica normativa in materia.

Sintesi degli impatti sul sistema ambientale

L'osservazione e la proposta di controdeduzione non producono variazioni e quindi effetti sull'ambiente.

OSSERVAZIONE:	NON ACCOLTA	✓	NON ACCOLTA PARZIALME	NTE		ı	<b>ICCC</b>	OLTA PARZIALMENTE	ACCOLTA	
								<u>-</u>	1	
VOTAZIONE:	PRESENTI		VOTANTI	FA	VOF	REVOLI		CONTRARI	ASTENUTI	

ISTRUTTORIA OSSERVAZIONI E PROPOSTE DI CONTRODEDUZIONE		DATA EMISSIONE	AGGIORNAMENTO	<b>FOGLIO</b>	
		Giugno 2011	Luglio 2011	95	
***************************************			CONSULENTE SISTEMA AGRICOLO Dott. Nicola Balboni	CONSULENTE SETTORE COMMERCIALE AST&P	

POLARIS - Studio Associato - Via P. Verri. 33 - 46100 Mantova - Tel. 0376.248808 - www.studiopolaris.eu	PROF. ING. UGO BERNINI	COLLABORATORI
FOLANI3 - 310010 Associato — via P. Verri, 33 - 46100 Mantova - 1el. 03/6.248808 - www.studiopolaris.eu	PROP. ING. OGO BERNINI	Geom. Matteo Rodella

Protocollo	Data	Località	Nominativo Osservante	Osservazione n.
11073	02/05/2011	CURTATONE	ARCH. ENRICO ROSSINI	43d

Tavola del P.G.T. Adottato	Zonizzazione del P.G.T. Adottato			
PR B.1.1	ATR 204			

Il proponente osserva e chiede quanto segue: "Si recepisce l'indicazione di pianificazione"  $\,$ 

		Nessuna Interazione				
	A. Impatto con il sistema delle tutele	Effetto non rilevante				
	storico architettoniche, paesistico	Effetto modesto				
	ambientali o sui vincoli	Effetto apprezzabile				
		Effetto rilevante				
		Decremento				
PROPOSTA		Non rilevante				
Ö	B. Livello di incidenza in relazione al dimensionamento residenziale	Incremento modesto				
SOF	differisionamento residenziale	Incremento apprezzabile				
		Incremento rilevante				
ELLA		Non incidente				
DEL	C. Localizzazione in rapporto ai sistemi urbani riconosciuti dal P.G.T.	In continuità, area interstiziale				
	adottato	Nelle adiacenze, con sviluppo lineare o incongruo/incoerente con i sistemi urbani centrali				
		Esterno ai sistemi urbani centrali				
EFFETTI	D. Tipologia	Nessun effetto				
		Effetto poco apprezzabile				
	D. Hpologia	Effetto di rigenerazione urbana				
		Effetto di nuova previsione				
	E. Livello di incidenza sul sistema degli	Non rilevante				
	ambiti agricoli	Marginale				
		Consistente				
	A. Richiesta di variazione (ampliamento/stral	cio) delle nuove previsioni del P.G.T.				
ш	· , , , ,	,	Residenziale			
N N	B. Richiesta di nuova classificazione		Economica			
DIZ			Agricola			
	C. Richiesta di variazione delle classificazioni	esistenti, modifica delle categorie di intervento				
TIPO	D. Modifica di vincoli, rispetti, tutele, ambiti	agricoli di interesse strategico				
OSS	E. Aggiornamenti, perfezionamenti cartograf	ici, errori materiali				
0	F. Modifiche, perfezionamenti normativi					
	G. Complesse (pareri Enti, U.T., etc.)			✓		

Proposta di controdeduzione	Si propone di accogliere e prendere atto dell'osservazione di condivisione dei contenuti del P.G.T	
Sintesi degli impatti sul sistema ambientale	L'osservazione e la proposta di controdeduzione non producono variazioni e quindi effetti sull'ambiente.	

OSSERVAZIONE:	NON ACCOLTA	NON ACCOLTA PA	RZIALMENTE		A	cco	OLTA PARZIALMENTE	ACCOLTA	✓
VOTAZIONE:	PRESENTI	VOTANTI		FAVO	REVOLI		CONTRARI	ASTENUTI	

ISTRUTTORIA OSSERVAZIONI E PROPOSTE DI CONTRODEDUZIONE		DATA EMISSIONE	AGGIORNAMENTO	FOGLIO	
		Giugno 2011	Luglio 2011	96	
***************************************			CONSULENTE SISTEMA AGRICOLO Dott. Nicola Balboni	CONSULENTE SETTORE COMMERCIALE AST&P	

POLARIS - Studio Associato – Via P. Verri. 33 - 46100 Mantova - Tel. 0376.248808 - www.studiopolaris.eu	PROF. ING. UGO BERNINI	COLLABORATORI
- Siudio Associdio — Via P. Verri, 33 - 46100 Mantova - 1el. 03/6.248808 - www.studiopolaris.eu	PROP. ING. OGO BERNINI	Geom. Matteo Rodella

Protocollo	Data	Località	Nominativo Osservante	Osservazione n.
11073	02/05/2011	CURTATONE	ARCH. ENRICO ROSSINI	43e

Tavola del P.G.T. Adottato	Zonizzazione del P.G.T. Adottato			
PR B.1.1	ATR 204			

Il proponente osserva e chiede quanto segue: "Si recepisce l'indicazione di pianificazione e meglio si verificherà in sede di pianificazione definitiva l'utilizzo delle aree con sedime compromesso (vecchio edificato) come aree predilette alla nuova costruzione, mentre le aree verdi verranno mantenute e riqualificate, come anche le alberature che saranno attentamente rilevate prima di ipotizzare l'impianto urbano di nuovo insediamento e preventivamente al posizionamento delle nuove costruzioni. Si manterrà il fronte verde di contorno a mitigazione del comparto da recuperare"

		Nessuna Interazione				
	A. Impatto con il sistema delle tutele	Effetto non rilevante				
	storico architettoniche, paesistico	Effetto modesto				
	ambientali o sui vincoli	Effetto apprezzabile				
		Effetto rilevante				
		Decremento				
DELLA PROPOSTA	B. Charles all fractioners to reductions all	Non rilevante				
Ö	B. Livello di incidenza in relazione al dimensionamento residenziale	Incremento modesto				
Ö	differisionamento residenziale	Incremento apprezzabile				
PA		Incremento rilevante				
Y.		Non incidente				
)EL	C. Localizzazione in rapporto ai sistemi urbani riconosciuti dal P.G.T.	In continuità, area interstiziale				
	adottato	Nelle adiacenze, con sviluppo lineare o incongruo/incoerente con i sistemi urbani centrali				
늡		Esterno ai sistemi urbani centrali				
EFFETTI		Nessun effetto				
	D. Tipologia	Effetto poco apprezzabile				
	D. Hpologia	Effetto di rigenerazione urbana				
		Effetto di nuova previsione				
	E. Livello di incidenza sul sistema degli	Non rilevante				
	ambiti agricoli	Marginale				
		Consistente				
	A. Richiesta di variazione (ampliamento/stral	cio) delle nuove previsioni del P.G.T.				
ш			Residenziale			
Z	B. Richiesta di nuova classificazione		Economica			
DIZ		Agricola				
TIPO	C. Richiesta di variazione delle classificazioni	esistenti, modifica delle categorie di intervento				
TIPO DI SERVAZION	D. Modifica di vincoli, rispetti, tutele, ambiti	ca di vincoli, rispetti, tutele, ambiti agricoli di interesse strategico				
S	E. Aggiornamenti, perfezionamenti cartograf	ici, errori materiali				
0	F. Modifiche, perfezionamenti normativi					
	G. Complesse (pareri Enti, U.T., etc.)			✓		

Proposta di controdeduzione

Si propone di accogliere e prendere atto dell'osservazione di condivisione dei contenuti del P.G.T. pur unificando la presente all'osservazione n. 48 della Provincia di Mantova di conservare il verde perimetrale.

Sintesi degli impatti sul sistema ambientale

L'osservazione e la proposta di controdeduzione non producono variazioni e quindi effetti sull'ambiente.

OSSERVAZIONE:	NON ACCOLTA	NON ACCOLTA PA	RZIA	LMENTE			ACCC	OLTA PARZIALMENTE	ACCOLTA	✓
VOTAZIONE:	PRESENTI	VOTANTI			FAVO	DREVOLI		CONTRARI	ASTENUTI	

ISTRUTTORIA OSSERVAZIONI E PROPOSTE DI CONTRODEDUZIONE		DATA EMISSIONE	AGGIORNAMENTO	FOGLIO	
		Giugno 2011	Luglio 2011	97	
CONSULENTE IN ECOLOGIA APPLICATA Dott. Gianluca Vicini			CONSULENTE SISTEMA AGRICOLO Dott. Nicola Balboni	CONSULENTE SETTORE COMMERCIALE AST&P	

Protocollo	Data	Località	Nominativo Osservante	Osservazione n.
11075	02/05/2011	SAN SILVESTRO	ARCH. ENRICO ROSSINI	<b>44</b> a

Tavola del P.G.T. Adottato	Zonizzazione del P.G.T. Adottato
PR B.1.1	ATR 502

Il proponente osserva e chiede quanto segue: "Si chiede pertanto la correzione della tabella dei parametri urbanistici o meglio di valutare in fase di presentazione del piano di lottizzazione la riduzione della superficie territoriale stessa a fronte di rilievi di dettaglio del comparto territoriale."

		Nessuna Interazione					
	A. Impatto con il sistema delle tutele	Effetto non rilevante					
	storico architettoniche, paesistico	Effetto modesto					
	ambientali o sui vincoli	Effetto apprezzabile					
		Effetto rilevante					
-		Decremento					
ST/		Non rilevante					
0	B. Livello di incidenza in relazione al dimensionamento residenziale	Incremento modesto					
0	differisionamento residenziale	Incremento apprezzabile					
PR		Incremento rilevante					
Z		Non incidente	lon incidente				
DELLA PROPOSTA	C. Localizzazione in rapporto ai sistemi urbani riconosciuti dal P.G.T.	In continuità, area interstiziale					
	adottato	Nelle adiacenze, con sviluppo lineare o incongruo/incoerente con i sistemi urbani centrali					
E	adottato	Esterno ai sistemi urbani centrali					
EFFETTI		Nessun effetto					
Ш		Effetto poco apprezzabile					
	D. Tipologia	Effetto di rigenerazione urbana					
		Effetto di nuova previsione					
		Non rilevante					
	E. Livello di incidenza sul sistema degli ambiti agricoli	Marginale					
	ambiti agricon	Consistente					
	A. Richiesta di variazione (ampliamento/stral	cia) della puova pravisioni del D.C.T.					
	A. Richiesta di variazione (amphamento/strai	cio) delle fluove previsioni dei P.G.T.	Residenziale				
Ä	B. Richiesta di nuova classificazione		Economica				
_ 0	B. Nichiesta di Huova classificazione						
TIPO DI SERVAZIONE	C Pichiesta di variazione delle classificazioni	esistenti, modifica delle categorie di intervento	Agricola				
TIPO	D. Modifica di vincoli, rispetti, tutele, ambiti a						
T	E. Aggiornamenti, perfezionamenti cartograf						
0.5	F. Modifiche, perfezionamenti normativi	ici, erron materian					
	G. Complesse (pareri Enti, U.T., etc.)						

Proposta di controdeduzione	Si propone di non accogliere l'osservazione in quanto argomento specificamente normato dalle N.T.A
Sintesi degli impatti sul sistema ambientale	L'osservazione e la proposta di controdeduzione non producono variazioni e quindi effetti sull'ambiente.

OSSERVAZIONE:	NON ACCOLTA	✓	NON ACCOLTA PARZIALME	NTE		ı	<b>ICCC</b>	OLTA PARZIALMENTE	ACCOLTA	
								<u>-</u>	1	
VOTAZIONE:	PRESENTI		VOTANTI	FA	VOF	REVOLI		CONTRARI	ASTENUTI	

ISTRUTTORIA OSSERVAZIONI E PR	OPOSTE DI CONTRODEDUZIONE	DATA EMISSIONE Giugno 2011	AGGIORNAMENTO Luglio 2011	FOGLIO 98
			CONSULENTE SISTEMA AGRICOLO Dott. Nicola Balboni	CONSULENTE SETTORE COMMERCIALE AST&P

POLARIS - Studio Associato – Via P. Verri. 33 - 46100 Mantova - Tel. 0376.248808 - www.studiopolaris.eu	PROF. ING. UGO BERNINI	COLLABORATORI
- Siudio Associdio — Via P. Verri, 33 - 46100 Mantova - 1el. 03/6.248808 - www.studiopolaris.eu	PROP. ING. OGO BERNINI	Geom. Matteo Rodella

Protocollo	Data	Località	Nominativo Osservante	Osservazione n.
11075	02/05/2011	SAN SILVESTRO	ARCH. ENRICO ROSSINI	44b

Tavola del P.G.T. Adottato	Zonizzazione del P.G.T. Adottato
PR B.1.1	ATR 502

Il proponente osserva e chiede quanto segue: "Si chiede di indicare nella scheda del Piano l'indice Ut variabile da un minimo di Ut 0.39 ad un massimo di Ut 0.60, indice definito in fase di presentazione del piano di lottizzazione con dimensionamenti proporzionali a seconda dell'indice previsto di SLP max realizzabili, degli abitanti teorici insediabili e pertanto delle aree cedibili e di ogni onere connesso a tale utilizzo."

		Nessuna Interazione			
	A torontal and the state of the social	Effetto non rilevante			
	A. Impatto con il sistema delle tutele storico architettoniche, paesistico	Effetto modesto			
	ambientali o sui vincoli	Effetto apprezzabile			
		Effetto rilevante			
		Decremento			
ΔT		Non rilevante			
SO	B. Livello di incidenza in relazione al	Incremento modesto			
OP	dimensionamento residenziale	Incremento apprezzabile			
PROPOSTA		Incremento rilevante			
		Non incidente			
DELLA	C. Localizzazione in rapporto ai sistemi	In continuità, area interstiziale			
	urbani riconosciuti dal P.G.T.	Nelle adiacenze, con sviluppo lineare o incongruo/incoerente con i sistemi urbani centrali			
E	adottato	Esterno ai sistemi urbani centrali			
EFFETTI		Nessun effetto			
ш		Effetto poco apprezzabile			
	D. Tipologia	Effetto di rigenerazione urbana			
		Effetto di nuova previsione			
		Non rilevante			
	E. Livello di incidenza sul sistema degli ambiti agricoli	Marginale			
	ambiti agricon	Consistente			
	A. Richiesta di variazione (ampliamento/stral	laia) dalla nuova menuisiani dal D.C.T.			
	A. Richiesta di variazione (amphamento/strai	icio) delle fluove previsioni dei P.G.T.	Residenziale		
Z	B. Richiesta di nuova classificazione		Economica		
_ 🖸	B. McHesta di Huova ciassificazione		Agricola		
TIPO DI SERVAZION	C Richiesta di variazione delle classificazioni	esistenti, modifica delle categorie di intervento	Agricola		
IIP(	D. Modifica di vincoli, rispetti, tutele, ambiti a				
SSE	E. Aggiornamenti, perfezionamenti cartograf	<u> </u>			
ő	F. Modifiche, perfezionamenti normativi	ion committee and committee an			
	G. Complesse (pareri Enti, U.T., etc.)			<b>√</b>	
	G. Complesse (paren enti, 0.1., etc.)				

Proposta di controdeduzione  Si propone di non accogliere l'osservazione in quanto la riduzione a Ut = 0,39 mq/mq in sede di pianificazione attuativa è già concessa						
Sintesi degli impatti sul sistema ambientale	L'osservazione e la proposta di controdeduzione non producono variazioni e quindi effetti sull'ambiente.					

OSSERVAZIONE:	NON ACCOLTA	✓	NON ACCOLTA PARZIALM	ENTE		ACC	OLTA PARZIALMENTE	ACCOLTA	
VOTAZIONE:	PRESENTI		VOTANTI	FA	OREVOLI		CONTRARI	ASTENUTI	

ISTRUTTORIA OSSERVAZIONI E PR	ROPOSTE DI CONTRODEDUZIONE	DATA EMISSIONE Giugno 2011	AGGIORNAMENTO Luglio 2011	FOGLIO 99
	CONSULENTE GEOLOGICO ENGEO srl – Dott. Carlo Caleffi		CONSULENTE SISTEMA AGRICOLO Dott. Nicola Balboni	CONSULENTE SETTORE COMMERCIALE AST&P

POLARIS - Studio Associato - Via P. Verri. 33 - 46100 Mantova - Tel. 0376.248808 - www.studiopolaris.eu	PROF. ING. UGO BERNINI	COLLABORATORI
POLARIS - Studio Associato - Via P. Verri, 33 - 46100 Mantova - Tel. 0376.248808 - www.studiopolaris.eu	PROF. ING. OGO BERNINI	Geom. Matteo Rodella

Protocollo	Data	Località	Nominativo Osservante	Osservazione n.
11075	02/05/2011	SAN SILVESTRO	ARCH. ENRICO ROSSINI	44c

Tavola del P.G.T. Adottato	Zonizzazione del P.G.T. Adottato
PR B.1.1	ATR 502

Il proponente osserva e chiede quanto segue: "Si richiede il parziale interramento allo scopo di evitare formazioni di zone malsane (fossato inattivo e inutilizzato) in fregio a edifici di nuova costruzione e aree residenziali. L'interramento è previsto da via V. Gementi, poi via F. Parri, fino alla zona del rondò che collega alla Sp 57. Dal rondò per tutto il lato prospettante la Sp 57 il fossato verrà mantenuto e riqualificato con verde."

		Nessuna Interazione			
	A luvustas son il sistema della tutala	Effetto non rilevante			
	A. Impatto con il sistema delle tutele storico architettoniche, paesistico	Effetto modesto			
	ambientali o sui vincoli	Effetto apprezzabile			
		Effetto rilevante			
		Decremento			
PROPOSTA		Non rilevante			
OS	B. Livello di incidenza in relazione al	Incremento modesto			
О	dimensionamento residenziale	Incremento apprezzabile			
		Incremento rilevante			
ELLA		Non incidente			
EL	C. Localizzazione in rapporto ai sistemi urbani riconosciuti dal P.G.T.	In continuità, area interstiziale			
	adottato	Nelle adiacenze, con sviluppo lineare o incongruo/incoerente con i sistemi urbani centrali			
E .	adottato	Esterno ai sistemi urbani centrali			
EFFETTI	D. Tipologia	Nessun effetto			
ш		Effetto poco apprezzabile			
	D. Tipologia	Effetto di rigenerazione urbana			
		Effetto di nuova previsione			
	E. Livello di incidenza sul sistema degli	Non rilevante			
	ambiti agricoli	Marginale			
		Consistente			
	A. Richiesta di variazione (ampliamento/stral	cio) delle nuove previsioni del P.G.T.			
1.1			Residenziale		
R	B. Richiesta di nuova classificazione		Economica		
DIZ			Agricola		
	C. Richiesta di variazione delle classificazioni	esistenti, modifica delle categorie di intervento			
TIPO	D. Modifica di vincoli, rispetti, tutele, ambiti	agricoli di interesse strategico			
58	E. Aggiornamenti, perfezionamenti cartograf	ici, errori materiali			
0	F. Modifiche, perfezionamenti normativi				
	G. Complesse (pareri Enti, U.T., etc.)				

Proposta di controdeduzione	Si propone di non accogliere l'osservazione in quanto di competenza della Pianificazione Attuativa e non del P.G.T	
Sintesi degli impatti sul sistema ambientale	L'osservazione e la proposta di controdeduzione non producono variazioni e quindi effetti sull'ambiente.	

OSSERVAZIONE:	NON ACCOLTA	<b>\</b>	NON ACCOLTA PA	RZIA	LMENTE			ACCC	OLTA PARZIALMENTE	ACCOLTA	
VOTAZIONE:	PRESENTI		VOTANTI			FAVC	DREVOLI		CONTRARI	ASTENUTI	

I ISTRUTTORIA OSSERVAZIONI E PROPOSTE DI CONTRODEDUZIONE		DATA EMISSIONE	AGGIORNAMENTO	FOGLIO
		Giugno 2011	Luglio 2011	100
	<b>CONSULENTE GEOLOGICO</b> ENGEO srl – Dott. Carlo Caleffi		CONSULENTE SISTEMA AGRICOLO Dott. Nicola Balboni	CONSULENTE SETTORE COMMERCIALE AST&P

POLARIS - Studio Associato - Via P. Verri. 33 - 46100 Mantova - Tel. 0376,248808 - www.studiopolaris.eu	PROF. ING. UGO BERNINI	COLLABORATORI
POLAKIS - Studio Associato — Via P. Verri, 33 - 46100 Mantova - Tel. 0376.248808 - www.studiopolaris.eu	PROF. ING. OGO BERNINI	Geom. Matteo Rodella

Protocollo	Data	Località	Nominativo Osservante	Osservazione n.
11075	02/05/2011	SAN SILVESTRO	ARCH. ENRICO ROSSINI	44d

Tavola del P.G.T. Adottato	Zonizzazione del P.G.T. Adottato
PR B.1.1	ATR 502

Il proponente osserva e chiede quanto segue: "Osservazioni: si ritiene congrua la richiesta di arretramento di m.20 dalla sede della carreggiata stradale. Richiesta: mantenimento della fascia di arretramento indicata nel P.G.T."

		Nessuna Interazione			
	A. Impatto con il sistema delle tutele	Effetto non rilevante			
	storico architettoniche, paesistico	Effetto modesto			
	ambientali o sui vincoli	Effetto apprezzabile			
		Effetto rilevante			
-		Decremento			
ST/	D. Livelle, di trettanne in nelectore el	Non rilevante			
0	B. Livello di incidenza in relazione al dimensionamento residenziale	Incremento modesto			
0	differisionamento residenziale	Incremento apprezzabile			
PR		Incremento rilevante			
DELLA PROPOSTA		Non incidente			
EL	C. Localizzazione in rapporto ai sistemi	In continuità, area interstiziale			
	urbani riconosciuti dal P.G.T.	Nelle adiacenze, con sviluppo lineare o incongruo/incoerente con i sistemi urbani centrali			
E	adottato	Esterno ai sistemi urbani centrali			
EFFETTI	D. Tipologia	Nessun effetto			
Ш		Effetto poco apprezzabile			
		Effetto di rigenerazione urbana			
		Effetto di nuova previsione			
		Non rilevante			
	E. Livello di incidenza sul sistema degli ambiti agricoli	Marginale			
	anibiti agricon	Consistente			
	A. Richiesta di variazione (ampliamento/stral	sia) della puova pravisioni del D.C.T.			
	A. Richiesta di variazione (ampilamento/strai	cio) delle nuove previsioni dei P.G.1.	Residenziale		
٣	B. Richiesta di nuova classificazione		Fconomica		
_ 0	B. RICHIESTA di Huova Classificazione				
D D	C Diskinster di modernio della dessificacioni		Agricola		
TIPO DI SSERVAZIONE		esistenti, modifica delle categorie di intervento			
T	D. Modifica di vincoli, rispetti, tutele, ambiti	<u> </u>			
0.5	E. Aggiornamenti, perfezionamenti cartograf	ici, erron materiali			
	F. Modifiche, perfezionamenti normativi				
	G. Complesse (pareri Enti, U.T., etc.)				

Proposta di controdeduzione	Si propone di accogliere l'osservazione pur precisando che si tratta di normativa sovraordinata.
Sintesi degli impatti sul sistema ambientale	L'osservazione e la proposta di controdeduzione non producono variazioni e quindi effetti sull'ambiente.

OSSERVAZIONE:	NON ACCOLTA	NON ACCOLTA PA	RZIALMENTE		A	ссо	OLTA PARZIALMENTE	ACCOLTA	✓
VOTAZIONE:	PRESENTI	VOTANTI		FAVO	REVOLI		CONTRARI	ASTENUTI	

ISTRUTTORIA OSSERVAZIONI E PROPOSTE DI CONTRODEDUZIONE		DATA EMISSIONE	AGGIORNAMENTO	FOGLIO
		Giugno 2011	Luglio 2011	101
***************************************			CONSULENTE SISTEMA AGRICOLO Dott. Nicola Balboni	CONSULENTE SETTORE COMMERCIALE AST&P

Protocollo	Data	Località	Nominativo Osservante	Osservazione n.
11075	02/05/2011	SAN SILVESTRO	ARCH. ENRICO ROSSINI	44e

Tavola del P.G.T. Adottato	Zonizzazione del P.G.T. Adottato
PR B.1.1	ATR 502

Il proponente osserva e chiede quanto segue: "Riduzione della fascia di arretramento dalla carreggiata stradale a ml 15 come già indicato dal lato opposto della stessa, via nella stessa zona. Si richiede inoltre di considerare l'arretramento dalla sede della carreggiata per le automobili non dalla ciclopedonale esistente in fregio alla carreggiata stessa."

		Nessuna Interazione			
	A. Impatto con il sistema delle tutele	Effetto non rilevante			
	storico architettoniche, paesistico	Effetto modesto			
	ambientali o sui vincoli	Effetto apprezzabile			
		Effetto rilevante			
4		Decremento			
PROPOSTA	B. Livello di incidenza in relazione al	Non rilevante			
0	dimensionamento residenziale	Incremento modesto			
Ö	amensionamento residenziale	Incremento apprezzabile			
		Incremento rilevante			
Y.		Non incidente			
DELLA	C. Localizzazione in rapporto ai sistemi urbani riconosciuti dal P.G.T.	In continuità, area interstiziale			
	adottato	Nelle adiacenze, con sviluppo lineare o incongruo/incoerente con i sistemi urbani centrali			
E	adottato	Esterno ai sistemi urbani centrali			
EFFETTI		Nessun effetto			
ш	D. Timelante	Effetto poco apprezzabile			
	D. Tipologia	Effetto di rigenerazione urbana			
		Effetto di nuova previsione			
		Non rilevante			
	E. Livello di incidenza sul sistema degli ambiti agricoli	Marginale			
	ambiti agricon	Consistente			
	A. Richiesta di variazione (ampliamento/stral	cio) delle nuove previsioni del P.G.T.	T		
빌			Residenziale		
_ 0	B. Richiesta di nuova classificazione		Economica		
TIPO DI SSERVAZION			Agricola		
TIPO		esistenti, modifica delle categorie di intervento			
SEF	D. Modifica di vincoli, rispetti, tutele, ambiti a	<u> </u>			
08:	E. Aggiornamenti, perfezionamenti cartografi	ici, errori materiali			
	F. Modifiche, perfezionamenti normativi				
	G. Complesse (pareri Enti, U.T., etc.)			✓	

Proposta di controdeduzione	Si propone di accogliere l'osservazione portando il rispetto a 10,00 m secondo i disposti normativi vigenti.
Sintesi degli impatti sul sistema ambientale	L'osservazione e la proposta di controdeduzione non producono variazioni e quindi effetti sull'ambiente.

OSSERVAZIONE:	NON ACCOLTA	NON ACCOLTA PA	RZIALMENTE		A	cco	OLTA PARZIALMENTE	ACCOLTA	✓
VOTAZIONE:	PRESENTI	VOTANTI		FAVO	REVOLI		CONTRARI	ASTENUTI	

ISTRUTTORIA OSSERVAZIONI E PROPOSTE DI CONTRODEDUZIONE		DATA EMISSIONE	AGGIORNAMENTO	FOGLIO
		Giugno 2011	Luglio 2011	102
***************************************			CONSULENTE SISTEMA AGRICOLO Dott. Nicola Balboni	CONSULENTE SETTORE COMMERCIALE AST&P

POLARIS - Studio Associato - Via P. Verri. 33 - 46100 Mantova - Tel. 0376.248808 - www.studiopolaris.eu	PROF. ING. UGO BERNINI	COLLABORATORI
FOLANI3 - 310010 Associato — via P. Verri, 33 - 46100 Mantova - 1el. 03/6.248808 - www.studiopolaris.eu	PROP. ING. OGO BERNINI	Geom. Matteo Rodella

Protocollo	Data	Località	Nominativo Osservante	Osservazione n.
11075	02/05/2011	SAN SILVESTRO	ARCH. ENRICO ROSSINI	44f

Tavola del P.G.T. Adottato	Zonizzazione del P.G.T. Adottato
PR B.1.1	ATR 502

Il proponente osserva e chiede quanto segue: "Osservazioni: il tessuto residenziale consolidato del lato verso l'abitato di San Silvestro suggerisce un congruo arretramento dell'area residenziale di futuro nuovo impianto in m.7,50. Richiesta: Si richiede conferma di questa previsione progettuale."

		Nessuna Interazione		
	A. Impatto con il sistema delle tutele	Effetto non rilevante		
	storico architettoniche, paesistico	Effetto modesto		
	ambientali o sui vincoli	Effetto apprezzabile		
		Effetto rilevante		
		Decremento		
PROPOSTA		Non rilevante		
ő	B. Livello di incidenza in relazione al dimensionamento residenziale	Incremento modesto		
Ö	differisionamento residenziale	Incremento apprezzabile		
		Incremento rilevante		
ELLA		Non incidente		
DEL	C. Localizzazione in rapporto ai sistemi urbani riconosciuti dal P.G.T.	In continuità, area interstiziale		
	adottato	Nelle adiacenze, con sviluppo lineare o incongruo/incoerente con i sistemi urbani centrali		
<u> </u>		Esterno ai sistemi urbani centrali		
EFFETTI		Nessun effetto		
	D. Tipologia	Effetto poco apprezzabile		
	D. Hpologia	Effetto di rigenerazione urbana		
		Effetto di nuova previsione		
	E. Livello di incidenza sul sistema degli	Non rilevante		
	ambiti agricoli	Marginale		
		Consistente		
	A. Richiesta di variazione (ampliamento/stral	cio) delle nuove previsioni del P.G.T.		
			Residenziale	
NE	B. Richiesta di nuova classificazione		Economica	
DI 210			Agricola	
	C. Richiesta di variazione delle classificazioni	esistenti, modifica delle categorie di intervento	1 -	
TIPO	D. Modifica di vincoli, rispetti, tutele, ambiti a	agricoli di interesse strategico		
ISSO	E. Aggiornamenti, perfezionamenti cartografi	ici, errori materiali		
0	F. Modifiche, perfezionamenti normativi			
	G. Complesse (pareri Enti, U.T., etc.)			✓

Proposta di controdeduzione	Si propone di prendere atto dell'osservazione e pertanto di accoglierla pur ricordando che la materia è assoggettata alla specifica normativa di settore.
Sintesi degli impatti sul sistema ambientale	L'osservazione e la proposta di controdeduzione non producono variazioni e quindi effetti sull'ambiente.

OSSERVAZIONE:	NON ACCOLTA	NON ACCOLTA PA	RZIALMENTE		A	cco	OLTA PARZIALMENTE	ACCOLTA	✓
VOTAZIONE:	PRESENTI	VOTANTI		FAVO	REVOLI		CONTRARI	ASTENUTI	

ISTRUTTORIA OSSERVAZIONI E PROPOSTE DI CONTRODEDUZIONE		DATA EMISSIONE	AGGIORNAMENTO	FOGLIO	
		Giugno 2011	Luglio 2011	103	
***************************************			CONSULENTE SISTEMA AGRICOLO Dott. Nicola Balboni	CONSULENTE SETTORE COMMERCIALE AST&P	

11587 07/05/2011 CURTATONE ASL MANTOVA SERVIZIO IGIENE E SANITÀ PUBBLICA 45	Protocollo	Data	Località	Nominativo Osservante	Osservazione n.
	11587	07/05/2011	CURTATONE		45

Tavola del P.G.T. Adottato	Zonizzazione del P.G.T. Adottato
	-

Si esprime parere favorevole.

		Nessuna Interazione			
	A. Impatto con il sistema delle tutele	Effetto non rilevante			
	storico architettoniche, paesistico	Effetto modesto			
	ambientali o sui vincoli	Effetto apprezzabile			
		Effetto rilevante			
		Decremento			
ST.		Non rilevante			
PROPOSTA	B. Livello di incidenza in relazione al dimensionamento residenziale	Incremento modesto			
	differisionamento residenziale	Incremento apprezzabile			
		Incremento rilevante			
ELLA		Non incidente			
DEL	C. Localizzazione in rapporto ai sistemi urbani riconosciuti dal P.G.T.	In continuità, area interstiziale			
	adottato	Nelle adiacenze, con sviluppo lineare o incongruo/incoerente con i sistemi urbani centrali			
EFFETTI		Esterno ai sistemi urbani centrali			
出		Nessun effetto			
	D. Tipologia	Effetto poco apprezzabile			
	D. Hpologia	Effetto di rigenerazione urbana			
		Effetto di nuova previsione			
	E. Livello di incidenza sul sistema degli	Non rilevante			
	ambiti agricoli	Marginale			
		Consistente			
	A. Richiesta di variazione (ampliamento/stral	cio) delle nuove previsioni del P.G.T.			
			Residenziale		
NE	B. Richiesta di nuova classificazione		Economica		
DIZ			Agricola		
	C. Richiesta di variazione delle classificazioni	esistenti, modifica delle categorie di intervento	1 - 7		
TIPO	D. Modifica di vincoli, rispetti, tutele, ambiti a	agricoli di interesse strategico			
ISSO	E. Aggiornamenti, perfezionamenti cartografi	ici, errori materiali			
0	F. Modifiche, perfezionamenti normativi				
	G. Complesse (pareri Enti, U.T., etc.)			✓	

Proposta di controdeduzione	Si propone di accogliere la presa d'atto.
Sintesi degli impatti sul sistema ambientale	L'osservazione e la proposta di controdeduzione non producono variazioni e quindi effetti sull'ambiente.

OSSERVAZIONE:	NON ACCOLTA	NON ACCOLTA PA	RZIALMENTE		A	cco	OLTA PARZIALMENTE	ACCOLTA	✓
VOTAZIONE:	PRESENTI	VOTANTI		FAVO	REVOLI		CONTRARI	ASTENUTI	

ISTRUTTORIA OSSERVAZIONI E PROPOSTE DI CONTRODEDUZIONE		DATA EMISSIONE	AGGIORNAMENTO	FOGLIO	
		Giugno 2011	Luglio 2011	104	
***************************************			CONSULENTE SISTEMA AGRICOLO Dott. Nicola Balboni	CONSULENTE SETTORE COMMERCIALE AST&P	

POLARIS - Studio Associato - Via P. Verri. 33 - 46100 Mantova - Tel. 0376.248808 - www.studiopolaris.eu	PROF. ING. UGO BERNINI	COLLABORATORI
POLARIS - Studio Associato - Via P. Verri, 33 - 46100 Mantova - Tel. 0376.248808 - www.studiopolaris.eu	PROF. ING. OGO BERNINI	Geom. Matteo Rodella

# **CITTÀ DI CURTATONE**

Protocollo	Data	Località	Nominativo Osservante	Osservazione n.
11587	07/05/2011	CURTATONE	ASL MANTOVA SERVIZIO IGIENE E SANITÀ PUBBLICA	<b>45</b> a

Tavola del P.G.T. Adottato	Zonizzazione del P.G.T. Adottato

Sintesi dell'osservazione Il proponente osserva e chiede quanto segue: "Aree di trasformazione (ATR 204): La nuova area residenziale, prevista sul lato nord della strada statale 5.5. Padana Inferiore in prossimità della località Quattro Venti, si trova isolata rispetto l'area commerciale presente in zona e quindi i residenti saranno obbligatoriamente tenuti ad avere la disponibilità di un'auto per raggiungere qualunque servizio. La prevista pista ciclabile e la viabilità "sicura" tra il nucleo residenziale esistente in località Quattro Venti e la stessa vicina zona commerciale, dovrà essere realizzata contemporaneamente o in periodo antecedente alla variante urbanistica. Sono fatte salve le analisi di accertamento e le eventuali opere di risanamento igienico/ambientale del suolo e sottosuolo prima di eseguire gli interventi di edificazione."

		Nessuna Interazione			
	A. Impatto con il sistema delle tutele	Effetto non rilevante			
	storico architettoniche, paesistico	Effetto modesto			
	ambientali o sui vincoli	Effetto apprezzabile			
		Effetto rilevante			
4		Decremento			
ST/	B. Livello di incidenza in relazione al	Non rilevante			
0	dimensionamento residenziale	Incremento modesto			
Ö	annensionamento residenziale	Incremento apprezzabile			
DELLA PROPOSTA		Incremento rilevante			
Y.		Non incidente			
Œ	C. Localizzazione in rapporto ai sistemi urbani riconosciuti dal P.G.T.	In continuità, area interstiziale			
	adottato	Nelle adiacenze, con sviluppo lineare o incongruo/incoerente con i sistemi urbani centrali			
		Esterno ai sistemi urbani centrali			
EFFETTI		Nessun effetto			
ш	D. Tipologia	Effetto poco apprezzabile			
	D. Tipologia	Effetto di rigenerazione urbana			
		Effetto di nuova previsione			
		Non rilevante			
	E. Livello di incidenza sul sistema degli ambiti agricoli	Marginale			
	ambiti agricon	Consistente			
	A. Richiesta di variazione (ampliamento/stral	cia) della nuova provisioni del P.G.T.			
	A. Nichiesta di variazione (amphamento/strai	cio) delle fidove previsioni dei F.G.T.	Residenziale		
NE	B. Richiesta di nuova classificazione		Economica		
_ 0	B. Richiesta di Huova classificazione		Agricola		
D DI AZI	C Richiasta di variazione delle classificazioni	esistenti, modifica delle categorie di intervento	Agricola		
TIPO DI SERVAZIONE	D. Modifica di vincoli, rispetti, tutele, ambiti				
SE		<u> </u>			
0.5	E. Aggiornamenti, perfezionamenti cartograf     F. Modifiche, perfezionamenti normativi	ici, errori materiali			
	G. Complesse (pareri Enti, U.T., etc.)			<b>Y</b>	

Proposta di controdeduzione	Si propone di accogliere l'osservazione.
Sintesi degli impatti sul sistema ambientale	L'osservazione e la proposta di controdeduzione non producono variazioni e quindi effetti sull'ambiente.

OSSERVAZIONE:	NON ACCOLTA	NON ACCOLTA PA	RZIALMENTE		A	cco	OLTA PARZIALMENTE	ACCOLTA	✓
VOTAZIONE:	PRESENTI	VOTANTI		FAVO	REVOLI		CONTRARI	ASTENUTI	

I ISTRUTTORIA OSSERVAZIONI E PROPOSTE DI CONTRODEDUZIONE		DATA EMISSIONE	AGGIORNAMENTO	FOGLIO	
		Giugno 2011	Luglio 2011	105	
	CONSULENTE GEOLOGICO ENGEO srl – Dott. Carlo Caleffi		CONSULENTE SISTEMA AGRICOLO Dott. Nicola Balboni	CONSULENTE SETTORE COMMERCIALE AST&P	

POLARIS - Studio Associato - Via P. Verri. 33 - 46100 Mantova - Tel. 0376.248808 - www.studiopolaris.eu	PROF. ING. UGO BERNINI	COLLABORATORI
FOLANI3 - 310010 Associato — via P. Verri, 33 - 46100 Mantova - 1el. 03/6.248808 - www.studiopolaris.eu	PROP. ING. OGO BERNINI	Geom. Matteo Rodella

Protocollo	Data	Località	Nominativo Osservante	Osservazione n.
11587	07/05/2011	CURTATONE	ASL MANTOVA SERVIZIO IGIENE E SANITÀ PUBBLICA	45b

Tavola del P.G.T. Adottato	Zonizzazione del P.G.T. Adottato

Il proponente osserva e chiede quanto segue: "Aree di trasformazione (ATR 502- ATR 601): in questi ambiti non si evidenziano elementi particolari di criticità, tuttavia si tiene a precisare che la zona mista residenziale/terziario dovrà prevedere attività di servizio o a impatto minimo."

				, , , , , , , , , , , , , , , , , , , ,
		Nessuna Interazione		
	A. Impatto con il sistema delle tutele	Effetto non rilevante		
	storico architettoniche, paesistico	Effetto modesto		
	ambientali o sui vincoli	Effetto apprezzabile		
		Effetto rilevante		
		Decremento		
PROPOSTA	B. Livello di incidenza in relazione al	Non rilevante		
0	dimensionamento residenziale	Incremento modesto		
ō	amensionamento residenzidie	Incremento apprezzabile		
		Incremento rilevante		
DELLA		Non incidente		
Œ	C. Localizzazione in rapporto ai sistemi urbani riconosciuti dal P.G.T.	In continuità, area interstiziale		
	adottato	Nelle adiacenze, con sviluppo lineare o incongruo/incoerente con i sistemi urbani centrali		
ᇤ	adottato	Esterno ai sistemi urbani centrali		
EFFETTI		Nessun effetto		
ш	D. Tinalasia	Effetto poco apprezzabile		
	D. Tipologia	Effetto di rigenerazione urbana		
		Effetto di nuova previsione		
		Non rilevante		
	E. Livello di incidenza sul sistema degli ambiti agricoli	Marginale		
	ambiti agricon	Consistente		
	A. Richiesta di variazione (ampliamento/stral	sia) della puova pravisioni del B.C.T.		
	A. Michiesta di variazione (amphamento/strai	cioj delle ndove previsioni dei P.G.T.	Residenziale	
Ä	B. Richiesta di nuova classificazione		Economica	
_ 0	B. NICHIESTA di Huova ciassificazione			
TIPO DI SSERVAZIONE	C Pichiesta di variazione delle classificazioni	esistenti, modifica delle categorie di intervento	Agricola	
TIPO	D. Modifica di vincoli, rispetti, tutele, ambiti	<u> </u>		
T	E. Aggiornamenti, perfezionamenti cartograf	<u> </u>		
OS	F. Modifiche, perfezionamenti normativi	ici, errori materidii		
	G. Complesse (pareri Enti, U.T., etc.)			_
	G. Complesse (pareri Enti, U.T., etc.)			

Proposta di controdeduzione	Si propone di accogliere l'osservazione.
Sintesi degli impatti sul sistema ambientale	L'osservazione e la proposta di controdeduzione non producono variazioni e quindi effetti sull'ambiente.

OSSERVAZIONE:	NON ACCOLTA	NON ACCOLTA PA	RZIALMENTE		A	cco	OLTA PARZIALMENTE	ACCOLTA	✓
VOTAZIONE:	PRESENTI	VOTANTI		FAVO	REVOLI		CONTRARI	ASTENUTI	

ISTRUTTORIA OSSERVAZIONI E PROPOSTE DI CONTRODEDUZIONE		DATA EMISSIONE	AGGIORNAMENTO	FOGLIO	
		Giugno 2011	Luglio 2011	106	
***************************************			CONSULENTE SISTEMA AGRICOLO Dott. Nicola Balboni	CONSULENTE SETTORE COMMERCIALE AST&P	

POLARIS - Studio Associato — Via P. Verri. 33 - 46100 Mantova - Tel. 0376.248808 - www.studiopolaris.eu	PROF. ING. UGO BERNINI	COLLABORATORI
- Siudio Associdio — Via P. Verri, 33 - 46100 Mantova - 1el. 03/6.248808 - www.studiopolaris.eu	PROF. ING. OGO BERNINI	Geom. Matteo Rodella

Protocollo	Data	Località	Nominativo Osservante	Osservazione n.
11587	07/05/2011	CURTATONE	ASL MANTOVA SERVIZIO IGIENE E SANITÀ PUBBLICA	45c

Tavola del P.G.T. Adottato	Zonizzazione del P.G.T. Adottato

Il proponente osserva e chiede quanto segue: "Aree di trasformazione (ATR 704):Valutata la struttura urbanistica della zona, si ritiene condivisi bile la trasformazione dell'area in zona residenziale, ma contemporaneamente si rileva la presenza "inopportuna" del centro di essiccazione cereali (rumore, polveri, traffico pesante). Considerato che la struttura è esistente e la zona in cui tale attività è collocata è a destinazione produttiva, si ha motivo di ritenere che tale situazione anomala sia destinata a rimanere nel tempo. Per tale motivazione si chiede che a nuova zona residenziale sia separata dal centro di essiccazione da un idoneo terrapieno alberata e sia progettata una viabilità che escluda, ai mezzi pesanti diretti al centro cereali, il passaggio nelle strade residenziali urbane."

		Nessuna Interazione		
A. Impatto con il sistema delle tutel		Effetto non rilevante		
	storico architettoniche, paesistico	Effetto modesto		
	ambientali o sui vincoli	Effetto apprezzabile		
		Effetto rilevante		
-		Decremento		
DELLA PROPOSTA	B. Livello di incidenza in relazione al	Non rilevante		
00	dimensionamento residenziale	Incremento modesto		
SO	differisionamento residenziale	Incremento apprezzabile		
PF		Incremento rilevante		
Y.		Non incidente		
)EL	C. Localizzazione in rapporto ai sistemi urbani riconosciuti dal P.G.T.	In continuità, area interstiziale		
	adottato	Nelle adiacenze, con sviluppo lineare o incongruo/incoerente con i sistemi urbani centrali		
Ш		Esterno ai sistemi urbani centrali		
EFFETTI	D. Tipologia	Nessun effetto		
		Effetto poco apprezzabile		
		Effetto di rigenerazione urbana		
		Effetto di nuova previsione		
	E. Livello di incidenza sul sistema degli	Non rilevante		
	ambiti agricoli	Marginale		
		Consistente		
	A. Richiesta di variazione (ampliamento/stral	cio) delle nuove previsioni del P.G.T.		
Ш			Residenziale	
Z	B. Richiesta di nuova classificazione		Economica	
DIZ			Agricola	
VA				
TIPO	D. Modifica di vincoli, rispetti, tutele, ambiti agricoli di interesse strategico			
0	F. Modifiche, perfezionamenti normativi			
	G. Complesse (pareri Enti, U.T., etc.)			

Proposta di controdeduzione

Si propone di accogliere l'osservazione.

Sintesi degli impatti sul sistema ambientale

L'osservazione e la proposta di controdeduzione non producono variazioni e quindi effetti sull'ambiente.

OSSERVAZIONE:	NON ACCOLTA	NON ACCOLTA PA	RZIALMENTE		ACC	OLTA PARZIALMENTE	ACCOLTA	✓
VOTAZIONE:	PRESENTI	VOTANTI		FAVOREVO	LI	CONTRARI	ASTENUTI	

ISTRUTTORIA OSSERVAZIONI E PROPOSTE DI CONTRODEDUZIONE		DATA EMISSIONE	AGGIORNAMENTO	FOGLIO
		Giugno 2011	Luglio 2011	107
		CONSULENTE ACUSTICO ECONORD srl	CONSULENTE SISTEMA AGRICOLO Dott. Nicola Balboni	CONSULENTE SETTORE COMMERCIALE AST&P

POLARIS - Studio Associato - Via P. Verri. 33 - 46100 Mantova - Tel. 0376.248808 - www.studiopolaris.eu	PROF. ING. UGO BERNINI	COLLABORATORI
POLARIS - Studio Associato - Via P. Verri, 33 - 46100 Mantova - Tel. 0376.248808 - www.studiopolaris.eu	PROF. ING. OGO BERNINI	Geom. Matteo Rodella

Protocollo	Data	Località	Nominativo Osservante	Osservazione n.
11587	07/05/2011	CURTATONE	ASL MANTOVA SERVIZIO IGIENE E SANITÀ PUBBLICA	45d

Tavola del P.G.T. Adottato	Zonizzazione del P.G.T. Adottato
	-

Sintesi dell'osservazione Il proponente osserva e chiede quanto segue: "Aree di trasformazione (ATR 705): si precisa che tutta l'area edificata deve essere posta all'esterno all'area di rispetto cimiteriale stabilito dalla normativa in materia. Nel caso sia necessario prevedere una riduzione di tale area, dovrà essere predisposta idonea procedura a norma di legge con predisposizione del previsto piano cimiteriale."

		Name of the second					
		Nessuna Interazione					
	A. Impatto con il sistema delle tutele	Effetto non rilevante					
	storico architettoniche, paesistico		Effetto modesto				
	ambientali o sui vincoli	Effetto apprezzabile					
		Effetto rilevante					
Ø		Decremento					
PROPOSTA	B. Livello di incidenza in relazione al	Non rilevante					
0	dimensionamento residenziale	Incremento modesto					
Ö	annensionamento residenziale	Incremento apprezzabile					
		Incremento rilevante					
P		Non incidente					
DELLA	C. Localizzazione in rapporto ai sistemi urbani riconosciuti dal P.G.T.	In continuità, area interstiziale					
	adottato	Nelle adiacenze, con sviluppo lineare o incongruo/incoerente con i sistemi urbani centrali					
E	adottato	Esterno ai sistemi urbani centrali					
EFFETTI		Nessun effetto					
Ш	D. Timelanta	Effetto poco apprezzabile					
	D. Tipologia	Effetto di rigenerazione urbana					
		Effetto di nuova previsione					
		Non rilevante					
	E. Livello di incidenza sul sistema degli	Marginale					
	ambiti agricoli	Consistente					
	A. Richiesta di variazione (ampliamento/stral	cio) delle nuove previsioni del P.G.T.					
프			Residenziale				
_ 6	B. Richiesta di nuova classificazione		Economica				
D			Agricola				
TIPO		esistenti, modifica delle categorie di intervento					
TIPO DI SSERVAZION	D. Modifica di vincoli, rispetti, tutele, ambiti	<u> </u>					
058	E. Aggiornamenti, perfezionamenti cartograf	ici, errori materiali					
O	F. Modifiche, perfezionamenti normativi						
	G. Complesse (pareri Enti, U.T., etc.)			✓			

Proposta di controdeduzione

Si propone di accogliere l'osservazione, precisando che dopo l'approvazione del P.G.T. verrà predisposta idonea procedura di riduzione delle fasce con il piano cimiteriale, unificandolo alle indicazioni del P.G.T..

Sintesi degli impatti sul sistema ambientale

L'osservazione e la proposta di controdeduzione non producono variazioni e quindi effetti sull'ambiente.

OSSERVAZIONE:	NON ACCOLTA	NON ACCOLTA PA	RZIA	LMENTE			ACCC	OLTA PARZIALMENTE	ACCOLTA	✓
VOTAZIONE:	PRESENTI	VOTANTI			FAVC	REVOLI		CONTRARI	ASTENUTI	

ISTRUTTORIA OSSERVAZIONI E PR	OPOSTE DI CONTRODEDUZIONE	DATA EMISSIONE Giugno 2011	AGGIORNAMENTO Luglio 2011	FOGLIO 108		
***************************************			CONSULENTE SISTEMA AGRICOLO Dott. Nicola Balboni	CONSULENTE SETTORE COMMERCIALE AST&P		

Protocollo	Data	Località	Nominativo Osservante	Osservazione n.
11587	07/05/2011	CURTATONE	ASL MANTOVA SERVIZIO IGIENE E SANITÀ PUBBLICA	45e

Tavola del P.G.T. Adottato	Zonizzazione del P.G.T. Adottato

Sintesi dell'osservazione Il proponente osserva e chiede quanto segue: "Aree dismesse: gli ambiti soggetti a dismissione e trasformazione dovranno produrre studi e documentazione circa la presenza di inquinanti per i quali, se presenti, dovranno essere disposti idonei piani di bonifica secondo le direttive della legge 152/2006 (All.5. al Titolo V - parte quarta)."

		Nessuna Interazione					
	A. Impatto con il sistema delle tutele	Effetto non rilevante					
	storico architettoniche, paesistico	Effetto modesto					
	ambientali o sui vincoli	Effetto apprezzabile					
		Effetto rilevante					
4		Decremento					
PROPOSTA	B. Livello di incidenza in relazione al	Non rilevante					
0	dimensionamento residenziale	Incremento modesto					
Ö	amensionamento residenziale	Incremento apprezzabile					
		Incremento rilevante					
Y.		Non incidente					
DELLA	C. Localizzazione in rapporto ai sistemi urbani riconosciuti dal P.G.T.	In continuità, area interstiziale					
	adottato	Nelle adiacenze, con sviluppo lineare o incongruo/incoerente con i sistemi urbani centrali					
E	adottato	Esterno ai sistemi urbani centrali					
EFFETTI		Nessun effetto					
ш	D. Timelante	Effetto poco apprezzabile					
	D. Tipologia	Effetto di rigenerazione urbana					
		Effetto di nuova previsione					
		Non rilevante					
	E. Livello di incidenza sul sistema degli ambiti agricoli	Marginale					
	ambiti agricon	Consistente					
	A. Richiesta di variazione (ampliamento/stral	cio) delle nuove previsioni del P.G.T.	T =				
빌			Residenziale				
_ 0	B. Richiesta di nuova classificazione		Economica				
TIPO DI SSERVAZION			Agricola				
TIPO		esistenti, modifica delle categorie di intervento					
SEF	D. Modifica di vincoli, rispetti, tutele, ambiti a	<u> </u>					
08:	E. Aggiornamenti, perfezionamenti cartografi	ici, errori materiali					
9	F. Modifiche, perfezionamenti normativi						
	G. Complesse (pareri Enti, U.T., etc.)			✓			

Proposta di controdeduzione	Si propone di accogliere l'osservazione, pur precisando che negli Ambiti a rischio è già stata segnalata la necessità di bonificare i terreni.
Sintesi degli impatti sul sistema ambientale	L'osservazione e la proposta di controdeduzione non producono variazioni e quindi effetti sull'ambiente.

OSSERVAZIONE:	NON ACCOLTA	NON ACCOLTA PA	RZIA	LMENTE		4	ACCC	OLTA PARZIALMENTE	ACCOLTA	✓
VOTAZIONE:	PRESENTI	VOTANTI			FAVC	DREVOLI		CONTRARI	ASTENUTI	

ISTRUTTORIA OSSERVAZIONI E PR	OPOSTE DI CONTRODEDUZIONE	DATA EMISSIONE Giugno 2011	AGGIORNAMENTO Luglio 2011	FOGLIO 109		
***************************************			CONSULENTE SISTEMA AGRICOLO Dott. Nicola Balboni	CONSULENTE SETTORE COMMERCIALE AST&P		

POLARIS - Studio Associato – Via P. Verri. 33 - 46100 Mantova - Tel. 0376.248808 - www.studiopolaris.eu	PROF. ING. UGO BERNINI	COLLABORATORI
- Siudio Associdio — Via P. Verri, 33 - 46100 Mantova - 1el. 03/6.248808 - www.studiopolaris.eu	PROP. ING. OGO BERNINI	Geom. Matteo Rodella

## **CITTÀ DI CURTATONE**

Protocollo	Data	Località	Nominativo Osservante	Osservazione n.
11587	07/05/2011	CURTATONE	ASL MANTOVA SERVIZIO IGIENE E SANITÀ PUBBLICA	45f

Tavola del P.G.T. Adottato	Zonizzazione del P.G.T. Adottato
-	-

Sintesi dell'osservazione Il proponente osserva e chiede quanto segue: "Disciplina Allevamenti: Dalla tavole planimetriche si prende atto della mappatura degli allevamenti esistenti che evidenzia le aree di inedificabilità abitativa. In merito alla situazione dei nuovi ambiti di trasformazione residenziali, dovranno essere rispettate le fasce di rispetto in rapporto alla tipologia dei capi allevati. Per quanto attiene le previste dismissioni, riconversioni/delocalizzazioni di alcuni allevamenti che favoriscono interventi di recupero PR anche ai fini abitativi, resta inteso che la loro attuazione sarà possibile solo dopo l'avvenuta completa dismissione degli allevamenti. Gli allevamenti esistenti che risultano in contrasto con il R.L.l. per le distanze dai centri abitati, dovranno ottimizzare le condizioni igienico sanitarie generali e non prevedere ulteriori espansioni. L'insediamento di nuovi allevamenti dovrà rispettare tassativamente le distanze del R.L.l. vigente."

		Nessuna Interazione					
	A. Impatto con il sistema delle tutele	Effetto non rilevante					
	storico architettoniche, paesistico	Effetto modesto					
	ambientali o sui vincoli	Effetto apprezzabile					
		Effetto rilevante					
-		Decremento					
DELLA PROPOSTA	B. Distriction of the delegant to restoring all	Non rilevante					
Ö	B. Livello di incidenza in relazione al dimensionamento residenziale	Incremento modesto					
SO SO	differisionamento residenziale	Incremento apprezzabile					
P		Incremento rilevante					
LA.		Non incidente					
Œ	C. Localizzazione in rapporto ai sistemi urbani riconosciuti dal P.G.T.	In continuità, area interstiziale					
	adottato	Nelle adiacenze, con sviluppo lineare o incongruo/inc	coerente con i sistemi urbani centrali				
ᆸ		Esterno ai sistemi urbani centrali					
EFFETTI		Nessun effetto					
	D. Tipologia	Effetto poco apprezzabile					
	D. Hpologia	Effetto di rigenerazione urbana					
		Effetto di nuova previsione					
	E. Livello di incidenza sul sistema degli	Non rilevante					
	ambiti agricoli	Marginale					
		Consistente					
	A. Richiesta di variazione (ampliamento/stral	lcio) delle nuove previsioni del P.G.T.					
Ш			Residenziale				
N	B. Richiesta di nuova classificazione		Economica				
DIZ			Agricola				
TIPO DI SSERVAZION	C. Richiesta di variazione delle classificazioni	esistenti, modifica delle categorie di intervento	•				
TIF	D. Modifica di vincoli, rispetti, tutele, ambiti	agricoli di interesse strategico					
58	E. Aggiornamenti, perfezionamenti cartograf	ici, errori materiali					
0	F. Modifiche, perfezionamenti normativi						
	G. Complesse (pareri Enti, U.T., etc.)			✓			

Proposta di controdeduzione

Si precisa che il Comune ha adottato una specifica normativa ricompresa già nel P.R.G.C. vigente e riconfermata nella discussione di VAS con altri comuni. La stessa è stata ripresa dal P.G.T. attuale e pertanto gli ambiti risultano tutti coerenti e conformi. Si precisa che è stata effettuata una ulteriore ed adeguata verifica della corretta indicazione degli allevamenti con alcune modeste variazioni, precisando che l'identificazione degli allevamenti zootecnici è quella dell'anagrafe regionale. Si propone di non accogliere parzialmente l'osservazione.

Sintesi degli impatti sul sistema ambientale

L'osservazione e la proposta di controdeduzione non producono variazioni e quindi effetti sull'ambiente.

OSSERVAZIONE:	NON ACCOLTA	NON ACCOLTA PARZ	ZIALM	MENTE	✓	-	ACCC	OLTA PARZIALMENTE	ACCOLTA	
VOTAZIONE:	PRESENTI	VOTANTI			FAVC	DREVOLI		CONTRARI	ASTENUTI	

ISTRUTTORIA OSSERVAZIONI E PROPOSTE DI CONTRODEDUZIONE		DATA EMISSIONE	AGGIORNAMENTO	FOGLIO	
		Giugno 2011	Luglio 2011	110	
	<b>CONSULENTE GEOLOGICO</b> ENGEO srl – Dott. Carlo Caleffi		CONSULENTE SISTEMA AGRICOLO Dott. Nicola Balboni	CONSULENTE SETTORE COMMERCIALE AST&P	

POLARIS - Studio Associato — Via P. Verri. 33 - 46100 Mantova - Tel. 0376.248808 - www.studiopolaris.eu	PROF. ING. UGO BERNINI	COLLABORATORI	İ
- Siudio Associdio — Via P. Verri, 33 - 46100 Mantova - 1el. 03/6.248808 - www.studiopolaris.eu	PROP. ING. OGO BERNINI	Geom. Matteo Rodella	İ

## **CITTÀ DI CURTATONE**

Protocollo	Data	Località	Nominativo Osservante	Osservazione n.
11587	07/05/2011	CURTATONE	ASL MANTOVA SERVIZIO IGIENE E SANITÀ PUBBLICA	45g

Tavola del P.G.T. Adottato	Zonizzazione del P.G.T. Adottato

Sintesi dell'osservazione Il proponente osserva e chiede quanto segue: "Presenza disarmonie tra strumenti di pianificazione/programmazione territoriale: Relativamente all'Ambito interessato dall'industria Marconi, per il quale sono tutt'ora in corso indagini sui terreni, dovrà essere verificata l'assenza di inquinanti nei terreni e nella prima falda nelle zone interessare dall'attività della Ditta. Sarà inoltre opportuno realizzare adeguate barriere per tutelare le adiacenti zone residenziali dalle emissioni provocate dalla ditta insediata (rumore, emissioni in atmosfera, ...). A tal proposito si ricorda che l'eventuale delocalizzazione della pista, non dovrà essere collocata a ridosso di aree abitate o suscettibili di futura urbanizzazione e potrà avvenire solo dopo avere verificato l'assenza di inquinanti nei terreni e in prima falda."

				1			
		Nessuna Interazione					
	A. Impatto con il sistema delle tutele	Effetto non rilevante					
	storico architettoniche, paesistico	Effetto modesto					
	ambientali o sui vincoli	Effetto apprezzabile					
		Effetto rilevante					
-		Decremento					
ST/	B. Livello di incidenza in relazione al	Non rilevante					
00	dimensionamento residenziale	Incremento modesto					
SOF	differisionamento residenziale	Incremento apprezzabile					
DELLA PROPOSTA		Incremento rilevante					
I.A		Non incidente					
Œ	C. Localizzazione in rapporto ai sistemi urbani riconosciuti dal P.G.T.	In continuità, area interstiziale					
	adottato	Nelle adiacenze, con sviluppo lineare o incongruo/	incoerente con i sistemi urbani centrali				
		Esterno ai sistemi urbani centrali					
EFFETTI		Nessun effetto					
ш	D. Timelanta	Effetto poco apprezzabile					
	D. Tipologia	Effetto di rigenerazione urbana					
		Effetto di nuova previsione					
		Non rilevante					
	E. Livello di incidenza sul sistema degli ambiti agricoli	Marginale					
	amorti agricon	Consistente					
	A. Richiesta di variazione (ampliamento/stral	cia) della nuova provisioni del D.C.T.					
	A. Nichiesta di variazione (amphamento/strai	cio) delle ridove previsioni dei F.d.T.	Residenziale				
NE	B. Richiesta di nuova classificazione		Economica				
DI	B. McHesta di Huova ciassificazione		Agricola				
D D	C Pichiasta di variazione delle classificazioni	esistenti, modifica delle categorie di intervento	Agricola				
TIPO DI SERVAZIONE	D. Modifica di vincoli, rispetti, tutele, ambiti	<u></u>					
T	E. Aggiornamenti, perfezionamenti cartograf	<u> </u>					
0.5	F. Modifiche, perfezionamenti normativi	ici, errori materiali					
	G. Complesse (pareri Enti, U.T., etc.)						
	G. Complesse (pareri Enti, U.T., etc.)			٧			

Proposta di controdeduzione	Si propone di accogliere l'osservazione.
Sintesi degli impatti sul sistema ambientale	L'osservazione e la proposta di controdeduzione non producono variazioni e quindi effetti sull'ambiente.

OSSERVAZIONE:	NON ACCOLTA	NON ACCOLTA PA	RZIALMENTE		A	cco	OLTA PARZIALMENTE	ACCOLTA	✓
VOTAZIONE:	PRESENTI	VOTANTI		FAVO	REVOLI		CONTRARI	ASTENUTI	

I ISTRUTTORIA OSSERVAZIONI E PROPOSTE DI CONTRODEDUZIONE		DATA EMISSIONE	AGGIORNAMENTO	FOGLIO	
		Giugno 2011	Luglio 2011	111	
	CONSULENTE GEOLOGICO ENGEO srl – Dott. Carlo Caleffi		CONSULENTE SISTEMA AGRICOLO Dott. Nicola Balboni	CONSULENTE SETTORE COMMERCIALE AST&P	

POLARIS - Studio Associato - Via P. Verri. 33 - 46100 Mantova - Tel. 0376.248808 - www.studiopolaris.eu	PROF. ING. UGO BERNINI	COLLABORATORI
FOLANI3 - 310010 Associato — via P. Verri, 33 - 46100 Mantova - 1el. 03/6.248808 - www.studiopolaris.eu	PROP. ING. OGO BERNINI	Geom. Matteo Rodella

Protocollo	Data	Località	Nominativo Osservante	Osservazione n.
14510	31/05/2011	LEVATA	FINCOMET SPA	46

Tavola del P.G.T. Adottato	Zonizzazione del P.G.T. Adottato
PR B.1.1	ZTE 2

Sintesi dell'osservazione Il proponente osserva e chiede quanto segue: "Al fine di consentire una distribuzione planimetrica più ordinata e razionale sia degli spazi pubblici (strade e parcheggi) che degli spazi privati, si chiede di rettificare il confine tra i mappali 1075, 1076, 1732. 1733 e 1079, rendendo i confini tra spazi privati e spazi pubblici ortogonali tra loro (v. disegno allegato), pur garantendo, ovviamente, il rispetto delle superfici di cessione e a standard secondo quanto previsto dall'atto unilaterale d'obbligo."

		N		
		Nessuna Interazione		$\overline{}$
	A. Impatto con il sistema delle tutele	Effetto non rilevante		<b>✓</b>
	storico architettoniche, paesistico	Effetto modesto		
	ambientali o sui vincoli	Effetto apprezzabile		
		Effetto rilevante		
4		Decremento		
ST/	B. Livello di incidenza in relazione al	Non rilevante		✓
0	dimensionamento residenziale	Incremento modesto		
Ö	annensionamento residenziale	Incremento apprezzabile		
PR		Incremento rilevante		
IA		Non incidente		<b>✓</b>
DELLA PROPOSTA	C. Localizzazione in rapporto ai sistemi urbani riconosciuti dal P.G.T.	In continuità, area interstiziale		
	adottato	Nelle adiacenze, con sviluppo lineare o incongruo	/incoerente con i sistemi urbani centrali	
		Esterno ai sistemi urbani centrali		
EFFETTI		Nessun effetto		✓
ш	D. Tipologia	Effetto poco apprezzabile		
	D. Tipologia	Effetto di rigenerazione urbana		
		Effetto di nuova previsione		
		Non rilevante		✓
	E. Livello di incidenza sul sistema degli ambiti agricoli	Marginale		
	ambiti agricon	Consistente		
	A. Richiesta di variazione (ampliamento/stral	sia\ dalla musua provisioni dal D.C.T.		
	A. Nichiesta di variazione (amphamento/strai	cioj delle ndove previsioni dei P.G.T.	Davidanciala	
핒	0.001		Residenziale	
_ 0	B. Richiesta di nuova classificazione		Economica	
DI O			Agricola	
TIPO DI SERVAZIONE		esistenti, modifica delle categorie di intervento		
TI	D. Modifica di vincoli, rispetti, tutele, ambiti	<u> </u>		
OS	E. Aggiornamenti, perfezionamenti cartograf	ici, errori materiali		<b>✓</b>
	F. Modifiche, perfezionamenti normativi			
	G. Complesse (pareri Enti, U.T., etc.)			

Proposta di controdeduzione

Si propone di accogliere l'osservazione.

Sintesi degli impatti sul sistema ambientale

L'osservazione e la proposta di controdeduzione non producono variazioni e quindi effetti sull'ambiente.

OSSERVAZIONE:	NON ACCOLTA	NON ACCOLTA PA	RZIALMENTE		A	cco	OLTA PARZIALMENTE	ACCOLTA	✓
VOTAZIONE:	PRESENTI	VOTANTI		FAVO	REVOLI		CONTRARI	ASTENUTI	

ISTRUTTORIA OSSERVAZIONI E PROPOSTE DI CONTRODEDUZIONE		DATA EMISSIONE	AGGIORNAMENTO	FOGLIO	
		Giugno 2011	Luglio 2011	112	
***************************************			CONSULENTE SISTEMA AGRICOLO Dott. Nicola Balboni	CONSULENTE SETTORE COMMERCIALE AST&P	

## **CITTÀ DI CURTATONE**

Protocollo	Data	Località	Nominativo Osservante	Osservazione n.
15418	09/06/2011	CURTATONE	GEOM. ANGELO LUCCHINI PER BIANCA MARCONI, FEDERICO E ANNAMARIA BIFFI	47

Tavola del P.G.T. Adottato	Zonizzazione del P.G.T. Adottato
PR B.1.1	

Sintesi dell'osservazione Il proponente osserva e chiede quanto segue: "nella planimetria della zonizzazione della frazione Curtatone del P.G.T. è evidenziata una situazione dei fabbricati (vedi Mapp 61) risalente agli anni cinquanta, per conoscenza personale, e non mai regolarmente censita nelle varie lustrazioni susseguitasi nel tempo, e solo ultimamente con appositi tipi mappali si è provveduto alla esatta introduzione in mappa di detti immobili esistenti. Si vuole qui affermare che gli immobili oggetto del nuovo accatastamento sono asserviti all'uso agricolo a corredo dell'area rurale di proprietà."

		Nessuna Interazione		
	A. Impatto con il sistema delle tutele	Effetto non rilevante		<b>-</b>
	storico architettoniche, paesistico	Effetto modesto		
	ambientali o sui vincoli	Effetto apprezzabile		
		Effetto rilevante		
		Decremento		
ΔT		Non rilevante		<b>-</b>
OS	B. Livello di incidenza in relazione al	Incremento modesto		
ОР	dimensionamento residenziale	Incremento apprezzabile		
PR		Incremento rilevante		
DELLA PROPOSTA		Non incidente		<b>/</b>
급	C. Localizzazione in rapporto ai sistemi			
	urbani riconosciuti dal P.G.T.	Nelle adiacenze, con sviluppo lineare o incongruo/i	ncoerente con i sistemi urbani centrali	
E	adottato	Esterno ai sistemi urbani centrali		
EFFETTI		Nessun effetto		✓
ш		Effetto poco apprezzabile		
	D. Tipologia	Effetto di rigenerazione urbana		
		Effetto di nuova previsione		
		Non rilevante		✓
	E. Livello di incidenza sul sistema degli	Marginale		
	ambiti agricoli	Consistente		
	A 8:1:			
	A. Richiesta di variazione (ampliamento/stral	icio) delle nuove previsioni dei P.G.T.	Ta	
岁	0.001		Residenziale	
_ 0	B. Richiesta di nuova classificazione		Economica	
TIPO DI SSERVAZION	C Dishipsto di povinzione delle eleifiii	osistanti madifina della satagoria di interessat-	Agricola	
TIPO	D. Modifica di vincoli, rispetti, tutele, ambiti	esistenti, modifica delle categorie di intervento		
SE		<u> </u>		-
OS	E. Aggiornamenti, perfezionamenti cartograf     F. Modifiche, perfezionamenti normativi	ici, erron materiali		<b>, v</b>
	G. Complesse (pareri Enti, U.T., etc.)			

Proposta di controdeduzione

Si prende atto del nuovo frazionamento, ma si deve proporre il non accoglimento parziale dell'osservazione in quanto graficamente si può prendere atto della variazione nella cartografia, ma le variazioni alla mappa catastale di base potranno essere recepite solo dall'Agenzia del Territorio, che ci fornirà periodicamente gli aggiornamenti di mappa.

Sintesi degli impatti sul sistema ambientale

L'osservazione e la proposta di controdeduzione non producono variazioni e quindi effetti sull'ambiente.

OSSERVAZIONE:	NON ACCOLTA	NON ACCOLTA PA	RZIALMENTE	✓	AC	COL	LTA PARZIALMENTE	ACCOLTA	
VOTAZIONE:	PRESENTI	VOTANTI	F	AVOF	REVOLI		CONTRARI	ASTENUTI	

ISTRUTTORIA OSSERVAZIONI E PROPOSTE DI CONTRODEDI IZIONE		DATA EMISSIONE	AGGIORNAMENTO	FOGLIO	
		Giugno 2011	Luglio 2011	113	
			CONSULENTE SISTEMA AGRICOLO Dott. Nicola Balboni	CONSULENTE SETTORE COMMERCIALE AST&P	

POLARIS - Studio Associato – Via P. Verri. 33 - 46100 Mantova - Tel. 0376.248808 - www.studiopolaris.eu	PROF. ING. UGO BERNINI	COLLABORATORI
- Siudio Associdio — Via P. Verri, 33 - 46100 Mantova - 1el. 03/6.248808 - www.studiopolaris.eu	PROP. ING. OGO BERNINI	Geom. Matteo Rodella

CONSULENTE IN ECOLOGIA APPLICATA

Dott. Gianluca Vicini

15	5542	10	0/06/2011						F	Progra	PROVII ore Pia mmazio ervizio <i>l</i>	nifica	azion Asset	e Terri to del	toriale Territe	•			4	<b>18</b> a	)
Tavola	del P.G.T.	Adoti	tato							Zoniz	zazione	del P	P.G.T.	Adottat	:0						
	Sintesi esservazion	e	Valutazione di La valutazione indicazioni di s	generale, eguito ripo	risult	ante dall'e	esam							•							
	storico	arch	n il sistema del nitettoniche, p o sui vincoli		Ef Ef	essuna Inte fetto non r fetto mode fetto appre fetto rileva	rileva esto ezzal	ante													
PROPOSTA		Decremento Non rilevante Incremento modesto Incremento apprezzabile Incremento rilevante  Non incidente  Non incidente																			
EFFETTI DELLA PROPOSTA		ric	ne in rapporto a onosciuti dal		In No	Non incidente  In continuità, area interstiziale  Nelle adiacenze, con sviluppo lineare o incongruo/incoerente con i sistemi urbani centrali  Esterno ai sistemi urbani centrali  Nessun effetto															
H	D. Tipologia					essun effet fetto poco fetto di rig fetto di nu	app gener	razione u	urbana												
	ambiti :	agrico			Co	on rilevant larginale onsistente															
O DI			ariazione (amplia uova classificazio		ilcio)	delle nuov	ve pr	evisioni (	del P.G	i.T.		-		enziale omica ola							
TIPO	D. Modifica	di vii	riazione delle cla ncoli, rispetti, tut ii, perfezionamer	ele, ambiti	agri	coli di inter	resse	e strategi		di inter	vento										
0	F. Modifich	ie, pei	rfezionamenti no areri Enti, U.T., e	rmativi																	<b>√</b>
	oposta di odeduzion		Si propone di a	· · · · · · · · · · · · · · · · · · ·	ı pres	sa d'atto.															
	degli impatti na ambiental		L'osservazione	e la propos	sta di	controded	duzio	ne non p	produc	ono var	iazioni e (	quindi	i effett	i sull'aml	oiente.						
VOTAZ	VAZIONE:			ACCOLTA ESENTI		NON		OLTA PA	ARZIALI	MENTE	FAVORE	VOLI	1 1	LTA PAR		NTE NTRARI		L		ACCOLTA ASTENUT	<u> </u>
ISTRITT	ORIA OSSER	VAZIC	ONI E PROPOSTE	DI CONTRI	ODF	DUZIONE	DA	ATA EMIS	SSIONE				SIORN/	AMENTO			FOG	GLIO			

Giugno 2011

ECONORD srl

CONSULENTE ACUSTICO

CONSULENTE GEOLOGICO

ENGEO srl – Dott. Carlo Caleffi

POLARIS - Studio Associato - Via P. Verri, 33 - 46100 Mantova - Tel. 0376.248808 - www.studiopolaris.eu

Luglio 2011

Dott. Nicola Balboni

CONSULENTE SISTEMA AGRICOLO

PROF. ING. UGO BERNINI

CONSULENTE SETTORE COMMERCIALE

AST&P

COLLABORATORI

Geom. Matteo Rodella

Prot	ocollo	Data		Località			Nomir	nativ	o Oss	ervante					Osservaz	ione	n.
15	542	10/06/20	11				PROVIN ettore Pian grammazio Servizio A	ifica ne A	zione	e Territo to del To	oriale, erritorio	)			48	b	
Tavola	del P.G.T.	Adottato				Zo	nizzazione o	del P.	.G.T. /	Adottato							
	Sintesi sservazion	e Si veda	pagina allegata se	guente.													
				Nessuna Inter	azione												
	A. Impatto	con il sister	ma delle tutele	Effetto non ril	evante												
			che, paesistico	Effetto modes	sto												
	ambien	tali o sui vinc	oli	Effetto apprez	zzabile												
				Effetto rilevan	nte												-
				Decremento													
ST/				Non rilevante													
Ö		di incidenza ionamento re	in relazione al	Incremento m	nodesto												
JO.	unnens	ionamento re	Sideriziale	Incremento ap	pprezzabile												
PR				Incremento ri	levante												
Ι				Non incidente													
EL			porto ai sistemi	In continuità,	area intersti	ziale											
EFFETTI DELLA PROPOSTA	urbani adottat		i dal P.G.T.	Nelle adiacena	ze, con svilup	opo linear	e o incongruo,	/incoe	erente	con i siste	mi urbani	cent	trali				
E	auottat	.0		Esterno ai sist	emi urbani c	entrali											
H				Nessun effetto	0												
Ш				Effetto poco apprezzabile													
	D. Tipolog	ia		Effetto di rigenerazione urbana													
				Effetto di nuova previsione  Non rilevante													
	E. Livello	di incidenza s	ul sistema degli	Marginale													
	ambiti	agricoli		Consistente													
				Consistence													
	A. Richiesta	a di variazione (	ampliamento/str	alcio) delle nuove	previsioni d	el P.G.T.											
ш									Resid	enziale							
NO	B. Richiesta	a di nuova class	ificazione						Econo	omica							
DIZIG									Agrico	ola							
TIPO DI ERVAZIO	C. Richiesta	di variazione d	delle classificazion	i esistenti, modifi	ica delle cate	egorie di ir	itervento										
E H	D. Modifica	di vincoli, risp	etti, tutele, ambit	i agricoli di intere	sse strategio	:0											
TIPO DI OSSERVAZION	E. Aggiorna	menti, perfezio	onamenti cartogra	ifici, errori materi	iali												
O	F. Modifich	e, perfezionam	nenti normativi														
	G. Comples	se (pareri Enti,	U.T., etc.)													<b>*</b>	
Proposta di controdeduzione Si veda pagina allegata seguente.																	
	degli impatti na ambiental		razione e la propo	sta di controdedu	uzione non p	roducono	variazioni e q	uindi	effetti	sull'ambie	ente.						
OSSERV	/AZIONE:		NON ACCOLTA	NON A	ACCOLTA PAF	RZIALMEN	TE		ACCO	LTA PARZI	ALMENTE				ACCO	DLTA	✓
VOTAZ	IONF:		PRESENTI	,	VOTANTI		FAVORE	/011			CONTRA	ARI	Г	T	ASTE	NUTI	T
TOTAL				1		<u> </u>							Щ	1			
			ADOSTE DI CONTO	00501310815	DATA EMISS	SIONE		AGG	IORNA	MENTO		$\neg$	FOG				

POLARIS - Studio Associato — Via P. Verri, 33 - 46100 Mantova - Tel. 0376.248808 - www.studiopolaris.e	PROF. ING. UGO BERNINI	COLLABORATORI Geom. Matteo Rodella
--	------------------------	---------------------------------------

Luglio 2011

Dott. Nicola Balboni

CONSULENTE SISTEMA AGRICOLO

115

AST&P

CONSULENTE SETTORE COMMERCIALE

Giugno 2011

ECONORD srl

CONSULENTE ACUSTICO

ISTRUTTORIA OSSERVAZIONI E PROPOSTE DI CONTRODEDUZIONE

CONSULENTE IN ECOLOGIA APPLICATA

Dott. Gianluca Vicini

CONSULENTE GEOLOGICO ENGEO srl – Dott. Carlo Caleffi

CITTÀ DI CURTATONE P.G.T.

## **Allegato**

Osservazione n.

48b

## Sintesi dell'osservazione

La Provincia ha formulato le seguenti indicazioni in merito alle interferenze con elementi di valenza paesaggistica esistenti e alle opere mitigative previste per alcuni ambiti di trasformazione:

- ATEC 101 di preservare tutte le alberature esistenti all'interno del perimetro dell'ambito di trasformazione (area boscata di 18.000 mq a sud
  e fasce alberate a nord e a ovest) e di concentrare l'edificazione solo nella parte già interessata dalle costruzioni, riducendo anche la SLP
  consentita.
- ATR 204 di preservare tutte le alberature già esistenti sul perimetro dell'ambito di trasformazione, eventualmente integrate con nuovi elementi.
- ATR 301 di preservare, per quanto possibile, le alberature d'alto fusto esistenti all'interno del perimetro dell'ambito di trasformazione.
- ATS 401 pur concordando con la fascia a verde prevista sui tre lati del comparto, di prevedere una fascia a verde anche verso l'area agricola sul lato sud del comparto.

# Proposta di controdeduzione

Si propone di accogliere le indicazioni formulate dalla Provincia precisando, in merito all'ATEC 101, che la indicazione della Provincia induce una sostenibilità economica assai ridotta rendendo quindi meno probabile il raggiungimento dell'obiettivo principale che consisteva nella delocalizzazione dell'allevamento esistente rispetto al nucleo abitato di Grazie eliminando la criticità attuale. Il mantenimento delle alberature poste a sud, a ovest e a nord dell'azienda, pur internamente al perimetro dell'ambito, induce una rivisitazione dell'ATEC 101 che consiste nell'eliminare le due fasce di bordo fuori comparto poste a sud ed a ovest in quanto compensative della vegetazione interna ma diverso posizionamento dei servizi fuori comparto e un indice Ut=0,70 mg/mg con la conseguente rideterminazione dei parametri correlati, dei contenuti sia della scheda, sia degli obiettivi che dello schema grafico proposto.

ISTRUTTORIA OSSERVAZIONI E PR	OPOSTE DI CONTRODEDUZIONE	DATA EMISSIONE Giugno 2011	AGGIORNAMENTO Luglio 2011	FOGLIO 116		
			CONSULENTE SISTEMA AGRICOLO Dott. Nicola Balboni	CONSULENTE SETTORE COMMERCIALE AST&P		

Prot	ocollo	Data	L	ocalità			Nomir	nativo	o Osser	rvante				0	sservazi	ione	n.
15	542	10/06/2011					PROVIN Settore Pian ogrammazio Servizio A	ifica ne A	zione Assetto	Territo del Te	riale, rritorio				48	C	
Tavola	del P.G.T.	Adottato				7	Zonizzazione d	del P.	G.T. Ac	dottato							
	Sintesi sservazion	Si veda pagina	allegata seg	uente.													
				Nessuna Inter	azione												
	A. Impatto	con il sistema de	elle tutele	Effetto non ril	evante												
		architettoniche,	paesistico	Effetto modes	sto												
	ambien	tali o sui vincoli		Effetto apprez	zzabile												
				Effetto rilevan	nte												
4				Decremento													
ST/				Non rilevante													
Ö		di incidenza in rel ionamento residen:		Incremento m	nodesto												
Ö	unnens	ionamento residen	Liaic	Incremento a	pprezzabile												
PR				Incremento ri	levante												
I				Non incidente	)												
EFFETTI DELLA PROPOSTA		azione in rapporto riconosciuti da		In continuità,	area intersti	ziale											
	adottat		P.G.1.	Nelle adiacen	ze, con sviluր	opo linea	are o incongruo,	/incoe	erente co	on i sister	mi urbani c	cent	rali				
<u> </u>				Esterno ai sist	emi urbani c	entrali											
臣				Nessun effette	0												
ш	D. Timeles	:_		Effetto poco apprezzabile													
	D. Tipolog	ıa		Effetto di rigenerazione urbana													
				Effetto di nuova previsione													
				Non rilevante													
		di incidenza sul sist	ema degli	Marginale													
	ambiti	agricon		Consistente													
	A D: 1: .	1	. / .			1007									1		
	A. Richiesta	di variazione (amplia	amento/stra	icio) delle nuove	previsioni a	ei P.G. I.	•										
빌								<b>-</b>	Residen								
_ 0	B. Richiesta	di nuova classificazio	one					<u> </u>	Econom								
O D AZI	6 6:1: 1		.6						Agricola	<b>a</b>							
TIPO DI OSSERVAZION		di variazione delle cl					intervent0										
SE		di vincoli, rispetti, tu		_		:0											
OS		menti, perfezioname		ici, errori materi	ıaıı												
		e, perfezionamenti n															
	G. Comples	se (pareri Enti, U.T., e	ett.)														
	oposta di odeduzion	Si veda pagina	allegata seg	uente.													
	degli impatti na ambiental		e e la proposi	ta di controdedu	uzione non p	roducon	o variazioni e q	uindi (	effetti sı	ull'ambie	nte.						
OSSER\	/AZIONE:	NON	ACCOLTA	NON A	ACCOLTA PAI	RZIALME	NTE		ACCOLT	A PARZIA	LMENTE				ACCO	LTA	✓
VOTAZ	IONE:	DR	ESENTI		VOTANTI		FAVOREV	/011			CONTRAI	RI			ASTEN	IUTI	П
VOTAZ	ONL.	FN	LJLIAII		JAMII		IAVOREV	, 011			CONTRAI				731EI	.011	<u>.                                    </u>
			DI CONT	ADEDUZIONE	DATA EMIS	SIONE		AGGI	IORNAN	1ENTO		Ţ	FOG				

POLARIS - Studio Associato - Via P. Verri, 33 - 46100 Mantova - Tel. 0376,248808 - www.studiopolaris.eu	PROF. ING. UGO BERNINI	COLLABORATORI
- Via P. verri, 33 - 46100 Mantova - Tel. 0376.248808 - www.studiopolaris.eu	FROF. ING. OGO BERNINI	Geom. Matteo Rodella

Luglio 2011

Dott. Nicola Balboni

CONSULENTE SISTEMA AGRICOLO

117

AST&P

CONSULENTE SETTORE COMMERCIALE

Giugno 2011

ECONORD srl

CONSULENTE ACUSTICO

ISTRUTTORIA OSSERVAZIONI E PROPOSTE DI CONTRODEDUZIONE

CONSULENTE IN ECOLOGIA APPLICATA

Dott. Gianluca Vicini

CONSULENTE GEOLOGICO ENGEO srl – Dott. Carlo Caleffi

Osservazione n.

P.G.T

48c

## **Allegato**

La Provincia ha formulato le seguenti indicazioni in merito al sistema infrastrutture, mobilità e trasporti:

• visto che il percorso ciclabile Angeli-Grazie c.d. "naturalistico", ovvero quello posto all'interno della riserva "Valli del Mincio", questo Ente ha avviato la procedura espropriativa, poiché l'opera è inserita nel Programma Triennale dei LL.PP. 2011-13 della Provincia, risulta conforme al PRGC vigente ed ha il progetto definitivo approvato mediante Conferenza dei Servizi in data 21.11.2007; a riguardo si rileva che tale percorso è stato inserito esclusivamente nel Documento di Piano dell'approvando P.G.T. e non anche nel Piano delle Regole, le cui indicazioni hanno carattere vincolante e producono effetti diretti sul regime giuridico dei suoli; pertanto si chiede di attuarne la completa conformità recependo il tracciato anche nel piano delle regole.

### Sintesi dell'osservazione

- di norma non saranno consentiti nuovi innesti diretti di Lottizzazione sulla rete stradale provinciale esistente o in fase di
  progettazione/realizzazione in deroga ai limiti previsti dal Codice della Strada; la viabilità interna ai Piani Attuativi dovrà essere di preferenza
  collegata al sistema delle intersezioni a rotatoria qualora esistente o previste negli elaborati del Documento di Piano, ove le caratteristiche
  tecniche delle stesse lo consentano; in alternativa si dovrà usufruire del collegamento con la viabilità comunale a servizio dei comparti
  adiacenti già urbanizzati; saranno comunque valutate caso per caso le ipotesi viabilistiche contenute nei singoli ambiti di trasformazione
  quando questi siano giunti alla fase esecutiva.
- ATR 204 la riconversione dell'ambito da destinazione produttive a residenziali comporta una valutazione sulla idoneità del passo carraio
  esistente sulla ex S.S.10 alle nuove funzioni in oggetto, tale valutazione è rinviata alla fase attuativa dell'ambito, concordando
  preventivamente un eventuale adeguamento con l'Ufficio Concessioni dell'Ente.
- ATEC 101 si ribadisce che l'attuazione del comparto è subordinata alla stipula di apposita Convenzione con il Comune di Curtatone ed il
  Concessionario Autostradale; pertanto l'attivazione sarà conseguente all'avvio della procedura di realizzazione dell'Autostrada MantovaCremona ed in particolare della rotatoria prevista sulla ex S.S.10; si verifichi la compatibilità geometrica dell'accesso al comparto in oggetto
  con le previsioni progettuali per la costruzione della suddetta nuova rotatoria sulla ex S.S.10.
- ATR 502 l'accessibilità al comparto dovrà essere assicurata esclusivamente da Via Parri o Via Gementi.

# Proposta di controdeduzione

Si propone di accogliere le indicazioni formulate dalla Provincia precisando quanto segue:

- In merito all'ATR 204 l'ambito prevede un indice di utilizzazione fondiario assai ridotto con l'inserimento quindi di una capacità insediativa modesta (solo di alcune abitazioni). Il carico urbanistico quindi è sicuramente pari o inferiore a quello attuale essendo l'area classificata quale zona produttiva. Pertanto si può ritenere che non vi sarà aggravio del livello di servizio per l'esistente passo carraio.
- con riferimento all'ATEC 101 si precisa che l'intervento dovrà essere coordinato con la fase espropriativa dell'Autostrada Mantova-Cremona
  ma soprattutto dovrà essere sottoscritta apposita convenzione finalizzata alla definizione di un piano di dismissione programmato e
  controllato di non semplice ed immediata attuazione quindi non conseguente alla realizzazione della rotatoria per la evidente differenza dei
  tempi di esecuzione.

ISTRUTTORIA OSSERVAZIONI E PR	OPOSTE DI CONTRODEDUZIONE	DATA EMISSIONE Giugno 2011	AGGIORNAMENTO Luglio 2011	FOGLIO 118		
			CONSULENTE SISTEMA AGRICOLO Dott. Nicola Balboni	CONSULENTE SETTORE COMMERCIALE AST&P		

POLARIS - Studio Associato - Via P. Verri, 33 - 46100 Mantova - Tel. 0376.248808 - www.studiopolaris.eu PROF. ING. UGO BERNINI COLLABORATORI Geom. Matteo Rodella

Drot	tocollo	Data		.ocalità			Vominati	vo Osservante		Osservazione n.					
PIOU	.000110	Data		Ocalita						Osservazione II.					
							_	A DI MANTOVA							
15	5542	10/06/2011				Settore	Pianific	azione Territoriale,		48d					
	,5 1 <b>L</b>	10,00,2011				Programn	nazione	Assetto del Territorio		40U					
						Servi	zio Asse	tto del Territorio							
Tavola	del P.G.T.	Adottato				Zonizzaz	ione del F	P.G.T. Adottato							
	Sintesi	Si veda pagina	allegata seg	uente.											
dell'd	osservazion	ne													
				Nessuna Interaz	zione										
ł	A. Impatt	o con il sistema de	lle tutele	Effetto non rilev	/ante										
	-	architettoniche,		Effetto modesto	)										
		ntali o sui vincoli		Effetto apprezza	abile										
				Effetto rilevante											
				Decremento											
EFFETTI DELLA PROPOSTA				Non rilevante											
0.0		di incidenza in rel		Incremento modesto											
ОР	dimens	sionamento residenz	riale	Incremento apprezzabile											
PR				Incremento rile	vante										
4				Non incidente											
급		zazione in rapporto		In continuità, ar	ea interstizial	e									
0		riconosciuti da	I P.G.T.				ngruo/inco	oerente con i sistemi urbani o	entrali						
E	adotta	το		Esterno ai sister											
뿐				Nessun effetto											
ü				Effetto poco apprezzabile											
	D. Tipolog	gia		Effetto di rigenerazione urbana											
				Effetto di nigenerazione di bana											
				Non rilevante											
		di incidenza sul sist	ema degli	Marginale											
	ambiti	agricoli		Consistente											
	A. Richiest	a di variazione (amplia	mento/stral	lcio) delle nuove p	revisioni del I	P.G.T.									
ш								Residenziale							
_ 0	B. Richiest	a di nuova classificazio	one					Economica							
TIPO DI SSERVAZIO								Agricola							
TIPO	-	a di variazione delle cl				rie di interven	to								
E H		a di vincoli, rispetti, tu		_											
055		amenti, perfezioname		ici, errori material	li										
		he, perfezionamenti no													
	G. Comple	sse (pareri Enti, U.T., e	etc.)							✓					
	oposta di rodeduzion	Si veda pagina	allegata seg	uente.											
COIILI	oueuuzion														
Sintosi	dogli impatti	icul													
	degli impatti na ambienta	l l'osservazione	e la propost	ta di controdeduzi	ione non prod	ucono variazio	oni e quind	li effetti sull'ambiente.							
31316[[	ia ai i i piei i la														
OSSER	VAZIONE:	NON	ACCOLTA	NON AC	COLTA PARZI	ALMENTE		ACCOLTA PARZIALMENTE	<b>√</b>	ACCOLTA					
						· · · · · · · · · · · · · · · · · · ·									
VOTAZ	IONE:	PR	ESENTI	V	OTANTI	FA	VOREVOLI	CONTRAI	RI	ASTENUTI					
ICTOLITY	TODIA OCCES	NAZIONI E DDODOCT	DICONTRO	DEDUZIONE	ATA EMISSIO	NE	AGO	GIORNAMENTO	FOGLI	0					
ISTRUTT	UKIA USSER	RVAZIONI E PROPOSTE	CONTRO		iugno 2011			lio 2011	119						

POLARIS - Studio Associato - Via P. Verri, 33 - 46100 Mantova - Tel. 0376.248808 - www.studiopolaris.eu	PROF. ING. UGO BERNINI	COLLABORATORI Geom. Matteo Rodella
---	------------------------	---------------------------------------

Luglio 2011

Dott. Nicola Balboni

CONSULENTE SISTEMA AGRICOLO

119

AST&P

CONSULENTE SETTORE COMMERCIALE

Giugno 2011

ECONORD srl

CONSULENTE ACUSTICO

CONSULENTE IN ECOLOGIA APPLICATA

Dott. Gianluca Vicini

CONSULENTE GEOLOGICO ENGEO srl – Dott. Carlo Caleffi

## **Allegato**

Osservazione n.

48d

Sintesi dell'osservazione La Provincia ha formulato le seguenti indicazioni in merito alle politiche per il sistema paesistico-ambientale:

- ZTE 256 MARCONI nell'elaborato B.4 Quaderno delle zone di trasformazione a forte specificità sono state inserite due schede di progetto contrasti tra loro, che probabilmente riguardano due fasi progettuali successive; in merito si concorda con la seconda scheda di progetto (già concordata in fase di VAS), in cui si evidenzia lo spostamento della pista posta attualmente a nord del perimetro (dentro al perimetro della Riserva Naturale) nella zona a est (sopra la ex S.S.10). In merito alla perimetrazione del T.U.C. e dell'area produttiva Marconi, in relazione anche all'elaborato già presentato in merito alla correzione di errore cartografico in fase di VAS, si precisa che in tale ambitio prevale sempre la pianificazione del P.T.C. del Parco del Mincio, che individua l'area come zona della Riserva Naturale Valli del Mincio. Pertanto si chiede di specificare nelle norme la prescrizione sovraordinata della Provincia di Mantova per cui la modifica del T.U.C. con destinazione produttiva è condizionata alla modifica del P.T.C. del Parco del Mincio e del Piano della Riserva Valli del Mincio.
- In merito al recepimento dei vincoli sovraordinati, nella tavola specifica del documento di piano, si rileva che non é stato inserito il vincolo di
  tutela paesaggistica, ai sensi del D.Lgs.42/804 ex L.431/85, su una porzione del canale Fossaviva, posto a sud del territorio comunale,
  pertanto si chiede al Comune di inserire apposito perimetro nella tavola del DdP.

Si propone di accogliere parzialmente le indicazioni formulate dalla Provincia precisando quanto segue in merito alle politiche di intervento per il sistema paesistico-ambientale:

in merito alla ZTE 256 MARCONI le due schede di progetto sono state concordate ed approvate in sede di VAS dai partecipanti come risulta dai verbali della Conferenza. Le due schede non contrastano tra loro ma rappresentano due fasi successive e conseguenziali. La prima fotografa e rappresenta lo stato dei luoghi, fase da cui non può esimersi la pianificazione, rappresentando l'area 1 in cui è concentrata l'edificazione e l'area 2 destinata esclusivamente e funzionalmente a pista di collaudo per i mezzi civili e militari ed in cui non é ammessa nè ogni altra funzione nè ogni attività edificatoria. Entrambe, da tempo, svolgono la funzione sopradetta e però entrambe rientrano nei limiti del Parco del Mincio. La seconda scheda, preso atto della incoerenza degli strumenti pianificatori in genere, ha recepito l'indicazione fornita dalla Conferenza ambientale disponendo che entro 90 giorni dalla adozione sia attivato dal Comune di Curtatone il tavolo istituzionale composto dalla Regione Lombardia, dal Parco del Mincio, dalla Provincia di Mantova e dal Comune di Curtatone stesso, al fine di attivare le procedure per adeguare e conformare tutti livelli di pianificazione per l'ottenimento degli obiettivi urbanistici, riportati e sintetizzati nella scheda sopracitata consistenti, in sintesi, nella delocalizzazione a sud della pista di collaudo e pertanto liberando la zona valliva con l'obbligo di ripristinare l'ambiente naturale. Cioè cerca di attivare, tramite una Conferenza di Servizi, un'attività finalizzata a coordinare, allineare e conformare tutti i livelli di pianificazione. Coerentemente con le specificazioni sopraesposte non si può che confermare e disegnare il T.U.C. proposto essendo rappresentativo di uno stato dei luoghi ed evidenziare che contemporaneamente sull'area sono presenti sia la pianificazione del Parco del Mincio (zona Riserva delle Valli del Mincio) che la destinazione produttiva in essere nella zona -1- con capacità edificatoria, nella zona -2- senza capacità edificatoria e funzionali solo ed esclusivamente alla pista di collaudo. Si recepisce pertanto la prescrizione sovraordinata della Provincia di Mantova per cui la modifica del T.U.C. con destinazione produttiva è condizionata alla modifica del P.T.C. del Parco del Mincio e del Piano della Riserva Valli del Mincio.

Proposta di controdeduzione

Nella scheda 1/2 conseguentemente si inserisce la seguente precisazione:

"2 – La restante area è destinata funzionalmente ed esclusivamente a pista di collaudo per mezzi civili e militari ed è priva di capacità edificatoria.

La modifica del T.U.C. con destinazione produttiva inerente la porzione di area 2 posta a nord del terrazzo morfologico (cioè a nord dell'area 1) è condizionata alla modifica del P.T.C. del Parco del Mincio e del Piano della Riserva Valli del Mincio (osservazione 48d – Provincia di Mantova). Pertanto, nella fase transitoria, mantiene la classificazione E5 – Zona agricola di tutela del paesaggio e dei caratteri naturalistici prospicienti il fiume Po, il fiume Mincio e il fiume Oglio"

Nella scheda 2/2 conseguentemente si inserisce la seguente precisazione:

"La modifica del T.U.C. con destinazione produttiva inerente la porzione di area 3 posta a Nord del terrazzo morfologico (cioè a Nord dell'area 1) e dell'area 4 (a Est dell'area 2) è condizionata alla modifica del P.T.C. del Parco del Mincio e del Piano della Riserva Valli del Mincio da attivare mediante la procedura di cui alla scheda 2/2 da parte del Comune di Curtatone (osservazione 48d – Provincia di Mantova). Pertanto, nella fase transitoria, mantiene la classificazione E5 – Zona agricola di tutela del paesaggio e dei caratteri naturalistici prospicienti il fiume Po, il fiume Mincio e il fiume Oglio."

- 5. Monitoraggio dell'area"
- In merito al canale FOSSAVIVA si accoglie l'indicazione pur precisando che il Canale è stato derubricato con D.G.R. n°4/12028 del 25.07.1986 dal reticolo idraulico principale.

ISTRUTTORIA OSSERVAZIONI E PR	OPOSTE DI CONTRODEDUZIONE	DATA EMISSIONE Giugno 2011	AGGIORNAMENTO Luglio 2011	FOGLIO 120		
			CONSULENTE SISTEMA AGRICOLO Dott. Nicola Balboni	CONSULENTE SETTORE COMMERCIALE AST&P		

POLARIS - Studio Associato - Via P. Verri, 33 - 46100 Mantova - Tel. 0376.248808 - www.studiopolaris.eu

PROF. ING. UGO BERNINI

COLLABORATORI Geom. Matteo Rodella

### CARATTERISTICHE DELLA ZONA

Sigla:	ZTE 256	Denominazione:	MARCONI
Localizzazione:			CURTATONE

Funzione: Tessuto prevalentemente economico a forte specificità

Descrizione

L'area si trova nel centro abitato di Curtatone, confinata tra la ex S.S. 10 Padana Inferiore sul lato Sud, il canale "Osone nuovo" sul lato Ovest e il fiume Mincio sul lato Nord.

L'area è sede dell'azienda Marconi Industrial Service Spa, che ha iniziato la sua attività dopo la fine della Grande Guerra.

La perimetrazione dell'area è individuata nella documentazione storica precedentemente fornita.

#### OBIETTIVO GENERALE DELLA PIANIFICAZIONE

Consolidare e qualificare l'attività esistente in quanto espressione di valore storico e di eccellenza e unicità nel settore.

Definire, qualificare e valorizzare la fascia di interazione ambientale con la pregiata area agricola/naturalistica prospiciente.

### PARAMETRI URBANISTICI

Ш															Aree per se	rvizi	vizi		
	Tipologia di intervento	Tmax	Sf	Uf	SIp max	Destinazioni d	Destinazioni compatibili				H <sub>max</sub>	Rc	Sp	Parametri ı	minimi	ASmin	ASid	ASmon	
		(Anni)	(mq)	(mq/mq)	(mq)						(ml)	(%)	(%)		(mq)	(mq)	(mq)		
ı						Residenziale		SI	✓	NO				Residenziale	≥ 40 mq/ab				
	nato					Attività produttive (Artigianali e piccola e media industria)	✓	SI		NO				Attività produttive	≥ 30% SIp				
	convenzionato					್ಞ ESV		SI		NO				dettaglish MSV-	≥ 101% Slp com.				
:	nver					MSV-		SI	✓	NO				ਸ਼ੂੱ   MSV- ≥	≥ 110% SIp com.				
		-	69.300	0,70	48.510	MSV±		SI	✓	NO	12,00	50%	50%		≥ 125% Slp com.	VARIABILE	-	VARIABILE	
i	edilizio		*			MSV+ GSV		SI	✓	NO				MSV+	≥ 140% Slp com.				
								SI	✓	NO				ວັ <b>GSV</b>	≥ 201% Slp com.				
1	Titolo					Attività terziarie (Direzionale, servizi in genere, artigianato di servizio)		SI		NO				Attività terziarie	≥ 100% SIp				
						Altre destinazioni		SI		NO				Altre destinazioni	≥ 100% SIp				

## **OBIETTIVI E INDICAZIONI**

- L'impianto planivolumetrico dovrà attestare l'edificazione esclusivamente all'interno dell'area storicamente edificata e definita dal
  perimetro rappresentato in planimetria (1), mentre al di fuori l'area è destinata funzionalmente ed esclusivamente a pista di collaudo
  per mezzi civili/militari pesanti, e in parte costituita da una fascia a verde di rispetto, opportunamente alberata con essenze autoctone,
  tesa a valorizzare lo stato dei luoghi e a sottolineare la valenza paesistico-ambientale (2);
- ricerca di qualificazione della fascia verde di bordo al fine di ottenere un'interazione ambientale con l'area agricola;
- intervento attuativo attuabile anche per "stralci funzionali", condizionato alla presentazione di un progetto unitario che coinvolga le varie fasi realizzative;
- intervento da attuare con Titolo Edilizio Convenzionato;
- per quanto riguarda gli aspetti geologici ed idrogeologici, si evidenzia la prescrizione di effettuazione di studi geologici ed idrogeologici di dettaglio (D.M. 11.03.1988):
- in fase di progettazione e attuazione, si dovranno rispettare le norme relative all'inquinamento acustico;
- insediamento di attività con classe di pericolosità minore o uguale a quella esistente;
- l'intervento dovrà essere mirato alla qualificazione e definizione del complesso industriale storico, mediante un'elevata qualità edilizia e
  architettonica compatibile con l'esistente e con l'intorno, ambientalmente di elevato valore naturalistico e percettivo;
- monitoraggio dell'area.

L'azienda è oggetto di verifiche da parte degli organi inquirenti. In particolare, l'area posta a Nord del terrazzo morfologico, è sottoposta a verifica ambientale, che ad oggi sembra concentrarsi in un areale localizzato, per accertare la necessità o meno di interventi di bonifica. Tali aspetti sono in corso di valutazione e saranno determinati da parte degli Enti specificamente competenti con la conclusione delle procedure in corso.

### MITIGAZIONI E COMPENSAZIONI

- valorizzazione della variazione morfologica prossima al corso d'acqua mediante l'inserimento di una fascia a verde privato;
- valorizzazione della variazione morfologica di bordo mediante l'inserimento di una fascia a verde privato;
- realizzazione di un'adeguata schermatura arborea nella zona posta in fregio alla strada;
- l'intervento dovrà prevedere non meno del 10% della superficie posta in trasformazione da programmare per aree e interventi di rinaturalizzazione, anche esterni al comparto;
- la trasformazione dovrà prevedere la realizzazione di impianti di raccolta delle acque meteoriche che rallentino il deflusso delle acque e
  che possano prevedere il riutilizzo delle stesse;
- · ricerca di valorizzazione paesistica e morfologica del terreno;
- l'intervento dovrà realizzare le fasce di rispetto, opportunamente arborate con essenze autoctone, tese a valorizzare lo stato dei luoghi e a sottolinearne la valenza paesistico-ambientale;
- l'intervento dovrà garantire che almeno la metà della superficie rimanga permeabile.

### SCHEMA ESEMPLIFICATIVO DELLA ZONA

- 1 L'edificabilità è localizzata sull'area industriale storicamente edificata, definita in planimetria
- 2 La restante area è destinata funzionalmente ed esclusivamente a pista di collaudo per mezzi civili e militaried è priva di capacità edificatoria

La modifica del T.U.C. con destinazione produttiva inerente la porzione di area 2 posta a Nord del terrazzo morfologico (cioè a Nord dell'area 1) è condizionata alla modifica del PTC del Parco del Mincio e del Piano di Riserva Valli del Mincio (osservazione 48d - Provincia di Mantova) pertanto nella fase transitoria mantiene la classificazione "E5" - zona agricola di tutela del paesaggio e dei caratteri naturalistici prospicienti il fiume Po, il Mincio e il fiume Oglio.



### **DESCRIZIONE GENERALE**

In seguito alla recente comunicazione della ditta Marconi Industrial Service S.p.a. e agli incontri e verifiche effettuate, l'Amministrazione Comunale ha riscontrato l'esistenza di un puntuale e limitato errore cartografico, contenuto nei P.R.G.C. precedenti, a partire dall'originario Piano di fabbricazione del 1971, relativo a parte dell'area di pertinenza della ditta Marconi Industrial Services Spa. Le conseguenti verifiche effettuate valutando la documentazione fornita dall'azienda e gli atti conservati dal Comune hanno dimostrato che, a differenza del restante compendio aziendale, una porzione di area risultava avere erroneamente in parte destinazione E4 e in parte destinazione E5, pur essendo da oltre 40 anni destinata all'esercizio dell'attività produttiva (industria metalmeccanica - pista di collaudo per mezzi civili e militari).

L'Amministrazione ha quindi messo a disposizione e sottoposto al parere di recepimento della Conferenza ambientale di VAS la documentazione atta a provare l'errore cartografico e ha pertanto recepito nel P.G.T. la necessaria modifica cartografica, sia per la puntuale e limitata estensione dell'area da esse interessata, sia perché si è ritenuto doveroso recepire una situazione esistente da oltre 40 anni.

Evidenziato che il Documento di Piano ha individuato i seguenti obiettivi ed azioni:

OBIETTIVI STRATEGICI DEI DOCUMENTI DI PIANO COMUNALI	AZIONI
Tutelare gli ambiti di pregio garantendo la conservazione dei corridoi ecologici e valorizzando la formazione di nuove connessioni e relazioni tra le aree agricole e gli ambiti urbanizzati	Attivazione di interventi di recupero, riqualificazione o di proposta di un tavolo istituzionale per coordinare l'azione degli enti coinvolti quali Comune di Curtatone, Parco del Mincio, Provincia di Mantova, Regione Lombardia, al fine di adeguare e conformare tutte le normative ivi vigenti, di coordinarle e unificarle, di ridurre il carico antropico e valorizzare l'area ricompresa tra la ex 5.5. 10 ed il terrazzo morfologico del Mincio tra cui sono ricomprese Le Grazie, Le Cerchie, il Centro Tori, La Marconi, l'area ospedaliera e Le Ostle, al fine di programmare un unitarietà di proposte.
Recupero di opifici produttivi attivi o dismessi ma in centro urbano e incompatibili	Attivazione di un tavolo istituzionale di concertazione, al fine di attivare un accordo di programma finalizzato alla definizione degli interventi di messa in sicurezza delle aree della Marconi attualmente in fase di verifica, conformizzazione degli strumenti pianificatori sovraordinati, finalizzata al consolidamento e mantenimento dell'azienda Marconi e degli attuali posti di lavoro.

Il presente P.G.T. ha recepito l'indicazione fornita dalla Conferenza ambientale disponendo che entro 90 giorni dalla adozione sia attivato dal Comune di Curtatone il tavolo istituzionale composto dalla Regione Lombardia, dal Parco del Mincio, dalla Provincia di Mantova e dal Comune di Curtatone stesso, al fine di attivare le procedure per adeguare e conformare tutti i livelli di pianificazione per l'ottenimento degli obiettivi urbanistici, riportati e sintetizzati nella seguente scheda:

1. trasferimento e unificazione della pista di collaudo dei mezzi civili e militari dalla parte nord valliva (identificata con il n. 3) alla parte posta a nord della ex S.S. 10 "Padana Inferiore", nella parte alta (identificata con il n. 4) a parità di superficie fondiaria

Per concentrare l'attività della pista di collaudo per i mezzi civili e militari si rendono necessarie, di massima, le seguenti variazioni:

- PTC Parco del Mincio: conversione da zona art. 17 "Area di rispetto della Riserva Naturale Valli del Mincio a nuovo azzonamento da definire con la variante al PTC;
- PGT conversione da Zona Agricola E4 in ZTE (256) con limitazione d'uso all'attività di pista di collaudo come per l'area 2.

2.Intervento di dismissione dell'esistente pista di collaudo per mezzi civili e militari nella porzione identificata con il n. 3 in zona valliux con ripristino naturalistico dell'area in continuità a quella esistente con le seguenti variazioni:

- PTC Parco del Mincio: conferma zona art. 17
- PGT: pur confermando la classificazione a ZTE (256) tessuto produttivo si assoggetta l'area n. 3 con un vincolo di inedificabilità per la realizzazione di un filtro paesistico, mediante interventi tipo V3\_00 - V3\_01 - V3\_06 - V3\_06

Questa variazioni consente il raggiungimento degli obbiettivi sopra descritti con un miglioramento della situazione ambientale.

Le soluzioni tecnico-amministrative saranno proposte, valutate ed attivate congiuntamente dai componenti del sopracitato tavolo istituzionale, previa intesa preventiva e coordinata.

L'intervento dovrà assicurare un congruo equipaggiamento arboreo con costituzione di quinte arboree perimetrali ed il potenziamento della cortina vegetazionale naturale presente nella parte valliva.

Ricerca di qualificazione della fascia verde di bordo al fine di ottenere un'interazione ambientale con l'area agricola.

### SCHEMA ESEMPLIFICATIVO DELLA ZONA




#### DESCRIZIONE DEGLI INTERVENTI

- Area produttiva in cui confermare la concentrazione della capacità edificatoria
   Area destinata funzionalmente ed esclusivamente a pista di collaudo per mezzi civili e militari
- Intervento di dismissione dell'esistente pista di collaudo per mezzi civili e militari con ripristino naturalistico dell'area in continuità a quella esistente.
  - PTC Parco del Mincio: conferma zona art. 17
  - PGT: pur confermando la classificazione a ZTE (256) tessuto produttivo si assoggetta l'area n. 3 con un vincolo di inedificabilità per la realizzazione di un filtro paesistico, mediante interventi tipo V3\_00 - V3\_01 - V3\_04 -V3\_06 - V3\_08
- Area in ampliamento in cui concentrare l'attività della pista di collaudo per mezzi civili e militari.
  - PTC Parco del Mincio: conversione da zona art. 17 a nuovo azzonamento da definire con la variante al PTC
  - PGT: conversione da zona agricola (E4) a ZTE (256)

La modifica del T.U.C. con destinazione produttiva inerente la porzione di area 3 posta a Nord del terrazzo morfologico (cioè a Nord dell'area 1) e dell'area 4 (a Est dell'area 2) è condizionata alla modifica del PTC del Parco del Mincio e del Piano di Riserva Valli del Mincio da attivare mediante la procedura di cui alla scheda 2/2 da parte del Comune di Curtatone (osservazione 48d - Provincia di Mantova). Pertanto nella fase transitoria mantiene la classificazione "E5" - zona agricola di tutela del paesaggio e dei caratteri naturalistici prospicienti il fiume Po, il Mincio e il fiume Oglio.

5. Monitoraggio dell'area

### ESTRATTO DI MAPPA

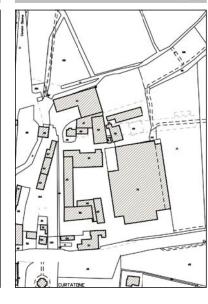

## DOCUMENTAZIONE FOTOGRAFICA









Protocollo	Data	Località	Osservazione n.					
15542	10/06/2011		PROVINCIA DI MANTOVA  Settore Pianificazione Territoriale,	48e				
	10/00/2011		Programmazione Assetto del Territorio Servizio Assetto del Territorio					
Tavola del P.G.T	Adottato	·	Zonizzazione del P.G.T. Adottato					

Sintesi dell'osservazione La Provincia ha formulato la seguente indicazione in merito alle politiche di intervento per il sistema paesistico-ambientale: viene individuata una zona agricola vincolata a "Palaoalveo del Fiume Mincio" (E6) norma all'art. 82 delle Norme del PdR che rimanda alla proposta di un Parco Locale di Interesse Sovracomunale, tuttavia si rileva che tale individuazione non coincide con l'ambito di primo livello della rete verde provinciale e nemmeno con il perimetro di PLIS proposto denominato "Serraglio", ma anzi è notevolmente ridotta rispetto alle indicazioni del PTCP. Pertanto si chiede che il perimetro di zona agricola E6 coincida con quello della RVP di primo livello, fino all'adozione del PLIS.

		Nessuna Interazione				
		Effetto non rilevante				
	A. Impatto con il sistema delle tutele storico architettoniche, paesistico	Effetto modesto				
	ambientali o sui vincoli	Effetto apprezzabile				
		Effetto rilevante				
.≺		Decremento				
ST	B. Livello di incidenza in relazione al dimensionamento residenziale  C. Localizzazione in rapporto ai sistemi urbani riconosciuti dal P.G.T.	Non rilevante				
PC		Incremento modesto				
80		Incremento apprezzabile				
A P		Incremento rilevante				
	C. Localizzazione in rapporto ai sistemi	Non incidente				
DE	urbani riconosciuti dal P.G.T.	In continuità, area interstiziale				
	adottato	Nelle adiacenze, con sviluppo lineare o incongruo/incoerente con i sistemi urbani centrali				
Ē		Esterno ai sistemi urbani centrali				
EFFETTI		Nessun effetto				
	D. Tipologia	Effetto poco apprezzabile				
	D. Hpologia	Effetto di rigenerazione urbana				
		Effetto di nuova previsione				
	E. Divelle di besidence colletence de di	Non rilevante				
	E. Livello di incidenza sul sistema degli ambiti agricoli	Marginale				
	amorti agricon	Consistente				
	A. Richiesta di variazione (ampliamento/stral	cia) della puova pravisioni del D.C.T.				
	A. Richiesta di variazione (amphamento/strai	cioj delle fluove previsioni dei P.G.T.	Residenziale			
DI	B. Richiesta di nuova classificazione					
_ 0	B. Richiesta di nuova classificazione		Economica			
O D AZI	C Diskinster di consissione delle alconificacioni	:	Agricola			
TIPO	C. Richiesta di variazione delle classificazioni esistenti, modifica delle categorie di intervento					
SEI	D. Modifica di vincoli, rispetti, tutele, ambiti					
OS	E. Aggiornamenti, perfezionamenti cartograf	ici, errori materiali				
	F. Modifiche, perfezionamenti normativi					
	G. Complesse (pareri Enti, U.T., etc.)		✓			

Proposta di controdeduzione

Si propone di accogliere parzialmente l'indicazione formulata dalla Provincia collocando il perimetro della zona E6 coincidente con quello della RVP di 1º livello fatta eccezione per alcuni tratti ove si specifica il perimetro su elementi morfologici i dettaglio.

Sintesi degli impatti sul sistema ambientale

L'osservazione e la proposta di controdeduzione non producono variazioni e quindi effetti sull'ambiente.

OSSERVAZIONE:	NON ACCOLTA	NON ACCOLTA PARZI	ALMENTE	ACC	OLTA PARZIALMENTE V	ACCOLTA
VOTAZIONE:	PRESENTI	VOTANTI	FAVO	REVOLI	CONTRARI	ASTENUTI

ISTRUTTORIA OSSERVAZIONI E PR	OPOSTE DI CONTRODEDUZIONE	DATA EMISSIONE Giugno 2011	AGGIORNAMENTO Luglio 2011	FOGLIO 123	
	<b>CONSULENTE GEOLOGICO</b> ENGEO srl – Dott. Carlo Caleffi		CONSULENTE SISTEMA AGRICOLO Dott. Nicola Balboni	CONSULENTE SETTORE COMMERCIALE AST&P	

POLARIS - Studio Associato - Via P. Verri, 33 - 46100 Mantova - Tel. 0376.248808 - www.studiopolaris.eu PROF. ING. UGO BERNINI Geom. Matteo Rodella













ambientali o sui vincoli  Effetto apprezzabile Effetto nievante  Decremento  Decremento  Non rilevante  Incremento apprezzabile  Incremento apprezzabile  Incremento apprezzabile  Incremento apprezzabile  Incremento apprezzabile  Incremento apprezzabile  Incremento nievante  Non incidente  Esterno al sistemi urbani centrali  Esterno al sistemi urbani centrali  Esterno al sistemi urbani centrali  

B. Livello di incidenza in relazione dimensionamento residenziale  C. Localizzazione in rapporto ai sistemi urbani riconosciuti dal P.G.T. adottato  C. Localizzazione in rapporto ai sistemi urbani centrali in continuità, area interstiziale Nelle adiacenze, con sviluppo lineare o incongruo/incoerente con i sistemi urbani centrali  Esterno ai sistemi urbani centrali  Nessun effetto  Effetto di rigenerazione urbana Effetto di unova previsione  Non rilevante Marginale Consistente  A. Richiesta di variazione (ampliamento/straicio) delle nuove previsioni del P.G.T.  Residenziale Economica Agricola  C. Richiesta di variazione delle classificazioni esistenti, modifica delle categorie di intervento D. Modifica di vincoli, rispetti, tutele, ambiti agricoli di interesse strategico  E. Aggiornamenti, perfezionamenti cartografici, errori materiali F. Modifiche, perfezionamenti cartografici, errori materiali G. Complesse (pareri Enti, U.T., etc.)  Si veda pagina allegata seguente.  Sintesi degli impatti sul sistema ambientale  L'osservazione e la proposta di controdeduzione non producono variazioni e quindi effetti sull'ambiente.		ambier	ntali o sui vincoli		Effetto apprezza	bile						















OSSERVAZIONE: NON ACCOLTA   NON ACCOLTA PARZIALMENTE   ACCOLTA PARZIALMENTE   ✓ ACCOLTA PARZIALMENTE	sistem	na ambienta	ie				•					
TOTAL TOTAL	OSSERV	VAZIONE:	NON .	ACCOLTA	NON ACC	COLTA PARZIAI MENTE		ACCOLTA PARZIALMENTE ✓	ACC	OLTA		
VOTAZIONE:         PRESENTI         VOTANTI         FAVOREVOLI         CONTRARI         ASTE	VOTAZ	IONE:	PRE	SENTI	VC	TANTI FAV	OREVOL	CONTRARI	ASTE	NUTI		
					·							

ISTRUTTORIA OSSERVAZIONI E PI	ROPOSTE DI CONTRODEDUZIONE	DATA EMISSIONE Giugno 2011	AGGIORNAMENTO Luglio 2011	FOGLIO 124
		CONSULENTE ACUSTICO ECONORD srl	CONSULENTE SISTEMA AGRICOLO Dott. Nicola Balboni	CONSULENTE SETTORE COMMERCIALE AST&P
POLARIS - Studio Associate	N — Via D. Varri 22 46100 Mantava Tal	0376 249900 uwww.studionologis.ou	PROF ING LIGO BERNINI	COLLABORATORI

PROF. ING. UGO BERNINI

Geom. Matteo Rodella

POLARIS - Studio Associato - Via P. Verri, 33 - 46100 Mantova - Tel. 0376.248808 - www.studiopolaris.eu

CITTÀ DI CURTATONE P.G.T.

## **Allegato**

Osservazione n.

48f

Con riferimento alla richiesta sopraesposta si precisa che il perimetro della RVP di 1°, 2° e 3° livello congiuntamente con la R.E.R. di 1°e 2° livello è riportata nelle seguenti tavole:

- DP. D.4.1 e D.4.2 Carta dei vincoli esistenti
- DP. H.8.1 e H.8.2 Carta delle criticità e delle positività
- DP. H.7.1 e H.7.2 Carta dei vincoli delle azioni di piano

Proposta di controdeduzione

come definito precedentemente in sede di VAS, in quanto l'inserimento nella carta delle previsioni (H1) non è fisicamente possibile in quanto si verrebbero a sommare le diverse colorazioni rendendo illeggibile la documentazione. Rilevato che le aree agricole sono suddivise in più zone con specifiche norme di tutela paesistico ambientale coerenti con un progetto di rete ecologica ma che le stesse oggi non coincidono completamente con la rete provinciale di 1°, 2°. 3° livello e con la rete ecologica regionale, di recente emanazione, che le stesse in questa fase continuano a evolvere e dovranno omogeneizzarsi nelle prossime fasi di integrazione normativa (Rete Verde Provinciale), si propone di demandare a successivi atti la definizione ed attuazione della rete ecologica comunale integrandosi quindi completamente con le zone agricole e le relative norme di tutela paesistico-ambientale al fine di rendere i 4 livelli omogenei ed integrati anche morfologicamente. Fase non attuabile in questo momento per la sovrapposizione temporale dei processi progettuali e approvativi dei diversi strumenti Pianificatori.

Si propone pertanto di accogliere parzialmente la richiesta della Provincia.

DATA FAMISSIONIS ACCIONNAMENTO FOCUO								
ISTRUTTORIA OSSERVAZIONI E PI	ROPOSTE DI CONTRODEDUZIONE	Giugno 2011	AGGIORNAMENTO Luglio 2011	FOGLIO 125				
CONSULENTE IN ECOLOGIA APPLICATA Dott. Gianluca Vicini		CONSULENTE ACUSTICO ECONORD srl	CONSULENTE SISTEMA AGRICOLO Dott. Nicola Balboni	CONSULENTE SETTORE COMMERCIALE AST&P				

Prot	tocollo	Data	L	.ocalità		Non	ninati	ivo Osservante	Osservaz	ione n.	
15	5542	10/06/2011	PROVINCIA DI MANTOVA  Settore Pianificazione Territoriale,  Programmazione Assetto del Territorio  Servizio Assetto del Territorio			48	g				
Tavola	del P.G.T.	Adottato				Zonizzazion	e del	P.G.T. Adottato			
	Sintesi osservazion	Si veda pagina	allegata seg	uente.							
				Nessuna Interaz	ione						
	A. Impatto	con il sistema del	lle tutele	Effetto non rilev	ante						
		architettoniche, p	aesistico	Effetto modesto	ı						
	ambien	tali o sui vincoli		Effetto apprezza	bile						
				Effetto rilevante	!						
A				Decremento							
JST	B. Livello	di incidenza in rela	azione al	Non rilevante							
)P(	dimens	ionamento residenz	iale	Incremento ann							
)RC					Incremento apprezzabile Incremento rilevante						
Ą					Non incidente						
EFFETTI DELLA PROPOSTA		azione in rapporto		In continuità, ar	ea interstiziale						
<u> </u>	urbani adottat	riconosciuti dal	P.G.T.	-		ineare o incongr	uo/inc	coerente con i sistemi urbani centrali			
E	auottat	.0		Esterno ai sisten							
뜐				Nessun effetto							
ш	D. Tipolog	ia		Effetto poco app	orezzabile						
	Di Tipolog	10		Effetto di rigenerazione urbana							
				Effetto di nuova previsione							
	E. Livello	di incidenza sul siste	ema degli		lon rilevante						
	ambiti a			Marginale Consistente							
				Consistente							
	A. Richiesta	di variazione (amplia	mento/stra	lcio) delle nuove p	revisioni del P.0	G.T.					
ш								Residenziale			
_ 8	B. Richiesta	di nuova classificazio	ne					Economica			
AZI	0.51.1.			., ., .,	1.00	10.0		Agricola			
TIPO DI OSSERVAZIONE		di variazione delle cla				e ai intervento					
T		di vincoli, rispetti, tut menti, perfezionamer									
0		e, perfezionamenti no		, criori material	•						
		se (pareri Enti, U.T., e								✓	
	Proposta di Controdeduzione  Con riferimento all'osservazione si specifica che il PGT è dotato di un sua specifica normativa che individua criteri e tempi per di l'attuazione nel tempo dell'edificazione. Nello specifico si coglie positivamente l'indicazione della Provincia in merito agli ATR 602 e di dotati peraltro di una loro soglia al 60% che pertanto viene portata al 70% per tipologia. Mentre non risulta applicabile agli ATEC 201, ATEC 203 in quanto sottoscrittori di specifico Protocollo d'Intesa per l'attuazione del sistema infrastrutturale locale e generale. Si accogliere parzialmente l'indicazione formulate dalla Provincia						ATR 602 e AT li ATEC 201, AT	R 603 già EC 202 e			
	Sintesi degli impatti sul sistema ambientale  L'osservazione e la proposta di controdeduzione non producono variazioni e quindi effetti sull'ambiente.										
OSSER	VAZIONE:	NON	ACCOLTA	NON AC	COLTA PARZIAL	MENTE		ACCOLTA PARZIALMENTE ✓	ACCC	DLTA	
VOTAZ	IONE:	PRE	SENTI	VC	TANTI	FAVOF	REVOL	I CONTRARI	ASTEI	ITUN	
					**			1 1	7.0.21		

ISTRUTTORIA OSSERVAZIONI E P	ROPOSTE DI CONTRODEDUZIONE		AGGIORNAMENTO Luglio 2011	FOGLIO 126
CONSULENTE IN ECOLOGIA APPLICATA Dott. Gianluca Vicini CONSULENTE GEOLOGICO ENGEO srl – Dott. Carlo Caleffi			CONSULENTE SISTEMA AGRICOLO Dott. Nicola Balboni	CONSULENTE SETTORE COMMERCIALE AST&P
POLARIS - Studio Associate	<b>D —</b> Via P. Verri, 33 - 46100 Mantova - Tel	. 0376.248808 - www.studiopolaris.eu	PROF. ING. UGO BERNINI	COLLABORATORI

CITTÀ DI CURTATONE P.G.T.

## **Allegato**

Osservazione n.

48g

Sintesi dell'osservazione La Provincia ha formulato le seguente indicazione in merito ai limiti di sostenibilità del PTCP sul consumo di suolo: l'analisi dello stato di attuazione del PRGC vigente (tavola E3) evidenzia una notevole quantità di aree disponibili all'edificazione nel piani attuativi già approvati e convenzionati (quattro PL inedificati al 100% per una superficie totale di 461.405mq) e, vista l'ampia disponibilità di lotti edificabili, il Comune di Curtatone può già soddisfare le esigenze dovute alla presunta crescita demografica e produttiva dei prossimi 5 anni (durata del documento di piano) senza prevedere nessun nuovo ambito di trasformazione (vedi anche considerazioni a pago 487 della relazione illustrativa sullo stato di attuazione del PRG vigente). Pertanto, per rompere questo meccanismo di "occupazione delle aree" è opportuno che l'amministrazione comunale preveda una attuazione degli ambiti di trasformazione del DdP legata alla reale edificazione dei piani attuativi già approvati e in particolare:

- si ritiene opportuno condizionare l'attuazione dell'ATEC 201 all'avvenuta edificazione al 70% degli ambiti ATEC 202 e 203;
- si ritiene opportuno condizionare l'attuazione dell'ATR 603 all'avvenuta edificazione al 70% dell'ambito ZTR 654 (PII Edera), e poi l'attuazione dell'ATR 602 all'edificazione per il 70% dell'ambito ATR 603.

ISTRUTTORIA OSSERVAZIONI E PI	ROPOSTE DI CONTRODEDUZIONE	DATA EMISSIONE Giugno 2011	AGGIORNAMENTO Luglio 2011	FOGLIO 127
CONSULENTE IN ECOLOGIA APPLICATA Dott. Gianluca Vicini	CONSULENTE GEOLOGICO ENGEO srl – Dott. Carlo Caleffi		CONSULENTE SISTEMA AGRICOLO Dott. Nicola Balboni	CONSULENTE SETTORE COMMERCIALE AST&P

Prot	ocollo	Data	L	ocalità.			Nominati	vo Osservant	e			Osserv	azione n.
							PROVINCIA	A DI MANTO	VA				
						Setto	re Pianific	azione Terr	itoriale,			4	O la
15	542	10/06/2011				Program	mmazione	Assetto del	Territorio			4	8h
						_		tto del Terr					
						36	I VIZIO ASSE	tto dei Teri	10110				
Tavola	del P.G.T.	Adottato				Zoniz	zazione del	P.G.T. Adotta	to				
:	Sintesi	Si veda pagina	allegata seg	uente									
dell'o	dell'osservazione												
										_	_		
	Nessuna Interazione												
		con il sistema del architettoniche, p		Effetto non rilev Effetto modesto									
		tali o sui vincoli	aesistico	Effetto modesto									+
				Effetto rilevante									
-				Decremento									
ΤA				Non rilevante									
0.5		di incidenza in rela		Incremento mod	lesto								
ОР	dimens	ionamento residenz	iale	Incremento app	rezzabile								
PR				Incremento rilev									
A				Non incidente									
EL		azione in rapporto a		In continuità, ar	ea interstiziale	!							
	urbanı adottat	riconosciuti dal	P.G.1.	Nelle adiacenze,	con sviluppo l	lineare o i	ncongruo/inc	oerente con i s	stemi urbani o	entra	ali		
EFFETTI DELLA PROPOSTA	adottat			Esterno ai sisten	ni urbani centr	ali							
芷				Nessun effetto									
	D. Tipolog	ia		Effetto poco apprezzabile									
	D1 11p0108	10		Effetto di rigenerazione urbana									
				Effetto di nuova previsione									
	E. Livello	di incidenza sul siste	ema degli	Non rilevante									
	ambiti			Marginale									
				Consistente									
	A. Richiesta	di variazione (amplia	mento/stra	lcio) delle nuove p	revisioni del P.	G.T.							
ш								Residenziale					
NO	B. Richiesta	di nuova classificazio	ne					Economica					
DIZ								Agricola					
TIPO DI OSSERVAZIONE		di variazione delle cla				ie di inter	vento						
TI		di vincoli, rispetti, tut											_
OS		menti, perfezionamen		ıcı, errorı material									
-		e, perfezionamenti no se (pareri Enti, U.T., e											<b>/</b>
	G. Comples	эс (раген Liid, 0.1., е	,										
				per dare maggio				•					
Pro	oposta di			Regole oltreché gl									
contr	odeduzion			r evitare ogni inte dP e gli art. 69-70-	•								
		allegata seguer		<u> </u>						_			
	1 10.0												
	degli impatti na ambiental	l l'osservazione	e la propos	ta di controdeduzi	one non produ	icono vari	azioni e quino	li effetti sull'an	biente.				
SISTELL	ia arribieritai												
OSSERV	/AZIONE:	NON A	ACCOLTA	NON AC	COLTA PARZIA	LMENTE		ACCOLTA PA	RZIALMENTE			AC	COLTA
VOTAZI	IONE:	PRE	SENTI	VC	TANTI		FAVOREVOLI		CONTRA	RI	$\neg$	AS	TENUTI
JOINE				1 40				1 1				,,,	

CONSULENTE IN ECOLOGIA APPLICATA Dott. Gianluca Vicini	CONSULENTE GEOLOGICO ENGEO srl – Dott. Carlo Caleffi		CONSULENTE SISTEMA AGRICOLO Dott. Nicola Balboni	CONSULENTE SETTORE COMMERCIALE AST&P
POLARIS - Studio Associate	<b>D —</b> Via P. Verri, 33 - 46100 Mantova - Tel.	PROF. ING. UGO BERNINI	COLLABORATORI Geom. Matteo Rodella	

AGGIORNAMENTO

Luglio 2011

FOGLIO

DATA EMISSIONE

Giugno 2011

ISTRUTTORIA OSSERVAZIONI E PROPOSTE DI CONTRODEDUZIONE

## **Allegato**

Osservazione n.

48h

Sintesi dell'osservazione

Proposta di

controdeduzione

La Provincia ha formulato la seguente indicazione: ai sensi dell'art. 8 comma 1 lett. e) della LR12f05 e s.m.i., gli ambiti di trasformazione vengono individuati nel documento di piano e che, ai sensi dello stesso art. 8 comma 3, il documento di piano non contiene previsioni che producano effetti diretti sul regime giuridico dei suoli, pertanto al termine dei 5 anni di durata del DdP gli ambiti di trasformazione non attuati possono essere revocati. Se invece, come avviene per il PGT di Curtatone, gli ambiti di trasformazione vengono inseriti anche nel Piano delle Regole (sia in cartografia che in normativa, articoli 69/70/71/72/73/74 delle Norme del PdR) risulterà molto più complicato revocare gli ambiti non attuati tra 5 anni, poiché li Piano delle Regole, ai sensi dell'art. 10 comma 5 della LR12/05 contiene invece indicazioni vincolanti che producono effetti diretti sul regime giuridico dei suoli.

#### Art. 14 Ambiti di trasformazione

In conformità al disposto di cui all'art. 8, comma 3, L.R. 12/2005 e s.m.i., l'individuazione degli ambiti di trasformazione da parte del Documento di Piano non produce effetti diretti sul regime giuridico dei suoli, che si potranno produrre solamente attraverso l'approvazione degli strumenti attuativi previsti per gli interventi di trasformazione ivi fissati. I singoli Ambiti di trasformazione rappresentati negli elaborati del Piano delle regole ed i rispettivi articoli normativi delle NTA (art. 69-70-71-72-73-74) acquisiscono efficacia anche per il Piano delle regole esclusivamente dopo l'approvazione dello strumento attuativo. Sino all'approvazione dello strumento attuativo, le aree individuate dal Documento di Piano come ambiti di trasformazione seguiranno la disciplina dettata dal Piano delle Regole.

omissis

## Art. 69 Ambiti di trasformazione urbanistica prevalentemente residenziale inseriti nella precedente pianificazione urbanistica (ATR)

Disciplina applicabile agli ambiti di trasformazione individuati dal Documento di Piano (vedi art. 38). Il Documento di Piano, in conformità al disposto di cui all'art. 8 della L.R. 12/2005 e s.m.i., individua gli ambiti destinati ad ospitare interventi di trasformazione e provvede alla relativa disciplina. Considerata la limitata efficacia temporale delle previsioni del Documento di Piano, fatto salvo quanto previsto all'art. 8, comma 4 della L.R. 12/2005 e s.m.i., il Piano delle Regole provvede a regolamentare anche le aree individuate come ambiti di trasformazione. La disciplina dettata dal Paino delle Regole, rispetto a tali aree fatta eccezione per quelle che rispetto alla "QUOTA CONSUMO DI SUOLO" sono classificate in "NON CONSUMO"; ha carattere residuale e transitorio, risultando applicabile sino all'attivazione degli interventi di trasformazione contemplati dal Documento di Piano, per le varianti nonché nell'ipotesi di sopravvenuta inefficacia del Documento di Piano senza che siano stati attivati gli interventi di trasformazione. Sino all'attuazione delle previsioni del Documento di Piano, nonché in caso di cessazione dell'efficacia delle previsioni medesime, sulle aree in questione si applicano le disposizioni di cui all'art. 77, ad esclusione della possibilità di ampliamento una tantum del 20%, delle presenti N.T.A. per le zone E2a.

Gli ambiti di trasformazione urbanistica prevalentemente residenziale inseriti nella precedente pianificazione urbanistica fanno parte delle aree destinate ai nuovi insediamenti prevalentemente residenziali. Vi sono comprese le zone interessate da piani attuativi previsti dal PRGC precedente, ma non approvati o adottati prima dell'entrata in vigore della presenti Norme. Essi sono stati riconfermati dal presente Piano.

Le zone, caratterizzate da aree parzialmente o totalmente libere, sono state individuate per la specifica organizzazione urbanistica e tipologica che presenta caratteri di omogeneità dal punto di vista del rapporto formale e dimensionale tra spazi pubblici e spazi privati, del rapporto tra i tipi edilizi e il lotto edificabile ed infine la prevalenza di una o più funzioni urbanistiche significative.

Nelle allegate schede urbanistiche riportate al punto H del Documento di Piano, parte integrante delle presenti norme, vengono definite:

- le modalità di attuazione;
- la normativa delle destinazioni d'uso principali di ogni singola zona; sono inoltre indicate le destinazioni d'uso non ammesse, non esercitabili in alcun caso di intervento edilizio:
- indici urbanistici edilizi.

Gli ambiti di trasformazione prevalentemente residenziale inseriti nella precedente pianificazione urbanistica e riconfermati dal P.G.T. sono i seguenti:

- ATR 301 Battaglia Montanara
- ATR 602 Cornelia Levata
- ATR 603 Ca' Pia Levata
- ATR 701 Ponzolera\_1 Buscoldo
- ATR 702 Ponzolera\_2
   Buscoldo

Il quadro normativo è dettato nel successivo articolo, riguardante gli ambiti di trasformazione urbanistica prevalentemente residenziale in previsione.

## Art. 70 Ambiti di trasformazione urbanistica prevalentemente residenziale in previsione (ATR)

Disciplina applicabile agli ambiti di trasformazione individuati dal Documento di Piano (vedi art. 38). Il Documento di Piano, in conformità al disposto di cui all'art. 8 della L.R. 12/2005 e s.m.i., individua gli ambiti destinati ad ospitare interventi di trasformazione e provvede alla relativa disciplina. Considerata la limitata efficacia temporale delle previsioni del Documento di Piano, fatto salvo quanto previsto all'art. 8, comma 4 della L.R. 12/2005 e s.m.i., il Piano delle Regole provvede a regolamentare anche le aree individuate come ambiti di trasformazione.

ISTRUTTORIA OSSERVAZIONI E PROPOSTE DI CONTRODEDUZIONE		DATA EMISSIONE	AGGIORNAMENTO	FOGLIO
		Giugno 2011	Luglio 2011	129
			CONSULENTE SISTEMA AGRICOLO Dott. Nicola Balboni	CONSULENTE SETTORE COMMERCIALE AST&P

POLARIS - Studio Associato - Via P. Verri, 33 - 46100 Mantova - Tel. 0376.248808 - www.studiopolaris.eu PROF. ING. UGO BERNINI COLLABORATORI Geom. Matteo Rodella

## CITTÀ DI CURTATONE

La disciplina dettata dal Paino delle Regole, rispetto a tali aree fatta eccezione per quelle che rispetto alla "QUOTA CONSUMO DI SUOLO" sono classificate in "NON CONSUMO"; ha carattere residuale e transitorio, risultando applicabile sino all'attivazione degli interventi di trasformazione contemplati dal Documento di Piano, per le varianti nonché nell'ipotesi di sopravvenuta inefficacia del Documento di Piano senza che siano stati attivati gli interventi di trasformazione. Sino all'attuazione delle previsioni del Documento di Piano, nonché in caso di cessazione dell'efficacia delle previsioni medesime, sulle aree in questione si applicano le disposizioni di cui all'art. 77, ad esclusione della possibilità di ampliamento una tantum del 20%, delle presenti N.T.A. per le zone E2a.

Sono individuati come ambiti di trasformazione urbanistica prevalentemente residenziale in previsione le aree destinate ai nuovi insediamenti prevalentemente residenziali parzialmente o totalmente libere riservate all'espansione degli insediamenti abitativi attuabili mediante piani esecutivi ad iniziativa prevalentemente privata. Nelle allegate schede urbanistiche riportate al punto H del Documento di Piano, parte integrante delle presenti norme, vengono definite:

- le modalità di attuazione;
- la normativa delle destinazioni d'uso principali di ogni singola zona; sono inoltre indicate le destinazioni d'uso non ammesse, non esercitabili in alcun caso di intervento edilizio;
- indici urbanistici edilizi.

Gli ambiti di trasformazione prevalentemente residenziale di nuova previsione del P.G.T. sono i seguenti:

•	ATR 204 - Centro tori	Curtatone
•	ATR 501 - Capannina	San Silvestro
•	ATR 502 - Corte nuova	San Silvestro
•	ATR 601 - Costituzione	Levata
•	ATR 703 - Gazzina	Buscoldo
•	ATR 704 - Colombina	Buscoldo
•	ATR 705 - Vicoli	Buscoldo

### **DESTINAZIONI D'USO**

Destinazione d'uso prevalente: U1/1

Destinazioni escluse: GSV, U2g, U3b, U3c, U3d, U3e, U4, U5d, U5e, U5f oltre a quelle specificatamente indicate nel Quaderno degli ambiti di trasformazione.

Le destinazioni d'uso non escluse non potranno superare complessivamente il 35% della capacità edificatoria espressa dal Piano Attuativo (Slp residenziale > 65% Slp prevista dal Piano Attuativo).

Gli ambiti di trasformazione urbanistica prevalentemente residenziale in previsione sono da sottoporre a Pianificazione Esecutiva o Programma Integrato di Intervento di iniziativa pubblica o privata che dovrà rispettare gli obiettivi e le prescrizioni specifiche riportate nelle allegate schede urbanistiche. In sede di studio ed elaborazione dei piani esecutivi, sentita la Commissione Paesaggio, potranno essere modificati eventuali schemi interni di urbanizzazione indicati negli elaborati grafici del P.d.R.

Nell'ambito delle zone di cui al presente articolo, l'Amministrazione Comunale potrà adottare, nel rispetto della legislazione vigente in materia, il Piano di Zona di cui alla Legge 167/1962 e sue successive modificazioni ed integrazioni.

## PARAMETRI EDILIZI ED URBANISTICI

L'indice di utilizzazione territoriale (Ut) è definito per gli ambiti di trasformazione urbanistica prevalentemente residenziale in previsione dalle schede allegate alle presenti Norme.

Gli insediamenti di nuova edificazione o di recupero da realizzare in tali zone sono subordinati ai contenuti dei Piani attuativi illustrati nelle singole schede urbanistiche allegate. Esse illustrano tutti gli indici da rispettare nell'elaborazione dei Piani Attuativi, cioè: Ut - Uf - Hmax - Rc -Cu e servizi minimi, oltre agli obiettivi urbanistici, alle modalità ed ai tempi di attuazione e agli interventi di mitigazione e di compensazione.

Si applicano gli indici urbanistico - edilizi e le destinazioni d'uso riportati singolarmente nelle schede allegate nell'elaborato "H.3 - Quaderno degli ambiti di trasformazione - individuazione e criteri di attuazione" parte integrante delle presenti norme. Tali indici in linea di massima devono risultare inferiori a quelli generali di zona ivi riportati.

Gli insediamenti di nuova edificazione e/o di recupero da realizzare in tali zone sono subordinati ai contenuti dei singoli Piani Attuativi illustrati nelle schede allegate nell'elaborato "H.3 - Quaderno degli ambiti di trasformazione - individuazione e criteri di attuazione" parte integrante delle presenti norme.

Esse illustrano tutti gli indici sopraelencati, le aree minime per servizi, oltre agli obiettivi urbanistici, alle modalità ed ai tempi di attuazione e gli interventi di mitigazione e di compensazione.

- Ut ≤ 1.40 mq/mq (vedasi schede urbanistiche allegate)
- Uf ≤ 1.5 mq/mq (vedasi schede urbanistiche allegate)
- Hmax ≤ m 22 esclusi particolari volumi tecnici (vedasi schede urbanistiche allegate)

ISTRUTTORIA OSSERVAZIONI E PROPOSTE DI CONTRODEDUZIONE		DATA EMISSIONE	AGGIORNAMENTO	FOGLIO
		Giugno 2011	Luglio 2011	130
			CONSULENTE SISTEMA AGRICOLO Dott. Nicola Balboni	CONSULENTE SETTORE COMMERCIALE AST&P

- Cu = (vedasi schede urbanistiche allegate)
- Rc ≤ 60% (vedasi schede urbanistiche allegate)
- Sp ≥ 30% (vedasi schede urbanistiche allegate)

Gli interventi di carattere commerciale non dovranno alterare i caratteri e gli elementi connotativi e le relazioni tra le diverse parti del tessuto urbano meritevole di valorizzazione.

Il rapporto tra l'organismo commerciale, gli spazi pubblici circostanti ed il contesto urbano deve essere calibrato in modo tale da preservare le peculiarità identificative del luogo, evitando l'eccessiva caratterizzazione commerciale mediante insegne pubblicitarie di forte impatto, arredi urbani omologanti, cromatismi eccessivi o estranei al contesto.

Al fine di favorire la realizzazione di parcheggi ad uso pubblico garantendo la dotazione minima prevista dalla legislazione vigente in materia, nonché di opere di arredo urbano, da intendere quale progettazione coordinata delle pavimentazioni, dell'illuminazione, della segnaletica, di attrezzature varie di arredo urbano, quali panchine, fioriere, contenitori per rifiuti, etc, e delle sistemazioni del verde pubblico, nel quadro degli interventi di carattere commerciale è ammessa la realizzazione delle suddette opere da parte dell'operatore o dei soggetti privati interessati a scomputo totale o parziale del contributo relativo agli oneri di urbanizzazione a norma dell'art. 45 della L.R. 12/2005, al fine di preservare le peculiarità identificative del luogo. Le caratteristiche tecnico-morfologiche di tali opere verranno valutate dalla Commissione Paesaggio.

In tutti i casi il rilascio di un permesso di costruire relativo ad una destinazione diversa dalla residenza è subordinato alla dotazione minima di parcheggi, all'interno del lotto o in aree limitrofe facilmente usufruibili, pari alle percentuali di 1,00 mq ogni 3,3 mq di Slp dell'edificio.

Eventuali variazioni in aumento o riduzione rispetto alle quantità precedentemente stabilite potranno essere ammesse dall'Amministrazione Comunale, valutando caso per caso in funzione della superficie e del tipo di attività prevista.

L'intervento, se espressamente specificato nella scheda urbanistica, si può attuare anche tramite Titolo Edilizio Convenzionato in cui è prevista, a carico dei privati, la realizzazione delle opere di urbanizzazione per il completamento degli obiettivi elencati nella citata scheda.

Gli insediamenti di nuova edificazione da realizzare in tali zone sono subordinati a intervento preventivo di pianificazione urbanistica esecutiva che dovrà rispettare gli obiettivi e le prescrizioni specifiche riportate nelle allegate schede urbanistiche del comparto identificato negli elaborati grafici.

Le varie indicazioni modalità e parametri per intervenire negli ambiti di cui al presente articolo sono specificati nelle schede allegate nell'elaborato "H.3 - Quaderno degli ambiti di trasformazione - individuazione e criteri di attuazione" parte integrante delle presenti norme.

Gli interventi di nuova costruzione saranno consentiti solo dopo la formazione del piano esecutivo che dovrà compiutamente illustrare tutte le opere di urbanizzazione primaria e secondaria. Tale piano ed il progetto delle opere di urbanizzazione dovranno prevedere in particolare per quanto riguarda la rete viaria:

- larghezza della sede carrabile funzionale ai flussi di traffico, da dimostrare con apposita relazione ambientale della mobilità, preferibilmente con aree di parcheggio, anche su un solo lato, di almeno m 2,50;
- marciapiedi, su entrambi i lati, di larghezza non inferiore a m 1,5, preferibilmente con pista ciclo-pedonale e piantumazione.

## PRESCRIZIONI DI TUTELA AMBIENTALE

Le ristrutturazioni e le nuove costruzioni dovranno caratterizzarsi per una particolare attenzione all'impatto creato dall'intervento sia nei confronti percettivi dell'edilizia circostante che nei confronti del tessuto urbanistico di insediamento. I progetti dovranno pertanto essere corredati anche da una relazione che metta in evidenza gli accorgimenti adottati e da elaborati grafici e fotografici atti ad evidenziare nel migliore dei modi la situazione preesistente dell'intorno in cui si colloca il progetto con simulazioni grafiche o fotografiche atte ad evidenziare la percezione della nuova costruzione sul contesto circostante.

Andranno comunque garantiti:

- adozione di soluzioni urbanistiche, architettoniche, tecniche e materiche imposte dal rispetto e dalla tipicizzazione e valorizzazione dell'ambiente urbano;
- sistemazioni dell'area scoperta prevalentemente a manto erboso, ovvero atta a favorire la funzione filtrante del terreno al fine di favorire il ravvenamento della falda;
- scelta di essenze autoctone compatibili con il profilo storico ambientale del paesaggio mantovano;
- ricerca di tipologie edilizie, materiali e tecniche costruttive contestualizzate con l'identità architettonica mantovana;
- in caso di costruzione a schiera, una articolazione armonica dei nuovi fabbricati da sottoporre alla valutazione della Commissione Paesaggio;
- l'altezza massima dei fabbricati dovrà rispettare le limitazioni prescritte dalla richiamata scheda urbanistica e comunque non potrà superare i
  6 piani fuori terra con un'altezza massima di ml 21,00 e con l'obbligo, oltre i 3 piani, di redigere una fotosimulazione dello sky-line per valutare
  l'impatto percettivo rispetto al contesto dei punti di vista significativi individuati dalla carta del paesaggio e da sottoporre al parere della
  Commissione Paesaggio;

Le aree identificate negli elaborati grafici del PGT con il simbolo ATR e ricadenti in priorità C acquisiranno tutte le caratteristiche della zona omogenea corrispondente, solo dopo l'avvenuta urbanizzazione ed attuazione edificatoria di almeno il 70% (delle urbanizzazioni primarie, delle convenzioni e dell'inizio lavori dei singoli permessi di costruire delle costruzioni) dei comparti contermini della singola frazione/nucleo abitato di riferimento. Nel frattempo l'area come sopra identificata potrà essere utilizzata a scopi legati all'agricoltura, con esclusione di ogni edificazione che non sia a carattere provvisorio, temporalmente limitata e legata alla conduzione agricola dell'area.

ISTRUTTORIA OSSERVAZIONI E PROPOSTE DI CONTRODEDUZIONE		DATA EMISSIONE	AGGIORNAMENTO	FOGLIO
		Giugno 2011	Luglio 2011	131
			CONSULENTE SISTEMA AGRICOLO Dott. Nicola Balboni	CONSULENTE SETTORE COMMERCIALE AST&P

## Art. 71 Ambiti di trasformazione urbanistica prevalentemente per attività economiche inseriti nella precedente pianificazione urbanistica (ATEC)

Disciplina applicabile agli ambiti di trasformazione individuati dal Documento di Piano (vedi art. 38). Il Documento di Piano, in conformità al disposto di cui all'art. 8 della L.R. 12/2005 e s.m.i., individua gli ambiti destinati ad ospitare interventi di trasformazione e provvede alla relativa disciplina. Considerata la limitata efficacia temporale delle previsioni del Documento di Piano, fatto salvo quanto previsto all'art. 8, comma 4 della L.R. 12/2005 e s.m.i., il Piano delle Regole provvede a regolamentare anche le aree individuate come ambiti di trasformazione. La disciplina dettata dal Paino delle Regole, rispetto a tali aree fatta eccezione per quelle che rispetto alla "QUOTA CONSUMO DI SUOLO" sono classificate in "NON CONSUMO"; ha carattere residuale e transitorio, risultando applicabile sino all'attivazione degli interventi di trasformazione contemplati dal Documento di Piano, per le varianti nonché nell'ipotesi di sopravvenuta inefficacia del Documento di Piano senza che siano stati attivati gli interventi di trasformazione. Sino all'attuazione delle previsioni del Documento di Piano, nonché in caso di cessazione dell'efficacia delle previsioni medesime, sulle aree in questione si applicano le disposizioni di cui all'art. 77, ad esclusione della possibilità di ampliamento una tantum del 20%, delle presenti N.T.A. per le zone E2a.

Gli ambiti di trasformazione urbanistica prevalentemente per attività economiche inseriti nella precedente pianificazione urbanistica individuano le aree libere o parzialmente edificate destinate ai nuovi insediamenti prevalentemente economici. Vi sono comprese le zone interessate da piani attuativi previsti dal PRGC precedente ma non approvati o adottati prima dell'entrata in vigore delle presenti norme. Essi sono stati riconfermati dal presente Piano.

Le zone, caratterizzate da aree parzialmente o totalmente libere, sono state individuate per la specifica organizzazione urbanistica e tipologica che presenta caratteri di omogeneità dal punto di vista del rapporto formale e dimensionale tra spazi pubblici e spazi privati, del rapporto tra i tipi edilizi e il lotto edificabile ed infine la prevalenza di una o più funzioni urbanistiche significative.

Nelle allegate schede urbanistiche riportate al punto H del Documento di Piano, parte integrante delle presenti norme, vengono definite:

- le modalità di attuazione;
- la normativa delle destinazioni d'uso principali di ogni singola zona; sono inoltre indicate le destinazioni d'uso non ammesse, non esercitabili in alcun caso di intervento edilizio;
- indici urbanistici edilizi.

Gli ambiti di trasformazione prevalentemente per attività economiche inseriti nella precedente pianificazione urbanistica e riconfermati dal P.G.T. sono i seguenti:

- ATEC 201 Maddalena Curtatone
- ATEC 202 Garagna Curtatone
- ATEC 203 Pioppe Curtatone

Il quadro normativo è quello dettato dal successivo articolo riguardante gli ambiti di trasformazione urbanistica prevalentemente per attività economiche in previsione.

## Art. 72 Ambiti di trasformazione urbanistica prevalentemente per attività economiche in previsione (ATEC)

Disciplina applicabile agli ambiti di trasformazione individuati dal Documento di Piano (vedi art. 38). Il Documento di Piano, in conformità al disposto di cui all'art. 8 della L.R. 12/2005 e s.m.i., individua gli ambiti destinati ad ospitare interventi di trasformazione e provvede alla relativa disciplina. Considerata la limitata efficacia temporale delle previsioni del Documento di Piano, fatto salvo quanto previsto all'art. 8, comma 4 della L.R. 12/2005 e s.m.i., il Piano delle Regole provvede a regolamentare anche le aree individuate come ambiti di trasformazione. La disciplina dettata dal Paino delle Regole, rispetto a tali aree fatta eccezione per quelle che rispetto alla "QUOTA CONSUMO DI SUOLO" sono classificate in "NON CONSUMO"; ha carattere residuale e transitorio, risultando applicabile sino all'attivazione degli interventi di trasformazione contemplati dal Documento di Piano, per le varianti nonché nell'ipotesi di sopravvenuta inefficacia del Documento di Piano senza che siano stati attivati gli interventi di trasformazione. Sino all'attuazione delle previsioni del Documento di Piano, nonché in caso di cessazione dell'efficacia delle previsioni medesime, sulle aree in questione si applicano le disposizioni di cui all'art. 77, ad esclusione della possibilità di ampliamento una tantum del 20%, delle presenti N.T.A. per le zone E2a.

Gli ambiti di trasformazione urbanistica prevalentemente per attività economiche in previsione individuano le aree inedificate del territorio comunale riservate all'espansione per nuovi insediamenti di attività produttive (piccola e media industria) e artigianali, le cui lavorazioni non producono inquinamento), attività direzionali e attrezzature per il commercio ai sensi del D. Leg.vo n.114/98 e L.R. del 02.02.2010 n. 6 e successivi provvedimenti attuativi, attività di servizio, attività ricreative e ricettive.

Individua aree specifiche del territorio comunale sia totalmente libere che parzialmente edificate, di rilevante importanza posizionale e strategica che necessitano di interventi specifici e mirati di qualificazione urbana e finalizzate ad espansione e potenziamento di insediamenti monosettoriali produttivi, oppure orientati multifunzionali, artigianali, commerciali, residenziali, direzionali e per servizi terziari in genere, di volta in volta diversamente composti, in funzione degli obiettivi urbanistici e del diverso contesto da riqualificare tra loro ambientalmente compatibili e non inquinanti.

Nelle zone economiche ove previsto dalla scheda, è consentito anche l'insediamento di un mix di funzioni artigianali di servizio, commerciali, residenziali, terziarie in genere definite da parametri flessibili pari ai valori minimi e massimi con indicazione non vincolante dei valori medi riportati nelle specifiche schede. Trattasi di zone che corrispondono ai criteri di indirizzo della L.R. 6/2010.

L'obiettivo è di creare e favorire insediamenti "integrati", senza aree monofunzionali, con procedure attuative flessibili che consentano di adattare il Piano Attuativo alle variazioni delle esigenze di mercato.

ISTRUTTORIA OSSERVAZIONI E PROPOSTE DI CONTRODEDUZIONE		DATA EMISSIONE	AGGIORNAMENTO	FOGLIO
		Giugno 2011	Luglio 2011	132
CONSULENTE IN ECOLOGIA APPLICATA Dott. Gianluca Vicini			CONSULENTE SISTEMA AGRICOLO Dott. Nicola Balboni	CONSULENTE SETTORE COMMERCIALE AST&P

Vi appartengono le aree inedificate riservate all'espansione delle attività sopraelencate del territorio comunale da attuare tramite pianificazione esecutiva di iniziativa pubblica o privata.

Nelle allegate schede urbanistiche riportate al punto H del Documento di Piano, parte integrante delle presenti norme, vengono definite:

- le modalità di attuazione;
- la normativa delle destinazioni d'uso principali di ogni singola zona; sono inoltre indicate le destinazioni d'uso non ammesse, non esercitabili in alcun caso di intervento edilizio;
- indici urbanistici edilizi.

### **DESTINAZIONI D'USO**

Destinazione d'uso prevalente: U2 - U3

Destinazioni escluse: U1/1, GSV escluse quelle esistenti, U4, U5c, U5d, oltre a quelle specificamente indicate nell'elaborato H3 – Quaderno degli ambiti di trasformazione.

Le destinazioni d'uso di tali insediamenti dovranno essere ambientalmente compatibili, previo parere dell'ARPA, che ne verificherà la congruenza particolarmente con le disposizioni vigenti in materia ambientale.

### PARAMETRI EDILIZI ED URBANISTICI

Si applicano gli indici urbanistico - edilizi e le destinazioni d'uso riportati singolarmente nelle schede allegate nell'elaborato "H.3 - Quaderno degli ambiti di trasformazione - individuazione e criteri di attuazione" parte integrante delle presenti norme. Tali indici in linea di massima devono risultare inferiori a quelli generali di zona ivi riportati.

Gli insediamenti di nuova edificazione e/o di recupero da realizzare in tali zone sono subordinati ai contenuti dei singoli Piani Attuativi illustrati nelle schede allegate nell'elaborato "H.3 - Quaderno degli ambiti di trasformazione - individuazione e criteri di attuazione" parte integrante delle presenti norme.

Esse illustrano tutti gli indici sopraelencati, le aree minime per servizi, oltre agli obiettivi urbanistici, alle modalità ed ai tempi di attuazione e gli interventi di mitigazione e di compensazione.

- Ut ≤ 1.40 mg/mg (vedasi schede urbanistiche allegate)
- Uf ≤ 1.5 mq/mq (vedasi schede urbanistiche allegate)
- Hmax ≤ m 22 esclusi particolari volumi tecnici (vedasi schede urbanistiche allegate)
- Cu = (vedasi schede urbanistiche allegate)
- Rc ≤ 60% (vedasi schede urbanistiche allegate)
- Sp ≥ 30% (vedasi schede urbanistiche allegate)

## MODALITÀ DI ATTUAZIONE

Le aree inedificate riservate all'espansione delle attività sopraelencate sono da attuare tramite Piano Attuativo di iniziativa pubblica o privata. I tipi d'intervento sono tutti quelli relativi al patrimonio edilizio esistente e quelli di nuova costruzione.

Generalmente è consentito anche l'insediamento di attività commerciali classificate nelle diverse tipologie distributive limitatamente agli esercizi di vicinato (ESV), medie strutture di vendita e nel rispetto del D.Leg.vo n.114/98, L.R. 6/2010, Programma Triennale per lo Sviluppo del Settore Commerciale 2005/2008 e Indirizzi Generali per la Programmazione Urbanistica del Settore Commerciale e successivi provvedimenti attuativi e laboratori artigianali compatibili, attività informatiche e multimediali, attività direzionali e terziarie in genere, alberghi, residence, studi professionali, attrezzature sportive, ricreative, servizi per il tempo libero, servizi per la ricettività etc. di volta in volta specificate.

L'altezza massima dei fabbricati dovrà rispettare le limitazioni prescritte dalla richiamata scheda urbanistica e comunque non potrà superare i un'altezza massima di ml 22,00 ad eccezione di eventuali volumi tecnici ee con l'obbligo, oltre i 10,00 ml, di redigere una fotosimulazione dello skyline per valutare l'impatto percettivo rispetto al contesto dei punti di vista significativi individuati dalla carta del paesaggio e da sottoporre al parere della Commissione Paesaggio;

Le aree identificate negli elaborati grafici del PGT con il simbolo ATEC e ricadenti in priorità C acquisiranno tutte le caratteristiche della zona omogenea corrispondente, solo dopo l'avvenuta urbanizzazione ed attuazione edificatoria di almeno il 70% (delle urbanizzazioni primarie, delle convenzioni e dell'inizio lavori dei singoli permessi di costruire delle costruzioni) dei comparti contermini della singola frazione/nucleo abitato di riferimento. Nel frattempo l'area come sopra identificata potrà essere utilizzata a scopi legati all'agricoltura, con esclusione di ogni edificazione che non sia a carattere provvisorio, temporalmente limitata e legata alla conduzione agricola dell'area.

Ai sensi della Legge Regionale 12/2005 e successive modificazioni nei Piani Attuativi si dovranno prevedere standard, attrezzature pubbliche o di uso pubblico per parcheggi, verde ed attrezzature sportive, servizi sociali, attrezzature varie in ragione almeno del 30% della Slp per le attività produttive, per le attività direzionali e di commercio si dovranno prevedere standard conformi all'art.28 ed al D.Leg.vo n.114/98, L.R. 6/2010, Programma Triennale per lo Sviluppo del Settore Commerciale e Indirizzi Generali per la Programmazione Urbanistica del Settore Commerciale e successivi provvedimenti attuativi e in ragione di 40,00 mq. per abitante per l'eventuale residenza. Per garantire un utilizzo pubblico delle aree di parcheggio potrà essere stipulata una servitù di uso pubblico da registrare ed allegare alla pratica edilizia e urbanistica.

ISTRUTTORIA OSSERVAZIONI E PROPOSTE DI CONTRODEDUZIONE		DATA EMISSIONE	AGGIORNAMENTO	FOGLIO
		Giugno 2011	Luglio 2011	133
CONSULENTE IN ECOLOGIA APPLICATA Dott. Gianluca Vicini		CONSULENTE ACUSTICO ECONORD srl	CONSULENTE SISTEMA AGRICOLO Dott. Nicola Balboni	CONSULENTE SETTORE COMMERCIALE AST&P

Oltre alle precedenti prescrizioni che forniscono, ai fini della progettazione esecutiva, elementi vincolanti per ogni tipologia, vengono fornite nelle schede urbanistiche alcune indicazioni progettuali prescrittive per l'indirizzo morfologico ai fini della progettazione esecutiva, che rappresentano un'indicazione qualitativa per ottimizzare l'inserimento ambientale e la più organica utilizzazione delle aree.

Il progetto sarà pertanto sottoposto a valutazione della Commissione Paesaggio.

Il progetto dei Piani di attuazione dovrà essere unitario e qualitativamente elevato. Dovrà inoltre perseguire gli obiettivi, i tempi e le priorità indicate nelle schede allegate nell'elaborato "H.3 - Quaderno degli ambiti di trasformazione - individuazione e criteri di attuazione" parte integrante delle presenti norme.

Gli usi ammessi sono da attuarsi tramite Piano Particolareggiato di recupero quando le zone riguardano aree preesistenti o piano attuativo per le aree libere. Non sono previsti nuovi interventi. Gli ulteriori dati tecnici, gli obiettivi e le destinazioni funzionali saranno illustrati nelle schede allegate nell'elaborato "H.3 - Quaderno degli ambiti di trasformazione - individuazione e criteri di attuazione" parte integrante delle presenti norme.

La progettazione dei piani esecutivi dovrà presentare uno studio di compatibilità ambientale ed un progetto del verde che preveda la formazione di barriere verdi schermanti costituite da almeno duplice filare di alberi di specie autoctona sui lati del comparto prospicienti zone agricole ed eventuali zone abitate.

È altresì ammessa per ogni lotto o unità produttiva la realizzazione di alloggi del personale di custodia e del proprietario/titolare dell'unità produttiva per non più di due alloggi fino ad un massimo di 30% della SIp complessiva con il limite di 300 mq di SIp.

Le abitazioni dovranno essere realizzate contemporaneamente o successivamente all'insediamento produttivo, con intervento progettuale unitario

All'interno delle aree soggette ad intervento preventivo, dovranno essere individuati standard per attrezzature funzionali, parcheggi, verde ed attrezzature sportive, centri e servizi sociali, mense ed attrezzatura viaria in conformità alle Normative vigenti e in ragione di almeno del 30% della SIp nel caso di destinazione produttiva.

Nel caso di attività direzionali, ricreative, commerciali, dovranno essere individuati gli standard in conformità all'art. 28 ed al D. Lgs. n. 114/98, L.R. 6/2010 e successivi provvedimenti attuativi di cui almeno il 50% destinati a parcheggi. Nel caso di individuazione all'interno di lotti di pertinenza, per garantire un utilizzo pubblico dei parcheggi, dovrà essere stipulata una servitù di uso pubblico da registrare nei pubblici registri immobiliari.

Le parti dell'unità edilizia destinate ad attività terziarie e alla residenza non devono subire alterazioni nocive del proprio stato ambientale da attività produttive. È fatto obbligo di ricorrere ad adeguati isolamenti e alla indipendenza delle fondazioni e delle strutture fra i corpi di fabbrica diversamente destinati.

L'intervento, se espressamente specificato nella scheda urbanistica, si può attuare anche tramite Permesso di Costruire convenzionato, in tal caso è prevista, a carico dei privati, la realizzazione delle opere di urbanizzazione per il completamento degli obiettivi elencati nella citata scheda.

Gli insediamenti di nuova edificazione da realizzare in tali zone sono subordinati a intervento preventivo di pianificazione urbanistica esecutiva che dovrà rispettare gli obiettivi e le prescrizioni specifiche riportate nelle allegate schede urbanistiche del comparto identificato negli elaborati grafici.

Le varie indicazioni modalità e parametri per intervenire negli ambiti di cui al presente articolo sono specificati nelle allegate schede urbanistiche.

Gli interventi di nuova costruzione saranno consentiti solo dopo la formazione del piano esecutivo che dovrà compiutamente illustrare tutte le opere di urbanizzazione primaria e secondaria. Tale piano ed il progetto delle opere di urbanizzazione dovranno prevedere in particolare, per quanto riguarda la rete viaria:

- larghezza della sede carrabile funzionale ai flussi di traffico, da dimostrare con apposita relazione di mobilità ambientale, preferibilmente con aree di parcheggio, anche su un solo lato, di almeno m 2,50;
- marciapiedi, su entrambi i lati, di larghezza non inferiore a m 1,5, preferibilmente con pista ciclo-pedonale e piantumazione.

## PRESCRIZIONI DI TUTELA AMBIENTALE

Le ristrutturazioni e le nuove costruzioni dovranno caratterizzarsi per una particolare attenzione all'impatto creato dall'intervento sia nei confronti percettivi dell'edilizia circostante che nei confronti del tessuto urbanistico di insediamento.

I progetti dovranno pertanto essere corredati anche da una relazione che metta in evidenza gli accorgimenti adottati e da elaborati grafici e fotografici atti ad evidenziare nel migliore dei modi la situazione preesistente dell'intorno in cui si colloca il progetto con simulazioni grafiche o fotografiche atte ad evidenziare la percezione della nuova costruzione sul contesto circostante.

Andranno comunque garantiti:

- adozione di soluzioni urbanistiche, architettoniche, tecniche e materiche imposte dal rispetto e dalla tipicizzazione e valorizzazione dell'ambiente urbano.
- sistemazioni dell'area scoperta prevalentemente a manto erboso, ovvero atta a favorire la funzione filtrante del terreno al fine di favorire il ravvenamento di quest'ultimo;
- scelta di essenze autoctone compatibili con il profilo storico ambientale del paesaggio mantovano.

Per le indicazioni puntuali si rinvia alle allegate schede urbanistiche.

Gli ambiti di trasformazione prevalentemente economici in previsione sono i seguenti:

ATEC 101 - Kilometro verde Grazie

ISTRUTTORIA OSSERVAZIONI E PROPOSTE DI CONTRODEDUZIONE		DATA EMISSIONE	AGGIORNAMENTO	FOGLIO
		Giugno 2011	Luglio 2011	134
			CONSULENTE SISTEMA AGRICOLO Dott. Nicola Balboni	CONSULENTE SETTORE COMMERCIALE AST&P

### Art. 73 Ambiti di trasformazione urbanistica prevalentemente per servizi inseriti nella precedente pianificazione (ATS)

Disciplina applicabile agli ambiti di trasformazione individuati dal Documento di Piano (vedi art. 38). Il Documento di Piano, in conformità al disposto di cui all'art. 8 della L.R. 12/2005 e s.m.i., individua gli ambiti destinati ad ospitare interventi di trasformazione e provvede alla relativa disciplina. Considerata la limitata efficacia temporale delle previsioni del Documento di Piano, fatto salvo quanto previsto all'art. 8, comma 4 della L.R. 12/2005 e s.m.i., il Piano delle Regole provvede a regolamentare anche le aree individuate come ambiti di trasformazione. La disciplina dettata dal Paino delle Regole, rispetto a tali aree fatta eccezione per quelle che rispetto alla "QUOTA CONSUMO DI SUOLO" sono classificate in "NON CONSUMO"; ha carattere residuale e transitorio, risultando applicabile sino all'attivazione degli interventi di trasformazione contemplati dal Documento di Piano, per le varianti nonché nell'ipotesi di sopravvenuta inefficacia del Documento di Piano senza che siano stati attivati gli interventi di trasformazione. Sino all'attuazione delle previsioni del Documento di Piano, nonché in caso di cessazione dell'efficacia delle previsioni medesime, sulle aree in questione si applicano le disposizioni di cui all'art. 77, ad esclusione della possibilità di ampliamento una tantum del 20%, delle presenti N.T.A. per le zone E2a.

Gli ambiti di trasformazione urbanistica prevalentemente per servizi inseriti nella precedente pianificazione individuano le aree libere o parzialmente edificate da destinare all'insediamento di un mix funzionale caratterizzato dalla prevalenza di "servizi pubblici / privati" e comunque attività ad essi funzionali per la qualità dell'intervento.

Vi sono ricomprese le zone già interessate da Piani Attuativi previsti dal P.R.G.C. precedente ma mai approvati o adottati prima dell'entrata in vigore delle presenti Norme. Essi sono stati riconfermati dal presente P.G.T.

Tali aree sono prevalentemente destinate all'insediamento di un mix funzionale caratterizzato dalla prevalenza di "servizi pubblici / privati" e comunque attività ad essi funzionali per la qualità dell'intervento. Vi sono altresì ammesse funzioni e destinazioni d'uso complementari tali da arricchire e diversificare l'offerta insediativa nel contesto territoriale, in funzione dell'indirizzo fornito dall'Ente.

Per quanto concerne le modalità specifiche di intervento si rinvia alle schede allegate nell'elaborato "H.3 - Quaderno degli ambiti di trasformazione - individuazione e criteri di attuazione" parte integrante delle presenti norme.

Le attività previste negli ambiti di trasformazione urbanistica prevalentemente per servizi inseriti nella precedente pianificazione possono rimanere o essere oggetto di interventi nel rispetto delle caratteristiche dettate dalle citate schede, purché si tratti di attività funzionali al raggiungimento dell'obiettivo pubblico previsto nella scheda dell'Ambito stesso.

Gli ambiti di trasformazione urbanistica prevalentemente per servizi inseriti nella precedente pianificazione urbanistica e riconfermati dal P.G.T. sono i seguenti:

#### ATS 401 - Oasi Eremo

Il quadro normativo è quello dettato dal successivo articolo riguardante gli ambiti di trasformazione urbanistica prevalentemente per servizi in previsione.

## Art. 74 Ambiti di trasformazione urbanistica di trasformazione prevalentemente per servizi in previsione (ATS)

Disciplina applicabile agli ambiti di trasformazione individuati dal Documento di Piano (vedi art. 38). Il Documento di Piano, in conformità al disposto di cui all'art. 8 della L.R. 12/2005 e s.m.i., individua gli ambiti destinati ad ospitare interventi di trasformazione e provvede alla relativa disciplina. Considerata la limitata efficacia temporale delle previsioni del Documento di Piano, fatto salvo quanto previsto all'art. 8, comma 4 della L.R. 12/2005 e s.m.i., il Piano delle Regole provvede a regolamentare anche le aree individuate come ambiti di trasformazione. La disciplina dettata dal Paino delle Regole, rispetto a tali aree fatta eccezione per quelle che rispetto alla "QUOTA CONSUMO DI SUOLO" sono classificate in "NON CONSUMO"; ha carattere residuale e transitorio, risultando applicabile sino all'attivazione degli interventi di trasformazione contemplati dal Documento di Piano, per le varianti nonché nell'ipotesi di sopravvenuta inefficacia del Documento di Piano senza che siano stati attivati gli interventi di trasformazione. Sino all'attivazione delle previsioni del Documento di Piano, nonché in caso di cessazione dell'efficacia delle previsioni medesime, sulle aree in questione si applicano le disposizioni di cui all'art. 77, ad esclusione della possibilità di ampliamento una tantum del 20%, delle presenti N.T.A. per le zone E2a.

Gli ambiti di trasformazione urbanistica prevalentemente per servizi in previsione individuano le aree libere da all'insediamento di un mix funzionale caratterizzato dalla prevalenza di "servizi pubblici / privati" e comunque attività ad essi funzionali per la qualità dell'intervento.

Tali aree sono prevalentemente destinate all'insediamento di un mix funzionale caratterizzato dalla prevalenza di "servizi pubblici / privati" e comunque attività ad essi funzionali per la qualità dell'intervento. Vi sono altresì ammessi insediamenti complementari tali da arricchire e diversificare l'offerta insediativa nel contesto territoriale, in funzione dell'indirizzo fornito dall'Ente.

Per quanto concerne le modalità specifiche di intervento si rinvia alle schede allegate nell'elaborato "H.3 - Quaderno degli ambiti di trasformazione - individuazione e criteri di attuazione" parte integrante delle presenti norme.

## DESTINAZIONI D'USO

Destinazione d'uso prevalente: U5a, U5b, U5c, U5e

Destinazioni escluse: U2b, GSV, U2g, U3b, U3c, U3d, U3e, U4, U5d oltre a quelle specificamente indicate nell'elaborato H3 – Quaderno degli ambiti di trasformazione.

Le destinazioni d'uso di tali insediamenti dovranno essere ambientalmente compatibili, previo parere dell'ARPA, che ne verificherà la congruenza particolarmente con le disposizioni vigenti in materia ambientale.

## PARAMETRI EDILIZI ED URBANISTICI

Si applicano gli indici urbanistico - edilizi e le destinazioni d'uso riportati singolarmente nelle schede allegate nell'elaborato "H.3 - Quaderno degli ambiti di trasformazione - individuazione e criteri di attuazione" parte integrante delle presenti norme.

ISTRUTTORIA OSSERVAZIONI E PROPOSTE DI CONTRODEDUZIONE		DATA EMISSIONE	AGGIORNAMENTO	FOGLIO
		Giugno 2011	Luglio 2011	135
CONSULENTE IN ECOLOGIA APPLICATA Dott. Gianluca Vicini			CONSULENTE SISTEMA AGRICOLO Dott. Nicola Balboni	CONSULENTE SETTORE COMMERCIALE AST&P

**CITTÀ DI CURTATONE** 

Tali indici in linea di massima devono risultare inferiori a quelli generali di zona ivi riportati.

Gli insediamenti di nuova edificazione e/o di recupero da realizzare in tali zone sono subordinati ai contenuti dei singoli Piani Attuativi illustrati nelle schede allegate nell'elaborato "H.3 - Quaderno degli ambiti di trasformazione - individuazione e criteri di attuazione" parte integrante delle presenti norme. Esse illustrano tutti gli indici sopraelencati, le aree minime per servizi, oltre agli obiettivi urbanistici, alle modalità ed ai tempi di attuazione e gli interventi di mitigazione e di compensazione.

- Ut ≤ 1.40 mq/mq (vedasi schede urbanistiche allegate)
- Uf ≤ 1.5 mq/mq (vedasi schede urbanistiche allegate)
- Hmax ≤ m 30 esclusi particolari volumi tecnici (vedasi schede urbanistiche allegate)
- Cu = (vedasi schede urbanistiche allegate)
- Rc ≤ 60% (vedasi schede urbanistiche allegate)
- Sp ≥ 30% (vedasi schede urbanistiche allegate)

Le attività previste negli ambiti di trasformazione urbanistica prevalentemente per servizi inseriti nella precedente pianificazione possono rimanere o essere oggetto di interventi nel rispetto delle caratteristiche dettate dalle citate schede, purché si tratti di attività funzionali al raggiungimento dell'obiettivo pubblico previsto nella scheda dell'Ambito stesso.

Nel presente Piano non sono individuati ATS di nuova previsione.

omissis

ISTRUTTORIA OSSERVAZIONI E PROPOSTE DI CONTRODEDUZIONE		DATA EMISSIONE	AGGIORNAMENTO	FOGLIO
		Giugno 2011	Luglio 2011	136
	CONSULENTE GEOLOGICO ENGEO srl – Dott. Carlo Caleffi		CONSULENTE SISTEMA AGRICOLO Dott. Nicola Balboni	CONSULENTE SETTORE COMMERCIALE AST&P

Prot	tocollo	Data	L	ocalità.			Nominati	vo Osservante		Osservaz	ione n.
							PROVINCIA	A DI MANTOVA			
						Setto	re Pianific	icazione Territoriale,			•
15	5542	10/06/2011		Programmazione Assetto del Territorio				48	48i		
						_			UIIU		
						26	VIZIO ASSE	tto del Territorio			
Tavola	del P.G.T.	Adottato				Zonizz	azione del I	P.G.T. Adottato			
	Sintesi dell'osservazione  La Provincia ha formulato la seguente indicazione: la generica destinazione d'uso ad attività di tipo commerciale consente esclusivamente la localizzazione di esercizi di vicinato (3.2 delle modalità applicative del programma triennale per lo sviluppo del settore commerciale 2006-2008, D.G.R. 8/5258 del 2 agosto 2007).										
				Nessuna Interaz	ione						
	A. Impatto	con il sistema del	le tutele	Effetto non rilev	ante						1
		architettoniche, p		Effetto modesto	1						
	ambien	tali o sui vincoli		Effetto apprezza	bile						
				Effetto rilevante							
4				Decremento							
ST/	B Livello	di incidenza in rela	zione al	Non rilevante							
DELLA PROPOSTA		ionamento residenzi		Incremento mod							
RO				Incremento apprezzabile							
4				Incremento rilevante							
]	C. Localizz	azione in rapporto a	ai sistemi	Non incidente							
DE		riconosciuti dal		In continuità, area interstiziale  Nelle adiacenze, con sviluppo lineare o incongruo/incoerente con i sistemi urbani centrali							
EFFETTI	adottat	0					icongruo/inci	oerente con i sistemi ur	bani centrali		
盟				Esterno ai sistemi urbani centrali  Nessun effetto							
岀				Effetto poco apprezzabile							
	D. Tipolog	ia		Effetto di rigenerazione urbana							
				Effetto di nuova previsione							
				Non rilevante							
	E. Livello	di incidenza sul siste	ma degli	Marginale							
	ambiti	agricon		Consistente							
	A Pichiosts	di variazione (amplia	mento/stra	lcio) delle nuove n	rovisioni dal D (	2.T					
	A. NICITIESTA	i ui vaiiazione (amplia	mento/stra	icio, uelle lluove p	cvisionii dei P.C	J.1.		Residenziale			<del>                                     </del>
Z	B. Richiesta	di nuova classificazio	ne					Economica			<del>                                     </del>
-0		I I I I I I I I I I I I I I I I	-					Agricola			
TIPO DI	C. Richiesta	di variazione delle cla	ssificazioni	esistenti, modifica	delle categorie	e di interv	ento	<u>.                                      </u>			
TIPO DI OSSERVAZIONE		di vincoli, rispetti, tut									İ
SS	E. Aggiorna	menti, perfezionamen	iti cartograf	ici, errori material	i						
0	F. Modifich	e, perfezionamenti no	rmativi				•	<u> </u>			
	G. Comples	se (pareri Enti, U.T., e	tc.)								✓
	Proposta di controdeduzione  Con riferimento all'osservazione si precisa che nell'elaborato "DP.E.6.4 relazione illustrativa sistema commerciale" e nell'elaborato "PR. A - Norme tecniche d'attuazione" è specificatamente riportata una tabella che individua per tutte le zone del PGT singolarmente le specifiche categorie di attività commerciali ammesse, in conformità alla normativa vigente.  Si propone pertanto di non accogliere parzialmente l'osservazione rinviando alla sopracitata tabella.										
	degli impatti na ambiental	L'osservazione	e la propos	ta di controdeduzi	one non produ	cono varia	azioni e quind	li effetti sull'ambiente.			
OSSER	VAZIONE:	NON A	ACCOLTA	NON AC	COLTA PARZIAL	MENTE	✓	ACCOLTA PARZIALME	NTE	ACC	OLTA
VOTAZ	IONE:	PRE	SENTI	VC	TANTI		FAVOREVOLI	COI	NTRARI	ASTE	NUTI

ISTRUTTORIA OSSERVAZIONI E PROPOSTE DI CONTRODEDUZIONE		DATA EMISSIONE	AGGIORNAMENTO	FOGLIO
		Giugno 2011	Luglio 2011	137
CONSULENTE IN ECOLOGIA APPLICATA CONSULENTE GEOLOGICO			CONSULENTE SISTEMA AGRICOLO Dott. Nicola Balboni	CONSULENTE SETTORE COMMERCIALE AST&P

POLARIS - Studio Associato - Via P. Verri. 33 - 46100 Mantova - Tel. 0376.248808 - www.studiopolaris.eu	PROF. ING. UGO BERNINI	COLLABORATORI
FOLANIS - SIUdio Associdio — via P. Verri, 33 - 46100 Mantova - 1el. 03/6.248808 - www.studiopolaris.eu	PROP. ING. OGO BERNINI	Geom. Matteo Rodella

Protocollo	Data	Località Nominativo Osservante		Osservazione n.
15542	10/06/2011		PROVINCIA DI MANTOVA Settore Pianificazione Territoriale, Programmazione Assetto del Territorio Servizio Assetto del Territorio	481

Tavola del P.G.T. Adottato	Zonizzazione del P.G.T. Adottato

Sintesi dell'osservazione La Provincia ha formulato la seguente indicazione: rilevato che le schede degli ambiti di trasformazione (elaborato DP F.3) e le schede relative alle zone di trasformazione a forte specificità (elaborato PR B.4) riportano per ogni ambito una tabella con l'individuazione delle destinazioni compatibili, che in tale tabella viene barrato il SI o il NO anche per la diversa tipologia commerciale (ESV, MSV-, MSV+-, MSV+-, GSV), nel caso in cui non viene barrata nessuna opzione si ritiene che in ragione di quanto ricordato al punto precedente, tale tipologia commerciale non sia ammissibile.

		Nessuna Interazione				
	A. Impatto con il sistema delle tutele	Effetto non rilevante				
	storico architettoniche, paesistico	Effetto modesto				
	ambientali o sui vincoli	Effetto apprezzabile				
		Effetto rilevante				
-		Decremento				
ST/		Non rilevante				
Ö	B. Livello di incidenza in relazione al dimensionamento residenziale	Incremento modesto				
OF	differisionamento residenziale	Incremento apprezzabile				
PR		Incremento rilevante				
IFA		Non incidente				
Œ	C. Localizzazione in rapporto ai sistemi urbani riconosciuti dal P.G.T.	In continuità, area interstiziale				
	adottato	Nelle adiacenze, con sviluppo lineare o incongruo/incoerente con i sistemi urbani centrali				
		Esterno ai sistemi urbani centrali				
EFFETTI DELLA PROPOSTA		Nessun effetto				
Ш	D. Tipologia	Effetto poco apprezzabile				
	D. Tipologia	Effetto di rigenerazione urbana				
		Effetto di nuova previsione				
		Non rilevante				
	E. Livello di incidenza sul sistema degli ambiti agricoli	Marginale				
	amorti agricon	Consistente				
	A. Richiesta di variazione (ampliamento/stral	cia) dalla nuova provisioni dal D.C.T				
	A. Niciliesta di variazione (ampiramento/strai	cio) delle fidove previsioni dei r.d.1.	Residenziale			
R	B. Richiesta di nuova classificazione		Economica			
D DI AZIONE	B. Niciliesta di fidova ciassificazione		Agricola			
O C	C Richiesta di variazione delle classificazioni	esistenti, modifica delle categorie di intervento	Agricola	-		
TIPO	D. Modifica di vincoli, rispetti, tutele, ambiti	<u>*</u>		-		
T	E. Aggiornamenti, perfezionamenti cartograf	<u> </u>		+		
0	F. Modifiche, perfezionamenti normativi	er on material				
	G. Complesse (pareri Enti, U.T., etc.)			<del>   </del>		
G. Complesse (parent citu, 0.1., etc.)						

Proposta di controdeduzione

Si propone di non accogliere parzialmente l'osservazione precisando che nella tabella sopra richiamata in osservazione che:

- il "SI" corrisponde ad ammettere quale destinazione compatibile prevalente la destinazione specificata;
- il "No" corrisponde a non ammettere quale destinazione compatibile la destinazione specificata;
- il campo bianco corrisponde ad ammettere quale destinazione compatibile non prevalente la destinazione specificata.

Sintesi degli impatti sul sistema ambientale

L'osservazione e la proposta di controdeduzione non producono variazioni e quindi effetti sull'ambiente.

OSSERVAZIONE:	NON ACCOLTA	NON ACCOLTA PA	RZIA	LMENTE	✓		ACCC	OLTA PARZIALMENTE		ACCOLTA	
VOTABLE VIE									1		
VOTAZIONE:	PRESENTI	VOTANTI			FAVC	PREVOLI		CONTRARI		ASTENUTI	1

ISTRUTTORIA OSSERVAZIONI E PROPOSTE DI CONTRODEDUZIONE		DATA EMISSIONE	AGGIORNAMENTO	FOGLIO
		Giugno 2011	Luglio 2011	138
			CONSULENTE SISTEMA AGRICOLO Dott. Nicola Balboni	CONSULENTE SETTORE COMMERCIALE AST&P

POLARIS - Studio Associato – Via P. Verri. 33 - 46100 Mantova - Tel. 0376.248808 - www.studiopolaris.eu	PROF. ING. UGO BERNINI	COLLABORATORI
- Siudio Associdio — Via P. Verri, 33 - 46100 Mantova - 1el. 03/6.248808 - www.studiopolaris.eu	PROP. ING. OGO BERNINI	Geom. Matteo Rodella

Prot	tocollo	Data	l	.ocalità			Nominati	ivo Osservante	Osservaz	ione n.
						P	ROVINCIA	A DI MANTOVA		
				Settore Pianificazione Territoriale,						
15	15542 10/06/2011							Assetto del Territorio	48	m
					•	_		etto del Territorio		
						serv	VIZIO ASSE	etto dei Territorio		
Tavola	del P.G.T.	Adottato				Zonizza	zione del I	P.G.T. Adottato		
	Sintesi osservazion	che prevede i	l divieto d	i autorizzare singe	ole medie stru	tture di v	endita, and	re la normativa regionale, DGR 5 dicembre che se previste all'interno di piani attu nizzata in forma unitaria.		
				Nessuna Interaz	one					
	A. Impatto	con il sistema del	lle tutele	Effetto non rilev	ante				-	
		architettoniche, p	aesistico	Effetto modesto						
	ambien	tali o sui vincoli		Effetto apprezza	bile					
				Effetto rilevante						
Ø				Decremento						
ST	B. Livello	di incidenza in rela	azione al	Non rilevante						
ЭРС	dimens	ionamento residenz	iale	Incremento mod						
RC				Incremento app						
ΑF				Non incidente	ante					
13	C. Localizz	azione in rapporto a	ai sistemi	In continuità, ar	a interstiziale					
		riconosciuti dal	P.G.T.			neare o inc	congruo/inc	oerente con i sistemi urbani centrali		
EFFETTI DELLA PROPOSTA	adottat	0		Esterno ai sisten						
뿐				Nessun effetto						
Ш	D. Timeler			Effetto poco app	rezzabile					
	D. Tipolog	ıa		Effetto di rigene	razione urbana					
				Effetto di nuova	previsione					
	E Livello	di incidenza sul siste	ma degli	Non rilevante	Non rilevante					
	ambiti		ina acgii	Marginale						
				Consistente						
	A. Richiesta	di variazione (amplia	mento/stra	lcio) delle nuove p	evisioni del P.G	6.T.				
ш								Residenziale		
NC	B. Richiesta	di nuova classificazio	ne					Economica		
DIZ								Agricola		
TIPO DI OSSERVAZIONE		di variazione delle cla				di interve	ento			ļ
T		di vincoli, rispetti, tut		_						<del>                                     </del>
0.5		menti, perfezionamen		iici, errori material						-
		e, perfezionamenti no se (pareri Enti, U.T., e								<b>✓</b>
	d. comples	se (paren Liiti, 0.1., e	10.7							
	Proposta di controdeduzione  Con riferimento all'osservazione si precisa che la stessa indicazione è contenuta nell'elaborato "E.6.4. – Relazione illustrativa – Sistema Commerciale" che peraltro illustra il sistema commerciale in modo dettagliato come proposto dal P.G.T. stesso conformemente alla normativa vigente.  Si propone l'accoglimento parziale dell'osservazione sopracitata.									
	degli impatti na ambiental	l l'osservazione	e la propos	ta di controdeduzi	one non produc	cono variaz	zioni e quinc	di effetti sull'ambiente.		
OSSER	VAZIONE:	NON A	ACCOLTA	NON AC	COLTA PARZIALI	MENTE		ACCOLTA PARZIALMENTE ✓	ACC	OLTA
VOTAZ	IONE:	PRE	SENTI	VC	TANTI	F	AVOREVOLI	I CONTRARI	ASTE	NUTI

ISTRUTTORIA OSSERVAZIONI E PI	ROPOSTE DI CONTRODEDUZIONE	 AGGIORNAMENTO Luglio 2011	FOGLIO 139
CONSULENTE IN ECOLOGIA APPLICATA Dott. Gianluca Vicini CONSULENTE GEOLOGICO ENGEO srl – Dott. Carlo Caleffi		CONSULENTE SISTEMA AGRICOLO Dott. Nicola Balboni	CONSULENTE SETTORE COMMERCIALE AST&P
	_		

POLARIS - Studio Associato - Via P. Verri, 33 - 46100 Mantova - Tel. 0376.248808 - www.studiopolaris.eu	PROF. ING. UGO BERNINI	COLLABORATORI
- Sibulo Associalo — Via P. Verri, 33 - 46100 Mantova - 1ei. 03/6.248808 - www.studiopolaris.eu	PROF. ING. OGO BERNINI	Geom. Matteo Rodella

Prot	tocollo	Data	L	ocalità.			Nominati	vo Osservante		Oss	ervazione n.
							PROVINCIA	A DI MANTOVA			
						Setto	re Pianific	azione Territori	ale,		10
15	5542	10/06/2011	10/06/2011 Programmazione Assetto del Terr								18n
						_		tto del Territori			
						36	I VIZIO ASSE	tto dei Territori	<u> </u>		
Tavola	Tavola del P.G.T. Adottato Zonizzazione del P.G.T. Adottato										
	Sintesi	Si veda pagina	allegata seg	uente.							
dell'o	sservazion	е		,							
				—————————————————————————————————————							1
				Nessuna Interaz							
		con il sistema del architettoniche, p		Effetto non rilev							
		tali o sui vincoli	aesistico	Effetto modesto							
				Effetto rilevante							
				Decremento							
ΤA				Non rilevante							
0.5		di incidenza in rela		Incremento mod	lesto						
ОР	dimens	ionamento residenz	iale	Incremento app	rezzabile						
PR				Incremento rile							
ΓA				Non incidente							
EL		azione in rapporto		In continuità, area interstiziale							
	adottat	riconosciuti dal	P.G.1.	Nelle adiacenze, con sviluppo lineare o incongruo/incoerente con i sistemi urbani centrali							
EFFETTI DELLA PROPOSTA	adotta			Esterno ai sister	mi urbani centrali						
出				Nessun effetto							
	D. Tipolog	ia		Effetto poco apprezzabile							
	21110108			Effetto di rigenerazione urbana							
				Effetto di nuova previsione							
	E. Livello	di incidenza sul siste	ema degli	Non rilevante							
	ambiti			Marginale							
				Consistente							
	A. Richiesta	di variazione (amplia	mento/stral	lcio) delle nuove p	revisioni del P.	G.T.					
ш								Residenziale			
NO	B. Richiesta	di nuova classificazio	ne					Economica			
DIZ								Agricola			
TIPO DI OSSERVAZIONE		di variazione delle cla				e di inter	vento				
TI		di vincoli, rispetti, tut									
OS		menti, perfezionamen		ıcı, errorı material	<u> </u>						
		e, perfezionamenti no se (pareri Enti, U.T., e									<b>─</b> ✓
	d. Comples	se (paren Enti, o.r., e	tc.)								
		Si propone di a	accogliere p	arzialmente l'indi	azione formul	ata dalla	Provincia in q	uanto, in riferiment	o al primo pur	nto, le nuove st	rade previste a
Pro	oposta di							a, opera che ha segu			
contr	rodeduzion							er quanto riguarda ene che la presente			
		precedente n°						<u> </u>		<u> </u>	
	degli impatti na ambiental	l l'osservazione	e la propost	ta di controdeduzi	one non produ	icono vari	azioni e quind	li effetti sull'ambient	e.		
SISTELL											
OSSER\	VAZIONE:	NON	ACCOLTA	NON AC	COLTA PARZIA	LMENTE		ACCOLTA PARZIAL	MENTE ✓		ACCOLTA
VOTAZ	IONF:	PRI	SENTI	Vſ	TANTI		FAVOREVOLI		CONTRARI		ASTENUTI
VOIAL	JITE.	FKI						<u> </u>	- Trivaini		

CONSULENTE IN ECOLOGIA APPLICATA Dott. Gianluca Vicini	CONSULENTE GEOLOGICO ENGEO srl – Dott. Carlo Caleffi		CONSULENTE SISTEMA AGRICOLO Dott. Nicola Balboni	CONSULENTE SETTORE COMMERCIALE AST&P
POLARIS - Studio Associate	<b>) —</b> Via P. Verri, 33 - 46100 Mantova - Tel.	PROF. ING. UGO BERNINI	COLLABORATORI Geom. Matteo Rodella	

AGGIORNAMENTO

Luglio 2011

FOGLIO

DATA EMISSIONE

Giugno 2011

ISTRUTTORIA OSSERVAZIONI E PROPOSTE DI CONTRODEDUZIONE

CITTÀ DI CURTATONE P.G.T.

## **Allegato**

Osservazione n.

48n

Sintesi dell'osservazione La Provincia ha formulato le seguenti indicazioni in merito alle indicazioni sul tema Ambiente:

- le nuove strade previste nell'ambito posto a Sud della frazione Grazie siano realizzate possibilmente sfruttando i tracciati della viabilità esistente; come previsto dall'art. 63 degli Indirizzi normativi e dall'allegato D5 del Piano territoriale di coordinamento Provinciale (PTCP), il progetto preveda la realizzazione di opere mitigative e compensative consistenti in adeguate dotazioni ambientali delle infrastrutture, con una superficie minima destinata ad interventi compensativi che corrisponda ad almeno II 15% della superficie che viene destinata all'intera sede infrastrutturale; la compensazione ecologica potrà consistere anche nella riqualificazione di un tratto del reticolo idrografico, localizzando l'intervento lungo le fasce riparie dei canali o in altra porzione del reticolo idrico consorziale o comunale; i reliquati stradali eventualmente originati dall'abbandono dei tracciati preesistenti con la costruzione delle suddette strada, siano rimessi in pristino con asportazione della pavimentazione stradale e dei sottofondi e sistemazione a verde; tali prescrizioni vengano riportate nelle misure mitigative e compensative del Piano dei servizi.
- per l'ambito di trasformazione ATEC 101 denominato "kilometro verde" venga attuato un intervento di compensazione ecologica preventiva consistente nella ricostruzione di unità ambientali o nella riqualificazione del reticolo idrografico su una superficie pari ameno al 30% di quella impermeabilizzata, all'interno dell'elemento di primo livello della Rete Ecologica Regionale.

ISTRUTTORIA OSSERVAZIONI E PROPOSTE DI CONTRODEDIIZIONE		DATA EMISSIONE	AGGIORNAMENTO	FOGLIO	
		Giugno 2011	Luglio 2011	141	
	CONSULENTE GEOLOGICO ENGEO srl – Dott. Carlo Caleffi		CONSULENTE SISTEMA AGRICOLO Dott. Nicola Balboni	CONSULENTE SETTORE COMMERCIALE AST&P	

Protocollo	Data	Località	Nominativo Osservante	Osservazione n.
15952	14/06/2011		REGIONE LOMBARDIA Giunta Regionale - Direzione Generale Territorio e Urbanistica Programmazione e Pianificazione Territoriale Pianificazione Territoriale	49

Tavola del P.G.T. Adottato	Zonizzazione del P.G.T. Adottato			

Sintesi dell'osservazione La Giunta Regionale con D.G.R. n° IX/1830 del 08/06/2011 ha approvato il parere favorevole formulato dal Dirigente della Struttura Programmazione Territoriale Regionale ai sensi dell'art. 13 comma 8 della L.R. 12/05, in ordine al Documento di Piano del PGT del Comune di Curtatone (MN) parere indicato in delibera di cui all'Allegato A, che costituisce parte integrante e sostanziale della deliberazione regionale stessa.

		Nessuna Interazione				
A. Impatto con il sistema delle tutele		Effetto non rilevante				
	storico architettoniche, paesistico	Effetto modesto				
	ambientali o sui vincoli	Effetto apprezzabile				
		Effetto rilevante				
-		Decremento				
ST/	B. Livello di incidenza in relazione al	Non rilevante				
00	dimensionamento residenziale	Incremento modesto				
SOF	differisionamento residenziale	Incremento apprezzabile				
PR		Incremento rilevante				
DELLA PROPOSTA		Non incidente		✓		
Œ	C. Localizzazione in rapporto ai sistemi urbani riconosciuti dal P.G.T.	In continuità, area interstiziale				
	adottato	Nelle adiacenze, con sviluppo lineare o incongru	o/incoerente con i sistemi urbani centrali			
<u> </u>		Esterno ai sistemi urbani centrali				
EFFETTI		Nessun effetto				
ш	D. Tipologia	Effetto poco apprezzabile				
	D. Tipologia	Effetto di rigenerazione urbana				
		Effetto di nuova previsione				
	P. Challe of Southern and Statemen dealt	Non rilevante		✓		
	E. Livello di incidenza sul sistema degli ambiti agricoli	Marginale				
	ambiti agricon	Consistente				
	A. Richiesta di variazione (ampliamento/stral	cio) delle nuove previsioni del P.G.T				
	7. Heriesta di variazione (ampiramento/strai	eloj delle fidove previsioni del 1.3.11	Residenziale			
R	B. Richiesta di nuova classificazione		Economica			
<u> </u>			Agricola			
TIPO DI ERVAZIONE	C. Richiesta di variazione delle classificazioni esistenti, modifica delle categor		1 0			
LIP ERV	D. Modifica di vincoli, rispetti, tutele, ambiti agricoli di interesse strategico					
SSE	E. Aggiornamenti, perfezionamenti cartografici, errori materiali					
Ö	F. Modifiche, perfezionamenti normativi	•				
	G. Complesse (pareri Enti, U.T., etc.)			<b>✓</b>		
	and the same of th					

Proposta di controdeduzione

Si propone di accogliere il parere della Regione Lombardia di cui allo D.G.R. n° IX/1830 del 08/06/2011 mediante la presa d'atto ed il recepimento delle considerazioni e prescrizioni espresse nel documento regionale in relazione all'obbiettivo prioritario di interesse regionale "Autostrada Regionale Cremona - Mantova", oltre che con la presa d'atto delle indicazioni inerenti alcuni orientamenti specifici individuati dal Piano Territoriale Regionale (PTR) costituenti obbiettivi da perseguire, con le precisazioni ed i chiarimenti inerenti entrambi i punti di seguito esposti nell'allegato seguente.

Sintesi degli impatti sul sistema ambientale

OSSERVAZIONE:	NON ACCOLTA	NON ACCOLTA	NON ACCOLTA PARZIALMENTE		ACCO	OLTA PARZIALMENTE	ACCOLTA	✓
		_				1	,	
VOTAZIONE:	PRESENTI	VOTANT		FAVOREVOLI		CONTRARI	ASTENUTI	

ISTRUTTORIA OSSERVAZIONI E PROPOSTE DI CONTRODEDUZIONE		DATA EMISSIONE	AGGIORNAMENTO	FOGLIO	
		Giugno 2011	Luglio 2011	142	
***************************************			CONSULENTE SISTEMA AGRICOLO Dott. Nicola Balboni	CONSULENTE SETTORE COMMERCIALE AST&P	

POLARIS - Studio Associato - Via P. Verri, 33 - 46100 Mantova - Tel. 0376.248808 - www.studiopolaris.eu	PROF. ING. UGO BERNINI	COLLABORATORI	ì
- Sibulo Associalo — Via P. Verri, 33 - 46100 Mantova - 1ei. 03/6.248808 - www.studiopolaris.eu	PROF. ING. OGO BERNINI	Geom. Matteo Rodella	

Osservazione n.

49

## **Allegato**

Si propone di prendere atto e recepire il parere favorevole formulato dal Dirigente della Struttura Pianificazione Territoriale della Regione Lombardia e approvato con D.G.R. n. IX/1830 del 08.06.2011, ai sensi dell'art. 13 comma 8 della L.R. 12/2005, relativo al P.G.T. adottato dal Consiglio Comunale di Curtatone con la Delibera Consigliare n. 65 del 10.12.2010.

In particolare, rispetto alla relazione di parere riportata nell'Allegato A della D.G.R., in sintesi, si propone la presa d'atto ed il recepimento delle considerazioni e prescrizioni espresse nel documento regionale (Parere riportato della D.G. INFRASTRUTTURE E MOBILITÀ) in relazione all'obiettivo primario di interesse regionale "Autostrada Regionale Cremona - Mantova" di seguito sinteticamente riassunto ed elencato:

- riportare anche negli elaborati relativi alle indicazioni di Piano, non solo la configurazione ed il corridoio di salvaguardia definito nel progetto preliminare approvato in Conferenza dei Servizi Regionale (D.G.R. n° VII/15954 del 30.12.2003) ma anche quella definita nel progetto definitivo nella versione depositata il 30.06.2008 dal proponente STRADIVARIA s.p.a. per la V.I.A. nazionale ancora in corso e parzialmente aggiornata il 31.07.2009 a seguito della ripubblicazione di modifiche di tracciato introdotte nell'ambito della procedura. Analogamente deve essere riportato il tratto di bretella a Nord della Ferrovia di raccordo tra l'autostrada e la tangenziale di Mantova (lotto 1d) il cui preliminare fu approvato nel 2005 in Conferenza dei Servizi con specifiche prescrizioni e condizioni da parte del Comune di Curtatone e anch'esso ulteriormente modificato dal progetto definitivo;
- riportare con diversa ed evidente simbologia grafica le migliori ottimizzazioni e risoluzioni proposte da parte del PGT di criticità e nodi di dubbia fattibilità del progetto presentato ad oggi;
- riportare nelle schede di ambito relative ai comparti ATEC 201 ATEC 202 e ATEC 203 che ",in pendenza della stipula della predetta intesa, il riferimento per il governo delle trasformazioni stesse è costituito da soli esiti della Conferenza di Servizi di approvazione del preliminare della Variante alla ex S.S.10 e successive variazioni introdotte dal definitivo e seguenti";
- predisposizione di un apposito studio di traffico sviluppato secondo i criteri metodologici previsti dalla normativa regionale e preventivamente valutato dalla Provincia di Mantova, quale soggetto proprietario e gestore della ex S.S.10 e della rete provinciale limitrofa, in caso di attivazione anticipata degli ambiti ATEC 201 ATEC 202 e ATEC 203 rispetto alla realizzazione del sistema infrastrutturale strategico;

# Proposta di controdeduzione

- adeguamenti alla normativa del PGT art. 101 (pg. 128 e 129) NTA.
  - In riferimento all'obiettivo prioritario della regione Lombardia si evidenziano le seguenti precisazioni e chiarimenti:
- innanzitutto il Comune di Curtatone ha sempre espresso parere contrario alla soluzione progettata della Infrastruttura Autostradale in quanto seziona il territorio comunale senza risolvere alcuna problematica. In tal senso si è costituito in ricorso al TAR opponendovisi;
- corre obbligo inoltre evidenziare che il territorio del Comune di Curtatone, dall'anno 2003 circa, per alcuni chilometri, è gravemente limitato, lacerato e tagliato trasversalmente dalla previsione infrastrutturale della Autostrada Regionale "Integrazione del sistema transpadano Direttrice Cremona Mantova, inserita nel vigente Piano Territoriale Regionale quale Obiettivo prioritario di interesse regionale ai sensi dell'art. 20 L.R. 12/2005 e s.m.i.. l'opera risulta programmata al 2032 con gravissimo danno per il territorio;
- il Comune, peraltro, ha ricercato ampie intese e soluzioni alternative con Regione Lombardia, senza individuare ad oggi soluzioni condivise;
- in tal senso ha approvato con prescrizioni il lotto 1d di variante alla S.S.10, recepito successivamente in Conferenza dei Servizi nel 2005 depositando un protocollo d'intesa sottoscritto con i titolari degli ATEC 201 ATEC 202 e ATEC 203 al fine di ottimizzare l'intervento e sollecitando la sottoscrizione di un protocollo d'intesa con la Regione stessa al fine di risolvere le criticità presenti. Ad oggi risulta inevaso con forti limitazioni e danni ai 3 ambiti. Il Comune pertanto ha individuato nel PGT soluzioni alternative alle criticità ed ai nodi lasciati irrisolti e auspica una rapida definizione del progetto al fine di evitare gravi vincoli sovrapposti e indeterminati sul proprio territorio, fonte di danni e disservizi ai cittadini, come nel caso della sovrapposizione dei vincoli del progetto preliminare e definitivo in più soluzioni su ampi territori. Auspica e invita pertanto Regione Lombardia ad individuare una soluzione condivisa con la sottoscrizione anche del sopracitato protocollo atto a risolvere le criticità del lotto 1d e delle aree produttive interessate dalla stessa opera ed evidenziate dal lontano 2005. Per quanto riguarda le indicazioni inerenti alcuni orientamenti specifici individuati dal Piano Regionale (PTR) costituenti obiettivi da perseguire e riportati nel parere regionale, con il presente si propone la presa d'atto ed in merito al dimensionamento generale del Piano si confermano gli obiettivi e le azioni previste dal presente PGT in quanto strumento strategico di transizione dallo strumento previgente (PRGC) con programmazione decennale alla nuova e futura pianificazione dei prossimi PGT con programmazione quinquennale. Pertanto con le precisazioni e le specificazioni suesposte si propone di accogliere e recepire il parere favorevole della Regione Lombardia, scaturito peraltro da un approfondito, positivo e ricco processo concertativo in fase di confronto sul PGT.

ISTRUTTORIA OSSERVAZIONI E PROPOSTE DI CONTRODEDUZIONE		DATA EMISSIONE	AGGIORNAMENTO	FOGLIO	
		Giugno 2011	Luglio 2011	143	
***************************************			CONSULENTE SISTEMA AGRICOLO Dott. Nicola Balboni	CONSULENTE SETTORE COMMERCIALE AST&P	

POLARIS - Studio Associato - Via P. Verri, 33 - 46100 Mantova - Tel. 0376.248808 - www.studiopolaris.eu PROF. ING. UGO BERNINI Geo

COLLABORATORI Geom. Matteo Rodella CITTÀ DI CURTATONE P.G.T.

Il sottoscritto Dott. Giuseppe Capodici, in qualità di Segretario Comunale certifica ed attesta che:

• alla data del 01/05/2011, termine per la presentazione delle osservazioni al P.G.T. adottato con Delibera di Consiglio Comunale n. 65 del 10/12/2010 sono pervenute complessivamente n. 39 (trentanove – dalla n.1 alla n. 39) osservazioni;

• sono ulteriormente pervenute n. 10 (dieci – dalla n. 40 alla n. 49) osservazioni fuori termine comprensive dei pareri della Regione Lombardia e della Provincia di Mantova regolamentati da specifiche disposizioni normative.

Curtatone, 02.07.2011

Il Segretario Comunale (Dott. Giuseppe Capodici)

ISTRUTTORIA OSSERVAZIONI E PROPOSTE DI CONTRODEDUZIONE		DATA EMISSIONE Giugno 2011	AGGIORNAMENTO Luglio 2011	FOGLIO 144
CONSULENTE IN ECOLOGIA APPLICATA  Dott. Gianluca Vicini	CONSULENTE GEOLOGICO ENGEO srl – Dott. Carlo Caleffi	CONSULENTE ACUSTICO ECONORD srl	CONSULENTE SISTEMA AGRICOLO Dott. Nicola Balboni	CONSULENTE SETTORE COMMERCIALE AST&P

CITTÀ DI CURTATONE P.G.T.

## Allegato A

Parere della Regione Lombardia

ISTRUTTORIA OSSERVAZIONI E PROPOSTE DI CONTRODEDUZIONE		DATA EMISSIONE	AGGIORNAMENTO	FOGLIO
		Giugno 2011	Luglio 2011	145
			CONSULENTE SISTEMA AGRICOLO Dott. Nicola Balboni	CONSULENTE SETTORE COMMERCIALE AST&P

POLARIS - Studio Associato - Via P. Verri. 33 - 46100 Mantova - Tel. 0376.248808 - www.studiopolaris.eu	PROF. ING. UGO BERNINI	COLLABORATORI
FOLARI3 - 310010 Associato — via P. Verri, 33 - 46100 Mantova - 1el. 03/6.248808 - www.studiopolaris.eu	PROF. ING. OGO BERNINI	Geom. Matteo Rodella



COMUNE DI CURTATONE
Prot.0015952 - 14.06.2011
CAT. VI CLASSE 3 ARRIVO



Giunta Regionale DIREZIONE GENERALE TERRITORIO E URBANISTICA PROGRAMMAZIONE E PIANIFICAZIONE TERRITORIALE PIANIFICAZIONE TERRITORIALE

Plazza Città di Lombardia n.1 20124 Milano

www.regione.lombardia.it maria\_maggi@regione.lombardia.it

Tel 02 6765.3580 - Fax 6765,5667

Αl

COMUNE DI CURTATONE Email: comune.curtatone@pec.regione.lombardia.it

e, p.c.

PROVINCIA DI MANTOVA Email: provinciadimantova@legalmail.it

LORO SEDI

Oggetto: Comune di Curtatone (MN) - Piano di Governo del Territorio - Deliberazione consiliare di adozione n. 65 del 10/12/2010 - Parere ai sensi della I.r. n. 12/2005

Con deliberazione n. 1830 del 08/06/11, la Giunta Regionale ha approvato il parere formulato ai sensi dell'art. 13, comma 8 della l.r. n. 12/2005, relativo al PGT adottato da codesto Comune con la deliberazione consiliare richiamata in oggetto.

Si trasmette copia conforme della deliberazione suindicata al fine di perfezionare l'iter di approvazione dello strumento di pianificazione in oggetto in base ai disposti dell'art. 13, l.r. n. 12/2005.

Con l'occasione si richiama l'attenzione di codesto Comune sulle misure di salvaguardia, di cui all'art. 13, comma 12, l.r. n. 12/2005, da applicarsi nel periodo intercorrente tra l'adozione e la pubblicazione dell'avviso di approvazione degli atti di PGT.

Distinti saluti.

IL DIRIGENTE MARIA MAGGI

Allegati:

File DGR 1830 8\_6\_11 CURTATONE.tsd File DGR 1830 8\_6\_11 CURTATONE Parere.tsd

Referente per l'istruttoria della pratica: DANIELA DANIELLI - Tel. 02/6765.4049





# RegioneLombardia

DELIBERAZIONE N° IX / 1830

Seduta del 08/06/2011

Presidente

**ROBERTO FORMIGONI** 

Assessori regionali

ANDREA GIBELLI Vice Presidente
DANIELE BELOTTI
GIULIO BOSCAGLI
LUCIANO BRESCIANI
MASSIMO BUSCEMI
RAFFAELE CATTANEO
ROMANO COLOZZI

ALESSANDRO COLUCCI

Con l'assistenza del Segretario Marco Pilloni

Su proposta dell'Assessore Daniele Belotti

GIULIO DE CAPITANI

ROMANO LA RUSSA CARLO MACCARI STEFANO MAULLU

MARCELLO RAIMONDI

MONICA RIZZI

GIOVANNI ROSSONI DOMENICO ZAMBETTI

Oggetto

COMUNE DI CURTATONE (MN). DETERMINAZIONI IN ORDINE AL PIANO DI GOVERNO DEL TERRITORIO (ART. 13, COMMA 8, L.R. N. 12/2005)

Il Dirigente Gian Angelo Bravo

Il Direttore Generale Bruno Mori

L'atto si compone di 12 pagine di cui 9 pagine di allegati parte integrante



#### VISTE:

- la Legge Legionale 11 marzo 2005, n. 12 "Legge per il Governo del Territorio" e successive modificazioni;
- la D.C.R. n. 951 del 19 gennaio 2010 "Approvazione del Piano Territoriale Regionale" ed in particolare:
  - i contenuti del paragrafo 3.2 del Documento di Piano "Obiettivi prioritari di interesse regionale e sovraregionale";
  - la sezione Strumenti Operativi che individua i comuni tenuti alla trasmissione alla Regione del proprio Piano di Governo del Territorio ai sensi dell'art. 13 comma 8 della l.r. n. 12/2005;

#### PRESO ATTO CHE:

- il Comune di Curtatone (MN) con nota n. 3465 del 14/02/2011, pervenuta il 15/12/2010, ha chiesto l'espressione del parere in ordine al Documento di Piano del PGT ai sensi dell'art. 13, comma 8, della l.r. n. 12/2005;
- con Deliberazione Consiliare n. 65 del 10/12/2010, il Comune ha adottato il Piano di Governo del Territorio, ai sensi dell'art. 13 della Legge Regionale 11 marzo 2005, n.12;
- il Comune è interessato dal seguente Obiettivo Prioritario d'interesse regionale e sovraregionale, così individuato dal Piano Territoriale Regionale: "Autostrada Regionale Cremona-Mantova";

**CONSIDERATO** che per il parere conclusivo redatto dalla Struttura Pianificazione Territoriale, è stato richiesto il contributo alla D.G. Infrastrutture e Mobilità in merito all'obiettivo prioritario di interesse regionale e sovraregionale del PTR soprarichiamato;

#### VISTI:

- Il Programma Regionale di Sviluppo della IX Legislatura approvato con D.C.R. n. 56 del 28 settembre 2010 e la declinazione allo stesso nel PO 20 -Valorizzazione e Governance del Territorio, OS 20.1 - Governo del Territorio, come da allegato alla Comunicazione del Presidente Formigoni approvata con DGR 465 del 5 agosto 2010;
- il D.P.R. 15 gennaio 1972, n. 8;



Ad unanimità di voti, espressi nelle forme di legge;

#### DELIBERA

- di assumere, ai sensi dell'art. 13 comma 8 della I.r. n. 12/2005, in ordine al Documento di Piano del PGT del Comune di Curtatone (MN), le determinazioni risultanti dal parere formulato dal Dirigente della Struttura Pianificazione Territoriale indicato in premessa di cui all'Allegato A, che costituisce parte integrante e sostanziale della presente deliberazione;
- 2. di dare mandato allo stesso Dirigente di comunicare le suddette determinazioni al Sindaco del Comune medesimo, al fine di perfezionare l'iter di approvazione dello strumento di pianificazione.

IL SEGRETARIO MARCO PILLONI

CAT. VI CLASSE 3 ARRIVO

#### **ALLEGATO A**

PARERE IN MERITO AL DOCUMENTO DI PIANO DEL PGT DEL COMUNE DI CURTATONE (MN) AI SENSI DELL'ART. 13, COMMA 8, L.R. N. 12/2005. **DELIBERAZIONE CONSILIARE DI ADOZIONE N.30 DEL 30/11/2010** 

#### RIFERIMENTI PROCEDURALI

Il presente parere è finalizzato alla verifica dell'assunzione degli obiettivi del Piano Territoriale Regionale della Lombardia (PTR) - approvato con dCR n. 951 del 19/01/10 - all'interno delle politiche e delle strategie del Piano di Governo del Territorio (PGT) del Comune di CURTATONE (MN), ovvero all'accertamento della rispondenza generale del PGT al sistema degli obiettivi del PTR e, in particolare, alle previsioni costituenti obiettivi prioritari di interesse regionale e sovraregionale.

In ottemperanza all'art. 20, comma 2, della l.r 12/05, la valutazione di compatibilità rispetto al PTR concerne pertanto l'accertamento dell'idoneità del PGT ad assicurare il conseguimento degli obiettivi fissati nel Piano regionale.

Nelle attività di verifica, in capo dalla Direzione Generale Territorio e Urbanistica, è stata coinvolta anche la Direzione Generale Infrastrutture e Mobilità, in considerazione della previsione dell'Autostrada regionale "Cremona-Mantova" la quale - essendo definita dal PTR Obiettivo Prioritario di interesse regionale - determina la trasmissione in Regione del PGT e la conseguente verifica di compatibilità prevista dall'art.13, c.8, della l.r.12/2005.

Alla riunione di valutazione degli esiti del procedimento regionale, svoltasi il giorno 31 maggio 2011, ha preso parte l'Amministrazione Comunale<sup>1</sup>, ed è stato pertanto garantito - nell'iter procedurale della verifica - il confronto con il Comune, come previsto dall'art.13, c.5, della l.r.12/05.

### **LOGICHE DI PIANO**

Al fine di attivare logiche di sviluppo non concorrenziale e promuovere processi di specializzazione territoriale differenziata, i Comuni di Curtatone, Bagnolo San Vito, Marcaria<sup>2</sup> hanno avviato in maniera coordinata l'elaborazione del PGT, condividendo anche il percorso di VAS, e hanno redatto un testo metodologicamente unitario, ma declinato alla scala di ogni singola realtà comunale.

<sup>2</sup> Alla prima fase ha partecipato anche il comune di Virgilio

<sup>1</sup> Arch. Graziella Trippini (Responsabile Area Tecnica), ing. Ugo Bernini (Studio Polaris, estensore PGT)

Gli strumenti urbanistici dei 3 comuni sono pertanto inquadrati all'interno di uno scenario strategico condiviso che, pur nelle singole individualità, ha uniformato la lettura delle dinamiche territoriali che hanno orientato i singoli PGT e ha permesso di individuare sinergie, specializzazioni funzionali e politiche integrate. Tale scenario, oltre a riferirsi all'elemento strategico infrastrutturale di prioritaria rilevanza costituito dall'Autostrada regionale "Cremona-Mantova", recepisce quale elemento fondante l'origine e la caratterizzazione agricola del territorio promuovendo iniziative comuni di valorizzazione

Pertanto per i PGT dei 3 comuni, in base alle risultanze del quadro conoscitivo e orientativo e degli indirizzi derivanti della pianificazione sovraccomunale, è stata elaborata una matrice che esplica:

- -i *macro-obiettivi strategici* condivisi dalle 3 Amministrazioni (miglioramento qualità della vita, valorizzazione delle componenti ambientali del territorio, salvaguardia sistema agricolo, miglioramento sistema infrastrutturale, sostegno attività a forte tipizzazione locale e innovazione...);
- -gli *obiettivi strategici dei Documenti di Piano* comunali (recupero aree industriali e agricole dismesse, contenimento uso suolo agricolo, valorizzazione ambiti di pregio ambientale con la tutela dei corridoi ecologici, promozione della qualità energetica nelle nuove edificazioni e negli interventi di recupero, riqualificazione e rivitalizzazione dei centri edificati...)
- -le azioni del singolo comune che afferiscono agli obiettivi già riconosciuti;
- -lo strumento di Piano (DdP, PdR, PdS, Monitoraggio, Normativa, Carta del Paesaggio, ....) nel quale sono esplicitate le misure attuative delle azioni individuate.

In particolare, le principali azioni che il PGT di CURTATONE prevede per realizzare gli obiettivi comuni possono essere così sintetizzate: criteri premiali per la progettazione sostenibile e meccanismi di incentivazione alla scelta di tecnologie innovative, attenzione alla qualità degli interventi e alla valorizzazione dei caratteri locali distintivi, attenzione alla mobilità dolce attraverso il potenziamento dei percorsi ciclopedonali nella logica di completamento del percorso ciclabile "Mantova-Mincio-Po-Oglio-Paleoalveo del Mincio-Laghi Mantova-Mantova", promozione dell'agricoltura di qualità anche tramite la diffusione delle certificazioni e dei marchi (Dop, Doc, Igp..), valorizzazione delle aree agricole come luoghi della multifunzionalità.

Per quanto attiene più specificatamente le trasformazioni territoriali, tra gli obiettivi dichiarati dal PGT è prevista la *ricompattazione degli insediamenti* tramite la localizzazione degli Ambiti di Trasformazione negli spazi sottoutilizzati, interclusi e/o dismessi e la riduzione dell'indice di frammentazione dei centri edificati con la definizione delle zone agricole di interazione (E2a, E2b).

La logica sottesa al Piano è infatti quella di riconfermare gli ambiti di trasformazione previsti dal PRGC vigente, ma non ancora attuati (ATEC 201-201-203; ATR 701-702-705; ATR 301) e prevedere gli altri Ambiti prioritariamente in zone da riqualificare (ATEC 101; ATR 204-501-601,704).

Il Piano prevede inoltre anche la trasformazione di due Ambiti (ATR 602-603, complementari al PII Edera) che costituiscono l'intervento più significativo delle nuove previsioni, in considerazione del carico ipotizzato e dei conseguenti impatti territoriali. Oltre a questi interventi sono previsti altri 2 nuovi Ambiti (ATR 502, 703) finalizzati a risolvere problematiche locali.

Gli Ambiti di Trasformazione così individuati dal PGT determinano un aumento della popolazione residente di 2.236 unità, mentre la somma complessiva di nuovi abitanti generati sia dagli Ambiti di Trasformazione che dalle aree edificabili nel Tessuto Urbano Consolidato ammonta 8.535 e porta il dimensionamento del Piano a 22.969 abitanti, a fronte dei 14.434 residenti al 2010.

Il Piano prevede un *meccanismo temporale di attuazione* degli Ambiti di Trasformazione basato sull'individuazione di priorità esecutive dei piani attuativi e la definizione dei tempi massimi di convenzione. Gli Ambiti sono infatti classificati in base ad una scala di priorità (A,B,C) per cui le priorità B e C sono ad attuazione differita rispetto all'attuazione delle previsioni interessanti la frazione di appartenenza. Inoltre, in coerenza con i *criteri di sostenibilità* definiti dal PGT, le proposte di trasformazione vengono valutate ammissibili solo se rispondenti a un numero minimo, già stabilito, di requisiti di sostenibilità (all. 1b, PdR).

Con riferimento alla fase preliminare di impostazione del PGT, le analisi territoriali del PTR risultano considerate quale elemento di riferimento nell'organizzazione degli obiettivi condivisi a livello sovraccomunale dai 3 comuni coordinati e a livello locale dal singolo comune di Curtatone. Sia nel Documento di Piano che nel quadro di riferimento per la Valutazione Strategica del PGT è contenuto il richiamo al piano regionale, ai 24 obiettivi generali e agli obiettivi specifici del Sistema Territoriale della Pianura Irrigua e del Po e Grandi Fiumi. Tramite le linee strategiche e d'azione del PGT vengono espresse le misure attuative che il Comune intende seguire per il concreto raggiungimento degli obiettivi individuati.

#### CONSIDERAZIONI IN MERITO ALLA COERENZA DEL PGT CON GLI ORIENTAMENTI DEL PTR

La verifica regionale ha riscontrato la **rispondenza generale degli obiettivi strategici di PGT** al sistema degli obiettivi tematici e territoriali definiti dal PTR e ha rilevato la presenza di misure operative e normative atte a indirizzare le trasformazioni previste secondo i dichiarati criteri di sostenibilità ambientale, qualificazione urbanistica e progettuale ed efficienza energetica.

Tuttavia per quanto attiene il **dimensionamento generale di Piano**, e i conseguenti impatti territoriali anche in termini di consumo di suolo, si segnala che l'ipotesi quantitativa di sviluppo che si intende perseguire (+ 59%³, tot. 22.969 ab.) non risulta del tutto coerente con le risultanze del quadro conoscitivo⁴ e con le previsioni di crescita effettiva che da esso emergono⁵ né risulta giustificata dalla previsione di nuove funzioni particolarmente attrattive e gravitazionali.

Relativamente al tema, si ricorda che - in base al principio della minimizzazione del consumo di suolo promosso dalla l.r.12/05 (art.8,c. 2) - gli orientamenti relativi all'Uso del Suolo definiti dal PTR per il sistema territoriale della Pianura Irrigua definiscono – in linea con l'obiettivo tematico TM 2.13 – le linee d'azione finalizzate al contenimento del consumo di suolo, che si sostanziano, oltre che nell'incentivazione degli interventi di riqualificazione e riuso, anche nella compattazione delle forme urbane e nella conservazione del suolo agricolo, attraverso forme di disincentivazione della sua riduzione.

Il Piano Territoriale Regionale, nel descrivere il sistema territoriale della Pianura Irrigua evidenzia infatti le costanti pressioni insediative (di carattere residenziale e industriale) nei confronti del territorio con la conseguente sottrazione agli usi agricoli di aree che sono invece da considerarsi ai vari livelli di pianificazione elemento caratteristico della pianura e fondamentale presidio del paesaggio lombardo. Si sottolinea inoltre che - come sostenuto anche nella dGR 999/2010<sup>6</sup>, la quale ha ulteriormente declinato le linee d'azione individuate dal PTR - la trasformazione di suolo libero in urbanizzato con numeri in costante ascesa, la diffusione insediativa e infrastrutturale, la frammentazione del territorio rurale e della struttura del verde, costituiscono ormai un problema per la qualità complessiva del modello di sviluppo territoriale.

La Giunta Regionale ha pertanto individuato, con la deliberazione sopracitata, alcuni temi rilevanti (tra i quali il contenimento del consumo di suolo, l'efficienza delle trasformazioni territoriali e la riqualificazione del territorio) in relazione ai quali ha definito indirizzi e orientamenti specificatamente dedicati alla pianificazione locale. A titolo esemplificativo si evidenzia che i criteri relativi al tema del contenimento del consumo di suolo attengono sia a considerazioni di carattere quantitativo che qualitativo e sottolineano sia la necessità di una corretta verifica delle dinamiche territoriali nella definizione delle esigenze di trasformazione sia l'importanza del disegno delle trasformazioni in relazione alla forma urbana.

<sup>&</sup>lt;sup>3</sup> Come ipotesi alternativa, stimando 85mq/abitante (anziché 50mq/abitante), il PGT prevede un aumento del 34% con un totale complessivo di 19.455 unità.

<sup>4</sup> Aumento popolazione negli ultimi 8 anni : + 16%

<sup>5</sup> Stima di 17.496/17.857 ab. al 2018

<sup>6</sup> Pubblicata sul BURL n. 52 del 27 dicembre 2010, Serie Ordinaria

Si ritiene pertanto prioritario, nell'ambito del progetto di sviluppo territoriale definito dal PTR per la Lombardia, che la rinuncia al mantenimento di suolo libero sia giustificata unicamente sulla base di concrete esigenze, dimensionate su reali necessità, subordinate in ogni caso alla dimostrazione del precedente e/o contestuale perseguimento delle misure atte a privilegiare il recupero degli ambiti consolidati e/o degradati e delle aree dismesse.

In merito al PGT in esame, a fronte del considerevole carico insediativo ipotizzato, si rileva un alto grado di attuazione delle previsioni contenute nel vigente strumento urbanistico, la prioritaria localizzazione di previsioni insediative in contesti da riqualificare, la promozione di misure incentivanti per interventi di riqualificazione del patrimonio esistente nonché una stima di consumo di suolo effettivamente inferiore alla soglia stabilità dal PTCP della provincia di Mantova.

Inoltre si condivide appleno l'introduzione del meccanismo di attribuzione di "classi di priorità attuative" e la definizione temporale dei tempi di convenzionamento delle trasformazioni previste, pena la riclassificazione degli Ambiti di Trasformazione in zone E2a di interazione e rispetto dei centri abitati (art.48 PdR).

Tuttavia, nell'ottica di perseguire azioni di governo del territorio realmente sostenibili e coerenti con l'utilizzazione ottimale delle risorse - in linea con gli obiettivi condivisi del PTR che riconosce nel territorio stesso la risorsa primaria da salvaguardare - si suggerisce di verificare attentamente che le esigenze di trasformazione espresse dal Piano siano in linea con il realistico fabbisogno di sviluppo insediativo e aderenti alla domanda del mercato abitativo. Ciò anche in considerazione del fatto che le previsioni contenute nel DdP sono da riferirsi ad un arco temporale di soli 5 anni, periodo nel quale – peraltro – molte trasformazioni in itinere (es. PII Edera) potrebbero essere concluse e già costituire consistenti risposte al fabbisogno abitativo espresso localmente.

Si sottolinea pertanto l'importanza dell'attività di monitoraggio (prevista dal Rapporto Ambientale con cadenza triennale) che accompagnerà tutto il processo di attuazione del Piano e permetterà di valutare l'aderenza delle previsioni alle finalità dichiarate dal PGT e fornità gli elementi per procedere alle opportune ricalibrazioni delle trasformazioni territoriali, agendo sulle classi di priorità o attuando le riclassificazioni previste dalla normativa.

In particolare si suggerisce l'introduzione di indicatori che possano verificare non solo lo stato di attuazione delle previsioni, ma soprattutto il dinamismo del mercato immobiliare e la presenza di eventuali quote di invenduto, al fine di evitare la realizzazione di edificazioni non indispensabili e, in linea con gli orientamenti regionali, contenere il consumo di suolo.

Infine, a titolo collaborativo, si suggerisce di rendere maggiore evidente che tutte le norme di Piano sono contenute in un unico elaborato che, attualmente, riporta in copertina il riferimento al solo Piano delle Regole.

CONSIDERAZIONI IN MERITO ALLE PREVISIONI COSTITUENTI L'OBIETTIVO PRIORITARIO DI INTERESSE REGIONALE SECONDO IL PARERE ESPRESSO DALLA DG INFRASTRUTTURE E MOBILITA', DI SEGUITO INTEGRALMENTE RIPORTATO

Il territorio comunale è interessato dalla previsione infrastrutturale relativa alla

Autostrada regionale "Integrazione del sistema transpadano - Direttrice Cremona Mantova"

inserita nel vigente Piano Territoriale Regionale quale *Obiettivo prioritario di interesse regionale* ai sensi dell'art. 20 l.r. 12/2005 e s.m.i.

Il parere di compatibilità del PGT rispetto alla programmazione di competenza è reso con riferimento al rispetto della disciplina di settore e dei criteri di valutazione indicati nel Documento di Piano del Piano Territoriale Regionale - § 3.2 ('Obiettivi prioritari di interesse regionale').

Dall'esame istruttorio della documentazione trasmessa si rileva quanto segue.

L'opera in premessa risulta recepita nel PGT secondo la configurazione definita nel progetto preliminare approvato in Conferenza di Servizi regionale ai sensi della I.r. 9/2001 (dGR n. VII/15954 del 30.12.2003 pubblicata sul BURL n. 21 - 1° suppl. straordinario del 27.1.2004).

Tuttavia, come prescritto dal Piano Territoriale Regionale (Sezione 4 – *Strumenti Operativi*), è necessario che la compatibilità dello strumento sia verificata anche rispetto al progetto definitivo dell'infrastruttura, nella versione depositata il 30.6.2008 dal proponente STRADIVARIA S.p.A. per l'attivazione della VIA nazionale, tuttora in corso, e parzialmente aggiornata il 31.7.2009 a seguito della ripubblicazione di alcune modifiche di tracciato introdotte nell'ambito della medesima procedura.

Tale configurazione progettuale risulta allo stato indicata nel Piano limitatamente ad alcune tavole. Essa va quindi opportunamente riportata anche negli altri elaborati - con particolare riferimento a quelli relativi alle *Indicazioni di Piano* - al fine di garantire coerenza interna e uniformità di contenuto interpretativo ai diversi atti costitutivi del PGT.

Come per il progetto preliminare, la trasposizione del tracciato dovrà comprendere il corridoio di salvaguardia urbanistica associato all'infrastruttura ai sensi dell'art. 19 l.r. 9/2001, mutuato o dimensionato in base al predetto progetto definitivo e suoi aggiornamenti.

Si richiamano altresì, sul tema, gli obblighi posti dall'art. 102 bis - commi 1 e 2 - della l.r. 12/2005 e relativi criteri di applicazione di cui alla dGR n. VIII/8579 del 3.12.2008.

Rispetto alla verifica di eventuali interferenze fisiche o funzionali tra nuove previsioni insediative e infrastruttura sovraordinata, il Piano non presenta situazioni di criticità.

Si rileva però che lungo la bretella di connessione tra il futuro svincolo e la ex S.S. 10 'Padana Inferiore', e precisamente nei tratti immediatamente a monte e a valle del manufatto di scavalco della linea ferroviaria RFI Mantova-Cremona, lo strumento urbanistico ipotizza l'introduzione di due rotatorie intermedie non previste nello schema progettuale attualmente definito nell'ambito dell'intervento autostradale <sup>7)</sup>.

Anche in relazione ai profili di dubbia ammissibilità o fattibilità tecnica di tali soluzioni, risulta opportuno che, fino a diversa determinazione eventualmente assunta nelle sedi approvative dell'opera principale, le stesse siano stralciate dal Piano o - in via subordinata - rappresentate con simbologia grafica che ne evidenzi la differenza sostanziale rispetto al disegno infrastrutturale già consolidato.

Si osserva inoltre che per l'attuazione degli ambiti di trasformazione prevalentemente economico/produttivi 'ATEC 201 - Maddalena', 'ATEC 202 - Garagna' e 'ATEC 203 - Pioppe', localizzati in fregio nord alla linea ferroviaria, la normativa di Piano fa riferimento all'assunzione di specifici impegni del soggetto promotore dell'autostrada CR-MN in ordine alla realizzazione di opere relative alla "Variante alla S.S. 10 nei Comuni di Curtatone e Montanara".

Tali impegni sono disciplinati da uno schema di accordo tra soggetti pubblici e proponenti degli interventi infrastrutturali e insediativi, che tuttavia - diversamente da quanto prefigurato nel PGT - non risulta a tutt'oggi sottoscritto. Occorre pertanto che nelle Schede d'ambito relative a tre comparti sia precisato che, in pendenza della stipula della predetta intesa, il riferimento per il governo delle trasformazioni stesse è costituito dai soli esiti della Conferenza di Servizi di approvazione del preliminare della Variante alla ex S.S. 10.

per il tratto di bretella a nord della ferrovia, la progettazione cui riferirsi comprende il progetto della "Variante alla S.S. 10 nei Comune di Curtatone e Montanara", opera correlata alla realizzazione dell'autostrada CR-MN (c.d. 'Lotto 1d'), il cui preliminare è stato approvato nel 2005 in Conferenza di Servizi indetta dalla Regione ai sensi dell'art. 19 l.r. 9/2001.

Si rileva, infine, che le fasce di rispetto stradale da Codice della Strada risultano talora rappresentate senza rispettarne pienamente la linearità, che, ove ricorra, va pertanto puntualmente ripristinata.

Riguardo alla valutazione della sostenibilità delle scelte di Piano rispetto al mantenimento di efficienza del sistema viario, esistente e previsto, assumono rilevanza le previsioni di trasformazione la cui accessibilità graverà – direttamente o indirettamente - sulla ex S.S. 10, qualificata di interesse regionale "R1" nella classificazione della rete viaria regionale approvata con dGR n. VII/19709 del 3.12.2004.

Queste previsioni sono costituite in misura preponderante dai citati ambiti di trasformazione produttiva 'ATEC 201' (di superficie territoriale pari a 129.345 mq), '202' (79.640 mq) e '203' (62.920 mq) - tutti già previsti nel vigente P.R.G. e confermati nel nuovo strumento - e dal comparto di nuovo impianto 'ATEC 101' (Piano di recupero a destinazione agro-alimentare, 41.965 mq), per il quale il PGT prefigura la creazione di un accesso diretto dall'intersezione a rotatoria tra la ex S.S. 10 e la futura bretella di collegamento al casello autostradale.

Si ritiene che l'attuazione delle suddette previsioni debba essere subordinata a una preventiva verifica di idoneità della ex S.S. 10 a soddisfare l'ulteriore quota di traffico indotto senza pregiudizio dei livelli di servizio e degli standard di sicurezza della circolazione. Tale verifica, da riferirsi allo scenario di completa attivazione dei nuovi comparti, dovrà essere condotta mediante predisposizione di apposito studio di traffico sviluppato secondo i criteri metodologici previsti dalla normativa regionale <sup>8)</sup> e preventivamente validato – nei suoi esiti - dalla Provincia di Mantova in qualità di soggetto proprietario e gestore della strada stessa nonché della rete sovracomunale dell'intorno (S.P. 1).

Le eventuali opere di adeguamento infrastrutturale che, a giudizio della Provincia, risultassero necessarie per assicurare sulla ex S.S. 10 il mantenimento di caratteristiche prestazionali coerenti con il rango attribuito a tale strada dalla classificazione regionale, dovranno essere poste tra gli oneri convenzionali a carico dei proponenti delle trasformazioni e realizzate contestualmente ad esse.

Si prescrivono, infine, i seguenti adeguamenti della normativa di attuazione nella parte relativa alla disciplina delle fasce di rispetto stradale (Art. 101 NTA):

- a pag. 128, la frase al terzo capoverso va così integrata: "La dimensione e il posizionamento della fascia di rispetto e/o salvaguardia sono individuate negli elaborati di Piano. Per

<sup>8)</sup> Si vedano, in particolare, l'Allegato 4 della dGR n. VIII/3219 del 27.9.2006 e la dGR n. VIII/5258 del 2.8.2007.

l'autostrada regionale Cremona-Mantova tale individuazione fa riferimento agli estremi progettuali indicati nel Piano Territoriale Regionale, comunque prevalenti in caso di difformità con la cartografia del P.G.T.";

- a pag. 129, l'intero periodo che compone il quarto capoverso (concernente l'obbligo di subordinare l'attuazione delle trasformazioni urbanistiche all'individuazione di soluzioni di accesso adeguate e condivise con la Provincia) appare di collocazione inappropriata nel contesto della norma e comunque non pertinente nel riferimento alle strade di categoria funzionale "R2", non presenti nel territorio di Curtatone;

- a pag. 130, primo paragrafo, tra i criteri da osservare ai fini della progettazione di interventi stradali va introdotto il richiamo al già citato Allegato 4 della d.g.r. n. VIII/3219 del 27.9.2006.

Il recepimento delle valutazioni sopra espresse costituisce condizione per assicurare la compatibilità del Piano rispetto al quadro della programmazione nazionale e regionale del sistema della mobilità.

### **CONSIDERAZIONI CONCLUSIVE**

In conclusione, dal raffronto tra le linee strategiche del PGT e il quadro programmatico di livello regionale, emerge tra il DdP del PGT e il disegno di sviluppo territoriale per la Lombardia definito dal PTR una condizione di coerenza generale, con le prescrizioni espresse nel presente documento in relazione all'Obiettivo Prioritario di interesse regionale "Autostrada regionale Cremona-Mantova".

Per quanto attiene la corrispondenza delle specifiche azioni promosse dal PGT rispetto al quadro di indirizzo definito dal PTR, il presente parere richiama alcuni orientamenti specifici – in particolare in materia di contenimento del consumo di suolo - individuati dal Piano regionale, che costituiscono obiettivi da perseguire, riconoscere e applicare in tutte le sedi pianificatorie.

Milano, 06/06/2011

Il Dirigente della Struttura Maria Maggi

Il funzionario Daniela Danielli

9

CITTÀ DI CURTATONE P.G.T.

## Allegato B

Parere di compatibilità al P.T.C.P. della Provincia di Mantova

ISTRUTTORIA OSSERVAZIONI E PROPOSTE DI CONTRODEDUZIONE		DATA EMISSIONE	AGGIORNAMENTO	FOGLIO
		Giugno 2011	Luglio 2011	159
			CONSULENTE SISTEMA AGRICOLO Dott. Nicola Balboni	CONSULENTE SETTORE COMMERCIALE AST&P

POLARIS - Studio Associato - Via P. Verri. 33 - 46100 Mantova - Tel. 0376.248808 - www.studiopolaris.eu	PROF. ING. UGO BERNINI	COLLABORATORI
FOLARI3 - 310010 Associato — via P. Verri, 33 - 46100 Mantova - 1el. 03/6.248808 - www.studiopolaris.eu	PROF. ING. OGO BERNINI	Geom. Matteo Rodella

ATTO DIRIGENZIALE n° 82 / 30 09/06/2011 COMUNE DI CURTATONE
Prot.0015542 - 10.06.2011
CAT. VI CLASSE 3 ARRIVO



SETTORE PIANIFICAZIONE TERRITORIALE PROGRAMMAZIONE ASSETTO DEL TERRITORIO

ASSETTO DEL TERRITORIO

ISTRUTTORE:

MOLINARI ELENA

OGGETTO:

VALUTAZIONE DI COMPATIBILITA' DEL PGT DI CURTATONE CON IL PTCP

## IL DIRIGENTE DEL SETTORE PIANIFICAZIONE TERRITORIALE PROGRAMMAZIONE ASSETTO DEL TERRITORIO

### (Decisione)

Ritenuto che la valutazione generale, risultante dall'esame del Piano di Governo del Territorio del Comune di Curtatone, sia favorevole in merito alla compatibilità con il Piano Territoriale di Coordinamento Provinciale, condizionata al recepimento delle indicazioni di seguito riportate, da assumere in sede di delibera di approvazione del Piano stesso con le modalità ritenute più opportune per gli eventuali atti integrativi.

## (Motivazione delle Scelte)

Ritenuto che l'impostazione generale del PGT di Curtatone sia da ritenersi compatibile con le principali indicazioni normative del PTCP, anche se alcuni elementi necessitano di integrazioni e/o adeguamenti, illustrate in dettaglio nella Relazione Istruttoria allegata, che è parte integrante e sostanziale del presente provvedimento.

## (Contesto di riferimento)

Verificato che il Comune di Curtatone ha avviato la procedura per la redazione della VAS del Piano di Governo del Territorio in modo coordinato ai Comuni di Bagnolo San Vito, Marcaria e Virgilio, e nel gennaio del 2010 la Provincia ha espresso un parere in merito alla sostenibilità di alcune scelte del PGT; tale parere è stato recepito nel PGT adottato.

## (Istruttoria)

Ai sensi della normativa vigente, il PGT di Curtatone necessita di valutazione d'incidenza rispetto alla Rete Natura 2000 (SIC IT20B0017 "Ansa e Valli del Mincio", ZPS IT20B0009 "Valli del Mincio", ZPS IT20B050 "Viadana, Portiolo, San Benedetto Po e Ostiglia"). Tale valutazione è stata effettuata dalla Regione Lombardia – DG Sistemi Verdi e Paesaggio con decreto n. 6444 del 28/06/2010.

## (Riferimenti normativi)

Con riferimento all'entrata in vigore della nuova Legge Regionale n. 12/05 "Legge per il governo del Territorio", il presente parere è redatto ai sensi dell'art. 13, commi 5 e 7, in cui si dispone che gli atti del PGT sono approvati dal consiglio comunale, acquisita la valutazione di compatibilità del Documento di Piano con il PTCP. Tale valutazione di compatibilità degli atti comunali è effettuata rispetto al PTCP vigente, approvato con Delibera Consiliare n. 3 del 08/02/2010 e vigente dalla pubblicazione sul BURL n. 14 del 07/04/2010.

## **ESPRIME VALUTAZIONE FAVOREVOLE**

in merito alla compatibilità del Piano di Governo del Territorio del Comune di Curtatone con il Piano Territoriale di Coordinamento Provinciale, condizionata al recepimento delle seguenti indicazioni:

- 1. Indicazioni relative ai temi prescrittivi e prevalenti (LR12/05, art. 18, comma 2)
- a) In merito alle interferenze con elementi di valenza paesaggistica esistenti e alle opere mitigative previste per alcuni ambiti di trasformazione, si prescrive:
  - o ATEC 101 di preservare tutte le alberature esistenti all'interno del perimetro dell'ambito di trasformazione (area boscata di 18.000mq a sud e fasce alberate a nord e a ovest) e di concentrare l'edificazione solo nella parte già interessata dalle costruzioni, riducendo anche la SLP consentita.
  - ATR 204 di preservare tutte le alberature già esistenti sul perimetro dell'ambito di trasformazione, eventualmente integrate con nuovi elementi.
  - ATR 301 di preservare, per quanto possibile, le alberature d'alto fusto esistenti all'interno del perimetro dell'ambito di trasformazione.
  - ATS 401 pur concordando con la fascia a verde prevista sui tre lati del comparto, di prevedere una fascia a verde anche verso l'area agricola sul lato sud del comparto.
- b) con riferimento al sistema infrastrutture, mobilità e trasporti si prescrive (vedi anche parere del Settore Progettazione della Viabilità allegato):
  - o visto che per il percorso ciclabile Angeli-Grazie c.d. "naturalistico", ovvero quello posto all'interno della Riserva "Valli del Mincio", questo Ente ha avviato la procedura espropriativa, poiché l'opera è inserita nel Programma Triennale dei LL.PP. 2011-13 della Provincia, risulta conforme al PRGC vigente ed ha il progetto definitivo approvato mediante Conferenza di Servizi in data 21.11.2007; a riguardo si rileva che tale percorso è stato inserito esclusivamente nel Documento di Piano dell'approvando P.G.T. e non anche nel Piano delle Regole (e nemmeno nel Piano dei Servizi), le cui indicazioni hanno carattere vincolante e producono effetti diretti sul regime giuridico dei suoli; pertanto si chiede di attuarne la completa conformità recependo il tracciato anche nel piano delle regole o nel piano dei servizi.
  - o di norma non saranno consentiti nuovi innesti diretti di Lottizzazione sulla rete stradale provinciale esistente o in fase di progettazione/realizzazione in deroga ai limiti previsti dal Codice della Strada; la viabilità interna ai Piani Attuativi dovrà essere di preferenza collegata al sistema delle intersezioni a rotatoria qualora esistenti o previste negli elaborati del Documento di Piano, ove le caratteristiche tecniche delle stesse lo consentano; in alternativa si dovrà usufruire del collegamento con la viabilità comunale a servizio dei comparti adiacenti già urbanizzati; saranno comunque valutate caso per caso le ipotesi viabilistiche contenute nei singoli ambiti di trasformazione quando questi siano giunti alla fase esecutiva;
  - ATR 204 la riconversione dell'ambito da destinazioni produttive a residenziali comporta una valutazione sulla idoneità del passo carraio esistente sulla ex SS 10

- alle nuove funzioni in oggetto; tale valutazione è rinviata alla fase attuativa dell'ambito, concordando preventivamente un eventuale adeguamento con l'Ufficio Concessioni dell'Ente;
- o ATEC 101 si ribadisce quanto già affermato dall'estensore del P.G.T. nella relazione sulle caratteristiche dell'ambito, ovvero che l'attuazione del comparto è subordinata alla stipula di apposita Convenzione con il Comune di Curtatone ed il Concessionario Autostradale; pertanto l'attivazione sarà conseguente all'avvio della procedura di realizzazione dell'Autostrada Mantova-Cremona ed in particolare della rotatoria prevista sulla ex SS 10; si verifichi la compatibilità geometrica dell'accesso al comparto in oggetto con le previsioni progettuali per la costruzione della suddetta nuova rotatoria sulla ex SS 10;
- ATR 502 l'accessibilità al comparto dovrà essere assicurata esclusivamente da Via Parri o via Gementi.
- c) In merito alle politiche di intervento per il sistema paesistico-ambientale:
  - ZTE 256 MARCONI nell'elaborato B.4 Quaderno delle zone di trasformazione a forte specificità sono state inserite due schede di progetto contrastanti tra loro, che probabilmente riguardano due fasi progettuali successive; in merito si concorda con la seconda scheda progetto (già concordata in fase di VAS), in cui si evidenzia lo spostamento della pista posta attualmente a nord del perimetro (dentro al perimetro della Riserva Naturale) nella zona a est (sopra la exSS10).

    In merito alla perimetrazione del TUC e dell'area produttiva Marconi, in relazione anche all'elaborato già presentato in merito alla correzione di errore cartografico in fase di VAS, si precisa che in tale ambito prevale sempre la pianificazione del PTC del Parco del Mincio (recentemente aggiornato con variante approvata dalla Regione Lombardia), che individua l'area come zona della Riserva Naturale Valli del Mincio. Pertanto si chiede di specificare nelle norme che la modifica del TUC con destinazione produttiva è condizionata alla modifica del PTC del Parco del Mincio e del Piano della Riserva Valli del Mincio.
  - o in merito al recepimento dei vincoli sovraordinati, nella tavola specifica del documento di piano, si rileva che non è stato inserito il vincolo di tutela paesaggistica, ai sensi del D.Lgs.42/04 ex L.431/85, su una porzione del canale Fossaviva, posto a sud del territorio comunale, pertanto si chiede al Comune di inserire apposito perimetro nella tavola dei vincoli del DdP.
  - 2. Indicazioni relative ai temi di compatibilità e sostenibilità (LR12/05, art. 18, comma 1)
  - d) In merito alle politiche di intervento per il sistema paesistico-ambientale:
    - o viene individuata una zona agricola vincolata a "Paleoalveo del fiume Mincio" (E6) normata all'art. 82 delle Norme del PdR che rimanda alla proposta di un Parco Locale di Interesse Sovracomunale, tuttavia si rileva che tale individuazione non coincide con l'ambito di primo livello della rete verde provinciale e nemmeno con il perimetro di PLIS proposto denominato "Serraglio", ma anzi è notevolmente ridotta rispetto alle indicazioni del PTCP. Pertanto si chiede che il perimetro di zona agricola E6 coincida con quello della RVP di primo livello, fino all'adozione del PLIS.

- o si chiede di inserire il perimetro della RVP di 1°, 2° e 3° livello nella Carta delle Previsioni (H1) e di chiarire la corrispondenza tra questa e le norme sulle aree agricole o sul sistema ambientale e paesaggistico.
- e) In merito ai limiti di sostenibilità del PTCP sul consumo di suolo:
  - o l'analisi dello stato di attuazione del PRGC vigente (tavola E3) evidenzia una notevole quantità di aree disponibili all'edificazione nei piani attuativi già approvati e convenzionati (quattro PL inedificati al 100% per una superficie totale di 461.405mq) e, vista l'ampia disponibilità di lotti edificabili, il Comune di Curtatone può già soddisfare le esigenze dovute alla presunta crescita demografica e produttiva dei prossimi 5 anni (durata del documento di piano) senza prevedere nessun nuovo ambito di trasformazione (vedi anche considerazioni a pag. 487 della relazione illustrativa sullo stato di attuazione del PRG vigente). Pertanto, per rompere questo meccanismo di "occupazione delle aree" è opportuno che l'amministrazione comunale preveda una attuazione degli ambiti di trasformazione del DdP legata alla reale edificazione dei piani attuativi già approvati e in particolare:
    - si ritiene opportuno condizionare l'attuazione dell'ATEC 201 all'avvenuta edificazione al 70% degli ambiti ATEC 202 e 203;
    - si ritiene opportuno condizionare l'attuazione dell'ATR 603 all'avvenuta edificazione al 70% dell'ambito ZTR 654 (PII Edera), e poi l'attuazione dell'ATR 602 all'edificazione per il 70% dell'ambito ATR 603.

Infine si ricorda che, ai sensi dell'art. 8 comma 1 lett. e) della LR12/05 e s.m.i., gli ambiti di trasformazione vengono individuati nel documento di piano e che, ai sensi dello stesso art. 8 comma 3, il documento di piano non contiene previsioni che producano effetti diretti sul regime giuridico dei suoli, pertanto al termine dei 5 anni di durata del DdP gli ambiti di trasformazione non attuati possono essere revocati.

Se invece, come avviene per il PGT di Curtatone, gli ambiti di trasformazione vengono inseriti anche nel Piano delle Regole (sia in cartografia che in normativa, articoli 69/70/71/72/73/74 delle Norme del PdR) risulterà molto più complicato revocare gli ambiti non attuati tra 5 anni, poiché il Piano delle Regole, ai sensi dell'art. 10 comma 5 della LR12/05 contiene invece indicazioni vincolanti che producono effetti diretti sul regime giuridico dei suoli.

- f) In merito alle indicazioni sul tema Commercio si riportano alcune indicazioni del Servizio Commercio (riportate nella relazione istruttoria):
  - la generica destinazione d'uso ad attività di tipo commerciale consente esclusivamente la localizzazione di esercizi di vicinato (§ 3.2 delle modalità applicative del programma triennale per lo sviluppo del settore commerciale 2006-2008, D.G.R. 8/5258 del 2 agosto 2007);
  - o rilevato che, le schede degli ambiti di trasformazione (elaborato DP F.3) e le schede relative alle zone di trasformazione a forte specificità (elaborato PR B.4) riportano per ogni ambito una tabella con l'individuazione delle destinazioni compatibili, che in tale tabella viene barrato il SI o il NO anche per la diversa tipologia commerciale (EDV, MSV-, MSV+-, MSV+, GSV), nel caso in cui non viene barrata nessuna opzione si ritiene che in ragione di quanto ricordato al punto precedente, tale tipologia commerciale non sia ammissibile;

- o per quanto riguarda le previsioni di MSV, che per alcuni ambiti o zone risulterebbero ammissibili ma di cui non ne viene indicato il numero complessivo, si ricorda che la normativa della Regione Lombardia (D.G.R. 5 dicembre 2007 n. 8/6024 e s.m.i.) sancisce la necessità di evitare l'autorizzazione di singole medie strutture di vendita, anche se previste all'interno di piani attuativi o di strumenti di programmazione negoziata, che nel complesso possano configurare una grande struttura di vendita organizzata in forma unitaria.
- o si rileva che è opportuno prevedere negli appositi documenti di PGT:
  - gli standard previsti per le attività di somministrazione di alimenti e bevande di cui alla L.R. 6/2010 art. 68 e agli Indirizzi generali per il rilascio da parte dei Comuni delle autorizzazioni relative alle attività di somministrazione di alimenti e bevande approvati con DGR n. 8/6495 del 23/01/08. Si ricorda infatti che questa normativa stabilisce che le superfici dei pubblicì esercizi e la dotazione di parcheggi sono diversi rispetto a quelli previsti per il commercio in sede fissa;
  - l'eventuale localizzazione di nuovi impianti di distribuzione del carburante (se previsti) ai sensi della L.R. 6/2010 Capo IV che all'art. 86 stabilisce le norme da seguire per la localizzazione degli impianti e della DGR n. 8/9590 dell'11/06/09 che stabilisce le procedure amministrative relative all'installazione degli impianti e dell'esercizio dell'attività di distribuzione dei carburanti.
- g) In merito alle indicazioni sul tema Ambiente si riportano alcune indicazioni dell'Ufficio Autorità Ambientale e Progetti (riportate nella relazione istruttoria):
  - o le nuove strade previste nell'ambito posto a Sud della frazione Grazie siano realizzate possibilmente sfruttando i tracciati della viabilità esistente; come previsto dall'art. 63 degli Indirizzi normativi e dall'allegato D5 del Piano territoriale di coordinamento Provinciale (PTCP), il progetto preveda la realizzazione di opere mitigative e compensative consistenti in adeguate dotazioni ambientali delle infrastrutture, con una superficie minima destinata ad interventi compensativi che corrisponda ad almeno il 15% della superficie che viene destinata all'intera sede infrastrutturale; la compensazione ecologica potrà consistere anche nella riqualificazione di un tratto del reticolo idrografico, localizzando l'intervento lungo le fasce riparie dei canali o in altra porzione del reticolo idrico consorziale o comunale; i reliquati stradali eventualmente originati dall'abbandono dei tracciati preesistenti con la costruzione delle suddette strada, siano rimessi in pristino con asportazione della pavimentazione stradale e dei sottofondi e sistemazione a verde; tali prescrizioni vengano riportate nelle misure mitigative e compensative del Piano dei servizi.
    - o per l'ambito di trasformazione 101 denominato "kilometro verde" venga attuato un intervento di compensazione ecologica preventiva consistente nella ricostruzione di unità ambientali o nella riqualificazione del reticolo idrografico su una superficie pari ameno al 30% di quella impermeabilizzata, all'interno dell'elemento di primo livello della Rete Ecologica Regionale.

Ai sensi dell'art. 3 della Legge 241/90 e s.m.i., contro il presente provvedimento, potrà essere presentato ricorso giurisdizionale al Tribunale Amministrativo Regionale, entro

60 (sessanta) giorni dalla data di notifica dello stesso, o ricorso straordinario al Presidente della Repubblica entro 120 (centoventi) giorni dalla suddetta data di notifica.

Mantova, li 09/06/2011

ll Dirigente (arch. Giancarlo Leoni)





Settore Pianificazione Territoriale, Programmazione, Assetto del Territorio

Servizio Assetto del territorio

## PIANO DI GOVERNO DEL TERRITORIO del Comune di CURTATONE

## RELAZIONE ISTRUTTORIA ALLA VALUTAZIONE DI COMPATIBILITA' CON IL PTCP

#### 1. Premessa

A seguito dell'approvazione della LR 12/05, che ha modificato il quadro normativo urbanistico di riferimento per la predisposizione degli strumenti urbanistici comunali, il Comune di Curtatone ha avviato la formazione del nuovo Piano di Governo del Territorio attraverso attività partecipative e consultive con la cittadinanza e con le autorità competenti in materia ambientale e i comuni limitrofi, soprattutto in relazione alla valutazione degli effetti del piano stesso sull'ambiente.

Con riferimento alla procedura di VAS del piano, il Comune di Curtatone ha svolto la valutazione ambientale strategica in modo coordinato con I Comuni di Bagnolo San Vito, Marcaria e Virgilio e nel gennaio del 2010 la Provincia ha espresso un parere in merito alla sostenibilità di alcune scelte del PGT; tale parere è stato recepito nel PGT adottato, pertanto la valutazione di compatibilità rispetto al PTCP affronta ulteriori elementì di verifica, come previsto all'art.18 della LR12/05.

La LR12/05 prevede l'espressione della valutazione di compatibilità provinciale per il Documento di piano e il Piano delle regole, che rettifichi gli ambiti agricoli; i contenuti della stessa trovano riferimento nell'art.18, commi 1 e 2, e nell'art.13, comma 7, per cui la valutazione di compatibilità è strutturata in due parti:

- indicazioni relative ai temi di compatibilità e sostenibilità (art.18 comma1);
- indicazioni relative ai temi prescrittivi e prevalenti (art.18, comma 2);

e si basa sulle indicazioni metodologiche riportate nell'allegato D3 del PTCP "Contenuti minimi dei PGT".

## 2. - Verifica del documento di piano in rapporto ai temi prescrittivi e prevalenti (art. 18, comma 2, LR12/05)

Ai sensi della LR12/05: "Hanno efficacia prescrittiva e prevalente sugli atti del PGT le seguenti previsioni del PTCP:

- a) le previsioni in materia di tutela dei beni ambientali e paesaggistici in attuazione dell'art. 77;
- b) l'indicazione della localizzazione delle infrastrutture riguardanti il sistema della mobilità, .....;
- c) l'individuazione degli ambiti di cui all'art. 15, comma 4, fino alla approvazione del PGT;
- d) l'indicazione, per le aree soggette a tutela o classificate a rischio idrogeologico e sismico, della opere prioritarie ......".

In particolare, ai sensi dell'art.2.4 degli IN del PTCP della Provincia di Mantova, le disposizioni che assumono efficacia prescrittiva e prevalente sono:

- per il Sistema Paesaggistico e Ambientale: gli articoli 16, 17.5, 17.6, 17.7, 17.8, 17.9, 17.10, 17.11, 18, 19, 20, 21, 24, 25, 29, 30;
- b) per il Sistema Rischio, Degrado e Compromissione Paesaggistica: gli articoli 49, 50, 51, 53;



## Settore Pianificazione Territoriale, Programmazione, Assetto del Territorio

Servizio Assetto del territorio

- c) per il Sistema Mobilità e trasporti: gli articoli da 56 a 61 e 65.1.;
- d) per il Sistema agricolo e rurale: gli articoli 67 e 68.;

## 2.1 - Quadro conoscitivo e orientativo

La definizione del quadro conoscitivo e orientativo è stata svolta rispettando appieno le indicazioni della LR12/05 e la successiva delibera regionale sulle modalità per la pianificazione comunale. Si tratta quindi di un quadro esaustivo e completo che in larga parte rispetta anche i contenuti richiesti nell'allegato D3 del PTCP "Contenuti minimi dei PGT": si potrebbe integrare tale quadro attraverso l'aggiornamento della base informativa sintetizzata nelle schede comuni di cui all'Allegato A1 – Comuni: dotazioni e vocazioni. In particolare l'aggiornamento potrà prevedere la compilazione della scheda comune con prioritaria attenzione ai dati direttamente aggiornabili tra quelli relativi alle sezioni: sistema insediativo e produttivo; sistema paesaggistico fisico-naturale e storico-culturale e ambientale; sistema agricolo rurale; criticità.

Per quanto riguarda altri elementi del quadro programmatorio, la relazione dedica un capitolo ai piani sovraordinati: PTR, Piano del Parco Regionale del Mincio, PTCP, Piano Gestione Rifiuti, Piano Ciclabili e PTCP; si ritiene che il quadro delineato sia esaustivo.

Nella parte del quadro conoscitivo del territorio comunale come risultante delle trasformazioni avvenute:

- per il sistema infrastrutture e mobilità, l'elemento più rilevante è relativo al recepimento della autostrada regionale Cremona-Mantova, progetto che "....costituisce soluzione e risposta alla grave inadeguatezza infrastrutturale dell'area";
- per il sistema urbano/insediativo viene svolta una accurata indagine sullo stato di attuazione del PRGC vigente (2004) evidenziando che nel complesso le previsioni sono state attuate (approvazione del piano attuativo e relativa convenzione) all'80% circa rispettando quindi il dimensionamento decennale dei vecchi PRGC e per quanto riguarda la residenza: "Si può pertanto rilevare da un lato che la programmazione decennale del PRG per il settore residenziale risulta a metà percorso, coerente con le previsioni e gli indirizzi generali, dall'altro lato che la quota residua delle previsioni residenziali non attuate è in linea con la pianificazione dei prossimi cinque anni, alla luce del fatto che il Piano di Governo dei Territorio ha una pianificazione quinquennale." (pag.487 della Relazione Illustrativa)
- per quanto riguarda la verifica dei servizi viene evidenziata un'ampia attuazione che garantisce il soddisfacimento quantitativo anche con una valutazione dei soli standard e servizi esistenti di proprietà comunale;
- per il sistema agricolo è stata svolta una trattazione dettagliata attraverso elaborati cartografici e specifica relazione illustrativa; tale approfondita analisi ha confermato la vocazione agricola del comune di Curtatone e ha portato ad una articolazione particolare delle aree agricole tra cui la definizione delle aree agricole di interazione e rispetto dei centri abitati E2a (in coerenza con gli ambiti agricoli di interazione tra il sistema insediativo ed il sistema agricolo del PTCP), e delle aree agricole di presidio dei fenomeni di antropizzazione e di offerta per il potenziamento ambientale E2b;
- per il sistema del paesaggio e l'individuazione di aree e beni di particolare rilevanza, viene svolta una analisi specifica attraverso la carta del sistema paesaggio che porta alla definizione della carta della sensibilità paesaggistica dei luoghi;



## Settore Pianificazione Territoriale, Programmazione, Assetto del Territorio

Servizio Assetto del territorio

Tra gli elementi del quadro conoscitivo richiesti dalla LR12/05 e successive DGR esplicative c'è lo studio geologico che è parte integrante del documento di piano e, a partire dal quadro conoscitivo, contribuisce alla definizione delle strategie del PGT:

- ai sensi dell'art.57, comma 1, lettera a) della LR12/05, il documento di piano deve contenere lo studio aeologico;
- il piano delle regole deve contenere, ai sensi dell'art. 57, comma 1, lettera b), come definito dalle DGR 8/1566/2005 e 8/7374/2008, le cartografie di sintesi, dei vincoli, della fattibilità geologica e del quadro del dissesto (se presente), nonché le relative prescrizioni.

Rispetto a questo il piano è adeguato.

## 2.2 - Scenario strategico

Lo scenario strategico del DdP viene descritto nella relazione dello stesso e in particolare al capitolo n.4 vengono riportati, prima gli obiettivi di sostenibilità ambientale che hanno costituito il riferimento per la VAS e poi i macro obiettivi strategici generali, declinati in obiettivi strategici e azioni.

Si riportano di seguito i più significativi ai fini della valutazione di compatibilità con il PTCP:

- riqualificare e rivitalizzare i centri edificati, favorendo ...... l'adeguato sfruttamento delle aree sottoutilizzate, non utilizzate o degradate presenti all'interno del centro urbanizzato;
- delimitare e definire il perimetro e le aree di bordo caratterizzando il rapporto tra l'area urbana e l'area agricola; → realizzazione intorno a tutti i centri abitati del margine di ricomposizione definitivo del bordo urbano con individuazione dell'area agricola di rilevanza locale di interazione e rispetto dei centri abitati e con individuazione anche dell'ambito agricolo di interesse strategico....;
- favorire le pratiche edilizie che, ...., garantiscano una buona qualità energetica degli edifici, incentivino il recupero delle acque, minimizzino il consumo di suolo,...; -> certificazione energetica obbligatoria e certificazione di sostenibilità ambientale per i richiedenti;
- tutelare gli ambiti di pregio garantendo la conservazione dei corridoi ecologici e valorizzando la formazione di nuove connessioni e relazioni tra le aree agricole e gli ambiti urbanizzati; → recepimento della normativa per tutelare e valorizzare la Rete Ecologica Regionale di 1° livello, di 2º livello e la Rete Verde Provinciale; inserimento di specifica normativa e zonizzazione atte a salvaguardare e valorizzare aree di elevato pregio ambientale ... quali la zona E9 .... e la zona E4;
- contenimento dell'uso del suolo agricolo favorendo la localizzazione delle espansioni delle aree urbanizzate nei complementi o nelle aree intercluse poste all'interno dei bordi perimetrali dei centri abitati;

Nel parere VAS del 2010 la Provincia ha espresso una valutazione favorevole, in quanto questi obiettivi strategici sono assolutamente condivisibili e coerenti con quelli del PTCP vigente.

## 2.3 – Determinazioni di piano

In applicazione dello scenario strategico, il DdP prevede determinate politiche e azioni per i vari sistemi funzionali, di seguito vengono verificati rispetto ai temi prescrittivi e prevalenti del PTCP.

a) per il sistema agricolo, viene svolto un approfondito lavoro di definizione delle aree agricole, ben illustrato al paragrafo 5.1.2.1. della relazione illustrativa, che consente, attraverso precisi perimetri e una articolazione dettagliata, di individuare e normare in modo



### Settote Pianificazione Territoriale, Programmazione, Assetto del Territorio

Servizio Assetto del territorio

differenziato le aree "non costruite" di tutto il territorio comunale: dalle zone E2a ed E2b che definiscono i bordi urbani, alle zone E3 che tutelano e valorizzano il sistema idrogeologico alla zona agricola di prevalente valore paesaggistico. In merito al recepimento degli ambiti agricoli individuati dal PTCP la tabella riportata all'art. 75 delle norme del PdR, illustra in modo completo e corretto come le 4 tipologie individuate all'art.68 degli IN del PTCP vengano declinate nel documento di piano e nel piano delle regole. Pertanto si valutano positivamente tutte le politiche e azioni del PGT sul sistema agricolo.

- b) per Il sistema insediativo, il piano conferma tutte le previsioni del precedente PRGC, vengono poi individuati nuovi ambiti che non comportano consumo di suolo, poiché interessano il recupero di aree già edificate, e anche nuovi ambiti di trasformazione residenziale che interessano invece aree agricole. Non si rilevano criticità in merito al criteri localizzativi, ma di seguito si riportano alcune prescrizioni relative alle interferenze con elementi di valenza paesaggistica esistenti e alle opere mitigative previste:
  - ATEC 101 riguarda la proposta di dismissione e riconversione di un allevamento suinicolo esistente vicino all'abitato di Grazie, poiché interessato dalle opere connesse all'autostrada MN-CR.
    - Preso atto del recepimento del parere VAS provinciale: "...si ritiene indispensabile specificare nella scheda d'ambito che la trasformazione è subordinata alla realizzazione del lotto 1d MN-CR e che le destinazioni commerciali compatibili sono esclusivamente di tipo agroalimentare, quindi vendita di prodotti tipici dell'agricoltura mantovana (ad esempio, mercati contadini...)" nella parte relativa agli obiettivi della pianificazione attuativa della scheda d'ambito (convenzione tra privato, Comune e concessionario autostradale); si rileva che l'ambito di intervento riguarda un'area di 41.965mq pari ad una superficie doppia rispetto a quella attualmente edificata e la scheda d'ambito prevede una SLP (41.965mq) pari alla stessa ST, mentre in altri ambiti di recupero si prevede il 50% della ST (ATR501 recupero caseificio a San Silvestro), inoltre i 18.000mq inedificati sono completamente ricoperti da una consistente formazione boscata. Pertanto si chiede al Comune di preservare tutte le alberature esistenti all'interno del perimetro dell'ambito di trasformazione (area boscata di 18.000mq a sud e fasce alberate a nord e a ovest) e di concentrare l'edificazione solo nella parte già interessata dalle costruzioni, riducendo anche la SLP consentita.
  - ATR 204 riguarda la riconversione di un'area dismessa denominata "Centro Tori", realizzata da Regione Lombardia per la sperimentazione sulla fecondazione dei bovini. L'area è ricompresa nel parco del Mincio e pertanto la scheda d'ambito prevede che il progetto venga preventivamente sottoposto al parere vincolante di una conferenza di servizi composta da Parco del Mincio, Comune di Curtatone e Provincia di Mantova, inoltre si ipotizza la realizzazione di una fascia a verde sul perimetro; in merito si rileva che è già presente un filare di alberi ad alto fusto lungo tutto il perimetro. Pertanto si chiede al Comune di preservare tutte le alberature esistenti sul perimetro dell'ambito di trasformazione.
  - ATR 301 riguarda il recupero dell'area dell'ex Municipio di Montanara e anche in questo caso la scheda d'ambito non prevede la conservazione delle alberature d'alto fusto esistenti soprattutto nel parcheggio antistante la exSS Sabbionetana. Pertanto si chiede al Comune di preservare, per quanto possibile, le alberature d'alto fusto esistenti all'interno del perimetro dell'ambito di trasformazione.
  - o ATS 401 riguarda l'individuazione di un nuovo ambito per servizi posto lungo via Parri a Eremo, a fianco dell'area esistente del Boschetto. In merito alle mitigazioni proposte



## Settore Pianificazione Territoriale, Programmazione, Assetto del Territorio

Servizio Assetto del territorio

sia nella parte descrittiva (qualificazione della fascia di interazione ambientale con l'area agricola) che nell'ipotesi plani-volumetrica si concorda con la fascia a verde sui tre lati e si prescrive una fascia a verde anche verso l'area agricola sul lato sud del comparto.

## c) per il sistema infrastrutturale

Si prende atto del recepimento del progetto autostradale relativo della MN-CR, sulla cui correttezza si esprimerà compiutamente la Regione Lombardia nell'ambito del proprio parere di competenza. Per quanto riguarda la viabilità di competenza provinciale si prescrive in via generale che tutti i nuovi accessi e la riqualificazione di nodi viabilistici esistenti sulle strade provinciali dovranno essere preventivamente concordate con il Settore Progettazione della Viabilità della Provincia, preliminarmente alla adozione del piano attuativo.

Inoltre il Settore Progettazione della Viabilità ha formulato le seguenti osservazioni (vedi parere specifico allegato):

- o di norma non saranno consentiti nuovi innesti diretti di Lottizzazione sulla rete stradale provinciale esistente o in fase di progettazione/realizzazione in deroga ai limiti previsti dal Codice della Strada; la viabilità interna ai Piani Attuativi dovrà essere di preferenza collegata al sistema delle intersezioni a rotatoria qualora esistenti o previste negli elaborati del Documento di Piano, ove le caratteristiche tecniche delle stesse lo consentano; in alternativa si dovrà usufruire del collegamento con la viabilità comunale a servizio dei comparti adiacenti già urbanizzati; saranno comunque valutate caso per caso le ipotesi viabilistiche contenute nei singoli ambiti di trasformazione quando questi siano giunti alla fase esecutiva;
- o <u>ambito ATR 204</u> la riconversione dell'ambito da destinazioni produttive a residenziali comporta una valutazione sulla idoneità del passo carraio esistente sulla ex SS 10 alle nuove funzioni in oggetto; tale valutazione è rinviata alla fase attuativa dell'ambito, concordando preventivamente un eventuale adeguamento con l'Ufficio Concessioni dell'Ente;
- o ambito ATEC 101 si ribadisce quanto già affermato dall'estensore del P.G.T. nella relazione sulle caratteristiche dell'ambito, ovvero che l'attuazione del comparto è subordinata alla stipula di apposita Convenzione con il Comune di Curtatone ed il Concessionario Autostradale; pertanto l'attivazione sarà conseguente all'avvio della procedura di realizzazione dell'Autostrada Mantova-Cremona ed in particolare della rotatoria prevista sulla ex SS 10; si verifichi la compatibilità geometrica dell'accesso al comparto in oggetto con le previsioni progettuali per la costruzione della suddetta nuova rotatoria sulla ex SS 10;
- o <u>ambito ATR 502</u> l'accessibilità al comparto dovrà essere assicurata esclusivamente da Via Parri o via Gementi.
- o si segnala che per il percorso ciclabile Angell-Grazie c.d. "naturalistico", ovvero quello posto all'interno della Riserva "Valli del Mincio", questo Ente ha avviato la procedura espropriativa, poiché l'opera è inserita nel Programma Triennale dei LL.PP. 2011-13 della Provincia, risulta conforme al PRGC vigente ed ha il progetto definitivo approvato mediante Conferenza di Servizi in data 21.11.2007; a riguardo si rileva che tale percorso è stato inserito esclusivamente nel Documento di Piano dell'approvando P.G.T. e non anche nel Piano delle Regole, le cui indicazioni hanno carattere vincolante e producono effetti diretti sul regime giuridico dei suoli; pertanto si chiede di attuarne la completa conformità.



## Settore Pianificazione Territoriale, Programmazione, Assetto del Territorio

Servizio Assetto del territorio

Tutte le opere che coinvolgano la viabilità provinciale potranno essere realizzate solamente dopo aver ottenuto regolare Nulla Osta/Autorizzazione dall'Ufficio Concessioni del Settore Patrimonio di questo Ente sulla base del Progetto Esecutivo delle stesse.

## d) per il sistema paesistico-ambientale

Le politiche di intervento per il sistema paesistico-ambientale in realtà vengono trattate contestualmente al sistema agricolo e quindi alcune azioni di tutela dell'agricoltura sono anche azioni di tutela paesistico-ambientale ad esempio:

- la creazione della zona E2b con finalità di potenziamento ambientale in cui concentrare interventi di forestazione periurbana oltreché di mitigazione e compensazione ecologica previste per le aree urbanizzate;
- la zona agricola di tutela di paesaggi di elevato pregio (E3) che corrisponde ai 10mt di rispetto dal reticolo idrico, ma anche ad aree più ample non vincolate che meritano di essere tutelate;
- le aree agricole E4 di conservazione e ripristino dei valori naturali, che vengono individuate perché hanno caratteristiche fisiche ed ambientali di naturalità da preservare;
- viene individuata una zona agricola vincolata a "Paleoalveo del fiume Mincio" (E6) normata all'art. 82 delle Norme del PdR che rimanda alla proposta di un Parco Locale di Interesse Sovracomunale, tuttavia si rileva che tale individuazione non coincide con l'ambito di primo livello della rete verde provinciale e nemmeno con il perimetro di PLIS proposto denominato "Serraglio", ma anzi è notevolmente ridotta rispetto alle indicazioni del PTCP. Pertanto si chiede che il perimetro di zona agricola E6 coincida con quello della RVP di primo livello, fino all'adozione del PLIS.
- o rispetto alle indicazioni del PTCP, si rileva la mancata individuazione nella "Carta delle previsioni di piano" della Rete Verde Provinciale o almeno della sua declinazione in Rete Ecologica Comunale; essa viene riportata solo nelle carte del quadro conoscitivo ma non viene fatta propria dal PGT nelle tavole delle indicazioni di piano (tavole H) e nemmeno nelle norme; o meglio l'art.113 del PdR si chiama Rete ecologica provinciale ma non esiste il riferimento cartografico nelle tavole del PdR e anche la norma è troppo generica nel momento in cui demanda al capo VI degli IN del PTCP. Quindi si chiede di inserire il perimetro della RVP di 1°, 2° e 3° livello nella Carta delle Previsioni (H1) e di chiarire la corrispondenza tra questa e le norme sulle aree agricole o sul sistema ambientale e paesaggistico, infatti alcune aree agricole hanno già norme di tutela paesistico-ambientale coerenti con un progetto di rete ecologica.
- o tra gli ambiti insediativi ricompresi nel Parco del Mincio e nella Riserva Naturale delle Valli del Mincio si riportano alcune osservazioni in merito alla ZTE 256 MARCONI:
  - nell'elaborato B.4 Quaderno delle zone di trasformazione a forte specificità sono state inserite due schede di progetto contrastanti tra loro, che probabilmente riguardano due fasi progettuali successive; in merito si concorda con la seconda scheda progetto (già concordata in fase di VAS), in cui si evidenzia lo spostamento della pista posta attualmente a nord del perimetro (dentro al perimetro della Riserva Naturale) nella zona a est (sopra la exSS10);
  - in merito alla perimetrazione del TUC e dell'area produttiva Marconi, in relazione anche all'elaborato già presentato in merito alla correzione di errore cartografico in fase di VAS, si precisa che in tale ambito prevale sempre la pianificazione del PTC del Parco del Mincio (recentemente aggiornato con variante approvata dalla



## Settore Pianificazione Territoriale, Programmazione, Assetto del Territorio

Servizio Assetto del territorio

Regione Lombardia), che individua l'area come zona della Riserva Naturale Valli del Mincio. Pertanto si chiede di specificare nelle norme che la modifica del TUC è condizionata alla modifica del PTC del Parco del Mincio e del Piano della Riserva Valli del Mincio.

in merito al recepimento dei vincoli sovraordinati, nella tavola specifica del documento di piano, si rileva che non è stato inserito il vincolo di tutela paesaggistica, ai sensi del D.Lgs.42/04 - ex L.431/85, su una parte del canale Fossaviva, posto a sud del territorio comunale, pertanto si chiede al Comune di inserire apposito perimetro nella tavola dei vincoli del DdP.

## 3. - Verifica del documento di piano in rapporto ai temi di compatibilità e sostenibilità (art.18, comma 1 LR12/05)

I temi di compatibilità e sostenibilità possono riguardare:

- gli obiettivi e le azioni del Piano Territoriale Regionale;
- i limiti di sostenibilità del PTCP:
- i criteri insediativi per l'individuazione degli ambiti di trasformazione;
- gli elementi di tutela paesistico-ambientale previsti nel PTCP:
- gli indirizzi o le indicazioni derivanti dai piani di settore provinciale (Piano Attività Produttive, programma Energetico; Piano del Commercio, Piano delle piste ciclopedonali, Piano Agricolo, ...ecc.);

#### 3.1 - i limiti di sostenibilità del PTCP

Tra gli obiettivi di sostenibilità introdotti dalla LR 12/05 rientra la minimizzazione del consumo di suolo e l'art. 47 degli IN del PTCP "Criteri dimensionali delle previsioni insediative" ha lo scopo di determinare un obiettivo quantitativo e limite di sostenibilità del PTCP in relazione proprio al contenimento del grado di urbanizzazione del territorio.

Il DdP svolge correttamente tale verifica al paragrafo 5.1.2.3 della relazione illustrativa dimostrando il rispetto della quota base e condizionata prevista all'art. 47 degli IN del PTCP ed evidenziando che il grado di consumo di suolo previsto nei prossimi 5 anni dal documento di piano e dovuto agli Ambiti di Trasformazione è del 7,31%, di molto inferiore al 12,5% ipotizzato dal PTCP come quota massima.

Tuttavia, come già evidenziato in sede di parere VAS nel febbraio 2010: ".... rispetto al tema del consumo di suolo, una prima verifica delle indicazioni contenute nel paragrafo sul dimensionamento all'interno della relazione illustrativa del documento di piano, evidenzia il rispetto degli indirizzi del PTCP sul tema specifico (art.47 degli IN); tuttavia si deve segnalare che nella verifica della capacità insediativa residua del PRGC vanno riportati anche gli ambiti già attuati ma non ancora edificati, o almeno quelli più rilevanti. Tali ambiti hanno un peso considerevole poichè si tratta di grossi piani attuativi che, nonostante la presenza di alcune opere di urbanizzazione, sono completamente liberi da edificazione, ad esempio: a Marcaria il PIP Rasega (230.000mq); a Curtatone il PII Edera (158.000mq), il PL Spagnola2 (75.000m), il PL Mirabello (115.000mq); a Bagnolo San Vito la parte più a sud del polo Città della Moda (186.000mq circa) e quella dall'altro lato dell'autostrada (circa 150.000mq). Le superfici relative saranno da inserire nella quota base, che si può espandere fino a ricomprendere tutte (in questa fase transitoria del PRGC al PGT), quindi tale modifica non ha effetti sul dimensionamento dei nuovi ambiti di trasformazione ma serve



## Settore Pianificazione Territoriale, Programmazione, Assetto del Territorio

Servizio Assetto del territorio

per il monitoraggio del reale consumo di suolo rispetto alle previsioni e sarà fondamentale per la seconda generazione di PGT.", si ritiene utile aggiungere alcune considerazioni in merito a quelle aree ancora disponibili per l'edificazione che però fanno parte di piani attuativi già approvati e convenzionati:

- la tavola E3 stato di attuazione del PRGC vigente riporta tutti i PL già approvati e convenzionati in corso di realizzazione e si evidenzia che la superficie ancora libera da edificazione è di circa 875.000mq (506.980mq a residenza, 265.802mq a produttivo/commerciale, 102.040 a servizi) quindi una quota superiore a quella prevista dal PGT per gli ambiti di trasformazione (506.109mq); in particolare 4 Plani attuativi sono inedificati al 100%: PL202 produttivo/commerciale ai 4 Venti (147.970mq), PAS402 servizi tra Eremo e i 4 Venti (102.040mq), PL707 produttivo a Buscoldo (50.425mq), PII Edera residenziale a Levata (158.970mq), per una superficie totale di 461.405mq quasi equivalente a quella prevista dal PGT per tutti i nuovi ambiti di trasformazione (506.109mq).
- i piani attuativi già approvati e convenzionati non possono essere ricondotti all'uso agricolo solo per volontà dell'amministrazione comunale;

si tratta quindi di una situazione che non può più essere governata con gli strumenti urbanistici che competono al consiglio comunale (PGT o varianti), ma di fatto dipende esclusivamente dalla volontà e capacità del privato ed evidentemente anche dalla reale necessità insediativa espressa dalla popolazione e dal mercato economico.

In conclusione, per rompere questo meccanismo di "occupazione delle aree" non corrispondente a fabbisogni reali, è opportuno che l'amministrazione comunale preveda una attuazione degli ambiti di trasformazione del DdP legata alla "reale edificazione" dei piani attuativi già approvati e non tanto a priorità temporali che non hanno motivo di esistere in un Comune come Curtatone; infatti, vista l'ampia disponibilità di lotti edificabili, il Comune di Curtatone può già soddisfare le esigenze dovute alla presunta crescita demografica e produttiva dei prossimi 5 anni (durata del documento di piano) senza prevedere nessun nuovo ambito di traoformaziono (vedi anche considerazioni a pag. 497 della relazione illustrativa sullo stato di attuazione del PRG vigente).

Questa indicazione dovrebbe essere applicata in particolare ai seguenti ambiti di trasformazione:

- o ATEC 201, 202 e 203 gli ambitì a completamento del polo produttivo/commerciale in località "4 venti" sono legati da un progetto viabilistico prioritario per il buon funzionamento di tutto l'ambito, inoltre l'ambito ZTE 254 (ex PL 202 Sup. 147.920mq) risulta inedificato al 100%. Pertanto si ritiene opportuno condizionare l'attuazione dell'ATEC 201 all'avvenuta edificazione al 70% degli ambiti ATEC 202 e 203. Questa gradualità di attuazione è funzionale ad un completamento dell'area posta ad est della strada comunale dei Toscani, che risulta già ampiamente compromessa e che comunque può collegarsi al sistema viabilistico interno al polo commerciale "4 venti"; mentre l'area posta ad ovest presenta ancora una continuità con l'ambito agricolo strategico individuato dal PTCP.
- a ATR 602 e 603 premesso che questi due ambiti erano classificati dal PRGC come aree agricole, che non sono stati oggetto del protocollo d'intesa firmato dalla Provincia e dai Comuni di Curtatone e Virgilio, e neppure inseriti nel progetto relativo al PII Edera (come invece erroneamente riportato nella scheda d'ambito), pertanto vengono valutati come nuovi ambiti di trasformazione inseriti nella pianificazione del PGT. Gli ambiti di trasformazione residenziale individuati a sud di Levata sono localizzati in continuità con



## Settore Pianificazione Territoriale, Programmazione, Assetto del Territorio

Servizio Assetto del territorio

il tessuto urbano consolidato e in adiacenza all'ambito ZTR 654 (PII Edera - Sup. 158.970mq) inedificato al 100%, inoltre l'ambito denominato ZTR 653 (ex PL 602) ha ancora una disponibilità residua di 56.225mq. Pertanto si ritiene opportuno condizionare l'attuazione dell'ATR 603 all'avvenuta edificazione al 70% dell'ambito ZTR 654 (PII Edera), e poi l'attuazione dell'ATR 602 all'edificazione per il 70% dell'ambito ATR 603.

Infine si ricorda che, ai sensi dell'art. 8 comma 1 lett. e) della LR12/05 e s.m.i., gli ambiti di trasformazione vengono individuati nel documento di piano e che, ai sensi dello stesso art. 8 comma 3, il documento di piano non contiene previsioni che producano effetti diretti sul regime giuridico dei suoli, pertanto al termine dei 5 anni di durata del DdP gli ambiti di trasformazione non attuati possono essere revocati.

Se invece, come avviene per il PGT di Curtatone, gli ambiti di trasformazione vengono inseriti anche nei Piano delle Regole (sia in cartografia che in normativa, articoli 69/70/71/72/73/74 delle Norme del PdR) risulterà molto più complicato revocare gli ambiti non attuati tra 5 anni, poiché il Piano delle Regole, ai sensi dell'art. 10 comma 5 della LR12/05 contiene invece indicazioni vincolanti che producono effetti diretti sul regime giuridico dei suoli.

## 3.2 - gli indirizzi o le indicazioni derivanti dai piani di settore provinciale

#### Commercio

Il Servizio Commercio della Provincia osserva che:

- o si ricorda che negli strumenti di pianificazione comunale gli insediamenti commerciali devono essere individuati con precisione identificando le medie strutture di vendita, le grandi strutture di vendita e i centri commerciali. Pertanto, la generica destinazione d'uso ad attività di tipo commerciale consente esclusivamente la localizzazione di esercizi di vicinato (§ 3.2 delle modalità applicative del programma triennale per lo sviluppo del settore commerciale 2006-2008, D.G.R. 8/5258 del 2 agosto 2007).
- o per quanto riguarda gli Ambiti di trasformazione prevalentemente economici inseriti nella precedente pianificazione urbanistica ATEC 201 (Maddalena-Curtatone), ATEC 202 (Garagna-Curtatone) e ATEC 203 (Pioppe-Curtatone) si precisa che l'ammissione di EDV, MSV-, MSV+- e MSV+ deve essere intesa come destinazione d'uso compatibile.
- o per quanto riguarda l'Ambito di trasformazione prevalentemente economico con mixing funzionale ATEC 101 (Kilometro verde-Grazie) si precisa che l'ammissione di EDV e MSV- deve essere intesa come destinazione d'uso compatibile mentre non è chiaro se MSV+- sia da considerarsi come destinazione compatibile in quanto non è stata barrata la casella Si o NO, come invece è stato fatto per le destinazioni d'uso non compatibili.
- per quanto riguarda gli Ambiti di trasformazione prevalentemente residenziali in previsione ATR 204 (Centro Tori-Curtatone), ATR 501 (La Capannina-San Silvestro), ATR 502 (Corte Nuova-San Silvestro), ATR 601 (Costituzione-Levata), ATR 703 (Gazzina-Buscoldo), ATR 704 (Colombina-Buscoldo) si precisa che l'ammissione di EDV deve essere intesa come destinazione d'uso compatibile, anche se non è chiara per gli ultimi due ambiti in quanto non è stata barrata la casella SI o NO, come invece è stato fatto per le destinazioni non compatibili. L'ammissione in alcuni ambiti anche di MSV- deve, anche in questo caso, essere intesa come destinazione d'uso compatibile. Per alcuni ambiti, invece, non sono chiare alcune destinazioni compatibili in quanto non è stata barrata la casella SI o NO, come invece è stato fatto per le destinazioni d'uso non compatibili.



## Settore Pianificazione Territoriale, Programmazione, Assetto del Territorio

Servizio Assetto del territorio

- per quanto riguarda gli Ambiti di trasformazione prevalentemente residenziali inseriti nella precedente pianificazione urbanistica ATR 301 (Battaglia-Montanara), ATR 602 (Cornelia-Levata), ATR 603 (Cà Pia-Levata), ATR 701 (Ponzolera 1-Buscoldo) e ATR 705 (Vicoli-Buscoldo) si precisa che non sono chiare alcune destinazioni d'uso compatibili quali EDV e MSV- in quanto non sono state barrate le caselle SI o NO, come invece è stato fatto per le destinazioni d'uso non compatibili.
- per quanto riguarda l'Ambito di trasformazione prevalentemente residenziale inserito nella precedente pianificazione paesaggistica ATR 702 (Ponzolera 2-Buscoldo) si precisa che non è chiara la destinazione d'uso compatibile in quanto non è stata barrata la casella SI o NO, come invece è stato fatto per le destinazioni d'uso non compatibili.
- o per quanto riguarda l'Ambito di trasformazione prevalentemente per servizi inserito nella precedente pianificazione urbanistica ATS 401 (Oasi-Eremo) si precisa che non sono chiare le previsioni di tipologie di commercio al dettaglio nelle destinazioni d'uso compatibili.
- o in generale, per quanto riguarda le previsioni di MSV (di qualsiasi tipo MSV-, MSV+-, MSV+), che per alcuni ambiti risulterebbero ammissibili ma di cui non ne viene indicato il numero complessivo, si ricorda che la normativa della Regione Lombardia (D.G.R. 5 dicembre 2007 n. 8/6024 e s.m.i.) sancisce la necessità di evitare l'autorizzazione di singole medie strutture di vendita, anche se previste all'interno di piani attuativi o di strumenti di programmazione negoziata, che nel complesso possano configurare una grande struttura di vendita organizzata in forma unitaria.
- si rileva che è opportuno prevedere negli appositi documenti di PGT;
  - gli standard previsti per le attività di somministrazione di alimenti e bevande di cui alla L.R. 6/2010 art. 68 e agli Indirizzi generali per il rilascio da parte dei Comuni delle autorizzazioni relative alle attività di somministrazione di alimenti e bevande approvati con DGR n. 8/6495 del 23/01/08. Si ricorda infatti che questa normativa stabilisce che le superfici dei pubblici esercizi e la dotazione di parcheggi sono diversi rispetto a quelli previsti per il commercio in sede fissa;
  - l'eventuale localizzazione di nuovi impianti di distribuzione del carburante (se previsti) ai sensi della L.R. 6/2010 Capo (V che all'art. 86 stabilisce le norme da seguire per la localizzazione degli impianti e della DGR n. 8/9590 dell'11/06/09 che stabilisce le procedure amministrative relative all'installazione degli impianti e dell'esercizio dell'attività di distribuzione dei carburanti.

#### Ambiente

L'ufficio Autorità Ambientale e Progetti del Settore Ambiente osserva che:

come stabilito nel Decreto regionale di Valutazione d'incidenza del 28/06/2010 n. 6444 della Direzione regionale sistemi verdi e paesaggio, che indica di recepire le indicazioni contenute nel parere della Provincia e del Parco del Mincio, enti gestori dei Siti Natura 2000, si prescrive quanto segue:

o le nuove strade previste nell'ambito posto a Sud della frazione Grazie, interferiscono con ambiti rilevanti del sistema paesaggistico-ambientale, che coincidono con il corridoio primario Mincio Oglio e con l'elemento di primo livello della Rete Ecologica regionale individuati dalla dgr 30/12/2009 n. VIII/10962; al fine di non compromettere completamente la permeabilità dell'elemento della rete ecologica regionale, le nuove opere infrastrutturali siano realizzate possibilmente sfruttando i tracciati della viabilità esistente, per non alterare le trame e le tessiture poderali, che costituiscono un



## Settore Pianificazione Territoriale, Programmazione, Assetto del Territorio

Servizio Assetto del territorio

elemento strutturale e paesaggistico significativo; come previsto dall'art. 63 degli Indirizzi normativi e dall'allegato D5 del Piano territoriale di coordinamento Provinciale (PTCP), il progetto preveda la realizzazione di opere mitigative e compensative consistenti in adeguate dotazioni ambientali delle infrastrutture, con una superficie minima destinata ad interventi compensativi che corrisponda ad almeno il 15% della superficie che viene destinata all'intera sede infrastrutturale; la compensazione ecologica potrà consistere anche nella riqualificazione di un tratto del reticolo idrografico, localizzando l'intervento lungo le fasce riparie dei canali o in altra porzione del reticolo idrico consorziale o comunale; i reliquati stradali eventualmente originati dall'abbandono dei tracciati preesistenti con la costruzione delle suddette strada, siano rimessi in pristino con asportazione della pavimentazione stradale e dei sottofondi e sistemazione a verde; tali prescrizioni vengano riportate nelle misure mitigative e compensative del Piano dei servizi.

- l'ambito di trasformazione 101 denominato "kilometro verde", che prevede la riconversione dell'allevamento suinicolo esistente a punto vendita e promozione dei prodotti agroalimentari mantovani, ricade nel corridoio primario Mincio Oglio e nell'elemento di primo livello della Rete Ecologica regionale; al fine di non compromettere completamente la permeabilità dell'elemento della rete ecologica regionale, come indicato dalla dgr 30/12/2009 n. VIII/10962, venga attuato un intervento di compensazione ecologica preventiva consistente nella ricostruzione di unità ambientali o nella riqualificazione del reticolo idrografico su una superficie pari ameno al 30% di quella impermeabilizzata, all'interno dell'elemento di primo livello della Rete Ecologica Regionale.
- o tali prescrizioni vengano riportate nelle misure mitigative e compensative del Piano dei servizi e del Piano delle Regole.

Mantova, 08/06/2011

La responsabile dell'istruttoria (arch. Elena Molinari)

CITTÀ DI CURTATONE P.G.T.

## Allegato C

Parere A.R.P.A.

ISTRUTTORIA OSSERVAZIONI E PROPOSTE DI CONTRODEDUZIONE		DATA EMISSIONE	AGGIORNAMENTO	FOGLIO
		Giugno 2011	Luglio 2011	178
			CONSULENTE SISTEMA AGRICOLO Dott. Nicola Balboni	CONSULENTE SETTORE COMMERCIALE AST&P

POLARIS - Studio Associato - Via P. Verri. 33 - 46100 Mantova - Tel. 0376.248808 - www.studiopolaris.eu	PROF. ING. UGO BERNINI	COLLABORATORI
- Sludio Associalo — via P. Verri, 33 - 46100 Mantova - 1el. 03/6.248808 - www.studiopolaris.eu	PROP. ING. OGO BERNINI	Geom. Matteo Rodella



COMUNE DI CURTATONE
Prot.0009229 - 14.04.2011
CAT. VI CLASSE 3 ARRIVO



Mantova, li 14 aprile 2011

Prot. in uscita n° 52422 del 14 aprile 2011 Prot. in entrata n° 19698 del 11 febbraio 2011 Pratica n° 105 del 2011

Vs. Rif. Prot. nº

3247 del 10 febbraio 2011

Spett. Arch. Graziella Trippini

Responsabile Serv. Urbanistica del Comune di Curtatone

Piazza Corte Spagnola nº 3 46010 MONTANARA CURTATONE (MN)

Oggetto: Trasmissione documentazione relativa al Piano di Governo del Territorio per le valutazioni di competenza.

Con nota del 10/02/2011, prot. n° 3247, ricevuta in data 11 febbraio 2011 ns. prot. n° 19698, il Comune di Curtatone ha trasmesso a questa Agenzia, su supporto digitale e cartaceo (quest'ultimo solo per la visione), gli elaborati relativi al Piano di Governo del Territorio, adottato con Deliberazione del Consiglio Comunale n° 65 del 10/12/2010, al fine di esprimere le osservazioni per gli aspetti di tutela ambientale, così come previsto dall'art. 13, comma 6 della LR 12/2005.

Questa Agenzia ha acquisito esperienza nell'ambito delle Valutazioni Ambientali Strategiche dei PGT e delle osservazioni richieste secondo l'art. 13 della LR 12/2005, in tali occasioni ha rilevato l'opportunità di effettuare incontri con i tecnici estensori del Piano al di fuori degli incontri ufficiali in quanto gli stessi consentono di ottenere una maggiore sostenibilità ambientale degli obiettivi, delle azioni, delle alternative di piano e delle mitigazioni previste, secondo quanto indicato dalla normativa vigente. Tale collaborazione potrà attuarsi anche nelle successive fasi di definizione del piano di monitoraggio e in occasione di ulteriori scelte successive alla attuazione del PGT.

Oltre a far salvo le indicazioni derivanti da valutazioni di incidenza relative alle zone protette presenti nel comune e/o nelle vicinanze, si precisa che dovrebbero essere valutate oltre alle interferenze presenti all'interno del territorio comunale, anche quelle eventualmente presenti esternamente allo stesso sempreché abbiano ripercussioni sul territorio in oggetto.

Al fine di valutare in modo compiuto le interferenze provocate dalle criticità, le stesse, dovrebbero essere meglio esplicitate, oltre che nel rapporto ambientale e nella tavola dei vincoli, anche nelle schede particolareggiate relative a ambiti di trasformazione quando ad essi riferibili.

Importante si ritiene inoltre l'esplicitazione alle Amministrazioni interessate dei fattori che possono avere influenza sui territori esterni al Comune in oggetto in modo tale che possano prenderne atto ed inserirle nei Piani di Governo dei loro territori (come pare indicato, ad esempio, per le fasce di rispetto dagli allevamenti).

### Documento di piano

Nel ricordare gli indirizzi di cui all'art. 8, comma 2, lettera e) della L.R. 12/2005, si precisa che questa Agenzia ritiene utile la implementazione delle schede di dettaglio relative agli ambiti di trasformazione (eventualmente da dotare di opportuna legenda) nelle quali



UNI EN ISO 9001:2008 Certificato n.9175.ARPL



dovrebbero essere specificati e descritti i vincoli e/o criticità ambientali individuati nelle loro vicinanze in modo da visualizzare in modo chiaro ed immediato la loro interferenza sia con gli ambiti di trasformazione previsti che con lo stato attuale.

Relativamente alle fasce di rispetto degli impianti tecnologici si evidenzia l'opportunità di differenziarle nonché di esplicitarle in base alle loro diverse tipologie; a tal proposito si rammenta che la fascia di inedificabilità nei confronti degli impianti di depurazione (sia a sevizio di pubbliche fognature che di attività in cui possono essere trattate particolari sostanze) dovrebbe avere una estensione di almeno 100 mt. dal confine dell'area su cui insiste l'impianto così come indicato dalla Delibera del Comitato Interministeriale per la Tutela delle Acque dall'inquinamento "Criteri, metodologie e norme tecniche generali di cui all'art. 2, lettere b), d) ed e), della L. 10 maggio 1976, n. 319, recante norme per la tutela delle acque dall'inquinamento" del 04/02/1977; a tal proposito si richiede la verifica della effettiva presenza di un impianto di depurazione presso il salumificio Squassoni, inoltre, vista la vicinanza fra il depuratore e il cimitero di Buscoldo, si ritiene che siano da valutare eventuali opere di mitigazione al fine di evitare la dispersione e/o diffusione per aereosol di sostanze verso il cimitero.

#### • Sistema insediativo:

A carattere generale si ricordano i seguenti aspetti:

Tutte le nuove aree edificabili e/o in trasformazione dovranno essere dotate o dotabili delle normali opere di urbanizzazione, con particolare riferimento alle opere di fognatura e di acquedotto, che dovranno essere allacciabili ai sottoservizi esistenti; questi, unitamente all'impianto di depurazione finale, dovranno essere in grado di sopportare i nuovi carichi che si genereranno a seguito del previsto aumento del numero degli abitanti.

Si segnala l'opportunità di condurre, in raccordo con l'Autorità d'Ambito e il gestore del servizio idrico integrato, un approfondimento ed un'analisi effettiva dello stato dei servizi idrici di captazione, adduzione e distribuzione di acqua (che paiono inesistenti nell'ambito comunale), nonché di fognatura e di depurazione delle acque reflue, al fine di valutare la fattibilità delle scelte di piano e gli interventi infrastrutturali necessari e prioritari anche alla luce delle pressioni prodotte dai nuovi sviluppi insediativi. In particolare appare fondamentale valutare l'efficienza e la capacità (effettiva e di progetto) dell'impianto di depurazione ancora presente sul territorio comunale che non pare essere, già allo stato attuale, sufficiente a trattare i reflui attualmente presenti né tanto meno per quelli derivanti dall'incremento insediativo previsto. In particolare si segnala inoltre che, qual'ora con i nuovi abitanti insediabili il depuratore superasse la soglia dei 2000 a.e., si potrebbe rientrare nella necessità di modificare e/o potenziare l'attuale impianto.

Si rammenta inoltre che, a partire dagli ambiti di trasformazione, la rete fognaria dovrebbe essere realizzata separando le acque scure dalle acque meteoriche e che la rete di distribuzione dell'acqua possa anch'essa essere suddivisa in due reti in relazione agli usi. Potrebbero inoltre essere incentivate modalità di riutilizzo delle acque piovane per l'irrigazione.

Altro aspetto importante da tenere in considerazione è la interazione fra zone edificate e strutture adibite ad allevamenti zootecnici; a tal proposito, nel segnalare che non si condivide la realizzazione di ambiti di espansione all'interno della fasce di rispetto da strutture zootecniche e nel ritenere opportuna una preliminare verifica della effettiva larghezza delle fasce che dovranno essere concertate con la locale Azienda Sanitaria, si precisa che le stesse dovrebbero essere riferite, principalmente, ad insediamenti residenziali ma si ritengono proponibili anche per talune attività produttive e/o artigianali nonché commerciali e di servizi



che potrebbero essere soggette a fonti di molestie da parte delle adiacenti strutture zootecniche.

A parere di questa Agenzia le fasce stesse non possono essere individuate da un punto all'interno dell'azienda (come riportato sugli elaborati) ma dovrebbero essere indicate, almeno, dalle strutture zootecniche se non dal "confine delle corti agricole" così da consentirne eventuali ampliamenti, inoltre si ritiene opportuno individuarle e differenziarle in base alle tipologie di animali allevati.

Nell'auspicare una "armonizzazione" fra le norme del Regolamento Locale di Igiene e le norme indicate nei documenti del PGT si consiglia di consentire l'edificazione all'interno delle "armonizzate" fasce di rispetto solamente dopo la dismissione delle strutture zootecniche; in particolare si segnala che, per gli allevamenti posti a ridosso sia delle nuove aree in trasformazione ma anche di zone edificate esistenti (come nel caso, ad esempio, degli ATR 701, 702 e probabilmente anche 703), si auspica la loro dismissione e ricollocamento lontano dalle zone edificate anche alla luce della impossibilità di adeguamento dopo il 31/12/2010 previsto dal DM 209/2006 (Direttiva Nitrati). Alla luce della costante evoluzione normativa si consiglia infine, per evitare duplicazioni e/o problemi interpretativi delle norme relative agli allevamenti zootecnici, di fare rimando alla normativa di settore e, se del caso, di effettuare un raccordo oltre che con l'appena indicato DM anche con il D.Lgs 152/06 e s.m.i. con la DGR 5868/2007 e col codice di buona pratica agricola del 19/04/99.

Si ravvisa anche l'opportunità di evitare, per quanto possibile, la promiscuità fra residenza e attività artigianali o produttive ed, eventualmente, anche commerciali ponendo, se del caso, limitazioni nelle destinazioni ammissibili. Nei casi in cui possono ricorrere tali presupposti, eventualmente sia per i nuovi ambiti di trasformazione (come, ad esempio, per l'ATR 301 nelle cui vicinanze pare presente una attività di ristorazione, per gli ATR 204 e 601, ma proponibile anche per l'ATS 401) che per le zone esistenti, si evidenzia la necessità di valutare attentamente le tipologie di attività presenti e, nel caso di insediamento di nuove attività, di porre particolare attenzione nel valutarne la compatibilità con il contesto in cui sono previste e col territorio circostante, prevedendo, se possibile, fasce di terreno a "cuscinetto" fra le varie zone urbanistiche con funzione di mitigazione e schermatura verde; tali fasce potrebbero essere attrezzate con alberature di diverse tipologie (basso, medio ed alto fusto autoctone ed ecologicamente idonee al sito) nonché con adeguati manufatti e/o opere atti a ridurre gli impatti presenti o previsti.

Particolare attenzione si ritiene debba inoltre essere posta all'ambito ATR 705 che sarà realizzato nelle vicinanze del cimitero; anche per quest'ambito si consiglia di realizzare una efficace ed effettiva barriera (tipo V3-02) a separazione con la struttura cimiteriale per il rispetto dei dolenti.

Negli eventuali casi di variazioni di aree da destinazione produttiva in aree ad altra destinazione si ritiene che tale modifica sia possibile, dal punto di vista ambientale, solamente dopo la verifica che nelle aree in trasformazione non siano presenti forme di inquinamento non solo nel terreno (come indicato per l'ATEC 101 e gli ATR 501, 601 e 704, ma da dover proporre anche per l'ambito ATR 204) ma che possono coinvolgere anche altre matrici quali, a titolo esemplificativo ma non esaustivo, le acque sotterranee. Relativamente alle operazioni di bonifica indicate per l'ambito ATR 601 si fanno salve le operazioni di bonifica previste dalla vigente normativa per i siti inquinati. Questi ultimi dovrebbero essere adeguatamente segnalati fintanto che non siano ancora ultimate le operazioni di bonifica secondo la vigente normativa.



Nel ricordare che le future edificazioni dovranno avvenire a distanze regolamentari dalle linee elettriche od altri impianti radiotelevisivi o di telecomunicazioni, si segnala la necessità di indicare tali tipologie di impianti anche sulle schede relative agli ambiti in modo tale che sia agevole valutare le criticità presenti prevedendo (anche in fase esecutiva) indagini volte a verificarne la compatibilità con le future costruzioni (come nel caso dell'ATR 705) ed, eventualmente, con le attività presenti e/o future. Opportuna si ritiene inoltre la puntuale verifica della corretta indicazione degli impianti di telecomunicazione in quanto parrebbero essere presenti errori nella loro individuazione.

Si segnala anche l'opportunità di evidenziare limitazioni alle edificazioni ed alle destinazioni d'uso per le aree ricomprese nella fascia di rispetto cimiteriale. Analoghe limitazioni dovrebbero essere fatte nel caso siano presenti anche aree ricomprese all'interno delle fasce di rispetto dei pozzi pubblici di approvvigionamento idrico (10 mt per la fascia di tutela e 200 mt per la fascia di salvaguardia da indicare se è presente il pozzo) come, ad esempio, quelle previste dall' art. 94 D.Lvo 152/06 e s.m.i..

Si rammenta inoltre il fondamentale raccordo con il Piano di Zonizzazione Acustica il quale fornisce il quadro di riferimento per valutare i livelli di rumore presenti o previsti nel territorio comunale. Gli ambiti di trasformazione devono essere quindi individuati in coerenza con quanto determinato nel Piano.

#### Mitigazioni :

Per gli eventuali interventi di mitigazione e schermatura verde, ad esempio di strade e piste ciclopedonali, nonché per le fasce a verde relative ai corsi d'acqua si suggerisce di utilizzare specie arboree ed arbustive autoctone ed ecologicamente idonee al sito.

#### Consumo di suolo :

Con le previsioni del piano si avrà comunque una perdita di suolo che, si ricorda, essere una risorsa non rinnovabile la cui riduzione comporta problematiche a livello ecologico, agronomico, di ricarica degli acquiferi, paesaggistico, ecc. Si ritiene pertanto strategico monitorare con attenzione gli andamenti della crescita dell'urbanizzato per definire quali siano effettivamente i bisogni futuri.

## Studio Geologico redatto a supporto del Piano di Governo del Territorio:

Per quanto riguarda le risultanze dello studio geologico redatto a supporto del PGT si ricorda che le stesse dovranno essere recepite per intero negli atti di Governo del Territorio.

Si segnala infine che alcuni ambiti presentano nelle vicinanze o al loro interno interferenze con la rete ecologica, e pertanto dovranno essere attentamente valutati.

## Ambiti di Trasformazione a destinazione produttivo – commerciale

Oltre alle cautele sopra descritte, nel ribadire le considerazioni precedentemente espresse nella nostra nota prot. 17770 del 9 feb 2009 circa la modifica dell'area della ditta Marconi, si ritiene strategico, come già accennato, monitorare con attenzione sia le attività attualmente in essere sia quelle che andranno ad insediarsi nelle aree industriali e commerciali (esistenti e in previsione) per definire le attività che si potranno inserire in futuro.

A carattere generale potrebbero essere inoltre individuate norme particolari per le attività produttive e/o commerciali poste nelle zone più vicine a residenze.

Nelle zone più critiche potrebbe inoltre essere utile, ad esempio, consentire agli edifici produttivi esistenti solo alcuni interventi quali la manutenzione ordinaria e straordinaria, il restauro ed il risanamento conservativo, una volta garantito che l'attività a seguito di tali interventi non apporti un aggravio relativamente a rumore, emissioni in atmosfera, odori, rifiuti, scarichi idrici, circolazione dei mezzi, ecc.. Eventuali ampliamenti potrebbero essere consentiti, invece, nel caso in cui sia dimostrabile che gli stessi vengano realizzati per migliorare l'impatto dell'attività sull'ambiente circostante e per effettuare un adeguamento tecnologico ed igienico sanitario, nonché per migliorare l'ambiente di lavoro.

Si consiglia altresì di valutare attentamente la trasformazione delle aree a ridosso della viabilità principale (non solo per quelle artigianali ma anche residenziali e/o commerciali) al fine di limitare il fenomeno di conurbazione lungo la stessa in quanto vi è la possibilità che sia minata la funzionalità di collegamento delle strade oltreché comportare problematiche di interrelazione \*conflittuale tra flussi veicolari e insediamenti per quanto concerne l'inquinamento atmosferico e acustico (tale circostanza sarà da valutare anche per gli ambiti residenziali);

Altre considerazioni generali

Lo scopo del "monitoraggio" è di presentare un set di indicatori di performance il cui obiettivo è monitorare se e in quale misura gli obiettivi di piano saranno raggiunti nel corso della sua attuazione. Si suggerisce che tali indicatori siano espressi, quando possibile, nella forma "realizzato/previsto" (es. numero parcheggi realizzati/numero di parcheggi previsti), più immediata ai fini comunicativi; si ritiene inoltre che alcuni indicatori (es. qualità dell'aria) necessitino di un maggior grado di definizione. In linea di massima, si suggerisce che per ciascun indicatore siano verificate:

- la coerenza con gli obiettivi e le azioni di piano;
- la presenza e l'esplicitazione di eventuali "traguardi" da raggiungere;
- la definizione precisa di ciò che è misurato;
- la definizione dell'unità di misura;
- l'elencazione delle fonti di reperimento dei dati necessari al calcolo degli indicatori;
- l'eventuale coinvolgimento di soggetti esterni all'ente estensore del piano.

Il piano di monitoraggio dovrebbe inoltre individuare la sussistenza delle risorse necessarie per la realizzazione e gestione del monitoraggio.

Si segnalano di seguito, ulteriori strumenti per una corretta pianificazione territoriale:

- ✓ Il "piano di localizzazione degli impianti" delle stazioni radiobase, che i Comuni avrebbero dovuto stilare ai sensi della L.R. 11/2001, secondo le indicazioni contenute nella D.G.R. 7/7351 del 11/12/2001.
- √ il Piano per l'îlluminazione per il territorio comunale, da predisporre entro la fine del 2007 ai sensi della L.R. 17/01 e s.m.i.
- ✓ Ai sensi della DGR 7/7868 del 25 gennaio 2002 si ricorda la necessità di redigere uno studio sul reticolo idrografico minore del territorio comunale.

Si rammenta infine che un eventuale coinvolgimento di ARPA Lombardia nelle attività di monitoraggio del piano dovrà essere concordata preliminarmente con l'Agenzia, per il tramite del referente territorialmente competente.

Nel rimanere a disposizione per eventuali chiarimenti, si porgono distinti saluti.



IL RESPONSABILE U.O. TAP (Dott. Ing. Ivano Sarzi Sartori)

Responsabile del procedimento: Ing. Ivano Sarzi Sartori

Pratica istruita da: Geom. Paolo Bulbarelli, Tel 0376 4690269 - e-mail p.bulbarelli@arpalombardia.it

CITTÀ DI CURTATONE P.G.T.

## Allegato D

Parere A.S.L.

ISTRUTTORIA OSSERVAZIONI E PROPOSTE DI CONTRODEDUZIONE		DATA EMISSIONE	AGGIORNAMENTO	FOGLIO
		Giugno 2011	Luglio 2011	184
			CONSULENTE SISTEMA AGRICOLO Dott. Nicola Balboni	CONSULENTE SETTORE COMMERCIALE AST&P

POLARIS - Studio Associato - Via P. Verri. 33 - 46100 Mantova - Tel. 0376.248808 - www.studiopolaris.eu	PROF. ING. UGO BERNINI	COLLABORATORI
POLARIS - Studio Associato - Via P. Verri, 33 - 46100 Mantova - Tel. 0376.248808 - www.studiopolaris.eu	PROF. ING. OGO BERNINI	Geom. Matteo Rodella





COMUNE DI CURTATONE Prot.0014810 - 03.06.2011 CAT. VI CLASSE 3 ARRIVO



FASC. Nº 300/2011

PROT. N°0011914/2011

Vs.rif P.G.n°3247 /2011 del 10/02/2011

Spett.le Comune di Curtatone Piazza Corte Spagnola 3 Montanara 46010 Curtatone

Mantova, 04 maggio 2011

#### Oggetto: COMUNE DI CURTATONE - (Adozione PGT):

Vista la documentazione inerente ali atti del Piano di Governo del Territorio, adottato dall'ente con deliberazione di consiglio comunale n.65 del 10/12/2010, si conferma il precedente parere espresso in data 21 gennaio 2009 Prot.nº4748/10 relativamente agli ambiti di Trasformazione che risultano sostanzialmente invariati. Si prende atto del fatto alcune delle proposte sono state recepite.

In merito alla ridefinizione degli atti di PGT, si riformulano le seguenti prescrizioni che interessano gli ambiti che presentano le maggiori criticità:

#### Relativamente agli ambiti di trasformazione previsti, si rileva quanto segue:

Aree di trasformazione (ATR 204): La nuova area residenziale, prevista sul lato nord della strada statale S.S. Padana Inferiore in prossimità della località Quattro Venti, si trova isolata rispetto l'area commerciale presente in zona e quindi i residenti saranno obbligatoriamente tenuti ad avere la disponibilità di un'auto per raggiungere qualunque servizio. La prevista pista ciclabile e la viabilità "sicura" tra il nucleo residenziale esistente in località Quattro Venti e la stessa vicina zona commerciale, dovrà essere realizzata contemporaneamente o in periodo antecedente alla variante urbanistica. Sono fatte salve le analisi di accertamento e le eventuali opere di risanamento igienico/ambientale del suolo e sottosuolo prima di eseguire gli interventi di edificazione.

Aree di trasformazione (ATR 502 - ATR 601): in questi ambiti non si evidenziano elementi particolari di criticità, tuttavia si tiene a precisare che la zona mista residenziale/terziario dovrà prevedere attività di servizio o a impatto minimo.

Aree di trasformazione (ATR 704): Valutata la struttura urbanistica della zona, si ritiene condivisibile la trasformazione dell'area in zona residenziale, ma contemporaneamente si rileva la presenza "inopportuna" del centro di essiccazione cereali (rumore, polveri, traffico pesante). Considerato che la struttura è esistente e la zona in cui tale attività è collocata è a destinazione produttiva, si ha motivo di ritenere che tale situazione anomala sia destinata a rimanere nel tempo.

Per tale motivazione si chiede che la nuova zona residenziale sia separata dal centro di essiccazione da un idoneo terrapieno alberato e sia progettata una viabilità che escluda, ai mezzi pesanti diretti al centro cereali, il passaggio nelle strade residenziali urbane.

Servizio Igiene e Sanità Pubblica - Area Prevenzione Ambienti di Vita - Dipartimento Prevenzione Medica Via dei Toscani, 1 - 46100 Mantova - Tel. 0376 334927 - Fax 0376 334928 - e.mail: sisp.mantova@aslmn.it

ASL Mantova - Sede Legale - via dei Toscani, 1 - 46100 Mantova - Tel. 0376 3341 - www.aslmn.it - CF/PI 01838560207







Aree di trasformazione (ATR 706): si precisa che tutta l'area edificata deve essere posta all'esterno all'area di rispetto cimiteriale stabilita dalla normativa in materia. Nel caso sia necessario prevedere una riduzione di tale area, dovrà essere predisposta idonea procedura a norma di legge con predisposizione del previsto piano cimiteriale.

Viste le criticità rilevate negli Ambiti di trasformazione si esprimo le seguenti osservazioni a carattere generale:

#### Aree dismesse:

gli ambiti soggetti a dismissione e trasformazione dovranno produrre studi e documentazione circa la presenza di inquinanti per i quali, se presenti, dovranno essere disposti idonei piani di bonifica secondo le direttive della legge 152/2006 (All.5. al Titolo V - parte quarta).

#### Disciplina Allevamenti:

Dalla tavole planimetriche si prende atto della mappatura degli allevamenti esistenti che evidenzia le aree di inedificabilità abitativa.

In merito alla situazione dei nuovi ambiti di trasformazione residenziali, dovranno essere rispettate le fasce di rispetto in rapporto alla tipologia dei capi allevati. Per quanto attiene le previste dismissioni, riconversioni/delocalizzazioni di alcuni allevamenti che favoriscono interventi di recupero PR anche ai fini abitativi, resta inteso che la loro attuazione sarà possibile solo dopo l'avvenuta completa dismissione degli allevamenti.

Gli allevamenti esistenti che risultano in contrasto con il R.L.I. per le distanze dai centri abitati, dovranno ottimizzare le condizioni igienico sanitarie generali e non prevedere ulteriori espansioni. L'insediamento di nuovi allevamenti dovrà rispettare tassativamente le distanze del R.L.I. vigente.

#### Presenza disarmonie tra strumenti di pianificazione /programmazione territoriale:

Relativamente all'Ambito interessato dall'industria Marconi, per il quale sono tutt'ora in corso indagini sui terreni, dovrà essere verificata l'assenza di inquinanti nei terreni e nella prima falda nelle zone interessare dall'attività della Ditta.

Sarà inoltre opportuno realizzare adeguate barriere per tutelare le adiacenti zone residenziali dalle emissioni provocate dalla ditta insediata (rumore, emissioni in n atmosfera,...). A tal proposito si ricorda che l'eventuale delocalizzazione della pista, non dovrà essere collocata a ridosso di aree abitate o suscettibili di futura urbanizzazione e potrà avvenire solo dopo avere verificato l'assenza di inquinanti nei terreni e in prima falda.

Se rispettato quanto sopra si esprime un parere favorevole.

Si coglie l'occasione per porgere distinti saluti

Il Dirigente Medi

Il Responsabile S.I.S.P.

Dott. ssa Fausta Caramaschi

Referente del procedimento: Geom. Iso Alberto Reggiani – isoalberto.reggiani@aslmn.it Tel. 0376.334432

**ASL Mantova** - Sede Legale - via dei Toscani, 1 - 46100 Mantova - Tel. 0376 3341 - <u>www.aslmn.it</u> - CF/PI 01838560207







Assistente Tecnico

CITTÀ DI CURTATONE P.G.T.

## Allegato E

(Vedi elaborato Norme Tecniche di Attuazione)

ISTRUTTORIA OSSERVAZIONI E PROPOSTE DI CONTRODEDUZIONE		DATA EMISSIONE	AGGIORNAMENTO	FOGLIO
		Giugno 2011	Luglio 2011	187
			CONSULENTE SISTEMA AGRICOLO Dott. Nicola Balboni	CONSULENTE SETTORE COMMERCIALE AST&P

POLARIS - Studio Associato – Via P. Verri. 33 - 46100 Mantova - Tel. 0376.248808 - www.studiopolaris.eu	PROF. ING. UGO BERNINI	COLLABORATORI
- Siudio Associdio — Via P. Verri, 33 - 46100 Mantova - 1el. 03/6.248808 - www.studiopolaris.eu	PROP. ING. OGO BERNINI	Geom. Matteo Rodella







## PIANO di GOVERNO del TERRITORIO













IL SINDACO Antonio Badolato

IL SEGRETARIO COMUNALE Dott. Giuseppe Capodici

IL RESPONSABILE DEL PROCEDIMENTO





AGG:

DATA: Novembre 2008 Luglio 2011

#### NORME TECNICHE DI ATTUAZIONE



APPROVAZIONE DELLA CONFERENZA AMBIENTALE in data .....

DELIBERA DI ADOZIONE DEL C.C.

n°..... del.....

DELIBERA DI APPROVAZIONE DEL C.C. n°..... del.....

PUBBLICAZIONE SUL B.U.R.L.

n°..... del.....





# PGT

## DOCUMENTO DI PIANO













IL SINDACO Antonio Badolato

IL SEGRETARIO COMUNALE Dott. Giuseppe Capodici

IL RESPONSABILE DEL PROCEDIMENTO



DATA AGG:

DATA: Novembre 2008 AGG: Luglio 2011

SCALA:

INDICAZIONI DI PIANO NORME TECNICHE DEL DOCUMENTO DI PIANO



APPROVAZIONE DELLA CONFERENZA
AMBIENTALE in data ......

DELIBERA DI ADOZIONE DEL C.C.

n° del

DELIBERA DI APPROVAZIONE DEL C.C.

i ..... uci .....



#### PIANO DI GOVERNO DEL TERRITORIO

(L.R. 11 MARZO 2005, N. 12 E S.M.I.)

#### NORME TECNICHE DI ATTUAZIONE

#### **DOCUMENTO DI PIANO**

- NORME GENERALI -

NORME TECNICHE DI ATTUAZIONE		DATA EMISSIONE	AGGIORNAMENTO	FOGLIO
		Novembre 2008	Luglio 2011	1 di 188
CONSULENTE IN ECOLOGIA APPLICATA	CONSULENTE GEOLOGICO	CONSULENTE ACUSTICO	CONSULENTE SISTEMA AGRICOLO	CONSULENTE SETTORE COMMERCIALE
Dott. Gianluca Vicini ENGEO srl – Dott. Carlo Caleffi		ECONORD srl	Dott. Nicola Balboni	AST&P
POLARIS - Studio Associato — Via Pietro Verri, 33 – 46100 Mantova – Tel. 0376.248808 – Fax 0376.248807 – e-mail: polaris@polarisstudioassociato.com				PROF. ING. UGO BERNINI

#### Titolo I - Principi Generali e obiettivi del Piano di Governo del Territorio

#### Art. 1. Finalità del Piano di Governo del Territorio

Il Piano di Governo del Territorio (P.G.T.) regola e disciplina l'assetto e l'utilizzo dell'intero territorio del Comune nel rispetto dei principi fondamentali dell'ordinamento comunitario, statale e regionale, nonché delle peculiarità storiche, culturali, naturalistiche e paesaggistiche locali. Il Piano di Governo del Territorio è coerente con gli strumenti di pianificazione ambientale e territoriale - urbanistica di livello regionale e provinciale e ne costituisce la disciplina di maggior dettaglio.

#### Art. 2. Atti ed elaborati costituenti il Piano di Governo del Territorio

In conformità ai disposti di cui all'art. 7 della L.R. 12/2005(Legge per il governo del territorio) e s.m.i., il P.G.T. è articolato nei seguenti atti:

- Documento di Piano (D.d.P.);
- Piano dei Servizi (P.d.S.);
- Piano delle Regole (P.d.R.).

Gli elaborati costituenti gli atti di P.G.T. possono avere natura prescrittiva oppure conoscitiva o illustrativa.

La Norme Generali delle presenti Norme Tecniche di Attuazione hanno valenza comune a tutto il P.G.T. e, conseguentemente, costituiscono parte integrante sia del Documento di Piano, sia del Piano dei Servizi, sia del Piano delle Regole.

#### Art. 3. Rinvio ad altre disposizioni e disciplina dei contrasti tra elaborati

In caso di contrasto, le disposizioni legislative statali e regionali, nonché le prescrizioni attuative di queste ultime, prevalgono sulle previsioni del P.G.T.

In caso di contrasto tra elaborati aventi natura prescrittiva, le previsioni degli elaborati testuali prevalgono su quelle degli elaborati grafici . Il presente documento integra le indicazioni contenute negli elaborati grafici; in caso di discordanza tra elaborati diversi prevalgono:

- fra tavole di scala diversa, quelle di maggior dettaglio;
- fra tavole di piano e norme, queste ultime.

In caso di difformità tra previsioni contenute in elaborati appartenenti a documenti diversi del P.G.T., prevale la previsione contenuta nel Piano dei servizi del P.G.T.; in caso di contrasto tra il Piano delle Regole e il Documento di piano prevale la previsione del Piano delle regole del P.G.T.

Sono fatti salvi i Piani Attuativi di qualsiasi tipo convenzionati prima dell'entrata in vigore del presente strumento urbanistico. La loro disciplina urbanistica è governata dalle rispettive convenzioni, dalla cartografia allegata e dalle norme tecniche speciali eventualmente allegate. Eventuali varianti saranno ammesse facendo riferimento alla disciplina urbanistica in vigore all'atto dell' approvazione della variante;

Tutti i piani attuativi conclusi dal punto di vista delle opere di urbanizzazione primaria, secondaria e collaudati favorevolmente nonché prevalentemente edificati acquisiscono automaticamente, e senza bisogno di specifica variante urbanistica, la disciplina dell'ambito consolidato confinante con eguale destinazione. In caso di più ambiti confinanti, transitoriamente, sarà attribuita al comparto ultimato la disciplina urbanistica dell'ambito a minor impatto volumetrico. Successivamente, entro 12 mesi, dovrà essere specificamente riclassificato il comparto ultimato.

Le superfici territoriali e fondiarie riportate nelle schede urbanistiche sono state misurate su basi cartografiche aerofotogrammetriche.

In caso di discordanza è ammessa una tolleranza del ± 5%. In riduzione è sempre acconsentita.

Qualora vi sia differenza tra St, Sf, Uf, If, Ut, It,  $Slp_{max}$  rimane fissa, invariabile e prevalente la  $Slp_{max}$  definita nella scheda e in automatico devono essere aggiornati tutti gli altri parametri senza costituire variante.

NORME TECNICHE DI ATTUAZIONE		DATA EMISSIONE	AGGIORNAMENTO	FOGLIO
		Novembre 2008	Luglio 2011	2 di 188
CONSULENTE IN ECOLOGIA APPLICATA	CONSULENTE GEOLOGICO	CONSULENTE ACUSTICO	CONSULENTE SISTEMA AGRICOLO	CONSULENTE SETTORE COMMERCIALE
Dott. Gianluca Vicini	ENGEO srl – Dott. Carlo Caleffi	ECONORD srl	Dott. Nicola Balboni	AST&P
POLARIS - Studio Associato - Via Pietro Verri, 33 - 46100 Mantova - Tel. 0376.248808 - Fax 0376.248807 - e-mail: polaris@polarisstudioassociato.com				PROF. ING. UGO BERNINI

#### **DOCUMENTO DI PIANO**

#### Art. 4. Il Documento di Piano

Il Piano di Governo del Territorio (P.G.T.) del Comune è redatto ai sensi della Legge Regionale 11 marzo 2005 n. 12 e successive modifiche ed integrazioni e si pone i seguenti obiettivi:

- mantenere e, ove possibile, consolidare e potenziare l'attività agricola, in particolare l'attività delle aziende zootecniche da latte quale elemento fondante storico-culturale e ambientale del territorio padano;
- mantenere, ove possibile qualificare, i caratteri paesaggistico ambientali del territorio;
- individuare le azioni strategiche per lo sviluppo della mobilità extraurbana;
- creare un "sistema" dei servizi adeguato alle esigenze della realtà locale;
- valorizzare la conoscenza, la conservazione e l'utilizzo del patrimonio storico sia individuato nel nucleo di antica origine sia ubicato in forma sparsa sul territorio;
- promuovere politiche per la casa che forniscano risposte adeguate ai diversi fabbisogni, prevedendo anche quote di edilizia convenzionata;
- concedere alle attività produttive gli opportuni spazi per espandere le attività esistenti, insediandone di nuove, attivando nel contempo gli opportuni presidi di mitigazione ambientale;
- agevolare il trasferimento di attività a carattere industriale inglobate nei tessuti consolidati a prevalente destinazione residenziale in ambiti territoriali consoni e attrezzati allo scopo;
- creare intorno al tessuto consolidato e alle zone di trasformazione una cintura di campagna in cui siano ospitabili attività compatibili con le funzioni prevalentemente residenziali, senza limitare l'attività delle aziende zootecniche esistenti e agevolando la dismissione e riconversione in altre attività;

Gli obiettivi del Piano sono perseguiti nel rispetto dei principi di: partecipazione, sostenibilità dello sviluppo, minimizzazione del consumo di suolo.

I contenuti del Piano di Governo del Territorio sono ispirati a criteri di: imparzialità, economicità, efficacia dell'azione amministrativa, semplificazione delle procedure, ottimizzazione delle risorse naturali riproducibili e non riproducibili, miglioramento dei servizi pubblici.

Il Piano di Governo del Territorio, ai sensi della L.R. 11 marzo 2005 n. 12 e s.m.i., è costituito dal Documento di Piano, dal Piano delle Regole e dal Piano dei Servizi.

Il Piano di Governo del Territorio:

- è redatto con un confronto dinamico con la pianificazione sovraordinata, e in particolare con il Piano Territoriale di Coordinamento della Provincia di Mantova e il Piano Territoriale Regionale;
- in conformità all'art. 4, L.R. 11 marzo 2005 n. 12, è sottoposto alla valutazione ambientale strategica che ne valuta la sostenibilità ambientale:
- individua e norma, attraverso il Piano delle Regole, le destinazioni private del suolo e degli edifici, le modalità di intervento sulle parti edificate non assoggettate a pianificazione attuativa e le aree a destinazione agricola;
- individua e norma, attraverso il Piano dei Servizi le destinazioni pubbliche per programmare la dotazione di aree e opere per servizi pubblici e di interesse pubblico, locale e sovracomunale.

I tre documenti costitutivi il Piano di Governo del Territorio contengono sia nelle previsioni grafiche sia in quelle normative disposizioni aventi il carattere di prescrizioni, direttive ed indirizzi.

#### CONTENUTI DEL DOCUMENTO DI PIANO

- 1. Il Documento di piano definisce:
  - a. il quadro ricognitivo e programmatorio di riferimento per lo sviluppo economico e sociale del Comune, anche sulla base delle proposte dei cittadini singoli o associati e tenuto conto degli atti di programmazione provinciale e regionale, eventualmente proponendo le modifiche o le integrazioni della programmazione provinciale e regionale che si ravvisino necessarie;

NORME TECNICHE DI ATTUAZIONE		DATA EMISSIONE	AGGIORNAMENTO	FOGLIO
		Novembre 2008	Luglio 2011	3 di 188
CONSULENTE IN ECOLOGIA APPLICATA	CONSULENTE GEOLOGICO	CONSULENTE ACUSTICO	CONSULENTE SISTEMA AGRICOLO	CONSULENTE SETTORE COMMERCIALE
Dott. Gianluca Vicini	ENGEO srl – Dott. Carlo Caleffi	ECONORD srl	Dott. Nicola Balboni	AST&P
POLARIS - Studio Associato — Via Pietro Verri, 33 – 46100 Mantova – Tel. 0376.248808 – Fax 0376.248807 – e-mail: polaris@polarisstudioassociato.com				PROF. ING. UGO BERNINI

- il quadro conoscitivo del territorio comunale, come risultante delle trasformazioni avvenute, individuando i grandi sistemi territoriali,
  il sistema della mobilità, le aree a rischio o vulnerabili, le aree di interesse archeologico e i beni di interesse paesaggistico o storico
  monumentale e le relative aree di rispetto, gli aspetti socio-economici, culturali, rurali e di ecosistema, l'assetto tipologico del
  tessuto urbano;
- c. l'assetto geologico e idrogeologico e sismico, mediante il rinvio ad apposito approfondimento specialistico.
- 2. Sulla base degli elementi di cui al comma 1, il Documento di Piano:
  - a. individua gli obiettivi di sviluppo, miglioramento e conservazione che abbiano valore strategico per la politica territoriale;
  - b. determina gli obiettivi quantitativi di sviluppo complessivo del P.G.T.; nella definizione di tali obiettivi il Documento di Piano tiene conto della riqualificazione del territorio, della minimizzazione del consumo del suolo in coerenza con l'utilizzazione ottimale delle risorse territoriali, della definizione dell'assetto viabilistico e della mobilità, nonché della possibilità di utilizzazione e miglioramento dei servizi pubblici;
  - c. determina, in coerenza con i predetti obiettivi e con le politiche per la mobilità, le politiche di intervento per la residenza, ivi comprese le politiche per l'edilizia convenzionata, le attività produttive primarie, secondarie e terziarie, ivi comprese quelle della distribuzione commerciale sia della grande che della piccola distribuzione;
  - d. individua, con rappresentazioni grafiche in scala adeguata, gli ambiti di trasformazione, definendo i relativi criteri di intervento;
  - e. definisce i criteri di perequazione, di compensazione e di incentivazione;
- 3. In particolare per la definizione degli obiettivi di cui al comma 2, punto b) il Documento di Piano indica nel periodo di 5 anni della sua validità:
  - a. un incremento della disponibilità edificatoria definito e un incremento della dotazione di servizi come meglio precisati nelle schede degli Ambiti di Trasformazione;
  - b. dotazione ottimale di spazi destinati ai servizi pubblici di livello comunale di mq 40 complessivi per abitante per le aree a carattere prevalentemente a destinazione residenziale, di cui 2,5 3,0 mq per abitante teorico insediabile da destinare a parcheggio pubblico obbligatorio. Fermo restando l'obbiettivo strategico fissato dal comma "a" del presente paragrafo si dà atto che gli standard minimi di legge pari a 18 mq/abitante sono già verificati;
  - c. dotazione di spazi destinati ai servizi pubblici di livello comunale pari al 30% della Sf Slp-prevista negli ambiti a destinazione prevalentemente produttiva, di cui una quota minima del 5% da destinarsi a parcheggio pubblico obbligatorio;
- 4. <u>Il Documento di Piano non contiene previsioni che producano effetti sul regime giuridico dei suoli</u>; i limiti degli ambiti di trasformazione in esso contenuti sono da considerarsi di massima. I singoli piani attuativi definiranno la cogenza d'ambito sulle proprietà immobiliari individuando i perimetri definitivi. I singoli piani attuativi potranno anche non coincidere con la totalità dell'ambito di trasformazione in cui sono ubicati, in questo caso il primo piano attuativo di ambito dovrà definire, in accordo con l'Amministrazione Comunale i criteri progettuali di estensione dell'urbanizzazione primaria alle rimanenti parti dell'ambito di trasformazione e, ove occorra i criteri di dislocazione delle aree di cessione per pubblici servizi.
- 5. Il Documento di Piano ha validità quinquennale ed è sempre modificabile, previa procedura di valutazione ambientale delle varianti significative del medesimo, in conformità dell'art. 4, comma 2, L.R. 12/2005.

#### Art. 5. Efficacia del Documento di Piano – Prescrizioni, Direttive, Indirizzi

La normativa seguente si articola in norme a carattere generale, ed in norme rivolte agli altri documenti del P.G.T. e agli strumenti attuativi.

Prescrizioni: sono le norme vincolanti a cui i piani attuativi si devono attenere e che riguardano quantità, localizzazioni specifiche cui il Documento di Piano attribuisce importanza strategica. La modificazione di queste norme comporta variante al Documento di Piano. Ad esse appartengono i parametri urbanistici di competenza del Documento di Piano e le mitigazioni e compensazioni riportate nelle schede urbanistiche, oltrechè gli obiettivi nel caso in cui si adotti il metodo semplificato per la valutazione della sostenibilità ambientale dei Piani Attuativi.

NORME TECNICHE DI ATTUAZIONE			AGGIORNAMENTO	FOGLIO
		Novembre 2008	Luglio 2011	4 di 188
CONSULENTE IN ECOLOGIA APPLICATA	CONSULENTE GEOLOGICO	CONSULENTE ACUSTICO	CONSULENTE SISTEMA AGRICOLO	CONSULENTE SETTORE COMMERCIALE
Dott. Gianluca Vicini	ENGEO srl – Dott. Carlo Caleffi	ECONORD srl	Dott. Nicola Balboni	AST&P
POLARIS - Studio Associato — Via Pietro Verri, 33 – 46100 Mantova – Tel. 0376.248808 – Fax 0376.248807 – e-mail: polaris@polarisstudioassociato.com				PROF. ING. UGO BERNINI

#### **DOCUMENTO DI PIANO**

Direttive: indicano in termini generali le politiche che i piani attuativi devono porre in atto, anche provvedendo ad integrazioni o adattamenti che traggono motivazioni dalle analisi di dettaglio. Ad esse appartengono gli obiettivi, nel caso in cui si adotti il metodo ordinario per la valutazione della sostenibilità ambientale dei Piani Attuativi, le caratteristiche d'ambito, lo schema esemplificativo riportati nelle schede urbanistiche.

Indirizzi: insieme di specificazioni che illustrano nel dettaglio gli obiettivi delle singole politiche e che devono essere approfonditi e verificati in sede di elaborazione. Ad esse appartengono le criticità ambientali e territoriali e le indicazioni per la sostenibilità dell'ambito riportate nelle schede urbanistiche.

NORME TECNICHE DI ATTUAZIONE		DATA EMISSIONE	AGGIORNAMENTO	FOGLIO
		Novembre 2008	Luglio 2011	5 di 188
CONSULENTE IN ECOLOGIA APPLICATA	CONSULENTE GEOLOGICO	CONSULENTE ACUSTICO	CONSULENTE SISTEMA AGRICOLO	CONSULENTE SETTORE COMMERCIALE
Dott. Gianluca Vicini	ENGEO srl – Dott. Carlo Caleffi	ECONORD srl	Dott. Nicola Balboni	AST&P
POLARIS - Studio Associato - Via Pietro Verri, 33 - 46100 Mantova - Tel. 0376.248808 - Fax 0376.248807 - e-mail: polaris@polarisstudioassociato.com				PROF. ING. UGO BERNINI

#### Titolo II - Definizioni di carattere generale e corrispondenti procedure di calcolo e parametri

#### Art. 6. Definizioni di indici e parametri urbanistico/edilizi

#### St = Superficie territoriale (misurata in mq)

È la superficie complessiva interessata dall'intervento ed è comprensiva di tutte le aree fondiarie destinate all'edificazione (Sf), alla viabilità ed agli spazi di interesse pubblico o di culto, di rispetto, compresa la superficie posta in perequazione, ed ogni altra parte di territorio come i corsi d'acqua, organica all'intervento medesimo. In caso di discordanza tra l'estensione della superficie catastale, quella individuata dal D.d.P. e quella di rilievo diretto, si terrà conto di quest'ultima quella catastale.

#### Sed = Area ove è concentrata l'edificazione (misurata in mg)

È la quota di superficie territoriale ove è possibile realizzare materialmente l'edificabilità ammessa afferente ad uno o più contesti del territorio comunale. In caso di discordanza tra l'estensione della superficie catastale, quella individuata dal Piano delle regole e quella di rilievo diretto, si terrà conto di quest'ultima quella catastale.

#### Sf = Superficie fondiaria (misurata in mq)

È la quota di superficie territoriale di pertinenza degli edifici ai fini dell'impegnativa di SIp. Essa è quantificata dalla parte residua della superficie territoriale, detratte le aree per l'urbanizzazione primaria e secondaria.

#### It = Indice di edificabilità territoriale (misurato in mc/mg)

È il rapporto tra il volume complessivo edificabile (V) in mc e la superficie territoriale (St) in mq coinvolta nell'intervento, ivi inclusi gli spazi di viabilità e gli spazi di interesse pubblico o di culto e i corsi d'acqua coperti e scoperti.

#### Ut = Indice di utilizzazione territoriale (misurato in mq/mq)

Esprime la massima superficie lorda complessiva di pavimento (SIp) edificabile per ogni metro quadrato di Superficie territoriale (St) coinvolto dall'intervento, ivi inclusi gli spazi di viabilità e gli spazi di interesse pubblico o di culto e i corsi d'acqua coperti e scoperti.

#### If = Indice di edificabilità fondiaria (misurato in mc/mq)

È il rapporto tra il volume massimo edificabile (V) in mc e la superficie fondiaria (Sf) in mq asservitavi.

#### <u>Uf = Indice di utilizzazione fondiaria (misurato in mq/mq)</u>

Esprime la massima superficie lorda di pavimento (SIp) edificabile per ogni metro quadrato di Superficie fondiaria (Sf).

#### Slp = Superficie lorda di pavimento (misurata in mq)

Esprime la somma di tutte le superfici comprese entro il profilo esterno delle pareti perimetrali ai vari piani e soppalchi di interpiano, sia fuori terra che in sottosuolo. Nel computo della SIp non vengono conteggiate:

- le superfici degli spazi aperti realizzati in forma di porticato, loggia, balcone, terrazzo e sporti di gronda;
- le superfici dei portici, passaggi pedonali, gallerie e androni d'uso pubblico;
- le superfici degli androni d'ingresso, della scala principale, degli spazi di distribuzione condominiali, dell'ascensore principale e del pianerottolo di sbarco delle scale di sicurezza e dei vani di corsa degli impianti di sollevamento, anche aggiunti all'esterno dei corpi di fabbrica nei casi di edifici esistenti che siano sprovvisti di tali impianti;

NORME TECNICHE DI ATTUAZIONE		DATA EMISSIONE	AGGIORNAMENTO	FOGLIO
		Novembre 2008	Luglio 2011	6 di 188
CONSULENTE IN ECOLOGIA APPLICATA	CONSULENTE GEOLOGICO	CONSULENTE ACUSTICO	CONSULENTE SISTEMA AGRICOLO	CONSULENTE SETTORE COMMERCIALE
Dott. Gianluca Vicini	ENGEO srl – Dott. Carlo Caleffi	ECONORD srl	Dott. Nicola Balboni	AST&P
POLARIS - Studio Associato - Via Pietro Verri, 33 - 46100 Mantova - Tel. 0376.248808 - Fax 0376.248807 - e-mail: polaris@polarisstudioassociato.com				PROF. ING. UGO BERNINI

#### **DOCUMENTO DI PIANO**

- le superfici degli spazi destinati al ricovero ed alla sosta delle autovetture, realizzate in sottosuolo o in soprasuolo, comprese quelle di accesso e di manovra, aventi carattere pertinenziale, fino ad un massimo di un posto auto per abitante convenzionale e nei limiti di cui alla Legge n. 122 del 24.03.1989;
- le superfici dei locali accessori e pertinenziali, esclusivamente delle unità residenziali, con altezze nette interne dei vani non superiori a mt 2,40, quali cantine, ripostigli, rustici;
- le superfici degli spazi comuni destinati al ricovero di biciclette, motocicli, carrozzine per bambini e mezzi di trasporto per persone fisicamente impedite, compresi i relativi spazi d'accesso, fino ad un massimo del 10% della SIp residenziale;
- le superfici relative ai volumi tecnici, cioè ai vani ed agli spazi strettamente necessari a contenere le apparecchiature principali e accessorie
  degli impianti tecnici al servizio esclusivo dei fabbricati, che non comportino la presenza anche discontinua di persone non addette alla
  manutenzione (impianti idrici, termici, di condizionamento dell'aria, di sollevamento, elettrici, telefonici, fognari, di raccolta e sgombero
  immondizie, ecc.), comprese le superfici degli spazi di accesso;
- le superfici dei piani interrati o parzialmente interrati, con estradosso inferiore a m 1,10 dalla quota media del marciapiede stradale e, in assenza, dalla quota della sede stradale, che non hanno requisiti di abitabilità; , o superfici non destinate ad attività o esercizi con permanenza di persone, quali, per esempio, cantine, archivi, depositi, eventuali servizi igienici e servizi tecnologici in genere, utilizzati esclusivamente dai residenti dell'edificio;
- le superfici dei piani sottotetto, o parti di esso, che non hanno i requisiti di agibilità o comunque aventi locali con altezza media ponderale inferiore a m 1,80;
- i parcheggi coperti, i rustici, le cantine, gli impianti tecnologici, etc., realizzati usufruendo dell'esclusione ai sensi del presente articolo, costituendo appunto pertinenze delle specifiche unità principali; gli stessi non possono essere ceduti separatamente dall'unità immobiliare alla quale sono legati da vincolo pertinenziale. Il vincolo pertinenziale sarà espressamente menzionato rappresentato nel permesso di costruire o nella D.I.A. / S.C.I.A., sulle cartografie di progetto e in tutti gli atti del fascicolo comunale;
- gli impianti tecnologici quali cabine di trasformazione tecnologica, quali ad esempio gas, elettriche, etc., centrali termiche e, nel solo caso di edifici esistenti a destinazione produttiva, gli impianti necessari al miglioramento delle condizioni o dell'ambiente di lavoro;
- strutture prive di ancoraggio; realizzate per uso temporaneo; gazebo elementi pertinenziali aventi funzione di arredo del giardino, quali ad esempio, in via indicativa e non esaustiva, gazebo, pergolati e altre strutture in materiali leggeri, anche per uso non temporaneo, purché facilmente smontabili e prive di copertura continua e impermeabile, fino ad un massimo di 15 mq.

Nel caso di piani interrati vanno computate le superfici adibite a magazzini, archivi e locali agibili con permanenza di persone.

Negli edifici esistenti alla data di adozione delle presenti Norme, salvo i casi specifici indicati nel Pd.R., sono pure esclusi dal computo della Superficie lorda di pavimento da calcolare per la ricostruzione: le superfetazioni, i locali ricavati dalla copertura dei cortili, dei bagni e locali pertinenti, le logge murate, le costruzioni provvisorie, le costruzioni in precario e le costruzioni abusive non legittimate.

Per le definizioni di Su (Superficie utile), Snr (Superficie non residenziale) e Sc (Superficie complessiva) si adottano le norme del D.M. 10 Maggio 1977 in attuazione della Legge 10/77 e successive variazioni, integrazioni e circolari emanate dallo Stato e dalla Regione Lombardia.

#### V = Volume (misurato in mc)

Il volume di un fabbricato per eventuali verifiche volumetriche previste dalla normativa è determinato convenzionalmente facendo riferimento alla sommatoria dei prodotti delle superfici lorde di pavimento (SIp) dei singoli piani situati oltre la quota del marciapiede stradale, nel rapporto di 1 mq/3 mc.

#### Sc = Superficie coperta (misurata in mq)

Misura l'area risultante dalla proiezione sul piano orizzontale di campagna delle parti costruite fuori terra e delimitate dal perimetro esterno delle murature emergenti, compresi i corpi e gli elementi in aggetto chiusi. Sono esclusi dal computo dell'area coperta:

- le parti aggettanti aperte quali balconi (anche protetti da chiusura stagionale), cornicioni e gli sporti di gronda;
- · portici asserviti ad uso pubblico;

NORME TECNICHE DI ATTUAZIONE		DATA EMISSIONE Novembre 2008	AGGIORNAMENTO Luglio 2011	FOGLIO 7 di 188
CONSULENTE IN ECOLOGIA APPLICATA	CONSULENTE GEOLOGICO	CONSULENTE ACUSTICO	CONSULENTE SISTEMA AGRICOLO	CONSULENTE SETTORE COMMERCIALE
Dott. Gianluca Vicini	ENGEO srl – Dott. Carlo Caleffi	ECONORD srl	Dott. Nicola Balboni	AST&P
POLARIS - Studio Associato - Via Pietro Verri, 33 - 46100 Mantova - Tel. 0376.248808 - Fax 0376.248807 - e-mail: polaris@polarisstudioassociato.com				PROF. ING. UGO BERNINI

- portici aperti almeno su due lati emergenti per un'area non eccedente il 30% della stessa superficie coperta (Sc);
- logge, anche rientranti rispetto al profilo della costruzione per non più di m 2.00, per una superficie non eccedente il 30% della stessa superficie coperta (Sc);
- le pensiline d'ingresso di superficie limitata fino a mq. 6;
- le parti di edificio completamente sotterranee;
- le autorimesse o cantine interrate con sporgenza max dell'estradosso del solaio di 1.10 m dalla quota del marciapiede stradale, purché la copertura sia sistemata a verde con un ulteriore strato (di almeno 30 cm.) di terra vegetale coltivabile a prato;
- le piscine, le vasche all'aperto e i barbecue;
- le aie, le concimaie;
- i piani caricatori in zona industriale o mista;

In caso di costruzioni articolate è assumibile come Sc la media delle aree coperte a ogni piano, calcolate secondo la precedente definizione, a condizione che la maggiore di esse non superi del 25% la massima superficie coperta ammessa.

#### Sp= Indice di permeabilità

La superficie permeabile è la porzione di un lotto che viene lasciata priva di qualunque tipo di pavimentazione o di costruzioni fuori o entro terra che impediscano alle acque meteoriche di raggiungere naturalmente e direttamente la falda acquifera. Sono computabili come filtranti:

- le superfici a giardino;
- spazi di sosta per autoveicoli pavimentati con elementi autobloccanti a "tessitura aperta", posati a secco su letto drenante di mista di cava, atto a disperdere le acque meteoriche in sottosuolo;
- spazi ed aree a verde in cui il terreno naturale sia riportato su superfici impermeabilizzate con sistema di raccolta delle acque convogliato verso la falda, per uno spessore superiore a 50 cm e lo strato di terreno vegetale sia trattato a verde.

L'indice di permeabilità si esprime in percentuale (%) ed è il rapporto tra la superficie permeabile e la superficie scoperta (Ssc) ai sensi delle presenti norme.

#### Hmax = Altezza massima (in numero di piani abitativi o in m)

L'altezza è individuata attraverso il numero dei piani e non può comunque superare, fra il piano di spiccato e/o la media dei marciapiedi di riferimento e la quota di gronda le quote calcolate come segue (in metri): 1.10 +(0.50+3.00) × n, dove "n" è il numero dei piani previsti. Sono esclusi i volumi tecnici.

#### Ab = Numero convenzionale degli abitanti

È il rapporto tra l'area della superficie totale lorda di pavimento (SIp) e quella convenzionalmente attribuita all'abitante (50 mg/ab).

#### Rc = Rapporto di copertura (misurato in %)

È il rapporto misurato in percentuale tra la Superficie coperta (Sc) e la Superficie fondiaria (Sf) asservita alle costruzioni stesse.

#### Ssc = Superficie scoperta (misurata in mq)

È la superficie risultante dalla differenza fra la superficie fondiaria e la superficie coperta.

NORME TECNICHE DI ATTUAZIONE		DATA EMISSIONE	AGGIORNAMENTO	FOGLIO
		Novembre 2008	Luglio 2011	8 di 188
CONSULENTE IN ECOLOGIA APPLICATA	CONSULENTE GEOLOGICO	CONSULENTE ACUSTICO	CONSULENTE SISTEMA AGRICOLO	CONSULENTE SETTORE COMMERCIALE
Dott. Gianluca Vicini	ENGEO srl – Dott. Carlo Caleffi	ECONORD srl	Dott. Nicola Balboni	AST&P
POLARIS - Studio Associato — Via Pietro Verri, 33 – 46100 Mantova – Tel. 0376.248808 – Fax 0376.248807 – e-mail: polaris@polarisstudioassociato.com				PROF. ING. UGO BERNINI

#### Smax = Superficie massima (misurata in mq)

È la eventuale superficie massima (Smax) da assegnare a lotti da asservire agli interventi.

#### Smin = Superficie minima (misurata in mg)

È la eventuale superficie minima da assegnare a lotti da asservire agli interventi.

#### Tipo edilizio e/o territoriale

È l'insieme costituito dagli organismi (per esempio strutturale, distributivo, e/o culturale, infrastrutturale, edilizio) formanti un modello edilizio ripetutamente presente nel patrimonio edilizio storico e/o il carattere di uno specifico paesaggio.

#### Cu = Carico urbanistico,

È un valore sintetico che indica il fabbisogno di parcheggi pubblici e privati e di traffico indotto, come meglio specificato al successivo art. 7.

#### Modelli di intervento edilizio

Nel P.G.T. nella presente normativa vengono assunte le definizioni degli interventi edilizi di cui all'art. 27 comma 1 della L.R. 12/2005 e s.m.i. conseguenti anche alla normativa nazionale.

#### Svv = Superficie di vendita di un esercizio commerciale (misurata in mg)

È l'area destinata alla vendita compresa quella occupata dai banchi, scaffalature e simili. Non costituisce superficie di vendita quella destinata a magazzini, depositi, locali di lavorazione, uffici e servizi.

Le tipologie distributive di carattere commerciale sono classificate come segue:

#### ESV - Esercizio di vicinato

L'esercizio di vicinato è quello avente superficie di vendita non superiore a 250 mq. Essi possono essere suddivisi in alimentari, e non alimentari, misti.

#### MSV - Media struttura di vendita

La media struttura di vendita è l'esercizio avente superficie superiore a 250 mq e fino a 2.500 mq. Esse possono essere suddivise in alimentari, e-non alimentari, misti.

Le medie strutture di vendita sono suddivise in tre ulteriori sottoclassi:

- MSV- media struttura di vendita di 1° livello inferiore fino a ai 600 mq (La media struttura di vendita di 1° livello (MSV-) è l'esercizio avente superficie di vendita superiore a 250 mq e fino a 600 mq);
- MSV± media struttura di vendita di 2° livello inferiore fino a a 1.500 mq (La media struttura di vendita di 2° livello (MSV±) è l'esercizio avente superficie di vendita superiore a 600 mq e fino a 1.500 mq);
- MSV+ media struttura di vendita di 3° livello inferiore fino a ai 2.500 mq (La media struttura di vendita di 3° livello (MSV+) è l'esercizio avente superficie di vendita superiore a 1.500 mq e fino a 2.500 mq);

#### GSV - Grande struttura di vendita

La grande struttura di vendita è l'esercizio avente superficie superiore a 2.500 mq. Esse possono essere suddivise in alimentari, e non alimentari, miste.

NORME TECNICHE DI ATTIJAZIONE		DATA EMISSIONE	AGGIORNAMENTO	FOGLIO
		Novembre 2008	Luglio 2011	9 di 188
CONSULENTE IN ECOLOGIA APPLICATA	CONSULENTE GEOLOGICO	CONSULENTE ACUSTICO	CONSULENTE SISTEMA AGRICOLO	CONSULENTE SETTORE COMMERCIALE
Dott. Gianluca Vicini ENGEO srl – Dott. Carlo Caleffi		ECONORD srl	Dott. Nicola Balboni	AST&P
POLARIS - Studio Associato - Via Pietro Verri, 33 - 46100 Mantova - Tel. 0376.248808 - Fax 0376.248807 - e-mail: polaris@polarisstudioassociato.com				PROF. ING. UGO BERNINI

Per struttura di vendita organizzata in forma unitaria s'intende una media o una grande struttura di vendita nella quale due o più esercizi commerciali siano inseriti in un insediamento edilizio o in un complesso urbanistico-edilizio organizzato in uno o più edifici, nella medesima area o in aree contigue, destinato in tutto o in parte ad attività commerciali, anche composto da più edifici aventi spazi di distribuzione funzionali all'accesso ai singoli esercizi e con spazi e servizi gestiti anche unitariamente.

Non si configura comunque una struttura di vendita organizzata in forma unitaria quando si verificano una o più delle singole condizioni:

- la superficie di vendita dell'insieme degli esercizi di commercio al dettaglio non supera i 250 mq;
- l'accesso della clientela ai singoli esercizi, ancorché siti in un unico edificio, avvenga solo tramite pubbliche via o piazze (salvo che si tratti di spazi di circolazione coperti interni al centro ceduti alla Pubblica Amministrazione), che si caratterizzano come "Centri Commerciali naturali":
- l'unica infrastruttura comune è costituita dai parcheggi.

La superficie di vendita delle strutture unitarie è data dalla somma delle superfici di vendita degli esercizi al dettaglio che le costituiscono. Tale superficie determina la classificazione e determina l'ammissibilità o meno del centro in funzione del tipo di sistema commerciale di appartenenza. Qualora nella struttura unitaria siano presenti anche attività paracommerciali, la loro ammissibilità viene valutata separatamente a livello di tipologia, in funzione della superficie di vendita totale delle attività paracommerciali. Ai sensi del Paragrafo 4.2.1 delle Modalità attuative del PTSSC 2006-08 s.m.i., le strutture commerciali unitarie si distinguono ulteriormente secondo la seguente classificazione:

#### C. COM. - Centro commerciale

Il centro commerciale è una media o una grande struttura di vendita nella quale più esercizi commerciali sono inseriti in una struttura a destinazione specifica e usufruiscono di infrastrutture comuni e spazi di servizio gestiti unitariamente. Per superficie di vendita di un centro commerciale si intende quella risultante dalla somma delle superfici di vendita degli esercizi al dettaglio in esso presenti secondo le modalità previste dall'art. 41 del Regolamento Regionale 3/2000 e succ. aggiornamenti e modifiche. Il Centro Commerciale è caratterizzato dalla circostanza che più esercizi commerciali, eventualmente insieme ad esercizi di tipo paracommerciali e/o di tipo terziario/direzionale, siano inseriti in una struttura edilizia che si caratterizza in tutto o in parte per:

- l'unicità della struttura o dell'insediamento commerciale;
- la destinazione specifica o prevalente di commercio;
- l'uso di infrastrutture comuni e di spazi di servizio gestiti unitariamente.

Nella definizione di Centro Commerciale sono compresi anche:

- il <u>centro commerciale tradizionale</u>, inteso quale complesso commerciale costituito da una aggregazione, nella medesima area, di più edifici, anche contigui e collegati funzionalmente da percorsi pedonali su suolo privato con accessibilità ad un insieme di esercizi commerciali con servizi comuni fruibili dall'intero complesso;
- il <u>centro commerciale multifunzionale</u>, inteso quale complesso commerciale, con le caratteristiche di cui sopra, concepito e organizzato per svolgere una molteplicità di funzioni (culturali, di intrattenimento, di svago, di spettacolo, di benessere o di divertimento) complementari a quella commerciale;
- il <u>Factory Outlet Centre</u>, costituito da una media o da una grande struttura, localizzata in luogo diverso da quello di produzione, in cui più aziende produttrici, direttamente o indirettamente, effettuano la vendita di prodotti appartenenti al settore merceologico non alimentare al fine di esitare prevalentemente prodotti invenduti, di fine serie, fallati, collezioni di anni precedenti e prodotti campionari.

Il Parco Commerciale, inteso quale complesso commerciale costituito da una aggregazione, in aree commerciali contigue, di almeno due medie o grandi strutture di vendita localizzate anche sul medesimo asse viario e con un sistema di accessibilità comune. Non è considerato struttura organizzata in forma unitaria l'insieme degli esercizi e di altre attività di servizio che si affacciano su vie e piazze pubbliche che si caratterizzano come "centri commerciali naturali" compresi i mercati su aree pubbliche. La superficie di vendita di una struttura commerciale unitaria è data dalla somma delle superfici di vendita degli esercizi al dettaglio che lo costituiscono.

NORME TECNICHE DI ATTIJAZIONE			AGGIORNAMENTO	FOGLIO
		Novembre 2008	Luglio 2011	10 di 188
CONSULENTE IN ECOLOGIA APPLICATA	CONSULENTE GEOLOGICO	CONSULENTE ACUSTICO	CONSULENTE SISTEMA AGRICOLO	CONSULENTE SETTORE COMMERCIALE
Dott. Gianluca Vicini ENGEO srl – Dott. Carlo Caleffi		ECONORD srl	Dott. Nicola Balboni	AST&P
POLARIS - Studio Associato - Via Pietro Verri, 33 - 46100 Mantova - Tel. 0376.248808 - Fax 0376.248807 - e-mail: polaris@polarisstudioassociato.com				PROF. ING. UGO BERNINI

#### **DOCUMENTO DI PIANO**

Ai fini dell'applicazione delle presenti norme:

- si considerano come "centri commerciali naturali":
  - il sistema commerciale delle vie centrali dei centri storici;
  - gli addensamenti consolidati o spontanei siti nelle aree a presenza commerciale non addensata;
- non si considerano contigue le aree e gli edifici che si fronteggiano sui lati opposti di:
  - assi commerciali di attraversamento e penetrazione e assi di distribuzione;
  - fiumi e canali;
  - ferrovie o tramvie;
  - autostrade;
  - strade a doppia carreggiata;
  - confini comunali;
- si considerano aree commerciali i lotti di terreno su cui insistono o sono previsti esclusivamente edifici aventi la SIp utilizzata per il commercio al dettaglio in maniera esclusiva o prevalente (oltre il 50%);
- non si considerano contigue le attività commerciali, ancorché site nello stesso edificio, intervallate da attività diverse dal commercio al
  dettaglio, nonché quelle site in differenti piani dello stesso edificio intervallate da almeno un piano non avente destinazione di vendita, a
  meno che non utilizzino scale o impianti di elevazione comuni.

#### DEFINIZIONE DI SIP DELLE STRUTTURE COMMERCIALI UNITARIE E CENTRI COMMERCIALI

Nel computo della superficie lorda di pavimento non vengono computati, oltre agli spazi già esclusi ai sensi della definizione generale, i seguenti spazi:

- le scale, fisse, mobili, i nastri trasportatori, montacarrelli e montacarichi;
- locali per gli impianti tecnologici;
- le aree di sosta per gli automezzi, anche se coperte e le relative rampe e corselli di manovra;
- le gallerie o piazze coperte, solo nel caso che siano cedute al Comune o assoggettate ad uso pubblico mediante convenzione o atto unilaterale d'obbligo

#### Art. 7. Destinazioni d'uso: definizioni

Per garantire l'ordinato assetto sul territorio delle diverse destinazioni d'uso, il P.G.T. definisce, individuando la destinazione principale che caratterizza i diversi ambiti del territorio, le destinazioni d'uso non ammesse in tali ambiti. Le <u>destinazioni d'uso</u> sono distinte in <u>principali</u> (in quanto idonee, con la loro presenza, a qualificare e a connotare una zona) e <u>complementari</u> (in quanto compatibili con la destinazione d'uso principale e dotate di relativa autonomia).

È da intendersi <u>destinazione d'uso di un'area o di un edificio</u> il complesso di funzioni ammesse dal P.G.T. per l'area o per l'edificio. Si dice <u>principale</u> la destinazione d'uso qualificante, <u>complementare</u> la o le destinazioni d'uso che integrano o rendono possibile la destinazione d'uso principale.

La destinazione d'uso principale dovrà occupare una porzione maggioritaria della SIp complessiva dell'unità immobiliare e dell'unico insediamento rispetto alle altre destinazioni d'uso complementari presenti e/o ammesse.

Gli usi del territorio, cioè le varie destinazioni d'uso previste dalla presenti norme per le singole zone omogenee o per gli immobili, sono articolati nella classificazione sotto riportata.

NORME TECNICHE DI ATTILAZIONE		DATA EMISSIONE	AGGIORNAMENTO	FOGLIO
		Novembre 2008	Luglio 2011	11 di 188
CONSULENTE IN ECOLOGIA APPLICATA	CONSULENTE GEOLOGICO	CONSULENTE ACUSTICO	CONSULENTE SISTEMA AGRICOLO	CONSULENTE SETTORE COMMERCIALE
Dott. Gianluca Vicini ENGEO srl – Dott. Carlo Caleffi		ECONORD srl	Dott. Nicola Balboni	AST&P
POLARIS - Studio Associato - Via Pietro Verri, 33 - 46100 Mantova - Tel. 0376.248808 - Fax 0376.248807 - e-mail: polaris@polarisstudioassociato.com				PROF. ING. UGO BERNINI

#### **DOCUMENTO DI PIANO**

Ad ogni uso viene inoltre attribuito il relativo Carico urbanistico Cu, in relazione al fabbisogno di parcheggi pubblici e privati e quindi all'indotto di traffico che esso produce. Il Carico urbanistico Cu è articolato nelle quattro categorie:

- 0 (Carico urbanistico nullo) assegnato ad alcune funzioni agricole ed a quelle di pubblica utilità;
- **B** (Basso Carico urbanistico);
- M (Medio Carico urbanistico);
- A (Alto Carico urbanistico).

Esso non ha valore prescrittivo, ma costituisce un indirizzo rilevante per le decisioni dell'Amministrazione nelle valutazioni degli impatti e per la dotazione minima di servizi oltre cui rendere possibile la monetizzazione nelle varie zone.

Nel caso di aree o immobili con destinazioni d'uso miste viene considerata la destinazione d'uso prevalente ai fini urbanistico-edilizi quella che presenta la maggior quantità di SIp.

La destinazione d'uso dei suoli e degli edifici deve essere indicata nei Piani urbanistici e nei progetti di intervento edilizio diretto e deve rispettare tutte le prescrizioni delle seguenti Norme.

#### Classificazione delle destinazioni d'uso:

#### **DESTINAZIONE D'USO: RESIDENZIALE**

#### U1 - RESIDENZA

U1/1 –	Usi prevalentemente residenziali finalizzati alla realizzazione di case di civile abitazione, alloggi,	
01/1	_	abitazioni collettive con i relativi spazi di servizio collettivo e privato.

#### **DESTINAZIONI D'USO: ECONOMICHE**

#### U2 - TERZIARIO / ATTIVITÀ COMMERCIALI E ASSIMILATE

U2a	_	Commercio al dettaglio	
	ESV	esercizi di vicinato (superficie < 250 mq)	Cu B/M
	MSV-	medie strutture di vendita di 1º livello (Svv compresa tra 250 mq e 600 mq)	Cu/M
	MSV±	medie strutture di vendita di 2° livello (Svv compresa tra 601 mq e 1.500 mq)	Cu/M
	MSV+	medie strutture di vendita di 3° livello (Svv compresa tra 1.501 mq e 2.500 mq)	Cu/M
	GSV+	grandi strutture di vendita di 2° livello (Svv > 2.500 mq)	Cu/A
	C. COM.	centri commerciali	Cu/A
U2b	-	Commercio all'ingrosso	Cu/M
U2c	-	Pubblici esercizi, ristoranti, pizzerie, attività professionali e direzionali, servizi pubblici e/o di uso pubblico, istituti di credito, assicurativi e simili, artigianato di servizio.	Cu/B
U2d	-	Centri direzionali	Cu/A
U2e	_	Servizi per l'ospitalità quali strutture alberghiere, pensioni, locande e attrezzature di carattere ricreativo associate.	Cu/M
U2f	-	Servizi per il tempo libero e lo spettacolo quali teatri, cinematografi, ritrovi diurni e notturni e simili, mostre e attrezzature di carattere ricreativo, attrezzature culturali e rappresentative.	Cu/M
U2g	_	Discoteche e attrezzature per il tempo libero di massa.	Cu/A

NORME TECNICHE DI ATTIJAZIONE		DATA EMISSIONE	AGGIORNAMENTO	FOGLIO
		Novembre 2008	Luglio 2011	12 di 188
CONSULENTE IN ECOLOGIA APPLICATA	CONSULENTE GEOLOGICO	CONSULENTE ACUSTICO	CONSULENTE SISTEMA AGRICOLO	CONSULENTE SETTORE COMMERCIALE
Dott. Gianluca Vicini ENGEO srl – Dott. Carlo Caleffi		ECONORD srl	Dott. Nicola Balboni	AST&P
POLARIS - Studio Associato - Via Pietro Verri, 33 - 46100 Mantova - Tel. 0376.248808 - Fax 0376.248807 - e-mail: polaris@polarisstudioassociato.com				PROF. ING. UGO BERNINI

#### U3 - PRODUTTIVO

U3a	-	Attività artigianali, di produzione o di servizio, o di magazzino purché ambientalmente compatibili e non inquinanti (ai sensi di legge) e prive di materiali pericolosi.		
U3b	-	Attività produttive a carattere artigianale.		
U3c	-	Attività produttive a carattere industriale (piccola o media industria).		
U3d	-	Attività finalizzate allo stoccaggio di merci ingombranti ed alla eventuale commercializzazione all'ingrosso di merci ingombranti.		
U3e	-	Attività produttive e commerciali finalizzate alla vendita dei carburanti ed alla realizzazione di strutture per l'assistenza ai veicoli.	Cu/M	

#### **DESTINAZIONI D'USO: AGRICOLE**

#### U4 - AGRICOLA

		abitazioni rurali collegate con l'attività agricola aziendale e/o interaziendale, realizzate dai soggetti aventi i requisiti di cui all'art. 60 della L.R. 12/2005 e s.m.i.; tale uso comprende, oltre alle abitazioni vere e proprie, anche i relativi spazi accessori e di servizio (autorimesse, cantine, piccoli depositi, attrezzature agrituristiche, bed & breakfast, etc.);
U4a	-	costruzioni rurali di servizio come i fienili, i depositi di prodotti agricoli, i magazzini e le strutture ad esse assimilabili; i ricoveri per macchine e/o attrezzi agricoli, le officine di riparazione delle macchine agricole e i relativi spazi di servizio; i ricoveri per allevamento di animali domestici per autoconsumo, attrezzature agrituristiche; allevamenti zootecnici di tipo aziendale ed interaziendale coi relativi servizi;
U4b	-	impianti produttivi aziendali e interaziendali per la prima lavorazione, conservazione e commercializzazione dei prodotti agricoli e/o zootecnici, tale uso comprende le strutture di trasformazione, prima lavorazione, conservazione, vendita al dettaglio e all'ingrosso dei prodotti delle aziende singole o associate in cooperativa, quali caseifici, cantine, frigoriferi ecc., nonché le relative strutture complementari, compresa l'abitazione per il personale di custodia.
U4c	-	allevamenti zootecnici intensivi.

#### **DESTINAZIONI D'USO: DI INTERESSE PUBBLICO**

#### U5 - DI INTERESSE PUBBLICO

U5a	_	impianti ed attrezzature per servizi pubblici o privati di interesse comune, servizi di quartiere.	Cu/O
U5b	-	attrezzature socio-assistenziali di interesse comune	Cu/B
U5c	-	attrezzature religiose: chiese, oratori ed edifici per il culto in genere con le relative attrezzature complementari come i servizi sociali parrocchiali, le canoniche, le attrezzature didattiche per lo svago, lo sport, il tempo libero e le attività culturali.	Cu/B
U5d	-	aree cimiteriali	Cu/O
U5e	_	infrastrutture tecnologiche di interesse comune	Cu/O
U5f	_	impianti per le telecomunicazioni.	Cu/O

NORME TECNICHE DI ATTIJAZIONE		DATA EMISSIONE	AGGIORNAMENTO	FOGLIO
		Novembre 2008	Luglio 2011	13 di 188
CONSULENTE IN ECOLOGIA APPLICATA	CONSULENTE GEOLOGICO	CONSULENTE ACUSTICO	CONSULENTE SISTEMA AGRICOLO	CONSULENTE SETTORE COMMERCIALE
Dott. Gianluca Vicini ENGEO srl – Dott. Carlo Caleffi		ECONORD srl	Dott. Nicola Balboni	AST&P
POLARIS - Studio Associato - Via Pietro Verri, 33 - 46100 Mantova - Tel. 0376.248808 - Fax 0376.248807 - e-mail: polaris@polarisstudioassociato.com				PROF. ING. UGO BERNINI

#### **DOCUMENTO DI PIANO**

Per quanto riguarda le funzioni di interesse pubblico, se non collocate nella zona di cui costituiscono destinazione principale, si stabilisce quanto segue:

- funzioni quali servizi di quartiere (U5a) sono sempre ammesse;
- funzioni quali attrezzature tecnologiche di interesse comune (U5e) sono ammesse solo nella zona preposta o laddove le ammetta la normativa nazionale o regionale vigente in materia;
- funzioni quali attrezzature socio-assistenziali di interesse comune (U5b) sono ammesse, ad inderogabile giudizio dell'Amministrazione Comunale ed a seguito dell'approvazione da parte della stessa di progetto definitivo unitario, nei casi in cui lo consenta la normativa nazionale o regionale vigente in materia;
- le aree cimiteriali (U5d) e le attrezzature religiose (U5c), in conformità all'art. 72 della L.R. 12/2005 e s.m.i., sono ammesse solo nella zona preposta e rappresentata negli elaborati grafici.

Non verrà quindi ripetuta la ammissibilità o meno di tali funzioni per le varie aree.

#### **CRITERI PARTICOLARI**

Nel caso in cui si presenti la necessità di costruire edifici o organizzare insediamenti con presenza di insediamenti o di usi non specificatamente previsti nella precedente elencazione, si procede per analogia, assimilando i nuovi usi a quelli previsti nel presente articolo, aventi analoghi effetti sul territorio, sulla domanda di servizi, sulle infrastrutture e sulla circolazione ed in particolare sui parcheggi. La determinazione degli usi assimilabili spetta al Responsabile dell'Ufficio Tecnico.

Le destinazioni d'uso che, all'entrata in vigore delle NTA, risultassero in contrasto con queste ultime, devono essere ritenute ad esaurimento e sono sostituibili con quelle elencate nella normativa di zona. Fatta salva ogni altra iniziativa cui l'Amministrazione Comunale intenda fare ricorso per favorirne o imporre l'allontanamento, vi sono pertanto vietati interventi eccedenti la manutenzione ordinaria e straordinaria, restauro e risanamento conservativo e/o interventi finalizzati alla eliminazione o alle significativa riduzione delle cause di contrasto.

#### USI COMPATIBILI AMBIENTALMENTE

Nelle zone con destinazione d'uso principale quella residenziale (U1) o nelle zone di mix funzionale sono ammesse come destinazioni complementari quegli usi compresi nelle destinazioni d'uso U2a – U2b – U2c – U2e – U2f (quali negozi, studi professionali, banche, botteghe artigianali di servizio con relativi magazzini e depositi, bar, ristoranti, alberghi e similari), a condizione che la specifica attività di cui trattasi sia, in concreto, compatibile con l'uso residenziale in quanto non molesta. In particolare, le condizioni di compatibilità dovranno risultare sussistenti in relazione ai seguenti profili:

- igienico sanitario;
- · emissioni acustiche;
- emissioni atmosferiche;
- infrastrutturale, compresa la dotazione di parcheggi, per le attività comportanti afflusso di pubblico
- smaltimento rifiuti.

Il possesso dei requisiti di compatibilità di cui sopra dovrà essere dimostrato dai soggetti richiedenti i titoli abilitativi edilizi avvalendosi di idonee schede di valutazione ambientale.

La modifica di uso di immobili esistenti da residenza (U1) a taluna di tali attività sopra citate, qualora connessa ad con o senza opere edilizie è subordinata, oltre che al reperimento della dotazione di standard integrativi di cui allo specifico articolo, altresì all'apprestamento, da definirsi con specifico Titolo Edilizio Convenzionato, delle misure e cautele necessarie ad assicurare e salvaguardare detta compatibilità con la destinazione residenziale. Sono tassativamente esclusi dalle aree residenziali i seguenti usi:

- le industrie e le attività artigianali incompatibili con la residenza (U1) (in particolare le industrie insalubri di prima classe) e tutte le industrie a rischio;
- i macelli, le stalle di ogni tipo;
- depositi di materiali a cielo aperto.

NORME TECNICHE DI ATTUAZIONE			AGGIORNAMENTO Luglio 2011	FOGLIO 14 di 188
CONSULENTE IN ECOLOGIA APPLICATA	CONSULENTE GEOLOGICO	CONSULENTE ACUSTICO	CONSULENTE SISTEMA AGRICOLO	CONSULENTE SETTORE COMMERCIALE
Dott. Gianluca Vicini ENGEO srl – Dott. Carlo Caleffi		ECONORD srl	Dott. Nicola Balboni	AST&P
POLARIS - Studio Associato - Via Pietro Verri, 33 – 46100 Mantova – Tel. 0376.248808 – Fax 0376.248807 – e-mail: polaris@polarisstudioassociato.com				PROF. ING. UGO BERNINI

In caso di mutamento da destinazione produttiva ad altra destinazione, il mutamento stesso è ammissibile solo dopo la verifica di assenza di ogni forma di inquinamento (con particolare attenzione al suolo e alle acque sotterranee) o dopo l'ultimazione delle operazioni di bonifica previste dalla vigente normativa. Analogamente si dovrà procedere negli ambiti adiacenti o posti nel possibile ambito di influenza di siti in cui sono stati riscontrati fenomeni di inquinamento.

#### DISCIPLINA DEI MUTAMENTI DI DESTINAZIONE D'USO

Ai sensi e per gli effetti dell'art. 51 della L.R. 12/2005 e s.m.i., e fermo restando che tutte le variazioni d'uso devono essere conformi alle destinazioni previste dal P.G.T., costituisce modificazione d'uso urbanisticamente rilevante quella connessa ad opere edilizie che comporti un aumento del peso insediativo determinando una modificazione della dotazione di spazi per servizi dovuti.

È modificazione d'uso urbanisticamente rilevante quella, connessa ad opere edilizie, che:

- interviene tra usi appartenenti a diverse destinazioni principali;
- interviene tra usi appartenenti, nell'ambito della medesima destinazione principale, a diverse sottocategorie;
- introduca l'uso in via principale o accessoria.

Non costituisce modificazione d'uso urbanisticamente rilevante quella, conforme alle destinazioni previste dal P.G.T., diretta ad allocare un uso di tipo complementare, costituente, cioè, parte integrante dell'attività principale svolta nell'area o immobile. È invece modificazione urbanisticamente rilevante la trasformazione, conforme alle destinazioni previste dal P.G.T., di un uso da complementare a principale.

Ai fini della individuazione delle modifiche di destinazioni d'uso urbanisticamente rilevanti, costituisce destinazione d'uso in atto quella risultante, salvo prova contraria, dalla più recente documentazione catastale. Ogni qualvolta si dia luogo ad interventi edilizi finalizzati al riutilizzo di edifici dismessi da oltre dieci anni, è comunque dovuto il conferimento delle dotazioni di standard connesse all'uso che si intende insediarvi, indipendentemente da quello cui era adibito l'immobile prima della dismissione.

Ai fini della stessa normativa citata, costituisce altresì modificazione d'uso urbanisticamente rilevante quella, anche non connessa ad opere edilizie e comunque conforme alle destinazioni previste dal P.G.T., in forza della quale le aree o gli edifici vengano adibiti a sede di esercizi commerciali.

I mutamenti di destinazione d'uso ammissibili connessi ad opere edilizie sono assentiti a mezzo dei medesimi strumenti autorizzatori previsti per le opere di cui trattasi, indipendentemente dalla loro connessione alla modifica dell'uso.

I mutamenti di destinazione d'uso d'immobili, conformi alle previsioni urbanistiche comunali e non comportanti la realizzazione di opere edilizie, sono soggetti esclusivamente a preventiva comunicazione dell'interessato al Comune. Sono fatte salve le previsioni dell'art. 20 del D.Lgs. 22 gennaio 2004, n. 42, in ordine alle limitazioni delle destinazioni d'uso dei beni culturali.

In caso di modifica di destinazione d'uso urbanisticamente rilevante, l'autorizzazione alla modifica dell'uso, da rilasciarsi secondo le modalità indicate ai commi precedenti, è subordinata al reperimento della dotazione di spazi per servizi eventualmente mancanti in rapporto alla nuova destinazione. L'integrazione della dotazione può effettuarsi a mezzo di convenzione o di atto unilaterale d'obbligo da allegarsi alla richiesta o al deposito del titolo abilitativo.

#### Art. 8. Strumenti di esecuzione del P.G.T.

Le previsioni del P.G.T. si realizzano mediante gli strumenti di attuazione previsti dalla vigente legislazione nazionale e regionale, nonché, laddove ammesso, attraverso Titolo Edilizio Convenzionato, permesso di costruire, denuncia di inizio attività, segnalazione certificata di inizio attività (S.C.I.A.).

#### Art. 9. Titolo edilizio convenzionato

Gli interventi edilizi possono essere assoggettati allo strumento del Titolo Edilizio Convenzionato in presenza di situazioni che rendano eccedente l'obbligo di ricorrere alla pianificazione attuativa previsto dal Piano delle Regole o, viceversa, qualora, pur in presenza di interventi realizzabili a titolo abilitativo diretto, si renda opportuna la disciplina di specifici aspetti esecutivi o gestionali dello stesso. Conseguentemente, l'approvazione con le modalità di cui al presente articolo è prevista quando:

NORME TECNICHE DI ATTUAZIONE			AGGIORNAMENTO Luglio 2011	FOGLIO 15 di 188
CONSULENTE IN ECOLOGIA APPLICATA	CONSULENTE GEOLOGICO	CONSULENTE ACUSTICO	CONSULENTE SISTEMA AGRICOLO	CONSULENTE SETTORE COMMERCIALE
Dott. Gianluca Vicini ENGEO srl – Dott. Carlo Caleffi		ECONORD srl	Dott. Nicola Balboni	AST&P
POLARIS - Studio Associato - Via Pietro Verri, 33 – 46100 Mantova – Tel. 0376.248808 – Fax 0376.248807 – e-mail: polaris@polarisstudioassociato.com				PROF. ING. UGO BERNINI

#### **DOCUMENTO DI PIANO**

- pur essendo l'area compresa in ambito soggetto a pianificazione attuativa di nuova edificazione, con provvedimento motivato, l'Amministrazione Comunale ritenga che l'ambito presenti un grado di urbanizzazione sufficiente ad escludere la necessità del piano attuativo, e tuttavia sussista la necessità di integrare le dotazioni urbanizzative e di standard già esistenti;
- pur essendo l'area compresa in ambito soggetto a pianificazione di recupero, venga proposto intervento concernente unità immobiliare sufficiente ed idonea a costituire autonomo oggetto di operazioni di recupero;
- qualora l'intervento, di nuova edificazione o di recupero del patrimonio edilizio esistente, pur non essendo assoggettato a
  obbligo di preventiva pianificazione attuativa, necessiti di essere connesso all'esecuzione o all'adeguamento o al
  completamento di opere di interesse generale, oppure di essere accompagnato da cessione di aree a favore dell'Amministrazione
  Comunale, o comunque da disposizioni specifiche al cui adempimento debba essere condizionata l'efficacia del titolo abilitativo medesimo;
- l'intervento contempli anche opere di natura tecnologica, più o meno complesse, per le quali sia necessario prevedere adeguati livelli di tutela e salvaguardia ambientale, nonché interventi di mitigazione e/o compensazione degli impatti, al cui adempimento debba essere condizionata l'efficacia del titolo abilitativo edilizio.

Per "Titolo Edilizio Convenzionato" si deve intendere che l'atto abilitativo dell'intervento, costituito da Permesso di Costruire, o da equipollente D.I.A. o S.C.I.A. ai sensi della normativa vigente, sia corredato da atto, recante gli impegni del soggetto attuatore in merito a uno o più dei seguenti oggetti (in termini esemplificativi e non esaustivi):

- realizzazione di opere di urbanizzazione primaria e secondaria;
- cessione o asservimento ad uso pubblico di aree o strutture da destinare a standard ovvero convenzionamento o accreditamento di strutture realizzate dal privato secondo le previsioni del Piano dei Servizi ovvero monetizzazione sostitutiva;
- osservanza di cautele, misure, prevenzioni nella trasformazione o uso degli immobili;
- osservanza di indirizzi planivolumetrici o morfologici nell'attuazione dell'intervento;
- osservanza di misure e prescrizioni tecniche o realizzazione di interventi di mitigazione e/o compensazione degli impatti diretti ed indiretti per la tutela e salvaguardia ambientale con particolare attenzione alle emissioni in atmosfera, ai rischi di contaminazione di acqua e suolo ed ai consumi energetici.

Gli impegni di cui al comma precedente possono essere definiti sulla base di idonei schemi approvati dalla Giunta Comunale, tramite:

- apposito atto unilaterale d'obbligo, oggetto di espressa preventiva approvazione da parte del responsabile dell'Ufficio Tecnico e
  quindi sottoscritto dal soggetto attuatore, con firma autenticata da pubblico ufficiale a ciò abilitato;
- apposita convenzione, sottoscritta, oltre che dal soggetto attuatore, dal responsabile dell'Ufficio Tecnico, per conto dell'Amministrazione e ai sensi e per gli effetti dell'art. 11 della Legge 7.8.1990, n. 241.

In entrambi i casi, l'atto recante gli impegni oggetto del presente articolo deve essere:

- approvato dalla Giunta Comunale;
- approvato dal responsabile dell'Ufficio Tecnico;
- richiamato espressamente nel titolo abilitativo alla cui formazione è preordinato, con esplicita previsione che l'adempimento degli
  obblighi o l'osservanza dei doveri previsti nella convenzione o nell'atto d'obbligo costituiscono condizione per l'efficacia del titolo
  abilitativo medesimo;
- trascritto, quando ne ricorra la necessità, prima dell'inizio dei lavori della formazione del Titolo Edilizio Convenzionato, presso i registri immobiliari, al fine di assicurarne adeguata pubblicità nei confronti dei terzi.

I contenuti dell'atto di impegnativa devono essere in ogni caso completati con la previsione di polizza fidejussoria a garanzia degli obblighi assunti, con l'impegno del soggetto attuatore ad assicurare il trasferimento degli obblighi in capo agli aventi causa nella titolarità delle aree interessate dall'intervento, e con la previsione delle sanzioni, anche pecuniarie, applicabili in caso di violazione degli impegni assunti. Pertanto gli atti, siano essi unilaterali d'obbligo, ovvero convenzioni, dovranno obbligatoriamente essere registrati e trascritti alla Conservatoria dei Registri Immobiliari. La Giunta Comunale può approvare, ed aggiornare periodicamente, schemi tipo di convenzione e di atto unilaterale d'obbligo finalizzati all'attuazione della presente disposizione.

NORME TECNICHE DI ATTUAZIONE		DATA EMISSIONE Novembre 2008	AGGIORNAMENTO Luglio 2011	<b>FOGLIO</b> 16 di 188	
CONSULENTE IN ECOLOGIA APPLICATA	CONSULENTE GEOLOGICO	CONSULENTE ACUSTICO	CONSULENTE SISTEMA AGRICOLO	CONSULENTE SETTORE COMMERCIALE	
Dott. Gianluca Vicini ENGEO srl – Dott. Carlo Caleffi		ECONORD srl Dott. Nicola Balboni		AST&P	
POLARIS - Studio Associato - Via	Pietro Verri, 33 – 46100 Mantova – Tel. 03	76.248808 – Fax 0376.248807 – e-mail: po	laris@polarisstudioassociato.com	PROF. ING. UGO BERNINI	

#### PIANO DI GOVERNO DEL TERRITORIO

(L.R. 11 MARZO 2005, N. 12 E S.M.I.)

#### NORME TECNICHE DI ATTUAZIONE

#### **DOCUMENTO DI PIANO**

- NORME del DOCUMENTO di PIANO (D.d.P.) -

NORME TECNICHE DI ATTILAZIONE		DATA EMISSIONE	AGGIORNAMENTO	FOGLIO
		Novembre 2008	ovembre 2008 Luglio 2011 17 di 188	
CONSULENTE IN ECOLOGIA APPLICATA	CONSULENTE GEOLOGICO	CONSULENTE ACUSTICO	CONSULENTE SISTEMA AGRICOLO	CONSULENTE SETTORE COMMERCIALE
Dott. Gianluca Vicini ENGEO srl – Dott. Carlo Caleffi		ECONORD srl	Dott. Nicola Balboni	AST&P
POLARIS - Studio Associato - Via	POLARIS - Studio Associato - Via Pietro Verri, 33 - 46100 Mantova - Tel. 0376.248808 - Fax 0376.248807 - e-mail: polaris@polarisstudioassociato.com			

#### Art. 10. Contenuti ed obiettivi del Documento di Piano (D.d.P.)

Il Documento di Piano del P.G.T. del Comune è costituito dai seguenti elaborati:

#### A. RELAZIONE ILLUSTRATIVA

OSSERVAZIONI E PROPOSTA DI CONTRODEDUZIONI

A.1.DETERMINAZIONI DELL'AMMINISTRAZIONE COMUNALE SUI PARERI E SULLE OSSERVAZIONI PERVENUTE AL P.G.T.

- **B. VALUTAZIONE AMBIENTALE STRATEGICA** 
  - **B.1. DOCUMENTO DI SCOPING**
  - **B.2. RAPPORTO AMBIENTALE**
  - **B.3. SINTESI NON TECNICA**
  - B.4. VERBALI CONFERENZE/PARERE MOTIVATO/DICHIARAZIONI DI SINTESI E AGGIORNAMENTI
  - **B.5. RAPPORTO AMBIENTALE FINALE**
  - **B.6. PARERE MOTIVATO FINALE**
  - **B.7. DICHIARAZIONI DI SINTESI FINALE**
- C. STUDIO D'INCIDENZA DEL PGT SULLA RETE "NATURA 2000"
  - C.1. RELAZIONE ILLUSTRATIVA

C.2. COROGRAFIA	

- D. QUADRO RICOGNITIVO E PROGRAMMATORIO
  - D.1. INQUADRAMENTO TERRITORIALE

D.1.1. Schema dei sistemi territoriali	1:500.000
D.1.2. Schema dei sistemi della mobilità e delle polarità urbane	1:125.000

- D.2. PIANIFICAZIONE SOVRACOMUNALE
  - D.2.1. Estratto Piano Territoriale di Coordinamento Provinciale vigente della provincia di Mantova
- D.3. CARTA DELLE ISTANZE, DELLE PROPOSTE E DELLE ASPETTATIVE PERVENUTE PER IL PGT

- E. QUADRO CONOSCITIVO DEL TERRITORIO
  - E.1. SISTEMA INFRASTRUTTURALE
    - E.1.1. Carta dello stato di fatto del sistema infrastrutturale esistente e di progetto estratto dal P.R.G.C. vigente
      - E.1.1.1. Carta dello stato di fatto del sistema infrastrutturale esistente e di progetto estratto dal P.R.G.C. vigente Nord ....... 1:10.000
      - E.1.1.2. Carta dello stato di fatto del sistema infrastrutturale esistente e di progetto estratto dal P.R.G.C. vigente Sud ........ 1:10.000

NORME TECNICHE DI ATTUAZIONE		DATA EMISSIONE	AGGIORNAMENTO	FOGLIO	
		Novembre 2008 Luglio 2011		18 di 188	
CONSULENTE IN ECOLOGIA APPLICATA	CONSULENTE GEOLOGICO	CONSULENTE ACUSTICO	CONSULENTE SISTEMA AGRICOLO	CONSULENTE SETTORE COMMERCIALE	
Dott. Gianluca Vicini ENGEO srl – Dott. Carlo Caleffi		CONORD srl Dott. Nicola Balboni		AST&P	
POLARIS - Studio Associato - Via	POLARIS - Studio Associato - Via Pietro Verri, 33 - 46100 Mantova - Tel. 0376.248808 - Fax 0376.248807 - e-mail: polaris@polarisstudioassociato.com				

### **DOCUMENTO DI PIANO**

E.1.2. Carta dello stato di fatto del sistema infrastrutturale	.000
E.1.2.1. Carta dello stato di fatto del sistema infrastrutturale - Nord	.000
E.1.2.2. Carta dello stato di fatto del sistema infrastrutturale - Sud	.000
E.2. STATO DI FATTO E DI CONSERVAZIONE	
E.2.1. Carta dello stato di fatto e dello stato di conservazione - Zona Nord	.000
E.2.2. Carta dello stato di fatto e dello stato di conservazione - Zona Centro	
E.2.3. Carta dello stato di fatto e dello stato di conservazione - Zona Sud	
E.3. CARTA DELLO STATO DI ATTUAZIONE DEL P.R.G.C. VIGENTE	
E.4. SISTEMA DEL PAESAGGIO	
E.4.1. Carta del sistema del paesaggio - Nord	.000
E.4.2. Carta del sistema del paesaggio - Sud1:10.	.000
E.4.3. Relazione illustrativa	
E.S. SISTEMA RURALE	
E.5.1. Carta del valore agroforestale del territorio	
E.5.1.1. Carta del valore agroforestale del territorio - Nord	.000
E.5.1.2. Carta del valore agroforestale del territorio - Sud	.000
E.5.2. Carta del sistema del paesaggio rurale	
E.5.2.1. Carta del sistema del paesaggio rurale - Nord	.000
E.5.2.2. Carta del sistema del paesaggio rurale - Sud	.000
E.5.3. Individuazione dei principali allevamenti zootecnici e dei relativi rispetti teorici	
E.5.3.1. Individuazione dei principali allevamenti zootecnici e dei relativi rispetti teorici - Nord	.000
E.5.3.2. Individuazione dei principali allevamenti zootecnici e dei relativi rispetti teorici - Sud	.000
E.5.4. Delimitazione della fascia di rispetto di interazione della zona agricola con la zona urbana del P.R.G.C. vigente	
E.5.4.1. Delimitazione della fascia di rispetto di interazione della zona agricola con la zona urbana del P.R.G.C. vigente – Nord 1:10.	.000
E.5.4.2. Delimitazione della fascia di rispetto di interazione della zona agricola con la zona urbana del P.R.G.C. vigente – Sud1:10.	.000
E.5.5. Delimitazione della fascia di rispetto di interazione della zona agricola con la zona urbana del P.G.T.	
E.5.5.1. Delimitazione della fascia di rispetto di interazione della zona agricola con la zona urbana del P.G.T. – Nord	.000
E.5.5.2. Delimitazione della fascia di rispetto di interazione della zona agricola con la zona urbana del P.G.T. – Sud1:10.	.000
E.5.6. DUSAF 2.0	
E.5.6.1. DUSAF 2.0 - Nord	.000
E.5.6.2. DUSAF 2.0 - Sud	.000
E.5.7. Relazione illustrativa	
E.6. SISTEMA COMMERCIALE	
E.6.1. Carta dello stato di fatto del sistema commerciale - Zona Nord	
E.6.2. Carta dello stato di fatto del sistema commerciale - Zona Centro	.000
E.6.3. Carta dello stato di fatto del sistema commerciale - Zona Sud	.000
E.6.4. Relazione illustrativa	

NORME TECNICHE DI ATTUAZIONE		DATA EMISSIONE	AGGIORNAMENTO	FOGLIO	
		Novembre 2008	Luglio 2011	19 di 188	
CONSULENTE IN ECOLOGIA APPLICATA	CONSULENTE GEOLOGICO	CONSULENTE ACUSTICO	CONSULENTE SISTEMA AGRICOLO	CONSULENTE SETTORE COMMERCIALE	
Dott. Gianluca Vicini ENGEO srl – Dott. Carlo Caleffi		ECONORD srl	Dott. Nicola Balboni	AST&P	
POLARIS - Studio Associato - Via	POLARIS - Studio Associato — Via Pietro Verri, 33 – 46100 Mantova – Tel. 0376.248808 – Fax 0376.248807 – e-mail: polaris@polarisstudioassociato.com				

F. SINTESI DELLE ANALISI DEL TESSUTO STORICO	
F.1. CARTA DELLE SOGLIE STORICHE DEL SISTEMA INSEDIATIVO ED INFRASTRUTTURALE PRINCIPALE	
F.1.1. Carta delle soglie storiche del sistema insediativo ed infrastrutturale principale - Nord	1.10 000
F.1.2. Carta delle soglie storiche del sistema insediativo ed infrastrutturale principale - Sud	
G. ASSETTO GEOLOGICO, IDROGEOLOGICO E SISMICO	
G.1. RELAZIONE ILLUSTRATIVA	
G.2. CARTA GEOLITOLOGICA	
G.2.1. Carta geolitologica - Nord	1.10 000
G.2.2. Carta geolitologica - Sud	
G.3. CARTA DELLA LITOLOGIA DI SUPERFICIE	
G.3.1. Carta della litologia di superficie - Nord	1.10 000
G.3.2. Carta della litologia di superficie - Sud	
G.4. SEZIONI LITOSTRATIGRAFICHE	
G.5. CARTA IDRO-GEOMORFOLOGICA	1.20.000/400
G.5.1. Carta idro-geomorfologica - Nord	1:10.000
G.5.2. Carta idro-geomorfologica - Sud	
G.6. CARTA IDROGEOLOGICA	1:10.000
G.6.1. Carta idrogeologica - Nord	1.10 000
G.6.2. Carta idrogeologica - Sud	
G.7. CARTA DELLA VULNERABILITÀ DEL PRIMO ACQUIFERO	1110.000
G.7.1. Carta della vulnerabilità del primo acquifero - Nord	1:10.000
G.7.2. Carta della vulnerabilità del primo acquifero - Sud	
G.8. SEZIONI IDROGEOLOGICHE	
G.9. CARTA DELLA PERICOLOSITÀ SISMICA LOCALE	1120.000, 100
G.9.1. Carta della pericolosità sismica locale - Nord	1:10.000
G.9.2. Carta della pericolosità sismica locale - Sud	
G.10. CARTA DEI VINCOLI	
G.10.1. Carta dei vincoli - Nord	1:10.000
G.10.2. Carta dei vincoli - Sud	
G.11. CARTA DI SINTESI	
G.11.1. Carta di sintesi - Nord	1:10.000
G.11.2. Carta di sintesi - Sud	
G.12. CARTA DI FATTIBILITÀ DELLE AZIONI DI PIANO	
G.12.1. Carta di fattibilità delle azioni di piano - Nord	1:10.000
G.12.2. Carta di fattibilità delle azioni di piano - Sud	
G.12.3. Carta delle fattibilità delle azioni di piano - Nord	
G.12.4. Carta delle fattibilità delle azioni di piano - Centro	
G.12.5. Carta delle fattibilità delle azioni di piano - Sud	
220.	1.3.000

NORME TECNICHE DI ATTIJAZIONE		DATA EMISSIONE	AGGIORNAMENTO	FOGLIO
		Novembre 2008	Luglio 2011	20 di 188
CONSULENTE IN ECOLOGIA APPLICATA	CONSULENTE GEOLOGICO	CONSULENTE ACUSTICO	CONSULENTE SISTEMA AGRICOLO	CONSULENTE SETTORE COMMERCIALE
Dott. Gianluca Vicini ENGEO srl – Dott. Carlo Caleffi		ECONORD srl	Dott. Nicola Balboni	AST&P
POLARIS - Studio Associato - Via	POLARIS - Studio Associato - Via Pietro Verri, 33 - 46100 Mantova - Tel. 0376.248808 - Fax 0376.248807 - e-mail: polaris@polarisstudioassociato.com			

4.40.000

- G.13. NORME GEOLOGICHE DI ATTUAZIONE
- G.14. ALLEGATO SCHEDE DATI GEOGNOSTICI


- G.15. ALLEGATO SCHEDE POZZI A STRATIGRAFIA NOTA
- H. INDICAZIONI DI PIANO
  - H.1. CARTA DELLE AZIONI DI PIANO

_		
	H.1.2. C	Carta delle azioni di piano - Sud
	H.1.1. (	Carta delle azioni di piano - Nord

- H.2. CARTA DEL SISTEMA INFRASTRUTTURALE DI PREVISIONE
- H.3. QUADERNO DEGLI AMBITI DI TRASFORMAZIONE INDIVIDUAZIONE E CRITERI DI ATTUAZIONE
- H.4. CARTA DI SINTESI DELLE STRATEGIE DI PIANO
- H.5. CARTA DELLE SENSIBILITÀ PAESAGGISTICHE

- H.7. CARTA DEI VINCOLI DELLE AZIONI DI PIANO
- H.8. CARTA DELLE CRITICITÀ E POTENZIALITÀ AMBIENTALI
- H.9. NORME TECNICHE DEL DOCUMENTO DI PIANO

Il D.d.P., all'elaborato "A. Relazione illustrativa", reca i contenuti (strategie, azioni e progetti di trasformazione del territorio) di cui all'art. 8, comma 1, L.R. 12/2005 e s.m.i. Il D.d.P. non contiene previsioni che producano effetti diretti sul regime giuridico dei suoli, ha validità quinquennale ed è sempre modificabile. Esso individua i seguenti ambiti di trasformazione sui quali indirizzare le nuove espansioni del tessuto insediativo. L'elaborato H.3 – Quaderno degli ambiti di trasformazione – individuazione e criteri di attuazione – ne indica la localizzazione, le vocazioni funzionali, gli obiettivi e le mitigazioni e compensazioni. Tale elaborato è parte integrante delle presenti norme.

Gli interventi di trasformazione di questi ambiti sono subordinati alla predisposizione di Piani attuativi redatti seguendo i parametri, indici e criteri indicati nel dettaglio nelle singole schede a cui si fa direttamente invio, e nelle presenti N.T.A.

NORME TECNICHE DI ATTIJAZIONE		DATA EMISSIONE Novembre 2008	AGGIORNAMENTO Luglio 2011	FOGLIO 21 di 188	
CONSULENTE IN ECOLOGIA APPLICATA	CONSULENTE GEOLOGICO	CONSULENTE ACUSTICO	CONSULENTE SISTEMA AGRICOLO	CONSULENTE SETTORE COMMERCIALE	
Dott. Gianluca Vicini ENGEO srl – Dott. Carlo Caleffi		ECONORD srl Dott. Nicola Balboni		AST&P	
POLARIS - Studio Associato - Via	PROF. ING. UGO BERNINI				

SISTEMA URBANISTICO	SIGLA	DENOMINAZIONE	LOCALITÀ	SUPERFICIE TERRITORIALE	PRIORITÀ	QUOTA BASE	QUOTA CONDIZIONATA	QUOTA IN DETRAZIONE	QUOTA
	ATR 204	Centro tori	Curtatone	20.880	А				
	ATR 301	Battaglia	Montanara	3.440	А				
	ATR 501	Capannina	San Silvestro	21.720	А				
	ATR 502	Corte nuova	San Silvestro	12.210	В				
	ATR 601	Costituzione	Levata	29.335	А				
SISTEMA	ATR 602	Cornelia	Levata	42.483	С				
RESIDENZIALE	ATR 603	Ca' Pia	Levata	64.736	В				
	ATR 701	Ponzolera_1	Buscoldo	7.360	А				
	ATR 702	Ponzolera_2	Buscoldo	3.985	В				
	ATR 703	Gazzina	Buscoldo	12.185	В				
	ATR 704	Colombina	Buscoldo	6.965	В				
	ATR 705	Vicoli	Buscoldo	21.245	А				
	ATEC 101			44.00=					
	ATEC 101	Kilometro verde	Grazie	41.965	В				
SISTEMA ECONOMICO	ATEC 201	Maddalena	Curtatone	129.345	В				
LCONOMICO	ATEC 202	Garagna	Curtatone	79.640	В				
	ATEC 203	Pioppe	Curtatone	62.920	А				
SISTEMA DEI SERVIZI	ATS 401	Oasi	Eremo	70.000	В				

Il Documento di Piano viene verificato a cadenza biennale ed eventualmente aggiornato con riferimento alle problematiche evidenziate dalla Valutazione Ambientale Strategica ed all'insorgere di nuove esigenze; ogni modifica deve essere approvata dal Consiglio Comunale.

Allo scadere dei 5 anni di validità del Documento di Piano o ad ogni variante/verifica, le previsioni di trasformazione non attuate o per le quali non sia stato approvato idoneo piano attuativo, si intendono automaticamente decadute e, a seguito della verifica obbligatoria dello stato di attuazione, vengono riclassificate non necessariamente come edificabili.

#### Art. 11. Obiettivi di sviluppo, miglioramento e conservazione di valore strategico

Gli obiettivi di sviluppo, miglioramento e conservazione aventi valore strategico per la politica territoriale (art. 8, comma 2, lett. a), L.R. 12/2005 (legge di governo del territorio) e s.m.i. del Comune sono analiticamente esposti ed illustrati nell'elaborato A.Relazione illustrativa, secondo i seguenti aspetti:

• strategie e progetti per la sostenibilità ambientale;

NORME TECNICHE DI ATTIJAZIONE		DATA EMISSIONE Novembre 2008	AGGIORNAMENTO Luglio 2011	FOGLIO 22 di 188
CONSULENTE IN ECOLOGIA APPLICATA	CONSULENTE GEOLOGICO	CONSULENTE ACUSTICO	CONSULENTE SISTEMA AGRICOLO	CONSULENTE SETTORE COMMERCIALE
Dott. Gianluca Vicini	ENGEO srl – Dott. Carlo Caleffi	ECONORD srl	Dott. Nicola Balboni	AST&P
POLARIS - Studio Associato — Via Pietro Verri, 33 – 46100 Mantova – Tel. 0376.248808 – Fax 0376.248807 – e-mail: polaris@polarisstudioassociato.com				PROF. ING. UGO BERNINI

- strategie e progetti per il sistema infrastrutturale;
- strategie per il miglioramento della qualità insediativa;
- strategie per il sistema dei servizi;
- strategie per il sistema economico.

#### Art. 12. Determinazione degli obiettivi quantitativi di sviluppo complessivo del P.G.T.

Gli obiettivi quantitativi di sviluppo complessivo del P.G.T. (art. 8, comma 2, lett. b, L.R. 12/2005 e s.m.i.) sono dettagliati nella relazione illustrativa, e contemplano le seguenti previsioni:

- ambiti di completamento assoggettati o da assoggettare a pianificazione attuativa;
- ambiti di trasformazione prevalentemente residenziali;
- ambiti di trasformazione prevalentemente per servizi ed attività economiche.

#### Art. 13. Politiche per la residenza e per le attività economiche

Le politiche per la residenza e per le attività economiche (art. 8, comma 2, lett. c, L.R. 12/2005 e s.m.i.) del Comune sono esposte ed illustrate nell'elaborato "A. Relazione illustrativa".

#### Art. 14. Ambiti di trasformazione

In conformità al disposto di cui all'art. 8, comma 3, L.R. 12/2005 e s.m.i., l'individuazione degli ambiti di trasformazione da parte del Documento di Piano non produce effetti diretti sul regime giuridico dei suoli, che si potranno produrre solamente attraverso l'approvazione degli strumenti attuativi previsti per gli interventi di trasformazione ivi fissati. I singoli Ambiti di trasformazione rappresentati negli elaborati del Piano delle Regole ed i rispettivi articoli normativi delle NTA (art. 69-70-71-72-73-74) acquisiscono efficacia anche per il Piano delle Regole esclusivamente dopo l'approvazione dello strumento attuativo. Sino all'approvazione dello strumento attuativo, le aree individuate dal Documento di Piano come ambiti di trasformazione seguiranno la disciplina dettata dal Piano delle Regole.

#### Art. 15. Individuazione aree degradate o dismesse assoggettate e/o da assoggettare a bonifica

Ai sensi dell'art. 8, comma 2, lett. e-bis), L.R. 12/2005 e s.m.i, il D.d.P., individua, con apposito simbolo grafico negli elaborati grafici le aree degradate o dismesse da recuperare o riqualificare. Per ogni area il D.d.P. individua la localizzazione, gli interventi e le azioni da attuare.

Nel territorio comunale di Curtatone non risultano aree con le presenti caratteristiche.

#### Art. 16. Individuazione degli elementi caratterizzanti il paesaggio ed il territorio

Ai sensi dell'art. 8, comma 2, lett. e-quater, L.R. 12/2005 e s.m.i, il Documento di Piano individua gli elementi caratterizzanti il paesaggio ed il territorio del Comune come illustrato in relazione e negli elaborati grafici specifici (E.4. Sistema del paesaggio).

#### SENSIBILITÀ PAESAGGISTICA DEL TERRITORIO

In termini sintetici e di massima, gli elementi caratterizzanti il paesaggio ed il territorio del comunale sono i seguenti:

- gli ambiti dei nuclei storici di Grazie e Buscoldo con la presenza di numerose emergenze storico-monumentali;
- il sistema agricolo della campagna lombarda con le emergenze dei fabbricati rurali rilevanti;
- il sistema delle aree di pregio ambientale comprese nel perimetro del Parco del Mincio e le zone limitrofe alle Valli del Mincio, al fiume stesso e al Paleoalveo del Fiume Mincio.

NORME TECNICHE DI ATTUAZIONE			AGGIORNAMENTO Luglio 2011	FOGLIO 23 di 188
CONSULENTE IN ECOLOGIA APPLICATA	CONSULENTE GEOLOGICO	CONSULENTE ACUSTICO	CONSULENTE SISTEMA AGRICOLO	CONSULENTE SETTORE COMMERCIALE
Dott. Gianluca Vicini	ENGEO srl – Dott. Carlo Caleffi	ECONORD srl	Dott. Nicola Balboni	AST&P
POLARIS - Studio Associato — Via Pietro Verri, 33 – 46100 Mantova – Tel. 0376.248808 – Fax 0376.248807 – e-mail: polaris@polarisstudioassociato.com				PROF. ING. UGO BERNINI

#### **DOCUMENTO DI PIANO**

La lettura d'insieme del territorio effettuata per la redazione della tavola paesaggistica (E.4.1 ed E.4.2) e della relazione (E.4.3), alle quali si rimanda direttamente per un discorso più approfondito, ha consentito di attribuire come sintesi finale, una specifica classe di sensibilità paesaggistica a tutto il territorio.

Il grado di sensibilità attribuito, pur tenendo conto dei valori distintivi dei paesaggi analizzati e delle relative componenti che li sostanziano e li costituiscono, è stato applicato al territorio, in modo trasversale rispetto ai perimetri assegnati alle strutture del paesaggio.

Le classi di sensibilità paesaggistica sono state riassunte, con le opportune correzioni derivanti dalle fasi illustrate nei paragrafi della relazione paesaggistica (E.4.3) e rappresentate in un unico elaborato cartografico (H.5). Il risultato riassunto nelle cinque classi è derivato dalla individuazione e dalla valutazione degli elementi che compongono il paesaggio, integrato da verifiche in situ volte a verificare le informazioni rese disponibili dalle fonti utilizzate.

La metodologia applicata ha condotto all'individuazione di classi di sensibilità che in generale corrispondono a determinati componenti del paesaggio, facilitando così anche gli indirizzi di tutela evidenziati nel paragrafo successivo.

Gli ambiti e le diverse classificazioni sono pertanto organizzate come segue:

#### CLASSE 1 - SENSIBILITÀ PAESAGGISTICA MOLTO BASSA

Aree caratterizzate prevalentemente da edilizia recente, residenziale e produttiva, in generale prive di elementi architettonici o naturalistico-ambientali significativi. Scarse o nulle le relazioni morfologiche e visive con l'edificazione storica, con le strade di primaria e secondaria connessione e con i luoghi contraddistinti da uno status di rappresentatività nella cultura locale.

#### CLASSE 2 - SENSIBILITÀ PAESAGGISTICA BASSA

Aree caratterizzate prevalentemente da edilizia recente, residenziale e produttiva, strutturate attorno a percorsi ad elevata percorrenza e/o da vie che strutturano gli spostamenti attraverso la città. Ambiti e quinte urbane che incidono in modo sensibile nella percezione della qualità del paesaggio urbano.

#### CLASSE 3 - SENSIBILITÀ PAESAGGISTICA MEDIA

Ambiti caratterizzati prevalentemente da aree non edificate intercluse o confinanti con l'urbanizzato, connotate da verde antropizzato ed elementi naturalistici-morfologici di potenziale valore quali ad esempio tracce di paleoalvei, siepi o filari.

#### CLASSE 4 - SENSIBILITÀ PAESAGGISTICA ALTA

Aree prevalentemente caratterizzate dalla presenza di elementi di notevole rilevanza naturalitisco-ambientale, quali corsi d'acqua, tracce dell'originaria morfologia dei luoghi, o dal tessuto storico dei nuclei di antica formazione e da luoghi contraddistinti da uno status di rappresentatività nella cultura locale.

#### • CLASSE 5 - SENSIBILITÀ PAESAGGISTICA MOLTO ALTA

Ambiti di notevole interesse ambientale, nelle quali sono prevalentemente presenti più tipologie di elementi naturalistici o antropici rilevanti e/o che spesso sono altamente percepite sia a livello simbolico che sotto il profilo percettivo.

Il Piano delle Regole detta apposite prescrizioni che garantiscano la conservazione dei caratteri di integrità ed autenticità degli elementi e delle aree di maggior pregio ambientale, con una disciplina specifica dei valori dei diversi ambiti individuati, oltre che dalla identificazione del perimetro del Parco del Mincio, dalla localizzazione di riserve naturali, Zone di Protezione Speciale e siti di Importanza Comunitaria. Il Piano delle Regole garantisce altresì la tutela dell'immagine d'insieme degli ambiti del territorio salvaguardando le zone di tutela appositamente individuate negli elaborati grafici sopra richiamati.

#### Art. 17. Modalità di recepimento delle previsioni prevalenti

Le modalità di recepimento delle previsioni prevalenti contenute nei piani di livello sovracomunale (art. 8, comma 2, lett. f), L.R. 12/2005 e s.m.i.) sono dettagliate nell'elaborato "A. Relazione illustrativa" e contemplano le seguenti indicazioni:

- Piano Territoriale Regione Lombardia grandi sistemi infrastrutturali
- Piano stralcio per l'Assetto Idrogeologico (PAI) Autorità di Bacino del fiume Po (fiume Po e Mincio)
- Piano Territoriale Paesaggistico Regione Lombardia (indicazioni generali relative alla salvaguardia e valorizzazione del paesaggio);

NORME TECNICHE DI ATTUAZIONE			AGGIORNAMENTO Luglio 2011	FOGLIO 24 di 188
CONSULENTE IN ECOLOGIA APPLICATA	CONSULENTE GEOLOGICO	CONSULENTE ACUSTICO	CONSULENTE SISTEMA AGRICOLO	CONSULENTE SETTORE COMMERCIALE
Dott. Gianluca Vicini	ENGEO srl – Dott. Carlo Caleffi	ECONORD srl	Dott. Nicola Balboni	AST&P
POLARIS - Studio Associato — Via Pietro Verri, 33 – 46100 Mantova – Tel. 0376.248808 – Fax 0376.248807 – e-mail: polaris@polarisstudioassociato.com				PROF. ING. UGO BERNINI

#### **DOCUMENTO DI PIANO**

- Piano Territoriale di Coordinamento del Parco del Mincio (S.I.C., Z.P.S., tutele ambientali previste dal Parco);
- Piano Territoriale di Coordinamento della Provincia di Mantova (rete delle infrastrutture della mobilità, comprese quelle idroviarie e di realizzazione delle strutture portuali, Piano Cave).

#### Art. 18. Criteri di perequazione, di incentivazione e compensazione

#### PEREQUAZIONE URBANISTICA

Il P.G.T., secondo le indicazioni del Documento di Piano, prevede il ricorso alla perequazione circoscritta di cui all'art. 11, comma 1, L.R. 12/2005 e s.m.i., da applicarsi agli ambiti oggetto di pianificazione attuativa, previsti dal Piano delle Regole, attraverso l'attribuzione di un unico indice di edificabilità territoriale. La perequazione di comparto si applica anche nel caso in cui il piano attuativo sia esteso a più comparti territorialmente non contigui: in tale caso la attribuzione uniforme si effettua considerando la somma delle edificabilità assegnate ai vari comparti.

Per gli Ambiti di Trasformazione previsti dal presente Documento di Piano, analoghi criteri perequativi sono indicati al precedente art. 14 relativamente ai singoli ambiti.

Per quanto riguarda la cessione di diritti edificatori fra aree non appartenenti allo stesso comparto Premesso che la cessione dei diritti edificatori sarà concessa in caso di comprovata necessità e a seguito di specifica autorizzazione da parte dell'Amministrazione Comunale, si stabilisce quanto segue:

- l'incremento di volumetria legato alla cessione di diritti edificatori è applicabile fermo restando il rispetto dei limiti di altezza, delle distanze e dei rapporti di copertura prescritti dal P.G.T.;
- le aree classificate come non edificabili (in presenza o meno di capacità edificatoria) in relazione a vincoli nazionali, regionali, provinciali o comunali restano comunque non edificabili, ovvero aree sulle quali non è possibile esercitare direttamente gli eventuali diritti edificatori;
- non è possibile l'acquisizione di diritti edificatori da aree con destinazioni prevalenti differenti;
- per gli ambiti agricoli del territorio valgono comunque le prescrizioni della normativa nazionale e regionale vigente in materia.

Il conteggio dell'utilizzo dei diritti delle aree oggetto di cessione e di acquisto sarà trascritto sia dall'Amministrazione Comunale sui Permessi di Costruire, che dai singoli proprietari con la trascrizione nella Conservatoria dei Registri Immobiliari. Il vincolo dura con il perdurare degli edifici.

#### **INCENTIVAZIONE URBANISTICA**

Il P.G.T. prevede i seguenti incentivi di cui all'art. 11, comma 5, L.R. 12/2005 e s.m.i.:

#### Promozione della sostenibilità degli interventi di edilizia bioclimatica, risparmio energetico, innovazione tecnologica

Il Comune procederà, entro dodici mesi dall'entrata in vigore del P.G.T., a regolamentare un premio di edificabilità consistente nell'incremento fino ad un massimo del 10% dell'indice di utilizzazione fondiaria massima prevista in relazione ad interventi rispettivamente di:

- edilizia bioclimatica;
- · risparmio energetico;
- innovazione tecnologica;
- accorpamento di più superfici singole (lotto minimo 2.000 mq) con ridisegno della morfo-tipologia esistente con l'obbiettivo di limitare il consumo di suolo;
- realizzazione di coperture piane piantumate e trattate a verde per tutta l'estensione del tetto (tetti verdi);

eventualmente anche attraverso riduzione degli oneri di urbanizzazione in coerenza con il disposto di cui all'art. 44, comma 18, L.R. 12/2005 e s.m.i.

NORME TECNICHE DI ATTILIAZIONE		DATA EMISSIONE Novembre 2008	AGGIORNAMENTO Luglio 2011	FOGLIO 25 di 188
CONSULENTE IN ECOLOGIA APPLICATA	CONSULENTE GEOLOGICO	CONSULENTE ACUSTICO	CONSULENTE SISTEMA AGRICOLO	CONSULENTE SETTORE COMMERCIALE
Dott. Gianluca Vicini	ENGEO srl – Dott. Carlo Caleffi	ECONORD srl	Dott. Nicola Balboni	AST&P
POLARIS - Studio Associato — Via Pietro Verri, 33 – 46100 Mantova – Tel. 0376.248808 – Fax 0376.248807 – e-mail: polaris@polarisstudioassociato.com				PROF. ING. UGO BERNINI

In tutto il territorio comunale, per gli interventi di nuova edificazione ammessi dal Piano delle Regole e per i quali si provveda alla predisposizione di strumento di pianificazione attuativa, la SIp assentita potrà essere aumentata sino al 5% se la proposta di intervento garantirà, come dimostrato da apposite relazioni di calcolo, un impatto neutro sul fabbisogno complessivo di energia primaria a livello comunale. Tale risultato potrà essere ottenuto attraverso interventi, a carico dei soggetti attuatori, su edifici, da individuarsi in accordo con l'Amministrazione Comunale, tali da garantire una riduzione del fabbisogno di energia primaria idonea a compensare il fabbisogno che sarà indotto dagli edifici in progetto.

#### Promozione del trasferimento delle attività e delle funzioni non compatibili con il contesto delle aree di antica formazione

Il presente Piano incentiva il trasferimento delle attività e delle funzioni non compatibili con il contesto delle aree di antica formazione e dei servizi entro il quale sono inserite, attraverso lo spostamento parziale o totale dei volumi connessi con tali attività. Tale spostamento è autorizzabile con le seguenti modalità:

- attraverso diversa dislocazione all'interno dello stesso lotto di appartenenza, nei casi in cui sia richiesto il mantenimento di fasce inedificate per motivi ambientali e di sicurezza in genere;
- trasferendo gli interi volumi in altro lotto all'interno di aree con capacità edificatorie adeguate e con destinazioni d'uso compatibili.

In entrambi i casi previsti dal precedente comma, per incentivare il trasferimento o la traslazione dei volumi è attribuito un indice premiale pari massimo sino al 10% dell'indice di utilizzazione fondiaria massimo previsto.

#### Promozione del recupero di edifici agricoli dismessi (EC1 – EC2 – ED) e recupero di edifici nel nucleo storico

Al fine di favorire il recupero di edifici agricoli dismessi (EC1 – EC2 – ED) e recupero di edifici nel nucleo storico è previsto un premio di edificazione consistente nell'incremento una tantum fino ad un massimo del 10% della Slp complessiva ed una riduzione del 25% degli oneri di urbanizzazione primaria e secondaria quando vengono realizzati interventi di recupero di edifici agricoli dismessi (EC1 – EC2 – ED) e recupero di edifici in nucleo storico caratterizzati da elementi di qualità progettuale, innovazioni tecnologiche e risparmio energetico. In particolare per il recupero degli edifici agricoli si prescrive un intervento di compensazione ecologica per ogni intervento pari al 50% della Slp recuperata.

#### Promozione di interventi di elevata qualità progettuale

Al fine di promuovere interventi di elevata qualità progettuale e realizzativa complessiva, nelle trasformazioni urbanistico-edilizie, sono previste le seguenti forme di incentivazione:

- premio di edificazione, consistente nell'incremento della edificabilità massima prevista (fino ad un massimo del 5%), quando vengano programmati elementi di qualità progettuale elevata ed insediativa quali:
  - edilizia convenzionata;
  - opere di urbanizzazione di alta qualità progettuale, ambientale, gestionale;
  - interventi di mitigazione del rumore, delle polveri, ecc.;
  - contenimento del traffico autoveicolare e riduzione della velocità dei veicoli con realizzazione di "Zona 30";
- premio di edificazione, consistente nell'incremento della edificabilità massima prevista (fino ad un massimo del 5%), quando vengano adottati standard elevati di sostenibilità ambientale (meglio descritti ed esemplificati nell'apposito allegato illustrativo alle presenti norme) quali:
  - conservazione-valorizzazione della rete ecologica minuta esistente (alberature, filari, corsi d'acqua);
  - risparmio della risorsa acqua;
  - miglioramento dell'efficienza energetica dell'insediamento;
  - contenimento della produzione di gas climalteranti;
  - contenimento/protezione/mitigazione dell'inquinamento acustico e atmosferico;

NORME TECNICHE DI ATTUAZIONE			AGGIORNAMENTO	FOGLIO
		Novembre 2008	Luglio 2011	26 di 188
CONSULENTE IN ECOLOGIA APPLICATA	CONSULENTE GEOLOGICO	CONSULENTE ACUSTICO	CONSULENTE SISTEMA AGRICOLO	CONSULENTE SETTORE COMMERCIALE
Dott. Gianluca Vicini	ENGEO srl – Dott. Carlo Caleffi	ECONORD srl	Dott. Nicola Balboni	AST&P
POLARIS - Studio Associato — Via Pietro Verri, 33 – 46100 Mantova – Tel. 0376.248808 – Fax 0376.248807 – e-mail: polaris@polarisstudioassociato.com				PROF. ING. UGO BERNINI

- realizzazione del comfort termico degli spazi esterni;
- realizzazione del comfort visivo/percettivo;

L'applicazione degli incentivi viene richiesta dall'operatore, sulla base di un progetto tecnicamente e scientificamente documentato, certificato e sottoscritto. Viene valutato dalla commissione paesaggio che, ai fini di una valutazione equa ed omogenea, prestabilisce criteri e parametri di riferimento sulla base delle indicazioni contenute nell'apposito allegato alle presenti norme: le determinazioni della commissione concorrono alla definizione delle misure di incentivazione che vengono sottoscritte in convenzione.

Nei casi precedenti si provvederà mediante Titolo Edilizio Convenzionato o Piano Attuativo.

Al fine di garantire un'azione amministrativa efficace ed efficiente il Comune si impegna ad approvare, entro 12 mesi, un nuovo Regolamento Edilizio fortemente caratterizzato per gli aspetti innovativi e bioclimatici e di risparmio energetico.

#### **CRITERI DI COMPENSAZIONE**

Le seguenti norme si applicano negli interventi di trasformazione urbanistica che formano oggetto di pianificazione attuativa, di Titoli Edilizi Convenzionati complessi o singoli.

#### Compensazione ecologica

Negli interventi di trasformazione urbanistico-edilizia oggetto di piano attuativo o di Titolo Edilizio Convenzionato possono essere previste idonee misure finalizzate a compensare il consumo di suolo naturale derivante dall'attuazione del piano secondo le indicazioni rappresentate nell'elaborato "H.3 - Quaderno degli ambiti di trasformazione – individuazione e criteri di attuazione".

La compensazione ecologica si realizza attraverso la formazione di aree verdi o fasce boscate proporzionali alla quantità di suolo naturale impermeabilizzata.

Per aree verdi o fasce boscate si intendono terreni, di superficie minima di mq. 100, attrezzati secondo le definizioni e prescrizioni delle vigenti norme regionali. Si può considerare equivalente alla area o fascia boscata un'area a verde alberata in ragione di un albero di alto fusto con circonferenza maggiore o uguale a 42 cm di essenze autoctone per ogni 100 mq di superficie.

Gli interventi di compensazione devono essere realizzati preferibilmente sulle aree a ciò destinate e specificamente individuate all'interno del piano attuativo. Possono essere anche considerate:

- altre aree ricadenti nel territorio comunale purché l'utilizzazione sia convenzionata tra il proponente, l'Amministrazione e il proprietario dell'area stessa (ove diverso dal proponente) o altre aree individuate dall'Amministrazione comunale, ivi comprese le aree standard;
- aree di proprietà comunale comprese nel Piano dei Servizi, tramite convenzionamento tra il proponente e l'Amministrazione comunale;
- le aree a maggior vocazione sono le fasce laterali ai corsi d'acqua, specificamente dei Consorzi di Bonifica o demaniali (E3 Zona agricola di tutela di paesaggi di elevato pregio), le aree fluviali, le aree ad elevata valenza ambientale, le Zone E2b Aree agricole di presidio dei fenomeni di antropizzazione e di offerta per il potenziamento ambientale, le Zone E7 Zona agricola ad elevata vulnerabilità idrogeologica, EC1 Edifici e/o complessi edilizi che risultano avere destinazione prevalentemente residenziali ed usi assimilabili e/o dismessi.
   Edifici e/o complessi edilizi di interesse storico-culturale che risultano avere destinazione prevalentemente residenziali ed usi assimilabili e/o dismessi.

Le aree destinate agli interventi di compensazione ecologica sono considerate a tutti gli effetti come standard; devono essere dimensionate e localizzate con un apposito elaborato di piano a firma di tecnico abilitato; gli interventi di sistemazione, ed in particolare la piantumazione, devono essere correttamente progettati e realizzati preferibilmente a sistemazione naturalistica.

La realizzazione delle aree di compensazione ecologica è disciplinata in convenzione, e deve prevedere anche gli oneri di attecchimento e manutenzione degli alberi messi a dimora per almeno 5 anni.

NORME TECNICHE DI ATTIJAZIONE		DATA EMISSIONE Novembre 2008	AGGIORNAMENTO Luglio 2011	FOGLIO 27 di 188
CONSULENTE IN ECOLOGIA APPLICATA	CONSULENTE GEOLOGICO	CONSULENTE ACUSTICO	CONSULENTE SISTEMA AGRICOLO	CONSULENTE SETTORE COMMERCIALE
Dott. Gianluca Vicini	ENGEO srl – Dott. Carlo Caleffi	ECONORD srl	Dott. Nicola Balboni	AST&P
POLARIS - Studio Associato - Via	PROF. ING. UGO BERNINI			



## PGT

## PIANO DEI SERVIZI













IL SINDACO Antonio Badolato

IL SEGRETARIO COMUNALE Dott. Giuseppe Capodici

IL RESPONSABILE DEL PROCEDIMENTO



DATA: Novembre 2008

Luglio 2011

AGG:

NORME TECNICHE DEL PIANO DEI SERVIZI



APPROVAZIONE DELLA CONFERENZA AMBIENTALE in data .....

DELIBERA DI ADOZIONE DEL C.C.

DELIBERA DI APPROVAZIONE DEL C.C. n°..... del.....

PUBBLICAZIONE SUL B.U.R.L.

n°..... del.....



#### PIANO DI GOVERNO DEL TERRITORIO

(L.R. 11 MARZO 2005, N. 12 E S.M.I.)

#### NORME TECNICHE DI ATTUAZIONE

#### **PIANO DEI SERVIZI**

- NORME del PIANO dei SERVIZI (P.d.S.) -

NORME TECNICHE DI ATTUAZIONE		DATA EMISSIONE	AGGIORNAMENTO	FOGLIO
		Novembre 2008	Luglio 2011	28 di 188
CONSULENTE IN ECOLOGIA APPLICATA	CONSULENTE GEOLOGICO	CONSULENTE ACUSTICO	CONSULENTE SISTEMA AGRICOLO	CONSULENTE SETTORE COMMERCIALE
Dott. Gianluca Vicini	ENGEO srl – Dott. Carlo Caleffi	ECONORD srl	Dott. Nicola Balboni	AST&P
POLARIS - Studio Associato - Via Pietro Verri, 33 - 46100 Mantova - Tel. 0376.248808 - Fax 0376.248807 - e-mail: polaris@polarisstudioassociato.com				PROF. ING. UGO BERNINI

#### Art. 19. Contenuti ed obiettivi del Piano dei Servizi (P.d.S.)

Il Piano dei Servizi del PGT del Comune è costituito dai seguenti elaborati:

#### A. RELAZIONE ILLUSTRATIVA

#### B. INDICAZIONI DI PIANO

B.1. CARTA DI IDENTIFICAZIONE DEI SERVIZI SOVRALOCALI	
B.2. CARTA DI ANALISI DELLE ATTREZZATURE PER SERVIZI ESISTENTI E DI PROGETTO	
B.2.1. Carta di analisi delle attrezzature per servizi esistenti e di progetto - Nord	
B.2.2. Carta di analisi delle attrezzature per servizi esistenti e di progetto - Centro	
B.2.3. Carta di analisi delle attrezzature per servizi esistenti e di progetto - Sud	
B.3. CARTA DELLE PROPOSTE E DEI PROGRAMMI PER I SERVIZI	

#### C. NORME TECNICHE DEL PIANO DEI SERVIZI

Tale piano ha l'obiettivo di "assicurare una dotazione globale di aree per attrezzature pubbliche e di interesse pubblico e generale, comprese le eventuali aree per l'edilizia residenziale pubblica e le dotazioni a verde sovralocali, i corridoi ecologici e il sistema del verde di connessione tra territorio rurale e quello edificato ed una loro razionale distribuzione sul territorio comunale, a supporto delle funzioni insediate e previste".

#### Art. 20. Valore normativo del Piano dei Servizi e procedure di aggiornamento

Il Piano dei Servizi è redatto in conformità all'art. 9 della L.R. 12/2005 e s.m.i. e le relative prescrizioni inerenti le aree necessarie per la realizzazione dei servizi pubblici e di interesse pubblico o generale sono vincolanti.

Non configurano vincolo espropriativo e non sono soggette a decadenza le previsioni del Piano dei Servizi che demandino al proprietario dell'area la diretta realizzazione di attrezzature e servizi, ovvero ne contemplino la facoltà in alternativa all'intervento della pubblica amministrazione.

Le previsioni inerenti i servizi e le infrastrutture interessanti gli ambiti di trasformazione individuati dal documento di piano non costituiscono vincolo espropriativo.

#### Il Piano dei Servizi:

- concorre alla definizione dei fabbisogni e del dimensionamento in attuazione del PGT, nonché alla programmazione temporale indicativa degli interventi;
- promuove scelte e modalità di incentivazione delle forme di concorso, partecipazione e coordinamento tra Comune, Enti e Privati, per la realizzazione e la gestione delle strutture e dei servizi;
- è strumento di indirizzo per l'attuazione del PGT e può essere modificato e aggiornato ai sensi della legislazione vigente; in particolare il Comune verifica, in sede di Bilancio e approvazione del Programma Triennale delle Opere Pubbliche e relativi aggiornamenti, lo stato di attuazione delle previsioni del Piano dei Servizi e ne determina gli adeguamenti
- individua, attraverso gli appositi elaborati grafici, le aree da espropriare, ai sensi dell'art.9 della L.R. n.12/2005 e s.m.i. e della normativa nazionale vigente;
- individua le aree/immobili ove collocare servizi pubblici puntuali (presidi sanitari, socio/assistenziali, scolastici, culturali, museali, ecc.), tenendo in considerazione l'esigenza di una omogenea distribuzione dei servizi stessi fra i diversi centri abitati;
- individua l'area del centro civico con le attrezzature e i servizi pubblici circostanti, per lo svolgimento del mercato all'aperto e del mercato contadino, verificandone la dotazione di parcheggi e servizi annessi corrispondentemente alla normativa vigente;
- il Piano dei Servizi contiene previsioni che producono effetti diretti sul regime giuridico dei suoli; non ha termini di validità ed è sempre modificabile:

NORME TECNICHE DI ATTILAZIONE		DATA EMISSIONE	AGGIORNAMENTO	FOGLIO
		Novembre 2008	Luglio 2011	29 di 188
CONSULENTE IN ECOLOGIA APPLICATA	CONSULENTE GEOLOGICO	CONSULENTE ACUSTICO	CONSULENTE SISTEMA AGRICOLO	CONSULENTE SETTORE COMMERCIALE
Dott. Gianluca Vicini	ENGEO srl – Dott. Carlo Caleffi	ECONORD srl	Dott. Nicola Balboni	AST&P
POLARIS - Studio Associato - Via Pietro Verri, 33 – 46100 Mantova – Tel. 0376.248808 – Fax 0376.248807 – e-mail: polaris@polarisstudioassociato.com				PROF. ING. UGO BERNINI

• il Piano dei Servizi deve essere verificato a cadenza annuale ed aggiornato con riferimento a eventuali problematiche evidenziate dalla Valutazione Ambientale Strategica ed all'insorgere di nuove esigenze; in modo particolare dovrà essere monitorato lo stato di attuazione dei servizi previsti in relazione allo stato di attuazione degli ambiti di trasformazione urbanistica individuati dal Documento di Piano;

- ogni modifica deve essere approvata dal Consiglio Comunale, secondo le norme di legge;
- comporta la procedura di variante al Piano dei Servizi la realizzazione di servizi su aree diverse da quelle individuate negli elaborati grafici di progetto del Piano dei Servizi;
- la realizzazione di attrezzature pubbliche e di interesse pubblico o generale, diverse da quelle specificamente previste dal Piano dei Servizi, non comporta l'applicazione della procedura di variante al piano stesso ed è autorizzata previa deliberazione motivata del Consiglio Comunale, in conformità ai disposti di cui art. 9, comma 15, L.R. 12/2005 e s.m.i..

#### Art. 21. Dotazione di servizi pubblici e di interesse pubblico o generale

In relazione alla popolazione residente, a quella gravitante e a quella da insediare secondo le previsioni del Documento di Piano, il Piano dei Servizi assicura una dotazione minima di aree e di attrezzature pubbliche e di interesse pubblico o generale di livello comunale superiore a 18,00 mq/abitante.

Come previsto dall'art. 9 comma 10 della L.R. 12/2005, negli ambiti e/o nelle aree comprese nel Piano dei Servizi sono in generale ammesse le seguenti funzioni di servizio pubblico e di interesse pubblico o generale:

- servizi e attrezzature di urbanizzazione secondaria di livello locale, elencate in termini esemplificativi e non esaustivi nell'art. 44 comma 4 della citata legge;
- servizi e attrezzature di urbanizzazione secondaria di livello sovra locale;
- edilizia residenziale pubblica, come previsto dall'art. 9.comma 1 della legge stessa;
- aree e/o edifici di culto e attrezzature destinate a servizi religiosi, come previsto dall'art. 70 comma 1 e 2 della legge stessa.

Al fine di una corretta e omogenea applicazione dei disposti dell'art. 43, comma 2-bis della L.R. 12/2005, che istituisce un onere contributivo derivante dalla sottrazione di superfici agricole a seguito di interventi edificatori, sono assimilate alle aree destinate a servizi le aree, ambiti e attrezzature destinate alla realizzazione degli interventi di compensazione ecologica, come determinati al precedente articolo 18.

#### Art. 22. Classificazione e dimensionamento delle aree per servizi

II Piano dei Servizi, negli elaborati grafici, individua:

- aree per attrezzature pubbliche e di interesse pubblico o generale di proprietà pubblica o soggette a vincolo preordinato all'esproprio;
- aree per attrezzature e servizi privati di interesse pubblico o generale;
- aree destinate ad opere per la mobilità e la viabilità.

In attuazione del P.G.T. dovrà comunque essere assicurata la seguente dotazione minima di aree per servizi pubblici e/o di interesse pubblico o generale che viene ampiamente soddisfatta dal presente documento:

- per la destinazione residenziale la dotazione minima è di 40,00mq/abitante teorico insediabile (1abitante/150mc di volume -1abitante/50mq di Slp);
- per la destinazione economica (produttiva industriale / artigianale), la dotazione minima è pari almeno al 30% della SIp;
- per la destinazione direzionale, la dotazione minima è pari almeno al 100% della Slp;
- per la destinazione commerciale la dotazione minima, di cui almeno il 50% per parcheggi, anche realizzati con tipologia edilizia multipiano, sia fuori terra che in sottosuolo, è pari almeno:
  - per gli esercizi di vicinato al 101% della Slp;

NORME TECNICHE DI ATTUAZIONE		DATA EMISSIONE Novembre 2008	AGGIORNAMENTO Luglio 2011	FOGLIO 30 di 188
CONSULENTE IN ECOLOGIA APPLICATA	CONSULENTE GEOLOGICO	CONSULENTE ACUSTICO	CONSULENTE SISTEMA AGRICOLO	CONSULENTE SETTORE COMMERCIALE
Dott. Gianluca Vicini	ENGEO srl – Dott. Carlo Caleffi	ECONORD srl	Dott. Nicola Balboni	AST&P
POLARIS - Studio Associato - Via Pietro Verri, 33 - 46100 Mantova - Tel. 0376.248808 - Fax 0376.248807 - e-mail: polaris@polarisstudioassociato.com				PROF. ING. UGO BERNINI

- per le medie strutture di vendita di 1° livello (MSV-) al 110% della SIp;
- per le medie strutture di vendita di 2° livello (MSV±) al 125% della SIp
- per le medie strutture di vendita di 3° livello (MSV+) al 140% della SIp
- per le grandi strutture di vendita al <del>201</del> 200% della SIp;
- per le grandi strutture di vendita organizzate anche in forma unitaria al 201 200% della SIp dell'intero insediamento;
- per la destinazione ricettiva, la dotazione minima è pari almeno al 100% della Slp;
- per la destinazione a parco commerciale e terziaria in genere ed assimilate, la dotazione minima è pari almeno al 100% della SIp.

La sopraelencata dotazione minima di servizi pubblici e/o interesse pubblico nelle zone da ZTR1 a ZTR4 è ridotta del 25%.

Per quanto riguarda le dotazioni di servizi a parcheggio di uso pubblico, ove non già previsto dalla normativa vigente e comunque secondo le indicazioni dell'Amministrazione Comunale, di norma si stabilisce:

- un minimo di 2,5 3,0 mq/ab nel caso di insediamenti residenziali;
- un minimo di un quarto della dotazione di standard per gli insediamenti produttivi;
- la metà della dotazione complessiva di standard da reperire nei piani attuativi, caratterizzati dalla presenza di funzioni direzionali, alberghiere, terziarie, commerciali.

La dotazione minima di aree per servizi pubblici e/o di interesse pubblico funzionali ai nuovi insediamenti commerciali, paracommerciali, direzionali e ricettivi rapportata alla classificazione dell'area di intervento è ulteriormente specificata e dettagliata al Titolo V, Art. 127-134.

Nei piani attuativi devono essere previste le aree destinate alla realizzazione degli interventi di <u>compensazione ecologica</u>. La quantificazione delle aree stesse è calcolata nel progetto tecnico del piano attuativo, applicando i seguenti parametri:

- per interventi di recupero all'interno del tessuto urbano consolidato: aree di compensazione ecologica pari al 10% della superficie impermeabile realizzata nell'intervento
- per gli ambiti di trasformazione residenziale: aree di compensazione ecologica pari al 15% della superficie impermeabile realizzata nell'intervento;
- per interventi in ambiti di trasformazione economica: aree di compensazione ecologica pari al 15% della superficie impermeabile realizzata nell'intervento.

La realizzazione delle opere è disciplinata dalla convenzione, e di norma deve prevedere il completamento delle opere stesse prima del completamento del primo stralcio delle opere di urbanizzazione; tali opere possono essere comprese sia negli standard che negli standard computabili ai fini dell'assolvimento degli oneri di qualità aggiuntiva.

Nei piani attuativi a destinazione prevalentemente residenziale devono essere previste aree e/o opere, meglio definite come "standard di qualità aggiuntiva" finalizzate al miglioramento della qualità insediativa complessiva e dei livelli di dotazione di servizi e infrastrutture, anche non direttamente a servizio dell'ambito territoriale oggetto del piano o del permesso di costruire.

Gli standard di qualità aggiuntiva sono esattamente determinati in sede di convenzione, in relazione alle esigenze di livello specifico o generale insorgenti o previste al momento della predisposizione del piano.

Non possono essere computate come aree per servizi:

- le aree gravate da vincolo di inedificabilità in base a leggi nazionali e regionali (fasce di rispetto stradale e fluviale, zona di rispetto cimiteriale, ecc.);
- i reliquati non utilizzabili per l'insediamento di servizi e attrezzature pubbliche, in ragione della modesta dimensione e/o della inadeguata collocazione, quali le aiuole spartitraffico;
- le aree edificabili di pertinenza degli edifici, in quanto necessarie a garantire il rispetto degli indici di edificabilità, le distanze minime dai confini e da altri edifici nonché la dotazione minima di parcheggio privato fatta eccezione per le aree delle compensazioni ecologiche.

NORME TECNICHE DI ATTIIAZIONE		DATA EMISSIONE	AGGIORNAMENTO	FOGLIO
		Novembre 2008	Luglio 2011	31 di 188
CONSULENTE IN ECOLOGIA APPLICATA	CONSULENTE GEOLOGICO	CONSULENTE ACUSTICO	CONSULENTE SISTEMA AGRICOLO	CONSULENTE SETTORE COMMERCIALE
Dott. Gianluca Vicini	ENGEO srl – Dott. Carlo Caleffi	ECONORD srl	Dott. Nicola Balboni	AST&P
POLARIS - Studio Associato - Via Pietro Verri, 33 - 46100 Mantova - Tel. 0376.248808 - Fax 0376.248807 - e-mail: polaris@polarisstudioassociato.com				PROF. ING. UGO BERNINI

#### Art. 23. Disciplina delle aree a parcheggio - dotazione minima di parcheggi privati

I parcheggi previsti dalle presenti norme si suddividono nelle seguenti categorie:

- parcheggi ed autorimesse private di pertinenza degli edifici (residenziali, commerciali e produttivi);
- · parcheggi pubblici di urbanizzazione primaria;
- parcheggi di struttura per l'urbanizzazione secondaria.

#### PARCHEGGI ED AUTORIMESSE PRIVATE DI PERTINENZA DEGLI EDIFICI (RESIDENZIALI, COMMERCIALI E PRODUTTIVI)

In tutti gli interventi di ristrutturazione edilizia e di nuova costruzione, ove peraltro le eventuali deroghe devono essere motivate in relazione a superiori esigenze di tutela e conservazione dell'immobile oggetto di restauro, devono essere reperiti, all'interno dell'area di competenza, appositi spazi o autorimesse riservati alla sosta degli autoveicoli in conformità ai disposti della Legge 122/98 - ex Legge Tognoli ed ai requisiti della L.R. 12/2005 e s.m.i. nella misura minima di:

- 1 mq ogni 3,3 mq di Slp di costruzione destinata alla residenza (U1);
- 1 mq ogni 15 mq di Slp destinate alle attività commerciali e terziarie (U2);
- 1 posto auto ogni 2 posti letto per le attrezzature ricettive (U2e);
- 1 posto auto ogni 4 posti a sedere per le attività di ristorazione (U2c);
- 1 mg ogni 20 mg di Slp di costruzione destinata alle attività produttiva (U3).

In aggiunta alle dotazioni prescritte di posti auto, le medie e le grandi strutture di vendita devono essere dotate di un'area pertinenziali riservata alle operazioni di carico e scarico merci e al parcheggio di veicoli merci, dimensionata secondo le esigenze.

Nei plessi residenziali deve essere assicurato, in ogni caso, 1 posto auto coperto per ogni unità abitativa prevista. La superficie di ogni posto auto coperto deve essere di almeno 12,50 mq risultante dalle dimensioni minime di 5,00 x 2,50 ml.

Nei casi di edifici con destinazioni d'uso plurime, la dotazione dei parcheggi dovrà essere verificata per ogni singola destinazione d'uso.

Gli spazi di sosta possono essere realizzati sia all'interno che all'esterno dei fabbricati, ivi compreso il sottosuolo e le coperture degli stessi. Tali superfici possono essere ricavate anche all'esterno dell'insediamento proposto, purché entro un raggio di 200 m, a condizione che si provveda ad asservire l'area relativa quale area di pertinenza.

Qualora gli spazi di sosta non siano oggettivamente realizzabili o individuabili, è ammessa la monetizzazione di una somma di denaro commisurata all'utilità economica conseguita per effetto della mancata cessione e comunque non inferiore al costo dell'acquisizione di altre aree.

#### PARCHEGGI PUBBLICI DI URBANIZZAZIONE PRIMARIA

Sono gli spazi per parcheggi dimensionati nell'articolo precedente

#### PARCHEGGI <del>DI STRUTTURA</del> PER L'URBANIZZAZIONE SECONDARIA

Sono parcheggi pubblici di interesse generale necessari per rendere organico e completo il sistema della mobilità e degli spazi di sosta e rivestono funzioni di servizio a scala urbana o di quartiere. I parcheggi di urbanizzazione secondaria vanno sottoposti a Titolo Edilizio Convenzionato e sono quantificati in base alle destinazioni d'uso degli interventi edilizi cui afferiscono. I parcheggi dovranno essere piantumati, ove possibile, a insindacabile giudizio del responsabile del procedimento, con almeno un albero di alto fusto di specie locale ogni 6 posti auto a scopo di ombreggiamento e di mitigazione dell'impatto ambientale o con soluzioni equivalenti.

Per la pavimentazione dei parcheggi si prescrive l'uso di materiali e tecnologie permeabili e drenanti.

NORME TECNICHE DI ATTIIAZIONE			AGGIORNAMENTO Luglio 2011	FOGLIO 32 di 188
CONSULENTE IN ECOLOGIA APPLICATA	CONSULENTE GEOLOGICO	CONSULENTE ACUSTICO	CONSULENTE SISTEMA AGRICOLO	CONSULENTE SETTORE COMMERCIALE
Dott. Gianluca Vicini	ENGEO srl – Dott. Carlo Caleffi	ECONORD srl	Dott. Nicola Balboni	AST&P
POLARIS - Studio Associato — Via Pietro Verri, 33 – 46100 Mantova – Tel. 0376.248808 – Fax 0376.248807 – e-mail: polaris@polarisstudioassociato.com				PROF. ING. UGO BERNINI

#### Art. 24. Obbligo di conferimento di aree per attrezzature pubbliche e di interesse pubblico o generale negli interventi edilizi

Il conferimento di aree per attrezzature pubbliche e di interesse pubblico o generale, nei quantitativi indicati al precedente art. 22 e fatta salva la facoltà di monetizzazione secondo quanto disposto dalle presenti norme, è obbligatoria in tutti i casi di interventi comportanti incremento del peso insediativo e, in particolare:

- interventi di trasformazione previsti dal Documento di Piano;
- interventi subordinati a pianificazione attuativa;
- interventi subordinati a Titolo Edilizio Convenzionato:
- modifiche di destinazione d'uso urbanisticamente rilevanti come individuate all'art. 7.

Il conferimento obbligatorio di aree per attrezzature pubbliche e di interesse pubblico o generale, potrà avvenire secondo le seguenti modalità:

- cessione diretta e gratuita delle aree all'Amministrazione Comunale;
- asservimento perpetuo delle aree ad uso pubblico;
- monetizzazione, laddove ammessa, intendendosi per tale il versamento al Comune, in luogo della cessione diretta di aree per attrezzature
  pubbliche e di interesse pubblico o generale, di una somma di denaro commisurata all'utilità economica conseguita per effetto della
  mancata cessione e comunque non inferiore al costo dell'acquisizione di altre aree;
- fatta salva la verifica, a livello di P.G.T., del rispetto dei minimi stabiliti in precedenza, potrà essere concordata con l'Amministrazione Comunale, in luogo della cessione o dell'asservimento di aree a standard, la realizzazione e cessione al Comune di strutture aventi funzioni di interesse pubblico e generale. In tal caso il valore dell'opera, come stabilito in base a computo metrico estimativo conforme ai vigenti bollettini della CCIAA di Mantova, non potrà comunque essere inferiore al valore delle aree che avrebbero dovuto essere conferite in cessione o asservimento.

#### Art. 25. Prescrizioni per la localizzazione di aree per attrezzature pubbliche e di interesse pubblico o generale nei Piani Attuativi

La localizzazione delle aree per attrezzature pubbliche e di interesse pubblico o generale viene determinata nel progetto di piano attuativo in relazione a specifiche esigenze dell'ambito oggetto di piano, nel rispetto dei quantitativi minimi di cui al precedente art. 22. Dette aree dovranno essere prioritariamente individuate all'interno del comparto di intervento, fatta salva la possibilità di utilizzare aree esterne laddove non risulti possibile il reperimento in loco ed in accordo con l'Amministrazione Comunale.

Il ricorso alla monetizzazione, parziale o totale, è ammesso unicamente, a discrezione dell'Amministrazione Comunale, qualora l'acquisizione delle aree per attrezzature pubbliche e di interesse pubblico o generale nelle quantità prescritte non risulti possibile o non sia ritenuta opportuna dal Comune in relazione alla loro estensione, conformazione o localizzazione ovvero in relazione ai programmi comunali di intervento.

Fatta salva la richiesta dell'Amministrazione Comunale, è escluso il ricorso alla monetizzazione nei seguenti casi:

- obbligo di cessione di aree per una superficie superiore a mq. 5.000;
- in relazione all'insediamento o ampliamento di esercizi commerciali eccedenti il vicinato (solo per parcheggi).

Gli standard urbanistici reperiti mediante strumenti di pianificazione attuativa e relative convenzioni di attuazione concorreranno alla dotazione complessiva del Comune di spazi per attrezzature pubbliche di uso ed interesse pubblico o generale.

Le aree e le attrezzature oggetto di cessione gratuita o di costituzione di servitù di uso pubblico, reperite mediante gli strumenti urbanistici attuativi, dovranno avere un'estensione, una localizzazione e una funzionalità ritenute opportune dall'Amministrazione in relazione ai programmi comunali. La rimanente parte potrà essere reperita attraverso attrezzature e servizi privati di uso e di interesse pubblico o generale, realizzati e gestiti in regime di convenzionamento di cui al successivo art. 29. In tale ultima ipotesi, la convenzione dovrà necessariamente prevedere che all'atto della propria scadenza, le aree e le attrezzature sulle stesse realizzate e mantenute in buono stato saranno gratuitamente acquisite al patrimonio comunale assieme a tutte le reti di sottoservizi ivi esistenti di qualsiasi tipo ed età ugualmente mantenute in buono stato.

La presente disposizione si applica anche agli interventi realizzati con Titolo Edilizio Convenzionato quale alternativa al Piano Attuativo come ammesso dall'art. 9 delle N.T.A.

NORME TECNICHE DI ATTILAZIONE			AGGIORNAMENTO	FOGLIO
		Novembre 2008	Luglio 2011	33 di 188
CONSULENTE IN ECOLOGIA APPLICATA	CONSULENTE GEOLOGICO	CONSULENTE ACUSTICO	CONSULENTE SISTEMA AGRICOLO	CONSULENTE SETTORE COMMERCIALE
Dott. Gianluca Vicini	ENGEO srl – Dott. Carlo Caleffi	ECONORD srl	Dott. Nicola Balboni	AST&P
POLARIS - Studio Associato - Via Pietro Verri, 33 – 46100 Mantova – Tel. 0376.248808 – Fax 0376.248807 – e-mail: polaris@polarisstudioassociato.com				PROF. ING. UGO BERNINI

### Art. 26. Prescrizioni per la localizzazione di aree per attrezzature pubbliche e di interesse pubblico o generale negli interventi subordinati a Titolo Edilizio Convenzionato

Per tutti gli interventi subordinati a Titolo Edilizio Convenzionato, ivi compresi i casi di mutamento di destinazione d'uso urbanisticamente rilevante di cui all'art. 7 delle N.T.A., è ammesso il ricorso alla monetizzazione, in alternativa alla cessione gratuita al Comune e all'asservimento ad uso pubblico delle aree a standard. Dette aree dovranno essere prioritariamente individuate all'interno del comparto di intervento, fatta salva la possibilità di utilizzare aree esterne laddove non risulti possibile il reperimento in loco ed in accordo con l'Amministrazione Comunale.

È escluso il ricorso alla monetizzazione, fatto salva la richiesta da parte dell'Amministrazione Comunale, per tutti casi in cui si dia luogo all'insediamento di nuove superfici destinate alla funzione terziario/commerciale per esercizi eccedenti le Medie strutture di vendita di 2° livello.

Con il presente P.G.T. tutte le reti di sottoservizi esistenti e presenti sul territorio e non segnalate divengono di proprietà del Comune.

#### Art. 27. Aree destinate ad opere per la mobilità e la viabilità

Il Piano dei Servizi individua le aree destinate a:

- viabilità esistente e di progetto;
- servizi di tipo ferroviario (linee e stazioni);
- percorsi idroviari;
- · percorsi ciclabili;
- servizi tecnologici aerei, di superficie e di sottosuolo, quali impianti elettrici, di trasmissione, oleodotti, metanodotti e simili.

Le previsioni del Piano dei Servizi che individuano aree per la mobilità e la viabilità di progetto costituiscono vincolo preordinato all'esproprio secondo le specifiche di seguito esposte.

Le opere previste sulle aree di cui al presente articolo potranno essere realizzate direttamente dall'Amministrazione Comunale, da altri Enti Pubblici a ciò competenti, nonché da privati in esecuzione di piani attuativi o di impegni assunti con Titolo Edilizio Convenzionato.

### Art. 28. Aree ed attrezzature pubbliche o di interesse pubblico o generale di proprietà pubblica e/o soggette a vincolo preordinato all'esproprio

Comprendono aree destinate ad attrezzature pubbliche o di interesse pubblico o generale già di proprietà pubblica o gravate da servitù di uso pubblico o comunque destinate ad essere acquisite alla piena disponibilità dell'Amministrazione Comunale con i relativi sottoservizi e reti tecnologiche. Tali aree concorrono a costituire la dotazione di aree per attrezzature pubbliche o di interesse pubblico o generale di cui ai precedenti articoli.

In particolare, in tali aree possono essere insediate tutte le seguenti funzioni:

- servizi per l'assistenza all'infanzia e l'istruzione obbligatoria;
- servizi per l'istruzione superiore, universitaria e la ricerca scientifica;
- · verde pubblico naturale e attrezzato;
- parcheggi pubblici o di uso pubblico;
- servizi per la salute;
- servizi per lo sport, gli spettacoli, la persona e il tempo libero;
- servizi per il ristoro, l'alloggio e l'ospitalità per categorie bisognose quali studenti e anziani;
- infrastrutture tecnologiche di interesse comune;
- servizi pubblici o di interesse generale quali uffici e altre strutture da destinare a enti pubblici e parapubblici o aziende svolgenti servizio pubblico;

NORME TECNICHE DI ATTUAZIONE			AGGIORNAMENTO Luglio 2011	FOGLIO 34 di 188
CONSULENTE IN ECOLOGIA APPLICATA	CONSULENTE GEOLOGICO	CONSULENTE ACUSTICO	CONSULENTE SISTEMA AGRICOLO	CONSULENTE SETTORE COMMERCIALE
Dott. Gianluca Vicini	ENGEO srl – Dott. Carlo Caleffi	ECONORD srl	Dott. Nicola Balboni	AST&P
POLARIS - Studio Associato - Via Pietro Verri, 33 - 46100 Mantova - Tel. 0376.248808 - Fax 0376.248807 - e-mail: polaris@polarisstudioassociato.com				PROF. ING. UGO BERNINI

È tassativamente escluso l'insediamento sulle presenti aree di strutture, attrezzature e/o servizi che non rivestano funzione pubblica, di interesse pubblico o generale secondo le indicazioni di cui ai punti precedenti.

Dovranno comunque essere rispettate eventuali disposizioni di dettaglio previste dal P.d.R. in sede di disciplina dei singoli ambiti in cui ricadono le aree di cui al presente articolo.

Nelle aree di cui al presente articolo sono ammissibili tutti gli interventi di manutenzione ordinaria e straordinaria, di restauro, e risanamento conservativo, ristrutturazione edilizia di strutture già esistenti e nuove costruzioni.

L'Amministrazione Comunale, in sede di progettazione, dovrà comunque rispettare le prescrizioni dettate dal Piano delle Regole per gli ambiti territoriali in cui si inseriscono le aree di cui al presente articolo.

Sugli immobili di proprietà dell'Amministrazione militare sono consentiti da parte della stessa interventi edilizi per la permanenza delle attuali funzioni, sino a quando non saranno intervenuti accordi per la dismissione degli immobili da parte dell'Amministrazione militare e l'eventuale acquisizione da parte del Comune.

Sulle aree ed immobili di proprietà dell'Amministrazione Comunale, la realizzazione delle attrezzature e la gestione dei servizi di cui al presente articolo potrà essere affidata a terzi (soggetti privati, Enti diversi dall'Amministrazione Comunale, società miste, ecc), previa stipula di apposita convenzione.

Gli immobili destinati ad attrezzature religiose (identificati in cartografia del Piano dei Servizi con apposita simbologia, ivi compresa la residenza dei Ministri del culto e del personale di custodia, nonché eventuali attrezzature complementari, sono da intendere come attrezzature pubbliche, fermo restando che la funzione pubblica è soddisfatta attraverso l'attività di servizio e di interesse comune svolta dall'Ente Religioso; le aree, acquisite dal Comune mediante espropriazione o a seguito di cessione volontaria da parte di proprietari delle stesse e destinate, come standard, ad attrezzature di culto, sono da attribuire in proprietà all'Ente istituzionalmente competente con conforme vincolo da trascrivere nei registri immobili.

Le aree e gli immobili di cui al precedente comma concorrono, ai sensi dell'art. 71, L.R. 12/2005 e s.m.i, a costituire la dotazione comunale di aree per attrezzature pubbliche o di interesse pubblico o generale di cui ai precedenti articoli.

L'allestimento di campi di sosta o transito per i nomadi, ai sensi dell'art. 8, comma 2. lett. e-ter), L.R. 12/2005 e s.m.i, è ammesso unicamente sulle aree a tale scopo eventualmente individuate dal Documento di Piano.

#### Art. 29. Aree per servizi privati di interesse pubblico o generale

Comprendono aree destinate ad attrezzature e servizi di proprietà di privati ma di interesse pubblico o generale.

Si definiscono attrezzature e servizi privati di interesse pubblico o generale quelli aventi funzione integrativa delle attrezzature e dei servizi pubblici secondo l' elenco di attività di seguito riportate:

- centri di ricerca, sviluppo, innovazione e per l' impresa;
- attrezzature per l'istruzione, la formazione, culturali, ricreative, politiche, sindacali e di categoria;
- parco e verde attrezzato;
- attrezzature sportive e per il tempo libero;
- attrezzature sanitarie;
- attrezzature per l'infanzia (asili nido e similari);
- residenze speciali (case per studenti, anziani e categorie disagiate, alloggi di servizio);
- parcheggi di uso pubblico;
- attrezzature a servizio di attività produttive;
- · impianti tecnologici.

Dovranno comunque essere rispettate eventuali disposizioni di dettaglio previste dal P.d.R. in sede di disciplina dei singoli ambiti in cui ricadono le aree di cui al presente articolo.

NORME TECNICHE DI ATTUAZIONE			AGGIORNAMENTO Luglio 2011	FOGLIO 35 di 188
			Lugilo 2011	35 UI 100
CONSULENTE IN ECOLOGIA APPLICATA	CONSULENTE GEOLOGICO	CONSULENTE ACUSTICO	CONSULENTE SISTEMA AGRICOLO	CONSULENTE SETTORE COMMERCIALE
Dott. Gianluca Vicini	ENGEO srl – Dott. Carlo Caleffi	ECONORD srl	Dott. Nicola Balboni	AST&P
POLARIS - Studio Associato - Via Pietro Verri, 33 – 46100 Mantova – Tel. 0376.248808 – Fax 0376.248807 – e-mail: polaris@polarisstudioassociato.com				PROF. ING. UGO BERNINI

Le aree e le attrezzature di cui al presente articolo possono concorrere a costituire la dotazione di aree per attrezzature pubbliche o di interesse pubblico o generale di cui ai precedenti articoli qualora i servizi ivi insediati siano prestati in regime di convenzionamento con la Pubblica Amministrazione, ivi comprese le forme di accreditamento di competenza di Enti diversi dal Comune previste dalla normativa vigente per il servizio di cui trattasi.

Per quanto riguarda i servizi a riconoscimento comunale, la convenzione di cui al paragrafo precedente dovrà indicare:

- la destinazione d'uso, la superficie lorda di pavimento e le caratteristiche tipologiche e architettoniche delle attrezzature;
- l'obbligo di mantenere la destinazione d'uso prevista per l'intero periodo convenzionato, fatta salva comunque la possibilità di modificare la medesima destinazione d'uso, purché nell'ambito di quelle ammesse dal presente articolo ed in accordo con l'Amministrazione Comunale:
- la durata del convenzionamento pari ad almeno 20 anni ed eventuali modalità di rinnovo e/o di subentro di terzi;
- le modalità di gestione del servizio e delle attrezzature al fine di garantire la effettiva fruibilità degli stessi da parte della collettività interessata:
- l'applicazione di sanzioni a carico del titolare del servizio e delle attrezzature o suoi eventuali aventi causa per l'inosservanza degli obblighi
  assunti con la convenzione.

Per i servizi assoggettati a forme di accreditamento di competenza di Enti diversi dal Comune, ferma restando l'applicazione delle rispettive normative di settore, è in facoltà dell'Amministrazione Comunale subordinare la formazione del titolo abilitativo edilizio alla stipula di convenzione integrativa recante uno o più degli elementi indicati al presente comma.

Fatta salva la disciplina di dettaglio eventualmente stabilita dal P.d.R. per i singoli ambiti in cui ricadono le aree di cui al presente articolo, sulle stesse sono ammissibili interventi di manutenzione ordinaria e straordinaria, di restauro e risanamento conservativo, di ristrutturazione edilizia e urbanistica, nonché di nuova costruzione.

#### PARAMETRI ED INDICI PER L'EDIFICAZIONE

Fatta salva la disciplina di dettaglio eventualmente stabilita dal P.d.R. per i singoli ambiti in cui ricadono le aree di cui al presente e al precedente articolo, per gli interventi di ristrutturazione urbanistica e di nuova costruzione dovranno osservarsi i seguenti indici e parametri:

#### AREE G e GS – AREE PER ATTREZZATURE, SERVIZI ED IMPIANTI DI INTERESSE GENERALE E PER LA SICUREZZA

La Zona G e GS ricomprende le aree per attrezzature, servizi ed impianti di interesse pubblico generale, sia esistenti che di progetto con gestione sia di Enti pubblici che di soggetti privati o Società miste pubblico-private, quali per esempio:

- istruzione superiore all'obbligo (pubblici o privati parificati), istituti universitari, servizi assimilati;
- attrezzature sanitarie, socio-assistenziali ed ospedaliere: istituti ospedalieri, funzioni ambulatoriali di natura pubblica o privata e sedi
  sociosanitarie, presidi sanitari e servizi assimilabili, attrezzature ricettive per l'ospitalità (come motel e strutture per pernottamento e
  soggiorno);
- parchi pubblici urbani.
- attrezzature e servizi di interesse pubblico generale
- parchi urbani e territoriali: in tali ambiti è ammessa la costruzione di attrezzature per servizi di livello sovracomunale, individuando le relative aree di pertinenza nella misura massima del 15% dell'estensione territoriale; sono altresì consentite le costruzioni necessarie per la manutenzione, la gestione degli ambiti a verde e per le necessità minime dell'utenza;
- servizi speciali di interesse generale e territoriale: servizi tecnologici ed assimilabili: in considerazione delle specifiche esigenze tecnicofunzionali dei singoli interventi e/o degli impianti, la edificazione non deve rispettare parametri edificatori ad eccezione delle norme generali sulle distanze.

NORME TECNICHE DI ATTIIAZIONE		DATA EMISSIONE	AGGIORNAMENTO	FOGLIO
		Novembre 2008	Luglio 2011	36 di 188
CONSULENTE IN ECOLOGIA APPLICATA	CONSULENTE GEOLOGICO	CONSULENTE ACUSTICO	CONSULENTE SISTEMA AGRICOLO	CONSULENTE SETTORE COMMERCIALE
Dott. Gianluca Vicini	ENGEO srl – Dott. Carlo Caleffi	ECONORD srl	Dott. Nicola Balboni	AST&P
POLARIS - Studio Associato - Via Pietro Verri, 33 - 46100 Mantova - Tel. 0376.248808 - Fax 0376.248807 - e-mail: polaris@polarisstudioassociato.com				PROF. ING. UGO BERNINI

In tali zone è consentito, compatibilmente con l'interesse pubblico e fatto salvo il parere vincolante dell'Amministrazione Comunale, l'insediamento di esercizi di vicinato (ESV) e di medie strutture di vendita di 1° livello (MSV-), residenza ed attività privata, ed indicativamente entro il limite massimo del 30% della SIp ammessa.

Le destinazioni d'uso prevalenti sono quelle attinenti i servizi di interesse pubblico classificati nella categoria U5.

In base a quanto disposto nell'art. 40 della L.R. 12/05 è prevista la possibilità di costruire in deroga agli strumenti di pianificazione per edifici ed impianti pubblici o di interesse pubblico, previa deliberazione del Consiglio Comunale e senza necessità di nulla – osta regionale.

Tale deroga, nel rispetto delle normative igienico sanitarie e di sicurezza, può riguardare esclusivamente i limiti di densità edilizia, di altezze e di distanza tra i fabbricati stabiliti dal Piano delle Regole e dagli Strumenti Attuativi.

Le destinazioni d'uso attuabili con intervento diretto devono ottemperare ai seguenti indici urbanistici ed alle seguenti prescrizioni:

- Uf = 1,2 mq/mq
- Rc = 50%
- Hmax = 20,00 ml
- Cu = B/M
- Ip ≥ 40%
- aree permeabili sistemate a verde
- particolare cura nel mantenere ed incentivare le alberature ad alto fusto esistenti;
- distanza minima dai confini di proprietà e/o di zona:
  - quella esistente per le parti edificate;
  - 5,00 m per le nuove costruzioni e gli ampliamenti nel rispetto di h/l;
- distanza minima dalle strade:
  - quella esistente per le parti edificate;

Destinazione d'uso prevalente: U5a, U5b, U5c, U5e e U5f se compatibili territorialmente con l'intorno.

Destinazione d'uso escluse: U3, U4, U5d, U5f.

#### AREE PER ATTREZZATURE ED IMPIANTI PUBBLICI E/O DI INTERESSE COMUNALE

In tale zona sono ricompresse le aree esistenti e di progetto per la realizzazione dei servizi e delle infrastrutture comunali e di quartiere (di interesse locale), sia pubbliche che private di uso pubblico, indicate con specifiche simbologie sulle tavole:

- M attrezzature culturali, assistenziali, sociali, sanitarie e amministrative
- I attrezzature e servizi per l'istruzione (asili nido, scuole materne, scuole dell'obbligo)
- V S verde pubblico attrezzature e servizi per attività sportive
- P spazi per la sosta
- T attrezzature tecnologiche
- R attrezzature religiose di culto
- C strutture cimiteriali
- PP servizi ed attrezzature private di uso pubblico

Gli usi esclusi sono tutti quelli che non hanno attinenza con i servizi e con le opere di urbanizzazione secondaria. Non necessariamente gli usi pubblici ammessi devono essere di proprietà pubblica.

NORME TECNICHE DI ATTILAZIONE			AGGIORNAMENTO	FOGLIO
		Novembre 2008	Luglio 2011	37 di 188
CONSULENTE IN ECOLOGIA APPLICATA	CONSULENTE GEOLOGICO	CONSULENTE ACUSTICO	CONSULENTE SISTEMA AGRICOLO	CONSULENTE SETTORE COMMERCIALE
Dott. Gianluca Vicini	ENGEO srl – Dott. Carlo Caleffi	ECONORD srl	Dott. Nicola Balboni	AST&P
POLARIS - Studio Associato - Via Pietro Verri, 33 - 46100 Mantova - Tel. 0376.248808 - Fax 0376.248807 - e-mail: polaris@polarisstudioassociato.com				PROF. ING. UGO BERNINI

È ammessa sia la realizzazione che la gestione sia di Enti pubblici che di soggetti privati o Società miste pubblico-private.

I criteri ed i parametri relativi alle strutture edificabili sono stabiliti dal progetto dell'opera da eseguire sulle zone del presente articolo con il rispetto dei soli seguenti limiti massimi:

- Uf = 1,2 mq/mq
- Rc = 50%
- Hmax = m.16,00
- Cu = B/M
- Ip = 50%
- · Parcheggi pari al 25% di Slp
- distanza minima dalle strade = quella esistente per le parti edificate
- distanza dai confini di proprietà = 5,00 m

La realizzazione delle attrezzature di interesse comune spetta alla Pubblica Amministrazione, alle Aziende Pubbliche ed agli Enti preposti, sia pubblici che privati, per quanto di competenza. Gli enti privati dovranno sottoporsi agli indirizzi e criteri forniti dall'Amministrazione Comunale. Le attrezzature religiose, contrassegnate da apposito simbolo "R", sono così definite:

- immobili destinati al culto anche se articolati in più edifici;
- immobili destinati all'abitazione dei ministri del culto e del personale di servizio;
- immobili adibiti, nell'esercizio del ministero pastorale ad attività educative, culturali, sociali, ricreative e di ristoro, che non abbiano fini di lucro.

Le aree per servizi religiosi prospicienti le chiese individuate con apposito simbolo sono da considerarsi aree destinate ad accogliere attrezzature pubbliche o di uso pubblico a carattere religioso e complementari.

In queste aree è consentita, nel rispetto degli indici sopraprecisati, la realizzazione di opere parrocchiali che si rendessero necessarie, fermi restando i vincoli derivanti sia dall'esigenza di un corretto inserimento delle opere e dei manufatti nel contesto edificato esistente, sia dalla necessità di tutelare e salvaguardare gli edifici classificati di valore monumentale e/o tipologico-architettonico.

In tutte le aree standard è consentito l'intervento sia pubblico che privato. I progetti dovranno essere assoggettati al parere della Commissione del Paesaggio Comunale.

In tali aree è ammessa anche la concessione a Cooperative, Associazioni ed Enti, sia pubblici che privati, che costruendo l'edificio e/o gli impianti a proprie spese su area pubblica con progetto conforme alle esigenze dell'Amministrazione Comunale, assumano la gestione del servizio rispettandone i fini sociali, per un numero di anni non superiore a 90, garantendo in questo periodo l'indirizzo e il controllo pubblico sul servizio ed un coefficiente di pubblica utilità Cpu ≥ 1,1; scaduto il termine della concessione, il Comune entra automaticamente in piena proprietà dell'edificio e/o degli impianti e termina ogni suo obbligo nei confronti del Concessionario che ne cessa l'uso o potrà richiedere il rinnovo della concessione.

In tali zone è consentito, compatibilmente con l'interesse pubblico, l'insediamento di esercizi di vicinato (ESV) e di medie strutture di vendita di 1° livello (MSV-), strutture ricettive, ricreative, ludiche, residenza e attività privata, nei limiti del 30% della SIp massima ammissibile.

Le destinazioni d'uso prevalenti sono quelle attinenti i servizi di interesse pubblico classificati nella categoria U5.

Destinazione d'uso prevalente: U5a, U5b, U5c, U5e e U5f se compatibili territorialmente con l'intorno.

Destinazione d'uso escluse: U3, U4, U5d.

Ad eccezione delle attrezzature per il culto, la realizzazione delle presenti attrezzature e servizi è subordinata alla definizione di una convenzione o accordo tra i privati o gli enti interessati con il Comune atta a regolare le caratteristiche tecniche, i tempi di realizzazione, le modalità d'uso ed i parametri di esecuzione di opera pubblica e di uso pubblico o a prevalente interesse pubblico.

NORME TECNICHE DI ATTI IAZIONE			AGGIORNAMENTO	FOGLIO
		Novembre 2008	Luglio 2011	38 di 188
CONSULENTE IN ECOLOGIA APPLICATA	CONSULENTE GEOLOGICO	CONSULENTE ACUSTICO	CONSULENTE SISTEMA AGRICOLO	CONSULENTE SETTORE COMMERCIALE
Dott. Gianluca Vicini	ENGEO srl – Dott. Carlo Caleffi	ECONORD srl	Dott. Nicola Balboni	AST&P
POLARIS - Studio Associato - Via Pietro Verri, 33 - 46100 Mantova - Tel. 0376.248808 - Fax 0376.248807 - e-mail: polaris@polarisstudioassociato.com			PROF. ING. UGO BERNINI	

Nelle aree per pubblici servizi prospicienti zone produttive/economiche in genere o provenienti da cessioni relative all'attuazione di piani di lottizzazione economici oltre i necessari parcheggi e barriere verdi atte a mitigare l'impatto verso l'ambiente circostante, potranno essere realizzati altresì:

- impianti tecnologici comuni al servizio delle attività produttive;
- servizi di carattere direzionale terziario;
- servizi di ristorazione collettiva, auditorium, pubblici spettacoli.

Le aree per servizi sono definite nel loro uso in generale dal simbolo contenuto negli elaborati grafici all'interno della campitura, fatta salva la possibilità dell'Amministrazione comunale di attuare interventi pubblici anche in deroga a tale previsione senza che ciò costituisca variante allo strumento urbanistico. Le aree per attrezzature tecnologiche comunali sono riservate alla manutenzione, all'ampliamento e alla nuova realizzazione dei servizi a rete e dei servizi tecnologici in rapporto alle specifiche simbologie riportate sulle tavole.

Gli usi prevalenti sono:

- servizi tecnologici (servizi a rete) ed i servizi tecnici urbani;
- i depositi comunali;
- le stazioni per l'autotrasporto pubblico, le sedi, gli uffici e le rimesse delle aziende di trasporto pubblico;
- gli impianti di depurazione e quelli eventuali di smaltimento e trattamento dei rifiuti solidi urbani;
- gli alloggi di custodia, sorveglianza degli impianti, gli uffici aziendali ed eventuali residenza in quota, parte quando ritenuti necessari dall'Amministrazione Comunale.

Tali impianti ed attrezzature possono essere realizzati e gestiti da enti pubblici o privati; in quest'ultimo caso l'intervento è subordinato alla definizione di una convenzione con il Comune che ne regoli le caratteristiche tecniche, i tempi di realizzazione e le modalità d'uso.

Per comprovate esigenze tecniche e di pubblica utilità, attrezzature ed impianti di interesse pubblico possono essere legittimamente realizzati anche in altre zone, quando sia dimostrata la non idoneità delle zone previste dal P.G.T.

Nella progettazione ed esecuzione degli interventi interessanti le presenti aree, dovrà sempre essere assicurato il ricorso a soluzioni che garantiscano un corretto inserimento nel contesto urbanizzato, la migliore funzionalità delle strutture, anche prevedendo, tenuto conto delle concrete esigenze di infrastrutture di supporto (in particolare: viabilità, verde e parcheggi) generate dalla realizzazione delle attrezzature, le opportune opere di urbanizzazione.

Nelle aree destinate a servizi valgono le seguenti regole generali:

- le aree scoperte devono essere destinate a giardino con almeno un albero ad alto fusto ogni 100 mq di superficie fondiaria;
- devono essere previste idonee aree a parcheggio dimensionate in funzione dell'utenza e del personale addetto. Le aree a parcheggio realizzate in superficie devono essere realizzate con pavimentazioni filtranti ed opportunamente piantumate con almeno un albero ogni 4 6 posti auto;
- tutti i parcheggi ad uso pubblico devono essere provvisti delle necessarie infrastrutture a rete e di adeguata illuminazione nel rispetto della normativa vigente in materia, privilegiando l'installazione di impianti autoalimentati a pannelli fotovoltaici.

Nelle aree destinate a verde e attrezzature per lo sport quali parchi di quartiere, giardini pubblici, spazi per il gioco e relative attrezzature di servizio complementari, attrezzature sportive e relative attrezzature di servizio complementari e/o destinazioni assimilabili valgono i seguenti parametri urbanistici:

- per le aree comprese nei parchi, giardini pubblici e spazi per il gioco:
  - Uf = 0,20 mq/mq
  - Hmax = 4,50 ml
- per le attrezzature sportive:
  - Uf = 0,80 mq/mq
  - Hmax = 12,50 m e comunque secondo l'esigenza tecnica di ogni impianto

NORME TECNICHE DI ATTI IAZIONE		DATA EMISSIONE	AGGIORNAMENTO	FOGLIO
		Novembre 2008	Luglio 2011	39 di 188
CONSULENTE IN ECOLOGIA APPLICATA	CONSULENTE GEOLOGICO	CONSULENTE ACUSTICO	CONSULENTE SISTEMA AGRICOLO	CONSULENTE SETTORE COMMERCIALE
Dott. Gianluca Vicini	ENGEO srl – Dott. Carlo Caleffi	ECONORD srl	Dott. Nicola Balboni	AST&P
POLARIS - Studio Associato - Via Pietro Verri, 33 - 46100 Mantova - Tel. 0376.248808 - Fax 0376.248807 - e-mail: polaris@polarisstudioassociato.com		PROF. ING. UGO BERNINI		

Per tutti gli interventi sulle aree oggetto del presente articolo, siano essi interventi su edifici esistenti o di nuova costruzione, non è ammessa, in assenza di convenzionamento con l'Amministrazione Comunale o accreditamento da parte dell'Ente competente, un uso diverso da quello presente nell'area tra le destinazioni di cui ai precedente commi.

#### Art. 30. Progetti speciali del Piano dei Servizi

Sono i progetti di competenza dell'Amministrazione Comunale finalizzati al recupero, potenziamento e valorizzazione delle attrezzature e degli spazi pubblici e/o d'uso pubblico, esistenti o previsti, che concorrono al miglioramento quantitativo e qualitativo della dotazione di servizi e attrezzature pubbliche dei centri abitati di Curtatone. Una apposita relazione, da inserire negli aggiornamenti annuali del piano triennale delle opere pubbliche, fornirà indicazioni sullo stato di avanzamento dei progetti e sul relativo stato di attuazione. I progetti speciali possono essere promossi o attuati non solo dal Comune ma anche da altri soggetti, istituzionali e non, di concerto con l'Amministrazione. I progetti speciali del Piano dei Servizi sono articolati nelle seguenti categorie:

#### 1. PROGETTI DI POTENZIAMENTO

- 1. Potenziamento e valorizzazione del Polo Scolastico Comunale esistente di Buscoldo;
- 2. Realizzazione e potenziamento del nuovo Polo Scolastico Primario di Levata;
- 3. Potenziamento e valorizzazione del Polo Sportivo/Ricreativo di Levata;
- 4. Realizzazione di "campi" di pannelli fotovoltaici:
  - nei pressi dell'area cimiteriale di Buscoldo
  - all'interno della rotatoria tra la ex S.S. 420 sabbionetana e via Parri
  - nel parcheggio adiacente la linea ferroviaria Mn Mo in Levata
  - coperture di edifici pubblici e/o parcheggi e/o piazzali pubblici e/o di uso pubblico di idonee dimensioni
- 5. Riqualificazione del centro abitato storico di Levata.

#### 2. AMBITI DEI PROGETTI SPECIALI

- A. "Borgo delle Grazie" Sistema ricettivo della componente religiosa, turistica e naturalistica correlata al Santuario della Beata Vergine delle Grazie e alla riserva delle Valli del Mincio;
- B. "Ecomuseo Risorgimentale della Battaglia";
- C. "Paleoalveo del Mincio" Valorizzazione e potenziamento della Rete Ecologica del paleoalveo del fiume Mincio;
- D. "Borgo dei Toscani" Cittadella della salute;
- E. Potenziamento e ampliamento del Centro Sportivo e Ricreativo "Oasi/Boschetto", di valenza sovralocale, con la realizzazione, nell'area limitrofa ad ovest, del nuovo spazio a parco, del parcheggio e della nuova chiesa interfrazionale (Montanara, Eremo San Silvestro);
- F. Bosco Urbano di compensazione;
- G. Consolidamento e valorizzazione della struttura socio-sanitaria-assistenziale per diversamente abili di interesse regionale "Casa del Sole";
- I. Percorsi e collegamenti per la messa in rete dei servizi:
  - a. Percorso del Pellegrino
  - b. Percorso Grazie Buscoldo Cesole
  - c. Percorso Buscoldo San Silvestro
  - d. Percorso Curtatone Montanara San Silvestro Levata
  - e. Percorsi secondari

NORME TECNICHE DI ATTIIAZIONE		DATA EMISSIONE	AGGIORNAMENTO	FOGLIO
		Novembre 2008	Luglio 2011	40 di 188
CONSULENTE IN ECOLOGIA APPLICATA	CONSULENTE GEOLOGICO	CONSULENTE ACUSTICO	CONSULENTE SISTEMA AGRICOLO	CONSULENTE SETTORE COMMERCIALE
Dott. Gianluca Vicini	ENGEO srl – Dott. Carlo Caleffi	ECONORD srl	Dott. Nicola Balboni	AST&P
POLARIS - Studio Associato - Via Pietro Verri, 33 - 46100 Mantova - Tel. 0376.248808 - Fax 0376.248807 - e-mail: polaris@polarisstudioassociato.com			PROF. ING. UGO BERNINI	

Di seguito vengono descritti in modo dettagliato e sintetico gli interventi e gli obiettivi specifici di tutti i progetti speciali del Piano dei Servizi.

#### 1. POTENZIAMENTO E VALORIZZAZIONE DEL POLO SCOLASTICO COMUNALE ESISTENTE DI BUSCOLDO

Predisposizione di un programma di interventi finalizzati al potenziamento e alla valorizzazione del Polo Scolastico Comunale di Buscoldo, con particolare attenzione ai seguenti obiettivi:

- adeguamento, completamento e potenziamento delle strutture scolastiche esistenti, in rapporto anche al fabbisogno comunale e alle moderne e innovative esigenze della formazione, al fine di elevare l'eccellenza e la qualità del Polo;
- eventuale ampliamento, innovazione e integrazione delle funzioni scolastiche e parascolastiche esistenti;
- qualificazione del sistema di accessibilità veicolare e ciclopedonale al Polo Scolastico e alle aree di sosta al contorno;
- adeguamento e potenziamento delle opere a rete, eventualmente carenti;
- individuazione degli interventi di completamento e di integrazione delle attrezzature esistenti.

#### 2. REALIZZAZIONE E POTENZIAMENTO DEL NUOVO POLO SCOLASTICO PRIMARIO DI LEVATA

Attuazione delle previsioni realizzative inerenti il Polo Scolastico Primario di Levata, ricomprese nel Programma Integrato di Intervento "Edera", con particolare attenzione all'integrazione e realizzazione dei servizi accessori e complementari. L'intervento ha la finalità di risolvere le criticità all'attuale sede della Scuola Primaria di Levata. Dagli accordi intercorsi in base al protocollo di intesa intercomunale fra Curtatone e Virgilio, l'Amministrazione ha deciso di provvedere, per questa frazione, alla realizzazione di una nuova scuola primaria costituita da dieci aule oltre ai laboratori, prevedendo anche la possibilità di un futuro ampliamento con tre ulteriori sezioni.

#### 3. POTENZIAMENTO E VALORIZZAZIONE DEL POLO SPORTIVO/RICREATIVO DI LEVATA

Predisposizione di un Programma di Intervento finalizzato al consolidamento, potenziamento e valorizzazione funzionale del Polo Sportivo/Ricreativo di Levata, con particolare attenzione ai seguenti obiettivi:

- individuazione delle funzioni utili al rafforzamento e potenziamento del Polo, con particolare attenzione ai servizi sportivi e ricreativi, alla dotazione di verde, alle attrezzature sportive, anche non agonistiche e alle funzioni di aggregazione sociale;
- completamento dei collegamenti ciclopedonali, al fine di migliorare l'accessibilità e la messa in rete con le altre aree destinate a servizi;
- completamento, potenziamento e valorizzazione della sistemazione a verde degli spazi scoperti, anche realizzati con la creazione di un'area boscata potenzialmente favorevole e funzionale ad attività ricreative e aggregative.

#### 4. REALIZZAZIONE DI "CAMPI" DI PANNELLI FOTOVOLTAICI:

Attuazione del programma di realizzazione di campi di pannelli fotovoltaici del Comune di Curtatone, da localizzare prioritariamente:

- nei pressi dell'area cimiteriale
- all'interno della rotatoria tra la ex S.S. 420 Sabbionetana e via Parri
- nel parcheggio adiacente la linea ferroviaria Mantova Modena in Levata
- coperture di edifici pubblici e/o parcheggi e/o piazzali pubblici e/o di uso pubblico di idonee dimensioni

Predisposizione di un successivo programma di intervento con l'obiettivo di incentivare la realizzazione di ulteriori interventi, sia pubblici che privati o misti, nel settore dei pannelli fotovoltaici, sia di piccole che di ampie dimensioni, utilizzando soprattutto aree dismesse, coperture industriali, grandi spazi a parcheggio, siano essi pubblici, privati, o privati di uso pubblico (parcheggi Tosano, Comet, Quattro Venti, etc.), con particolare attenzione all'inserimento paesaggistico.

NORME TECNICHE DI ATTILAZIONE		DATA EMISSIONE	AGGIORNAMENTO	FOGLIO
		Novembre 2008	Luglio 2011	41 di 188
CONSULENTE IN ECOLOGIA APPLICATA	CONSULENTE GEOLOGICO	CONSULENTE ACUSTICO	CONSULENTE SISTEMA AGRICOLO	CONSULENTE SETTORE COMMERCIALE
Dott. Gianluca Vicini	ENGEO srl – Dott. Carlo Caleffi	ECONORD srl	Dott. Nicola Balboni	AST&P
POLARIS - Studio Associato - Via Pietro Verri, 33 - 46100 Mantova - Tel. 0376.248808 - Fax 0376.248807 - e-mail: polaris@polarisstudioassociato.com			PROF. ING. UGO BERNINI	

#### 5. RIQUALIFICAZIONE DEL CENTRO ABITATO STORICO ABITATO DI LEVATA

Riqualificazione del centro abitato storico di Levata, mediante l'attuazione del Programma Integrato di Intervento previsto per l'ambito di trasformazione ATR 601, consistente nella ristrutturazione urbanistica dell'area "ex Comac", integrata da due aree di proprietà comunale, l'area su cui sorge l'attuale Scuola Primaria e l'area dell'attuale Sala Civica. L'intervento prevede la realizzazione di una nuova piazza, che favorirà la costituzione di uno spazio urbano aggregativo funzionale alla fruizione pedonale, permetterà lo sviluppo di rapporti di socializzazione e consentirà la nascita di uno spazio definito, qualificato e di forte identità, secondo quanto previsto dall'ambito di trasformazione ATR 601.

A. "BORGO DELLE GRAZIE" – Sistema ricettivo della componente religiosa, turistica e naturalistica correlata al Santuario della Beata Vergine delle Grazie e alla riserva delle Valli del Mincio

Predisposizione di un Programma di Intervento generale esteso al nucleo abitato di Grazie, che preveda di consolidare, potenziare e valorizzare il sistema territoriale del borgo antico, quale sistema ricettivo in grado di rispondere alla domanda generata dalla componente turistica, religiosa, popolare e naturalistica focalizzata sul complesso religioso del Santuario della Beata Vergine delle Grazie, oltreché sulla Riserva naturale delle "Valli del Mincio".

Il Programma, esteso sia alla componente privata, pubblica o mista pubblico/privata, dovrà sviluppare i seguenti obiettivi:

- incentivare il recupero urbano del Borgo al fine di qualificare il già pregiatissimo contesto esistente sacro, storico, naturalistico e popolare. La funzione privilegiata da favorire è quella di consolidamento e di insediamento di attività turistico ricettive e del tempo libero, in grado di relazionarsi osmoticamente con l'elevata valenza paesaggistica, naturale e ambientale del sito, con la forte identità dei luoghi e con la mistica valenza del luogo sacro, anche in forte connessione e integrazione con gli ambiti circostanti (Mincio, Laghi, Valli del Mincio, Parco del Mincio, Mantova);
- sistemazione complessiva dei servizi e delle aree scoperte, sia in sede fissa che temporanea, funzionali alla fiera estiva, con un programma e un disegno unitario che comprenda sia le aree a valenza naturalistica, le aree di competenza di specifiche attrezzature, le infrastrutture, gli eventi e le aree per i parcheggi in sede fissa e temporanea;
- incentivazione degli interventi di manutenzione, recupero e ristrutturazione da parte dei privati, degli edifici esistenti, in relazione allo stato di conservazione, posti nel centro storico, in particolare di quelli che affacciano su "piazza del Santuario", al fine di incrementare la capacità ricettiva e di proposta turistica in senso lato del Borgo;
- manutenzione, recupero e ristrutturazione delle attrezzature, degli spazi e degli edifici pubblici esistenti, in relazione allo stato di conservazione, con individuazione degli interventi prioritari;
- incentivazione all'attuazione e alla realizzazione dell'ATEC 101 "Kilometro verde", con la delocalizzazione dell'attività zootecnica esistente, anche per facilitare la concretizzazione funzionale dell'ambito economico stesso;
- valorizzazione e potenziamento del collegamento funzionale con l'attracco fluvio lacustre esistente, di recente qualificazione e con le
  aree ed attrezzature limitrofe previste. Valorizzazione e potenziamento dei servizi offerti con realizzazione di percorsi integrati
  terra/acqua, con la messa in rete degli attracchi privati e/o pubblici, quali quelli delle Cerchie, delle Ostie, di Rivalta, di Baratti, della
  Canottieri Mincio, di Belfiore e di Ponte dei Mulini;
- completamento e qualificazione del sistema dell'accessibilità ciclopedonale, integrato con l'area attrezzata per i camper e con il sistema ricettivo di Grazie, quale punto di arrivo/partenza per i percorsi ciclopedonali turistici, anche di media e lunga percorrenza quali:
  - il lago di Garda e l'Alto mantovano (Rivalta Goito)
  - il percorso degli argini Mincio Po Oglio paleolaveo del Mincio o Cavata/Postumia
  - la rete ciclabile provinciale rappresentata nel P.T.C.P.
- realizzazione e completamento dei percorsi religiosi di breve distanza, quali:
  - il completamento del "Percorso del Pellegrino", prospiciente la ex S.S. 10 Padana Inferiore, da Grazie a Belfiore, al fine di connettersi con la rete urbana di Mantova

NORME TECNICHE DI ATTUAZIONE			AGGIORNAMENTO Luglio 2011	FOGLIO 42 di 188
CONSULENTE IN ECOLOGIA APPLICATA	CONSULENTE GEOLOGICO	CONSULENTE ACUSTICO	CONSULENTE SISTEMA AGRICOLO	CONSULENTE SETTORE COMMERCIALE
Dott. Gianluca Vicini	ENGEO srl – Dott. Carlo Caleffi	ECONORD srl	Dott. Nicola Balboni	AST&P
POLARIS - Studio Associato — Via Pietro Verri, 33 – 46100 Mantova – Tel. 0376.248808 – Fax 0376.248807 – e-mail: polaris@polarisstudioassociato.com		PROF. ING. UGO BERNINI		

- qualificazione del percorso di via Morante quale connessione con Buscoldo e l'area dell'Oglio Po
- qualificazione del percorso di via dei Toscani quale connessione con Montanara e il sistema ciclopedonale comunale
- connessione con il sistema ciclopedonale della "Grande Mantova"
- completamento, potenziamento e qualificazione del sistema della accessibilità veicolare, ciclopedonale e dei parcheggi, in particolar modo per l'evento annuale della "Fiera delle Grazie";
- adeguamento e potenziamento delle aree di sosta attrezzate per i commercianti ambulanti, in occasione della "Fiera delle Grazie", da
  posizionare nell'area a servizi esistente in via Fiera e via Martiri dell'Aldriga, con realizzazione di un sistema modulare fisso e una struttura
  plurifunzionale di informazione turistica di valenza provinciale;
- adeguamento, completamento e potenziamento delle opere a rete eventualmente carenti in sede fissa e in sede temporanea (rete di distribuzione energia elettrica, illuminazione pubblica, servizi di igiene pubblici).

#### B. "ECOMUSEO RISORGIMENTALE DELLA BATTAGLIA"

Predisposizione di un Programma di Intervento finalizzato alla costituzione e realizzazione dell' "Ecomuseo Risorgimentale della Battaglia di Montanara e Curtatone", in grado di individuare e valorizzare i luoghi della Battaglia di Montanara e Curtatone quale testimonianza di alto valore storico – culturale e civile, in occasione del 150esimo anniversario della costituzione dell'Unità d'Italia.

L'Ecomuseo perseguirà i seguenti obiettivi:

- individuazione e valorizzazione degli elementi identificativi dei luoghi della Battaglia Risorgimentale di Curtatone e Montanara, coniugandoli con le peculiari caratteristiche paesaggistiche, ambientali, socio economiche, storiche e di identità culturale;
- realizzazione e valorizzazione di strutture e infrastrutture ecomuseali caratterizzate particolarmente dal valore storico, culturale e
  ambientale, correlate ai luoghi e alla memoria della battaglia. Valorizzazione del patrimonio culturale, immateriale e materiale, con
  promozione di eventi culturali e turistici e di promozione territoriale;
- valorizzazione dei territori interessati dalla battaglia e dei loro patrimoni immobiliari caratteristici, con la predisposizione di percorsi culturali e turistici.

L'area interessa diverse zone urbanistiche e l'intervento persegue la finalità di qualificare il contesto storico – paesaggistico.

Gli ambiti dei progetti speciali "Borgo delle Grazie", "Ecomuseo Risorgimentale della Battaglia" e "Paleoalveo del Mincio" dovranno essere strettamente correlati e integrati.

#### C. "PALEOLAVEO DEL MINCIO" – Valorizzazione e potenziamento della Rete Ecologica del paleoalveo del fiume Mincio

Predisposizione di un Programma di Intervento in accordo con il Parco del Mincio, con il Parco dell'Oglio e con i Comuni di Marcaria e Borgoforte per valorizzare e potenziare, anche per fasi separate, la rete ecologica del "Paleoalveo del Mincio", con particolare attenzione ai seguenti obiettivi:

- individuazione, definizione, differenziazione e valorizzazione dei limiti, delle aree del "Paleoalveo del Mincio" con particolare attenzione a specificare le valenze storiche, paesaggistiche, agricole e ambientali delle singole zone, al fine di esaltarne la funzione di rete ecologica di connessione tra il fiume Mincio con il suo parco, il fiume Oglio con il suo parco e il fiume Po;
- individuazione e valorizzazione delle aree dove la pressione antropica è sempre stata storicamente limitata e dove si riscontra la presenza di una componente naturale e/o alcuni elementi fortemente identificativi;
- coordinamento tra politiche ambientali e di sviluppo rurale;
- sostegno a pratiche agricole a maggiore compatibilità ambientale;
- miglioramento della sostenibilità ambientale delle imprese;
- riqualificazione ambientale dei corsi d'acqua;
- promozione dell'innovazione nel campo dell'edilizia;

NORME TECNICHE DI ATTUAZIONE			AGGIORNAMENTO Luglio 2011	FOGLIO 43 di 188
CONSULENTE IN ECOLOGIA APPLICATA	CONSULENTE GEOLOGICO	CONSULENTE ACUSTICO	CONSULENTE SISTEMA AGRICOLO	CONSULENTE SETTORE COMMERCIALE
Dott. Gianluca Vicini	ENGEO srl – Dott. Carlo Caleffi	ECONORD srl	Dott. Nicola Balboni	AST&P
POLARIS - Studio Associato — Via Pietro Verri, 33 – 46100 Mantova – Tel. 0376.248808 – Fax 0376.248807 – e-mail: polaris@polarisstudioassociato.com		PROF. ING. UGO BERNINI		

- articolazione del complesso dei servizi eco sistemici rispetto al territorio;
- recupero e preservazione del grado di naturalità, ove specificamente e in modo rilevante presente, tutelando le caratteristiche morfologiche e vegetazionali dei luoghi;
- recupero e conservazione del sistema dei segni delle trasformazioni storicamente operate dall'uomo;
- favorire le azioni che attengono alla manutenzione del territorio, alla sicurezza e alle condizioni della vita quotidiana di coloro che vi risiedono e vi lavorano, nonché alla produttività delle tradizionali attività agro zootecniche;
- promozione di forme di turismo sostenibile attraverso la fruizione rispettosa dell'ambiente;
- recupero e valorizzazione di quegli elementi del paesaggio, o di quelle zone, che in seguito a trasformazioni provocate da esigenze economiche e sociali, hanno subito un processo di degrado e abbandono.

In particolare dovrà essere posta attenzione al completamento e riqualificazione dei percorsi ciclopedonali, specialmente quelli di connessione tra il fiume Mincio e i fiumi Po e Oglio, per valorizzare la rete agricola delle corti rurali esistenti e per beneficiare del valore ambientale, storico – culturale, agroalimentare, correlato ai luoghi del Paleoalveo, ove evidentemente riscontrabili.

#### D. "BORGO DEI TOSCANI" - Cittadella della salute

Predisposizione di un programma di coordinamento e monitoraggio dell'attuazione dell'ex PAS 401, attualmente ZTS 454, finalizzato a garantire l'attuazione degli obiettivi e delle proposte ricomprese nel Piano Attuativo in essere, tra cui prioritaria risulta la realizzazione della nuova R.S.A. e delle strutture connesse e complementari, necessarie a soddisfare la forte domanda, non esaudita, dalle strutture esistenti.

E. Potenziamento e ampliamento del CENTRO SPORTIVO e RICREATIVO "OASI/BOSCHETTO", di valenza sovralocale, con attuazione dell'ATS 401

Predisposizione di un Programma di Interventi finalizzato a consolidare, ampliare e potenziare il Centro Sportivo e Ricreativo OASI/BOSCHETTO, integrandolo e coniugandolo con l'ATS 401, con un master-plan in grado di disegnare un qualificato sviluppo sostenibile delle aree limitrofe.

Il programma ha i seguenti obiettivi:

- Consolidamento, potenziamento e valorizzazione dell'investimento pubblico/privato consistente nel Complesso Sportivo e Ricreativo
  "OASI/BOSCHETTO", tramite l'individuazione di funzioni e attività utili agli spazi non ancora destinati, con particolare attenzione ai servizi
  sportivi e del tempo libero, alla dotazione di verde, alle attrezzature sportive non agonistiche e alle funzioni pubbliche di aggregazione
  sociale;
- programma generale, integrato con le aree limitrofe, delle sistemazioni a verde delle aree boscate e degli spazi aperti;
- sistemazione complessiva a verde delle aree scoperte, con un programma e un disegno unitario che ricomprendano anche i parcheggi, le aree di competenza delle singole attrezzature, oltreché l'ATS 401 e le aree limitrofe;
- manutenzione e ampliamento delle attrezzature e degli impianti esistenti, in relazione allo stato di conservazione;
- modalità funzionali e collegamenti veicolari, in particolare ciclopedonali, necessari per l'integrazione del complesso "OASI/BOSCHETTO",
  dell'ATS 401, dei Piani Attuativi denominati "Spagnola" in fase di realizzazione e limitrofi alla sede del nuovo Municipio. Il tutto inserito in
  un master-plan in grado di disegnare un qualificato sviluppo sostenibile del contesto urbano complessivo;
- individuazione di interventi di completamento, ampliamento e integrazione delle strutture e delle funzioni esistenti;
- completamento e potenziamento dell'accessibilità veicolare (parcheggi) e ciclopedonale esistente;
- razionalizzazione e integrazione della dotazione di verde e alberature d'alto fusto esistente;
- integrazione funzionale, spaziale e urbanistica con il limitrofo intervento costituito dall'ATS 401 e con il nuovo primo stralcio del Bosco Urbano di compensazione posto a Sud, di cui al seguente punto F.

NORME TECNICHE DI ATTUAZIONE			AGGIORNAMENTO Luglio 2011	FOGLIO 44 di 188
CONSULENTE IN ECOLOGIA APPLICATA	CONSULENTE GEOLOGICO	CONSULENTE ACUSTICO	CONSULENTE SISTEMA AGRICOLO	CONSULENTE SETTORE COMMERCIALE
Dott. Gianluca Vicini	ENGEO srl – Dott. Carlo Caleffi	ECONORD srl	Dott. Nicola Balboni	AST&P
POLARIS - Studio Associato — Via Pietro Verri, 33 – 46100 Mantova – Tel. 0376.248808 – Fax 0376.248807 – e-mail: polaris@polarisstudioassociato.com		PROF. ING. UGO BERNINI		

#### F. BOSCO URBANO DI COMPENSAZIONE

Progetto generale per la realizzazione della prima fase di un ampio Bosco urbano con destinazione prevalente a verde con funzione di mitigazione e compensazione ambientale, con previsione di contenute estensioni di aree e spazi aperti per il tempo libero da destinare alla realizzazione di servizi di scala sovracomunale, con i seguenti obiettivi:

- offrire una valida alternativa di localizzazione e di qualità insediativa per la realizzazione di un bosco urbano integrato di scala territoriale che risulti di difficile localizzazione nell'ambito della città;
- individuazione, a questo scopo, di alcune aree e spazi liberi, comunque non superiori al 10% della St destinata a bosco, escludendo le fasce di rispetto, ove prevedere l'individuazione di servizi di livello sovralocale, mantenendo peraltro predominante la caratteristica del bosco urbano, integrando il sistema della mobilità ciclopedonale di fruizione del bosco e del Polo dell'OASI/BOSCHETTO;
- integrazione dell'ambito nel sistema sportivo e ricreativo già presente, anche in considerazione dei prossimi interventi, previsti negli ambiti limitrofi oggetto di Piani Attuativi in corso, o previsti nel Documento di Piano;
- valorizzazione dell'alta qualità paesaggistico/ambientale del territorio, senza prevedere ulteriori consumi di suolo agricolo strategico, ma
  anzi recuperando a funzioni pregiate ambiti destinati alla marginalità dalla realizzazione delle nuove infrastrutture e ricomprendendo nel
  Bosco urbano anche le fasce di rispetto stradali esistenti e previste;
- diffusione sul territorio dell'effetto città senza estendere l'edificazione e la realizzazione di opere di urbanizzazione.

Il progetto è finalizzato ad ampliare l'area dell'"OASI/BOSCHETTO", connettendo e integrando le strutture esistenti per lo sport e il tempo libero, la struttura della piazzola ecologica e il bosco di nuova realizzazione.

G. CONSOLIDAMENTO E VALORIZZAZIONE DELLA STRUTTURA SOCIO-SANITARIA-ASSISTENZIALE PER DIVERSAMENTE ABILI DI INTERESSE REGIONALE "CASA DEL SOLE"

Predisposizione di un Programma di Interventi finalizzati a consolidare e valorizzare la struttura socio-sanitaria-assistenziale per diversamente abili "Casa del Sole" di interesse regionale, con i seguenti obiettivi:

- consolidamento e completamento delle funzioni socio-sanitarie-assistenziali esistenti in stretta correlazione con Regione Lombardia;
- individuazione degli interventi di completamento, ampliamento e integrazione degli edifici, delle attrezzature e delle funzioni esistenti;
- manutenzione e ristrutturazione delle attrezzature esistenti, in relazione allo stato di conservazione;
- introduzione di nuove funzioni che possano favorire il consolidamento e la completa, vitale autonomia della "Casa del Sole";
- integrazione e coordinamento funzionale e urbanistico con l'ambito limitrofo in previsione (ATR 502);
- razionalizzazione e completamento dell'accessibilità esistente, del sistema dei parcheggi e ciclopedonale esistente, con ricerca di correlazione diretta con il Polo Sportivo e Ricreativo del tempo libero "OASI/BOSCHETTO".

#### I. PERCORSI E COLLEGAMENTI PER LA MESSA IN RETE DEI SERVIZI

Progetto generale che, a partire dalla rete ciclopedonale esistente di progetto, integri il sistema della mobilità locale (veicolare privata, parcheggi, trasporto pubblico) e le sistemazioni generali del verde e degli spazi pubblici, per realizzare un "sistema continuo e integrato" delle attrezzature, degli spazi, degli edifici pubblici e di uso pubblico con i seguenti obiettivi:

- massima valorizzazione delle potenzialità delle singole attrezzature;
- realizzazione di un sistema di spazi e attrezzature pubbliche riconoscibile, in grado di qualificare e animare gli ambiti urbanizzati;
- miglioramento dell'accessibilità (in particolare ciclopedonale) ai servizi, amplificandone le funzioni e la fruizione, soprattutto a favore di bimbi, giovani, anziani, portatori di handicap (ad esempio Pedibus, ciclobus, etc.);
- realizzazione di economie di investimenti e di gestione attraverso l'ottimizzazione dell'uso dei servizi e delle strutture edificate, evitando raddoppi di strutture;
- realizzazione e completamento dei seguenti percorsi ciclopedonali:

NORME TECNICHE DI ATTUAZIONE			AGGIORNAMENTO Luglio 2011	FOGLIO 45 di 188
CONSULENTE IN ECOLOGIA APPLICATA	CONSULENTE GEOLOGICO			CONSULENTE SETTORE COMMERCIALE
Dott. Gianluca Vicini	ENGEO srl – Dott. Carlo Caleffi	ECONORD srl	Dott. Nicola Balboni	AST&P
POLARIS - Studio Associato - Via Pietro Verri, 33 – 46100 Mantova – Tel. 0376.248808 – Fax 0376.248807 – e-mail: polaris@polarisstudioassociato.com		PROF. ING. UGO BERNINI		

- Percorso del Pellegrino;
- Percorso Grazie Buscoldo Cesole;
- Percorso Buscoldo San Silvestro;
- Percorso Curtatone Montanara San Silvestro Levata;
- Percorsi secondari.

#### Art. 31. Sistema infrastrutturale per la mobilità e rete ciclabile

#### SISTEMA INFRASTRUTTURALE PER LA MOBILITÀ

Le opere viarie di interesse comunitario, statale, regionale, e provinciale e comunali principali e comunque di grande viabilità dovranno essere progettate con particolare attenzione non solo agli aspetti funzionali-viabilistici, ma soprattutto agli aspetti di qualificazione urbana, di arredo urbano, di contestualizzazione e di inserimento paesaggistico rispetto della normativa regionale. Esse dovranno essere conformi alle leggi vigenti, con larghezza in funzione della capacità di deflusso e della velocità; se in centro urbanizzato, con almeno una pista ciclopedonale da 2.50 – 3.00 m e con l'obbligo di piantumazione con essenze autoctone.

La tipologia stradale sarà univocamente definita dall'Ufficio Tecnico Comunale. In ogni nuovo intervento di riqualificazione e di nuova realizzazione di opera infrastrutturale dovrà essere obbligatoriamente prevista una rete viaria ciclabile.

Negli elaborati grafici sono rappresentate le strade secondo la seguente classificazione:

- strade con particolari cautele ambientali o urbane;
- strade con elevate cautele ambientali o urbane.

Le nuove alberature stradali dovranno essere realizzate utilizzando essenze latifoglie caduche appartenenti alla vegetazione tipica della zona e alla tradizione di alberatura stradale della città. I parcheggi in linea lungo la rete stradale urbana, con la ciclabile prospiciente, come rappresentato negli schemi esemplificativi del "Quaderno degli ambiti di trasformazione", sono computabili quali aree per i servizi.

#### LA RETE CICLABILE

La rete ciclabile ai sensi della normativa regionale vigente è costituita:

- da corsie protette nelle strade che costituiscono la viabilità comunale principale (strade di nuova formazione o riqualificate);
- da piste autonome contigue a strade esistenti, a spazi pubblici e di uso pubblico esistenti e in progetto;
- da percorsi almeno segnalati in strade esistenti che non consentano piste autonome e in strade di nuova formazione ma interne a singole lottizzazioni;
- "Zone 30".

Per la promozione della mobilità e del turismo sostenibile, sia all'interno dei nuovi interventi sia lungo la viabilità esistente ed i tratti di fiume, si stabilisce:

- ove possibile, e comunque nel caso di realizzazione di nuovi tratti di strada negli aggregati urbani, la viabilità ciclopedonale dovrà essere separata e protetta rispetto quella carraia;
- le piste ciclabili di collegamento tra le frazioni e il capoluogo dovranno essere realizzate nelle fasce di rispetto della viabilità esistente o
  utilizzando tratti di viabilità pubblica minore o dovranno essere previste all'interno delle fasce di rispetto o in adiacenza ad eventuali nuovi
  tratti di viabilità sovracomunale e realizzate, contestualmente ad essi, in modo compatibile agli interventi di ambientazione;
- le piste ciclabili di fruizione ambientale dovranno essere primariamente previste lungo gli argini o comunque lungo i tratti dei fiumi o dei canali;
- nelle aree interne al Parco del Mincio e per quelle interessate dal progetto Leader Plus i progetti per la viabilità ciclopedonale saranno concordati con il Consorzio del Parco del Mincio.

NORME TECNICHE DI ATTUAZIONE			AGGIORNAMENTO Luglio 2011	FOGLIO 46 di 188
CONSULENTE IN ECOLOGIA APPLICATA	CONSULENTE GEOLOGICO	CONSULENTE ACUSTICO	CONSULENTE SISTEMA AGRICOLO	CONSULENTE SETTORE COMMERCIALE
Dott. Gianluca Vicini	ENGEO srl – Dott. Carlo Caleffi	ECONORD srl	Dott. Nicola Balboni	AST&P
POLARIS - Studio Associato — Via Pietro Verri, 33 – 46100 Mantova – Tel. 0376.248808 – Fax 0376.248807 – e-mail: polaris@polarisstudioassociato.com		PROF. ING. UGO BERNINI		

#### Art. 32. Edilizia Convenzionata

Negli ambiti di trasformazione a carattere prevalentemente residenziale una quota di superficie fondiaria è stata destinata ad edilizia i cui prezzi di cessione saranno convenzionati con l'Amministrazione comunale la quale stabilirà con apposita delibera i criteri attraverso i quali potranno essere assegnati i lotti. Per contro il convenzionante godrà degli sgravi di spesa previsti dalle leggi vigenti. La quantità minima di area da prevedere per l'edilizia convenzionata è stato indicato in ogni singola scheda urbanistica.

#### Art. 33. Individuazione aree per eventi e/o manifestazioni pubbliche

Il Piano dei Servizi individua, con apposito simbolo negli elaborati grafici, le aree e gli spazi aperti idonei ad ospitare temporaneamente eventi e/o manifestazione pubbliche. L'utilizzo di spazi diversi da quelli individuati al punto precedente potrà essere consentito unicamente in via eccezionale e sulla base di specifiche e motivate esigenze e previo rilascio delle autorizzazioni, eventualmente necessarie, da parte degli enti competenti.

#### Art. 34. Programma Triennale delle Opere Pubbliche

L'Amministrazione Comunale predispone e adotta annualmente, con riferimento al Piano dei Servizi, un programma triennale delle opere pubbliche che costituisce riferimento per l'identificazione delle aree e delle opere da realizzare direttamente o da far realizzare in toto o in parte ai privati tramite convenzionamento e asservimento d'uso e per gli stessi importi unitari o a corpo.

Nel predetto programma saranno inserite le previsioni relative alla realizzazione, riqualificazione e potenziamento della rete di percorsi ciclopedonali, con particolare riferimento ai percorsi di collegamento tra i centri abitati, cicloturistici e intercomunali. Dovrà essere data priorità alla migliore utilizzazione dei tratti già esistenti, al fine di garantirne i migliori collegamenti reciproci.

NORME TECNICHE DI ATTUAZIONE		DATA EMISSIONE Novembre 2008	AGGIORNAMENTO Luglio 2011	FOGLIO 47 di 188
CONSULENTE IN ECOLOGIA APPLICATA	CONSULENTE GEOLOGICO	CONSULENTE ACUSTICO	CONSULENTE SISTEMA AGRICOLO	CONSULENTE SETTORE COMMERCIALE
Dott. Gianluca Vicini	ENGEO srl – Dott. Carlo Caleffi	ECONORD srl	Dott. Nicola Balboni	AST&P
POLARIS - Studio Associato - Via Pietro Verri, 33 - 46100 Mantova - Tel. 0376.248808 - Fax 0376.248807 - e-mail: polaris@polarisstudioassociato.com		PROF. ING. UGO BERNINI		



# PGT

# PIANO DELLE REGOLE













IL SINDACO Antonio Badolato

IL SEGRETARIO COMUNALE Dott. Giuseppe Capodici

IL RESPONSABILE DEL PROCEDIMENTO



DATA: Novembre 2008
AGG: Luglio 2011
SCALA:

#### NORME TECNICHE DEL PIANO DELLE REGOLE



APPROVAZIONE DELLA CONFERENZA
AMBIENTALE in data ......

DELIBERA DI ADOZIONE DEL C.C.

DELIBERA DI ADOZIONE DEL C.C.

DELIBERA DI APPROVAZIONE DEL C.C.

n°..... del...... PUBBLICAZIONE SUL B.U.R.L.

n°..... del.....



#### PIANO DI GOVERNO DEL TERRITORIO

(L.R. 11 MARZO 2005, N. 12 E S.M.I.)

#### NORME TECNICHE DI ATTUAZIONE

#### **PIANO DELLE REGOLE**

- NORME del PIANO delle REGOLE (P.d.R.) -

NORME TECNICHE DI ATTILAZIONE		DATA EMISSIONE	AGGIORNAMENTO	FOGLIO
		Novembre 2008	Luglio 2011	48 di 188
CONSULENTE IN ECOLOGIA APPLICATA	CONSULENTE GEOLOGICO	CONSULENTE ACUSTICO	CONSULENTE SISTEMA AGRICOLO	CONSULENTE SETTORE COMMERCIALE
Dott. Gianluca Vicini	ENGEO srl – Dott. Carlo Caleffi	ECONORD srl	Dott. Nicola Balboni	AST&P
POLARIS - Studio Associato - Via Pietro Verri, 33 - 46100 Mantova - Tel. 0376.248808 - Fax 0376.248807 - e-mail: polaris@polarisstudioassociato.com			PROF. ING. UGO BERNINI	

#### Titolo I - Norme generali

#### Art. 35. Contenuti ed obiettivi del Piano delle Regole (P.d.R.)

Il Piano delle Regole del P.G.T. del Comune è costituito dai seguenti elaborati:

- A. NORME TECNICHE DI ATTUAZIONE
- B. INDICAZIONI DI PIANO

B.1. CARTA DELLA ZONIZZAZIONE DEL TERRITORIO COMUNALE
B.1.1. Carta della zonizzazione del territorio comunale - Nord
B.1.2. Carta della zonizzazione del territorio comunale - Centro
B.1.3. Carta della zonizzazione del territorio comunale - Sud
B.2. CARTA DELLA ZONIZZAZIONE DEI CENTRI ABITATI
B.2.1. Carta della zonizzazione dei centri abitati - Grazie
B.2.2. Carta della zonizzazione dei centri abitati - Curtatone
B.2.3. Carta della zonizzazione dei centri abitati - Montanara
B.2.4. Carta della zonizzazione dei centri abitati - Eremo
B.2.5. Carta della zonizzazione dei centri abitati - San Silvestro
B.2.6. Carta della zonizzazione dei centri abitati - Levata
B.2.7. Carta della zonizzazione dei centri abitati - Buscoldo
B.2.8. Carta della zonizzazione dei centri abitati – Ponte XXI / San Lorenzo
B.3. INTERVENTI AMMESSI PER IL TESSUTO DI INTERESSE STORICO, ARCHITETTONICO E/O AMBIENTALE
B.3.1. Carta degli interventi ammessi per il tessuto di interesse storico, architettonico e/o ambientale - Grazie 1:1.000
B.3.2. Carta degli interventi ammessi per il tessuto di interesse storico, architettonico e/o ambientale – Buscoldo
B.3.3. Quaderno dei criteri guida per la conservazione del tessuto di interesse storico, architettonico e/o ambientale

Il Piano delle Regole, in conformità ai disposti di cui all'art. 10 della L.R. 12/2005 (legge di governo del territorio) e s.m.i.:

B.4. QUADERNO DELLE ZONE DI TRASFORMAZIONE A FORTE SPECIFICITÀ – INDIVIDUAZIONE E CRITERI DI ATTUAZIONE

- definisce, all'interno dell'intero territorio comunale, gli ambiti del tessuto urbano consolidato, come insieme delle parti di territorio su cui è già avvenuta l'edificazione o la trasformazione dei suoli, comprendendo in essi le aree libere intercluse o di completamento;
- indica gli immobili assoggettati a tutela in base alla normativa statale e regionale;
- individua le aree e gli edifici a rischio di compromissione o degrado e a rischio di incidente rilevante;
- contiene, in ordine alla componente geologica, idrogeologica e sismica, quanto previsto dall'art. 57, comma 1, lett. b), L.R. 12/2005 e s.m.i.;
- individua:
  - le aree destinate all'agricoltura;
  - le aree di valore paesaggistico-ambientale ed ecologiche;
  - le aree non soggette a trasformazione urbanistica.

Le indicazioni contenute nel Piano delle Regole hanno carattere vincolante e producono effetti diretti sul regime giuridico dei suoli.

Il Piano delle Regole del Comune è ispirato al perseguimento dei seguenti obiettivi strategici:

NORME TECNICHE DI ATTUAZIONE			AGGIORNAMENTO Luglio 2011	FOGLIO 49 di 188
CONSULENTE IN ECOLOGIA APPLICATA	CONSULENTE GEOLOGICO	CONSULENTE ACUSTICO	CONSULENTE SISTEMA AGRICOLO	CONSULENTE SETTORE COMMERCIALE
Dott. Gianluca Vicini	ENGEO srl – Dott. Carlo Caleffi	ECONORD srl	Dott. Nicola Balboni	AST&P
POLARIS - Studio Associato - Via Pietro Verri, 33 - 46100 Mantova - Tel. 0376.248808 - Fax 0376.248807 - e-mail: polaris@polarisstudioassociato.com				PROF. ING. UGO BERNINI

- tutela dei caratteri di autenticità ed integrità, oltre che delle emergenze monumentali, delle parti storiche;
- tutela degli ambiti di valore paesaggistico-ambientale e delle aree di interesse ecologico;
- orientamento degli sviluppi insediativi secondo criteri ispirati al contenimento del consumo di suolo, alla compatibilità paesaggistica, al risparmio energetico ed al recupero delle aree urbanizzate.

#### Art. 36. Rapporti con gli strumenti di pianificazione sovraordinati

II Piano delle Regole recepisce ed attua, secondo i disposti della normativa vigente, le disposizioni degli strumenti di pianificazione territoriale di livello sovraordinato, con particolare riferimento a:

- Piano Territoriale Regionale (P.T.R.)
- Piano Territoriale Paesaggistico Regionale (P.T.P.R.);
- Piano Territoriale di Coordinamento Provinciale (P.T.C.P);
- Piano Territoriale di Coordinamento del Parco del Mincio (P.T.C, del Parco);
- · Piano stralcio per l'Assetto Idrogeologico (PAI.);
- Piano Cave Provinciale.

#### Art. 37. Rapporti con altri elaborati del Piano delle Regole

Tutti gli interventi sul territorio comunale devono rispettare, oltre ai disposti delle presenti norme, quanto stabilito dagli altri elaborati aventi natura prescrittiva e facenti parte integrante del Piano delle Regole.

#### Art. 38. Disciplina applicabile agli ambiti di trasformazione individuati dal Documento di Piano

Il Documento di Piano, in conformità al disposto di cui all'art. 8 della L.R. 12/2005 e s.m.i., individua gli ambiti destinati ad ospitare interventi di trasformazione e provvede alla relativa disciplina. Considerata la limitata efficacia temporale delle previsioni del Documento di Piano, fatto salvo quanto previsto all'art. 8, comma 4 della L.R. 12/2005 e s.m.i., il Piano delle Regole del Comune provvede a regolamentare anche le aree individuate come ambiti di trasformazione anche secondo una suddivisione per competenza esplicitata graficamente nel "Quaderno degli ambiti di trasformazione". La disciplina dettata dal Piano delle Regole, rispetto a tali aree, è da considerarsi parziale e transitoria, in quanto valida sino all'attivazione degli interventi di trasformazione previsti dal Documento di Piano, per le varianti nonché nell'ipotesi di sopravvenuta inefficacia del Documento di Piano senza che si sia dato corso agli interventi di trasformazione.

Sino all'attuazione delle previsioni del Documento di Piano, nonché in caso di cessazione dell'efficacia delle previsioni medesime, sulle aree in questione si applicano le disposizioni di cui all'art. 77, ad esclusione della possibilità di ampliamento una tantum del 20%, delle presenti N.T.A. per le zone E2a.

#### Art. 39. Requisiti qualitativi degli interventi edilizi

In tutto il territorio comunale gli interventi edilizi dovranno essere ispirati a criteri di qualità architettonica e urbanistica, corretto inserimento nel contesto di riferimento, risparmio energetico e innovazione. Con riferimento ai criteri di risparmio energetico, dovranno essere rispettate le previsioni di cui al D.Lgs. 19 agosto 2005, n. 192 e s.m.i. e della normativa regionale.

In particolare, per gli interventi comportanti nuova costruzione ovvero demolizione e ricostruzione di edifici, modifica di sagoma o perimetro di edifici, dovrà tenersi conto della necessità di garantire e preservare e perseguire la connessione delle aree a verde e la continuità dei percorsi ciclopedonali.

#### Art. 40. Esame dell'impatto paesaggistico dei progetti

Con gli articoli 76 e 77 della L.R. 12/2005 vengono esplicitati i compiti e le opportunità paesaggistiche del livello comunale con riferimento alla tutela e valorizzazione del paesaggio.

NORME TECNICHE DI ATTUAZIONE			AGGIORNAMENTO Luglio 2011	FOGLIO 50 di 188
CONSULENTE IN ECOLOGIA APPLICATA	CONSULENTE GEOLOGICO	CONSULENTE ACUSTICO	CONSULENTE SISTEMA AGRICOLO	CONSULENTE SETTORE COMMERCIALE
Dott. Gianluca Vicini	ENGEO srl – Dott. Carlo Caleffi	ECONORD srl	Dott. Nicola Balboni	AST&P
POLARIS - Studio Associato - Via Pietro Verri, 33 - 46100 Mantova - Tel. 0376.248808 - Fax 0376.248807 - e-mail: polaris@polarisstudioassociato.com				PROF. ING. UGO BERNINI

In tutto il territorio comunale tutti i progetti incidono sull'aspetto esteriore dei luoghi e degli edifici e sono soggetti ad esame sotto il profilo del loro inserimento nel contesto, ivi compresi i piani attuativi comunque denominati. Sono escluse dall'esame paesaggistico le sole lavorazioni dei terreni coltivati che rientrano nella normale pratica di coltivazione agricola dei suoli.

Tale obiettivo viene raggiunto in modo coerente con i criteri individuati nel Piano Territoriale Paesaggistico Regionale vigente e Piano Territoriale Regionale vigente, in particolare con i diversi atti che compongono il Piano del paesaggio, così come definito nella Parte I del PTPR, oltre che con le indicazioni paesaggistiche del P.T.C.P. vigente. Il P.G.T. assume in questa fase un particolare valore conclusivo del processo di costruzione del complessivo sistema di tutela del Codice dei Beni Culturali e del Paesaggio (D.Lgs n.42/2004), inteso come governo delle trasformazioni del paesaggio dovute all'intervento dell'uomo o agli eventi naturali, che richiede interventi programmati di manutenzione per evitare la perdita degli elementi qualificanti del paesaggio stesso. In particolare la tutela riguarda la conservazione e la manutenzione dell'esistente e dei suoi valori riconosciuti, una più elevata qualità degli interventi di trasformazione, il recupero di situazioni di degrado.

Il P.G.T. si pone dunque in modo coerente con gli obiettivi generali di promozione dei valori ambientali dell'area, valorizzandone le caratteristiche e le peculiarità come l'appartenenza ad un più ampio sistema costituito dal sistema ecologico dei fiumi Po, Oglio e Mincio e delle loro golene.

Al fine di produrre la Carta del Paesaggio si è attuata una fase ricognitiva incentrata sull'analisi dei sistemi ambientali e paesaggistici relativi alle aree che contraddistinguono il territorio comunale.

Si è dunque giunti, attraverso una fase di valutazione della rilevanza dei valori e delle qualità del paesaggio riconosciute e del loro grado di integrità, ad evidenziare i caratteri di maggior rilievo, i punti di forza e quelli di debolezza della struttura paesaggistica comunale, attraverso la predisposizione di una carta della sensibilità paesaggistica che individua nel territorio comunale gli ambiti, gli elementi e i sistemi a maggiore o minore sensibilità/vulnerabilità dal punto di vista paesaggistico.

Al fine di dare puntuale adempimento alle prescrizioni del vigente P.T.P.R. l'intero territorio comunale è stato classificato in base alla differente "sensibilità paesaggistica" del territorio stesso.

In particolare sono stati individuati cinque livelli di sensibilità di cui all'art. 16 delle presenti Norme:

- Sensibilità molto bassa
- Sensibilità bassa
- Sensibilità media
- Sensibilità elevata
- Sensibilità molto elevata

La carta sintetizza il percorso di lettura/valutazione del paesaggio esistente e può essere aggiornata e integrata nel tempo.

Negli ambiti a differente sensibilità paesaggistica, i Piani Attuativi ed i progetti di trasformazione devono provvedere ai differenti adempimenti richiesti dalle "Linee guida per l'esame paesaggistico dei progetti" approvate con D.G.R. n. 7/11045 del 08.11.2002 e s.m.i. e seguire le indicazioni contenute nel P.G.T.

#### LA VALUTAZIONE AMBIENTALE DEI PROGETTI

Negli ambiti soggetti ad autorizzazione paesaggistica essa viene effettuata applicando i criteri e le procedure per l'esercizio delle funzioni amministrative in materia di tutela dei beni paesaggistici di cui alla D.G.R. 15 marzo 2006 n. 8/2121 e s.m.i. assoggettando il progetto al parere della Commissione del Paesaggio comunale.

Negli ambiti non soggetti ad autorizzazione paesaggistica la valutazione di compatibilità dei progetti viene effettuata utilizzando le linee guida per l'esame paesaggistico dei progetti di cui alla D.G.R. 8 novembre 2002 n. 7/11045. Al fine della determinazione complessiva della compatibilità paesaggistica si dovrà fare riferimento anche agli elaborati E.4 e assoggettare il progetto al parere della Commissione del Paesaggio comunale.

Ai fini della valutazione di cui al precedente comma, i progetti la cui valutazione di impatto paesistico, determinata dal progettista mediante una dichiarazione emessa ai sensi del D.P.R. n. 445 del 2000, sulla base delle disposizioni del P.T.P.R. e del presente P.G.T., risulti con un impatto sotto la soglia di rilevanza, come definita dalle "Linee guida per l'esame paesistico", non saranno ordinariamente ordinariamente assoggettati al Parere della Commissione Paesaggio Comunale, fatto salvo motivata diversa disposizione del Responsabile del Servizio.

NORME TECNICHE DI ATTUAZIONE			AGGIORNAMENTO Luglio 2011	FOGLIO 51 di 188
CONSULENTE IN ECOLOGIA APPLICATA	CONSULENTE GEOLOGICO	CONSULENTE ACUSTICO	CONSULENTE SISTEMA AGRICOLO	CONSULENTE SETTORE COMMERCIALE
Dott. Gianluca Vicini	ENGEO srl – Dott. Carlo Caleffi	ECONORD srl	Dott. Nicola Balboni	AST&P
POLARIS - Studio Associato - Via Pietro Verri, 33 - 46100 Mantova - Tel. 0376.248808 - Fax 0376.248807 - e-mail: polaris@polarisstudioassociato.com				PROF. ING. UGO BERNINI

#### **AZIONI DI TUTELA DEL PAESAGGIO**

Le azioni di piano corrispondenti alla tutela del paesaggio sono relative anche agli ambiti di trasformazione i cui indirizzi normativi sono specificati nelle schede.

I piani conterranno nelle norme tecniche di attuazione i criteri da seguire nella progettazione e realizzazione dei singoli edifici.

I Piani conterranno altresì progetti di mitigazione ambientale e di inserimento paesaggistico come elementi sostanziali e strutturanti il piano stesso, i contenuti paesaggistico ambientali e la realizzazione delle rispettive azioni saranno contemplate dalle convenzioni.

I nuovi progetti strategici di infrastrutturazione del territorio, quali nuove strade o nuove urbanizzazioni dovranno contenere presidi atti a mitigare l'impatto ambientale delle nuove realizzazioni nei confronti dell'ambiente circostante, sia con barriere verdi, che con filari di piante, che ove occorra, con barriere fonoassorbenti opportunamente mascherate. Le zone maggiormente sensibili e quindi da sottoporre a mitigazione sono indicate in via di massima dalla carta del documento di piano.

L'amministrazione può imporne la realizzazione anche in altre zone non segnate sugli elaborati grafici del documento di piano in virtù delle sue prerogative di ente responsabile della tutela ambientale del territorio. Essi dovranno essere realizzati in osservanza del D.D.G. n. 8/4517 del 07.05.2007 e della D.G.R. n. 8/8837 del 30.12.2008 in merito alla compatibilità dell'opera rispetto al sistema agricolo e con l'eventuale inserimento di idonee misure di compensazione.

I progetti in aree sottoposte a vincolo paesaggistico ai sensi della parte III del D.Lgs. 42/2004 (Codice dei beni culturali e del paesaggio) non sono assoggettati a verifica dell'impatto paesaggistico come espressamente indicato dall'art. 25.5 nelle norme di attuazione del Piano Territoriale Paesaggistico Regionale (approvato con D.C.R. 6 marzo 2001, n. VII/197), fermo restando l'apposito procedimento di autorizzazione paesaggistica.

#### Art. 41. Disposizioni sulle distanze e altezze delle costruzioni

Fatte salve eventuali disposizioni particolari relative a singoli ambiti del territorio comunale contenute nelle successive norme, su tutto il territorio comunale debbono essere rispettate le seguenti disposizioni in materia di distanze delle costruzioni dal confine del lotto di proprietà, tra costruzioni e dal ciglio stradale.

Il rispetto delle distanze prescritte dal presente articolo deve essere verificato per gli interventi di nuova costruzione, anche in ampliamento, e di ricostruzione o di ampliamento di organismi edilizi preesistenti. Nel caso di sopraelevazioni finalizzate a permettere il recupero dei sottotetti esistenti, ai sensi della vigente normativa regionale, valgono le disposizioni legislative in materia. Il rispetto delle distanze prescritte non deve essere verificato per gli interventi di restauro, risanamento e, comunque, per gli interventi di ristrutturazione di edifici preesistenti che non comportino modifiche dell'assetto planivolumetrico, per i quali è ammesso il mantenimento delle distanze originarie.

Esse si definiscono e si misurano rispettivamente dai confini di proprietà e dagli edifici prospicienti. Il calcolo delle distanze si effettua radialmente alle linee di confine rispetto ai fili esterni delle strutture e dei tamponamenti perimetrali.

Sono esclusi dalla verifica delle distanze:

- i balconi e gli sporti di gronda qualora abbiano un aggetto minore o uguale a ml 1,50;
- le canne fumarie, gli zoccoli, le lesene, le cornici e altri elementi ornamentali;
- i manufatti completamente interrati;
- i cappotti termici su edifici esistenti nel rispetto della specifica normativa regionale vigente.

#### DISTANZE DAI CONFINI DI PROPRIETÀ

La distanza minima degli edifici dai confini di proprietà deve essere pari alla metà dell'altezza delle fronti dei fabbricati prospicienti i confini stessi, con un minimo assoluto di m. 5.00 (è ammessa l'edificazione al limite del confine delle fasce di rispetto stradale). Per quanto riguarda le distanze dei fabbricati dalle zone destinate alla viabilità, può essere consentita la deroga, su conforme parere della Commissione Edilizia, nei casi di allineamento in situazioni aventi caratteri morfologici definiti e consolidati. In ogni caso dovrà essere garantito comunque, il rispetto dei 10.00 m. fra pareti finestrate.

NORME TECNICHE DI ATTILAZIONE			AGGIORNAMENTO	FOGLIO
		Novembre 2008	Luglio 2011	52 di 188
CONSULENTE IN ECOLOGIA APPLICATA	CONSULENTE GEOLOGICO	CONSULENTE ACUSTICO	CONSULENTE SISTEMA AGRICOLO	CONSULENTE SETTORE COMMERCIALE
Dott. Gianluca Vicini	ENGEO srl – Dott. Carlo Caleffi	ECONORD srl	Dott. Nicola Balboni	AST&P
POLARIS - Studio Associato - Via Pietro Verri, 33 - 46100 Mantova - Tel. 0376.248808 - Fax 0376.248807 - e-mail: polaris@polarisstudioassociato.com				PROF. ING. UGO BERNINI

Nel tessuto urbano consolidato (T.U.C.), per le operazioni di risanamento conservativo, per le eventuali ristrutturazioni e per le sopraelevazioni in allineamento all'esistente, le distanze dai confini non possono essere inferiori a quelle esistenti, computate senza tener conto di costruzioni aggiuntive di epoca recente e prive di valore storico, artistico e/o ambientale.

La distanza minima degli edifici dai confini di proprietà può essere annullata fino a metri 0,00 nei seguenti casi:

- qualora preesista parete o porzione di parete senza finestre costruita a confine. In questo caso è permessa la costruzione in aderenza per la larghezza della parete preesistente;
- nel caso di due o più proprietari confinanti che si accordino a costruire in reciproca aderenza in base a presentazione di progetti, anche in tempi diversi. Nel caso in cui il progetto unitario sia condizione necessaria per l'assentibilità, l'agibilità sarà conseguita solo all'esecuzione di entrambi i progetti;
- nel caso di realizzazione di autorimesse private in zone residenziali edificate, del tessuto urbano consolidato (T.U.C.), poste a confine con
  spazi privati di terzi. Esse devono avere altezza massima di 3,00 m. e altezza minima interna di 2,10 m. e non devono estendersi lungo il
  confine di proprietà per più di 2/5 della lunghezza di ciascun tratto tra due confinanti. Tale estensione va misurata da vertice a vertice,
  detraendo quanto già costruito a confine;
- nel caso di manufatti per la rete dei percorsi pedonali e ciclabili (sovrappassi e relative rampe, percorsi pedonali ecc);
- nel caso di strutture di arredo urbano degli spazi esterni urbani (quali, ad esempio ed in via non esaustiva, chioschi, gazebo);
- nel caso di manufatti completamente interrati, i quali possono essere realizzati, fatte salve eventuali previsioni di legge e prescrizioni, con
  estradosso del solaio di copertura non superiore a m 0,80 dal piano di campagna;
- nel caso di impianti tecnologici relativi alle sole opere di urbanizzazione primaria ed in particolare le cabine di distribuzione dell'energia elettrica, dell'acqua, del gas e per gli impianti per le telecomunicazioni. Per tali impianti è ammessa la deroga degli organi competenti dal rispetto delle distanze dai confini di proprietà e dalle strade.

Edifici accessori esistenti in confine, la cui fronte non ecceda i metri 3,00 di altezza, non sono considerati agli effetti della determinazione della distanza per i nuovi edifici da edificare sui lotti limitrofi.

Fatta eccezione per i casi suesposti, è sempre richiesto l'assenso/servitù del confinante.

#### **DISTANZE DAGLI EDIFICI PROSPICIENTI**

Nelle tessuto urbano consolidato (T.U.C.), per le operazioni di risanamento conservativo e per le eventuali ristrutturazioni e per le sopraelevazioni in allineamento all'esistente, le distanze tra gli edifici non possono essere inferiori a quelle intercorrenti tra i volumi edificati preesistenti, computati senza tener conto di costruzioni aggiuntive di epoca recente e prive di valore storico, artistico o ambientale.

In tutte le altre zone è prescritta la distanza minima assoluta di m 10 tra pareti finestrate e pareti di edifici antistanti; inoltre la distanza minima tra pareti finestrate di edifici antistanti deve essere non inferiore all'altezza del fabbricato più alto.

Nelle zone di espansione, qualora il piano attuativo preveda altezze superiori a m 10, è altresì prescritta la distanza minima tra pareti finestrate di edifici antistanti pari all'altezza dell'edificio più alto; la norma si applica anche quando una sola parete sia finestrata.

La distanza minima assoluta tra pareti antistanti viene misurata perpendicolarmente alla parete considerata; in ogni caso la distanza misurata tra i punti più vicini di due edifici separati non deve essere inferiore a metri 1,20 in ogni direzione.

Nel caso di costruzioni continue si fa riferimento alle disposizioni contenute nel Regolamento Locale d'Igiene con un minimo di m 5 per i cortili e m 2,50 per i cavedi.

Le distanze di cui sopra possono scendere a m 3,00 in casi di costruzioni con pareti fronteggianti non finestrate interrate o seminterrate sporgenti non oltre m 0,50 dalla quota zero di riferimento.

Per la distanza tra edifici nel caso di recupero dei sottotetti ai sensi dalla Legge Regionale n. 22 del 19/11/99 e successive modifiche ed integrazioni, si fa riferimento alle disposizioni vigenti.

NORME TECNICHE DI ATTUAZIONE		DATA EMISSIONE Novembre 2008	AGGIORNAMENTO Luglio 2011	FOGLIO 53 di 188
CONSULENTE IN ECOLOGIA APPLICATA	CONSULENTE GEOLOGICO	CONSULENTE ACUSTICO	CONSULENTE SISTEMA AGRICOLO	CONSULENTE SETTORE COMMERCIALE
Dott. Gianluca Vicini	ENGEO srl – Dott. Carlo Caleffi	ECONORD srl	Dott. Nicola Balboni	AST&P
POLARIS - Studio Associato - Via Pietro Verri, 33 - 46100 Mantova - Tel. 0376.248808 - Fax 0376.248807 - e-mail: polaris@polarisstudioassociato.com				PROF. ING. UGO BERNINI

#### DISTANZE MINIME DEI FABBRICATI DALLE STRADE E TRA I FABBRICATI TRA I QUALI SIANO INTERPOSTE STRADE

All'interno dei centri abitati, così come delimitati ai sensi dell'art. 4 del Codice della Strada, le distanze dalla sede stradale (comprensiva di marciapiedi, piste ciclabili, banchine esclusi eventuali parcheggi a diretto confine con le proprietà) da rispettare nelle nuove costruzioni, nelle ricostruzioni conseguenti a demolizione integrale, o negli ampliamenti (ad esclusione delle sopraelevazioni in allineamento all'esistente), fatte salve maggiori prescrizioni di piano, è stabilita nella misura minima di:

- m 10,00 per strade di grandezza maggiore di 15,00 m;
- m 7,50 per strade di grandezza compresa tra i 7,00 e i 15,00 m;
- m 5.00 per strade di larghezza inferiore ai m. 7,00;
- m 5,00 nel caso di viabilità a fondo cieco ed al servizio di singoli edifici e insediamenti di cui sia escluso il proseguimento.

Qualora le distanze tra fabbricati, come sopra computate, risultino inferiori all'altezza del fabbricato più alto, le distanze stesse sono maggiorate fino a raggiungere la misura corrispondente all'altezza stessa.

Ai sensi del D.M. 2 aprile 1968 n. 1444, sono ammesse distanze inferiori nel caso di gruppi edifici che formino oggetto di piani particolareggiati o lottizzazioni convenzionate con planivolumetriche.

Sono inoltre consentite deroghe alle distanze come sopra indicate in caso di:

- edifici ed aree per le quali la normativa di zona prescriva il mantenimento del filo di fabbricazione esistente (centro storico);
- laddove esplicitamente previsto dal P.G.T. o dai suoi piani attuativi e relativi atti equipollenti;
- quando il filo di fabbricazione sia già determinato, ovvero quando almeno il 30% dell'estensione dei fronti degli edifici esistenti fra incrocio
  ed incrocio, sul medesimo lato della strada, abbia una distanza inferiore a quella prevista. In questi casi, gli edifici potranno riprendere gli
  allineamenti dei fabbricati esistenti, tenendo conto del valore medio, qualora questi fossero differenti, e comunque facendo particolare
  attenzione alla posizione degli edifici più prossimi;
- nei nuclei minori di case sparse in zona agricola quando il 70% dell'estensione dei fronti degli edifici esistenti, sul medesimo lato della strada, abbia una distanza inferiore a quella prevista. In questi casi, gli edifici potranno riprendere gli allineamenti dei fabbricati esistenti, tenendo conto del valore medio, qualora questi fossero differenti, e comunque facendo particolare attenzione alla posizione degli edifici più prossimi.

Fuori dai perimetri dei centri abitati, anche se all'interno delle zone previste come edificabili o trasformabili dallo strumento urbanistico generale, valgono le disposizioni stabilite dal D.Lgs. 30 aprile 1992 Nuovo Codice della strada e successivi regolamenti attuativi.

#### Art. 42. Prescrizione specifica per la realizzazione delle cabine tecnologiche di trasformazione

Il permesso di costruire per la costruzione delle cabine di trasformazione dell'energia elettrica di decompressione del gas, centraline telefoniche, centraline tecnologiche in genere, ecc., viene rilasciata alle seguenti condizioni speciali:

- il volume delle cabine non viene computato ai fini dell'indice di utilizzazione fondiaria;
- la superficie coperta delle cabine non viene computata ai fini del rapporto di copertura;
- le cabine dovranno essere realizzate nel rispetto delle vigenti disposizioni di carattere ambientale e qualificate architettonicamente e
  matericamente.

Gli impianti tecnologici funzionali alle aziende erogatrici di pubblici servizi, quali cabine di trasformazione elettrica, di decompressione gas, centraline telefoniche potranno essere installati in tutte le zone. La distanza dai confini è derogabile in caso di dimostrata impossibilità di una diversa localizzazione. L'altezza massima fuori terra delle cabine non deve superare m 3,50 salvo casi di maggiore altezza imposta da comprovati motivi tecnici che vanno sottoposti, di volta in volta, all'approvazione dell'Amministrazione Comunale;

Le cabine di trasformazione da realizzarsi nel tessuto consolidato o nelle zone di espansione prevalentemente residenziale o in territorio agricolo dovranno essere eseguite in maniera accurata evitando il più possibile la dicotomia tra il manufatto tecnico e i manufatti circostanti con l'ausilio di tecnologie, tipologie, materiali tipici del luogo e tinteggiature adeguate e la frapposizione di barriere verdi schermanti con siepi o arbusti.

NORME TECNICHE DI ATTUAZIONE			AGGIORNAMENTO Luglio 2011	FOGLIO 54 di 188
CONSULENTE IN ECOLOGIA APPLICATA	CONSULENTE GEOLOGICO	CONSULENTE ACUSTICO	CONSULENTE SISTEMA AGRICOLO	CONSULENTE SETTORE COMMERCIALE
Dott. Gianluca Vicini	ENGEO srl – Dott. Carlo Caleffi	ECONORD srl	Dott. Nicola Balboni	AST&P
POLARIS - Studio Associato - Via Pietro Verri, 33 - 46100 Mantova - Tel. 0376.248808 - Fax 0376.248807 - e-mail: polaris@polarisstudioassociato.com				PROF. ING. UGO BERNINI

#### Titolo II - Norme per gli strumenti di pianificazione attuativa

#### Art. 43. Interventi per i quali è prescritta la preventiva pianificazione attuativa

La finalità generale della pianificazione attuativa è quella di specificare e dettagliare le previsioni di livello generale e programmatorio del PGT per garantirne il rispetto e la applicazione coerente nei successivi interventi di urbanizzazione, edificazione e compensazione ambientale.

Fatte salve eventuali previsioni specifiche dettate per singoli ambiti territoriali, è prescritta, in via generale, la preventiva pianificazione attuativa nei seguenti casi, con la facoltà di ricorrere in via alternativa al Titolo Edilizio Convenzionato laddove esplicitamente indicato nella scheda dell'elaborato H.3 – "Quaderno degli ambiti di trasformazione" oppure ove sussistano i presupposti di cui all'art. 9 delle N.T.A.::

- interventi di nuova costruzione interessanti una superficie territoriale pari o superiore a mq. 15.000;
- interventi di ristrutturazione urbanistica interessanti una superficie territoriale pari o superiore a mq. 15.000;
- ambiti di trasformazione appositamente perimetrati nelle cartografie del Documento di Piano e del Piano delle Regole.

Gli strumenti attuativi possono essere di iniziativa pubblica o di iniziativa privata e devono conformarsi alle indicazioni di carattere generale contenute nel PGT.

I Piani Attuativi d'iniziativa pubblica possono essere adottati su tutte le aree edificabili del P.G.T. che, a giudizio dell'Amministrazione Comunale, necessitano di uno strumento di esecuzione capace di guidare in modo organico l'assetto urbanistico del territorio o può essere adottato anche nel caso il soggetto avente causa non rispetti i tempi ed i modi prescritti dagli strumenti di programmazione del P.G.T. di cui all'articolo specifico delle presenti Norme.

#### Art. 44. Indicazioni generali per la pianificazione attuativa

Gli strumenti attuativi richiedono la predisposizione di un progetto complessivo e la verifica rispetto al contesto per garantire la qualità dell'edificazione, la realizzazione delle opere di urbanizzazione e degli spazi e attrezzature di uso pubblico.

Per la presentazione del piano attuativo è sufficiente il concorso dei proprietari degli immobili interessati rappresentanti la maggioranza assoluta del valore di detti immobili in base all'imponibile catastale risultante al momento della presentazione del piano, costituiti in consorzio ai sensi dell'articolo 27, comma 5, della legge 1° agosto 2002, n. 166 (Disposizioni in materia di infrastrutture e trasporti). In tal caso, il sindaco provvede, entro dieci giorni dalla presentazione del piano attuativo, ad attivare la procedura di cui all'articolo 27, comma 5, della legge 166/2002 e il termine di novanta giorni di cui all'articolo 14, comma 1, inizia a decorrere a far tempo dalla conclusione della suddetta procedura.

Le previsioni contenute negli strumenti attuativi e loro varianti hanno carattere vincolante e producono effetti diretti sul regime giuridico dei suoli

Gli strumenti attuativi devono indicare le destinazioni d'uso delle aree comprese nella perimetrazione dell'ambito di intervento, individuando precisamente:

- le aree destinate alle opere di urbanizzazione primaria;
- le aree destinate a servizi pubblici o di interesse pubblico o generale, in conformità alle leggi vigenti e secondo le prescrizioni del Piano dei Servizi vigente;
- · le aree destinate all'edificazione privata;
- le eventuali aree da destinare a interventi di compensazione e mitigazione ecologica e/o ambientale.

In ogni strumento attuativo deve essere assicurata la dotazione minima di aree per servizi pubblici o attrezzature destinate all'uso pubblico secondo le prescrizioni di legge e le specifiche indicazioni del Piano dei Servizi e dei valori indicati nella scheda urbanistica (ASmin).

Gli strumenti attuativi devono essere preceduti, nei modi e nelle forme previste dalla legislazione vigente, da esame di impatto paesaggistico e, ove richiesto, da valutazione ambientale strategica, come indicato nei successivi articoli. La procedura ambientale è in ogni caso richiesta ove il piano attuativo costituisca variante al Documento di Piano.

NORME TECNICHE DI ATTIJAZIONE		DATA EMISSIONE	AGGIORNAMENTO	FOGLIO
		Novembre 2008	Luglio 2011	55 di 188
CONSULENTE IN ECOLOGIA APPLICATA	CONSULENTE GEOLOGICO	CONSULENTE ACUSTICO	CONSULENTE SISTEMA AGRICOLO	CONSULENTE SETTORE COMMERCIALE
Dott. Gianluca Vicini	ENGEO srl – Dott. Carlo Caleffi	ECONORD srl	Dott. Nicola Balboni	AST&P
POLARIS - Studio Associato - Via Pietro Verri, 33 - 46100 Mantova - Tel. 0376.248808 - Fax 0376.248807 - e-mail: polaris@polarisstudioassociato.com				PROF. ING. UGO BERNINI

#### Art. 45. Contenuti essenziali delle proposte di piano attuativo

Sono considerati contenuti essenziali e qualificanti della proposta di pianificazione attuativa i seguenti aspetti:

- ingombro planivolumetrico minimo e massimo degli edifici, definito in termini di localizzazione sui singoli lotti edificabili ed individuazione dei parametri di copertura;
- allineamenti da rispettare verso spazi pubblici aperti;
- altezza minima e massima (espressa in metri / n° piani)
- distanze minime e massime tra edifici;
- · tipologie edilizie di riferimento;
- destinazioni d'uso ammissibili e relativi rapporti quantitativi;
- il collegamento della rete viaria di nuova realizzazione con la viabilità esistente di tipo veicolare e ciclopedonale;
- le modalità e localizzazione degli allacciamenti delle nuove reti tecnologiche alle reti circostanti;
- le possibilità di raccordo con i punti di interscambio della rete dei trasporti pubblici;
- la localizzazione degli spazi pubblici e le sistemazioni generali eventualmente previste negli elaborati di P.G.T.;
- ulteriori eventuali dettagli di assetto morfologico o di qualità tecnologica e/o di materiali da adottare per le facciate e le coperture.

Per ogni strumento attuativo, a seconda che interessi aree libere o già edificate, dovrà essere prodotta la documentazione minima di seguito elencata.

#### PIANI ATTUATIVI IN AREE LIBERE

- Relazione circa i caratteri e l'entità dell'intervento, da cui risulti la dimostrazione della conformità dell'intervento previsto con le disposizioni dello strumento urbanistico generale vigente, eventualmente corredata da specifiche norme di attuazione del piano attuativo;
- Stralcio dello strumento urbanistico generale vigente e delle relative norme di attuazione, con l'individuazione delle aree interessate; nonché stralcio di eventuale strumento in itinere e delle relative norme di attuazione;
- Estratto catastale con l'indicazione delle aree interessate e con l'elenco delle proprietà;
- Planimetria dello stato di fatto, almeno in scala 1:500, della zona interessata con l'individuazione delle curve di livello o dei caposaldi di
  riferimento, delle presenze monumentali, naturalistiche ed ambientali, degli eventuali vincoli apposti in forza della vigente legislazione con
  adeguata estensione al territorio circostante per consentire una opportuna conoscenza del contesto di intervento;
- Progetto planivolumetrico, almeno in scala 1:500, definito nelle sue componenti tipologiche e di destinazione d'uso, con indicazione delle sagome di ingombro e delle coperture dei singoli edifici; il progetto dovrà altresì individuare le aree di uso pubblico, le aree da cedere in proprietà al comune nonché le opere di sistemazione delle aree libere;
- Progetto di massima delle opere di urbanizzazione relativo alle strade, agli accessi, ai parcheggi pubblici e privati nonché agli impianti tecnici di collegamento con la rete dei pubblici servizi; ivi compresi gli interventi di compensazione ecologica, ove richiesti;
- Schema di convenzione contenente l'impegno per la cessione gratuita delle aree per l'urbanizzazione primaria e secondaria, per l'esecuzione delle opere relative a carico del lottizzante, per la realizzazione degli interventi di compensazione ecologica, ove richiesti; o per l'assunzione degli oneri sostitutivi; la determinazione dell'importo da versare a garanzia delle urbanizzazioni; le modalità e i tempi di attuazione.

#### PIANI ATTUATIVI IN AREE EDIFICATE

Relazione circa i caratteri e l'entità' dell'intervento, da cui risulti la dimostrazione della conformità dell'intervento previsto con le
disposizioni dello strumento urbanistico generale vigente, eventualmente corredata da specifiche norme di attuazione del piano attuativo
nonché da schede di rilevamento degli edifici compresi nel piano;

NORME TECNICHE DI ATTUAZIONE			AGGIORNAMENTO Luglio 2011	FOGLIO 56 di 188
CONSULENTE IN ECOLOGIA APPLICATA	CONSULENTE GEOLOGICO	CONSULENTE ACUSTICO	CONSULENTE SISTEMA AGRICOLO	CONSULENTE SETTORE COMMERCIALE
Dott. Gianluca Vicini	ENGEO srl – Dott. Carlo Caleffi	ECONORD srl	Dott. Nicola Balboni	AST&P
POLARIS - Studio Associato - Via Pietro Verri, 33 - 46100 Mantova - Tel. 0376.248808 - Fax 0376.248807 - e-mail: polaris@polarisstudioassociato.com				PROF. ING. UGO BERNINI

• Stralcio dello strumento urbanistico generale vigente e delle relative norme di attuazione, con l'individuazione delle aree interessate; nonché stralcio di eventuale strumento in itinere e delle relative norme di attuazione;

- Estratto catastale con l'indicazione delle aree interessate e con l'elenco delle proprietà;
- Planimetria quotata dello stato di fatto dell'area e degli edifici esistenti, almeno in scala 1:500;
- Profili dello stato di fatto verso gli spazi pubblici e sezioni progressive schematiche, almeno in scala 1:500, estesi all'edificio in diretta relazione con l'ambito del piano attuativo;
- Progetto urbanistico-architettonico, definito nelle componenti tipologiche e di destinazione d'uso, nelle masse e nelle altezze delle
  costruzioni; il progetto dovrà contenere altresì le indicazioni relative agli spazi riservati ad opere ed impianti di interesse pubblico, nonché
  gli edifici destinati a demolizione o ricostruzione ovvero soggetti a restauro e risanamento conservativo ed a ristrutturazione edilizia;
- Profili regolatori verso gli spazi pubblici, almeno in scala 1:500;
- Progetto di massima delle opere di urbanizzazione relativo alle strade, agli accessi, ai parcheggi pubblici e privati nonché agli impianti tecnici di collegamento con la rete dei pubblici servizi; ; ivi compresi gli interventi di compensazione ecologica, ove richiesti;
- Schema di convenzione contenente l'impegno per la cessione gratuita delle aree per l'urbanizzazione primaria e secondaria, e per l'esecuzione delle opere relative a carico del lottizzante, per la realizzazione degli interventi di compensazione ecologica, ove richiesti; o per l'assunzione degli oneri sostitutivi; la determinazione dell'importo da versare a garanzia delle urbanizzazioni; le modalità e i tempi di attuazione.

Dovrà inoltre essere prodotta una valutazione di compatibilità paesaggistica, che individui, secondo quanto previsto dal P.T.R. e dal P.G.T.:

- la definizione della sensibilità paesaggistica dell'ambito di riferimento;
- l'individuazione delle criticità della situazione esistente;
- la descrizione degli impatti degli interventi proposti;
- il progetto delle misure di mitigazione e compensazione da mettere in atto, ivi compresi gli intervento relativi alla compensazione ecologica.

Lo strumento attuativo deve definire le modalità d'uso e le sistemazioni delle aree scoperte (cortili e giardini) ed a tale fine deve dettagliare:

- le aree da considerare permeabili e le aree da considerare impermeabili, e le eventuali opere/interventi di compensazione
- la localizzazione di dette aree in relazione alla edificazione;
- la destinazione (verde; parcheggio; percorsi ciclopedonali; spazi attrezzati per il gioco e il ritrovo ecc.);
- le caratteristiche delle eventuali sistemazioni a verde e delle aree che si possono considerare "filtranti";
- gli accessi sulla strada pubblica con evidenziazione di eventuali percorsi ricadenti su strade o fondi privati, precisando:
  - se si è in possesso dei requisiti di legge per poter transitare su strade private o fondi privati o se si è in possesso delle necessarie autorizzazioni ovvero convenzioni con i relativi proprietari;
  - quali sono i servizi esistenti sulle strade private o sui fondi privati interessati;
  - quali opere innovative o di adeguamento si rendono necessarie al fine di soddisfare i fabbisogni della nuova edificazione.
- l'inserimento armonico delle singole costruzioni nel contesto complessivo dell'ambito di trasformazione urbanistica dovrà essere verificato
  con plastici o simulazioni tridimensionali che consentano di verificare i rapporti tra gli spazi aperti e gli ambiti di nuova edificazione, al fine
  di promuovere il miglioramento delle condizioni insediative, rispettare gli elementi sedimentati nella memoria urbana, contribuire alla
  caratterizzazione degli spazi aperti, privati e pubblici.

NORME TECNICHE DI ATTILIAZIONE		DATA EMISSIONE	AGGIORNAMENTO	FOGLIO
		Novembre 2008	Luglio 2011	57 di 188
CONSULENTE IN ECOLOGIA APPLICATA	CONSULENTE GEOLOGICO	CONSULENTE ACUSTICO	CONSULENTE SISTEMA AGRICOLO	CONSULENTE SETTORE COMMERCIALE
Dott. Gianluca Vicini	ENGEO srl – Dott. Carlo Caleffi	ECONORD srl	Dott. Nicola Balboni	AST&P
POLARIS - Studio Associato - Via Pietro Verri, 33 - 46100 Mantova - Tel. 0376.248808 - Fax 0376.248807 - e-mail: polaris@polarisstudioassociato.com				PROF. ING. UGO BERNINI

• sulla base delle indicazioni planivolumetriche complessive e comunque vincolanti anche in caso di compravendita totale o parziale delle aree interessate, gli strumenti attuativi possono individuare al loro interno unità minime di intervento; tutti gli interventi compresi in ogni unità minima di intervento dovranno essere oggetto di progettazione estesa a tutti gli edifici e spazi compresi nell'unità stessa che tuttavia dovrà rispettare le indicazioni complessive e vincolanti soprariportate.

Lo strumento attuativo deve inserire la nuova edificazione nel contesto urbano-territoriale attraverso le seguenti azioni:

- evitare la realizzazione di spazi aperti impropri o residuali (depositi, discariche, orti abusivi, ecc.);
- adottare tecnologie innovative finalizzate alla efficienza energetica e alla sostenibilità ambientale (risparmio dei consumi energetici nella progettazione degli impianti tecnologici e degli edifici e delle risorse non rinnovabili; parcheggi filtranti alberati);
- adottare tipologie edilizie che riducano il consumo di suolo; che creino un ambiente urbano coerente con il contesto e con l'impostazione
  generale del piano; che consentano l'integrazione fra differenti destinazioni d'uso e garantiscano ampia offerta di tipi residenziali
  differenti (anche "residenze speciali");
- prevedere le opere di compensazione ecologica indicate in grado di mitigare il consumo di suolo.

#### PRESCRIZIONI PER GLI INSEDIAMENTI PRODUTTIVI

Nei Piani Attuativi relativi ad insediamenti produttivi che interessino comparti con St complessiva maggiore di 50.000 mq o aventi Slp realizzabile maggiore di 30.000 mq, il Responsabile del servizio può richiedere, oltre a quanto previsto dalla normativa in materia di inquinamento idrico, atmosferico, acustico e del suolo, una relazione tecnica di compatibilità ambientale, sottoscritta dal progettista o da un tecnico esperto in materia, con la quale:

- si descriva il tipo di attività che potrà essere svolta all'interno dell'insediamento;
- si valutino gli effetti, negativi e positivi, che potranno derivare dall'insediamento, in relazione alla situazione dell'ambiente naturale, all'inquinamento atmosferico, idrico ed acustico, agli eventuali scarichi sul suolo, nel sottosuolo e nei corpi idrici superficiali, in considerazione delle soluzioni previste per assicurare il rispetto delle esigenze di salvaguardia ambientale, naturale ed ecologica;
- si valuti l'idoneità della rete della mobilità esistente, in rapporto alle esigenze della produzione ed a quelle degli addetti;
- si forniscano indicazioni circa il fabbisogno idrico e le relative fonti di approvvigionamento;
- si forniscano indicazioni in relazione alla presunta quantità e qualità dei rifiuti solidi prodotti, ed ai sistemi per il loro smaltimento.

#### PRESCRIZIONI PER GLI SPAZI PUBBLICI E D'USO PUBBLICO

In ogni strumento attuativo, ad eccezione dei piani per i quali la dotazione teorica di standard sia inferiore ai 2.000 mq (nel qual caso è ammessa la monetizzazione totale), devono essere previsti spazi e attrezzature pubbliche in grado di rappresentare una idonea dotazione di luoghi fruibili come città pubblica, e cioè: piazze; strade; edifici o attrezzature pubbliche; spazi aperti anche attrezzati a verde; luoghi riconoscibili come spazi centrali di riferimento per l'ambito oggetto di piano e per il contesto circostante. La localizzazione degli spazi e attrezzature pubbliche deve essere privilegiata in termini di rappresentatività e di accessibilità autoveicolare e ciclopedonale.

Gli spazi pubblici devono essere caratterizzati e connotati, in relazione agli utilizzi cui possono essere destinati o che possono esservi ospitati. Le destinazioni pubbliche vere e proprie devono essere integrate, ove possibile, con destinazioni commerciali, terziarie e artigianali di servizio per realizzare luoghi complessi, animati e ricchi di relazioni.

La edificazione privata prospiciente su spazi pubblici deve caratterizzarsi per qualità e immagine architettonica, in modo da contribuire alla costruzione di spazi pubblici aperti caratterizzati, significativi e riconoscibili.

Lo strumento attuativo deve presentare un progetto completo degli spazi aperti non destinati alla edificazione, con particolare cura per le sistemazioni del verde:

- recuperando "segni" e sistemazioni derivanti dall'assetto agricolo; caratterizzando le aree con differenti tipi di sistemazioni verdi;
- costruendo un "sistema del verde" interno al piano e collegato con il sistema più generale per la realizzazione di "corridoi verdi";

NORME TECNICHE DI ATTUAZIONE			AGGIORNAMENTO Luglio 2011	FOGLIO 58 di 188
CONSULENTE IN ECOLOGIA APPLICATA	CONSULENTE GEOLOGICO	CONSULENTE ACUSTICO	CONSULENTE SISTEMA AGRICOLO	CONSULENTE SETTORE COMMERCIALE
Dott. Gianluca Vicini	ENGEO srl – Dott. Carlo Caleffi	ECONORD srl	Dott. Nicola Balboni	AST&P
POLARIS - Studio Associato - Via Pietro Verri, 33 - 46100 Mantova - Tel. 0376.248808 - Fax 0376.248807 - e-mail: polaris@polarisstudioassociato.com				PROF. ING. UGO BERNINI

- evitando la realizzazione di spazi aperti impropri o residuali (depositi, discariche, orti abusivi, ecc.);
- integrando gli spazi/servizi pubblici con le attrezzature/spazi privati di interesse pubblico o generale e con le destinazioni commerciali.

Per la migliore valutazione delle proposte di piano attuativo, il piano attuativo stesso è sottoposto ad una attenta valutazione della Commissione del Paesaggio in particolare per quanto attiene alla corretta valutazione dei criteri qualitativi contenuti nel presente articolo e nell'allegato 1 alle presenti norme; pertanto, la Commissione del Paesaggio:

- esprime un parere motivato relativamente alla rispondenza del piano ai criteri suddetti;
- formula una proposta di applicazione degli eventuali incentivi richiesti dall'operatore.

Le determinazioni della commissione concorrono alla formazione del parere definitivo dell'Amministrazione in sede di adozione e approvazione del piano e della relativa convenzione.

#### Art. 46. Norme per la progettazione delle opere di urbanizzazione

Le strade di distribuzione interna devono garantire, mediante una idonea gerarchizzazione funzionale, l'accessibilità a tutte le aree destinate all'uso pubblico e a quelle destinate all'edificazione privata ed essere realizzate in maniera da garantire un corretto scorrimento del traffico veicolare e l'accessibilità per gli interventi dei mezzi di soccorso. Le strade e le piazze devono essere trattate superficialmente in modo da facilitare le condizioni di pedonalizzazione e accessibilità utilizzando materiali e tecniche costruttive che favoriscano le ispezioni e siano facilmente ripristinabili, nel caso siano previsti sottoservizi. Le superfici di calpestio devono essere conformate in modo da favorire il deflusso delle acque meteoriche ed evitare possibili ristagni.

Lungo le nuove strade dovranno essere previsti adeguati spazi destinati ad ospitare i sistemi per la raccolta differenziata, posizionati in modo da non intralciare la circolazione dei veicoli e da permettere una facile pulizia dell'intorno e la raccolta dei rifiuti.

Tutte le strade di nuova realizzazione dovranno essere munite di marciapiedi e/o passaggi pedonali pubblici realizzati in conformità con la normativa in materia di superamento della barriere architettoniche.

Nelle zone a prevalente destinazione residenziale devono essere individuati passaggi preferenziali per l'accesso a spazi o edifici pubblici, con attraversamenti della viabilità stradale realizzati alle quote dei marciapiedi e raccordati con rampe al piano stradale. I marciapiedi non devono avere larghezza inferiore a m. 1,50; nel caso di marciapiedi in corrispondenza dei quali siano collocati pali per l'illuminazione stradale, per segnalazioni stradali, per linee telefoniche o simili, e alberature, la larghezza transitabile non deve essere inferiore a m. 1,20. I materiali e le forme della pavimentazione dei percorsi pedonali e ciclabili devono essere scelti nel rispetto delle caratteristiche ambientali della zona, limitando l'uso di materiali bituminosi o del battuto di cemento.

La viabilità principale interna agli ambiti oggetto di piano attuativo deve essere integrata da una rete di percorsi ciclopedonali; la larghezza minima delle piste ciclabili deve essere di m. 1,50 nel caso in cui queste siano destinate ad un solo senso di marcia; le piste a due sensi di marcia devono avere una larghezza minima di m. 2,50 ed essere separate dalla carreggiata degli autoveicoli in modo da garantire la massima sicurezza per i ciclisti. Per le specifiche tecniche si rimanda alla vigente normativa in materia. La pavimentazione dei percorsi ciclabili deve essere realizzata in materiale idoneo, con superficie regolare, compatta non sdrucciolevole; i percorsi ciclopedonali devono essere completi di tutti i dispositivi e accessori atti a garantire la sicurezza dei ciclisti e dei pedoni.

Le reti dei servizi pubblici devono conformarsi al contesto urbano in cui vengono inserite. In particolare, le condotte, i punti di accesso, le camerette di ispezione e le tombinature devono essere correttamente inseriti nel disegno della superficie pavimentata. Le reti dei servizi pubblici devono essere realizzate in conformità con gli standard di progetto e le prescrizioni tecniche per la progettazione e realizzazione dei sottoservizi dettate da specifici piani comunali. I sottoservizi e le reti rimarranno tutti di proprietà comunale. L'ente gestore e controllore non potrà progettare gli interventi ove esprimerà parere.

Gli spazi destinati alla sosta dei veicoli devono essere trattati superficialmente in modo da facilitare le condizioni di accessibilità; le superfici di calpestio devono essere sagomate in modo da favorire il deflusso e il convogliamento delle acque meteoriche ed evitare possibili ristagni. Di norma la pavimentazione delle zone destinate a parcheggio dovrà essere differenziata per colore e finitura superficiale rispetto alla strada destinata al transito dei veicoli, e l'utilizzo di materiali permeabili o semipermeabili, fatte salve particolari circostanze connesse al luogo dell'intervento. In generale, ed inderogabilmente per le aree destinate a parcheggio di uso pubblico di superficie uguale o superiore a 500 mq, dovrà essere prevista opportuna piantumazione con essenze autoctone in ragione di almeno un albero ogni sei posti auto.

Preferibilmente, di massima, nei nuovi Ambiti di trasformazione, gli spazi destinati alla sosta dei veicoli sono da individuare in linea con la strada ed essere dotati di idonea piantumazione. Tali spazi, destinati alla sosta con il verde permeabile laterale per la piantumazione e la filtrazione dell'acqua verranno computati nei servizi a parcheggio di uso pubblico ai fini del dimensionamento delle aree per servizi.

NORME TECNICHE DI ATTUAZIONE			AGGIORNAMENTO Luglio 2011	FOGLIO 59 di 188
CONSULENTE IN ECOLOGIA APPLICATA	CONSULENTE GEOLOGICO	CONSULENTE ACUSTICO	CONSULENTE SISTEMA AGRICOLO	CONSULENTE SETTORE COMMERCIALE
Dott. Gianluca Vicini	ENGEO srl – Dott. Carlo Caleffi	ECONORD srl	Dott. Nicola Balboni	AST&P
POLARIS - Studio Associato - Via Pietro Verri, 33 - 46100 Mantova - Tel. 0376.248808 - Fax 0376.248807 - e-mail: polaris@polarisstudioassociato.com				PROF. ING. UGO BERNINI

Nei casi in cui si verifica la vicinanza di ambiti di trasformazione a destinazioni differenti, e in particolare fra ambiti destinati a residenza e ambiti destinati a attività artigianali, produttive e commerciali, il piano attuativo deve prevedere aree di mitigazione post e a "cuscinetto" fra le varie zone urbanistiche, attrezzate con alberature di diverse tipologie (basso, medio ed alto fusto) autoctone ed ecologicamente idonee al sito. Tali opere a verde potranno eventualmente essere considerate nel computo delle opere di compensazione ecologica.

#### **IMPIANTI TECNOLOGICI IN GENERE**

Tutti gli interventi, sia nuovi sia manutentivi, su tutte le reti tecnologiche dovranno essere sottoposti a Permesso di Costruire o D.I.A. / S.C.I.A. Essi saranno concedibili solo se sottostanti ad un piano di sviluppo, ammodernamento e manutenzione programmata di tutte le reti e loro interconnessioni, redatto annualmente dal gestore della rete, controllato e approvato in via preventiva dal Comune stesso. Il Piano dovrà essere messo a disposizione informaticamente degli operatori e degli enti di controllo con le mappe e le caratteristiche delle reti.

Tutte le opere sopracitate ed i relativi lavori anche di sistemazione superficiale saranno sottoposti a permesso di costruire o D.I.A. / S.C.I.A., e, in fase esecutiva, alla alta sorveglianza da parte dell'Ufficio Tecnico Comunale o suoi delegati che dovranno rilasciare idonea attestazione di regolare esecuzione e di fine lavori.

#### Art. 47. Criteri qualitativi nelle proposte di piano attuativo

Le proposte di pianificazione attuativa devono perseguire i seguenti obiettivi:

- qualità degli spazi pubblici e/o aperti;
- qualità delle opere di urbanizzazione;
- qualità della edificazione.

#### Art. 48. Criteri di sostenibilità e valutazione delle proposte di piano attuativo

Le proposte di pianificazione attuativa, al fine di garantire un adeguato livello di sostenibilità ambientale e paesaggistica, devono essere ispirate ai seguenti criteri:

- tutela del patrimonio edilizio di antica formazione, ambientale e paesaggistico;
- · protezione e valorizzazione delle risorse idriche;
- uso intelligente delle materie prime;
- ottimizzazione del consumo di suolo e di acqua potabile;
- riduzione delle superfici impermeabilizzate e del volume delle acque da depurare;
- · contenimento dei consumi energetici;
- protezione dall'inquinamento atmosferico e controllo delle emissioni di gas serra;
- · contenimento dell'inquinamento acustico;
- contenimento dell'inquinamento luminoso;
- protezione dall'inquinamento elettromagnetico a bassa, media e alta frequenza;
- idonei accorgimenti per agevolare la raccolta differenziata dei rifiuti.

I contenuti delle proposte di pianificazione attuativa devono opportunamente prendere in considerazione i predetti criteri nell'ambito della relazione Ambientale, parte integrante degli elaborati progettuali.

Le azioni previste in relazione ai criteri di sostenibilità ambientale saranno quindi oggetto di apposito impegno in sede di convenzione attuativa.

NORME TECNICHE DI ATTUAZIONE			AGGIORNAMENTO Luglio 2011	FOGLIO 60 di 188
CONSULENTE IN ECOLOGIA APPLICATA	CONSULENTE GEOLOGICO	CONSULENTE ACUSTICO	CONSULENTE SISTEMA AGRICOLO	CONSULENTE SETTORE COMMERCIALE
Dott. Gianluca Vicini	ENGEO srl – Dott. Carlo Caleffi	ECONORD srl	Dott. Nicola Balboni	AST&P
POLARIS - Studio Associato - Via Pietro Verri, 33 - 46100 Mantova - Tel. 0376.248808 - Fax 0376.248807 - e-mail: polaris@polarisstudioassociato.com				PROF. ING. UGO BERNINI

## STRUMENTI DI PROGRAMMAZIONE: SCHEDE URBANISTICHE E PROGRAMMA PLURIENNALE DI ATTUAZIONE

L'Amministrazione Comunale attua il proprio PGT secondo i tempi massimi di convenzione ed i criteri di priorità attribuiti agli interventi di iniziativa pubblica o privata mediante le schede urbanistiche.

- Priorità dell'Amministrazione Comunale:
  - Priorità A: Interventi prioritari e strategici che hanno la massima valenza per l'Amministrazione Comunale e che, quindi, devono iniziare ad essere attuati con la massima sollecitudine dall'approvazione del D.d.P. o sua variante. Entro 1 anno dall'approvazione definitiva del D.d.P. o sua variante dovrà essere presentato all'Amministrazione Comunale per approvazione il piano attuativo e firmata. La convenzione urbanistica dovrà essere stipulata e registrata entro 4 mesi dall'approvazione definitiva del piano attuativo.
  - Priorità B: Interventi di media valenza per l'Amministrazione Comunale che, quindi, devono iniziare a essere attuati durante l'esecuzione del D.d.P. Entro 3 2 anni dall'approvazione definitiva del D.d.P. o sua variante dovrà essere presentato dall'Amministrazione Comunale per approvazione il piano attuativo. e firmata La convenzione urbanistica dovrà essere stipulata e registrata entro 8 mesi dall'approvazione definitiva del piano attuativo.
  - Priorità C: Interventi ad attuazione differita per l'Amministrazione Comunale e che, quindi, potranno iniziare ad essere attuati solo dopo una avanzata realizzazione (almeno il 70%) dei piani attuativi con termini di priorità A e B previsti per il singolo centro edificato di riferimento. La convenzione urbanistica dovrà essere stipulata e registrata entro 12 mesi dall'approvazione definitiva del piano attuativo.
- <u>Tempo massimo di convenzione</u>: Il tempo indicato nella scheda urbanistica prescrive il tempo massimo di anni della convenzione urbanistica in cui devono essere attuati e realizzati gli impegni contenuti nella convenzione urbanistica stessa.
- <u>Obiettivi di pianificazione attuativa, mitigazioni e compensazioni</u>: Gli obiettivi specifici e le opere di mitigazione e compensazioni previsti nelle schede urbanistiche, prescritti dall'Amministrazione Comunale per ogni ambito dovranno essere attuati e realizzati tramite la presentazione e l'esecuzione del piano attuativo di ogni comparto.
- <u>Modi di attuazione</u>: Qualora le prescrizioni, le priorità, le scadenze, gli obiettivi, le mitigazioni e compensazioni e i modi di attuazione di cui ai precedenti paragrafi non siano rispettati da parte degli aventi titolo, il Comune, nei modi e nei tempi previsti dalla normativa vigente, potrà, a sua totale discrezione, deliberare quanto segue:
  - di attuare il D.d.P. mediante un piano particolareggiato di iniziativa pubblica (P.P.) con relativo compimento delle espropriazioni o mediante un P.L.U.:
  - di riclassificare l'area quale zone "E2a Altre aree di rilevanza per l'attività agricola di scala locale. Aree agricole di interazione e rispetto dei centri abitati".

Qualora l'Amministrazione Comunale, ai sensi dell'art. 101 della L. R. 12/2005, ritenga far ricorso ai Programmi Pluriennali di Attuazione (di seguito denominati con la sigla P.P.A.), da adottare con Delibera del Consiglio Comunale, le priorità potranno essere ulteriormente dettagliate attraverso tale strumento nel rispetto delle indicazioni già contenute nelle presenti Norme.

## I P.P.A. potranno altresì:

- stabilire, relativamente alle attrezzature pubbliche, la localizzazione degli impianti indicati nei termini di massima dagli elaborati grafici del P.G.T.;
- individuarne i settori di attuazione di eventuali progetti prioritari;
- individuare i settori di attuazione delle aree da sottoporre a strumento esecutivo preventivo.

Ai P.P.A. potrà essere allegata la convenzione-quadro, regolante nel triennio successivo i rapporti fra l'operatore pubblico e quelli privati in tutti i casi di convenzionamento speciale, previsti dalla Legge e nelle presenti N.T.A.

# MITIGAZIONI E COMPENSAZIONI

Sono le misure compensative specifiche assunte nelle schede urbanistiche quale riferimento delle dotazioni di sostenibilità proposte ai sensi dell'art. 47 degli Indirizzi Normativi del P.T.C.P.:

Quota Base: appartenenza dell'ambito alla quota base (Q.B.) quale quota pari all'1% medio per anno della S.U.C. Essa è la quota delle previsioni insediative di valenza locale ritenuta di esclusiva competenza comunale ai sensi dell'47 degli Indirizzi Normativi del P.T.C.P.

NORME TECNICHE DI ATTUAZIONE		DATA EMISSIONE Novembre 2008	AGGIORNAMENTO Luglio 2011	FOGLIO 61 di 188
CONSULENTE IN ECOLOGIA APPLICATA	CONSULENTE GEOLOGICO	CONSULENTE ACUSTICO	CONSULENTE SISTEMA AGRICOLO	CONSULENTE SETTORE COMMERCIALE
Dott. Gianluca Vicini	ENGEO srl – Dott. Carlo Caleffi	ECONORD srl	Dott. Nicola Balboni	AST&P
POLARIS - Studio Associato - Via	PROF. ING. UGO BERNINI			

<u>Quota Condizionata</u>: appartenenza dell'ambito alla quota base (Q.C.) quale quota pari all'1,5% medio per anno della S.U.C. Essa è la quota delle previsioni insediative di valenza sovra locale ai sensi dell'art. 47 degli Indirizzi Normativi del P.T.C.P. Tale quota dovrà essere accompagnata da una verifica atta ad accertarne la sostenibilità in rapporto alle misure compensative proposte.

Quota Competizione: L'appartenenza di un Piano attuativo alla quota competizione significa che l'appartenenza del Piano stesso alla quota base o alla quota condizionata o alla quota sospensione rimane determinato dal criterio regolatore della competizione consistente nell'ordine temporale di presentazione al Protocollo Comunale di ogni singolo Piano Attuativo, suddiviso o per nucleo abitato o per funzione insediativa (residenziale, economico, ecc.). Tale criterio regolatore è adottato in quanto l'ente intende assegnare l'appartenenza alla Quota Base o alla Quota Condizionata sulla base di un principio di competizione tra operatori e non con una scelta predefinita dell'ente stesso.

Il criterio regolatore della quota competizione si applica a far data della pubblicazione dell'avviso di approvazione definitiva all'Albo Pretorio e sul B.U.R.L. ai sensi del comma 11, art. 13 della L.R. 12/2005.

Nell'ipotesi che la Q<sub>tot</sub> si maggiore della Q<sub>max</sub>, i Piani attuativi che presenteranno la loro proposta una volta superata la Q<sub>max</sub> apparterranno alla <u>Quota Sospensione</u>, cioè la quota di consumo di suolo che, superando il tetto massimo sostenibile proposto dal P.T.C.P. sarà trasferita alla successiva fase di pianificazione urbanistica (P.G.T. 2015)

# VALUTAZIONE DELLA SOSTENIBILITÀ AMBIENTALE DEI PIANI ATTUATIVI

Premesso che le schede urbanistiche di cui all'elaborato H.3 dettano disposizioni urbanistiche ed edilizie cui ogni ambito è sottoposto oltreché le principali prescrizioni cui gli interventi devono soddisfare, costituendo queste ultime elementi di valutazione degli Ambiti Attuativi stessi, in coerenza con i criteri di sostenibilità precedentemente esposti, la proposta di Piano attuativo viene valutata sostenibile:

- · secondo il metodo semplificato;
- secondo la presentazione di una relazione ambientale valutata in base all'Allegato 1.

## Metodo semplificato

La proposta di Piano attuativo è considerata ammissibile se percentualmente le risposte positive agli obiettivi ed alle mitigazioni è superiore alla quota di seguito indicata:

APPARTENENZA AMBITO	N° OBIETTIVI DELLA PIANIFICAZIONE (%)	N° MITIGAZIONI E COMPENSAZIONI (%)
QUOTA BASE (Q.B.)	60	70
QUOTA CONDIZIONATA (Q.C.)	85	95
QUOTA CONCERTATA (Q.C.C.)	100	100

## Metodo ordinario

Qualora l'operatore richieda di modificare alcuni dei parametri sopracitati, la verifica sarà effettuata mediante la presentazione di una dettagliata "Relazione Ambientale" in grado di prendere in considerazione i criteri sopracitati. La Relazione ambientale sarà valutata secondo il metodo esposto nell'Allegato 1 condiviso dai quattro Comuni coordinati di Bagnolo San Vito, Curtatone, Marcaria e Virgilio.

# Art. 49. Approvazione di piani attuativi e delle eventuali varianti

I piani attuativi e le eventuali varianti sono approvati secondo le procedure e le modalità di cui alla L.R. 12/2005 e s.m.i.

A norma dell'art. 14, comma 4 bis, L.R. 12/2005 e s.m.i., i piani attuativi e loro varianti conformi alle previsioni del P.G.T. sono <u>adottati dalla Giunta Comunale</u> nei casi in cui, in alternativa alla pianificazione attuativa, sarebbe ammesso il ricorso al Titolo Edilizio Convenzionato oppure per i Piani attuativi e loro varianti conformi al P.G.T., con St ≤ 15.000 mq, o varianti a Piani attuativi con modificazioni non rilevanti urbanisticamente. In caso di procedimenti di variante a piani attuativi approvati, nonché in caso di modificazioni planivolumetriche che non necessitano di preventiva variante di piano attuativo ai sensi dell'art. 12 della L.R. 12/2005 e s.m.i., dovranno essere comunque garantiti livelli di sostenibilità ambientale e paesaggistica, in relazione ai criteri sopra esposti, e di qualità edilizia, urbanistica ed architettonica, in relazione ai criteri di cui ai precedenti articoli, non inferiori a quelli previsti dal piano attuativo che si intende modificare.

NORME TECNICHE DI ATTUAZIONE			AGGIORNAMENTO Luglio 2011	FOGLIO 62 di 188
CONSULENTE IN ECOLOGIA APPLICATA	CONSULENTE GEOLOGICO	CONSULENTE ACUSTICO	CONSULENTE SISTEMA AGRICOLO	CONSULENTE SETTORE COMMERCIALE
Dott. Gianluca Vicini	ENGEO srl – Dott. Carlo Caleffi	ECONORD srl	Dott. Nicola Balboni	AST&P
POLARIS - Studio Associato — Via Pietro Verri, 33 – 46100 Mantova – Tel. 0376.248808 – Fax 0376.248807 – e-mail: polaris@polarisstudioassociato.com				PROF. ING. UGO BERNINI

Dovrà comunque essere presentata la relazione ambientale che darà conto delle modifiche apportate al piano e delle ricadute ambientali delle stesse.

# Art. 50. Norme transitorie per gli strumenti attuativi

Fatti salvi i casi specifici eventualmente elencati nella successiva parte, sono fatte salve le previsioni contenute nei piani attuativi approvati e/o vigenti per i quali sia già stata sottoscritta la convenzione alla data di approvazione del P.G.T., anche se contrastanti con le previsioni del P.G.T. medesimo. Alla scadenza del termine di efficacia dei predetti piani, salvo proroga / rinnovo concessi per motivate ragioni di interesse pubblico con delibera di Consiglio Comunale, le aree comprese nei piani attuativi sono soggette unicamente alle disposizioni dettate dal P.G.T.. Eventuali varianti dei piani attuativi di cui al presente articolo saranno ammesse in conformità ai disposti dell'art. 14 della L.R. 12/2005 e s.m.i.

Per gli ambiti per i quali lo strumento attuativo è stato adottato o approvato, o comunque per i quali non sia ancora stata sottoscritta la convenzione, sono fatte salve le previsioni contenute nel Piano depositato.

NORME TECNICHE DI ATTILIAZIONE		DATA EMISSIONE	AGGIORNAMENTO	FOGLIO
		Novembre 2008	Luglio 2011	63 di 188
CONSULENTE IN ECOLOGIA APPLICATA	CONSULENTE GEOLOGICO	CONSULENTE ACUSTICO	CONSULENTE SISTEMA AGRICOLO	CONSULENTE SETTORE COMMERCIALE
Dott. Gianluca Vicini	ENGEO srl – Dott. Carlo Caleffi	ECONORD srl	Dott. Nicola Balboni	AST&P
POLARIS - Studio Associato - Via Pietro Verri, 33 – 46100 Mantova - Tel. 0376.248808 - Fax 0376.248807 - e-mail: polaris@polarisstudioassociato.com				PROF. ING. UGO BERNINI

**CITTÀ DI CURTATONE** 

# Titolo III - Norme generali per la disciplina dei suoli

#### Art. 51. Suddivisione del territorio

Ai sensi dell'art. 10, comma 1, L.R. 12/2005 e s.m.i., gli elaborati grafici del P.d.R. individuano, all'interno dell'intero territorio comunale, gli ambiti del tessuto urbano consolidato, le aree destinate all'agricoltura e le aree non soggette a trasformazione urbanistica. Sono così individuate dal P.d.R., con apposita simbologia, sul territorio comunale le aree aventi le seguenti funzioni:

- tessuto di interesse storico;
- tessuto urbano consolidato;
- zone vincolate a verde;
- ambiti di trasformazione urbanistica;
- aree per servizi;
- zone destinate all'agricoltura;
- zone non passibili di trasformazione.

Il presente titolo detta la disciplina generale per le zone di cui al comma precedente, che potrà essere derogata o integrata dalle disposizioni particolari dettate nella successiva Parte per i singoli ambiti territoriali, le cui previsioni, in caso di contrasto, sono da intendersi sempre come prevalenti su quelle contenute nel presente titolo.

In tutto il territorio comunale fatte salve eventuali prescrizioni specifiche di maggior dettaglio, per gli edifici esistenti aventi destinazioni contrastanti con la disciplina dettata dal P.d.R. per le zone o gli ambiti di appartenenza, sono ammessi, in assenza di mutamento d'uso verso destinazioni consentite, unicamente interventi di manutenzione ordinaria e straordinaria, nonché ristrutturazione edilizia senza possibilità di demolizione e ricostruzione.

## Art. 52. Tessuto di interesse storico, architettonico, e/o ambientale interno al centro abitato (TsI)

Appartengono al tessuto di interesse storico, architettonico, e/o ambientale interno al centro abitato i nuclei del centro storico assoggettati a specifica disciplina particolareggiata che presentano valori storici, urbanistici, architettonici e/o ambientali da tutelare e appositamente individuati negli elaborati grafici del Piano delle Regole.

In essi si rende opportuno il recupero del patrimonio edilizio ed urbanistico esistente mediante interventi rivolti alla conservazione, al risanamento ed alla migliore utilizzazione del patrimonio stesso.

Nella specifica tavola "Interventi ammessi per il Tessuto di interesse storico, architettonico e/o ambientale" sono indicate le modalità di intervento per ogni edificio e per i relativi spazi di pertinenza ai sensi della L.R. 12/2005 e s.m.i.

Vi appartengono principalmente il nucleo storico delle frazioni di Grazie e di Buscoldo.

# DESTINAZIONI D'USO

Destinazione d'uso prevalente: U1/1

Destinazioni escluse: MSV±, MSV+, GSV, U2b, U2d, U2g, U3b, U3c, U3e, U3d, U4, U5d, U5e, U5f.

Gli usi produttivi artigianali U3a, non esclusi dalla zona TsI, dovranno essere limitati ad attività di servizio compatibili ambientalmente con la residenza. Le funzioni residenziali, commerciali, direzionali e ricettive possono essere introdotte in qualsiasi edificio secondo proporzioni di distribuzione volumetrica libera fatta salva la conservazione di una quota minima di destinazione residenziale pari al 30% della Slp dell'intero edificio sottoposto ad intervento edilizio, unitariamente inteso. Anche se l'intervento edilizio non comprende l'intero edificio, il progetto dovrà dimostrare la disponibilità degli spazi residenziali prescritti. Una diversa distribuzione volumetrica potrà essere ottenuta mediante lo studio e la formazione di un piano esecutivo.

NORME TECNICHE DI ATTI IAZIONE		DATA EMISSIONE	AGGIORNAMENTO	FOGLIO
		Novembre 2008	Luglio 2011	64 di 188
CONSULENTE IN ECOLOGIA APPLICATA	CONSULENTE GEOLOGICO	CONSULENTE ACUSTICO	CONSULENTE SISTEMA AGRICOLO	CONSULENTE SETTORE COMMERCIALE
Dott. Gianluca Vicini	ENGEO srl – Dott. Carlo Caleffi	ECONORD srl	Dott. Nicola Balboni	AST&P
POLARIS - Studio Associato — Via Pietro Verri, 33 – 46100 Mantova – Tel. 0376.248808 – Fax 0376.248807 – e-mail: polaris@polarisstudioassociato.com				PROF. ING. UGO BERNINI

Tutte le attività ammesse, in particolar modo gli esercizi commerciali e i pubblici esercizi, dovranno comunque essere compatibili ambientalmente con la residenza e non dovranno in alcun modo recare danno o disturbo alle unità edilizie adiacenti. I locali ad essi destinati dovranno rispettare, ai sensi del ex art. 220 del R.D. 27/06/34 n. 1265 "testo unico sulle leggi sanitarie", i requisiti igienico-sanitari verificati da A.S.L. e ARPA per quanto di specifica competenza, e in particolare le norme sull'impatto acustico. Essi dovranno inoltre dimostrare la compatibilità del loro insediamento con il sistema della sosta e della mobilità esistente. Le destinazioni d'uso ammesse devono comunque risultare compatibili con le caratteristiche formali, tipologiche e costruttive dell'edificio.

All'interno del tessuto di interesse storico, architettonico, e/o ambientale sono soggetti a Intervento Edilizio diretto gli interventi di manutenzione ordinaria e straordinaria, restauro e risanamento conservativo, ristrutturazione edilizia con particolare cautela.

Sono soggetti a Titolo Edilizio Convenzionato:

- gli interventi di demolizione e ricostruzione quando la Slp > 400 mq;
- gliaumenti di volume e/o di Slp quando la Slp totale > 400 mq;
- gli interventi di nuova costruzione quando la Sf > 400 mg;
- gli interventi in deroga, per comprovati motivi tecnici e di sostenibilità, quando la Slp > 400 mq.

È sempre possibile sottoporre ogni singola zona a pianificazione attuativa volta al recupero ed alla valorizzazione del patrimonio edilizio esistente ed alla realizzazione di eventuali nuove costruzioni da realizzarsi in armonia e compendio della zona interessata. L'intervento pianificatorio sarà convenzionato e subordinato alla corresponsione degli standard relativi alle nuove volumetrie e destinazioni introdotte.

Negli ambiti di cui al presente articolo, appositamente individuati dal Documento di Piano, è altresì possibile attivare Programmi Integrati di Intervento di iniziativa privata, pubblica o mista pubblico-privata ai sensi dell'art. 87 della L.R. 12/2005 e s.m.i.

## PARAMETRI EDILIZI ED URBANISTICI

Gli strumenti attuativi potranno prevedere i seguenti indici massimi:

- Hmax = 3 piani + eventuale sottotetto;
- Uf = 1,2 mq/mq (in caso di demolizione e ricostruzione i volumi possono essere conservati anche se eccedenti rispetto all'indice uf max purché vengano mantenute le quote orizzontali esistenti e/o di previsione;
- Rc = 60%;
- Sp ≥ 60%;
- Cu = M:
- ΔV (incremento di volumetria ammessa "una tantum") fatto salvo gli interventi diversamente normati è ammesso una sola volta, in deroga
  e a condizione che sia approvata dalla competente Commissione del Paesaggio, un aumento della volumetria pari a 5% del volume
  originario complessivo da registrare su apposito registro comunale oltreché sull'atto abilitativo;

Negli edifici destinati in tutto o in parte a residenza (U1) è, inoltre, consentito il recupero a solo scopo residenziale del piano sottotetto esistente secondo il disposto di cui agli artt. 63 e ss. della L.R. 12/2005 e s.m.i.; per gli edifici e le aree sottoposte a specifico vincolo monumentale ex D.Lgs. 42/2004 (Codice dei beni culturali e del paesaggio) e s.m.i il recupero è ammesso previo parere della competente Sovrintendenza. Per gli edifici che hanno una rilevante importanza sia dal punto di vista architettonico che ambientale, tutelati dal D.Lgs. n.42 del 22/1/2004 e s.m.i.(Codice dei Beni Culturali e del Paesaggio), o individuati negli elaborati grafici, sono ammessi i seguenti interventi:

- Manutenzione ordinaria;
- Manutenzione straordinaria;
- Restauro e risanamento conservativo;
- Ristrutturazione edilizia con particolari cautele.

NORME TECNICHE DI ATTI IAZIONE			AGGIORNAMENTO	FOGLIO
		Novembre 2008	Luglio 2011	65 di 188
CONSULENTE IN ECOLOGIA APPLICATA	CONSULENTE GEOLOGICO	CONSULENTE ACUSTICO	CONSULENTE SISTEMA AGRICOLO	CONSULENTE SETTORE COMMERCIALE
Dott. Gianluca Vicini	ENGEO srl – Dott. Carlo Caleffi	ECONORD srl	Dott. Nicola Balboni	AST&P
POLARIS - Studio Associato — Via Pietro Verri, 33 – 46100 Mantova – Tel. 0376.248808 – Fax 0376.248807 – e-mail: polaris@polarisstudioassociato.com				PROF. ING. UGO BERNINI

Negli interventi sopracitati è consentito:

- il restauro delle strutture portanti orizzontali e verticali dell'edificio, con eventuale ricostruzione di parti irreversibilmente degradate;
- il ripristino dell'impianto funzionale e distributivo originale;
- la conservazione ed il restauro degli spazi liberi tra gli edifici (chiostri, cortili, giardini, parchi, ecc.);
- la ricostruzione di parte delle strutture dell'edificio potrà essere fatta nel rispetto dei materiali e delle tecniche costruttive originali
   Saranno ammesse opere di consolidamento a condizione che l'impiego di nuovi materiali sia accuratamente coerentizzato con l'originale struttura;
- la demolizione di superfetazioni e modificazioni che abbiano gravemente alterato le strutture e l'impianto tipologico e la qualità figurativa originaria;
- l'inserimento di impianti tecnologici sempre nel rispetto delle norme precedenti. Potranno essere autorizzati, servizi igienici con ventilazione forzata, purché venga garantita la conformità prestazionale al Regolamento Edilizio e d'Igiene;
- il mantenimento dell'altezza originaria dei locali già utilizzati anche in contrasto con il Regolamento d'Igiene e con quanto prescritto dalle presenti Norme Tecniche e dal Regolamento Edilizio;
- il mantenimento nell'ubicazione originaria di finestre, portoni, cornici di gronda, balconi, mensole, lesene. Sulle facciate interne, comunque non visibili dalla strada e da altri spazi aperti al pubblico, potranno essere create nuove aperture per la realizzazione delle opere di cui al precedente punto f), sempre che vengano armonizzate con le caratteristiche architettoniche preesistenti;
- l'intervento su serramenti che non comportino l'alterazione delle qualità architettoniche originarie;
- strutture esterne in ferro potranno essere trattate con liquidi fosfatanti per garantire il colore originario e dotarle di un'ottimale protezione nel tempo e non potranno essere verniciate. Eventuali parti in metallo di nuova realizzazione, in quanto gli originali risultino mancanti od eccessivamente ammalorati, dovranno essere trattate con la stessa tecnica;
- le insegne pubblicitarie dei negozi dovranno essere ubicate nella parte alta della vetrina, purché non pregiudichino i rapporti aereoilluminanti e non potranno essere applicate sulle facciate dell'edificio per non turbare le linee architettoniche. Sono tassativamente vietate insegne a bandiera;
- le tinteggiature delle facciate degli edifici dovranno essere eseguite nel pieno rispetto dei colori originali con esclusione tassativa di graffiati, terranova e simili.

L'intervento di ristrutturazione edilizia può essere eseguito su tutti gli edifici appartenenti al tessuto di interesse storico, architettonico, e/o ambientale per i quali non è previsto il solo restauro come in precedenza specificato e secondo quanto indicato nella specifica tavola "Interventi ammessi".

Gli interventi ammissibili, pur mantenendo in prevalenza il carattere conservativo, consentono adeguamenti funzionali atti a risolvere i problemi abitativi tipici di queste costruzioni. Per questo tipo di intervento è consentito:

- consolidamento, ripristino, rinnovo degli elementi strutturali dell'edificio;
- eliminazione degli elementi estranei all'edificio se prospicienti e visibili dalla pubblica via o da spazi aperti al pubblico;
- il mantenimento nei locali destinati ad abitazione di un'altezza minima media di ml. 2,40 se risulterà impossibile lo slittamento verticale dei solai, dovendo conservare l'altezza delle facciate e l'andamento del tetto. Ovviamente è ammesso anche lo slittamento verticale delle finestre purché ciò avvenga nel rispetto dei caratteri architettonici delle facciate;
- modificazione della distribuzione con l'inserimento o l'eliminazione di vani scala e di vani ascensore;
- demolizioni e ricostruzioni, nel caso di strutture estremamente fatiscenti, previo sopralluogo e documentata relazione di tecnico abilitato, fatto salvo l'obbligo di mantenere le facciate visibili dalla pubblica via o da spazi aperti al pubblico.

Alcuni edifici facenti parte del tessuto storico sono costituiti da rustici ed edifici non coerenti architettonicamente, spesso non in buono stato di conservazione. Essi, se non presentano caratteri di valore architettonico, possono essere soggetti a demolizione. Il recupero della volumetria può essere effettuato, se in linea con le indicazioni morfologiche del presente piano, nella stessa unità edilizia, o in ambiti di trasformazione prevalentemente residenziali attraverso la cessione dei diritti edificatori.

NORME TECNICHE DI ATTILIAZIONE		DATA EMISSIONE	AGGIORNAMENTO	FOGLIO
		Novembre 2008	Luglio 2011	66 di 188
CONSULENTE IN ECOLOGIA APPLICATA	CONSULENTE GEOLOGICO	CONSULENTE ACUSTICO	CONSULENTE SISTEMA AGRICOLO	CONSULENTE SETTORE COMMERCIALE
Dott. Gianluca Vicini	ENGEO srl – Dott. Carlo Caleffi	ECONORD srl	Dott. Nicola Balboni	AST&P
POLARIS - Studio Associato - Via Pietro Verri, 33 – 46100 Mantova - Tel. 0376.248808 - Fax 0376.248807 - e-mail: polaris@polarisstudioassociato.com				PROF. ING. UGO BERNINI

In tali ambiti sono consentiti esclusivamente gli esercizi di vicinato (E.S.V.) e le medie strutture di vendita di I livello (MSV-) compatibili con la residenza. Gli interventi di carattere commerciale non devono alterare i caratteri e gli elementi connotativi e le relazioni tra le diverse parti del tessuto storico meritevole di conservazione.

Il rapporto tra l'organismo commerciale, gli spazi pubblici circostanti ed il contesto urbano viene calibrato in modo tale da preservare le peculiarità identificative del luogo storico, evitando l'eccessiva caratterizzazione commerciale mediante insegne pubblicitarie di forte impatto, arredi urbani omologanti, cromatismi eccessivi o estranei al contesto.

È ammessa la facoltà di monetizzare parzialmente le aree ed attrezzature pubbliche, da definirsi in apposita convenzione.

Al fine di favorire la realizzazione di parcheggi ad uso pubblico garantendo la dotazione minima prevista dalla legislazione vigente in materia, nonché di opere di arredo urbano, da intendere quale progettazione coordinata delle pavimentazioni, dell'illuminazione, della segnaletica, di attrezzature varie quali panchine, fioriere, contenitori per rifiuti, fontanelle, pensiline e sedili per l'attesa dei mezzi pubblici di trasporto, chioschi, cabine telefoniche, insegne e simili, e delle sistemazioni del verde pubblico, nel quadro degli interventi di carattere commerciale è ammessa la realizzazione delle suddette opere da parte dell'operatore o dei soggetti privati interessati a scomputo totale o parziale del contributo relativo agli oneri di urbanizzazione a norma dell'art. 45 della L.R. 12/2005.

Al fine di preservare le peculiarità identificative del luogo storico, le caratteristiche tecnico-morfologiche di tali opere vengono definite in base a criteri e indirizzi definiti dall'ufficio tecnico con l'eventuale ausilio di esperti in materica di conservazione e tutela ambientale.

Giardini, orti e parchi privati dovranno essere mantenuti decorosamente con il divieto di abbattere alberi di alto fusto se non per il loro ciclo naturale. Nel caso di alberi per i quali si renda necessario l'abbattimento, dovrà essere data comunicazione scritta all'Ufficio Tecnico Comunale e dovranno essere messi a dimora tre giovani piante della medesima essenza o autoctone.

## PRESCRIZIONI PROGETTUALI E AMBIENTALI

Nella specifica tavola "Interventi ammessi per il tessuto storico, architettonico e/o ambientale e nelle relative schede di sintesi delle categorie di analisi dell'intervento" sono definite le prescrizioni progettuali e ambientali generali e specifiche per gli edifici e gli spazi aperti pertinenziali nonché per i servizi pubblici.

Al fine di incentivare gli interventi di riqualificazione del tessuto di interesse storico, architettonico e/o ambientale (TsI) <u>l'Amministrazione</u> Comunale annualmente determinerà con specifico atto la riduzione degli oneri di urbanizzazione primaria e secondaria da applicare agli interventi sul sopraddetto tessuto. Per il primo anno, in via sperimentale, a partire dalla data di approvazione del Piano del Governo del Territorio, è determinata una riduzione del 30%.

# Art. 53. Zone di ricomposizione urbana (ZRU)

Il perimetro delle zone di ricomposizione urbana individua le aree ricomprese nel tessuto di interesse storico, architettonico, e/o ambientale interno al centro abitato (TsI) interessate da Piani Attuativi approvati prima dell'entrata in vigore a tutti gli effetti delle presenti Norme, che ricomprendono lotti parzialmente o totalmente liberi riservati al completamento degli insediamenti prevalentemente residenziali.

Sono inoltre ricompresi nel perimetro delle zone di ricomposizione urbana gli ambiti appositamente individuati negli elaborati grafici del Piano delle Regole riservati al completamento o anche alla sola riqualificazione, ambientalmente qualificato, del tessuto di interesse storico, architettonico, e/o ambientale interno al centro abitato (TsI) attuabili mediante pianificazione attuativa di iniziativa pubblica e/o privata, Programmi Integrati di Intervento o Titolo Edilizio Convenzionato, in posizione strategica per gli obiettivi generali dell'Amministrazione Comunale.

I nuovi interventi nei vari ambiti dovranno rispettare le indicazioni, prescrizioni e modalità indicate nelle singole schede urbanistiche allegate nell'elaborato specifico "B.4 - Quaderno delle zone di trasformazione a forte specificità - Individuazione e criteri di attuazione" parte integrante delle presenti norme.

Le destinazioni d'uso sono quelle indicate nella Pianificazione Attuativa vigente o quelle indicate nella relativa scheda urbanistica contenuta nell'elaborato "B.4 - Quaderno delle zone di trasformazione a forte specificità - Individuazione e criteri di attuazione".

Nelle zone di cui al presente articolo sono previsti interventi diretti nel rispetto delle prescrizioni dettate dalla Convenzione vigente del Piano Attuativo in essere.

NORME TECNICHE DI ATTI IAZIONE			AGGIORNAMENTO	FOGLIO
		Novembre 2008	Luglio 2011	67 di 188
CONSULENTE IN ECOLOGIA APPLICATA	CONSULENTE GEOLOGICO	CONSULENTE ACUSTICO	CONSULENTE SISTEMA AGRICOLO	CONSULENTE SETTORE COMMERCIALE
Dott. Gianluca Vicini	ENGEO srl – Dott. Carlo Caleffi	ECONORD srl	Dott. Nicola Balboni	AST&P
POLARIS - Studio Associato - Via Pietro Verri, 33 - 46100 Mantova - Tel. 0376.248808 - Fax 0376.248807 - e-mail: polaris@polarisstudioassociato.com				PROF. ING. UGO BERNINI

Sono consentiti interventi sul patrimonio edilizio esistente di manutenzione ordinaria e straordinaria, ristrutturazione edilizia e interventi di nuova costruzione su residue aree libere urbanizzate purché non asservite ad altre costruzioni.

Gli interventi di nuova costruzione sono ammissibili previa approvazione del Piano Attuativo o del Titolo Edilizio Convenzionato e la realizzazione delle eventuali opere previste dalla convenzione.

Tali strumenti potranno essere modificati secondo le procedure di legge e le presenti norme su iniziativa dei privati interessati o dall'Amministrazione Comunale, purché non sia aumentato l'indice di utilizzazione territoriale (Ut).

I piani attuativi previsti nel precedente strumento urbanistico per i quali sia già stata approvata la proposta di piano, nonché quelli per cui sia stata stipulata la relativa convenzione urbanistica e per i quali non si sia ancora adempiuto ai relativi obblighi o siano scaduti i termini di legge, e comunque per tutti i piani attuativi vigenti, possono continuare ad applicarsi le norme e le disposizioni stabilite con l'atto di approvazione e/o nella relativa convenzione fino alla definitiva chiusura degli stessi. È comunque ammessa la predisposizione di una variante al piano attuativo per assumere i disposti del presente P.G.T. con riferimento alle norme generali per gli Ambiti di Trasformazione.

Dopo il collaudo dei piani attuativi, soddisfatti tutti gli impegni previsti dalla convenzione, e scaduti i termini di legge di validità del Piano, verrà predisposta apposita variante per applicare le norme di zona relative al tessuto di interesse storico, architettonico, e/o ambientale interno al centro abitato (TsI).

Gli insediamenti di nuova edificazione da realizzare in tali zone dovranno essere conformi al Piano Attuativo vigente e dovranno rispettare gli indici Ut - Uf - Hmax - Rc in esso contenuti congiuntamente alle prescrizioni specifiche del comparto identificato negli elaborati della strumentazione urbanistica del Documento di Piano, del Piano delle Regole e della pianificazione esecutiva ed agli eventuali obiettivi riportati nella scheda urbanistica.

## PARAMETRI EDILIZI ED URBANISTICI

- Ut = Ut vigente
- Uf = Uf vigente
- Hmax = 3 piani + eventuale sottotetto
- Rc = Rc vigente o 50%
- Sp = Sp vigente o  $\geq$  60%

Nelle aree del tessuto urbano consolidato prevalentemente residenziale a forte specificità è prescritta:

- l'adozione di soluzioni urbanistiche, architettoniche e tecniche imposte dal rispetto e dalla valorizzazione dell'ambiente urbano di particolare valore storico-culturale;
- continuità di disegno, forma, allineamento e altezze di edifici preesistenti al fine di preservare l'impianto urbanistico originario;
- sistemazione dell'area scoperta prevalentemente a manto erboso, ovvero atta a favorire la funzione filtrante del terreno;
- scelta di essenze autoctone e compatibili con il profilo storico ambientale del paesaggio mantovano;
- ricerca di tipologie edilizie, materiali e tecniche costruttive contestualizzate con l'identità architettonica del tessuto di interesse storico, architettonico, e/o ambientale interno al centro abitato (TsI);
- una articolazione armonica dei nuovi fabbricati da sottoporre alla valutazione della Commissione Paesaggio.

# Art. 54. Tessuto urbano consolidato prevalentemente residenziale ad alta densità (ZTR1)

Appartengono al tessuto urbano consolidato prevalentemente residenziale ad alta densità le aree quasi totalmente edificate del capoluogo e dei centri frazionali che presentano una prevalente funzione residenziale, prive o con scarsi valori artistici e ambientali.

Tale contesto è caratterizzato da aree residenziali edificate nell'intorno dei nuclei storici frazionali, ex-corti coloniche, ormai circondate da edifici residenziali, unitamente ad alcune aree completate ed alcune aree residuali inedificate da completare.

NORME TECNICHE DI ATTI IAZIONE		DATA EMISSIONE	AGGIORNAMENTO	FOGLIO
		Novembre 2008	Luglio 2011	68 di 188
CONSULENTE IN ECOLOGIA APPLICATA	CONSULENTE GEOLOGICO	CONSULENTE ACUSTICO	CONSULENTE SISTEMA AGRICOLO	CONSULENTE SETTORE COMMERCIALE
Dott. Gianluca Vicini	ENGEO srl – Dott. Carlo Caleffi	ECONORD srl	Dott. Nicola Balboni	AST&P
POLARIS - Studio Associato — Via Pietro Verri, 33 – 46100 Mantova – Tel. 0376.248808 – Fax 0376.248807 – e-mail: polaris@polarisstudioassociato.com				PROF. ING. UGO BERNINI

Di norma sono previsti interventi edilizi diretti, salvo assoggettare a pianificazione esecutiva pubblica o privata o a Titolo Edilizio Convenzionato gli interventi, ove è consentita una riconfigurazione complessiva dell'immobile, aventi una SIp ≥ 400 mq.

Nel Tessuto urbano consolidato prevalentemente residenziale ad alta densità sono ammissibili interventi di:

- Manutenzione ordinaria e straordinaria;
- Ristrutturazione edilizia e urbanistica;
- Nuova costruzione.

Nelle aree esistenti e di completamento, per i lotti già edificati, sono sempre ammessi interventi di recupero e ristrutturazione dell'esistente utilizzando le modalità d'intervento dalla manutenzione straordinaria alla ristrutturazione urbanistica.

In caso di demolizione integrale e nuova costruzione, quando l'indice Uf esistente è superiore all'indice Uf prescritto dalle presenti NTA, si adotta l'indice Uf esistente. Gli interventi di ampliamento di edifici residenziali esistenti sono ammessi con aumento contenuto entro il 10% della SIp esistente.

#### PARAMETRI EDILIZI ED URBANISTICI

- Uf = 1,30 mq/mq
- Hmax = 4 piani + eventuale sottotetto 3 piani
- Cu = B/M
- Rc = 60%
- Sp ≥ 40%

## **DESTINAZIONE D'USO**

Destinazione d'uso prevalente: U1/1

Destinazioni escluse: MSV±, MSV+, GSV, U2b, U2d, U2g, U3b, U3c, U3d, U3e, U4, U5d, U5e, U5f.

Le destinazioni d'uso U3a potranno essere ammesse, se, a giudizio della Amministrazione Comunale, riconosciuti ambientalmente compatibili con la residenza.

Negli edifici destinati in tutto o in parte a residenza (U1) è, inoltre, consentito il recupero a solo scopo residenziale del piano sottotetto esistente secondo il disposto di cui agli artt. 63 e ss. della L.R. 12/2005 e s.m.i.; per gli edifici e le aree sottoposte a specifico vincolo monumentale ex D.Lgs. 42/2004 (Codice dei beni culturali e del paesaggio) e s.m.i il recupero è ammesso previo parere della competente Sovrintendenza.

Potranno essere autorizzate, a servizio di attività ricettive (bar, ristoranti, ecc.) tettoie, pensiline, ecc., a condizione che siano realizzate con strutture qualificate e compatibili ambientalmente, componibili e facilmente smontabili, in quanto saranno soggette ad autorizzazione stagionale che il Dirigente potrà rinnovare ogni anno, sentito il parere della Commissione Paesaggio.

La distanza dai confini non prospettanti sedi viarie o piazze dovrà essere pari a ml. 5,00.

Le ristrutturazioni, gli ampliamenti e le nuove costruzioni appartenenti al tessuto urbano consolidato prevalentemente residenziale ad alta densità debbono caratterizzarsi per una particolare attenzione all'impatto creato dall'intervento sia nei confronti dell'aspetto dell'edilizia circostante che nei confronti del tessuto urbanistico di insediamento. I progetti dovranno pertanto essere corredati anche da una relazione che metta in evidenza gli accorgimenti adottati per ottemperare ai precedenti disposti qualitativi ed elaborati grafici e fotografici atti ad evidenziare nel migliore dei modi la situazione preesistente dell'intorno in cui si colloca il progetto e simulazioni grafiche o fotografiche atte a mostrare percettivamente l'effetto della costruzione sul contesto circostante.

NORME TECNICHE DI ATTI IAZIONE		DATA EMISSIONE	AGGIORNAMENTO	FOGLIO
		Novembre 2008	Luglio 2011	69 di 188
CONSULENTE IN ECOLOGIA APPLICATA	CONSULENTE GEOLOGICO	CONSULENTE ACUSTICO	CONSULENTE SISTEMA AGRICOLO	CONSULENTE SETTORE COMMERCIALE
Dott. Gianluca Vicini	ENGEO srl – Dott. Carlo Caleffi	ECONORD srl	Dott. Nicola Balboni	AST&P
POLARIS - Studio Associato — Via Pietro Verri, 33 – 46100 Mantova – Tel. 0376.248808 – Fax 0376.248807 – e-mail: polaris@polarisstudioassociato.com				PROF. ING. UGO BERNINI

Le attività ammesse dovranno essere compatibili ambientalmente con la residenza e non dovranno in alcun modo recare danno o disturbo alle unità edilizie adiacenti. I locali ad essi destinati dovranno rispettare, ai sensi del ex art. 220 del R.D. 27/06/34 n. 1265 "testo unico sulle leggi sanitarie", i requisiti igienico-sanitari verificati da A.S.L. e ARPA per quanto di specifica competenza, e in particolare le norme sull'impatto acustico. Essi dovranno inoltre dimostrare la compatibilità del loro insediamento con il sistema della sosta e della mobilità esistente. Le destinazioni d'uso ammesse devono comunque risultare compatibili con le caratteristiche formali, tipologiche e costruttive dell'edificio.

Dovrà essere garantita continuità di disegno nelle recinzioni, in particolare quando abbiano a inserirsi entro altre, simili fra loro, o a sviluppo consistente nella zona.

È ammessa La costruzione in confine di garage esclusivamente per l'adeguamento alle superfici previste dalla Legge 122/89 (1mq ogni 3,3 mq di SIp edificati) alle deve soddisfare le seguenti condizioni:

- che la costruzione sia qualificata e compatibile dal punto di vista ambientale, architettonico e materico;
- che venga stipulata e registrata e trascritta idonea convenzione/servitù con i confinanti.

Gli elementi pertinenziali aventi funzione di arredo del giardino di cui all'Art. 6 oltrechè modeste strutture di servizio fino a mq 6,00 (quali ad esempio in modo indicativo e non esaustivo, gazebo, chioschi, etc.) devono essere compatibili ambientalmente con l'intorno (i barbecue non dovranno provocare noie o molestie al vicinato e, nel caso siano dotati di canne di esalazione o fumarie o comignoli, queste dovranno essere realizzate in conformità a quanto previsto dalla vigente normativa). Tali costruzioni pertinenziali non sono soggette al permesso di costruire.

Le sistemazioni dell'area scoperta saranno prevalentemente a manto erboso, ovvero atta a favorire la funzione filtrante del terreno al fine di favorire il ravvenamento di quest'ultimo;

Andrà operata opportuna scelta di essenze compatibili, oltre con il clima, con il profilo storico ambientale del paesaggio mantovano.

# Art. 55. Tessuto urbano consolidato prevalentemente residenziale a media densità (ZTR2)

Appartengono al tessuto urbano consolidato prevalentemente residenziale a media densità le aree dei centri abitati aventi un valore ambientale di insieme degno di conservazione pur senza elementi di interesse architettonico, con la presenza di numerosi interventi successivi al primitivo impianto, anche di nuova costruzione.

# **DESTINAZIONE D'USO**

Destinazione d'uso prevalente; U1/1

Destinazioni escluse: MSV±, MSV+, GSV, U2b, U2d, U2g, U3b, U3c, U3d, U3e, U4, U5d, U5e, U5f

Le destinazioni d'uso U3a potranno essere ammesse, a giudizio della Amministrazione Comunale, se ambientalmente compatibili con la residenza.

Nel tessuto urbano consolidato prevalentemente residenziale a media densità sono ammissibili interventi sul patrimonio edilizio esistente di manutenzione ordinaria e straordinaria, ristrutturazione edilizia.

Sono ammessi ampliamenti e/o sopralzi di edifici con aumento contenuto entro il 10% della SIp esistente. Gli ampliamenti e i sopralzi devono comunque rispettare tutte le prescrizioni igienico sanitarie riguardanti le condizioni di abitabilità previste dai regolamenti vigenti, fatta salva l'altezza media ponderale minima di m 2,40 (calcolata dividendo il volume della parte di sottotetto la cui altezza superi m 1,50 per la superficie relativa).

Negli edifici destinati in tutto o in parte a residenza (U1) è, inoltre, consentito il recupero a solo scopo residenziale del piano sottotetto esistente secondo il disposto di cui agli artt. 63 e ss. della L.R. 12/2005 e s.m.i.; per gli edifici e le aree sottoposte a specifico vincolo monumentale ex D.Lgs. 42/2004 (Codice dei beni culturali e del paesaggio) e s.m.i il recupero è ammesso previo parere della competente Sovrintendenza.

NORME TECNICHE DI ATTUAZIONE			AGGIORNAMENTO Luglio 2011	FOGLIO 70 di 188
CONSULENTE IN ECOLOGIA APPLICATA	CONSULENTE GEOLOGICO	CONSULENTE ACUSTICO	CONSULENTE SISTEMA AGRICOLO	CONSULENTE SETTORE COMMERCIALE
Dott. Gianluca Vicini	ENGEO srl – Dott. Carlo Caleffi	ECONORD srl	Dott. Nicola Balboni	AST&P
POLARIS - Studio Associato — Via Pietro Verri, 33 – 46100 Mantova – Tel. 0376.248808 – Fax 0376.248807 – e-mail: polaris@polarisstudioassociato.com				PROF. ING. UGO BERNINI

## PARAMETRI EDILIZI ED URBANISTICI

- Uf = 0,70 mq/mq
- Hmax = 3 piani + eventuale sottotetto
- Cu = B
- Rc = 50%
- Sp ≥ 60%

A servizio di attività ricettive (bar, ristoranti, ecc.) potranno essere autorizzate, tettoie, pensiline, ecc., a condizione che siano realizzate con strutture qualificate e compatibili ambientalmente, componibili e facilmente smontabili, in quanto saranno soggette ad autorizzazione stagionale che il Dirigente potrà rinnovare ogni anno, sentito il parere della Commissione Paesaggio.

La distanza dai confini non prospettanti sedi viarie o piazze dovrà essere pari a ml. 5,00.

Le ristrutturazioni, gli ampliamenti e le nuove costruzioni facenti parte del tessuto urbano consolidato prevalentemente residenziale a media densità debbano caratterizzarsi per una particolare attenzione all'impatto creato dall'intervento sia nei confronti dell'aspetto dell'edilizia circostante che nei confronti del tessuto urbanistico di insediamento. I progetti dovranno pertanto essere corredati anche da una relazione che metta in evidenza gli accorgimenti adottati per ottemperare ai precedenti disposti qualitativi ed elaborati grafici e fotografici atti ad evidenziare nel migliore dei modi la situazione preesistente dell'intorno in cui si colloca il progetto e simulazioni grafiche o fotografiche atte a mostrare percettivamente l'effetto della costruzione sul contesto circostante.

Le attività ammesse dovranno essere compatibili ambientalmente con la residenza e non dovranno in alcun modo recare danno o disturbo alle unità edilizie adiacenti. I locali ad essi destinati dovranno rispettare, ai sensi del ex art. 220 del R.D. 27/06/34 n. 1265 "testo unico sulle leggi sanitarie", i requisiti igienico-sanitari verificati da A.S.L. e ARPA per quanto di specifica competenza, e in particolare le norme sull'impatto acustico. Essi dovranno inoltre dimostrare la compatibilità del loro insediamento con il sistema della sosta e della mobilità esistente. Le destinazioni d'uso ammesse devono comunque risultare compatibili con le caratteristiche formali, tipologiche e costruttive dell'edificio.

Dovrà assicurarsi continuità di disegno nelle recinzioni, in particolare quando abbiano a inserirsi entro altre, simili fra loro, o a sviluppo consistente nella zona.

È ammessa La costruzione in confine di garage esclusivamente per l'adeguamento alle superfici previste dalla Legge 122/89 (1mq ogni 3.3 mq di SIp edificati) al deve soddisfare inoltre-le seguenti condizioni:

- che la costruzione sia qualificata e compatibile dal punto di vista ambientale, architettonico e materico;
- che venga stipulata e registrata e trascritta idonea convenzione/servitù con i confinanti.

Gli elementi pertinenziali aventi funzione di arredo del giardino di cui all'Art. 6 oltrechè modeste strutture di servizio fino a mq 6,00 (quali ad esempio in modo indicativo e non esaustivo, gazebo, chioschi, etc.) devono essere compatibili ambientalmente con l'intorno (i barbecue non dovranno provocare noie o molestie al vicinato e, nel caso siano dotati di canne di esalazione o fumarie o comignoli, queste dovranno essere realizzate in conformità a quanto previsto dalla vigente normativa). Tali costruzioni pertinenziali non sono soggette al permesso di costruire.

Le sistemazioni dell'area scoperta saranno prevalentemente a manto erboso, ovvero atta a favorire la funzione filtrante del terreno al fine di favorire il ravvenamento di quest'ultimo.

È prescritta la scelta di essenze compatibili con il profilo storico ambientale del paesaggio mantovano.

Nel caso di interventi di nuova costruzione o di ampliamento, superiore al 25% della SIp esistente e/o ritenuti rilevanti a parere dell'Ufficio Tecnico o che coinvolgono una Sf superiore a 600 mq si dovrà attivare uno Strumento Attuativo o un Titolo Edilizio Convenzionato, estesi, se necessario, a zone limitrofe già edificate interessate direttamente o indirettamente dalle misure stesse al fine di valutare l'impatto complessivo dell'intervento e le eventuali misure mitigative e compensative.

## Art. 56. Tessuto urbano consolidato prevalentemente residenziale a bassa densità (ZTR3)

Appartengono al tessuto urbano consolidato prevalentemente residenziale a bassa densità le aree dei centri abitati o nuclei sparsi, prive di valori ambientali e storici o di elementi architettonici tipicizzanti, con bassa densità edilizia.

NORME TECNICHE DI ATTUAZIONE		DATA EMISSIONE Novembre 2008	AGGIORNAMENTO Luglio 2011	<b>FOGLIO</b> 71 di 188
CONSULENTE IN ECOLOGIA APPLICATA				CONSULENTE SETTORE COMMERCIALE
Dott. Gianluca Vicini ENGEO srl – Dott. Carlo Caleffi		ECONORD srl	Dott. Nicola Balboni	AST&P
POLARIS - Studio Associato - Via Pietro Verri, 33 - 46100 Mantova - Tel. 0376.248808 - Fax 0376.248807 - e-mail: polaris@polarisstudioassociato.com				PROF. ING. UGO BERNINI

## **DESTINAZIONE D'USO**

Destinazione d'uso prevalente; U1/1

Destinazioni escluse: GSV, MSV+, U2g, U3b, U3c, , U3d, U3e, U4, U5d, U5e, U5f

Le destinazioni d'uso U3a potranno essere ammesse, a giudizio della Amministrazione Comunale, se ambientalmente compatibili con la residenza.

Nel tessuto urbano consolidato prevalentemente residenziale a bassa densità sono ammissibili interventi di demolizione, interventi sul patrimonio edilizio esistente di manutenzione ordinaria e straordinaria, ristrutturazione edilizia e ristrutturazione urbanistica.

Sono ammessi interventi di nuova costruzione con Permesso di costruire sui lotti nei quali siano stati demoliti edifici non tutelati, oppure su aree libere urbanizzate purché non asservite ad altre costruzioni. L'indice Uf va dimostrato sull'intero lotto considerando gli edifici esistenti alla data di adozione del P.G.T. indipendentemente da eventuali nuovi frazionamenti.

Negli edifici destinati in tutto o in parte a residenza (U1) è, inoltre, consentito il recupero a solo scopo residenziale del piano sottotetto esistente secondo il disposto di cui agli artt. 63 e ss. della L.R. 12/2005 e s.m.i.; per gli edifici e le aree sottoposte a specifico vincolo monumentale ex D.Lgs. 42/2004 (Codice dei beni culturali e del paesaggio) e s.m.i il recupero è ammesso previo parere della competente Sovrintendenza. Gli interventi di nuova costruzione su aree libere dovranno osservare i seguenti indici:

## PARAMETRI EDILIZI ED URBANISTICI

- Uf = <del>0,50</del> 0,40 mq/mq
- Hmax = 3 piani + eventuale sottotetto
- Cu = B
- Rc = 50%
- Sp ≥ 60%

Negli interventi nelle zone appartenenti al tessuto urbano consolidato prevalentemente residenziale a bassa densità debbono essere garantiti:

- adozione di soluzioni tecniche ed architettoniche imposte dal rispetto e dalla valorizzazione dell'ambiente urbano;
- continuità di disegno e di materiali nelle eventuali recinzioni, quando queste abbiano ad inserirsi con altre simili , o a sviluppo consistente nella zona;
- allineamenti dei nuovi fabbricati non avanzati rispetto a quelli contigui o, nel caso di costruzione a schiera, un'articolazione armonica;
- sistemazioni dell'area scoperta prevalentemente a manto erboso, ovvero atta a favorire la funzione filtrante del terreno al fine di favorire il ravvenamento delle falde;
- · scelta di essenze compatibili, oltre con il clima, con il profilo storico ambientale del paesaggio mantovano.

Per ogni unità immobiliare preesistente potranno concedersi:

- una franchigia di 20 mq di Slp, quando sia indispensabile l'ampliamento della costruzione per l'allestimento di servizi igienici carenti;
- altezze maggiori di quelle preesistenti in caso di ristrutturazione edilizia, se ciò è necessario per assicurare l'abitabilità di spazi abitativi e per l'eventuale innalzamento del piano di calpestio a una quota superiore di quella di campagna.

È ammessa La costruzione in confine di garage esclusivamente per l'adeguamento alle superfici previste dalla Legge 122/89 (1mq ogni 3.3 mq di SIp edificati) alle deve soddisfare inoltre le seguenti condizioni:

- che la costruzione sia qualificata e compatibile dal punto di vista ambientale, architettonico e materico;
- che venga stipulata e registrata e trascritta idonea convenzione/servitù con i confinanti.

NORME TECNICHE DI ATTUAZIONE			AGGIORNAMENTO Luglio 2011	FOGLIO 72 di 188
CONSULENTE IN ECOLOGIA APPLICATA	CONSULENTE GEOLOGICO	CONSULENTE ACUSTICO	CONSULENTE SISTEMA AGRICOLO	CONSULENTE SETTORE COMMERCIALE
Dott. Gianluca Vicini	ENGEO srl – Dott. Carlo Caleffi	ECONORD srl	Dott. Nicola Balboni	AST&P
POLARIS - Studio Associato - Via Pietro Verri, 33 - 46100 Mantova - Tel. 0376.248808 - Fax 0376.248807 - e-mail: polaris@polarisstudioassociato.com				PROF. ING. UGO BERNINI

Gli elementi pertinenziali aventi funzione di arredo del giardino di cui all'Art. 6 oltrechè modeste strutture di servizio fino a mq 6,00 (quali ad esempio in modo indicativo e non esaustivo, gazebo, chioschi, etc.) devono essere compatibili ambientalmente con l'intorno (i barbecue non dovranno provocare noie o molestie al vicinato e, nel caso siano dotati di canne di esalazione o fumarie o comignoli, queste dovranno essere realizzate in conformità a quanto previsto dalla vigente normativa). Tali costruzioni pertinenziali non sono soggette al permesso di costruire.

Nel caso di interventi di nuova costruzione o di ampliamento, superiori al 50% della SIp esistente e/o che coinvolgano una Sf superiore a 1.000 mq, ovvero che richiedano il riattamento, potenziamento e/o allestimento di opere di urbanizzazione primaria e/o l'allacciamento ai pubblici servizi, dovrà essere formato lo strumento attuativo o il Titolo Edilizio Convenzionato, estesi, se necessario, a zone già edificate interessate dalle misure stesse.

## Art. 57. Tessuto urbano consolidato prevalentemente residenziale a bassissima densità (ZTR4)

Appartengono al tessuto urbano consolidato prevalentemente residenziale a bassissima densità le aree dei centri abitati o nuclei sparsi, prive di valori ambientali e storici o di elementi architettonici tipicizzanti, con bassissima densità edilizia.

## **DESTINAZIONI D'USO**

Destinazione d'uso prevalente; U1/1

Destinazioni escluse: MSV+, GSV, U2g, U3b, U3c, , U3d, U3e, U4, U5d, U5e, U5f

Le destinazioni d'uso U3a potranno essere ammesse, a giudizio della Amministrazione Comunale, se ambientalmente compatibili con la residenza.

Nel tessuto urbano consolidato prevalentemente residenziale a bassissima densità sono ammissibili interventi di demolizione, interventi sul patrimonio edilizio esistente di manutenzione ordinaria e straordinaria, ristrutturazione edilizia e ristrutturazione urbanistica.

Sono ammessi interventi di nuova costruzione con Permesso di costruire sui lotti nei quali siano stati demoliti edifici non tutelati, oppure su aree libere urbanizzate purché non asservite ad altre costruzioni. L'indice Uf va dimostrato sull'intero lotto considerando gli edifici esistenti alla data di adozione del P.G.T. indipendentemente da eventuali nuovi frazionamenti.

Negli edifici destinati in tutto o in parte a residenza (U1) è, inoltre, consentito il recupero a solo scopo residenziale del piano sottotetto esistente secondo il disposto di cui agli artt. 63 e ss. della L.R. 12/2005 e s.m.i.; per gli edifici e le aree sottoposte a specifico vincolo monumentale ex D.Lgs. 42/2004 (Codice dei beni culturali e del paesaggio) e s.m.i il recupero è ammesso previo parere della competente Sovrintendenza.

Gli interventi di nuova costruzione su aree libere dovranno osservare i seguenti indici:

# PARAMETRI EDILIZI ED URBANISTICI

- Uf = 0,20 mq/mq
- Hmax = 2 piani
- Cu = B
- Rc = 50%
- Sp ≥ 60%

Negli interventi nelle zone appartenenti al tessuto urbano consolidato prevalentemente residenziale a bassissima densità debbono essere garantiti:

adozione di soluzioni tecniche ed architettoniche imposte dal rispetto e dalla valorizzazione dell'ambiente urbano;

NORME TECNICHE DI ATTUAZIONE			AGGIORNAMENTO Luglio 2011	FOGLIO 73 di 188
CONSULENTE IN ECOLOGIA APPLICATA	CONSULENTE GEOLOGICO	CONSULENTE ACUSTICO	CONSULENTE SISTEMA AGRICOLO	CONSULENTE SETTORE COMMERCIALE
Dott. Gianluca Vicini	ENGEO srl – Dott. Carlo Caleffi	ECONORD srl	Dott. Nicola Balboni	AST&P
POLARIS - Studio Associato — Via Pietro Verri, 33 – 46100 Mantova – Tel. 0376.248808 – Fax 0376.248807 – e-mail: polaris@polarisstudioassociato.com				PROF. ING. UGO BERNINI

• continuità di disegno e di materiali nelle eventuali recinzioni, quando queste abbiano ad inserirsi entro altre simili fra loro, o a sviluppo consistente nella zona;

- allineamenti dei nuovi fabbricati non avanzati rispetto a quelli contigui o, nel caso di costruzione a schiera, un'articolazione armonica;
- sistemazioni dell'area scoperta prevalentemente a manto erboso, ovvero atta a favorire la funzione filtrante del terreno al fine di favorire il ravvenamento della falda;
- · scelta di essenze compatibili, oltre con il clima, con il profilo storico ambientale del paesaggio mantovano.

Per ogni unità immobiliare preesistente potranno concedersi:

- una franchigia di 20 mq di Slp, quando sia indispensabile l'ampliamento della costruzione per l'allestimento di servizi igienici carenti;
- altezze maggiori di quelle preesistenti in caso di ristrutturazione edilizia, se ciò è necessario per assicurare l'abitabilità di spazi abitativi e per l'eventuale innalzamento del piano di calpestio a una quota superiore di quella di campagna.

È ammessa La costruzione in confine di garage esclusivamente per l'adeguamento alle superfici previste dalla Legge 122/89 (1mq ogni 3.3 mq di SIp edificati) alle deve soddisfare inoltre le seguenti condizioni:

- che la costruzione sia qualificata e compatibile dal punto di vista ambientale, architettonico e materico;
- che venga stipulata e registrata e trascritta idonea convenzione/servitù con i confinanti.

Gli elementi pertinenziali aventi funzione di arredo del giardino di cui all'Art. 6 oltrechè modeste strutture di servizio fino a mq 6,00 (quali ad esempio in modo indicativo e non esaustivo, gazebo, chioschi, etc.) devono essere compatibili ambientalmente con l'intorno (i barbecue non dovranno provocare noie o molestie al vicinato e, nel caso siano dotati di canne di esalazione o fumarie o comignoli, queste dovranno essere realizzate in conformità a quanto previsto dalla vigente normativa). Tali costruzioni pertinenziali non sono soggette al permesso di costruire.

Nel caso di interventi di nuova costruzione o di ampliamento, superiori al 50% della SIp esistente e/o che coinvolgano una Sf superiore a 2.000 mq, ovvero che richiedano il riattamento, potenziamento e/o allestimento di opere di urbanizzazione primaria e/o l'allacciamento ai pubblici servizi, dovrà essere formato lo strumento attuativo o il Titolo Edilizio Convenzionato, estesi, se necessario, a zone già edificate interessate dalle misure stesse.

# Art. 58. Tessuto urbano consolidato prevalentemente residenziale a forte specificità (ZTR5)

Il tessuto urbano consolidato prevalentemente residenziale a forte specificità individua le aree interessate da piani esecutivi approvati prima dell'entrata in vigore a tutti gli effetti delle presenti Norme, che ricomprendono lotti parzialmente o totalmente liberi riservati all'espansione degli insediamenti prevalentemente residenziali.

Il tessuto urbano consolidato prevalentemente residenziale a forte specificità è caratterizzato da una espansione di tipo estensivo con, in genere, un  $Ut \le 0.50$  mq/mq. Per i Piani Attuativi di nuova formazione e per i Piani di Recupero è previsto un valore massimo  $Ut \le 1.30$  mq/mq.

# **DESTINAZIONE D'USO**

Destinazione d'uso prevalente; U1/1

Destinazioni escluse: MSV+, GSV, U2b, U2g, U3b, U3c, U3d , U3e, U4, U5d, U5e, U5f.

Le destinazioni d'uso U3a, potranno essere ammesse, a giudizio della Amministrazione Comunale, se dichiarate ambientalmente compatibili con la residenza (artigianato di servizio, botteghe per arti e mestieri tradizionali, laboratori informatici e multimediali, attività assimilabili).

Nelle zone di cui al presente articolo son previsti interventi diretti nel rispetto delle prescrizioni dettate dalla Convenzione vigente del Piano Attuativo in essere.

Sono previsti interventi sul patrimonio edilizio esistente di manutenzione ordinaria e straordinaria, ristrutturazione edilizia e interventi di nuova costruzione su residue aree libere urbanizzate purché non asservite ad altre costruzioni.

NORME TECNICHE DI ATTUAZIONE		DATA EMISSIONE Novembre 2008	AGGIORNAMENTO Luglio 2011	FOGLIO 74 di 188
CONSULENTE IN ECOLOGIA APPLICATA	CONSULENTE GEOLOGICO	CONSULENTE ACUSTICO	CONSULENTE SISTEMA AGRICOLO	CONSULENTE SETTORE COMMERCIALE
Dott. Gianluca Vicini	ENGEO srl – Dott. Carlo Caleffi	ECONORD srl	Dott. Nicola Balboni	AST&P
POLARIS - Studio Associato - Via	PROF. ING. UGO BERNINI			

Gli interventi di nuova costruzione sono ammissibili previa approvazione del Piano Attuativo e la realizzazione delle opere di urbanizzazione primaria.

Tali piani potranno essere modificati secondo le procedure di legge e le presenti norme su iniziativa dei privati interessati o dall'Amministrazione Comunale, purché non sia aumentato l'indice di utilizzazione territoriale (Ut).

I Piani Attuativi previsti nel precedente strumento urbanistico per i quali sia già stata approvata la proposta di piano, nonché quelli per cui sia stata stipulata la relativa convenzione urbanistica e per i quali non si sia ancora adempiuto ai relativi obblighi o siano scaduti i termini di legge, e comunque per tutti i piani attuativi vigenti, possono continuare ad applicarsi le norme e le disposizioni stabilite con l'atto di approvazione e/o nella relativa convenzione fino alla definitiva chiusura degli stessi. È comunque ammessa la predisposizione di una variante al piano attuativo per assumere i disposti del presente P.G.T. con riferimento alle norme generali per gli ambiti di trasformazione.

Dopo il collaudo dei piani attuativi, soddisfatti tutti gli impegni previsti dalla convenzione, e scaduti i termini di legge di validità del PL, verrà predisposta apposita variante per applicare le norme di zona relative al tessuto consolidato di riferimento.

Gli insediamenti di nuova edificazione da realizzare in tali zone dovranno essere conformi al piano di lottizzazione esecutivo vigente e dovranno rispettare gli indici Ut - Uf - Hmax - Rc in esso contenuti congiuntamente alle prescrizioni specifiche del comparto identificato negli elaborati della strumentazione urbanistica del Documento di Piano, del Piano delle Regole e della pianificazione esecutiva e agli eventuali obiettivi riportati nella scheda urbanistica.

## PARAMETRI EDILIZI ED URBANISTICI

- Ut = Ut vigente
- Uf = Uf vigente
- Hmax = 3 piani
- Rc = Rc vigente o 50%
- Sp = Sp vigente  $o \ge 60\%$

Nelle aree del tessuto urbano consolidato prevalentemente residenziale a forte specificità è prescritta:

- l'adozione di soluzioni urbanistiche, architettoniche e tecniche imposte dal rispetto e dalla valorizzazione dell'ambiente urbano;
- continuità di disegno nelle recinzioni, in particolare quando abbiano a inserirsi entro altre, simili fra di loro, o a sviluppo consistente nella zona;
- sistemazione dell'area scoperta prevalentemente a manto erboso, ovvero atta a favorire la funzione filtrante del terreno al fine di favorire il ravvenamento della falda;
- scelta di essenze autoctone e compatibili con il profilo storico ambientale del paesaggio mantovano;
- ricerca di tipologie edilizie, materiali e tecniche costruttive contestualizzate con l'identità architettonica mantovana;
- in caso di costruzione a schiera, una articolazione armonica dei nuovi fabbricati da sottoporre alla valutazione della Commissione Paesaggio.

Fanno inoltre parte degli ambiti del tessuto urbano consolidato prevalentemente residenziale a forte specificità gli ambiti appositamente individuati negli elaborati grafici e riservate all'espansione degli insediamenti abitativi attuabili mediante pianificazione esecutiva di iniziativa pubblica o privata e aree marginali, interne al bordo di interesse urbano, parzialmente edificate in posizione strategica per gli obiettivi generali dell'Amministrazione Comunale, di cui alcune richiedenti anche interventi di risanamento attuabili prevalentemente tramite Piano di Recupero di iniziativa pubblica o privata.

Gli interventi nei vari ambiti dovranno rispettare le indicazioni, prescrizioni e modalità indicate nelle singole schede urbanistiche allegate nell'elaborato specifico "B.4 - Quaderno delle zone di trasformazione a forte specificità - Individuazione e criteri di attuazione" parte integrante delle presenti norme.

NORME TECNICHE DI ATTUAZIONE			AGGIORNAMENTO Luglio 2011	<b>FOGLIO</b> 75 di 188
CONSULENTE IN ECOLOGIA APPLICATA	CONSULENTE GEOLOGICO	CONSULENTE ACUSTICO	CONSULENTE SISTEMA AGRICOLO	CONSULENTE SETTORE COMMERCIALE
Dott. Gianluca Vicini	ENGEO srl – Dott. Carlo Caleffi	ECONORD srl	Dott. Nicola Balboni	AST&P
POLARIS - Studio Associato - Via Pietro Verri, 33 - 46100 Mantova - Tel. 0376.248808 - Fax 0376.248807 - e-mail: polaris@polarisstudioassociato.com				PROF. ING. UGO BERNINI

## Art. 59. Tessuto prevalentemente produttivo (ZTE1)

Fanno parte del tessuto prevalentemente produttivo le aree che comprendono:

- zone edificate dei centri urbanizzati sede di attività produttive (artigianali, industriali) finalizzate alla specializzazione ed alla riqualificazione dei tessuti produttivi e delle funzioni insediabili;
- zone libere contigue alle precedenti riservate all'ampliamento ed al consolidamento delle attività esistenti;
- aree libere riservate all'espansione delle attività economiche compatibili con il territorio.

In tali parti del territorio comunale è consentito l'insediamento di attività produttive (industriali - piccola e media industria - ed artigianato di servizio), ambientalmente compatibili, ad eccezione di quelle attività produttive che per la particolarità delle lavorazioni o per lo stoccaggio del materiale rientrino tra quelle ad alto rischio per tossicità e nocività.

L'appartenenza delle attività alle citate categorie incompatibili ambientalmente e/o a rischio dovrà essere verificata presso l'A.R.P.A e l'ASL, per quanto di competenza, competenti per territorio oltre che presso lo sportello unico comunale.

Le aree del tessuto prevalentemente produttivo che ricomprendono sia aree edificate e consolidate, sia aree parzialmente che totalmente libere, sono caratterizzate dalla comune destinazione d'uso produttiva.

Gli interventi edilizi in tali zone si effettuano sia direttamente sia secondo gli strumenti attuativi indicati nelle presenti NTA.

## PARAMETRI EDILIZI ED URBANISTICI

- Uf = 0,90 mq/mq
- Hmax = 12 mt
- Cu = B/M
- Rc = 60%
- Sp ≥ 35%

# **DESTINAZIONI D'USO**

Destinazione d'uso prevalente: U3a, U3b, U3c, U3d, U2a, U2b

Destinazioni escluse: U1/1, U2g, MSV+, GSV nuove, U4, U5c, U5d (fatto salvo quelle già esistenti - GSV)

Nelle aree del tessuto prevalentemente produttivo interamente libere, riservate all'espansione delle attività economiche compatibili con il territorio, gli interventi sono da assoggettare a Permesso di Costruire semplice quando il lotto abbia Sfmax inferiore o uguale a 5000 mq e sia dotato unitamente all'area circostante delle opere di urbanizzazione primaria. Si adotterà piano esecutivo o Titolo Edilizio Convenzionato negli altri casi.

Interventi di ristrutturazione edilizia sul patrimonio edilizio esistente saranno da attuare mediante Titolo Edilizio Convenzionato quando la SIp è contenuta entro i seguenti valori di  $2.000 \text{ mq} \leq \text{SIp} \leq 5.000 \text{ mq}$  ed il lotto sia dotato unitamente all'area circostante delle opere di urbanizzazione primaria. Si adotterà piano esecutivo nei casi di SIp > 5.000 mq.

Il rapporto tra l'organismo commerciale, gli spazi pubblici circostanti ed il contesto urbano deve essere calibrato in modo tale da preservare le peculiarità identificative del luogo, evitando l'eccessiva caratterizzazione commerciale mediante insegne pubblicitarie di forte impatto, arredi urbani omologanti, cromatismi eccessivi o estranei al contesto.

Al fine di favorire la realizzazione di parcheggi ad uso pubblico garantendo la dotazione minima prevista dalla legislazione vigente in materia, nonché di opere di arredo urbano, da intendere quale progettazione coordinata delle pavimentazioni, dell'illuminazione, della segnaletica, di attrezzature varie di arredo urbano, e delle sistemazioni del verde pubblico, nel quadro degli interventi di carattere commerciale e produttivo è ammessa la realizzazione delle suddette opere da parte dell'operatore a scomputo totale o parziale del contributo relativo agli oneri di urbanizzazione, al fine di qualificare le peculiarità identificative del luogo.

NORME TECNICHE DI ATTUAZIONE			AGGIORNAMENTO Luglio 2011	FOGLIO 76 di 188
CONSULENTE IN ECOLOGIA APPLICATA	CONSULENTE GEOLOGICO	CONSULENTE ACUSTICO	CONSULENTE SISTEMA AGRICOLO	CONSULENTE SETTORE COMMERCIALE
Dott. Gianluca Vicini	ENGEO srl – Dott. Carlo Caleffi	ECONORD srl	Dott. Nicola Balboni	AST&P
POLARIS - Studio Associato - Via Pietro Verri, 33 - 46100 Mantova - Tel. 0376.248808 - Fax 0376.248807 - e-mail: polaris@polarisstudioassociato.com				PROF. ING. UGO BERNINI

Le caratteristiche tecnico-morfologiche di tali opere verranno valutate dalla commissione paesaggio sulla base degli indirizzi specifici di riqualificazione e arredo urbano.

Barriere verdi con funzione schermante costituite da almeno duplice filare di alberi di specie autoctone saranno poste sul lato dei lotti prospicienti le zone agricole o zone abitate. L'area che ospita i filari arborei potrà essere computata nel novero della superficie scoperta di cui al comma precedente.

È altresì ammessa per ogni lotto o unità produttiva la realizzazione di alloggi del personale di custodia e del proprietario/titolare dell'unità produttiva per non più di due alloggi per una SIp destinata alla residenza non superiore al 30% della SIp complessiva con il limite massimo di 300 mq di SIp.

In via transitoria in presenza di edifici produttivi in via di dismissione che si trovino inglobati all'interno del tessuto urbano a prevalente destinazione residenziale, è sempre consentito recuperare per intervento diretto (Titolo Edilizio Convenzionato) i contenitori edilizi esistenti per usi residenziali e/o commerciali mantenendo le SIp esistenti o ampliandole all'interno dell'involucro dell'attività dismessa.

Mediante la formazione di un Piano di Recupero è altresì possibile in presenza delle medesime condizioni di cui sopra sostituire i manufatti con nuovi edifici con destinazione residenziale secondo le modalità, gli indici ed i parametri edificatori indicati per il tessuto prevalentemente residenziale a media densità.

# Art. 60. Tessuto prevalentemente commerciale/terziario/direzionale (ZTE2)

Fanno parte del tessuto commerciale/terziario/direzionale le aree che comprendono:

- zone edificate dei centri urbanizzati sede di attività economiche (commerciali, direzionali) finalizzate alla specializzazione ed alla riqualificazione dei tessuti economici e delle funzioni insediabili;
- zone libere contigue alle precedenti riservate all'ampliamento ed al consolidamento delle attività esistenti;
- aree libere riservate all'espansione delle attività economiche compatibili con il territorio.

In tali parti del territorio comunale è consentito l'insediamento di attività commerciali, direzionali.

Nelle aree del tessuto commerciale/terziario/direzionale che ricomprendono sia aree edificate e consolidate sia aree parzialmente che totalmente libere e caratterizzate dalla comune destinazione d'uso produttiva, commerciale, artigianato di servizio.

Il rapporto tra l'organismo commerciale, gli spazi pubblici circostanti ed il contesto urbano deve essere calibrato in modo tale da preservare le peculiarità identificative del luogo, evitando l'eccessiva caratterizzazione commerciale mediante insegne pubblicitarie di forte impatto, arredi urbani omologanti, cromatismi eccessivi o estranei al contesto.

Al fine di favorire la realizzazione di parcheggi ad uso pubblico garantendo la dotazione minima prevista dalla legislazione vigente in materia, nonché di opere di arredo urbano, da intendere quale progettazione coordinata delle pavimentazioni, dell'illuminazione, della segnaletica, di attrezzature varie di arredo urbano, e delle sistemazioni del verde pubblico, nel quadro degli interventi di carattere commerciale e produttivo è ammessa la realizzazione delle suddette opere da parte dell'operatore a scomputo totale o parziale del contributo relativo agli oneri di urbanizzazione, al fine di qualificare le peculiarità identificative del luogo. Le caratteristiche tecnico-morfologiche di tali opere verranno valutate dalla commissione paesaggio sulla base degli indirizzi specifici di riqualificazione e arredo urbano.

## PARAMETRI EDILIZI ED URBANISTICI

- Uf = 1,00 mg/mg
- Hmax = 16 12 mt
- Cu = B/M
- Rc = 60%
- Sp ≥ 50%

NORME TECNICHE DI ATTUAZIONE		DATA EMISSIONE Novembre 2008	AGGIORNAMENTO Luglio 2011	FOGLIO 77 di 188
CONSULENTE IN ECOLOGIA APPLICATA	CONSULENTE GEOLOGICO	CONSULENTE ACUSTICO	CONSULENTE SISTEMA AGRICOLO	CONSULENTE SETTORE COMMERCIALE
Dott. Gianluca Vicini ENGEO srl – Dott. Carlo Caleffi		ECONORD srl	Dott. Nicola Balboni	AST&P
POLARIS - Studio Associato - Via Pietro Verri, 33 - 46100 Mantova - Tel. 0376.248808 - Fax 0376.248807 - e-mail: polaris@polarisstudioassociato.com				PROF. ING. UGO BERNINI

CITTÀ DI CURTATONE

# **PIANO DELLE REGOLE**

## **DESTINAZIONE D'USO**

Destinazione d'uso prevalente: U2, U3a,

Destinazioni escluse: U1/1, GSV nuove, U4, U5c, U5d (fatto salvo quelle già esistenti)

Gli interventi edilizi in tali zone si effettuano sia direttamente sia secondo gli strumenti attuativi. Nelle aree del tessuto commerciale/terziario/direzionale interamente libere riservate all'espansione delle attività economiche compatibili con il territorio gli interventi sono da assoggettare a Permesso di Costruire semplice, quando il lotto abbia Sfmax inferiore o uguale a 5000 mq e sia dotato unitamente all'area circostante delle opere di urbanizzazione primaria. Si adotterà piano esecutivo o Titolo Edilizio Convenzionato negli altri casi.

Interventi di ristrutturazione edilizia sul patrimonio edilizio esistente, mediante Titolo Edilizio Convenzionato quando la SIp è contenuta entro i seguenti valori di  $2.000 \text{ mq} \leq \text{SIp} \leq 5.000 \text{ mq}$  ed il lotto sia dotato unitamente all'area circostante delle opere di urbanizzazione primaria e piano esecutivo nel caso di SIp > 5.000 mq.

Gli interventi di carattere commerciale non dovranno alterare i caratteri e gli elementi connotativi e le relazioni tra le diverse parti del tessuto urbano esistente.

Il rapporto tra l'organismo commerciale, gli spazi pubblici circostanti ed il contesto urbano deve essere calibrato in modo tale da preservare le peculiarità identificative del luogo, evitando l'eccessiva caratterizzazione commerciale mediante insegne pubblicitarie di forte impatto, arredi urbani omologanti, cromatismi eccessivi o estranei al contesto.

Al fine di favorire la realizzazione di parcheggi ad uso pubblico garantendo la dotazione minima prevista dalla legislazione vigente in materia, nonché di opere di arredo urbano, da intendere quale progettazione coordinata delle pavimentazioni, dell'illuminazione, della segnaletica, di attrezzature varie di arredo urbano, e delle sistemazioni del verde pubblico, nel quadro degli interventi di carattere commerciale è ammessa la realizzazione delle suddette opere da parte dell'operatore a scomputo totale o parziale del contributo relativo agli oneri di urbanizzazione a norma dell'art. 45 della L.R. 12/2005, al fine di preservare le peculiarità identificative del luogo. Le caratteristiche tecnico-morfologiche di tali opere verranno valutate dalla Commissione Paesaggio.

Barriere verdi con funzione schermante costituite da almeno duplice filare di alberi di specie autoctone saranno posti sul lato dei lotti prospicienti le zone agricole o zone abitate. L'area che ospita i filari arborei potrà essere computata nel novero della superficie scoperta di cui al comma precedente.

È altresì ammessa per ogni lotto o unità produttiva la realizzazione di alloggi del personale di custodia e del proprietario/titolare dell'unità produttiva per non più di due alloggi per una SIp alloggi destinata alla residenza massima del 30% rispetto alla SIp complessiva con il limite massimo di 300 mg di SIp.

In tutti i casi il rilascio del Titolo Abilitativo è subordinato alla verifica e dotazione minima dei parcheggi.

Eventuali variazioni in aumento o riduzione rispetto alle quantità precedentemente stabilite potranno essere ammesse dall'Amministrazione Comunale, valutando caso per caso in funzione della superficie e del tipo di attività prevista.

# Art. 61. Tessuto per insediamenti produttivi connessi all'agricoltura (ZTE3)

Fanno parte del tessuto per insediamenti produttivi connessi all'agricoltura le aree di pertinenza di edifici produttivi o commerciali con attività strettamente connesse con l'attività agricola, esistenti anche in territorio agricolo per le quali il P.d.R. riconosce la destinazione d'uso produttiva e/o commerciale extragricola al fine di consentire le necessarie opere di manutenzione, ristrutturazione e/o ampliamento ed eventualmente cambi di destinazione per l'introduzione di usi compatibili (attività agro-industriali, conto-terzisti ed attività per la lavorazione e conservazione di prodotti agricoli). Gli interventi ammessi sono tutti quelli relativi al patrimonio edilizio esistente, ampliamento e/o quelli di nuova costruzione.

NORME TECNICHE DI ATTUAZIONE		DATA EMISSIONE	AGGIORNAMENTO	FOGLIO
		Novembre 2008	Luglio 2011	78 di 188
CONSULENTE IN ECOLOGIA APPLICATA	CONSULENTE GEOLOGICO	CONSULENTE ACUSTICO	CONSULENTE SISTEMA AGRICOLO	CONSULENTE SETTORE COMMERCIALE
Dott. Gianluca Vicini	ENGEO srl – Dott. Carlo Caleffi	ECONORD srl	Dott. Nicola Balboni	AST&P
POLARIS - Studio Associato - Via Pietro Verri, 33 - 46100 Mantova - Tel. 0376.248808 - Fax 0376.248807 - e-mail: polaris@polarisstudioassociato.com				PROF. ING. UGO BERNINI

# PARAMETRI EDILIZI ED URBANISTICI

- Uf = 1,00 mq/mq
- Hmax = m 16 esclusi particolari volumi tecnici ed impianti tecnologici, ovvero quella esistente se è già superiore oppure di quelle costruzioni con specifiche esigenze tecnico-funzionali che saranno valutate singolarmente dall'Ufficio Tecnico.
- Cu = O/B
- Rc = 60%
- Sp = 50%

In ogni singolo lotto almeno il 50% dell'area scoperta dovrà essere realizzato in materiale drenante, ovvero dovrà consentire il percolamento delle acque piovane nel terreno sottostante. Barriere verdi con funzione schermante costituite da filare di alberi di specie autoctone saranno posti sui lati dei lotti prospicienti zone agricole o zone abitate. L'area che ospita i filari arborei potrà essere computata nel novero della superficie scoperta di cui al comma precedente.

# **DESTINAZIONE D'USO**

Destinazione d'uso prevalente: U3a, U3b, U3c

Destinazioni escluse: MSV±, MSV+, GSV, U2c, U2d, U2f, U2g, U5c, U5d

Sono ammesse attrezzature per il commercio limitatamente agli esercizi di vicinato (ESV) ed alle medie strutture di vendita di 1° livello (MSV-).

È altresì ammessa la realizzazione di alloggi del personale di custodia e del proprietario/titolare dell'unità produttiva per non più di due alloggi fino ad un massimo di SIp – alloggi = 30% SIp complessiva con il limite di 300 mq di SIp.

Gli usi agricoli eventualmente in atto sono tutti ammissibili come è ammessa la riconversione degli edifici esistenti ad usi agricoli, nel qual caso gli indici e parametri di zona utilizzabili sono quelli previsti dall'art. 59 L.R. n. 12/05. Gli interventi della presente zona dovranno essere attuati con idoneo inserimento paesaggistico e sottoposti al parere della Commissione Paesaggio.

In accordo con l'Amministrazione Comunale per attività esistenti all'interno della presente zona, tramite stipula di apposita convenzione è possibile pianificare un piano di dismissione programmato e controllato degli allevamenti e/o delle opere non compatibili ambientalmente; in tal caso è consentito, secondo la programmazione prevista dalla convenzione stessa, un intervento di "ristrutturazione specifica" finalizzato alla riconversione delle strutture non compatibili a strutture compatibili per le attività agro-alimentari o più in generale per attività strettamente collegate all'agricoltura. Tali interventi di "ristrutturazione specifica" saranno attuati tramite Titolo Edilizio Convenzionato. I singoli Titoli Edilizi Convenzionati dovranno rispettare la programmazione temporale indicata dalla convenzione dalla convenzione regolarmente sottoscritta.

## Art. 62. Tessuto per insediamenti di lavorazione di inerti (ZTE4)

Fanno parte del tessuto per insediamenti di lavorazione inerti le aree appositamente individuate negli elaborati grafici, per tali zone è prescritta l'applicazione della competente disciplina del Piano Provinciale Cave, redatto a norma della L.R. 14/1998 (Nuove norme per la disciplina della coltivazione di sostanze minerali di cava) e s.m.i.

# PARAMETRI EDILIZI ED URBANISTICI

- Uf = 0,20 mq/mq
- Hmax = m 16 12 esclusi particolari volumi tecnici ed impianti tecnologici, ovvero quella esistente se è già superiore oppure di quelle costruzioni con specifiche esigenze tecnico-funzionali che saranno valutate singolarmente dall'Ufficio Tecnico.
- Cu = B/M
- Rc = 40%
- Sp ≥ 60%

NORME TECNICHE DI ATTUAZIONE			AGGIORNAMENTO Luglio 2011	FOGLIO 79 di 188
CONSULENTE IN ECOLOGIA APPLICATA	CONSULENTE GEOLOGICO	CONSULENTE ACUSTICO	CONSULENTE SISTEMA AGRICOLO	CONSULENTE SETTORE COMMERCIALE
Dott. Gianluca Vicini	ENGEO srl – Dott. Carlo Caleffi	ECONORD srl	Dott. Nicola Balboni	AST&P
POLARIS - Studio Associato - Via Pietro Verri, 33 - 46100 Mantova - Tel. 0376.248808 - Fax 0376.248807 - e-mail: polaris@polarisstudioassociato.com				PROF. ING. UGO BERNINI

## **DESTINAZIONE D'USO**

Destinazione d'uso prevalente: U3a, U3b, U3c

Destinazioni escluse: MSV±, MSV+, GSV, U2c, U2d, U2f, U2g, U5c, U5d

Barriere verdi con funzione schermante costituite da almeno duplice filare di alberi di specie autoctone saranno posti sul lato dei lotti prospicienti le zone agricole o zone abitate. L'area che ospita i filari arborei potrà essere computata nel novero della superficie scoperta di cui al comma precedente.

È altresì ammessa per ogni lotto o unità produttiva la realizzazione di alloggi del personale di custodia e del proprietario/titolare dell'unità produttiva per non più di due alloggi per una SIp alloggi destinata alla residenza massima del 30% rispetto alla SIp complessiva con il limite massimo di 300 mg di SIp.

In tutti i casi il rilascio del Titolo Abilitativo è subordinato alla verifica e dotazione minima dei parcheggi.

Eventuali variazioni in aumento o riduzione rispetto alle quantità precedentemente stabilite potranno essere ammesse dall'Amministrazione Comunale, valutando caso per caso in funzione della superficie e del tipo di attività prevista.

# Art. 63. Tessuto prevalentemente economico a forte specificità (ZTE5)

Fanno parte del tessuto prevalentemente economico a forte specificità le aree appositamente individuate negli elaborati grafici, libere o parzialmente edificate da completare mediante intervento diretto in conformità ed in attuazione degli strumenti esecutivi originari approvati e parzialmente attuati.

## PARAMETRI EDILIZI ED URBANISTICI

- Ut = Ut vigente
- Uf = Uf vigente
- Cu = M/A
- Hmax ≤ <del>22.00</del> 12.00 m
- Rc = Rc vigente
- Sp = Sp vigente

# **DESTINAZIONE D'USO**

Destinazione d'uso prevalente: U2a, U3a, U3b, U3c

Destinazioni escluse: U1/1, GSV, U4, U5c, U5d

Le aree della presente zona sono prevalentemente destinate all'insediamento di attività produttive (piccola e media industria) e artigianali, le cui lavorazioni non producono inquinamento, attività direzionali e attrezzature per il commercio ai sensi del D. Lgs. n.114/98 e della L.R. del 02.02.2010 n. 6 e successivi provvedimenti attuativi, attività di servizio, attività ricreative e ricettive.

Per le aree già convenzionate i tipi di intervento sono tutti quelli relativi al patrimonio edilizio esistente e quelli di nuova costruzione in conformità ai Piani Attuativi vigenti;

Per le aree non convenzionate gli interventi attuabili sono subordinati a pianificazione esecutiva di iniziativa privata o pubblica in conformità alle schede allegate nell'elaborato specifico "B.4 - Quaderno delle zone di trasformazione a forte specificità - Individuazione e criteri di attuazione" parte integrante delle presenti norme.

NORME TECNICHE DI ATTUAZIONE		DATA EMISSIONE	AGGIORNAMENTO	FOGLIO
		Novembre 2008	Luglio 2011	80 di 188
CONSULENTE IN ECOLOGIA APPLICATA	CONSULENTE GEOLOGICO	CONSULENTE ACUSTICO	CONSULENTE SISTEMA AGRICOLO	CONSULENTE SETTORE COMMERCIALE
Dott. Gianluca Vicini	ENGEO srl – Dott. Carlo Caleffi	ECONORD srl	Dott. Nicola Balboni	AST&P
POLARIS - Studio Associato - Via Pietro Verri, 33 - 46100 Mantova - Tel. 0376.248808 - Fax 0376.248807 - e-mail: polaris@polarisstudioassociato.com				PROF. ING. UGO BERNINI

## NORME PUNTUALI

I Piani esecutivi potranno essere modificati secondo le procedure di legge su iniziativa dei privati interessati o della Amministrazione Comunale, purché non siano aumentati gli indici urbanistici.

I Piani Attuativi previsti nel precedente strumento urbanistico per i quali sia già stata approvata la proposta di piano, nonché quelli per cui sia stata stipulata la relativa convenzione urbanistica e per i quali non si sia ancora adempiuto ai relativi obblighi o siano scaduti i termini di legge, e comunque per tutti i piani attuativi vigenti, possono continuare ad applicarsi le norme e le disposizioni stabilite con l'atto di approvazione e/o nella relativa convenzione fino alla definitiva chiusura degli stessi. È comunque ammessa la predisposizione di una variante al piano attuativo per assumere i disposti del presente P.G.T. con riferimento alle norme generali per gli ambiti di trasformazione.

Per ogni lotto o unità produttiva è altresì ammessa la realizzazione di alloggi del personale di custodia e del proprietario/titolare dell'unità produttiva per non più di due alloggi fino ad un massimo del 30% della Slp complessiva con il limite di 300 mq di Slp. Le abitazioni dovranno essere realizzate contemporaneamente o successivamente all'insediamento produttivo, con intervento progettuale unitario.

Nel caso di attività direzionali, ricreative e commerciali, dovranno essere individuati gli standard in conformità all'art. 28 ed al D. Lgs. n. 114/98, L.R. 06/2010, Programma Triennale per lo Sviluppo del Settore Commerciale e del vigente P.d.S.

Nel caso di individuazione all'interno di lotti di pertinenza, per garantire un utilizzo pubblico dei parcheggi, dovrà essere stipulata una servitù di uso pubblico da trascrivere presso i pubblici registri immobiliari.

All'interno delle aree soggette ad intervento preventivo, dovranno essere individuati standard per attrezzature funzionali, parcheggi, verde ed attrezzature sportive, centri e servizi sociali, mense ed attrezzatura viaria in conformità alle Normative vigenti e in ragione almeno del 30% della SIp nel caso di destinazione produttiva.

Le parti dell'unità edilizia destinate ad attività terziarie e alla residenza non devono subire alterazioni nocive del proprio stato ambientale da attività produttive. È fatto obbligo di ricorrere ad adeguati isolamenti e alla indipendenza delle fondazioni e delle strutture fra i corpi di fabbrica diversamente destinati.

Le attività esistenti nella presente zona possono permanere o essere oggetto dei suesposti interventi nel rispetto degli stessi indici, purché si tratti di attività non moleste, dannose o inquinanti. In caso di cambi di destinazione per tali insediamenti, la nuova utilizzazione deve essere preventivamente autorizzata dal Dirigente, previo parere dell'ARPA, che ne verificherà la congruenza con le norme urbanistiche di zona, nonché con le disposizioni vigenti in materia ambientale.

I Piani Attuativi dovranno presentare uno studio di compatibilità ambientale ed un progetto di sistemazione a verde che preveda, tra l'altro barriere verdi con funzione schermante costituite da almeno duplice filare di alberi di specie autoctone che saranno posti sui lati del lotto prospicienti zone agricole o zone abitate. L'area che ospita i filari arborei potrà essere computata nel novero della prescritta superficie scoperta.

## Art. 64. Tessuto per insediamenti prevalentemente multifunzionali (ZTM1)

Il tessuto per insediamenti prevalentemente multifunzionali è caratterizzato da aree specifiche del territorio comunale edificate e di completamento, che necessitano di interventi specifici e mirati per insediamenti orientati multifunzionali, artigianali, commerciali, direzionali, per servizi terziari in genere di volta in volta diversamente composti in funzione degli obiettivi urbanistici e del diverso contesto da riqualificare.

Nel tessuto per insediamenti prevalentemente multifunzionali è consentito l'insediamento di un mix di funzioni artigianali di servizio, commerciali, terziarie in genere definite da parametri flessibili pari ai valori minimi e massimi con indicazione non vincolante dei valori medi riportati.

Trattasi di zone che corrispondono ai criteri di indirizzo dell'art. 2 della L.R. 02.02.2010 n. 6.

L'obiettivo è di creare e favorire insediamenti "integrati", evitando aree monofunzionali, con procedure attuative flessibili che consentano di adattare il piano esecutivo alle variazioni delle esigenze di mercato.

NORME TECNICHE DI ATTUAZIONE		DATA EMISSIONE	AGGIORNAMENTO	FOGLIO
		Novembre 2008	Luglio 2011	81 di 188
CONSULENTE IN ECOLOGIA APPLICATA	CONSULENTE GEOLOGICO	CONSULENTE ACUSTICO	CONSULENTE SISTEMA AGRICOLO	CONSULENTE SETTORE COMMERCIALE
Dott. Gianluca Vicini	ENGEO srl – Dott. Carlo Caleffi	ECONORD srl	Dott. Nicola Balboni	AST&P
POLARIS - Studio Associato - Via Pietro Verri, 33 - 46100 Mantova - Tel. 0376.248808 - Fax 0376.248807 - e-mail: polaris@polarisstudioassociato.com				PROF. ING. UGO BERNINI

## MODALITÀ DI ATTUAZIONE

È consentito l'insediamento di attività commerciali classificate nelle diverse tipologie distributive limitatamente agli esercizi di vicinato (ESV), medie strutture di vendita (MSV-, MSV± e MSV+) e centro commerciale nei limiti dei 2.500 mq (C. COM.) e nel rispetto del D.Leg.vo n.114/98, L.R. 06/2010, e successivi provvedimenti attuativi nonché laboratori artigianali compatibili, attività informatiche e multimediali, attività direzionali e terziarie in genere, alberghi, residence, studi professionali, attrezzature sportive, ricreative, servizi per il tempo libero, servizi per la ricettività etc. di volta in volta specificate.

I piani esecutivi dovranno prevedere standard, servizi pubblici o di uso pubblico per attrezzature funzionali, parcheggi, verde ed attrezzature sportive, servizi sociali, attrezzature varie in ragione del 30% della Slp per le attività produttive, per le attività direzionali e di commercio al dettaglio dovranno prevedere standard conformi all'art.28 ed al D.Leg.vo n.114/98, L.R. 06/2010 e successivi provvedimenti attuativi e in ragione di 40,00 mq. per abitante per l'eventuale residenza. Per garantire un utilizzo pubblico delle aree di parcheggio potrà essere stipulata una servitù di uso pubblico da registrare nei pubblici registri immobiliari.

## PARAMETRI EDILIZI ED URBANISTICI

- Uf ≤ 1,00 mq/mq
- Hmax ≤ m 12 ad eccezione di eventuali volumi tecnici esclusi particolari volumi tecnici ed impianti tecnologici, ovvero quella esistente se è
  già superiore oppure di quelle costruzioni con specifiche esigenze tecnico-funzionali che saranno valutate singolarmente dall'Ufficio
  Tecnico.
- Cu = M/B
- Rc ≤ 50%
- Sp ≥ 50%

Oltre alle precedenti prescrizioni che forniscono elementi vincolanti per ogni tipologia, particolare attenzione dovrà essere posta alla compatibilità funzionale e morfologica, ai fini della progettazione esecutiva, per ottimizzare l'inserimento ambientale e la più organica utilizzazione delle aree.

Il progetto sarà sottoposto a valutazione della Commissione Paesaggio.

Il progetto dovrà essere unitario e qualitativamente elevato.

Gli usi ammessi sono da attuarsi tramite Piano di Recupero quando le zone riguardano aree preesistenti. La ripartizione preferibile delle attività sarà la seguente:

- ATTIVITÀ PRODUTTIVE (artigianali e piccola e media industria): Slp = (20% ÷ 45%) Slp tot.
- ATTIVITÀ COMMERCIALI (ESV, MSV, C. COM): Slp = (20% ÷ 45%) Slp tot.
- ALTRE ATTIVITÀ TERZIARIE E DI SERVIZI: Slp = (20% ÷ 45%) Slp tot

Sono fatte salve comunque le indicazioni dell'Amministrazione Comunale funzionali al mantenimento delle funzioni indicate dagli strumenti attuativi precedenti.

# Art. 65. Tessuto per insediamenti multifunzionali integrati a forte specificità (ZTM2)

La zona denominata "Tessuto per insediamenti multifunzionali integrati a forte specificità" individua aree specifiche del territorio comunale sia totalmente libere che parzialmente edificate, di rilevante importanza posizionale e strategica che necessitano di interventi specifici e mirati di riqualificazione urbana e finalizzate ad espansione e potenziamento di insediamenti orientati multifunzionali, artigianali, commerciali, residenziali, direzionali, per servizi terziari in genere di volta in volta diversamente composti in funzione degli obiettivi urbanistici e del diverso contesto da riqualificare tra loro ambientalmente compatibili e non inquinanti.

NORME TECNICHE DI ATTILIAZIONE		DATA EMISSIONE	AGGIORNAMENTO	FOGLIO
		Novembre 2008	Luglio 2011	82 di 188
CONSULENTE IN ECOLOGIA APPLICATA	CONSULENTE GEOLOGICO	CONSULENTE ACUSTICO	CONSULENTE SISTEMA AGRICOLO	CONSULENTE SETTORE COMMERCIALE
Dott. Gianluca Vicini	ENGEO srl – Dott. Carlo Caleffi	ECONORD srl	Dott. Nicola Balboni	AST&P
POLARIS - Studio Associato - Via Pietro Verri, 33 - 46100 Mantova - Tel. 0376.248808 - Fax 0376.248807 - e-mail: polaris@polarisstudioassociato.com				PROF. ING. UGO BERNINI

Nel tessuto per insediamenti multifunzionali integrati a forte specificità è consentito l'insediamento di un mix di funzioni artigianali di servizio, commerciali, residenziali, terziarie in genere definite da parametri flessibili pari ai valori minimi e massimi con indicazione non vincolante dei valori medi come indicato nelle allegate schede urbanistiche.

Trattasi di zone che corrispondono ai criteri di indirizzo dell'art. 2 della L.R. 02.02.2010 n. 6.

L'obiettivo è di creare e favorire insediamenti "integrati", evitando così aree monofunzionali, con procedure attuative flessibili che consentano di adattare il Piano Esecutivo alle variazioni delle esigenze di mercato.

## **MODALITÀ DI ATTUAZIONE**

È consentito l'insediamento di attività commerciali classificate nelle diverse tipologie distributive limitatamente agli esercizi di vicinato (ESV), medie strutture di vendita (MSV-, MSV± e MSV+) e centro commerciale nei limiti dei 1.500 mq (GSV esistente) e nel rispetto del D.Leg.vo n.114/98, L.R. 06/2010, e successivi provvedimenti attuativi e laboratori artigianali compatibili, attività informatiche e multimediali, attività direzionali e terziarie in genere, alberghi, residence, studi professionali, attrezzature sportive, ricreative, servizi per il tempo libero, servizi per la ricettività etc. di volta in volta specificate.

L'indice di utilizzazione territoriale fissato (mq/mq) è individuato nelle schede urbanistiche allegate.

## PARAMETRI EDILIZI ED URBANISTICI

- Ut = Ut vigente
- Uf = Uf vigente
- Hmax ≤ m 12 ad eccezione di eventuali volumi tecnici esclusi particolari volumi tecnici ed impianti tecnologici, ovvero quella esistente se è
  già superiore oppure di quelle costruzioni con specifiche esigenze tecnico-funzionali che saranno valutate singolarmente dall'Ufficio
  Tecnico.
- Cu = M/B
- Rc = Rc vigente
- Sp = Sp vigente

Le eventuali varianti ai Piani Esecutivi dovranno prevedere standard, attrezzature pubbliche o di uso pubblico per attrezzature funzionali, parcheggi, verde ed attrezzature sportive, servizi sociali, attrezzature varie in ragione del 30% della SIp per le attività produttive, per le attività direzionali e di commercio al dettaglio dovranno rispettare i minimi standard disposti dalle presenti NTA ed in conformità al D.Lgs. n.114/98, L.R. 06/2010 e successivi provvedimenti attuativi e in ragione di 40,00 mq. per abitante per l'eventuale residenza. Per garantire un utilizzo pubblico delle aree di parcheggio potrà essere stipulata una servitù di uso pubblico da registrare nei pubblici registri immobiliari.

Oltre alle precedenti prescrizioni che forniscono, ai fini della progettazione esecutiva, elementi vincolanti per ogni tipologia, vengono fornite nelle allegate schede urbanistiche alcune indicazioni di indirizzo qualitativo e morfologico ai fini della progettazione esecutiva, che rappresentano un'indicazione per ottimizzare l'inserimento ambientale e la più organica utilizzazione delle aree.

Il progetto sarà sottoposto a valutazione della Commissione Paesaggio.

Il progetto dovrà essere unitario e qualitativamente elevato. Dovrà inoltre perseguire gli obiettivi, i tempi e le priorità indicate nelle schede allegate.

Il piano terra, oltre che per la residenza, può essere utilizzato per i servizi collettivi o per attrezzature di interesse comune (compresi i negozi artigianali e commerciali strettamente correlati con la residenza) od a portico od a percorsi coperti.

NORME TECNICHE DI ATTILIAZIONE		DATA EMISSIONE	AGGIORNAMENTO	FOGLIO
		Novembre 2008	Luglio 2011	83 di 188
CONSULENTE IN ECOLOGIA APPLICATA	CONSULENTE GEOLOGICO	CONSULENTE ACUSTICO	CONSULENTE SISTEMA AGRICOLO	CONSULENTE SETTORE COMMERCIALE
Dott. Gianluca Vicini	ENGEO srl – Dott. Carlo Caleffi	ECONORD srl	Dott. Nicola Balboni	AST&P
POLARIS - Studio Associato - Via Pietro Verri, 33 - 46100 Mantova - Tel. 0376.248808 - Fax 0376.248807 - e-mail: polaris@polarisstudioassociato.com				PROF. ING. UGO BERNINI

# Art. 66. Tessuto prevalentemente per servizi privati e/o privati di uso pubblico a forte specificità (ZTS2)

Fanno parte del tessuto prevalentemente per servizi privati e/o privati di uso pubblico a forte specificità le aree appositamente individuate negli elaborati grafici, libere o parzialmente edificate da completare mediante intervento diretto in conformità ed in attuazione degli strumenti esecutivi originari approvati e parzialmente attuati.

## PARAMETRI EDILIZI ED URBANISTICI

- Ut = Ut vigente
- Uf = Uf vigente
- Cu = B/M
- Hmax ≤ 4 piani
- Rc = Rc vigente
- Sp = Sp vigente

#### **DESTINAZIONE D'USO**

Destinazione d'uso prevalente: U5a, U5b, U5c, U5e se compatibile con l'intorno, U1/1

Destinazioni escluse: U3b, U3c, U3d, U3e, U4, U5d

Le aree della presente zona sono prevalentemente destinate all'insediamento di servizi privati e/o di uso pubblico, attivati direttamente o indirettamente nei periodi precedenti all'approvazione delle presenti Norme, che rispondono a specifici bisogni collettivi e sono caratterizzate da insediamenti orientati multifunzionali quali:

- attrezzature e servizi culturali, assistenziali, sociali, sanitario/ospedalieri ed amministrativi;
- attrezzature e servizi per l'istruzione, per il verde pubblico, per lo sport e il tempo libero;
- attrezzature e servizi residenziali;
- attrezzature e servizi ricettivi e ricreativi;
- attrezzature e servizi per il culto;

di volta in volta diversamente composti in funzione degli obiettivi sociali, urbanistici e del diverso contesto dei servizi da soddisfare.

In tale tessuto è consentito l'insediamento di un mix di funzioni prevalentemente per servizi, ma anche terziarie, residenziali e comunque di volta in volta variabili, definite da parametri flessibili ricompresi tra valori minimi e massimi.

L'obiettivo è di creare e favorire insediamenti per servizi "integrati", evitando aree monofunzionali, con procedure attuative flessibili che consentono di adattare l'esecutività alle variazioni ed alle esigenze del settore pubblico.

Per le aree già convenzionate i tipi di intervento sono tutti quelli relativi al patrimonio edilizio esistente e quelli di nuova costruzione in conformità ai Piani Attuativi vigenti. Per le aree non convenzionate gli interventi attuabili sono subordinati a pianificazione esecutiva di iniziativa privata o pubblica in conformità alle schede allegate nell'elaborato specifico "B.4 - Quaderno delle zone di trasformazione a forte specificità - Individuazione e criteri di attuazione" parte integrante delle presenti norme.

Oltre alle precedenti indicazioni che forniscono elementi vincolanti, vengono fornite, nella convenzione o nelle schede urbanistiche allegate, indicazioni di indirizzo funzionale e morfologico, ai fini della progettazione esecutiva, per ottimizzare l'inserimento ambientale e la più organica utilizzazione delle aree.

Il progetto sarà sottoposto a valutazione della Commissione Paesaggio.

Il progetto dovrà essere unitario e qualitativamente elevato.

Gli usi ammessi sono da attuarsi tramite Piano di Recupero quando le zone riguardano aree preesistenti.

NORME TECNICHE DI ATTUAZIONE			AGGIORNAMENTO Luglio 2011	FOGLIO 84 di 188
CONSULENTE IN ECOLOGIA APPLICATA	CONSULENTE GEOLOGICO	CONSULENTE ACUSTICO	CONSULENTE SISTEMA AGRICOLO	CONSULENTE SETTORE COMMERCIALE
Dott. Gianluca Vicini	ENGEO srl – Dott. Carlo Caleffi	ECONORD srl	Dott. Nicola Balboni	AST&P
POLARIS - Studio Associato - Via Pietro Verri, 33 - 46100 Mantova - Tel. 0376.248808 - Fax 0376.248807 - e-mail: polaris@polarisstudioassociato.com				PROF. ING. UGO BERNINI

# Art. 67. Zone vincolate a verde privato (ZTvp)

Le zone vincolate a verde privato nel tessuto prevalentemente residenziale ed economico comprendono le seguenti aree:

- aree sistemate a verde o caratterizzate dalla presenza di elementi di verde alberato del quale interessa la conservazione, la valorizzazione
  ed il potenziamento (orti, giardini, filari, elementi di verde significativi, aree a verde di pertinenza di edifici urbani) prevalentemente
  interne ai tessuti urbani, che rivestono una particolare valenza ecologica nell'equilibrio dell'ambiente urbano;
- aree di previsione vincolanti, inserite nei piani esecutivi, da realizzare e sistemare a verde o da caratterizzare con la presenza di elementi di verde alberato del quale si prescrive la realizzazione, la valorizzazione ed il mantenimento poste prevalentemente all'interno delle aree fondiarie del tessuto urbano al fine di realizzare alcuni elementi di un equilibrato sistema ecologico urbano (fascia a verde di bordo per l'interazione ambientale con l'area agricola, aree e/o opere di difesa acustica ed ambientale a verde, parchi e/o aree a verde privato, aree a verde di patrimonio di edifici urbani, etc.).

Le trasformazioni realizzabili in tali ambienti devono essere finalizzate:

- alla tutela, conservazione e manutenzione della flora e del disegno complessivo dell'ambiente tutelato;
- alla cura e manutenzione del patrimonio arboreo (ivi compresa la sostituzione programmata, autorizzata dalle autorità competenti);
- alla conservazione della unitarietà dell'area a parco e giardino con il patrimonio edificato di cui l'area costituisce pertinenza; valorizzazione e fruizione turistica e del tempo libero.

In queste zone non sono ammesse nuove costruzioni, ma vi possono essere ammessi interventi e opere di arredo urbano complementari alla destinazione d'uso residenziale ed economica .

In tali aree scoperte a giardini e parchi da conservare è ammessa, in conformità all'art. 6, la realizzazione di soli elementi architettonici, costruzioni aperte di carattere decorativo quali fontane, pergolati, portici, piscine ecc., oltrechè modeste strutture di servizio, e locali di ricovero attrezzi di superficie non superiore a mq 10, purché realizzati nel rispetto dell'ambiente naturale e delle principali essenze arboree esistenti. Le alberature di alto fusto eventualmente esistenti devono essere conservate, o, in caso di ammaloramento, sostituite con altre di tipo analogo.

Tali zone possono comprendere anche zone arborate aventi carattere paesaggistico-ambientali vincolate ai sensi della D.Lgs 42/04 (ex D.Lgs 490/99) e per le quali si applicano, oltre a quanto disposto dal presente articolo, le tutele di legge.

# MODALITÀ DI ATTUAZIONE

È inibito qualsiasi intervento di nuova costruzione mentre per il patrimonio edilizio esistente è ammesso l'intervento edilizio diretto con tutti i tipi di opere; potrà essere richiesta l'eventuale demolizione e/o ricostruzione, se motivata ambientalmente e previo assenso della Commissione Paesaggio, degli edifici privi di valore storico-culturale ed in cattive e/o pessime condizioni statico-igieniche.

È prescritta l'adozione di soluzioni progettuali che rispettino e valorizzino l'ambiente urbano di frangia e la ricerca di una particolare attenzione all'impatto paesaggistico creato dall'intervento sia nei confronti del contesto urbano che nei confronti del contesto agricolo.

I progetti dovranno pertanto essere corredati da una relazione che metta in evidenza gli accorgimenti adottati per ottemperare ai disposti di quanto sopra indicato ed elaborati grafici e fotografici atti ad evidenziare nel migliore dei modi la situazione preesistente dell'intorno in cui si colloca il progetto e simulazioni atte ad evidenziare l'effetto percettivo sul contesto circostante.

## PARAMETRI EDILIZI ED URBANISTICI

Gli eventuali edifici presenti potranno essere ristrutturati, con un incremento "una tantum" del 15% della SIp, da realizzare comunque nel rispetto e nella salvaguardia rigorosa della vegetazione esistente.

Non sono ammesse nuove costruzioni fatto salvo le pertinenze esclusivamente funzionali alla gestione dell'area a verde da sottoporre al parere della Commissione Paesaggio.

• Uf = Uf dell'area omogenea limitrofa complementare

NORME TECNICHE DI ATTUAZIONE		DATA EMISSIONE	AGGIORNAMENTO	FOGLIO
		Novembre 2008	Luglio 2011	85 di 188
CONSULENTE IN ECOLOGIA APPLICATA	CONSULENTE GEOLOGICO	CONSULENTE ACUSTICO	CONSULENTE SISTEMA AGRICOLO	CONSULENTE SETTORE COMMERCIALE
Dott. Gianluca Vicini	ENGEO srl – Dott. Carlo Caleffi	ECONORD srl	Dott. Nicola Balboni	AST&P
POLARIS - Studio Associato - Via Pietro Verri, 33 - 46100 Mantova - Tel. 0376.248808 - Fax 0376.248807 - e-mail: polaris@polarisstudioassociato.com				PROF. ING. UGO BERNINI

## Art. 68. Zone vincolate a verde di rispetto di mura e/o edifici vincolati (ZTvr)

Le zone vincolate a verde di rispetto di mura e/o edifici vincolati poste nel tessuto consolidato prevalentemente residenziale e/o economico comprendono le seguenti aree:

- aree prevalentemente sistemate a verde finalizzate a garantire una qualificata e corretta libera percezione, salvaguardia territoriale ed
  inserimento ambientale di monumenti, elementi, edifici, mura e/o reperti storico-archeologici esistenti e vincolati, di interesse sia
  comunale che sovracomunale. Tali aree di rispetto hanno la finalità di salvaguardare il rapporto spaziale/percettivo tra il bene e l'intorno,
  evitando, ove opportuno, che nuove edificazioni alterino il contesto territoriale in cui tali elementi e/o beni monumentali si inseriscono;
- aree sistemate a verde o caratterizzate dalla presenza di elementi di verde alberato del quale interessa la conservazione, la valorizzazione
  ed il potenziamento (filari, elementi di verde significativi, aree a verde di pertinenza di monumenti, edifici e/o elementi urbani significativi)
  prevalentemente interne o marginali ai tessuti urbani, che rivestono una particolare valenza paesaggistica nell'equilibrio dell'ambiente
  urbano.

Le trasformazioni realizzabili in tali ambienti devono essere finalizzate:

- alla tutela, conservazione e valorizzazione di un qualificato inserimento ambientale e percettivo di monumenti, elementi, edifici, mura e/o reperti storico-archeologici esistenti e vincolati, di interesse sia comunale che sovracomunale;
- alla tutela, conservazione e manutenzione della flora e della percezione del disegno complessivo dell'ambiente tutelato;
- alla cura e manutenzione del patrimonio arboreo (ivi compresa la sostituzione programmata, autorizzata dalle autorità competenti);
- alla conservazione della unitarietà dell'area quale spazio di salvaguardia paesaggistica del patrimonio edificato; valorizzazione e fruizione turistica e del tempo libero.

In queste zone non sono ammesse nuove costruzioni, ma vi possono essere ammessi esclusivamente interventi e opere di arredo urbano complementari alla destinazione d'uso consolidata sia essa per servizi, residenziale e/o economica.

In tali aree scoperte a giardini e/o parchi è ammessa, in conformità all'art. 6, la realizzazione di soli elementi architettonici, costruzioni aperte di carattere decorativo quali elementi funzionali e strategici per valorizzare e rendere maggiormente fruibili i beni tutelati, purché realizzati nel rispetto dell'ambiente naturale e degli elementi antropici di valenza storico-culturale. Le alberature di alto fusto eventualmente esistenti devono essere conservate, o, in caso di ammaloramento, sostituite con altre di tipo analogo, se non interferenti con il bene da salvaguardare.

Tali zone possono comprendere anche zone arborate aventi carattere paesaggistico-ambientali vincolate ai sensi della D.Lgs 42/04 (ex D.Lgs 490/99) e per le quali si applicano, oltre a quanto disposto dal presente articolo, le tutele di legge.

# **MODALITÀ DI ATTUAZIONE**

È inibito qualsiasi intervento di nuova costruzione mentre per il patrimonio edilizio esistente è ammesso l'intervento edilizio diretto con tutti i tipi di opere; potrà essere richiesta l'eventuale demolizione e/o ricostruzione, se motivata ambientalmente e previo assenso della Commissione Paesaggio, degli edifici privi di valore storico-culturale ed in cattive e/o pessime condizioni statico-igieniche.

È prescritta l'adozione di soluzioni progettuali che rispettino e valorizzino l'ambiente urbano di frangia e la ricerca di una particolare attenzione all'impatto paesaggistico creato dall'intervento sia nei confronti del contesto urbano che nei confronti del contesto agricolo limitrofo.

I progetti dovranno pertanto essere corredati da una relazione che metta in evidenza gli accorgimenti adottati per ottemperare ai disposti di quanto sopra indicato ed elaborati grafici e fotografici atti ad evidenziare nel migliore dei modi la situazione preesistente dell'intorno in cui si colloca il progetto e simulazioni atte ad evidenziare l'effetto percettivo sul contesto circostante.

# PARAMETRI EDILIZI ED URBANISTICI

Gli eventuali edifici presenti potranno essere ristrutturati, con un incremento "una tantum" del 10% della SIp, da realizzare comunque nel rispetto e nella salvaguardia rigorosa della tutela vedutistica e paesaggistica oltreché della vegetazione esistente.

Non sono ammesse nuove costruzioni fatto salvo le pertinenze esclusivamente funzionali alla valorizzazione e migliore gestione dell'area da sottoporre al parere della Commissione Paesaggio.

• Uf = Uf dell'area omogenea limitrofa complementare

NORME TECNICHE DI ATTIIAZIONE		DATA EMISSIONE Novembre 2008	AGGIORNAMENTO Luglio 2011	FOGLIO 86 di 188
CONSULENTE IN ECOLOGIA APPLICATA	CONSULENTE GEOLOGICO	CONSULENTE ACUSTICO	CONSULENTE SISTEMA AGRICOLO	CONSULENTE SETTORE COMMERCIALE
Dott. Gianluca Vicini	ENGEO srl – Dott. Carlo Caleffi	ECONORD srl	Dott. Nicola Balboni	AST&P
POLARIS - Studio Associato — Via Pietro Verri, 33 – 46100 Mantova – Tel. 0376.248808 – Fax 0376.248807 – e-mail: polaris@polarisstudioassociato.com				PROF. ING. UGO BERNINI

# Art. 69. Ambiti di trasformazione urbanistica prevalentemente residenziale inseriti nella precedente pianificazione urbanistica (ATR)

Disciplina applicabile agli ambiti di trasformazione individuati dal Documento di Piano (vedi art. 38). Il Documento di Piano, in conformità al disposto di cui all'art. 8 della L.R. 12/2005 e s.m.i., individua gli ambiti destinati ad ospitare interventi di trasformazione e provvede alla relativa disciplina. Considerata la limitata efficacia temporale delle previsioni del Documento di Piano, fatto salvo quanto previsto all'art. 8, comma 4 della L.R. 12/2005 e s.m.i., il Piano delle Regole provvede a regolamentare anche le aree individuate come ambiti di trasformazione. La disciplina dettata dal Paino delle Regole, rispetto a tali aree, fatta eccezione per quelle che rispetto alla "QUOTA CONSUMO DI SUOLO" sono classificate in "NON CONSUMO"; ha carattere residuale e transitorio, risultando applicabile sino all'attivazione degli interventi di trasformazione contemplati dal Documento di Piano, per le varianti nonché nell'ipotesi di sopravvenuta inefficacia del Documento di Piano senza che siano stati attivati gli interventi di trasformazione. Sino all'attuazione delle previsioni del Documento di Piano, nonché in caso di cessazione dell'efficacia delle previsioni medesime, sulle aree in questione si applicano le disposizioni di cui all'art. 77, ad esclusione della possibilità di ampliamento una tantum del 20%, delle presenti N.T.A. per le zone E2a.

Gli ambiti di trasformazione urbanistica prevalentemente residenziale inseriti nella precedente pianificazione urbanistica fanno parte delle aree destinate ai nuovi insediamenti prevalentemente residenziali. Vi sono comprese le zone interessate da piani attuativi previsti dal PRGC precedente, ma non approvati o adottati prima dell'entrata in vigore della presenti Norme. Essi sono stati riconfermati dal presente Piano.

Le zone, caratterizzate da aree parzialmente o totalmente libere, sono state individuate per la specifica organizzazione urbanistica e tipologica che presenta caratteri di omogeneità dal punto di vista del rapporto formale e dimensionale tra spazi pubblici e spazi privati, del rapporto tra i tipi edilizi e il lotto edificabile ed infine la prevalenza di una o più funzioni urbanistiche significative.

Nelle allegate schede urbanistiche riportate al punto H del Documento di Piano, parte integrante delle presenti norme, vengono definite:

- le modalità di attuazione;
- la normativa delle destinazioni d'uso principali di ogni singola zona; sono inoltre indicate le destinazioni d'uso non ammesse, non esercitabili in alcun caso di intervento edilizio;
- indici urbanistici edilizi.

Gli ambiti di trasformazione prevalentemente residenziale inseriti nella precedente pianificazione urbanistica e riconfermati dal P.G.T. sono i seguenti:

ATR 301 - Battaglia Montanara
 ATR 602 - Cornelia Levata
 ATR 603 - Ca' Pia Levata
 ATR 701 - Ponzolera\_1 Buscoldo
 ATR 702 - Ponzolera\_2 Buscoldo

Il quadro normativo è dettato nel successivo articolo, riguardante gli ambiti di trasformazione urbanistica prevalentemente residenziale in previsione.

# Art. 70. Ambiti di trasformazione urbanistica prevalentemente residenziale in previsione (ATR)

Disciplina applicabile agli ambiti di trasformazione individuati dal Documento di Piano (vedi art. 38). Il Documento di Piano, in conformità al disposto di cui all'art. 8 della L.R. 12/2005 e s.m.i., individua gli ambiti destinati ad ospitare interventi di trasformazione e provvede alla relativa disciplina. Considerata la limitata efficacia temporale delle previsioni del Documento di Piano, fatto salvo quanto previsto all'art. 8, comma 4 della L.R. 12/2005 e s.m.i., il Piano delle Regole provvede a regolamentare anche le aree individuate come ambiti di trasformazione. La disciplina dettata dal Paino delle Regole, rispetto a tali aree fatta eccezione per quelle che rispetto alla "QUOTA CONSUMO DI SUOLO" sono classificate in "NON CONSUMO"; ha carattere residuale e transitorio, risultando applicabile sino all'attivazione degli interventi di trasformazione contemplati dal Documento di Piano, per le varianti nonché nell'ipotesi di sopravvenuta inefficacia del Documento di Piano senza che siano stati attivati gli interventi di trasformazione. Sino all'attuazione delle previsioni del Documento di Piano, nonché in caso di cessazione dell'efficacia delle previsioni medesime, sulle aree in questione si applicano le disposizioni di cui all'art. 77, ad esclusione della possibilità di ampliamento una tantum del 20%, delle presenti N.T.A. per le zone E2a.

NORME TECNICHE DI ATTUAZIONE			AGGIORNAMENTO Luglio 2011	FOGLIO 87 di 188
CONSULENTE IN ECOLOGIA APPLICATA	CONSULENTE GEOLOGICO	CONSULENTE ACUSTICO	CONSULENTE SISTEMA AGRICOLO	CONSULENTE SETTORE COMMERCIALE
Dott. Gianluca Vicini	ENGEO srl – Dott. Carlo Caleffi	ECONORD srl	Dott. Nicola Balboni	AST&P
POLARIS - Studio Associato - Via Pietro Verri, 33 - 46100 Mantova - Tel. 0376.248808 - Fax 0376.248807 - e-mail: polaris@polarisstudioassociato.com				PROF. ING. UGO BERNINI

Sono individuati come ambiti di trasformazione urbanistica prevalentemente residenziale in previsione le aree destinate ai nuovi insediamenti prevalentemente residenziali parzialmente o totalmente libere riservate all'espansione degli insediamenti abitativi attuabili mediante piani esecutivi ad iniziativa prevalentemente privata. Nelle allegate schede urbanistiche riportate al punto H del Documento di Piano, parte integrante delle presenti norme, vengono definite:

- le modalità di attuazione;
- la normativa delle destinazioni d'uso principali di ogni singola zona; sono inoltre indicate le destinazioni d'uso non ammesse, non
  esercitabili in alcun caso di intervento edilizio;
- indici urbanistici edilizi.

Gli ambiti di trasformazione prevalentemente residenziale di nuova previsione del P.G.T. sono i seguenti:

•	ATR 204 - Centro tori	Curtatone
•	ATR 501 - Capannina	San Silvestro
•	ATR 502 - Corte nuova	San Silvestro
•	ATR 601 - Costituzione	Levata
•	ATR 703 - Gazzina	Buscoldo
•	ATR 704 - Colombina	Buscoldo
•	ATR 705 - Vicoli	Buscoldo

## **DESTINAZIONI D'USO**

Destinazione d'uso prevalente: U1/1

Destinazioni escluse: GSV, U2g, U3b, U3c, U3d, U3e, U4, U5d, U5e, U5f oltre a quelle specificatamente indicate nel Quaderno degli ambiti di trasformazione.

Le destinazioni d'uso non escluse non potranno superare complessivamente il 35% della capacità edificatoria espressa dal Piano Attuativo (SIp residenziale > 65% SIp prevista dal Piano Attuativo).

Gli ambiti di trasformazione urbanistica prevalentemente residenziale in previsione sono da sottoporre a Pianificazione Esecutiva o Programma Integrato di Intervento di iniziativa pubblica o privata che dovrà rispettare gli obiettivi e le prescrizioni specifiche riportate nelle allegate schede urbanistiche. In sede di studio ed elaborazione dei piani esecutivi, sentita la Commissione Paesaggio, potranno essere modificati eventuali schemi interni di urbanizzazione indicati negli elaborati grafici del P.d.R.

Nell'ambito delle zone di cui al presente articolo, l'Amministrazione Comunale potrà adottare, nel rispetto della legislazione vigente in materia, il Piano di Zona di cui alla Legge 167/1962 e sue successive modificazioni ed integrazioni.

# PARAMETRI EDILIZI ED URBANISTICI

L'indice di utilizzazione territoriale (Ut) è definito per gli ambiti di trasformazione urbanistica prevalentemente residenziale in previsione dalle schede allegate alle presenti Norme.

Gli insediamenti di nuova edificazione o di recupero da realizzare in tali zone sono subordinati ai contenuti dei Piani attuativi illustrati nelle singole schede urbanistiche allegate. Esse illustrano tutti gli indici da rispettare nell'elaborazione dei Piani Attuativi, cioè: Ut - Uf - Hmax - Rc - Cu e servizi minimi, oltre agli obiettivi urbanistici, alle modalità ed ai tempi di attuazione e agli interventi di mitigazione e di compensazione.

Si applicano gli indici urbanistico - edilizi e le destinazioni d'uso riportati singolarmente nelle schede allegate nell'elaborato "H.3 - Quaderno degli ambiti di trasformazione - individuazione e criteri di attuazione" parte integrante delle presenti norme. Tali indici in linea di massima devono risultare inferiori a quelli generali di zona ivi riportati.

Gli insediamenti di nuova edificazione e/o di recupero da realizzare in tali zone sono subordinati ai contenuti dei singoli Piani Attuativi illustrati nelle schede allegate nell'elaborato "H.3 - Quaderno degli ambiti di trasformazione - individuazione e criteri di attuazione" parte integrante delle presenti norme.

NORME TECNICHE DI ATTIIAZIONE		DATA EMISSIONE	AGGIORNAMENTO	FOGLIO
		Novembre 2008	Luglio 2011	88 di 188
CONSULENTE IN ECOLOGIA APPLICATA	CONSULENTE GEOLOGICO	CONSULENTE ACUSTICO	CONSULENTE SISTEMA AGRICOLO	CONSULENTE SETTORE COMMERCIALE
Dott. Gianluca Vicini	ENGEO srl – Dott. Carlo Caleffi	ECONORD srl	Dott. Nicola Balboni	AST&P
POLARIS - Studio Associato - Via Pietro Verri, 33 - 46100 Mantova - Tel. 0376.248808 - Fax 0376.248807 - e-mail: polaris@polarisstudioassociato.com				PROF. ING. UGO BERNINI

Esse illustrano tutti gli indici sopraelencati, le aree minime per servizi, oltre agli obiettivi urbanistici, alle modalità ed ai tempi di attuazione e gli interventi di mitigazione e di compensazione.

- Ut ≤ 1.40 mq/mq (vedasi schede urbanistiche allegate)
- Uf ≤ 1.5 mq/mq (vedasi schede urbanistiche allegate)
- Hmax ≤ m 22 esclusi particolari volumi tecnici (vedasi schede urbanistiche allegate)
- Cu = (vedasi schede urbanistiche allegate)
- Rc ≤ 60% (vedasi schede urbanistiche allegate)
- Sp ≥ 30% (vedasi schede urbanistiche allegate)

Gli interventi di carattere commerciale non dovranno alterare i caratteri e gli elementi connotativi e le relazioni tra le diverse parti del tessuto urbano meritevole di valorizzazione.

Il rapporto tra l'organismo commerciale, gli spazi pubblici circostanti ed il contesto urbano deve essere calibrato in modo tale da preservare le peculiarità identificative del luogo, evitando l'eccessiva caratterizzazione commerciale mediante insegne pubblicitarie di forte impatto, arredi urbani omologanti, cromatismi eccessivi o estranei al contesto.

Al fine di favorire la realizzazione di parcheggi ad uso pubblico garantendo la dotazione minima prevista dalla legislazione vigente in materia, nonché di opere di arredo urbano, da intendere quale progettazione coordinata delle pavimentazioni, dell'illuminazione, della segnaletica, di attrezzature varie di arredo urbano, quali panchine, fioriere, contenitori per rifiuti, etc, e delle sistemazioni del verde pubblico, nel quadro degli interventi di carattere commerciale è ammessa la realizzazione delle suddette opere da parte dell'operatore o dei soggetti privati interessati a scomputo totale o parziale del contributo relativo agli oneri di urbanizzazione a norma dell'art. 45 della L.R. 12/2005, al fine di preservare le peculiarità identificative del luogo. Le caratteristiche tecnico-morfologiche di tali opere verranno valutate dalla Commissione Paesaggio.

In tutti i casi il rilascio di un permesso di costruire relativo ad una destinazione diversa dalla residenza è subordinato alla dotazione minima di parcheggi, all'interno del lotto o in aree limitrofe facilmente usufruibili, pari alle percentuali di 1,00 mq ogni 3,3 mq di Slp dell'edificio.

Eventuali variazioni in aumento o riduzione rispetto alle quantità precedentemente stabilite potranno essere ammesse dall'Amministrazione Comunale, valutando caso per caso in funzione della superficie e del tipo di attività prevista.

L'intervento, se espressamente specificato nella scheda urbanistica, si può attuare anche tramite Titolo Edilizio Convenzionato in cui è prevista, a carico dei privati, la realizzazione delle opere di urbanizzazione per il completamento degli obiettivi elencati nella citata scheda.

Gli insediamenti di nuova edificazione da realizzare in tali zone sono subordinati a intervento preventivo di pianificazione urbanistica esecutiva che dovrà rispettare gli obiettivi e le prescrizioni specifiche riportate nelle allegate schede urbanistiche del comparto identificato negli elaborati grafici.

Le varie indicazioni modalità e parametri per intervenire negli ambiti di cui al presente articolo sono specificati nelle schede allegate nell'elaborato "H.3 - Quaderno degli ambiti di trasformazione - individuazione e criteri di attuazione" parte integrante delle presenti norme.

Gli interventi di nuova costruzione saranno consentiti solo dopo la formazione del piano esecutivo che dovrà compiutamente illustrare tutte le opere di urbanizzazione primaria e secondaria. Tale piano ed il progetto delle opere di urbanizzazione dovranno prevedere in particolare per quanto riguarda la rete viaria:

- larghezza della sede carrabile funzionale ai flussi di traffico, da dimostrare con apposita relazione ambientale della mobilità, preferibilmente con aree di parcheggio, anche su un solo lato, di almeno m 2,50;
- marciapiedi, su entrambi i lati, di larghezza non inferiore a m 1,5, preferibilmente con pista ciclo-pedonale e piantumazione.

# PRESCRIZIONI DI TUTELA AMBIENTALE

Le ristrutturazioni e le nuove costruzioni dovranno caratterizzarsi per una particolare attenzione all'impatto creato dall'intervento sia nei confronti percettivi dell'edilizia circostante che nei confronti del tessuto urbanistico di insediamento.

NORME TECNICHE DI ATTILIAZIONE		DATA EMISSIONE	AGGIORNAMENTO	FOGLIO
		Novembre 2008	Luglio 2011	89 di 188
CONSULENTE IN ECOLOGIA APPLICATA	CONSULENTE GEOLOGICO	CONSULENTE ACUSTICO	CONSULENTE SISTEMA AGRICOLO	CONSULENTE SETTORE COMMERCIALE
Dott. Gianluca Vicini	ENGEO srl – Dott. Carlo Caleffi	ECONORD srl	Dott. Nicola Balboni	AST&P
POLARIS - Studio Associato — Via Pietro Verri, 33 – 46100 Mantova – Tel. 0376.248808 – Fax 0376.248807 – e-mail: polaris@polarisstudioassociato.com				PROF. ING. UGO BERNINI

I progetti dovranno pertanto essere corredati anche da una relazione che metta in evidenza gli accorgimenti adottati e da elaborati grafici e fotografici atti ad evidenziare nel migliore dei modi la situazione preesistente dell'intorno in cui si colloca il progetto con simulazioni grafiche o fotografiche atte ad evidenziare la percezione della nuova costruzione sul contesto circostante.

Andranno comunque garantiti:

- adozione di soluzioni urbanistiche, architettoniche, tecniche e materiche imposte dal rispetto e dalla tipicizzazione e valorizzazione dell'ambiente urbano:
- sistemazioni dell'area scoperta prevalentemente a manto erboso, ovvero atta a favorire la funzione filtrante del terreno al fine di favorire il ravvenamento della falda;
- scelta di essenze autoctone compatibili con il profilo storico ambientale del paesaggio mantovano;
- ricerca di tipologie edilizie, materiali e tecniche costruttive contestualizzate con l'identità architettonica mantovana;
- in caso di costruzione a schiera, una articolazione armonica dei nuovi fabbricati da sottoporre alla valutazione della Commissione Paesaggio;
- l'altezza massima dei fabbricati dovrà rispettare le limitazioni prescritte dalla richiamata scheda urbanistica e comunque non potrà superare i 6 piani fuori terra con un'altezza massima di ml 21,00 e con l'obbligo, oltre i 3 piani, di redigere una fotosimulazione dello skyline per valutare l'impatto percettivo rispetto al contesto dei punti di vista significativi individuati dalla carta del paesaggio e da sottoporre al parere della Commissione Paesaggio;

Le aree identificate negli elaborati grafici del PGT con il simbolo ATR e ricadenti in priorità C acquisiranno tutte le caratteristiche della zona omogenea corrispondente, solo dopo l'avvenuta urbanizzazione ed attuazione edificatoria di almeno il 70% (delle urbanizzazioni primarie, delle convenzioni e dell'inizio lavori dei singoli permessi di costruire delle costruzioni) dei comparti contermini della singola frazione/nucleo abitato di riferimento. Nel frattempo l'area come sopra identificata potrà essere utilizzata a scopi legati all'agricoltura, con esclusione di ogni edificazione che non sia a carattere provvisorio, temporalmente limitata e legata alla conduzione agricola dell'area.

# Art. 71. Ambiti di trasformazione urbanistica prevalentemente per attività economiche inseriti nella precedente pianificazione urbanistica (ATEC)

Disciplina applicabile agli ambiti di trasformazione individuati dal Documento di Piano (vedi art. 38). Il Documento di Piano, in conformità al disposto di cui all'art. 8 della L.R. 12/2005 e s.m.i., individua gli ambiti destinati ad ospitare interventi di trasformazione e provvede alla relativa disciplina. Considerata la limitata efficacia temporale delle previsioni del Documento di Piano, fatto salvo quanto previsto all'art. 8, comma 4 della L.R. 12/2005 e s.m.i., il Piano delle Regole provvede a regolamentare anche le aree individuate come ambiti di trasformazione. La disciplina dettata dal Paino delle Regole, rispetto a tali aree fatta eccezione per quelle che rispetto alla "QUOTA CONSUMO DI SUOLO" sono classificate in "NON CONSUMO"; ha carattere residuale e transitorio, risultando applicabile sino all'attivazione degli interventi di trasformazione contemplati dal Documento di Piano, per le varianti nonché nell'ipotesi di sopravvenuta inefficacia del Documento di Piano senza che siano stati attivati gli interventi di trasformazione. Sino all'attuazione delle previsioni del Documento di Piano, nonché in caso di cessazione dell'efficacia delle previsioni medesime, sulle aree in questione si applicano le disposizioni di cui all'art. 77, ad esclusione della possibilità di ampliamento una tantum del 20%, delle presenti N.T.A. per le zone E2a.

Gli ambiti di trasformazione urbanistica prevalentemente per attività economiche inseriti nella precedente pianificazione urbanistica individuano le aree libere o parzialmente edificate destinate ai nuovi insediamenti prevalentemente economici. Vi sono comprese le zone interessate da piani attuativi previsti dal PRGC precedente ma non approvati o adottati prima dell'entrata in vigore delle presenti norme. Essi sono stati riconfermati dal presente Piano.

Le zone, caratterizzate da aree parzialmente o totalmente libere, sono state individuate per la specifica organizzazione urbanistica e tipologica che presenta caratteri di omogeneità dal punto di vista del rapporto formale e dimensionale tra spazi pubblici e spazi privati, del rapporto tra i tipi edilizi e il lotto edificabile ed infine la prevalenza di una o più funzioni urbanistiche significative.

Nelle allegate schede urbanistiche riportate al punto H del Documento di Piano, parte integrante delle presenti norme, vengono definite:

• le modalità di attuazione;

NORME TECNICHE DI ATTIJAZIONE		DATA EMISSIONE Novembre 2008	AGGIORNAMENTO Luglio 2011	FOGLIO 90 di 188
CONSULENTE IN ECOLOGIA APPLICATA	CONSULENTE GEOLOGICO	CONSULENTE ACUSTICO	CONSULENTE SISTEMA AGRICOLO	CONSULENTE SETTORE COMMERCIALE
Dott. Gianluca Vicini	ENGEO srl – Dott. Carlo Caleffi	ECONORD srl	Dott. Nicola Balboni	AST&P
POLARIS - Studio Associato - Via Pietro Verri, 33 - 46100 Mantova - Tel. 0376.248808 - Fax 0376.248807 - e-mail: polaris@polarisstudioassociato.com				PROF. ING. UGO BERNINI

• la normativa delle destinazioni d'uso principali di ogni singola zona; sono inoltre indicate le destinazioni d'uso non ammesse, non esercitabili in alcun caso di intervento edilizio;

• indici urbanistici edilizi.

Gli ambiti di trasformazione prevalentemente per attività economiche inseriti nella precedente pianificazione urbanistica e riconfermati dal P.G.T. sono i seguenti:

ATEC 201 - Maddalena Curtatone
 ATEC 202 - Garagna Curtatone
 ATEC 203 - Pioppe Curtatone

Il quadro normativo è quello dettato dal successivo articolo riguardante gli ambiti di trasformazione urbanistica prevalentemente per attività economiche in previsione.

# Art. 72. Ambiti di trasformazione urbanistica prevalentemente per attività economiche in previsione (ATEC)

Disciplina applicabile agli ambiti di trasformazione individuati dal Documento di Piano (vedi art. 38). Il Documento di Piano, in conformità al disposto di cui all'art. 8 della L.R. 12/2005 e s.m.i., individua gli ambiti destinati ad ospitare interventi di trasformazione e provvede alla relativa disciplina. Considerata la limitata efficacia temporale delle previsioni del Documento di Piano, fatto salvo quanto previsto all'art. 8, comma 4 della L.R. 12/2005 e s.m.i., il Piano delle Regole provvede a regolamentare anche le aree individuate come ambiti di trasformazione. La disciplina dettata dal Paino delle Regole, rispetto a tali aree fatta eccezione per quelle che rispetto alla "QUOTA CONSUMO DI SUOLO" sono classificate in "NON CONSUMO"; ha carattere residuale e transitorio, risultando applicabile sino all'attivazione degli interventi di trasformazione contemplati dal Documento di Piano, per le varianti nonché nell'ipotesi di sopravvenuta inefficacia del Documento di Piano senza che siano stati attivati gli interventi di trasformazione. Sino all'attuazione delle previsioni del Documento di Piano, nonché in caso di cessazione dell'efficacia delle previsioni medesime, sulle aree in questione si applicano le disposizioni di cui all'art. 77, ad esclusione della possibilità di ampliamento una tantum del 20%, delle presenti N.T.A. per le zone E2a.

Gli ambiti di trasformazione urbanistica prevalentemente per attività economiche in previsione individuano le aree inedificate del territorio comunale riservate all'espansione per nuovi insediamenti di attività produttive (piccola e media industria) e artigianali, le cui lavorazioni non producono inquinamento), attività direzionali e attrezzature per il commercio ai sensi del D. Leg.vo n.114/98 e L.R. del 02.02.2010 n. 6 e successivi provvedimenti attuativi, attività di servizio, attività ricreative e ricettive.

Individua aree specifiche del territorio comunale sia totalmente libere che parzialmente edificate, di rilevante importanza posizionale e strategica che necessitano di interventi specifici e mirati di qualificazione urbana e finalizzate ad espansione e potenziamento di insediamenti monosettoriali produttivi, oppure orientati multifunzionali, artigianali, commerciali, residenziali, direzionali e per servizi terziari in genere, di volta in volta diversamente composti, in funzione degli obiettivi urbanistici e del diverso contesto da riqualificare tra loro ambientalmente compatibili e non inquinanti.

Nelle zone economiche ove previsto dalla scheda, è consentito anche l'insediamento di un mix di funzioni artigianali di servizio, commerciali, residenziali, terziarie in genere definite da parametri flessibili pari ai valori minimi e massimi con indicazione non vincolante dei valori medi riportati nelle specifiche schede. Trattasi di zone che corrispondono ai criteri di indirizzo della L.R. 6/2010.

L'obiettivo è di creare e favorire insediamenti "integrati", senza aree monofunzionali, con procedure attuative flessibili che consentano di adattare il Piano Attuativo alle variazioni delle esigenze di mercato.

Vi appartengono le aree inedificate riservate all'espansione delle attività sopraelencate del territorio comunale da attuare tramite pianificazione esecutiva di iniziativa pubblica o privata.

Nelle allegate schede urbanistiche riportate al punto H del Documento di Piano, parte integrante delle presenti norme, vengono definite:

- le modalità di attuazione;
- la normativa delle destinazioni d'uso principali di ogni singola zona; sono inoltre indicate le destinazioni d'uso non ammesse, non esercitabili in alcun caso di intervento edilizio;
- indici urbanistici edilizi.

NORME TECNICHE DI ATTUAZIONE				FOGLIO 91 di 188
CONSULENTE IN ECOLOGIA APPLICATA	CONSULENTE GEOLOGICO	CONSULENTE ACUSTICO	CONSULENTE SISTEMA AGRICOLO	CONSULENTE SETTORE COMMERCIALE
Dott. Gianluca Vicini	ENGEO srl – Dott. Carlo Caleffi	ECONORD srl	Dott. Nicola Balboni	AST&P
POLARIS - Studio Associato - Via Pietro Verri, 33 - 46100 Mantova - Tel. 0376.248808 - Fax 0376.248807 - e-mail: polaris@polarisstudioassociato.com				PROF. ING. UGO BERNINI

## **DESTINAZIONI D'USO**

Destinazione d'uso prevalente: U2 - U3

Destinazioni escluse: U1/1, GSV escluse quelle esistenti, U4, U5c, U5d, oltre a quelle specificamente indicate nell'elaborato H3 – Quaderno degli ambiti di trasformazione.

Le destinazioni d'uso di tali insediamenti dovranno essere ambientalmente compatibili, previo parere dell'ARPA, che ne verificherà la congruenza particolarmente con le disposizioni vigenti in materia ambientale.

# PARAMETRI EDILIZI ED URBANISTICI

Si applicano gli indici urbanistico - edilizi e le destinazioni d'uso riportati singolarmente nelle schede allegate nell'elaborato "H.3 - Quaderno degli ambiti di trasformazione - individuazione e criteri di attuazione" parte integrante delle presenti norme. Tali indici in linea di massima devono risultare inferiori a quelli generali di zona ivi riportati.

Gli insediamenti di nuova edificazione e/o di recupero da realizzare in tali zone sono subordinati ai contenuti dei singoli Piani Attuativi illustrati nelle schede allegate nell'elaborato "H.3 - Quaderno degli ambiti di trasformazione - individuazione e criteri di attuazione" parte integrante delle presenti norme.

Esse illustrano tutti gli indici sopraelencati, le aree minime per servizi, oltre agli obiettivi urbanistici, alle modalità ed ai tempi di attuazione e gli interventi di mitigazione e di compensazione.

- Ut ≤ 1.40 mq/mq (vedasi schede urbanistiche allegate)
- Uf ≤ 1.5 mq/mq (vedasi schede urbanistiche allegate)
- Hmax ≤ m 22 esclusi particolari volumi tecnici (vedasi schede urbanistiche allegate)
- Cu = (vedasi schede urbanistiche allegate)
- Rc ≤ 60% (vedasi schede urbanistiche allegate)
- Sp ≥ 30% (vedasi schede urbanistiche allegate)

# MODALITÀ DI ATTUAZIONE

Le aree inedificate riservate all'espansione delle attività sopraelencate sono da attuare tramite Piano Attuativo di iniziativa pubblica o privata. I tipi d'intervento sono tutti quelli relativi al patrimonio edilizio esistente e quelli di nuova costruzione.

Generalmente è consentito anche l'insediamento di attività commerciali classificate nelle diverse tipologie distributive limitatamente agli esercizi di vicinato (ESV), medie strutture di vendita e nel rispetto del D.Leg.vo n.114/98, L.R. 6/2010, Programma Triennale per lo Sviluppo del Settore Commerciale 2005/2008 e Indirizzi Generali per la Programmazione Urbanistica del Settore Commerciale e successivi provvedimenti attuativi e laboratori artigianali compatibili, attività informatiche e multimediali, attività direzionali e terziarie in genere, alberghi, residence, studi professionali, attrezzature sportive, ricreative, servizi per il tempo libero, servizi per la ricettività etc. di volta in volta specificate.

L'altezza massima dei fabbricati dovrà rispettare le limitazioni prescritte dalla richiamata scheda urbanistica e comunque non potrà superare i un'altezza massima di ml 22,00 ad eccezione di eventuali volumi tecnici ee con l'obbligo, oltre i 10,00 ml, di redigere una fotosimulazione dello sky-line per valutare l'impatto percettivo rispetto al contesto dei punti di vista significativi individuati dalla carta del paesaggio e da sottoporre al parere della Commissione Paesaggio;

Le aree identificate negli elaborati grafici del PGT con il simbolo ATEC e ricadenti in priorità C acquisiranno tutte le caratteristiche della zona omogenea corrispondente, solo dopo l'avvenuta urbanizzazione ed attuazione edificatoria di almeno il 70% (delle urbanizzazioni primarie, delle convenzioni e dell'inizio lavori dei singoli permessi di costruire delle costruzioni) dei comparti contermini della singola frazione/nucleo abitato di riferimento. Nel frattempo l'area come sopra identificata potrà essere utilizzata a scopi legati all'agricoltura, con esclusione di ogni edificazione che non sia a carattere provvisorio, temporalmente limitata e legata alla conduzione agricola dell'area.

NORME TECNICHE DI ATTIJAZIONE		DATA EMISSIONE	AGGIORNAMENTO	FOGLIO
		Novembre 2008	Luglio 2011	92 di 188
CONSULENTE IN ECOLOGIA APPLICATA	CONSULENTE GEOLOGICO	CONSULENTE ACUSTICO	CONSULENTE SISTEMA AGRICOLO	CONSULENTE SETTORE COMMERCIALE
Dott. Gianluca Vicini	ENGEO srl – Dott. Carlo Caleffi	ECONORD srl	Dott. Nicola Balboni	AST&P
POLARIS - Studio Associato - Via Pietro Verri, 33 - 46100 Mantova - Tel. 0376.248808 - Fax 0376.248807 - e-mail: polaris@polarisstudioassociato.com				PROF. ING. UGO BERNINI

Ai sensi della Legge Regionale 12/2005 e successive modificazioni nei Piani Attuativi si dovranno prevedere standard, attrezzature pubbliche o di uso pubblico per parcheggi, verde ed attrezzature sportive, servizi sociali, attrezzature varie in ragione almeno del 30% della Slp per le attività produttive, per le attività direzionali e di commercio si dovranno prevedere standard conformi all'art.28 ed al D.Leg.vo n.114/98, L.R. 6/2010, Programma Triennale per lo Sviluppo del Settore Commerciale e Indirizzi Generali per la Programmazione Urbanistica del Settore Commerciale e successivi provvedimenti attuativi e in ragione di 40,00 mq. per abitante per l'eventuale residenza. Per garantire un utilizzo pubblico delle aree di parcheggio potrà essere stipulata una servitù di uso pubblico da registrare ed allegare alla pratica edilizia e urbanistica.

Oltre alle precedenti prescrizioni che forniscono, ai fini della progettazione esecutiva, elementi vincolanti per ogni tipologia, vengono fornite nelle schede urbanistiche alcune indicazioni progettuali prescrittive per l'indirizzo morfologico ai fini della progettazione esecutiva, che rappresentano un'indicazione qualitativa per ottimizzare l'inserimento ambientale e la più organica utilizzazione delle aree.

Il progetto sarà pertanto sottoposto a valutazione della Commissione Paesaggio.

Il progetto dei Piani di attuazione dovrà essere unitario e qualitativamente elevato. Dovrà inoltre perseguire gli obiettivi, i tempi e le priorità indicate nelle schede allegate nell'elaborato "H.3 - Quaderno degli ambiti di trasformazione - individuazione e criteri di attuazione" parte integrante delle presenti norme.

Gli usi ammessi sono da attuarsi tramite Piano Particolareggiato di recupero quando le zone riguardano aree preesistenti o piano attuativo per le aree libere. Non sono previsti nuovi interventi. Gli ulteriori dati tecnici, gli obiettivi e le destinazioni funzionali saranno illustrati nelle schede allegate nell'elaborato "H.3 - Quaderno degli ambiti di trasformazione - individuazione e criteri di attuazione" parte integrante delle presenti norme.

La progettazione dei piani esecutivi dovrà presentare uno studio di compatibilità ambientale ed un progetto del verde che preveda la formazione di barriere verdi schermanti costituite da almeno duplice filare di alberi di specie autoctona sui lati del comparto prospicienti zone agricole ed eventuali zone abitate.

È altresì ammessa per ogni lotto o unità produttiva la realizzazione di alloggi del personale di custodia e del proprietario/titolare dell'unità produttiva per non più di due alloggi fino ad un massimo di 30% della SIp complessiva con il limite di 300 mq di SIp.

Le abitazioni dovranno essere realizzate contemporaneamente o successivamente all'insediamento produttivo, con intervento progettuale unitario.

All'interno delle aree soggette ad intervento preventivo, dovranno essere individuati standard per attrezzature funzionali, parcheggi, verde ed attrezzature sportive, centri e servizi sociali, mense ed attrezzatura viaria in conformità alle Normative vigenti e in ragione di almeno del 30% della SIp nel caso di destinazione produttiva.

Nel caso di attività direzionali, ricreative, commerciali, dovranno essere individuati gli standard in conformità all'art. 28 ed al D. Lgs. n. 114/98, L.R. 6/2010 e successivi provvedimenti attuativi di cui almeno il 50% destinati a parcheggi. Nel caso di individuazione all'interno di lotti di pertinenza, per garantire un utilizzo pubblico dei parcheggi, dovrà essere stipulata una servitù di uso pubblico da registrare nei pubblici registri immobiliari.

Le parti dell'unità edilizia destinate ad attività terziarie e alla residenza non devono subire alterazioni nocive del proprio stato ambientale da attività produttive. È fatto obbligo di ricorrere ad adeguati isolamenti e alla indipendenza delle fondazioni e delle strutture fra i corpi di fabbrica diversamente destinati.

L'intervento, se espressamente specificato nella scheda urbanistica, si può attuare anche tramite Permesso di Costruire convenzionato, in tal caso è prevista, a carico dei privati, la realizzazione delle opere di urbanizzazione per il completamento degli obiettivi elencati nella citata scheda.

Gli insediamenti di nuova edificazione da realizzare in tali zone sono subordinati a intervento preventivo di pianificazione urbanistica esecutiva che dovrà rispettare gli obiettivi e le prescrizioni specifiche riportate nelle allegate schede urbanistiche del comparto identificato negli elaborati grafici.

Le varie indicazioni modalità e parametri per intervenire negli ambiti di cui al presente articolo sono specificati nelle allegate schede urbanistiche.

Gli interventi di nuova costruzione saranno consentiti solo dopo la formazione del piano esecutivo che dovrà compiutamente illustrare tutte le opere di urbanizzazione primaria e secondaria. Tale piano ed il progetto delle opere di urbanizzazione dovranno prevedere in particolare, per quanto riguarda la rete viaria:

NORME TECNICHE DI ATTUAZIONE			AGGIORNAMENTO Luglio 2011	FOGLIO 93 di 188
CONSULENTE IN ECOLOGIA APPLICATA	CONSULENTE GEOLOGICO	CONSULENTE ACUSTICO	CONSULENTE SISTEMA AGRICOLO	CONSULENTE SETTORE COMMERCIALE
Dott. Gianluca Vicini	ENGEO srl – Dott. Carlo Caleffi	ECONORD srl	Dott. Nicola Balboni	AST&P
POLARIS - Studio Associato - Via Pietro Verri, 33 - 46100 Mantova - Tel. 0376.248808 - Fax 0376.248807 - e-mail: polaris@polarisstudioassociato.com				PROF. ING. UGO BERNINI

• larghezza della sede carrabile funzionale ai flussi di traffico, da dimostrare con apposita relazione di mobilità ambientale, preferibilmente con aree di parcheggio, anche su un solo lato, di almeno m 2,50;

marciapiedi, su entrambi i lati, di larghezza non inferiore a m 1,5, preferibilmente con pista ciclo-pedonale e piantumazione.

## PRESCRIZIONI DI TUTELA AMBIENTALE

Le ristrutturazioni e le nuove costruzioni dovranno caratterizzarsi per una particolare attenzione all'impatto creato dall'intervento sia nei confronti percettivi dell'edilizia circostante che nei confronti del tessuto urbanistico di insediamento.

I progetti dovranno pertanto essere corredati anche da una relazione che metta in evidenza gli accorgimenti adottati e da elaborati grafici e fotografici atti ad evidenziare nel migliore dei modi la situazione preesistente dell'intorno in cui si colloca il progetto con simulazioni grafiche o fotografiche atte ad evidenziare la percezione della nuova costruzione sul contesto circostante.

Andranno comunque garantiti:

- adozione di soluzioni urbanistiche, architettoniche, tecniche e materiche imposte dal rispetto e dalla tipicizzazione e valorizzazione dell'ambiente urbano.
- sistemazioni dell'area scoperta prevalentemente a manto erboso, ovvero atta a favorire la funzione filtrante del terreno al fine di favorire il ravvenamento di quest'ultimo;
- scelta di essenze autoctone compatibili con il profilo storico ambientale del paesaggio mantovano.

Per le indicazioni puntuali si rinvia alle allegate schede urbanistiche.

Gli ambiti di trasformazione prevalentemente economici in previsione sono i seguenti:

ATEC 101 - Kilometro verde Grazie

## Art. 73. Ambiti di trasformazione urbanistica prevalentemente per servizi inseriti nella precedente pianificazione (ATS)

Disciplina applicabile agli ambiti di trasformazione individuati dal Documento di Piano (vedi art. 38). Il Documento di Piano, in conformità al disposto di cui all'art. 8 della L.R. 12/2005 e s.m.i., individua gli ambiti destinati ad ospitare interventi di trasformazione e provvede alla relativa disciplina. Considerata la limitata efficacia temporale delle previsioni del Documento di Piano, fatto salvo quanto previsto all'art. 8, comma 4 della L.R. 12/2005 e s.m.i., il Piano delle Regole provvede a regolamentare anche le aree individuate come ambiti di trasformazione. La disciplina dettata dal Paino delle Regole, rispetto a tali aree fatta eccezione per quelle che rispetto alla "QUOTA CONSUMO DI SUOLO" sono classificate in "NON CONSUMO"; ha carattere residuale e transitorio, risultando applicabile sino all'attivazione degli interventi di trasformazione contemplati dal Documento di Piano, per le varianti nonché nell'ipotesi di sopravvenuta inefficacia del Documento di Piano senza che siano stati attivati gli interventi di trasformazione. Sino all'attuazione delle previsioni del Documento di Piano, nonché in caso di cessazione dell'efficacia delle previsioni medesime, sulle aree in questione si applicano le disposizioni di cui all'art. 77, ad esclusione della possibilità di ampliamento una tantum del 20%, delle presenti N.T.A. per le zone E2a.

Gli ambiti di trasformazione urbanistica prevalentemente per servizi inseriti nella precedente pianificazione individuano le aree libere o parzialmente edificate da destinare all'insediamento di un mix funzionale caratterizzato dalla prevalenza di "servizi pubblici / privati" e comunque attività ad essi funzionali per la qualità dell'intervento.

Vi sono ricomprese le zone già interessate da Piani Attuativi previsti dal P.R.G.C. precedente ma mai approvati o adottati prima dell'entrata in vigore delle presenti Norme. Essi sono stati riconfermati dal presente P.G.T.

Tali aree sono prevalentemente destinate all'insediamento di un mix funzionale caratterizzato dalla prevalenza di "servizi pubblici / privati" e comunque attività ad essi funzionali per la qualità dell'intervento. Vi sono altresì ammesse funzioni e destinazioni d'uso complementari tali da arricchire e diversificare l'offerta insediativa nel contesto territoriale, in funzione dell'indirizzo fornito dall'Ente.

Per quanto concerne le modalità specifiche di intervento si rinvia alle schede allegate nell'elaborato "H.3 - Quaderno degli ambiti di trasformazione - individuazione e criteri di attuazione" parte integrante delle presenti norme.

NORME TECNICHE DI ATTIJAZIONE		DATA EMISSIONE Novembre 2008	AGGIORNAMENTO Luglio 2011	FOGLIO 94 di 188
CONSULENTE IN ECOLOGIA APPLICATA	CONSULENTE GEOLOGICO	CONSULENTE ACUSTICO	CONSULENTE SISTEMA AGRICOLO	CONSULENTE SETTORE COMMERCIALE
Dott. Gianluca Vicini	ENGEO srl – Dott. Carlo Caleffi	ECONORD srl	Dott. Nicola Balboni	AST&P
POLARIS - Studio Associato - Via Pietro Verri, 33 - 46100 Mantova - Tel. 0376.248808 - Fax 0376.248807 - e-mail: polaris@polarisstudioassociato.com				PROF. ING. UGO BERNINI

Le attività previste negli ambiti di trasformazione urbanistica prevalentemente per servizi inseriti nella precedente pianificazione possono rimanere o essere oggetto di interventi nel rispetto delle caratteristiche dettate dalle citate schede, purché si tratti di attività funzionali al raggiungimento dell'obiettivo pubblico previsto nella scheda dell'Ambito stesso.

Gli ambiti di trasformazione urbanistica prevalentemente per servizi inseriti nella precedente pianificazione urbanistica e riconfermati dal P.G.T. sono i seguenti:

• ATS 401 - Oasi Eremo

Il quadro normativo è quello dettato dal successivo articolo riguardante gli ambiti di trasformazione urbanistica prevalentemente per servizi in previsione.

## Art. 74. Ambiti di trasformazione urbanistica di trasformazione prevalentemente per servizi in previsione (ATS)

Disciplina applicabile agli ambiti di trasformazione individuati dal Documento di Piano (vedi art. 38). Il Documento di Piano, in conformità al disposto di cui all'art. 8 della L.R. 12/2005 e s.m.i., individua gli ambiti destinati ad ospitare interventi di trasformazione e provvede alla relativa disciplina. Considerata la limitata efficacia temporale delle previsioni del Documento di Piano, fatto salvo quanto previsto all'art. 8, comma 4 della L.R. 12/2005 e s.m.i., il Piano delle Regole provvede a regolamentare anche le aree individuate come ambiti di trasformazione. La disciplina dettata dal Paino delle Regole, rispetto a tali aree fatta eccezione per quelle che rispetto alla "QUOTA CONSUMO DI SUOLO" sono classificate in "NON CONSUMO"; ha carattere residuale e transitorio, risultando applicabile sino all'attivazione degli interventi di trasformazione contemplati dal Documento di Piano, per le varianti nonché nell'ipotesi di sopravvenuta inefficacia del Documento di Piano senza che siano stati attivati gli interventi di trasformazione. Sino all'attuazione delle previsioni del Documento di Piano, nonché in caso di cessazione dell'efficacia delle previsioni medesime, sulle aree in questione si applicano le disposizioni di cui all'art. 77, ad esclusione della possibilità di ampliamento una tantum del 20%, delle presenti N.T.A. per le zone E2a.

Gli ambiti di trasformazione urbanistica prevalentemente per servizi in previsione individuano le aree libere da all'insediamento di un mix funzionale caratterizzato dalla prevalenza di "servizi pubblici / privati" e comunque attività ad essi funzionali per la qualità dell'intervento.

Tali aree sono prevalentemente destinate all'insediamento di un mix funzionale caratterizzato dalla prevalenza di "servizi pubblici / privati" e comunque attività ad essi funzionali per la qualità dell'intervento. Vi sono altresì ammessi insediamenti complementari tali da arricchire e diversificare l'offerta insediativa nel contesto territoriale, in funzione dell'indirizzo fornito dall'Ente.

Per quanto concerne le modalità specifiche di intervento si rinvia alle schede allegate nell'elaborato "H.3 - Quaderno degli ambiti di trasformazione - individuazione e criteri di attuazione" parte integrante delle presenti norme.

# **DESTINAZIONI D'USO**

Destinazione d'uso prevalente: U5a, U5b, U5c, U5e

Destinazioni escluse: U2b, GSV, U2g, U3b, U3c, U3d, U3e, U4, U5d oltre a quelle specificamente indicate nell'elaborato H3 – Quaderno degli ambiti di trasformazione.

Le destinazioni d'uso di tali insediamenti dovranno essere ambientalmente compatibili, previo parere dell'ARPA, che ne verificherà la congruenza particolarmente con le disposizioni vigenti in materia ambientale.

# PARAMETRI EDILIZI ED URBANISTICI

Si applicano gli indici urbanistico - edilizi e le destinazioni d'uso riportati singolarmente nelle schede allegate nell'elaborato "H.3 - Quaderno degli ambiti di trasformazione - individuazione e criteri di attuazione" parte integrante delle presenti norme. Tali indici in linea di massima devono risultare inferiori a quelli generali di zona ivi riportati.

Gli insediamenti di nuova edificazione e/o di recupero da realizzare in tali zone sono subordinati ai contenuti dei singoli Piani Attuativi illustrati nelle schede allegate nell'elaborato "H.3 - Quaderno degli ambiti di trasformazione - individuazione e criteri di attuazione" parte integrante delle presenti norme. Esse illustrano tutti gli indici sopraelencati, le aree minime per servizi, oltre agli obiettivi urbanistici, alle modalità ed ai tempi di attuazione e gli interventi di mitigazione e di compensazione.

• Ut ≤ 1.40 mq/mq (vedasi schede urbanistiche allegate)

NORME TECNICHE DI ATTUAZIONE				FOGLIO 95 di 188
CONSULENTE IN ECOLOGIA APPLICATA	CONSULENTE GEOLOGICO	CONSULENTE ACUSTICO	CONSULENTE SISTEMA AGRICOLO	CONSULENTE SETTORE COMMERCIALE
Dott. Gianluca Vicini	ENGEO srl – Dott. Carlo Caleffi	ECONORD srl	Dott. Nicola Balboni	AST&P
POLARIS - Studio Associato - via	PROF. ING. UGO BERNINI			

- Uf ≤ 1.5 mq/mq (vedasi schede urbanistiche allegate)
- Hmax ≤ m 30 esclusi particolari volumi tecnici (vedasi schede urbanistiche allegate)
- Cu = (vedasi schede urbanistiche allegate)
- Rc ≤ 60% (vedasi schede urbanistiche allegate)
- Sp ≥ 30% (vedasi schede urbanistiche allegate)

Le attività previste negli ambiti di trasformazione urbanistica prevalentemente per servizi inseriti nella precedente pianificazione possono rimanere o essere oggetto di interventi nel rispetto delle caratteristiche dettate dalle citate schede, purché si tratti di attività funzionali al raggiungimento dell'obiettivo pubblico previsto nella scheda dell'Ambito stesso.

Nel presente Piano non sono individuati ATS di nuova previsione.

NORME TECNICHE DI ATTILAZIONE		DATA EMISSIONE	AGGIORNAMENTO	FOGLIO
		Novembre 2008	Luglio 2011	96 di 188
CONSULENTE IN ECOLOGIA APPLICATA	CONSULENTE GEOLOGICO	CONSULENTE ACUSTICO	CONSULENTE SISTEMA AGRICOLO	CONSULENTE SETTORE COMMERCIALE
Dott. Gianluca Vicini	ENGEO srl – Dott. Carlo Caleffi	ECONORD srl	Dott. Nicola Balboni	AST&P
POLARIS - Studio Associato - Via	PROF. ING. UGO BERNINI			

CITTÀ DI CURTATONE

Art. 75. Tabella di corrispondenza tra i tematismi inerenti le aree agricole identificate nel P.T.C.P., nel Documento di Piano e nel Piano delle Regole del P.G.T.

Tipologia ambiti agricoli	Tipologia ambiti agricoli	Tipologia ambiti agricoli		
(art. 68 degli Indirizzi Normativi del P.T.C.P.)	(Documento di Piano del P.G.T.)	(Piano delle Regole del P.G.T.)		
		E1 - Zona agricola		
	Area agricola ad elevata caratterizzazione produttiva	E8 - Zona agricola per caseifici sociali		
a) Ambiti agricoli strategici ad elevata caratterizzazione produttiva	Caracterizzazione productiva	E9 - Zona agricola per attività strettamente legate all'agricoltura		
	Area agricola di presidio dei fenomeni di antropizzazione e di offerta per il potenziamento ambientale	E2.b - Area agricola di presidio dei fenomeni di antropizzazione e di offerta per il potenziamento ambientale		
		E3 - Zona agricola di tutela di paesaggi di elevato pregio (solo se aree non ricomprese in SIC o ZPS)		
		E4 - Zona agricola di conservazione e ripristino dei valori naturali		
	Area agricola di prevalente valore paesaggistico	E6 - Zona agricola vincolata ad "Ecomuseo della battaglia" e "Paleoalveo del Fiume Mincio"		
		E7 - Zona agricola ad elevata vulnerabilità idrogeologica		
b) Ambiti agricoli strategici ad elevata valenza paesaggistica		E10 - Zona agricola per attrezzature sportive e ricreative		
		E5 - Zona agricola di tutela del paesaggio e dei caratteri naturalistici prospicenti il Fiume Po, il Fiume Mincio e il Fiume Oglio		
	Area agricola di prevalente valore	Delimitazione delle aree di elevato pregio naturalistico tutelate come S.I.C. e pS.I.C.		
	ambientale - ecologico	(direttiva "uccelli" 79/409/cee)		
		Delimitazione delle aree di elevato pregio naturalistico tutelate come Z.P.S.		
		(direttiva "habitat" 92/42/cee)		
c) Ambiti agricoli di interazione tra il sistema insediativo ed il sistema agricolo	Altre aree di rilevanza per l'attività agricola di scala locale aree agricole di interazione e rispetto dei centri abitati	E2.a - Altre aree di rilevanza per l'attività agricola di scala locale aree agricole di interazione e rispetto dei centri abitati		
d) Aree agricole soggette a trasformazione	Ambiti di trasformazione	Ambiti di trasformazione		

NORME TECNICHE DI ATTILAZIONE		DATA EMISSIONE	AGGIORNAMENTO	FOGLIO
		Novembre 2008	Luglio 2011	97 di 188
CONSULENTE IN ECOLOGIA APPLICATA CONSULENTE GEOLOGICO		CONSULENTE ACUSTICO	CONSULENTE SISTEMA AGRICOLO	CONSULENTE SETTORE COMMERCIALE
Dott. Gianluca Vicini ENGEO srl – Dott. Carlo Caleffi		ECONORD srl	Dott. Nicola Balboni	AST&P
POLARIS - Studio Associato - Via	PROF. ING. UGO BERNINI			

CITTÀ DI CURTATONE

# Art. 76. Zona Agricola (E1) ed edifici e/o complessi edilizi che risultano avere destinazione prevalentemente agricola (EA)

Appartengono alla zona agricola (E1) ed agli edifici e/o complessi edilizi che risultano avere destinazione prevalentemente agricola (EA) le zone e gli immobili effettivamente destinati all'attività agricola, nonché quelli di particolare pregio ambientale e paesaggistico, destinatari di normative di tutela e per la valorizzazione, anche con attività di interesse generale, del patrimonio arboreo, idrico ed edilizio esistente.

PIANO DELLE REGOLE

In conformità alla normativa regionale ed all'art. 68 degli Indirizzi Normativi del P.T.C.P. essa rientra negli "Ambiti agricoli strategici ad elevata caratterizzazione produttiva".

L'utilizzazione del territorio per lo svolgimento dell'attività agricola è finalizzata alla tutela, recupero e valorizzazione del patrimonio agricolo, al mantenimento delle condizioni di efficienza delle unità produttive esistenti e all'eventuale insediamento di nuove unità produttive, secondo i seguenti criteri:

- valorizzazione dell'attività agricola con particolare attenzione alla zootecnia da latte, elemento fondante della territorialità mantovana;
- incentivazione delle funzioni di compensazione ecologica e di servizio al territorio da parte dell'attività agricola;
- salvaguardia dell'equilibrio ecologico/ambientale del territorio;
- recupero del patrimonio edilizio esistente.

Le trasformazioni urbanistiche del territorio sono finalizzate al mantenimento ed alla valorizzazione delle attività agricole; alla conservazione del patrimonio edilizio, funzionale allo svolgimento delle attività agricola; alla conservazione delle caratteristiche naturalistico-ambientali del territorio, con particolare attenzione agli elementi caratteristici del paesaggio rurale. La vocazione funzionale prevalente è quella agricola e gli interventi di trasformazione urbanistica ed edilizia ammessi devono essere finalizzati allo svolgimento di tale attività, o non devono porsi in contrasto con l'attività stessa.

La destinazione residenziale non connessa con la conduzione agricola dei fondi è ammessa per interventi di recupero del patrimonio edilizio esistente, qualora le tipologie edilizie esistenti risultino compatibili con tale cambio di destinazione d'uso; in entrambi i casi devono essere compatibili ambientalmente con i fabbricati in quanto per la residenza ammessa non vale il diritto di reciprocità sulle distanze rimanendo principale e privilegiata l'attività agricola preesistente.

Ad eccezione dei casi previsti dall'art 62 della L.R. 12/2005 i Permessi di Costruire rilasciati in zona agricola sono assoggettati ad atto d'impegno o atto unilaterale d'obbligo, per quanto attiene la destinazione d'uso, secondo quanto previsto dall'art. 59 comma 6 della L.R.12/2005 e s.m.i. I Permessi di Costruire sono ammessi esclusivamente per opere realizzate in funzione della conduzione del fondo e destinate alla residenza dell'imprenditore agricolo a titolo principale e dei dipendenti dell'azienda, nonché alle attrezzature ed infrastrutture produttive quali stalle, silos, serre, magazzini, locali per la conservazione e vendita dei prodotti agricoli secondo i criteri e le modalità previste dal Titolo III della L.R. 12/2005 e s.m.i. In tutti gli ambiti agricoli previsti dal P.G.T., il Permesso di Costruire può essere rilasciato esclusivamente ai soggetti di cui all'art. 60 della L.R. 12/2005 e s.m.i. e cioè:

- all'imprenditore agricolo professionale per la realizzazione di opere utili alla conduzione del fondo e destinate alle residenze
  dell'imprenditore agricolo e dei dipendenti dell'azienda, nonché alle attrezzature e infrastrutture produttive necessarie per lo svolgimento
  delle attività di cui all'articolo 2135 del codice civile quali stalle, silos, serre, magazzini, locali per la lavorazione e la conservazione e
  vendita dei prodotti agricoli a titolo gratuito;
- in carenza della qualifica di imprenditore agricolo professionale, al titolare o al legale rappresentante dell'impresa agricola per la realizzazione delle sole attrezzature ed infrastrutture produttive e delle sole abitazioni per i salariati agricoli, subordinatamente al versamento dei contributi di costruzione nonché al titolare o al legale rappresentante dell'impresa agromeccanica per la realizzazione delle attrezzature di ricovero dei mezzi agricoli e di altri immobili strumentali, con esclusione di residenze ed uffici e subordinatamente al versamento dei contributi di costruzione;
- nel caso in cui l'unità immobiliare sia utilizzata congiuntamente da più proprietari o titolari di altri diritti reali, da più affittuari, ovvero da più soggetti che conducono il fondo sulla base di un titolo idoneo, i requisiti devono sussistere in capo ad almeno uno di tali soggetti. Qualora sul fondo sul quale è svolta l'attività agricola insistano più unità immobiliari ad uso abitativo, i requisiti di ruralità devono essere soddisfatti distintamente. Nel caso di utilizzo di più unità ad uso abitativo, da parte di componenti lo stesso nucleo familiare, il riconoscimento di ruralità dei medesimi è subordinato, oltre che all'esistenza dei requisiti di ruralità, anche al limite massimo di cinque vani catastali o, comunque, di 80 metri quadrati per un abitante e di un vano catastale, o, comunque, di 20 metri quadrati per ogni altro abitante oltre il primo. La consistenza catastale è definita in base ai criteri vigenti per il catasto dei fabbricati.

NORME TECNICHE DI ATTILAZIONE		DATA EMISSIONE	AGGIORNAMENTO	FOGLIO
		Novembre 2008	Luglio 2011	98 di 188
CONSULENTE IN ECOLOGIA APPLICATA CONSULENTE GEOLOGICO		CONSULENTE ACUSTICO	CONSULENTE SISTEMA AGRICOLO	CONSULENTE SETTORE COMMERCIALE
Dott. Gianluca Vicini ENGEO srl – Dott. Carlo Caleffi		ECONORD srl Dott. Nicola Balboni		AST&P
POLARIS - Studio Associato - Via	PROF. ING. UGO BERNINI			

#### DESTINAZIONI D'USO

Destinazione d'uso prevalente: U4

Destinazioni escluse: MSV, GSV, U2d, U2g, U3c, U3d, U5d, U5e

Oltre alle destinazioni d'uso di cui ai precedenti punti sono ammesse le destinazioni connesse con l'esercizio dell'attività agricola e agrituristica di cui alla normativa nazionale e regionale.

Gli imprenditori agricoli possono destinare spazi aperti, edifici o parti di edifici esistenti, con o senza l'esecuzione di opere, alle seguenti attività:

- ospitalità notturna e diurna;
- ristoro e consumazione dei pasti,
- attività ricreative o culturali;
- FSV.

Tali attività dovranno essere complementari rispetto alla conduzione dell'azienda agricola.

Negli edifici esistenti, destinati alle attività di cui sopra, potranno essere effettuate, con intervento edilizio diretto, tutte le opere previste nel presente articolo.

Nelle aziende agricole zootecniche esistenti alla data di entrata in vigore delle presenti Norme, possono essere ammesse in deroga, previo parere favorevole del responsabile dell'A.S.L. e dell'A.R.P.A. competente, opere di ristrutturazione e/o nuova costruzione con distanze inferiori a quelle previste dai seguenti punti, purchè tali opere:

- siano destinate a riportare l'azienda in norma con le leggi vigenti, in particolar modo per lo smaltimento dei liquami;
- rappresentino una soluzione migliorativa per tutti gli aspetti igienico sanitari e ambientali del territorio;
- non siano in contrasto con altre norme del presente Piano delle Regole.

In tutte le zone agricole elencate nelle presenti N.T.A., ancorchè non sia esplicitamente vietata l'edificazione è regolata dagli indici e rapporti di copertura previsti dal Titolo III della L.R. 12/2005 e s.m.i.

## RISTRUTTURAZIONE EDILIZIA DEGLI EDIFICI ESISTENTI IN ZONA AGRICOLA

I requisiti soggettivi per il rilascio del Permesso di Costruire in zona agricola, previsti dall'art. 60 della Legge Regionale 12/2005 e s.m.i., non si applicano per opere di ristrutturazione edilizia, ivi compresi gli ampliamenti consentiti dagli strumenti urbanistici comunali, ferme restando le previsioni del medesimo articolo sulla gratuità del permesso di costruire nei casi ivi previsti e fatto salvo l'esercizio della facoltà di denuncia di inizio attività nei casi prevista dall'art. 62 della Legge Regionale 12/2005. Sono fatte salve le previsioni del D.lgs. n. 42/2004 (Codice di Beni Culturali) in ordine all'approvazione dei progetti ed al rilascio delle autorizzazioni di carattere paesaggistico-ambientale.

La norma di cui al comma precedente non trova applicazione nel caso di vigenza di contratto o di rapporto di affitto rustico sulle strutture rurali oggetto di intervento, fatto salvo il caso di dimostrata dismissione delle medesime da almeno 5 anni. La ristrutturazione dell'immobile dovrà essere attuata senza pregiudizio per il mantenimento o l'eventuale ripristino dell'attività agricola sul compendio non direttamente interessato dall'intervento.

Per gli edifici esistenti sono ammessi interventi dalla manutenzione alla ristrutturazione a condizione che vengano soddisfatti i seguenti requisiti minimi:

- siano realizzati i necessari interventi di urbanizzazione primaria (es. fornitura acqua potabile; fognature; illuminazione; accessi; ecc.);
- non vengano incrementati i livelli di impermeabilizzazione del suolo;
- vengano progettati e realizzati tutti gli opportuni accorgimenti per la protezione della nuova destinazione non connessa agli usi agricoli rispetto ai potenziali fattori di disturbo quali odore, polvere, rumore generati dal normale e regolare svolgimento della attività agricola;
- vengano garantiti gli interventi di compensazione ecologica, nonché le opere di recupero del paesaggio.

NORME TECNICHE DI ATTILAZIONE		DATA EMISSIONE	AGGIORNAMENTO	FOGLIO
		Novembre 2008	Luglio 2011	99 di 188
CONSULENTE IN ECOLOGIA APPLICATA	CONSULENTE GEOLOGICO	CONSULENTE ACUSTICO	CONSULENTE SISTEMA AGRICOLO	CONSULENTE SETTORE COMMERCIALE
Dott. Gianluca Vicini ENGEO srl – Dott. Carlo Caleffi		ECONORD srl	Dott. Nicola Balboni	AST&P
POLARIS - Studio Associato - Via	PROF. ING. UGO BERNINI			

Alla richiesta di agibilità sia data evidenza, anche fotografica, degli interventi adottati e dello stato vegetativo delle piante messa a dimora.

Le trasformazioni che richiedano opere edilizie, anche con cambi di destinazione d'uso sono assoggettate al pagamento degli oneri urbanistici.

#### SPECIFICHE TECNICHE, DISTANZE, ALTEZZE

Le nuove costruzioni devono rispettare gli allineamenti, i tracciati, l'impianto morfologico e tipologico l'assetto materico degli insediamenti, salvaguardando gli spazi liberi di definizione delle corti, delle aie e delle alberature esistenti.

Ogni tipologia d'intervento deve salvaguardare le caratteristiche formali e tipologiche dei complessi edilizi presenti, tramite il mantenimento dei rapporti tra spazi edificati e spazi liberi da costruzioni, con particolare attenzione per gli spazi interni di eventuali costruzioni a corte, il centro aziendale, l'aia e i rapporti tra l'edificato e gli ambiti agricoli circostanti. Negli interventi edilizi sull'esistente vanno conservate le caratteristiche dei materiali di finitura mediante l'uso di:

- coperture a falde in coppi di laterizio;
- intonaco civile tinteggiato a calce;
- inferriate di finestre in ferro a disegni semplici;
- infissi e scuri esterni in legno, di disegno tradizionale, verniciati con tecniche tradizionali;

Ogni intervento dovrà dimostrare di soddisfare ai principi della compatibilità/sostenibilità ambientali, quali:

- · contenimento dei consumi energetici;
- progettazione, gestione controllata degli impianti di smaltimento;
- adozione di impianti finalizzati al risparmio della risorsa acqua;
- adozione di tipologie edilizie e di tecnologie costruttive orientate ai principi della bioarchitettura;
- contenimento a norma di legge di eventuali emissioni (ad esempio odore, polvere, fumo) derivanti dallo svolgimento dell'attività agricola zootecnica.

In merito alla qualità paesaggistica dovranno essere rispettati i seguenti principi:

- i nuovi edifici dovranno essere in armonia con gli edifici preesistenti relativamente agli aspetti compositivi e formali, ai volumi, alle coperture, con l'impianto tipologico tradizionale e con l'edilizia rurale locale caratterizzata generalmente da un impianto planivolumetrico semplice o a corte;
- privilegiare strutture in muratura, in carpenteria metallica e/o in legno, con manti di copertura in coppi o simili contenendo l'impiego delle strutture prefabbricate in calcestruzzo armato (eventualmente l'utilizzo dovrà essere limitato alla componente strutturale interna);
- conservare, per quanto possibile, gli alberi esistenti e mettere a dimora specie arboree ad arbustive autoctone in base agli indicatori di equità esposti;
- oltre a favorire un migliore inserimento degli edifici nel paesaggio, il verde può essere utilizzato per il mascheramento di strutture esistenti non coerenti e a elevato impatto sull'ambiente;
- ogni progetto dovrà dimostrare il rispetto e la compatibilità anche con i segni territoriali e le varie componenti del paesaggio agricolo salvaguardando eventualmente piante isolate, filari, siepi, rogge, canali, manufatti esistenti e tracciati / percorsi storici;
- ogni progetto, sia di ristrutturazione che di nuova costruzione, dovrà opportunamente dimostrare di mantenere e tutelare i caratteri tipologici, morfologici e materici, oltrechè le caratteristiche architettoniche e ambientali dell'edilizia rurale.

In ogni fase il volume delle costruzioni destinate ad abitazioni per gli addetti all'attività agricola non deve essere superiore ad 1/3 del volume degli edifici facenti parte dell'azienda.

Gli edifici dovranno osservare nell'edificazione, dalle Strade Provinciali e Comunali, le distanze di cui al D.M. 01/04/1968 n. 1404, al nuovo codice della strada e successive modificazioni; dalle strade vicinali si dovrà osservare la distanza minima di ml. 10,00.

Dai confini di proprietà si dovrà osservare la distanza minima di ml. 5,00.

NORME TECNICHE DI ATTIJAZIONE		DATA EMISSIONE Novembre 2008	AGGIORNAMENTO Luglio 2011	FOGLIO 100 di 188	
CONSULENTE IN ECOLOGIA APPLICATA CONSULENTE GEOLOGICO		CONSULENTE ACUSTICO	CONSULENTE SISTEMA AGRICOLO	CONSULENTE SETTORE COMMERCIALE	
Dott. Gianluca Vicini ENGEO srl – Dott. Carlo Caleffi		ECONORD srl	Dott. Nicola Balboni	AST&P	
POLARIS - Studio Associato - Via	PROF. ING. UGO BERNINI				

È consentita un'altezza massima di ml. 9,50 per i fabbricati destinati alla residenza, per le attrezzature in genere l'altezza massima è di ml. 15,00 ad eccezione delle attrezzature speciali: silos, serbatoi, essicatoi, per le quali è consentita qualsiasi altezza.

# LIMITI PER GLI ALLEVAMENTI

Senza particolari norme sono consentiti gli allevamenti allo stato brado e i piccoli allevamenti di tipo familiare aventi come scopo il consumo diretto e purché non ospitino stabilmente più di 100 capi per specie di piccoli animali da cortile e più di due capi delle restanti tipologie e comunque più di 1 tonnellata di peso vivo per specie (equini, bovini, suini, ecc.) con un massimo di tre tonnellate di peso vivo.

Sono consentiti esclusivamente gli allevamenti che rientrano nella classificazione "insediamenti civili". Si definiscono insediamenti civili le imprese agricole che abbiano le seguenti caratteristiche:

- imprese con attività diretta esclusivamente alla coltivazione del fondo e/o alla silvicoltura;
- imprese dedite ad allevamento di bovini, suini, equini, ovini, avicoli ed altri riconosciuti dalle specifiche norme, che dispongano in connessione con l'attività di allevamento, di idoneo terreno agricolo (nei terreni compresi nel Parco del Mincio, si applicano le norme di cui alla L.R. 37/93 e del P.T.C. del Parco del Mincio e successive modificazioni);
- imprese di cui ai precedenti punti 1), 2) che esercitano anche attività di trasformazione e di valorizzazione della produzione, che siano inserite con carattere di normalità e di complementarità funzionale nel ciclo produttivo aziendale; in ogni caso la materia prima lavorata dovrà provenire per almeno 2/3 dall'attività di coltivazione del fondo.

Sono consentiti nuovi insediamenti di allevamenti di tipo intensivo, come definito dal D. Lgs. 59/2005.

Nel computo della superficie aziendale possono essere tenuti in conto tutti gli appezzamenti anche non contigui costituenti l'azienda, anche situati in Comuni contermini.

Le zone agricole per i caseifici sociali (E8) dispongono di parametri edificatori propri in virtù delle loro spiccate caratteristiche produttive.

Considerata la densità di antropizzazione del territorio agrario e riconoscendo all'agricoltura il reale ruolo strategico e primario; considerate rilevanti e prevalenti la morfologia territoriale e il sistema agricolo consolidato, la cartografia del Piano delle Regole esplicita per tutto il territorio comunale, con specifiche simbologie i seguenti limiti e distanze:

- limite minimo del centro edificato dalle costruzioni agricole e linee di espansione delle costruzioni agricole per rispetto ai centri urbani;
- direzione e limite massimo di espansione dall'azienda agricola entro cui devono sorgere le nuove costruzioni destinate agli allevamenti animali ed alle opere infrastrutturali produttive agricole e le nuove costruzioni destinate esclusivamente alle opere infrastrutturali produttive agricole;
- limite di rispetto dalle aziende agricole degli edifici sparsi privi di requisiti agricoli sopracitati.

Alcune zone agricole possono sovrapporsi, in tal caso le normative corrispondenti si sommano pur non risultando mai in contrasto nei contenuti edificatori in quanto al verificarsi di tali casi , per l'edificazione vige la norma più restrittiva.

Le indicazioni grafiche del Piano delle Regole sono prevalenti rispetto ad ogni altra indicazione anche di ulteriori regolamenti e normative.

Le nuove costruzioni agricole di norma sorgono entro una distanza massima di 100 m dalle costruzioni della stessa proprietà esistenti alla data di approvazione delle presenti norme.

Gli allevamenti zootecnici sono sottoposti alle procedure di V.I.A. nel rispetto del D. Lgs 152/2006 e succ. modifiche e integrazioni, ed alla L.R. n. 5 del 02/02/2010 e s.m.i., oltrechè all'autorizzazione integrata ai sensi del D. Lgs. 372/99 e s.m.i.

Per gli allevamenti bovini gli interventi edilizi di ristrutturazione, ampliamento, nuova costruzione sono subordinati al rispetto delle norme grafiche sulle distanze dai centri abitati rappresentati negli elaborati grafici ed alla dimostrazione della esistenza o previsione di idonei impianti di stoccaggio dei rifiuti solidi e liquidi, e di depurazione o di spandimento degli stessi su terreni idonei appositamente vincolati.

In apposite tabelle allegate alle presenti norme sono riportate le distante indicate per i vari tipi di allevamento, per nuove attività rurali dai fabbricati, edifici, opere e zone presenti in zona agricola, per i depositi di nuova costruzione contenenti sostanze che possano emanare odori molesti.

NORME TECNICHE DI ATTIJAZIONE			AGGIORNAMENTO Luglio 2011	<b>FOGLIO</b> 101 di 188	
CONSULENTE IN ECOLOGIA APPLICATA	CONSULENTE GEOLOGICO	CONSULENTE ACUSTICO	CONSULENTE SISTEMA AGRICOLO	CONSULENTE SETTORE COMMERCIALE	
Dott. Gianluca Vicini ENGEO srl – Dott. Carlo Caleffi		ECONORD srl	Dott. Nicola Balboni	AST&P	
POLARIS - Studio Associato - via	PROF. ING. UGO BERNINI				

# VERIFICA DISTANZE DI NUOVE COSTRUZIONI ZOOTECNICHE

	DISTANZE MINIME
TIPI DI ALLEVAMENTO	dal tessuto consolidato e dagli ambiti di espansione
	e da particolari Zone di interesse pubblico espresse in m
SUINI	
Fino a 1.000 capi	600
Oltre i 1.000 capi	1.000
BOVINI DA CARNE (VITELLI A CARNE BIANCA)	
Fino a 200 capi	200
Da a 200 a 1.000 capi	600
Oltre i 1.000 capi	1.000
BOVINI DI ALTRO TIPO, EQUINI ED OVINI	
Fino a 500 capi	200
Oltre i 500 capi	400
AVICUNICOLI DIVERSI ED ASSIMILABILI	
Fino a 5.000 capi	400
Oltre i 5.000 capi	600
ANIMALI DA PELLICCIA	
Fino a 1.000 capi	400
Oltre i 1.000 capi	600
CANI	
Fino a 500 capi	200
Oltre i 500 capi	600
MOSCA CARNARIA	1.000

L'unità edilizia rurale di riferimento è il complesso aziendale originario (corte o loghino storico) e non i singoli fabbricati, abitazioni o edifici che compongono il complesso aziendale anche se nel tempo suddivisi in proprietà e funzioni plurime.

Le nuove case isolate e sparse non di pertinenza agricola (si intendono insediamenti se dotate di almeno al massimo 40 abitanti) devono avere una distanza di almeno ml. 50 da tutte le tipologie di allevamento sopra descritte (vedasi tabella seguente).

Le nuove abitazioni rurali di altre aziende agricole devono essere ubicate a distanza non inferiore a m. 50 da stalle e ricoveri per animali (vedasi tabella seguente).

Le nuove abitazioni rurali facenti parte dell'azienda stessa, devono essere ubicate a distanza non inferiore a m. 25 da stalle e ricoveri per animali ed alle distanze previste nei successivi punti per stoccaggio di deiezioni ed altri impianti aziendali (vedasi tabella seguente).

I depositi di nuova costruzione contenenti sostanze che possono emanare odori molesti, se non opportunamente isolati ricorrendo alle migliori tecnologie disponibili, devono essere ubicati a non meno di 100 m. dalle case isolate e 25 m. dall'abitazione del conduttore del fondo e dalle altre abitazioni in zona rurale. Tutti i depositi, devono essere predisposti in modo tale da non permettere la fuoriuscita della sostanza depositata o di acque reflue, prevedendo ove necessario, adeguati sistemi fognanti di raccolta e convogliamento delle stesse nella vasca di stoccaggio dei liquami o del colaticcio. La vasca sarà dotata di idonea piantumazione per una riduzione dell'impatto paesaggistico.

NORME TECNICHE DI ATTIJAZIONE			AGGIORNAMENTO Luglio 2011	<b>FOGLIO</b> 102 di 188	
CONSULENTE IN ECOLOGIA APPLICATA	CONSULENTE GEOLOGICO	CONSULENTE ACUSTICO	CONSULENTE SISTEMA AGRICOLO	CONSULENTE SETTORE COMMERCIALE	
Dott. Gianluca Vicini ENGEO srl – Dott. Carlo Caleffi		ECONORD srl	Dott. Nicola Balboni	AST&P	
POLARIS - Studio Associato - via	PROF. ING. UGO BERNINI				

# TABELLA DI VERIFICA DELLE DISTANZE DI NUOVE COSTRUZIONI ZOOTECNICHE - (Tab. A)

					STRUTTURA	IN PROGETTO							
			NUOVO EDIF	CIO DI ALLEVAMENT	O PER RICOVERO A	NIMALI							
	DISTANZA DI	SUINI	BOVINI PER VITELLI A CARNE BIANCA	BOVINI DI ALTRO TIPO, EQUINI ED OVINI	AVICUNICOLI DIVERSI E ASSIMILABILI	ANIMALI DA PELLICCIA	CANI	VASCHE LIQUAMI	PLATEE LETAME	SILOS A TRINCEA	FABBRICATI RESIDENZIALI	SRICATI DESTINATI AD ATTREZZATURE	NOTE.
	DISTANZA DA	Fino a 1.000 capi equivalenti Oltre i 1.000 capi equivalenti	Fino a 200 capi da 200 a 1.000 capi Oltre i 1.000 capi	Fino a 500 capi Oltre i 500 capi	Fino a 5.000 capi Oltre i 5.000 capi	Fino a 500 capi	Fino a 500 capi Oltre i 500 capi	NUOVE VA BIOGAS		NUOVI SIL	FABBRICAT	FABBRICAT ATTRI	NOTE
		ml	ml	ml	ml	ml	ml	ml	ml	ml	ml	ml	
1	Centro urbanizzato - Tessuto consolidato e di espansione nonchè particolari zone di interesse pubblico	600 1.000	200 600 1.00	200 400	400 600	400 600	200 600	ALL'AI	LOGAMENTE LLEVAMENTC		5	5	Sovraordinati limiti rappresentati nelle Tavole del P.G.T Valida reciprocità
2	Abitazione del conduttore	25	25	25	25	25	25	25	25	25	10		Sovraordinati limiti rappresentati nelle Tavole del P.G.T Valida reciprocità Distanza da mantenere per tutti i depositi che possono emanare odori molesti
3	Abitazioni rurali e non dello stesso complesso aziendale originario (Corte o Loghino storico)	25	25	25	25	25	25	25	25	25	10	10	Sovraordinati limiti rappresentati nelle Tavole del P.G.T Valida reciprocità
4	Abitazioni rurali di altri complessi aziendali posti in zona agricola	50	50	50	50	50 100	50 100	50	50	25	10	10	Sovraordinati limiti rappresentati nelle Tavole del P.G.T Valida reciprocità
5	Case isolate e sparse o corti non più agricole	100	50	50	100	50 100	50 100	100	100	50	10		Sovraordinati limiti rappresentati nelle Tavole del P.G.T Valida reciprocità Distanza da mantenere per tutti i depositi che possono emanare odori molesti
6	Pozzi	30	30	30	30	30	30	30	30	30	10	10	Sovraordinati limiti rappresentati nelle Tavole del P.G.T Valida reciprocità
7	Fossi e canali	10	10	10	10	10	10	15	15	10	10	10	Sovraordinati limiti rappresentati nelle Tavole del P.G.T Valida reciprocità
8	Strade vicinali	10	10	10	10	10	10	15	15	10	10	10	Sovraordinati limiti rappresentati nelle Tavole del P.G.T Valida reciprocità
9	Strade comunali	20	20	20	20	20	20	20	20	20	20	20	Sovraordinati limiti rappresentati nelle Tavole del P.G.T.
10	Strade provinciali	30	30	30	30	30	30	30	30	30	30	30	Sovraordinati limiti rappresentati nelle Tavole del P.G.T.
11	Confini di proprietà	10	10	10	10	10	10	10	10	10	5	5	
12	Confini di zona	-	-	-	-	-	-	-	-	-	-	-	
13	Edifici per attrezzature	10	10	10	10	10	10	10	10	5	10	10	
14	Edifici per allevamento	10	10	10	10	10	10	5	5	5	VAR.	10	

# NOTE PARTICOLARI

Per nuove case isolate e sparse non di pertinenza agricola, si devono intendere i centri abitati identificati nelle tavole del P.G.T. come appartenenti a zone diverse da zone agricole, oppure insediamenti abitativi non agricoli aventi densità superiore a 40 abitanti anche situati in zona agricola

La distanza dai limiti esterni di espansione dei centri abitati è riportata in apposita tabella

Gli impianti di biogas e similari vengono assimilati alla "Nuove vasche liquami" qualora siano a cielo libero. Se chiusi, la distanza è pari a 25 m.

#### PRECISAZIONI E DEROGHE

Gli allevamenti esistenti posti a distanze inferiori ai limiti stabiliti e di età successive rispetto all'intorno edificato possono continuare la loro attività solo a condizione che vengano ristrutturati con:

- a. soluzioni atte a riportare l'azienda in norma con le disposizioni vigenti in materia di utilizzazione dei reflui, ivi compresa la dotazione di stoccaggi;
- b. una soluzione migliorativa per tutti gli aspetti igienico-sanitari comprovata da adeguata documentazione tecnica certificata da assoggettare a valutazione dell'ARPA;
- c. eliminazione di ogni fonte di danno o di molestia per i lavoratori e la popolazione circostante;

Le suddette ristrutturazioni devono essere completate entro i termini stabiliti dall'Amministrazione Comunale in accordo con quanto previsto dal D. Lgs. 152/06 e s.m.i., relativo Regolamento di Attuazione e successive variazioni. In caso di mancato adeguamento entro i termini previsti, l'azienda dovrà cessare l'attività di allevamento entro la scadenza stabilita con ordinanza comunale.

Tali allevamenti, se ubicati in zona residenziale, non possono essere ampliati.

Negli altri casi può essere previsto un ampliamento "una tantum" del peso animale insediato non superiore al 35% per bovini da latte ed al 20% delle restanti tipologie qualora si verifichino le condizioni previste ai punti a), b), c) e l'aumento sia finalizzato al raggiungimento di un modulo produttivo efficiente da un punto di vista tecnico-economico ed igienico-sanitario.

Gli ampliamenti delle strutture e dei fabbricati della azienda senza aumento degli animali allevati ed aventi come scopo il miglioramento igienico-sanitario dell'allevamento stesso, sono ammessi purché compatibili con gli strumenti urbanistici vigenti, previo parere dell'ARPA e della Commissione Paesaggio.

Nel caso vengano attivate le migliorie di cui ai precedenti punti a), b), c), gli allevamenti esistenti posti a distanze inferiori ai limiti di cui alle allegate schede e che cessano l'attività, potranno essere riaperti.

Gli allevamenti esistenti, posti a distanze inferiori ai limiti di cui alle allegate schede, che vengono ceduti assieme al fondo su cui insistono, potranno continuare la propria attività a condizione che venga realizzata la loro trasformazione a norma dei precedenti punti a), b), c).

Le riconversioni da un tipo di animali ad un altro di allevamenti esistenti ubicati a distanze inferiori ai suddetti limiti sono ammesse solo per tipi di animali e di stabulazioni con limiti di distanza equivalenti od inferiori a quelli precedenti e purchè siano rispettate le condizioni di cui ai punti a), b), c). Nel caso degli indici fondiari, le stesse superfici aziendali possono essere vincolate, sia per la residenza che per le attrezzature.

# SVILUPPO SOSTENIBILE PROGRAMMATO DEL COMPARTO ZOOTECNICO

Le nuove attività zootecniche di cui ai punti successivi dovranno rispettare le distanze minime previste per gli allevamenti zootecnici e tutte le norme vigenti in materia di allevamento e protezione ambientale, comprese, se annoverati negli elenchi, le recenti norme in materia di Valutazione di Impatto Ambientale e Dichiarazione Integrata Ambientale. La documentazione di Impatto Ambientale e Dichiarazione Integrata Ambientale, se dovute, dovranno essere allegate alla documentazione di progetto.

Ogni nuova attività di allevamento è soggetta alle norme di Dichiarazione di Inizio Attività secondo i disposti della normativa regionale.

Gli elaborati di progetto devono specificamente annoverare una relazione tecnico-agronomica a firma di tecnico agrario abilitato che dettagli il ciclo produttivo e i rapporti con i sistemi ambientali, nonché le scelte effettuate per le nuove strutture.

I nuovi edifici da adibire all'allevamento zootecnico di suini, ancorché derivanti dall'ampliamento di edifici già esistenti, sono soggetti esclusivamente a Permesso di Costruire ma sono assoggettati al parere obbligatorio della Commissione Paesaggio e del Servizio Agronomico Comunale.

### **DEFINIZIONI**

**U.S.E.**: Unità suino equivalente (n.) – 1 unità corrisponde a 100 Kg P.V.

**U.Slp**: Unità di Superficie lorda di pavimento di porcilaia/suino equivalente = 1.3 mq di Slp per 1 U.S.E. (La Superficie lorda di pavimento definisce i soli spazi zootecnici escludendo le superfici accessorie non destinate agli animali).

NORME TECNICHE DI ATTILAZIONE		DATA EMISSIONE	AGGIORNAMENTO	FOGLIO
		Novembre 2008	Luglio 2011	104 di 188
CONSULENTE IN ECOLOGIA APPLICATA CONSULENTE GEOLOGICO		CONSULENTE ACUSTICO	CONSULENTE SISTEMA AGRICOLO	CONSULENTE SETTORE COMMERCIALE
Dott. Gianluca Vicini	ENGEO srl – Dott. Carlo Caleffi	ECONORD srl	Dott. Nicola Balboni	AST&P
POLARIS - Studio Associato - Via	PROF. ING. UGO BERNINI			

- P.V.: Peso vivo animale, misurato in Kg, definito ai sensi della L.R. 37/93.
- **M.P.E.**: Modulo produttivo efficiente per suini è il modulo ottimale da adottare per gli ampliamenti pari a circa 1.000 suini equivalenti e perciò a 1.300 mq di Slp esclusivamente zootecnica.

#### ALLEVAMENTI BOVINI

L'allevamento bovino, compatibile con il territorio in analisi, è incentivato con il mantenimento delle attività esistenti e senza limitazione alle espansioni se non nel rispetto delle distanze riportate nella relativa allegata tabella. È sempre ammessa la riconversione da altri tipi di allevamenti ad allevamento bovino.

#### ALLEVAMENTI SUINI

L'allevamento suino, compatibile con il territorio in analisi, è incentivato con il mantenimento delle attività esistenti e con uno sviluppo sostenibile programmato per i prossimi 5 anni.

Gli ampliamenti potranno essere richiesti a condizione che l'azienda agricola di uno stesso conduttore:

- sia totalmente conforme a tutte le norme legislative e di buona conduzione vigenti nel settore (come specificato nella allegata tabella);
- sia rispettosa delle distanze sotto riportate nella relativa allegata tabella;
- risponda a specifici requisiti di compensazione e mitigazione ambientale che percentualmente soddisfatti permettano una corrispondente realizzazione del M.P.E. acconsentibile.

Tali requisiti di compensazione saranno definiti biannualmente con specifica delibera di giunta proposta dal responsabile dell'Ufficio Tecnico.

#### Nuovi allevamenti

- Per nuovi allevamenti suinicoli si intendono:
  - a. nuove porcilaie presso nuovi insediamenti zootecnici
  - b. conversione totale o parziale in allevamento suino di strutture zootecniche pre-esistenti (ad es. da bovino a suino, etc.).
- 2. Sul territorio comunale è consentito costruire o aprire nuovi allevamenti di suini, così come definiti al punto precedente 1a, in aggiunta a quelli già in attività al momento dell'approvazione delle presenti norme, mentre è consentito costruire o aprire nuovi allevamenti di suini così come definiti al punto precedente 1b.
- 3. Fatti salvi gli ampliamenti di allevamenti già attivi di cui al punto successivo, la costruzione o l'apertura di nuovi allevamenti suinicoli, così come definiti precedentemente, potrà avvenire in conformità al punto 1b, oppure in seguito alla chiusura e dismissione completa di un allevamento suinicolo già presente e che non potrà in futuro essere rimesso in attività per la suinicoltura. La dismissione sarà da documentare formalmente a carico del richiedente. L'allevamento dismesso, se in regola con gli altri parametri urbanistici, può essere convertito esclusivamente per l'allevamento di bestiame di specie bovine.
- 4. La dimensione massima dell'insieme dei nuovi allevamenti suinicoli derivanti dalla conversione di altri allevamenti è la somma di 10.000 U.S.E. disponibili (capi suini equivalenti corrispondenti a 1.000 t di P.V. suino o a 13.000 mq di SIp) con il numero di U.S.E. (capi suini equivalenti) ricavati da ΣP.V. animali (bovini) da convertire / 100Kg = n.i U.S.E. Esaurita tale quota non è possibile autorizzare nuovi allevamenti suinicoli. La conversione deve raggiungere la quota minima di 1000 U.S.E. al fine di realizzare una M.P.E. modulo produttivo efficiente.
- 5. Le tecnologie utilizzate nel nuovo allevamento dovranno essere conformi alle Migliori Tecniche Disponibili (MTD o BAT) per l'allevamento suino così come definite dal d. lgs. 18/2/2005 n. 59 e dalle norme sull'IPPC.
- 6. L'azienda agricola, nel suo complesso, dovrà rispondere a specifici requisiti di compensazione ambientale che percentualmente soddisfatti permetteranno una corrispondente realizzazione della M.P.E. assegnata. Tali requisiti di compensazione saranno definiti ogni due anni con specifica delibera di giunta proposta dal responsabile dell'Ufficio Tecnico.

NORME TECNICHE DI ATTILAZIONE		DATA EMISSIONE	AGGIORNAMENTO	FOGLIO
		Novembre 2008	Luglio 2011	105 di 188
CONSULENTE IN ECOLOGIA APPLICATA	CONSULENTE GEOLOGICO	CONSULENTE ACUSTICO	CONSULENTE SISTEMA AGRICOLO	CONSULENTE SETTORE COMMERCIALE
Dott. Gianluca Vicini ENGEO srl – Dott. Carlo Caleffi		ECONORD srl	Dott. Nicola Balboni	AST&P
POLARIS - Studio Associato - Via	PROF. ING. UGO BERNINI			

**CITTÀ DI CURTATONE** 

# **PIANO DELLE REGOLE**

#### Ampliamenti di allevamenti esistenti

1. Al fine dei calcoli degli U.S.E. e quindi del Peso Vivo si devono utilizzare convenzionalmente le categorie di peso in conformità alla L.R. 37/93, ovvero:

#### **SUINI**

Scrofa gestante	170 kg
Scrofa con suinetti (sala parto)	200 kg
Scrofetta da rimonta	70 kg
Lattonzoli (da 7 a 25 kg)	15 kg
Magroncello (da 25 a 50 kg)	35 kg
Magroni (da 50 a 90 kg)	70 kg
Suino da ingrasso (da 50 a 160 kg)	100 kg
BOVINI DA LATTE	
Vitello in svezzamento (0-6 mesi)	100 kg
Manzetta (6-10 mesi)	
Manza (10-15 mesi)	380 kg
Vacca in asciutta	
Vacca in lattazione	500 kg
BOVINI DA CARNE	
Vitello in svezzamento (0-6 mesi)	100 kg
Vitello a carne bianca (0-6 mesi)	130 kg
Manzette e manze da rimonta (da 150 a 450 kg)	300 kg
Vitellone da ingrasso (da 6 a 15 mesi)	350 kg
Vacca da carne (più di 15 mesi)	600 kg

- 2. Ai soli fini della verifica urbanistica, le nuove porcilaie di ampliamento saranno dimensionate per una superficie di 1,3 mq ogni U.S.E. (cioè ogni 100 kg di Peso Vivo alloggiato). Tale superficie si intende come SIp, cioè superficie disponibile per gli animali in allevamento comprensiva delle murature ma ne sono esclusi i locali tecnici o accessori che comunque non potranno essere convertiti in futuro spazi di allevamento.
- 3. L'azienda agricola, nel suo complesso, dovrà rispondere a specifici requisiti di compensazione ambientale che percentualmente soddisfatti permetteranno una corrispondente realizzazione della M.P.E. assegnata. Tali requisiti di compensazione saranno definiti ogni due anni con specifica delibera di giunta proposta dal responsabile dell'Ufficio Tecnico.

#### ALLEVAMENTI ZOOTECNICI AVICOLI E CUNICOLI

L'allevamento zootecnico avicolo e cunicolo, compatibile attualmente con il territorio, è consentito con il mantenimento delle attività esistenti e con uno sviluppo sostenibile programmato per i prossimi 5 anni che sarà verificato con la presentazione della dichiarazione integrata ambientale e con la presentazione al Comune di uno specifico rapporto ambientale (se inferiore ai limiti di legge) o con la V.I.A., se tenuti, ai sensi della normativa regionale, nazionale e comunitaria, al fine di certificare la compatibilità ambientale dell'intervento con il territorio comunale. Le espansioni potranno essere richieste a condizione che l'azienda agricola:

- sia totalmente conforme a tutte le norme legislative e di buona conduzione vigenti nel settore (si confronti la allegata tabella);
- risponda a specifici requisiti di compensazione ambientale che percentualmente soddisfatti permettano una corrispondente realizzazione del M.P.E. assegnato.

NORME TECNICHE DI ATTILAZIONE		DATA EMISSIONE	AGGIORNAMENTO	FOGLIO
		Novembre 2008	Luglio 2011	106 di 188
CONSULENTE IN ECOLOGIA APPLICATA	CONSULENTE GEOLOGICO	CONSULENTE ACUSTICO	CONSULENTE SISTEMA AGRICOLO	CONSULENTE SETTORE COMMERCIALE
Dott. Gianluca Vicini	ENGEO srl – Dott. Carlo Caleffi	ECONORD srl	Dott. Nicola Balboni	AST&P
POLARIS - Studio Associato — Via Pietro Verri, 33 – 46100 Mantova – Tel. 0376.248808 – Fax 0376.248807 – e-mail: polaris@polarisstudioassociato.com				PROF. ING. UGO BERNINI

Tali requisiti di compensazione saranno definiti ogni due anni con specifica delibera di giunta proposta dal responsabile dell'Ufficio Tecnico.

#### Nuovi allevamenti e ampliamenti di allevamenti esistenti

- 1. Per nuovi allevamenti avicoli e cunicoli si intendono:
  - a. nuovi edifici per la stabulazione di tali specie;
  - b. strutture zootecniche già esistenti convertite per l'ospitalità di specie avicole o cunicole (ad es. da bovino ad avicolo);
  - c. ampliamenti di allevamenti esistenti e conformi a tutte le norme vigenti.
- 2. È ammessa esclusivamente la costruzione di nuovi impianti o ampliamenti di impianti esistenti per l'allevamento avicunicoli che producano pollina solida e che utilizzino impianti per la ventilazione della pollina.
- 3. Al fine di ridurne l'impatto ambientale, prima dell'utilizzo agronomico la pollina prodotta dovrà essere sottoposta a trattamenti di compostaggio o semicompostaggio. A tale scopo i nuovi allevamenti dovranno disporre di adeguate superfici impermeabilizzate e di relativi pozzetti per la raccolta delle acque meteoriche, nonché di attrezzature idonee alla movimentazione dei cumuli.
- 4. Inoltre, i nuovi edifici dovranno essere dotati di pozzetti di raccolta delle acque di lavaggio di fine ciclo dimensionati per 0,4 l x capo-1 x ciclo-1.
- 5. I nuovi allevamenti avicunicoli dovranno dimostrare di disporre in conduzione diretta, ovvero in proprietà o in affitto, almeno il 90 % della SAU dei terreni disponibili per l'utilizzo dei reflui.
- 6. Gli elaborati di progetto dovranno essere particolarmente dettagliati circa:
  - a. la scelta localizzativa sui terreni disponibili dell'insediamento in relazione ai venti dominanti rispetto ai centri abitati vicini e dimostrare la convenienza della scelta proposta rispetto alle alternative possibili;
  - b. la gestione delle deiezioni.

#### DISCIPLINA GENERALE DEGLI ALLEVAMENTI E UTILIZZO AGRONOMICO DEI REFLUI ZOOTECNICI

Le modalità insediative degli allevamenti zootecnici ed annessi, comprese le stalle di sosta, e le modalità di stoccaggio ed utilizzazione a scopo agronomico dei reflui provenienti dagli allevamenti stessi, sono regolate dalla L.R. 31 del 5/12/2008 e s.m.i., D.G.R. 8/8739 del 22/12/2008 e s.m.i., e D.D.G. 8/20109 del 29/12/2005 e s.m.i. e successive modificazioni e integrazioni e dal Piano delle Regole. In caso di contrasto tra norme urbanistico-edilizie e le disposizioni contenute nel Regolamento Locale d'Igiene prevalgono gli elaborati grafici del Piano delle Regole e le presenti Norme.

# SALVAGUARDIA DEL PATRIMONIO ARBOREO

In tutte le zone agricole sono soggetti a comunicazione gli interventi di abbattimento, nonché di manutenzione straordinaria di elementi arborei costituiti in filari aventi sviluppo lineare continuo minimo di ml. 100 e per singoli individui con diametri minimo di 50 cm. delle seguenti specie: farnia (quercus robur); noce (juglans regia); salice (salix); gelso, olmo, acero e pioppo (ad eccezione degli impianti specializzati) o per gli elementi rappresentati nelle carte del paesaggio del Piano di Governo del Territorio in quanto elementi fondanti della struttura del paesaggio.

L'abbattimento comporta l'obbligo della ripiantumazione nella ragione di due nuove essenze arboree per una abbattuta con impianto avente una circonferenza ≥ 42 cm.

Nelle zone agricole è altresì vietata la piantumazione di specie arboree e arbustive non autoctone.

NORME TECNICHE DI ATTUAZIONE		DATA EMISSIONE Novembre 2008		<b>FOGLIO</b> 107 di 188
				CONSULENTE SETTORE COMMERCIALE
Dott. Gianluca Vicini	ENGEO srl – Dott. Carlo Caleffi	ECONORD srl	Dott. Nicola Balboni	AST&P
POLARIS - Studio Associato - Via	PROF. ING. UGO BERNINI			

#### DISPOSITIVO CONCLUSIVO

Il Comune istituisce un Servizio Agronomico Comunale che, in collaborazione con l'ARPA provinciale, effettuerà:

- il controllo e la verifica nel tempo di Manuali di cui alle specifiche soprariportate oltrechè dei requisiti di compensazione e mitigazione ambientale prescritti dal Comune con apposito atto;
- coadiuva il Comune nella gestione delle pratiche di autorizzazione all'uso agronomico dei reflui zootecnici;
- redige annualmente un Report sullo stato dell'ambiente comunale;
- mantiene aggiornati i principali indicatori ambientali a livello comunale (monitoraggio);
- · mantiene i rapporti con gli enti coinvolti (ASL, ARPA, Provincia, Regione Lombardia);
- incontra i rappresentanti del settore agricolo e cerca di favorire la compatibile distribuzione dei reflui su terreni non gravati da reflui zootecnici;
- verifica e negozia le proposte progettuali con gli allevatori in merito alla ricerca di soluzioni e tecniche sostenibili, compatibili ed innovative;
- collabora con la Commissione Paesaggio per la verifica delle pratiche sopra citate riguardanti costruzioni agricole.

Il Servizio Agronomico Comunale viene compensato con uno specifico diritto di segreteria comunale.

## Art. 77. Altre aree di rilevanza per l'attività agricola di scala locale – aree agricole di interazione e rispetto dei centri abitati (E2a)

Appartengono alle "E2a - Altre aree di rilevanza per l'attività agricola di scala locale – aree agricole di interazione e rispetto dei centri abitati":

- le aree agricole periferiche di margine e di ingresso ai centri abitati che per la loro particolare vicinanza al tessuto consolidato residenziale e produttivo, costituiscono fascia di interazione e rispetto reciproco tra il sistema urbano ed il sistema agricolo. Costituisce margine di ricomposizione del centro abitato e ha la finalità, nel tempo, di ridurre l'indice di frammentazione dei perimetri dei centri abitati con la ricerca di una definizione del bordo perimetrale morfologicamente compatibile con la tessitura territoriale esistente. Le planimetrie del Piano di Governo del Territorio individuano le fasce e la loro ampiezza determinata in modo da valorizzare i segni e la morfologia del territorio. Esse sono individuate con specifico graficismo. Sono aree che hanno perso da tempo la loro valenza agricola strategica ed hanno una rilevanza di interesse locale.
- le aree poste a rispetto di edifici di particolare pregio o interesse architettonico anche se non vincolati ai sensi del D. Lgs. n. 42 del 22/1/2004

In conformità alla normativa regionale ed all'art. 68 degli Indirizzi Normativi del P.T.C.P. essa rientra negli "Ambiti agricoli di interazione tra il sistema insediativo ed il sistema agricolo".

In questa zona non sono ammesse nuove costruzioni, ma la stessa potrà essere conteggiata ai fini volumetrici e dei rapporti di copertura, per l'edificazione nelle Zone "E1".

Le attività agricole esistenti possono permanere applicando le Migliori Tecniche Disponibili per ottimizzare il rapporto ambientale con il tessuto urbano.

Per creare una zona di interazione tra l'edificato urbanizzato e le zone utilizzate per l'attività agricola zootecnica, le attività di trasformazione urbanistica ed edilizia sono limitate ai soli interventi sugli edifici esistenti. Questi ambiti sono destinati prevalentemente alla coltivazione.

La superficie delle aree incluse in queste zone può essere computata ai fini della realizzazione di interventi di nuova edificazione, connessi con l'attività agricola, da realizzare sui fondi contigui (anche se di diversa proprietà, previo accordo tra le parti) o sui fondi della stessa proprietà anche se non contigui, tramite vincolo trascritto.

Nelle aree E2b in particolar modo e non in queste aree E2a non possono essere concentrate le misure di mitigazione e compensazione ecologica previste per le aree urbanizzate. L'ambito è destinato esclusivamente alla coltivazione dei fondi.

NORME TECNICHE DI ATTUAZIONE		DATA EMISSIONE	AGGIORNAMENTO	FOGLIO
		Novembre 2008	Luglio 2011	108 di 188
CONSULENTE IN ECOLOGIA APPLICATA	CONSULENTE GEOLOGICO	CONSULENTE ACUSTICO	CONSULENTE SISTEMA AGRICOLO	CONSULENTE SETTORE COMMERCIALE
Dott. Gianluca Vicini	ENGEO srl – Dott. Carlo Caleffi	ECONORD srl	Dott. Nicola Balboni	AST&P
POLARIS - Studio Associato — Via Pietro Verri, 33 – 46100 Mantova – Tel. 0376.248808 – Fax 0376.248807 – e-mail: polaris@polarisstudioassociato.com				PROF. ING. UGO BERNINI

Per le costruzioni esistenti, con permesso di costruire, sono ammessi i seguenti interventi di trasformazione:

- dalla manutenzione, alla ristrutturazione, conformemente agli indici di utilizzazione edificatoria previsti per le zone agricole, negli edifici
  funzionali allo svolgimento della conduzione agricola, ad eccezione degli edifici destinati all'allevamento zootecnico, per i quali sono
  consentiti unicamente interventi di manutenzione;
- dalla manutenzione alla ristrutturazione per edifici non funzionali allo svolgimento della conduzione agricola;
- non possono essere insediati nuovi allevamenti zootecnici;
- è ammesso in ampliamento dell'edificato esistente con un possibile incremento una tantum di SIp ≤ del 20% della SIp esistente con esclusione dell'attività zootecnica e subordinatamente alla predisposizione obbligatoria di un progetto complessivo di riorganizzazione edilizia estesa all'intera proprietà

Le costruzioni che hanno dismesso l'attività agricola e/o non più funzionali all'attività agricola stessa da oltre tre anni, possono essere recuperate alla sola destinazione residenziale.

Non sono ammessi interventi di nuova edificazione. Tutti gli interventi ricadenti in tali zone sono sottoposti al parere della Commissione del Paesaggio.

# Art. 78. Area agricola di presidio dei fenomeni di antropizzazione e di offerta per il potenziamento ambientale (E2b)

Appartengono alle aree agricole di presidio dei fenomeni di antropizzazione e di offerta per il potenziamento ambientale :

- le aree agricole confinanti con le zone E2a, poste sulla fascia esterna del margine dei centri abitati finalizzate a definire stabilmente il bordo di separazione tra l'area urbana e agricola e pertanto a realizzare un presidio dei fenomeni di antropizzazione mediante l'incentivazione della fascia naturalizzata a protezione definitiva del tessuto agricolo
- le aree poste a rispetto di edifici di particolare pregio o interesse architettonico anche se non vincolati ai sensi del D. Lgs. n.42 del 22/1/2004

In conformità alla normativa regionale ed all'art. 68 degli Indirizzi Normativi del P.T.C.P. essa rientra negli "Ambiti agricoli strategici ad elevata caratterizzazione produttiva".

In questa zona non sono ammesse nuove costruzioni rurali per la zootecnia, ma possono essere conteggiate ai fini volumetrici e dei rapporti di copertura, per l'edificazione nelle Zone "E1".

Le attività agricole esistenti possono permanere applicando le Migliori Tecniche Disponibili per ottimizzare il rapporto ambientale con il tessuto urbano.

Le attività di trasformazione urbanistica ed edilizia sono limitate ai soli interventi sugli edifici esistenti per creare una zona filtro definitiva e naturale tra l'edificato urbanizzato e le zone utilizzate per l'attività agricola e per l'allevamento del bestiame.

La superficie delle aree incluse in queste zone può essere computata ai fini della realizzazione di interventi di nuova edificazione, connessi con l'attività agricola, da realizzare sui fondi contigui (anche se di diversa proprietà) o sui fondi della stessa proprietà anche se non contigui, tramite vincolo trascritto.

Sono consentiti ed incentivati interventi di forestazione periurbana oltrechè di mitigazione e compensazione ecologica.

In queste aree possono essere concentrate le misure di mitigazione e di compensazione ecologica previste per le aree urbanizzate mediante semplice rinaturalizzazione.

Sono consentiti ed incentivati:

- l'impianto di boschi;
- l'impianto di nuove formazioni lineari (siepi e filari);
- gli interventi di rinaturalizzazione delle fasce boscate esistenti;
- interventi per la tutela e la valorizzazione della funzione irrigua e regolatrice del sistema idrico;

NORME TECNICHE DI ATTILAZIONE		DATA EMISSIONE	AGGIORNAMENTO	FOGLIO
		Novembre 2008	Luglio 2011	109 di 188
CONSULENTE IN ECOLOGIA APPLICATA	CONSULENTE GEOLOGICO	CONSULENTE ACUSTICO	CONSULENTE SISTEMA AGRICOLO	CONSULENTE SETTORE COMMERCIALE
Dott. Gianluca Vicini	ENGEO srl – Dott. Carlo Caleffi	ECONORD srl	Dott. Nicola Balboni	AST&P
POLARIS - Studio Associato - Via Pietro Verri, 33 - 46100 Mantova - Tel. 0376.248808 - Fax 0376.248807 - e-mail: polaris@polarisstudioassociato.com				PROF. ING. UGO BERNINI

• la creazione di fasce tampone attraverso formazioni monofilari (siepi arbustive e filari), formazioni plurifilari (siepi composte sia da arbusti che da alberi e disposte su più file) e bande boscate;

• la formazione di impianti arborei per la produzione di biomassa.

Per le costruzioni esistenti sono ammessi i seguenti interventi di trasformazione con permesso di costruire:

- dalla manutenzione alla ristrutturazione, ampliamento e nuova costruzione, conformemente agli indici di utilizzazione edificatoria previsti
  per le zone agricole, negli edifici funzionali allo svolgimento della conduzione agricola, ad eccezione degli edifici destinati all'allevamento
  zootecnico, per i quali sono consentiti interventi di manutenzione e miglioramento mediante l'utilizzo delle Migliori Tecnologie
  Disponibili;
- dalla manutenzione alla ristrutturazione per edifici non funzionali allo svolgimento della conduzione agricola;
- non possono essere insediati nuovi allevamenti zootecnici.

Le costruzioni che hanno dismesso l'attività agricola e/o non più funzionali all'attività agricola stessa da oltre tre anni, possono essere recuperate alla sola destinazione residenziale subordinatamente alla predisposizione obbligatoria di un progetto complessivo di riorganizzazione edilizia estesa all'intera proprietà

In caso di dismissione volontaria dell'attività zootecnica, è consentito il recupero degli immobili alla sola destinazione residenziale con opere di ristrutturazione o anche con sostituzione di eventuali edifici non coerenti con l'intorno di pari volumetria. Per realizzare tali interventi è necessario realizzare gli "Interventi di recupero del paesaggio" e gli interventi di compensazione ecologica.

Tutti gli interventi rientranti in questa zona sono sottoposti al parere della Commissione del Paesaggio.

#### Art. 79. Zona agricola di tutela di paesaggi di elevato pregio (E3)

Appartengono alla zona agricola di tutela di paesaggi di elevato pregio le aree utilizzate a scopi agricoli, corrispondenti ad antiche giaciture morfologiche e a percorsi di canali identificabili in antichi dossi ad andamento sinuoso altresì alle fasce di rispetto dei canali principali di bonifica e in genere dei corsi d'acqua pubblici e/o privati e/o di interesse pubblico esistenti ed opportunamente rappresentati nelle tavole dei vincoli.

I corsi d'acqua pubblici e/o di interesse pubblico esistenti sono soggetti a salvaguardia, tramite l'individuazione di apposite fasce di rispetto rappresentate nella cartografia del Piano delle Regole.

Lungo tutti i corsi d'acqua facenti parte di tale reticolo è istituita una fascia di rispetto di m 10, misurati dal ciglio di sponda. Tali fasce sono inedificabili e al loro interno è ammessa unicamente la realizzazione di nuovi manufatti destinati alla funzionalità del corso d'acqua.

In tali ambiti sono ammessi prioritariamente gli interventi di compensazione ecologica e gli interventi di Recupero del Paesaggio.

L'ambito è destinato esclusivamente alla coltivazione dei fondi al fine di incentivare esclusivamente interventi di rinaturalizzazione in prossimità dei corsi d'acqua.

Sono consentiti ed incentivati in accordo con il Consorzio di Bonifica, garantendo comunque gli spazi necessari alla manutenzione del corso d'acqua, le seguenti tipologie di intervento:

- la creazione di fasce tampone attraverso formazioni monofilare (siepi arbustive e filari), formazioni plurifilari (siepi composte sia da arbusti che da alberi e disposte su più file) e bande boscate;
- l'impianto di nuove formazioni lineari (siepi e filari);
- gli interventi di rinaturalizzazione delle fasce boscate esistenti;
- interventi per la tutela e la valorizzazione della funzione irrigua e regolatrice del sistema idrico.

In conformità alla normativa regionale ed all'art. 68 degli Indirizzi Normativi del P.T.C.P. essa rientra negli "Ambiti agricoli strategici ad elevata valenza paesaggistica".

I Permessi di Costruire sono ammessi esclusivamente per le opere realizzate in funzione della conduzione del fondo secondo i criteri, modalità e parametri urbanistici previsti dal Titolo III della L.R. 12/2005 e s.m.i.

NORME TECNICHE DI ATTUAZIONE			AGGIORNAMENTO Luglio 2011	FOGLIO 110 di 188
CONSULENTE IN ECOLOGIA APPLICATA	CONSULENTE GEOLOGICO	CONSULENTE ACUSTICO	CONSULENTE SISTEMA AGRICOLO	CONSULENTE SETTORE COMMERCIALE
Dott. Gianluca Vicini	ENGEO srl – Dott. Carlo Caleffi	ECONORD srl	Dott. Nicola Balboni	AST&P
POLARIS - Studio Associato - Via Pietro Verri, 33 - 46100 Mantova - Tel. 0376.248808 - Fax 0376.248807 - e-mail: polaris@polarisstudioassociato.com				PROF. ING. UGO BERNINI

Per quanto non riportato nel presente articolo si applicano i disposti della Zona E1.

#### **DESTINAZIONI D'USO**

Destinazioni d'uso prevalenti: U4

Destinazioni d'uso escluse: tutti gli usi urbani salvo i casi particolari di riutilizzo del patrimonio abbandonato e le destinazioni urbane già in atto disciplinate da apposita normativa.

Per queste aree è prevista una salvaguardia tesa alla conservazione degli aspetti geomorfologici oltre ad un indirizzo verso una loro valorizzazione sotto il profilo paesaggistico e visuale.

In queste zone è vietata, salvo specifica autorizzazione, l'attività di sbancamento, livellamento e spianamento dei terreni finalizzate a:

- modificare la pendenza delle scarpate di terrazzo ed arretrare le stesse;
- spianare le scarpate di terrazzo o comunque modificare eventuali gradoni;
- distruggere la vegetazione arborea esistente sugli orli, sulle scarpate, ed al piede del terrazzo e delle fasce laterali dei canali di bonifica.

Sono comunque consentite opere di difesa e consolidamento dei terreni nonché interventi di recupero ambientale e di ordinaria gestione agraria. È prescritto il mantenimento delle alberature esistenti isolate o in filare. Le piante allignanti lungo i corsi d'acqua possono essere estirpate solo nel caso che le stesse arrechino effettivo danno alla rete idrica ed ostacolino il libero deflusso delle acque.

In tal caso vanno sostituite nella ragione di due nuove essenze arboree per una estirpata con impianto avente una circonferenza ≥ 42 cm in posizione idonea.

Nell'ambito di queste aree <u>l'Amministrazione Comunale ha facoltà di proporre, elaborare ed attuare piani paesaggistici</u> anche parziali allo scopo di creare, nel rispetto delle attività agricole esistenti, reti ecologiche (fondate anche su corridoi particolari arboreo-arbustivi) che, oltre alla specifica valenza migliorativa del paesaggio agrario, siano efficaci nel conferire una migliore vivibilità di queste porzioni del territorio.

Le fasce di rispetto di 10 m dei corsi d'acqua (R.D. n. 523/1904) vengono inserite in classe 3 paesaggisticamente con la relativa prescrizione "su tutte le acque pubbliche, così come definite dalla L. 36/94 e relativo Regolamento valgono le disposizioni di cui al R.D. n. 523/1904 e in particolare il divieto di edificazione ad una distanza inferiore a 10 m dalle sponde o dal piede esterno degli argini, fino all'assunzione da parte del Comune del provvedimento di cui ai punti 3 e 5.1 della D.G.R. 7/13950 del 01/08/2003".

In ogni caso, nelle fasce di rispetto dei corsi d'acqua sono vietate:

- entro la fascia di 10 mt dal piede degli argini e loro elementi accessori o, in mancanza di argini artificiali, dal ciglio delle sponde, le seguenti attività:
  - la realizzazione di fabbricati anche se totalmente interrati, ivi comprese le recinzioni con murature che si elevino oltre la quota del piano di campagna, fatte salve le opere idrauliche di stretta pertinenza dei consorzi e/ o degli Enti gestori;
  - gli scavi;
- entro la fascia di 4 mt dai limiti come sopra definiti:
  - i movimenti di terreno.

In questa fascia, di contro, sono incentivati tutti gli interventi di rinaturalizzazione e forestazione dei corsi d'acqua secondo modalità e tipologie da concertare con i Consorzi di Bonifica e/o i Gestori degli stessi se diversi.

Sono ammesse, a distanza di 4 mt dalle sponde dei corsi d'acqua pubblici, recinzioni asportabili formati da pali e rete metallica o, preferibilmente da siepi o fasce arbustive.

Nelle zone di pertinenza dei corsi d'acqua come sopra definite sono ammesse, ai sensi dell'art. 95 del RD 523/1904, le difese spondali radenti che non superino il piano di campagna, previa autorizzazione degli enti competenti ai fini idraulici.

Sono altresì ammesse, previa autorizzazione regionale o degli enti competenti, le opere previste dagli artt. 97 e 98 del citato RD 523/1904.

NORME TECNICHE DI ATTUAZIONE			AGGIORNAMENTO Luglio 2011	<b>FOGLIO</b> 111 di 188
CONSULENTE IN ECOLOGIA APPLICATA	CONSULENTE GEOLOGICO	CONSULENTE ACUSTICO	CONSULENTE SISTEMA AGRICOLO	CONSULENTE SETTORE COMMERCIALE
Dott. Gianluca Vicini	ENGEO srl – Dott. Carlo Caleffi	ECONORD srl	Dott. Nicola Balboni	AST&P
POLARIS - Studio Associato - Via Pietro Verri, 33 - 46100 Mantova - Tel. 0376.248808 - Fax 0376.248807 - e-mail: polaris@polarisstudioassociato.com				PROF. ING. UGO BERNINI

Inoltre, in tutto il territorio comunale dovrà essere effettuata una regolare manutenzione e pulizia della rete idraulica con il divieto di interventi di deviazione, di tombamento, di copertura e/o restringimento delle sezioni idrauliche libere, fatto salvo acconsentire i sopradetti interventi per motivazioni idrauliche o igienico-sanitarie.

Tutti gli interventi dovranno essere improntati al mantenimento della massima diversità biologica, in analogia a quanto previsto dalle N.T.A. del Parco del Mincio.

#### Art. 80. Zona agricola di conservazione e ripristino dei valori naturali (E4)

Appartengono alla zona agricola di conservazione e ripristino dei valori naturali le aree utilizzate a scopi agricoli appositamente individuate negli elaborati che per le loro caratteristiche fisiche ed ambientali sono ritenute valide per mantenere e preservare i valori della naturalità ambientale.

In conformità alla normativa regionale ed all'art. 68 degli Indirizzi Normativi del P.T.C.P. essa rientra negli "Ambiti agricoli strategici ad elevata valenza paesaggistica".

#### **MODALITÀ D'INTERVENTO**

Gli interventi edificatori relativi alla realizzazione di eventuali nuovi fabbricati sono assentiti unicamente mediante Permesso di Costruire che può essere rilasciato con le modalità indicate nell'art. 59 esclusivamente ai soggetti indicati nell'art. 60 della L.R. 11 marzo 2005 n. 12 e mediante una dimostrazione progettuale di valutazione ambientale di compatibilità da assoggettare alla Commissione del Paesaggio.

Gli interventi di manutenzione straordinaria, restauro, risanamento conservativo, ristrutturazione, le modifiche interne, la realizzazione dei volumi tecnici, nonché gli ampliamenti nella misura massima del 20% della SIp esistente (una-tantum), non sono soggetti alle disposizioni del Titolo III della L.R. n° 12/2005 e s.m.i. Per quanto non riportato nel presente articolo si applicano i disposti della Zona E1.

#### PARAMETRI EDILIZI ED URBANISTICI

- Uf = L'edificazione potrà avvenire nel rispetto di quanto previsto dal Titolo III "norme in materia di edificazione nelle aree destinate all'agricoltura" della L.R. 12/2005 e s.m.i. (Art. 59).
- Hmax = m 7,00 per gli edifici residenziali

m 10,00 per le infrastrutture aziendali funzionali alle esigenze produttive a condizione che la soluzione adottata non contrasti con specifici aspetti ambientali di cui l'Amministrazione dovrà dare puntuale indicazione in caso di diniego

# PRESCRIZIONI PARTICOLARI

- La costruzione di nuove abitazioni, attrezzature ed impianti agricoli dovrà ricercare e dimostrare una adeguata mitigazione visiva e una buona contestualizzazione agricola.
- Ogni progetto dovrà inoltre dimostrare il rispetto o la compatibilità con i segni territoriali e le varie componenti del paesaggio agricolo, salvaguardando eventuali piante o alberature, siepi, filari, rogge, canali irrigui, manufatti esistenti e tracciati stradali o percorsi storici.
- Non sono consentiti allevamenti intensivi.
- Per le aree di competenza, in questa zona valgono le indicazioni contenute nelle Norme Tecniche di Attuazione del P.T.C. del Parco del Mincio.

# **DESTINAZIONI D'USO**

Destinazioni d'uso prevalenti: U4/a, U4/b, U4/c con le limitazioni di cui sopra

Destinazioni d'uso escluse: MSV, GSV, tutti gli usi urbani salvo i casi particolari di riutilizzo del patrimonio abbandonato e le destinazioni urbane già in atto disciplinate da apposita normativa.

NORME TECNICHE DI ATTILAZIONE		DATA EMISSIONE	AGGIORNAMENTO	FOGLIO
		Novembre 2008	Luglio 2011	112 di 188
CONSULENTE IN ECOLOGIA APPLICATA	CONSULENTE GEOLOGICO	CONSULENTE ACUSTICO	CONSULENTE SISTEMA AGRICOLO	CONSULENTE SETTORE COMMERCIALE
Dott. Gianluca Vicini	ENGEO srl – Dott. Carlo Caleffi	ECONORD srl	Dott. Nicola Balboni	AST&P
POLARIS - Studio Associato - Via Pietro Verri, 33 - 46100 Mantova - Tel. 0376.248808 - Fax 0376.248807 - e-mail: polaris@polarisstudioassociato.com				PROF. ING. UGO BERNINI

CITTÀ DI CURTATONE

L'area è finalizzata al potenziamento delle funzioni della salvaguardia ed è prevalentemente destinata ad usi agricoli ed alla conservazione delle risorse naturalistiche e di salvaguardia del suolo in funzione degli ecosistemi specifici. In queste aree il PGT promuove interventi di valorizzazione dell'ambiente naturale attraverso lo sviluppo di piani di intervento di iniziativa pubblica e/o privata volti alla:

PIANO DELLE REGOLE

- individuazione degli interventi finalizzati alla conservazione e al ripristino delle preesistenze (emergenze naturali) con l'obiettivo di
  mantenere la specifica identità dei luoghi. Al tal uopo dovranno essere avviate azioni di monitoraggio dei valori monumentali ed
  ambientali presenti e previste le relative azioni di manutenzione;
- riconoscibilità delle risorse presenti attraverso la creazione di una rete di percorsi di fruizione paesaggistica. La realizzazione di percorsi, spazi di sosta, il ricorso a infrastrutture mobili finalizzate alla vigilanza e alla fruizione collettiva, devono essere esclusivamente di supporto agli utilizzi ricreativi dell'area e compatibili con le finalità di conservazione della stessa;
- riqualificazione dell'ambiente naturale nelle aree che presentano fenomeni di degrado;
- sistemi agricoli: protezione e valorizzazione dell'agricoltura in quanto presidio del territorio non urbanizzato; miglioramento della qualità dei prodotti agricoli in conformità con le normative U.E.; conservazione della biodiversità delle specie agricole e zootecniche; conservazione dei sistemi estensivi che possiedono valore naturalistico elevato; incremento dei livelli di naturalità delle aree agricole tramite l'inserimento di cortine verdi lungo i canali irrigui e miglioramento della funzionalità della connettività delle aree naturali; tutela dell'agricoltura dai fattori di inquinamento antropico concentrato (strade, industrie, scarichi idrici, ecc.; ottimizzazione, razionalizzazione e sviluppo dell'impiego di tecniche colturali ambientalmente compatibili.
- la valorizzazione delle strade alzaie si ottiene con la realizzazione di piste ciclabili e di luoghi di sosta e ristoro;
- <u>favorire l'attivazione di accordi con le organizzazione degli agricoltori e gli Enti locali,</u> mediante le opportunità connesse alla L. 37/94 e s.m.i., che prevedono la prelazione della aree demaniali da parte degli enti locali al fine di realizzare interventi di recupero, tutela e valorizzazione ambientale e, in via subordinata, a coloro che realizzeranno programmi connessi all'agricoltura compatibile;
- favorire la valorizzazione dal punto di vista ricreativo, turistico e didattico dei principali tracciati locali esistenti, in particolare quelli connessi alle opere di arginatura, attraverso la realizzazione dei sentieri naturalistici, di percorsi ciclo-pedonali od equestri e di luoghi di sosta e ristoro in presenza di coni visuali di rilevante interesse.

Tutti gli interventi ricadenti in tali zone sono sottoposti al parere della Commissione Paesaggio.

Il nuovo sistema infrastrutturale dell'Autostrada Mantova – Cremona, in conformità alle prescrizioni del P.T.C.P., dovrà essere valutato in sede di V.I.A. studiando diversi tracciati alternativi concertati con gli enti locali, adottando quelli più compatibili con le esigenze della rete ecologica ai sensi della D.G.R. n. 8/8837 del 30/07/2008, della D.G.R. n. 8/8579 del 3/12/2008, del D.D.G. n. 8/4517 del 07/05/2007.

I conduttori e i proprietari dei fondi agricoli posti in queste zone devono mantenere le siepi e la vegetazione naturale che delimita i campi o bordano strade e sentieri ed è fatto divieto di introdurre specie vegetali arboree estranee rispetto agli ecosistemi presenti nel territorio. Le piante singole o in filare possono essere estirpate solo nel caso che le stesse arrechino effettivo danno al sistema agricolo o abbiano completato il loro ciclo. In tal caso possono essere sostituite nella ragione di due nuove essenze uguali o analoghe per una estirpata con impianto avente una circonferenza ≥ 42 cm in posizione idonea.

I terreni ad uso agricolo compresi nelle zone a rischio idraulico sono qualificati come zone sensibili dal punto di vista ambientale, e sono soggetti a vincoli di gestione tecnica agraria. In tale ambito l'uso dei fertilizzanti e lo spandimento dei liquami è regolamentato dalla D.G.R. 8/8658 del 2007 a cui si rimanda. Sono consentiti ed incentivati nelle aree demaniali, consorziali o dei singoli privati:

- la creazione di fasce tampone attraverso formazioni monofilare (siepi arbustive e filari), formazioni plurifilari (siepi composte sia da arbusti che da alberi e disposte su più file) e bande boscate;
- la formazione di impianti arborei per la produzione di biomassa;
- interventi di mitigazione ecologica;
- l'impianto di boschi;
- interventi di attuazione della Rete Ecologica di cui alla D.G.R. VIII/8515 del 26.11.2008 e s.m.i.;
- gli interventi di rinaturalizzazione delle fasce boscate esistenti;
- interventi per la tutela e la valorizzazione della funzione irrigua e regolatrice del sistema idrico.

NORME TECNICHE DI ATTILAZIONE		DATA EMISSIONE	AGGIORNAMENTO	FOGLIO
		Novembre 2008	Luglio 2011	113 di 188
CONSULENTE IN ECOLOGIA APPLICATA	CONSULENTE GEOLOGICO	CONSULENTE ACUSTICO	CONSULENTE SISTEMA AGRICOLO	CONSULENTE SETTORE COMMERCIALE
Dott. Gianluca Vicini	ENGEO srl – Dott. Carlo Caleffi	ECONORD srl	Dott. Nicola Balboni	AST&P
POLARIS - Studio Associato - Via Pietro Verri, 33 - 46100 Mantova - Tel. 0376.248808 - Fax 0376.248807 - e-mail: polaris@polarisstudioassociato.com				PROF. ING. UGO BERNINI

# Art. 81. Zona agricola di tutela del paesaggio e dei caratteri naturalistici prospicienti il Fiume Po, il Fiume Oglio e Fiume Mincio (E5)

Appartengono alla zona agricola di tutela del paesaggio e dei caratteri naturalistici prospicienti il fiume Po, il Fiume Oglio e il Fiume Mincio le aree prossime al corso attuale del Fiume Po, il Fiume Oglio e del Fiume Mincio destinate ad usi agricoli estensivi e al raggiungimento di obiettivi generali di sicurezza rispetto ai fenomeni di dissesto idraulico e idrogeologico, di conservazione delle risorse naturalistiche e di salvaguardia del ruolo funzionale degli ecosistemi specifici.

In tali zone gli usi consentiti e l'attività edificatoria sono vincolati dalla normativa sovraordinato dell'Autorità di Bacino del Fiume Po (Piano di Assetto Idrogeologico).

A tale scopo risultano individuate le fasce "A" e "B" che soggiacciono ai rispettivi vincoli.

In conformità alla normativa regionale ed all'art. 68 degli Indirizzi Normativi del P.T.C.P. essa rientra negli "Ambiti agricoli strategici ad elevata valenza paesaggistica".

Zona di salvaguardia ambientale istituita con i seguenti obiettivi:

- salvaguardare, tutelare e valorizzare il patrimonio naturale e paesaggistico esistente;
- mantenere l'attività agricola compatibilmente con i valori da salvaguardare definendo i criteri, i limiti e le modalità per l'esercizio della stessa;
- definire le aree in cui la destinazione agricola o boschiva o di zone umide debba essere mantenuta o recuperata.

In questa zona è vietato:

- qualsiasi nuova costruzione e qualsiasi intervento di alterazione e mutazione delle condizioni naturali del terreno salvo che si tratti di normali interventi connessi al mantenimento o per il nuovo impianto delle colture agricole;
- qualsiasi intervento di modifica del regime delle acque se non operato da Enti istituzionalmente competenti;
- la modifica dell'attuale disegno poderale definito dalla viabilità minore e dal reticolo irriguo e drenante;
- l'apposizione di cartelli e manufatti per uso pubblicitario;
- il taglio delle alberature di alto fusto, salvo nei casi e con le modalità contenute nelle disposizioni della legislazione nazionale e regionale;
- la costruzione di recinzioni fisse se non con siepi a verde e con essenze tipiche del luogo;
- il deposito di qualsiasi tipo di materiale non agricolo;
- le attività antropiche che modificano l'ambiente della zona umida e che producono alterazioni all'equilibrio naturale; le attività antropiche compatibili potranno essere eseguite attraverso interventi convenzionati.

Sono ammessi esclusivamente:

- interventi di manutenzione straordinaria, restauro, risanamento conservativo, ristrutturazione, le modifiche interne, la realizzazione dei volumi tecnici, non sono soggetti alle disposizioni del Titolo III della L.R. n° 12/2005 e s.m.i.; per questi interventi è possibile inoltrare al comune la denuncia di inizio attività;
- le edificazioni connesse alla realizzazione di attrezzature ed impianti pubblici e/o di uso pubblico da regolare con specifica convenzione.

Questa zona è specificamente sottoposta alla legislazione istitutiva del Parco del Mincio ed alla normativa del relativo P.T.C.

# DESTINAZIONI D'USO

Destinazioni d'uso prevalenti: U4/a, U4/b, U4/c, con le limitazioni indicate in questo articolo.

Destinazioni d'uso escluse: tutti gli usi urbani salvo i casi particolari di riutilizzo del patrimonio abbandonato e le destinazioni urbane già in atto disciplinate da apposita normativa.

NORME TECNICHE DI ATTILAZIONE		DATA EMISSIONE	AGGIORNAMENTO	FOGLIO
		Novembre 2008	Luglio 2011	114 di 188
CONSULENTE IN ECOLOGIA APPLICATA	CONSULENTE GEOLOGICO	CONSULENTE ACUSTICO	CONSULENTE SISTEMA AGRICOLO	CONSULENTE SETTORE COMMERCIALE
Dott. Gianluca Vicini	ENGEO srl – Dott. Carlo Caleffi	ECONORD srl	Dott. Nicola Balboni	AST&P
POLARIS - Studio Associato - Via Pietro Verri, 33 - 46100 Mantova - Tel. 0376.248808 - Fax 0376.248807 - e-mail: polaris@polarisstudioassociato.com				PROF. ING. UGO BERNINI

In queste aree sono previsti interventi di valorizzazione dell'ambiente naturale attraverso lo sviluppo di piani di intervento di iniziativa pubblica e/o privata volti alla:

- individuazione degli interventi finalizzati alla conservazione e al ripristino delle preesistenze (emergenze naturali) con l'obiettivo di mantenere la specifica identità dei luoghi. Al tal proposito dovranno essere avviate azioni di monitoraggio dei valori monumentali ed ambientali presenti e previste le relative azioni di manutenzione;
- riqualificazione dell'ambiente naturale nelle aree che presentano fenomeni di degrado;
- riconoscibilità delle risorse presenti attraverso la creazione di una rete di percorsi di fruizione paesaggistica.

La realizzazione di percorsi e spazi di sosta, il ricorso a infrastrutture mobili finalizzate alla vigilanza e alla fruizione collettiva, devono essere esclusivamente di supporto agli utilizzi ricreativi dell'area e compatibili con le finalità di conservazione della stessa.

I conduttori e i proprietari dei fondi agricoli posti in queste zone devono mantenere le siepi e la vegetazione naturale che dividono i campi o bordano strade e sentieri ed è fatto divieto di introdurre specie vegetali arboree estranee rispetto agli ecosistemi presenti nel territorio. Le piante singole o in filare possono essere estirpate solo nel caso che le stesse arrechino effettivo danno al sistema agricolo o abbiano completato il loro ciclo. In tal caso possono essere sostituite nella ragione di due nuove essenze uguali o analoghe per una estirpata con impianto avente una circonferenza ≥ 42 cm in posizione idonea.

I terreni ad uso agricolo compresi nelle fasce A e B sono qualificati come zone sensibili dal punto di vista ambientale, e sono soggetti a vincoli di gestione tecnica agraria.

# Art. 82. Zona agricola vincolata a "Ecomuseo della Battaglia" e "Paleoalveo del Fiume Mincio" (E6)

Appartengono alla zona agricola vincolata a "Ecomuseo della Battaglia" e "Paleoalveo del Fiume Mincio" le aree individuate dal P.T.C.P. quali primo livello della rete ecologica regionale. Tale zona è ricompresa esclusivamente nel territorio del Comune di Curtatone e interessa marginalmente il Comune di Borgoforte e indirettamente il Comune di Marcaria.

Il presente articolo viene mantenuto nel corpo normativo dei Comuni coordinati di Bagnolo San Vito, Curtatone, Marcaria e Virgilio in quanto la Zona agricola vincolata a a "Ecomuseo della Battaglia" e "Paleoalveo del Fiume Mincio" costituisce strategicamente la chiusura ad Est dei sistemi ambientali dei quattro Comuni sopra citati come rappresentato nell'elaborato "H.4.2 - Carta di sintesi delle strategie di piano - Sistema insediativo e paesaggistico" del Documento di Piano.

In conformità alla normativa regionale ed all'art. 68 degli Indirizzi Normativi del P.T.C.P. essa rientra negli "Ambiti agricoli strategici ad elevata valenza paesaggistica".

# PALEOALVEO DEL FIUME MINCIO

Fascia incisa dell'antico "Paleoalvelo del Mincio": area caratterizzata da alcuni ambiti paesaggistici di pregio naturalistico e da una specifica caratterizzazione geomorfologia classificata nella "Carta dei vincoli" come "Area con gravi limitazioni geologiche". Tale area, di competenza comunale, risulta idrogeologicamente sensibile ed è quindi normata nell'elaborato "G.13 - Norme geologiche di attuazione". Essa è assoggettata a protezione idrogeologica in quanto area sottoposta a limitazioni per la modesta capacità portante dei terreni. La componente strutturale di 1° livello del paleoalveo del Mincio è prevalentemente costituita dalle aree residue strettamente relazionate all'antico percorso del fiume Mincio, oggi semplici canali di bonifica e forma una fascia di elevata valenza naturalistica con una specifica sensibilità ambientale, anche se totalmente destinata ad una agricoltura intensiva. Zone semiumide con acquiferi naturali superficiali, aree caratterizzate dalla presenza di particolari essenze vegetali. Il Comune di Curtatone cercherà di condividere e sviluppare congiuntamente con il Comune di Borgoforte uno specifico progetto concertato per la promozione di un Parco Locale di Interesse Sovracomunale.

I Permessi di Costruire sono ammessi esclusivamente per le opere realizzate in funzione della conduzione del fondo secondo i criteri, modalità e parametri urbanistici previsti dal Titolo III della L.R. 12/2005 e s.m.i.

Per quanto non riportato nel presente articolo si applicano i disposti della Zona E1.

NORME TECNICHE DI ATTUAZIONE			AGGIORNAMENTO Luglio 2011	<b>FOGLIO</b> 115 di 188
CONSULENTE IN ECOLOGIA APPLICATA	CONSULENTE GEOLOGICO	CONSULENTE ACUSTICO	CONSULENTE SISTEMA AGRICOLO	CONSULENTE SETTORE COMMERCIALE
Dott. Gianluca Vicini	ENGEO srl – Dott. Carlo Caleffi	ECONORD srl	Dott. Nicola Balboni	AST&P
POLARIS - Studio Associato - Via Pietro Verri, 33 - 46100 Mantova - Tel. 0376.248808 - Fax 0376.248807 - e-mail: polaris@polarisstudioassociato.com				PROF. ING. UGO BERNINI

**CITTÀ DI CURTATONE** 

#### DESTINAZIONI D'USO

Destinazioni d'uso prevalenti: U4/a, U4/b, U4/c con le limitazioni di cui sopra

Destinazioni d'uso escluse: tutti gli usi urbani salvo i casi particolari di riutilizzo del patrimonio abbandonato e le destinazioni urbane già in atto disciplinate da apposita normativa.

Le aree sono caratterizzate da alcuni ambiti paesaggistici di pregio naturalistico e da una specifica caratterizzazione geomorfologia. Le medesime aree possono essere assoggettate a protezione idrogeologica in quanto aree sottoposte a limitazioni per la modesta capacità portante dei terreni e per la sensibilità idrogeologica. Tali zone sono caratterizzate dalla presenza di specifici elementi di biodiversità o elementi naturali fortemente antropici. Tali zone sono destinate prioritariamente alla conservazione dell'ambiente naturale esistente. In tali zone l'Amministrazione Comunale può promuovere lo studio di piani specificatamente rivolti alla riconoscibilità delle zone e al rilievo e alla tutela degli aspetti naturalistici anche prevedendo azioni di recupero di parti attualmente compromesse.

La zona è caratterizzata dai seguenti indirizzi e criteri:

- per gli allevamenti si auspica la miglior gestione dei liquami ed il miglioramento della compatibilità ambientale della conduzione zootecnica;
- per la creazione del corridoio di rete ecologica di I livello, si provvederà a rinaturalizzare quel tratto di territorio occupato dal paleoalveo del fiume Mincio, inserendo elementi di maggiore naturalità e favorendo l'impianto di specie autoctone di differenti varietà e di diverse grandezze. Si provvederà inoltre a tutelare i segno morfologici del territorio, quali le scarpate morfologiche, anche attraverso la valorizzazione paesaggistica e naturale da attuare tramite realizzazione di opere funzionali anche al mantenimento di tali segni;
- sistemi agricoli: protezione e valorizzazione dell'agricoltura in quanto presidio del territorio non urbanizzato; miglioramento della qualità
  dei prodotti agricoli in conformità con le normative U.E.; conservazione della biodiversità delle specie agricole e zootecniche;
  conservazione dei sistemi estensivi che possiedono valore naturalistico elevato; incremento dei livelli di naturalità delle aree agricole
  tramite l'inserimento di cortine verdi lungo i canali irrigui e miglioramento della funzionalità della connettività delle aree naturali; tutela
  dell'agricoltura dai fattori di inquinamento antropico concentrato (strade, industrie, scarichi idrici, ecc.; ottimizzazione, razionalizzazione e
  sviluppo dell'impiego di tecniche colturali ambientalmente compatibili.
- per i canali irrigui si auspica la rinaturalizzazione dei tratti artificializzati tramite le tecniche dell'ingegneria naturalistica, lo sfruttamento razionale delle risorse idriche attraverso le capacità di autodepurazione naturale;
- la valorizzazione delle strade alzaie si ottiene con la realizzazione di piste ciclabili e di luoghi di sosta;
- nei confronti dei beni architettonici si prevede la tutela e la valorizzazione dei beni stessi e del contesto ambientale in cui sono situati;
- per quel che riguarda le interferenze delle infrastrutture con il territorio e la rete ecologica, in conformità alle prescrizioni del P.T.C.P., si provvederà a studiare delle soluzioni alternative al fine di favorire in ogni caso gli spostamenti degli animali, ed a favorire il mantenimento della diversità degli ecosistemi presenti;
- nel caso di nuove infrastrutture, come ad esempio il sistema autostradale Mantova Cremona, si valuteranno diversi tracciati secondo la metodologia della V.I.A., adottando quelli più compatibili con le esigenze della rete ecologica e si prescrive di realizzare opportune opere di mitigazione ai sensi della D.G.R. 8837 del 30.12.2008 e del D.D.G. 4517 del 07.05.2007;
- favorire l'attivazione di accordi con le organizzazione degli agricoltori e gli enti locali, mediante le opportunità connesse alla L. 37/94, che
  prevede la prelazione della aree demaniali da parte degli enti locali al fine di realizzare interventi di recupero, tutela e valorizzazione
  ambientale e, in via subordinata, a coloro che realizzeranno programmi connessi all'agricoltura compatibile;
- favorire la valorizzazione dal punto di vista ricreativo, turistico e didattico dei principali tracciati locali esistenti, in particolare quelli connessi alle opere di arginatura, attraverso la realizzazione dei sentieri naturalistici, di percorsi ciclo-pedonali od equestri e di luoghi di sosta in presenza di coni visuali di rilevante interesse.

I conduttori e i proprietari dei fondi agricoli posti in queste zone dovranno mantenere le siepi e la vegetazione naturale che delimita i campi o bordano strade e sentieri ed è fatto divieto di introdurre specie vegetali arboree estranee rispetto agli ecosistemi presenti nel territorio. I terreni ad uso agricolo compresi nelle zone a rischio idraulico sono assoggettati alla specifica normativa di riferimento e sono qualificati come zone sensibili dal punto di vista ambientale, e sono soggetti a vincoli di gestione tecnica agraria.

Gli interventi in tale area sono sottoposti al parere preventivo della Commissione Paesaggio, sono subordinati alla formazione di un Piano di Recupero e al nulla osta delle autorità competenti.

NORME TECNICHE DI ATTUAZIONE				<b>FOGLIO</b> 116 di 188
CONSULENTE IN ECOLOGIA APPLICATA	CONSULENTE GEOLOGICO	CONSULENTE ACUSTICO	CONSULENTE SISTEMA AGRICOLO	CONSULENTE SETTORE COMMERCIALE
Dott. Gianluca Vicini	ENGEO srl – Dott. Carlo Caleffi	ECONORD srl	Dott. Nicola Balboni	AST&P
POLARIS - Studio Associato - Via Pietro Verri, 33 - 46100 Mantova - Tel. 0376.248808 - Fax 0376.248807 - e-mail: polaris@polarisstudioassociato.com				PROF. ING. UGO BERNINI

Gli usi esclusi sono tutti quelli che non hanno attinenza con la pubblica utilità dell'intervento "dell'Ecomuseo della Battaglia" definito dal P.G.T. Non necessariamente gli usi pubblici ammessi devono essere di proprietà pubblica.

In particolare si attivano le seguenti azioni:

- in accordo con il Consorzio di Bonifica si ricercherà la disponibilità di aree demaniali o consorziali o private in cui incentivare la localizzazione degli interventi di compensazione ecologica prevista dal presente P.G.T.;
- consentire ed incentivare:
  - la creazione di fasce tampone attraverso formazioni monofilare (siepi arbustive e filari), formazioni plurifilari (siepi composte sia da arbusti che da alberi e disposte su più file) e bande boscate;
  - la formazione di impianti arborei per la produzione di biomassa;
  - l'impianto di boschi soprattutto nelle aree di compensazione reliquate della A21 e zona Zingari;
  - gli interventi di rinaturalizzazione delle fasce boscate esistenti;
  - interventi per la tutela e la valorizzazione della funzione irrigua e regolatrice del sistema idrico dai canali esistenti e dal sistema di distribuzione delle acque sotteso.

L'uso dei fertilizzanti e lo spandimento dei liquami è regolamentato dalla D.G.R. n. 8/8658 del 2007 a cui si rimanda.

L'Amministrazione Comunale, con l'ausilio della Provincia di Mantova, promuove e incentiva l'attuazione di "piani programma" atti a introdurre la diffusione di sistemi agricoli estensivi con caratteristiche specifiche di sostenibilità per il territorio quali:

- divieto di monosuccessione colturale e attuazione di avvicendamenti che consentano il mantenimento di un certo livello di sostanza organica nei suoli e che assicurino la presenza di specie leguminose nella rotazione;
- piani di fertilizzazione redatti in funzione del soddisfacimento degli specifici fabbisogni colturali;
- ricorso mirato alle lavorazioni in funzione delle caratteristiche strutturali dei terreni;
- mantenimento e/o piantumazione di siepi, alberature ecc.;
- attivazione di un regolamento volontario di buone pratiche agricole e colture sostenibili da attivarsi con le associazioni agricole con finalità
  anche di valorizzare il territorio e le sue risorse e di favorire la nascita di uno o più poli di vendita diretta dei prodotti agricoli del territorio
  sulle due autostrade esistenti e programmate;
- coordinamento tra i Comuni di Curtatone, Borgoforte, Marcaria, i Parchi dell'Oglio e del Mincio per cercare azioni comuni e condivise per attivare la proposta di P.L.I.S. "Paleoalveo del Mincio" o attivare azioni più efficienti e semplici di convenzionamento con i due Parchi per gestire le componenti naturalistiche dell'area.

# **ECOMUSEO DELLA BATTAGLIA**

Zona agricola vincolata ad "Ecomuseo della Battaglia": area di particolare pregio ambientale e culturale in cui hanno avuto luogo alcuni fondamentali episodi della battaglia di Curtatone e Montanara. L'area è sottoposta a vincolo di protezione ambientale e di inedificabilità salvo che per le strutture edilizie e paesaggistiche legate alla costituzione dell'"Ecomuseo della Battaglia". Gli interventi in tale area sono sottoposti al parere preventivo della Commissione Paesaggio e sono subordinati alla formazione di un Piano di Recupero o Titolo Edilizio Convenzionato e al nulla osta delle autorità competenti. In tale area gli usi esclusi sono tutti quelli che non hanno attinenza con la pubblica utilità dell'intervento dell'Ecomuseo. Non necessariamente gli usi pubblici ammessi devono essere di proprietà pubblica.

I criteri ed i parametri sono stabiliti dal progetto dell'opera pubblica da eseguire sulle zone del presente articolo con il rispetto dei soli seguenti limiti massimi:

- Uf =  $0.5 \le Uf \le 1.2 \text{ mq/mq}$
- Hmax = m 8,50
- Rc = 30% ≤ Rc ≤ 50%

NORME TECNICHE DI ATTUAZIONE			AGGIORNAMENTO Luglio 2011	<b>FOGLIO</b> 117 di 188
CONSULENTE IN ECOLOGIA APPLICATA	CONSULENTE GEOLOGICO	CONSULENTE ACUSTICO	CONSULENTE SISTEMA AGRICOLO	CONSULENTE SETTORE COMMERCIALE
Dott. Gianluca Vicini	ENGEO srl – Dott. Carlo Caleffi	ECONORD srl	Dott. Nicola Balboni	AST&P
POLARIS - Studio Associato - Via Pietro Verri, 33 - 46100 Mantova - Tel. 0376.248808 - Fax 0376.248807 - e-mail: polaris@polarisstudioassociato.com				PROF. ING. UGO BERNINI

#### DESTINAZIONI D'USO

Destinazioni d'uso prevalenti: U5a, U5b, U5e

Destinazioni d'uso escluse: U1, U3, U5f.

#### Art. 83. Zona agricola di ad elevata vulnerabilità idrogeologica (E7)

Appartengono alla zona agricola di ad elevata vulnerabilità idrogeologica le aree, individuate negli elaborati grafici, utilizzate a scopi agricoli che presentano una elevata vulnerabilità idrogeologica.

I suoli relativi alle zone in oggetto presentano caratteristiche litologiche di superficie (limi-torbosi, limi-argillosi) e una profondità del tetto delle sabbie che influiscono sulla loro suscettibilità specifica a farsi attraversare da inquinanti provenienti dalla superficie, che possono dunque essere veicolati nella prima falda acquifera.

In conformità alla normativa regionale ed all'art. 68 degli Indirizzi Normativi del P.T.C.P. essa rientra negli "Ambiti agricoli strategici ad elevata valenza paesaggistica".

In queste aree, allo scopo di realizzare la maggior protezione di tutte le acque dall'inquinamento di nitrati, in ottemperanza a quanto previsto dalla Direttiva Comunitaria n. 91/676 e s.m.i., è obbligatoria l'applicazione del CBPA (Codice di Buona pratica Agricola – DM 19/4/99 e s.m.i.) che consentirà una riduzione dell'impatto ambientale derivante dell'attività agricola, attraverso una più attenta gestione del bilancio dell'azoto.

In queste zone, in ottemperanza a quanto previsto dal D. Lgs. 152/99 e s.m.i., viene fissato un limite massimo di azoto per ettaro e per anno. Tale limite vale esclusivamente per gli apporti da reflui zootecnici ed è inteso come valore medio aziendale al netto delle perdite di stoccaggio e di distribuzione in campo.

I Permessi di Costruire sono ammessi esclusivamente per le opere realizzate in funzione della conduzione del fondo secondo i criteri, modalità e parametri urbanistici previsti dal Titolo III della L.R. 12/2005 e s.m.i.

Per quanto non riportato nel presente articolo si applicano i disposti della Zona E1.

# **DESTINAZIONI D'USO**

Destinazioni d'uso prevalenti: U4/a, U4/b, U4/c

Destinazioni d'uso escluse: MSV, GSV, tutti gli usi urbani salvo i casi particolari di riutilizzo del patrimonio abbandonato e le destinazioni urbane già in atto disciplinate da apposita normativa.

L'uso dei fertilizzanti e lo spandimento dei liquami è regolamentato dalla D.G.R. n. 8/8658 del 2007 a cui si rimanda.

Sono consentiti ed incentivati nelle aree demaniali, consorziali o dei singoli privati:

- la creazione di fasce tampone attraverso formazioni monofilare (siepi arbustive e filari), formazioni plurifilari (siepi composte sia da arbusti che da alberi e disposte su più file) e bande boscate;
- la formazione di impianti arborei per la produzione di biomassa;
- interventi di compensazione ecologica;
- l'impianto di boschi;
- gli interventi di rinaturalizzazione delle fasce boscate esistenti;
- interventi per la tutela e la valorizzazione della funzione irrigua e regolatrice del sistema idrico;
- per salvaguardare, tutelare, valorizzare il sistema idrogeologico territoriale, con particolare attenzione ai fiumi presenti, al reticolo principale ed agli elementi rilevanti del reticolo minore, alla gestione degli usi delle zone di rispetto al fine di favorire, incentivare e promuovere la realizzazione di aree di rinaturalizzazione o rimboschimento in accordo con i consorzi di bonifica.

NORME TECNICHE DI ATTUAZIONE		DATA EMISSIONE	AGGIORNAMENTO	FOGLIO
		Novembre 2008	Luglio 2011	118 di 188
CONSULENTE IN ECOLOGIA APPLICATA	CONSULENTE GEOLOGICO	CONSULENTE ACUSTICO	CONSULENTE SISTEMA AGRICOLO	CONSULENTE SETTORE COMMERCIALE
Dott. Gianluca Vicini	ENGEO srl – Dott. Carlo Caleffi	ECONORD srl	Dott. Nicola Balboni	AST&P
POLARIS - Studio Associato — Via Pietro Verri, 33 – 46100 Mantova – Tel. 0376.248808 – Fax 0376.248807 – e-mail: polaris@polarisstudioassociato.com				PROF. ING. UGO BERNINI

#### Art. 84. Zona agricola per caseifici sociali (E8)

Sono individuate negli elaborati grafici come zona agricola per caseifici sociali, le speciali zone di pertinenza dei caseifici sociali e/o allevamenti intensivi per i quali vengono previsti obiettivi di miglioramento e riqualificazione ambientale dei cicli di trasformazione del latte per la produzione del grana e/o degli allevamenti suinicoli eventualmente ammessi nel rispetto delle vigenti normative igienico sanitarie.

In conformità alla normativa regionale ed all'art. 68 degli Indirizzi Normativi del P.T.C.P. essa rientra negli "Ambiti agricoli strategici ad elevata caratterizzazione produttiva".

# **DESTINAZIONI D'USO**

Destinazioni d'uso prevalenti: Allevamenti zootecnici di tipo aziendale ed interaziendale; Allevamenti zootecnici di tipo intensivo;Impianti produttivi aziendali e interaziendali per la prima lavorazione, conservazione e commercializzazione dei prodotti agricoli e zootecnici ammessi ESV e MSV;

Destinazioni d'uso escluse: Tutti gli usi urbani.

Sono ammesse abitazioni rurali purché contenute entro un massimo di 2 alloggi con SIp pari a 300 mq.

#### PARAMETRI EDILIZI ED URBANISTICI

- Uf = massimo 0.95 mq/mq con possibilità di ampliamento per le superfici lorde delle porcilaie solo se si rispettano le distanze previste dal presente PGT e se gli ampliamenti stessi sono contenuti entro il 20% rispetto alle SIp di porcilaia esistenti alla data di adozione delle presenti norme, con la dotazione delle migliori tecnologie disponibili
- Hmax = m 15.00 esclusi particolari volumi tecnici ed i magazzini per il grana
- Rc = 50% della Sf

È previsto l'intervento edilizio diretto. In caso di cessazione o di trasferimento delle attività esistenti i contenitori abbandonati potranno essere recuperati per usi agricoli.

Le cooperative sociali per lo specifico valore cooperativistico agricolo e di promozione dei prodotti agricoli, sono da associare alle attività agricola e quindi i relativi permessi di costruire sono gratuiti. Gli allevamenti intensivi sono assoggettati a permesso di costruire oneroso.

Gli interventi avranno la finalità di valorizzare le aree agricole come luoghi della multifunzionalità tramite: la promozione dell'attività agroindustriale, la promozione dell'agricoltura biologica, la promozione di itinerari eno-gastronomici e culturali; il miglioramento della competitività del settore agro-forestale finalizzato al mantenimento delle aziende sul territorio tramite azioni di ristrutturazione aziendale e la promozione e l'innovazione tramite azioni volte a migliorare la qualità della produzione agricola.

L'intervento inoltre dovrà rispettare i seguenti requisiti: creare una forte relazione tra qualità dei prodotti e qualità del paesaggio; puntare allo sviluppo di un'agricoltura di qualità e differenziata, anche innescando la nascita della filiera corta di produzione-distribuzione del prodotto nelle aree ad elevata potenzialità; diversificare l'economia rurale tramite azioni intese a migliorare la qualità della vita nelle zone rurali; previsioni di punti di vendita per i prodotti agricoli di produzione locale - ESV - MSV.

# Art. 85. Zona agricola per attività strettamente legate all'agricoltura (E9)

La zona agricola per attività strettamente legate all'agricoltura comprende aree di pertinenza di edifici con attività strettamente connesse con l'attività agricola, esistenti in territorio agricolo per le quali il P.d.R. consente le necessarie opere di manutenzione, ristrutturazione e/o ampliamento e cambi di destinazione per l'introduzione di usi compatibili (conto-terzisti). In conformità alla normativa regionale ed all'art. 68 degli Indirizzi Normativi del P.T.C.P. essa rientra negli "Ambiti agricoli strategici ad elevata caratterizzazione produttiva".

#### MODALITÀ DI ATTUAZIONE

I tipi di intervento sono tutti quelli relativi al patrimonio edilizio esistente, ampliamento e/o quelli di nuova costruzione.

NORME TECNICHE DI ATTUAZIONE			AGGIORNAMENTO Luglio 2011	<b>FOGLIO</b> 119 di 188
CONSULENTE IN ECOLOGIA APPLICATA	CONSULENTE GEOLOGICO	CONSULENTE ACUSTICO	CONSULENTE SISTEMA AGRICOLO	CONSULENTE SETTORE COMMERCIALE
Dott. Gianluca Vicini	ENGEO srl – Dott. Carlo Caleffi	ECONORD srl	Dott. Nicola Balboni	AST&P
POLARIS - Studio Associato - Via Pietro Verri, 33 - 46100 Mantova - Tel. 0376.248808 - Fax 0376.248807 - e-mail: polaris@polarisstudioassociato.com				PROF. ING. UGO BERNINI

# PARAMETRI EDILIZI ED URBANISTICI

- Uf = 1.0 mg/mg
- Rc = 60%
- Hmax = = m 10 esclusi particolari volumi tecnici ed impianti tecnologici, ovvero quella esistente se è già superiore o di quelle costruzioni con specifiche esigenze tecnico-funzionali che saranno valutate singolarmente dall'Ufficio Tecnico e dalla Commissione Paesaggio.
- Cu = 0/B
- Sp ≥ 50%

#### **NORME PUNTUALI**

- per l'edificazione è consentita l'impegnativa della SIp solo degli appezzamenti componenti l'azienda, anche se non contigui, compresi quelli esistenti su terreni di Comuni contermini;
- è altresì ammessa la realizzazione di alloggi del personale di custodia e del proprietario/titolare dell'unità produttiva per non più di due alloggi fino ad un massimo di Slp alloggi = 30% Slp complessiva con il limite di 300 mq di Slp;
- in ogni singolo lotto almeno il 50% dell'area scoperta dovrà essere realizzato in materiale drenante, ovvero dovrà consentire il percolamento delle acque piovane nel terreno sottostante;
- gli eventuali edifici presenti potranno essere ristrutturati con un incremento una tantum del 15% della Slp;
- barriere verdi con funzione schermante costituite da filare di alberi di specie autoctone saranno posti sui lati dei lotti prospicienti zone agricole o zone abitate. L'area che ospita i filari arborei potrà essere computata nel novero della superficie scoperta di cui al comma precedente.

L'uso dei fertilizzanti e lo spandimento dei liquami è regolamentato dalla D.G.R. n. 8/8658 del 2007 alla quale si rimanda.

Sono consentiti ed incentivati nelle aree demaniali, consorziali o dei singoli privati:

- la creazione di fasce tampone attraverso formazioni monofilare (siepi arbustive e filari), formazioni plurifilari (siepi composte sia da arbusti che da alberi e disposte su più file) e bande boscate;
- la formazione di impianti arborei per la produzione di biomassa;
- interventi di mitigazione ecologica;
- l'impianto di boschi;
- gli interventi di rinaturalizzazione delle fasce boscate esistenti;
- interventi per la tutela e la valorizzazione della funzione irrigua e regolatrice del sistema idrico.

# **DESTINAZIONI D'USO**

Destinazione d'uso prevalente: U4b

Destinazioni escluse: MSV+, GSV, U2c, U2d, U2f, U2g, U5c, U5d

Gli usi agricoli eventualmente in atto sono tutti ammissibili come è ammessa la riconversione degli edifici esistenti ad usi agricoli, nel qual caso gli indici e parametri di zona utilizzabili sono quelli previsti dall'art 59 e segg. della L.R. n.12/2005.

Sono ammesse attrezzature per il commercio limitatamente agli ESV.

Gli interventi della Zona dovranno essere attuati con idoneo inserimento paesaggistico e sottoposti al parere della Commissione Paesaggio.

NORME TECNICHE DI ATTUAZIONE		DATA EMISSIONE	AGGIORNAMENTO	FOGLIO
		Novembre 2008	Luglio 2011	120 di 188
CONSULENTE IN ECOLOGIA APPLICATA	CONSULENTE GEOLOGICO	CONSULENTE ACUSTICO	CONSULENTE SISTEMA AGRICOLO	CONSULENTE SETTORE COMMERCIALE
Dott. Gianluca Vicini	ENGEO srl – Dott. Carlo Caleffi	ECONORD srl	Dott. Nicola Balboni	AST&P
POLARIS - Studio Associato - Via Pietro Verri, 33 - 46100 Mantova - Tel. 0376.248808 - Fax 0376.248807 - e-mail: polaris@polarisstudioassociato.com				PROF. ING. UGO BERNINI

#### Art. 86. Zona agricola per attrezzature sportive e ricreative (E10)

La zona agricola per attrezzature sportive e ricreative appositamente individuata negli allegati grafici è destinata alla realizzazione di campi volo, parchi privati e di attrezzature sportive.

In conformità alla normativa regionale ed all'art. 68 degli Indirizzi Normativi del P.T.C.P. essa rientra negli "Ambiti agricoli strategici ad elevata valenza paesaggistica".

Vi è consentita la realizzazione:

- di attrezzature sportive quali campi da calcio, tennis, pallavolo, pallacanestro, schettinaggio, piscine di tipo esclusivamente scoperto;
- aviosuperficie, aeroporto, ed attrezzature connesse;
- parchi privati e/o pubblici;

L'area, in conformità alla destinazione specifica, è da considerarsi inedificabile ed è ammessa solamente la costruzione di attrezzature per il ricovero di veicoli leggeri e per attività connesse alla gestione dell'aviosuperficie. Per la posa di tali attrezzature dovrà essere richiesta ogni tre anni l'autorizzazione all'Amministrazione Comunale.

Le attrezzature sportive potranno essere dotate di tribune anche se di tipo mobile; in occasione di manifestazioni ufficiali, tornei, ecc., potranno essere montate tribune di tipo prefabbricato per le quali dovrà essere richiesta l'autorizzazione all'Amministrazione Comunale. L'autorizzazione verrà concessa per ogni singola manifestazione dall'Amministrazione Comunale per il periodo minimo indispensabile, ed immediatamente dopo le tribune dovranno essere smontate.

L'area potrà essere recintata con recinzioni di tipo a giorno, eventualmente poggianti su base in muratura dell'altezza massima di ml 0,20. La recinzione dovrà avere un'altezza complessiva non superiore a ml 3,00; la recinzione potrà essere affiancata da una siepe di tipo sempreverde la cui altezza non dovrà essere comunque superiore a ml 2,00.

Sono consentiti ed incentivati:

- la creazione di fasce tampone attraverso formazioni monofilare (siepi arbustive e filari), formazioni plurifilari (siepi composte sia da arbusti che da alberi e disposte su più file) e bande boscate;
- la formazione di impianti arborei per la produzione di biomassa;
- l'impianto di boschi soprattutto nelle aree di compensazione reliquate della A21 e zona Zingari;
- gli interventi di rinaturalizzazione delle fasce boscate esistenti;
- interventi per la tutela e la valorizzazione della funzione irrigua e regolatrice del sistema idrico dai canali esistenti e dal sistema di distribuzione delle acque sotteso.

Nella realizzazione dei parchi e dei giardini dovranno essere usate essenze caratteristiche della "Valle del Mincio" e della "Valle dell'Oglio" con la tassativa esclusione di ogni tipo di aghifoglie. Unica deroga consentita è per le essenze messe a dimora nelle immediate vicinanze delle piscine entro il limite di ml 30,00.

I conduttori e i proprietari dei fondi agricoli posti in queste zone devono mantenere le siepi e la vegetazione naturale che dividono i campi o bordano strade e sentieri ed è fatto divieto di introdurre specie vegetali arboree estranee rispetto agli ecosistemi presenti nel territorio.

# **DESTINAZIONI D'USO**

Destinazioni d'uso prevalenti: U4/a, U4/b, U4/c, con le limitazioni di cui sopra – ammesse ESV, MSV

Destinazioni d'uso escluse: tutti gli usi urbani salvo i casi particolari di riutilizzo del patrimonio abbandonato e le destinazioni urbane già in atto disciplinate da apposita normativa.

NORME TECNICHE DI ATTUAZIONE		DATA EMISSIONE	AGGIORNAMENTO	FOGLIO
		Novembre 2008	Luglio 2011	121 di 188
CONSULENTE IN ECOLOGIA APPLICATA	CONSULENTE GEOLOGICO	CONSULENTE ACUSTICO	CONSULENTE SISTEMA AGRICOLO	CONSULENTE SETTORE COMMERCIALE
Dott. Gianluca Vicini	ENGEO srl – Dott. Carlo Caleffi	ECONORD srl	Dott. Nicola Balboni	AST&P
POLARIS - Studio Associato - Via Pietro Verri, 33 - 46100 Mantova - Tel. 0376.248808 - Fax 0376.248807 - e-mail: polaris@polarisstudioassociato.com				PROF. ING. UGO BERNINI

#### Art. 87. Edifici e/o complessi edilizi di interesse storico - culturale con destinazione prevalentemente agricola (EB)

Sono edifici e/o complessi edilizi di interesse storico - culturale con destinazione prevalentemente agricola (EB) gli edifici e/o complessi edilizi posti in zona agricola che presentano valori ed elementi di interesse storico-culturale da tutelare. Essi sono individuati negli elaborati grafici del Piano delle Regole e sono assoggettati a specifica disciplina particolareggiata. Per essi si rende opportuno il recupero del patrimonio edilizio esistente mediante interventi rivolti alla conservazione, al risanamento ed alla migliore utilizzazione del patrimonio stesso. Nelle specifiche schede urbanistiche sono indicate le modalità di intervento per ogni edificio e per i relativi spazi aperti di pertinenza ai sensi della L.R. 12/2005 e s.m.i. Gli interventi sul patrimonio edilizio devono avvenire nel rispetto delle prescrizioni contenute nelle specifiche schede urbanistiche allegate al "Quaderno dei criteri guida per la conservazione".

Agli edifici e/o complessi edilizi di interesse storico - culturale con destinazione prevalentemente agricola, si applicano in genere le norme previste per la Zona EA e, più restrittive, si applicano i criteri, le modalità di intervento e le norme della zona TsI; queste disposizioni prevalgono in caso di vincoli imposti dalle fasce di rispetto stradale.

In caso di demolizione e ricostruzione i volumi possono essere conservati anche se eccedenti rispetto all'indice di utilizzazione fondiario massimo.

Incremento di volume ammesso "una tantum". Fatto salvo gli interventi diversamente normati è ammesso, una sola volta, in deroga e a condizione che sia approvata dalla competente Commissione del Paesaggio, un aumento della volumetria pari a 10% del volume originario complessivo da registrare su apposito registro comunale oltreché sull'atto abilitativo.

Sono soggetti a Titolo Edilizio Convenzionato gli interventi di demolizione e ricostruzione, di aumento di volume e di nuova costruzione. Sono soggetti a Piano di Recupero gli ambititi specificamente individuati negli elaborati grafici

Sulle aree individuate per il rispetto di questi edifici non è consentito edificare, la loro capacità edificatoria può venire utilizzata a favore della rimanente superficie fondiaria.

Gli interventi sono da sottoporre all'esame della Commissione Paesaggio.

Per gli edifici costruiti antecedentemente all'anno 1920 si dovrà prevedere come massimo grado di intervento la ristrutturazione con particolare cautela.

Per gli edifici rurali di particolare pregio per l'architettura e valori paesistici, individuati nelle tavole del P.T.C. del Parco del Mincio, valgono le prescrizioni dell'art. 33 commi 14 e 15 delle N.T.A. dello stesso P.T.C. del Parco del Mincio.

Per gli edifici e i manufatti di interesse storico – culturale, individuati nelle tavole del P.T.C.P. del Parco del Mincio, valgono le prescrizioni dell'art. 33 commi 19 e 10, 11, 12 e 13 delle N.T.A. dello stesso P.T.C del Parco del Mincio.

# Art. 88. Tessuto di interesse storico, architettonico e/o ambientale esterno al centro abitato (TsE)

Appartengono al tessuto di interesse storico, architettonico e/o ambientale esterno al centro abitato edifici singoli, nuclei edilizi di interesse storico, architettonico, ambientale e culturale, nonché aree di pertinenza degli edifici stessi, esterni ai perimetri di centro abitato e sono come tali indicati negli elaborati grafici.

In essi si rende opportuno il recupero del patrimonio edilizio ed urbanistico esistente mediante interventi rivolti alla conservazione, al risanamento ed alla migliore utilizzazione del patrimonio stesso. Dette aree ed edifici sono assoggettati agli interventi definiti dalle presenti Norme.

Gli interventi sul patrimonio edilizio devono avvenire nel rispetto delle prescrizioni contenute nelle schede urbanistiche allegate del quaderno dei criteri guida per la conservazione..

È possibile sottoporre ogni singola zona a Piano di Recupero o Titolo Edilizio Convenzionato volti al recupero del patrimonio edilizio esistente e alla realizzazione di eventuali nuove costruzioni e/o ampliamenti da realizzarsi in armonia con la zona interessata; in questo caso potrà essere utilizzato un indice di utilizzazione fondiario di 0,6 mq/mq ed una superficie massima coperta pari al 40% della superficie fondiaria. L'intervento pianificatorio sarà convenzionato e subordinato alla corresponsione degli spazi per servizi relativi alle nuove volumetrie e destinazioni introdotte.

NORME TECNICHE DI ATTUAZIONE		DATA EMISSIONE	AGGIORNAMENTO	FOGLIO
		Novembre 2008	Luglio 2011	122 di 188
CONSULENTE IN ECOLOGIA APPLICATA	CONSULENTE GEOLOGICO	CONSULENTE ACUSTICO	CONSULENTE SISTEMA AGRICOLO	CONSULENTE SETTORE COMMERCIALE
Dott. Gianluca Vicini	ENGEO srl – Dott. Carlo Caleffi	ECONORD srl	Dott. Nicola Balboni	AST&P
POLARIS - Studio Associato - Via Pietro Verri, 33 - 46100 Mantova - Tel. 0376.248808 - Fax 0376.248807 - e-mail: polaris@polarisstudioassociato.com				PROF. ING. UGO BERNINI

# PARAMETRI EDILIZI ED URBANISTICI

Gli strumenti attuativi potranno prevedere seguenti indici massimi:

- Hmax = 3 piani + sottotetto;
- In caso di demolizione e ricostruzione i volumi possono essere conservati anche se eccedenti rispetto all'indice uf max purché vengano mantenute le quote orizzontali esistenti e/o di previsione;
- Rc: 50%;
- Cu: 0/M;
- ΔV (incremento di volumetria ammessa "una tantum") fatto salvo gli interventi diversamente normati è ammesso una sola volta, in deroga
  e a condizione che sia approvata dalla competente Commissione del Paesaggio, un aumento della volumetria pari a 5% del volume
  originario complessivo da registrare su apposito registro comunale oltreché sull'atto abilitativo;
- Sp: 60%

Negli edifici destinati in tutto o in parte a residenza (U1) è, inoltre, consentito il recupero a solo scopo residenziale del piano sottotetto esistente secondo il disposto di cui agli artt. 63 e ss. della L.R. 12/2005 e s.m.i.; per gli edifici e le aree sottoposte a specifico vincolo monumentale ex D.Lgs. 42/2004 (Codice dei beni culturali e del paesaggio) e s.m.i il recupero è ammesso previo parere della competente Sovrintendenza.

Sono soggetti a Titolo Edilizio Convenzionato gli interventi di demolizione e ricostruzione, di aumento di volume e di nuova costruzione. Sono soggetti a Piano di Recupero gli ambititi specificamente individuati negli elaborati grafici.

#### **DESTINAZIONE D'USO**

Destinazione d'uso prevalente: U1/1

Destinazioni escluse: MSV-, MSV±, MSV+, GSV, U2b, U2d, , U3b, U3c, U3d, U3e, U5d, U5e, U5f.

Gli usi agricoli in atto sono tutti ammissibili.

Per tali zone gli interventi devono garantirne la conservazione delle caratteristiche storiche, architettoniche e tipologiche e l'adeguamento alle esigenze funzionali moderne.

In queste zone le trasformazioni edilizie ed urbanistiche possono essere realizzate mediante intervento diretto e nel rispetto dei tipi di intervento prescritti nelle schede.

In tutti gli interventi è fatto obbligo per le parti esterne degli edifici e per quelle interne aventi caratteristiche architettoniche originali di utilizzare materiali tradizionali per murature, infissi, coperture, intonaci e tinteggiature.

Le attività ammesse dovranno essere compatibili ambientalmente con la residenza e non dovranno arrecare molestie ai residenti.

Per tutti i progetti nelle zone dei centri storici esterni ai centri abitatati è richiesta una documentazione dettagliata dello stato di fatto in scala 1: 50 costituita dal rilievo geometrico e dal rilievo materico.

La documentazione dello stato di fatto deve essere corredata da una adeguata documentazione fotografica; nel caso di richiesta di modifiche alle sagome degli edifici o alle facciate, la documentazione fotografica deve essere estesa ad un intorno adeguato, in modo da verificare la congruenza delle modifiche proposte con gli edifici e le aree adiacenti.

Gli interventi ammessi per le varie classi di tipologie di beni di seguito sinteticamente elencati sono quelli individuati e specificati nel quaderno dei criteri guida per la conservazione del tessuto di interesse storico, architettonico e/o ambientale:

- R0 Elementi di particolare interesse storico, artistico ed architettonico sottoposti a vincolo ai sensi:
  - dell'articolo n.136 del D.Lgs. n.42/2004 (ex legge n.1497/1939)
  - dell'articolo n.10 del D.Lgs. n.42/2004 (ex legge n.1089/1939)

NORME TECNICHE DI ATTUAZIONE			AGGIORNAMENTO Luglio 2011	<b>FOGLIO</b> 123 di 188
CONSULENTE IN ECOLOGIA APPLICATA	CONSULENTE GEOLOGICO	CONSULENTE ACUSTICO	CONSULENTE SISTEMA AGRICOLO	CONSULENTE SETTORE COMMERCIALE
Dott. Gianluca Vicini	ENGEO srl – Dott. Carlo Caleffi	ECONORD srl	Dott. Nicola Balboni	AST&P
POLARIS - Studio Associato - Via Pietro Verri, 33 - 46100 Mantova - Tel. 0376.248808 - Fax 0376.248807 - e-mail: polaris@polarisstudioassociato.com				PROF. ING. UGO BERNINI

- R1 Edifici costituenti sequenza architettonica di particolare pregio architettonico e/o ambientale
- R2 Edifici di interesse storico ambientale
- R3 Edifici di interesse storico insediativo
- R4 Edifici di interesse ambientale compromesso
- R5 Edifici privi di interesse
- R6 Edifici minori costituenti il nucleo interno di interesse secondario da assoggettare ad ulteriore indagine conoscitiva
- R7 Elementi architettonici e recinzioni di particolare pregio
- R8 Elementi architettonici e recinzioni privi di pregio e/o non coerenti con le caratteristiche del sito
- R9 Spazi liberi di uso privato
- R10 Parchi e/o boschi naturali
- Passaggio tipologico ambientale
- Elementi costituenti la sequenza architettonica
- Allineamento dei fronti e dei sedimi edilizi
- · Traccia delle mura storiche
- Zona vincolata a verde privato da conservare e/o valorizzare
- Zona a verde di valore ambientale
- Spazi per sistemi infrastrutturali urbani complessi

#### PRESCRIZIONI PROGETTUALI E AMBIENTALI

Nello specifico quaderno dei criteri guida per la conservazione del tessuto storico, architettonico e/o ambientale e nelle relative schede di sintesi delle categorie di analisi dell'intervento" sono definite le prescrizioni progettuali e ambientali generali e specifiche per gli edifici e gli spazi aperti pertinenziali nonché per i servizi pubblici.

Al fine di incentivare gli interventi di riqualificazione del tessuto di interesse storico, architettonico e/o ambientale (TsE) l'Amministrazione Comunale annualmente determinerà con specifico atto la riduzione degli oneri di urbanizzazione primaria e secondaria da applicare agli interventi sul sopraddetto tessuto, ove dovuti. Per il primo anno, in via sperimentale, a partire dalla data di approvazione del Piano del Governo del Territorio, è determinata una riduzione del 30%.

# Art. 89. Edifici e/o complessi edilizi con destinazione prevalentemente residenziale ed usi assimilabili e/o dismessi (EC1)

Per gli edifici e/o complessi edilizi con destinazione prevalentemente residenziale ed usi assimilabili e/o dismessi caratterizzati da destinazione d'uso residenziale (U1/1) o in disuso, non connessi con la conduzione del fondo, esistenti e censiti negli elaborati grafici o in possesso di Permesso di Costruire in sanatoria (D.P.R. 380/2001 e s.m.i.), valgono le seguenti norme:

- sono ammessi interventi di ordinaria e straordinaria manutenzione, restauro e risanamento conservativo, ristrutturazione, con un aumento "una-tantum" pari al 10% della superficie lorda di pavimento
- il progetto dovrà indicare con la massima precisione: area di pertinenza quotata, stato di fatto, stato modificato, documentazione fotografica, anche degli interni, accurata relazione tecnico-descrittiva della natura dell'intervento e delle metodologie esecutive.

Tali interventi sono oggetto di Titolo Edilizio oneroso convenzionato con monetizzazione delle eventuali aree per servizi.

Nel recupero degli edifici agricoli dismessi, soprattutto se articolati e/o complessi, è prevista una riduzione del 25% della monetizzazione delle aree per servizi se vengono individuate al massimo 3 unità abitative.

NORME TECNICHE DI ATTUAZIONE		DATA EMISSIONE Novembre 2008	AGGIORNAMENTO Luglio 2011	<b>FOGLIO</b> 124 di 188
CONSULENTE IN ECOLOGIA APPLICATA	CONSULENTE GEOLOGICO	CONSULENTE ACUSTICO	CONSULENTE SISTEMA AGRICOLO	CONSULENTE SETTORE COMMERCIALE
Dott. Gianluca Vicini	ENGEO srl – Dott. Carlo Caleffi	ECONORD srl	Dott. Nicola Balboni	AST&P
POLARIS - Studio Associato - Via	PROF. ING. UGO BERNINI			

Per i complessi agricoli più significativi e per le corti agricole complesse e dotate di superfetazioni e/o costruzioni non recuperabili e non tipiche del territorio si dovrà intervenire con il Piano di Recupero, al fine di presentare e approfondire studi e progetti di elevato livello qualitativo finalizzati a valorizzare i contenuti storico-ambientali del patrimonio edilizio rurale tipico.

Per gli interventi di ristrutturazione e/o ampliamento l'immobile deve avere i seguenti requisiti:

- essere dismesso dall'attività agricola da almeno 5 anni;
- dalla dismissione dell'attività essere rimasto inutilizzato oppure essere stato destinato a funzione residenziale/commerciale/terziaria;
- non essere vigente alcun contratto o rapporto di affitto rustico sulle strutture oggetto di intervento.

L'intervento di ristrutturazione dell'immobile rurale dovrà essere attuato senza alcun pregiudizio per il mantenimento o l'eventuale ripristino dell'attività agricola sulle aree non direttamente interessate dall'intervento.

Il proprietario e il soggetto attuatore dovranno sottoscrivere e trasmettere al Comune Atto d'Impegno ad accettare senza riserve le condizioni ambientali conseguenti alla condizione rurale circostante senza alcun pregiudizio per il mantenimento di tutte le attività agricole circostanti esistenti o di futura realizzazione compatibili con il P.G.T.

# **DESTINAZIONE D'USO**

Destinazione d'uso prevalente: U1/1

Destinazioni escluse: U2a, MSV-, MSV±, MSV+, GSV, U2b, U2d, U2f, U2g, U3, U5a, U5d

L'aumento della superficie lorda di pavimento (massimo ammissibile è pari a +10% di SLP "una tantum") verrà concesso una sola volta a tutti gli edifici legittimamente costruiti o che abbiano ottenuto Permesso di Costruire in sanatoria ai sensi del DPR. 06/06/2001 n° 380 e dovrà chiaramente essere trascritto sul Permesso di Costruire convenzionato e su un apposito registro comunale. La presente norma per quanto inerisce il possibile aumento della Slp ha una validità massima di 5 anni dalla data di approvazione delle presenti norme.

Ad ogni complesso funzionale di cui sopra deve essere asservita un'area di pertinenza di proprietà e/o in uso non inferiore a 10 volte la superficie coperta dei fabbricati. L'asservimento di un'area inferiore può essere concesso, per comprovati motivi funzionali, sentita la Commissione Paesaggio.

Per gli edifici esistenti in fascia di rispetto stradale, definito prospetto principale il fronte dell'edificio rivolto verso la strada, le sopraelevazioni sono ammesse mentre gli ampliamenti, e la costruzione di servizi o pertinenze è consentita sul prospetto opposto al prospetto principale oggetto del vincolo. Sono prescritti:

- la creazione di fasce tampone attraverso formazioni monofilare (siepi arbustive e filari), formazioni plurifilari (siepi composte sia da arbusti che da alberi e disposte su più file) e bande boscate;
- gli interventi di rinaturalizzazione delle fasce boscate esistenti;
- gli interventi di mitigazione ecologica oppure opere di recupero del paesaggio.

Tali interventi dovranno essere realizzati nel rispetto delle caratteristiche tipologiche dell'intero edificio sentito il parere della Commissione Paesaggio.

# Art. 90. Edifici e/o complessi edilizi di interesse storico culturale con destinazione prevalentemente residenziale ed usi assimilabili e/o dismessi (EC2)

Gli edifici e/o complessi edilizi di interesse storico culturale con destinazione prevalentemente residenziale ed usi assimilabili e/o dismessi sono censiti negli elaborati grafici o in possesso di Permesso di Costruire in sanatoria (D.P.R. 380/2001 e s.m.i.) ed agli stessi si applicano le norme già previste per le zone EB.

Nel recupero degli edifici agricoli dismessi, soprattutto se articolati e/o complessi, è prevista una riduzione del 25% della monetizzazione delle aree per servizi se vengono individuate al massimo 3 unità abitative.

NORME TECNICHE DI ATTUAZIONE		DATA EMISSIONE	AGGIORNAMENTO	FOGLIO
		Novembre 2008	Luglio 2011	125 di 188
CONSULENTE IN ECOLOGIA APPLICATA	CONSULENTE GEOLOGICO	CONSULENTE ACUSTICO	CONSULENTE SISTEMA AGRICOLO	CONSULENTE SETTORE COMMERCIALE
Dott. Gianluca Vicini	ENGEO srl – Dott. Carlo Caleffi	ECONORD srl	Dott. Nicola Balboni	AST&P
POLARIS - Studio Associato — Via Pietro Verri, 33 – 46100 Mantova – Tel. 0376.248808 – Fax 0376.248807 – e-mail: polaris@polarisstudioassociato.com				PROF. ING. UGO BERNINI

#### Art. 91. Edifici e/o complessi edilizi con destinazione prevalentemente produttiva e/o commerciale (ED)

Gli edifici e/o complessi edilizi che risultano avere destinazione prevalentemente produttiva e/o commerciale possono ospitare attività produttive in genere, attività commerciali limitatamente agli esercizi di vicinato (ESV) ed alle medie strutture di vendita di I livello (inferiori ai 400 mq, MSV-) in conformità al D. Lgs. 114/98 e s.m.i. e alla L.R. n°6 del 2/02/2010, di ristorazione e del tempo libero (U2c) e a servizi volti a funzioni pubbliche o d'uso pubblico (U5a, U5b); gli stessi risultano censiti negli elaborati grafici o hanno ottenuto il Permesso di Costruire in sanatoria ai sensi del DPR. 06/06/2001 n° 380 e s.m.i..

Sono escluse le seguenti destinazioni d'uso: U2a, MSV 2° e 3° livello (MSV±, MSV+), GSV, U2b, U2d, U2g, U5d.

Per gli interventi di ristrutturazione e/o ampliamento l'immobile deve avere i seguenti requisiti:

- essere dismesso dall'attività agricola da almeno 5 anni;
- dalla dismissione dell'attività essere rimasto inutilizzato oppure essere stato destinato a funzione residenziale/commerciale/terziaria;
- non essere vigente alcun contratto o rapporto di affitto rustico sulle strutture oggetto di intervento.

L'intervento di ristrutturazione dell'immobile rurale dovrà essere attuato senza alcun pregiudizio per il mantenimento o l'eventuale ripristino dell'attività agricola sulle aree non direttamente interessate dall'intervento.

Il proprietario e il soggetto attuatore dovranno sottoscrivere e trasmettere al Comune Atto d'Impegno ad accettare senza riserve le condizioni ambientali conseguenti alla condizione rurale circostante senza alcun pregiudizio per il mantenimento di tutte le attività agricole circostanti esistenti o di futura realizzazione compatibili con il Piano del Governo del Territorio.

Gli interventi sono oggetto di Titolo Edilizio oneroso Convenzionato con monetizzazione delle eventuali aree per servizi.

Nel recupero degli edifici agricoli dismessi, soprattutto se articolati e/o complessi, è prevista una riduzione del 25% della monetizzazione delle aree per servizi se vengono individuate al massimo 2 unità.

La presente norma, limitatamente al possibile aumento di SLP ha una validità di 5 anni dalla data di approvazione delle presenti norme.

Vi sono consentiti interventi di manutenzione ordinaria, manutenzione straordinaria, restauro e risanamento conservativo, demolizione e ricostruzione e ristrutturazione; sono inoltre consentiti interventi in ampliamento, all'interno dell'area di pertinenza, con un aumento "una tantum" in ragione del 10% della superficie lorda complessiva di pavimento, con esclusione della eventuale residenza annessa. Gli ampliamenti dovranno essere evidenziati e trascritti sul Permesso di Costruire convenzionato e su un apposito registro comunale.

L'ampliamento della superficie lorda di pavimento (max 10% di SLP) verrà concesso una sola volta a tutti gli edifici legittimamente costruiti o che abbiano ottenuto Permesso di Costruire in sanatoria ai sensi del DPR. 06/06/2001 n° 380 e s.m.i.;

Le distanze dai confini non possono essere inferiori a ml. 5,00; dalle strade provinciali e comunali dovranno essere osservate le distanze di cui al D.M. 01/04/68 n. 1404 e successive modifiche ed integrazioni, e dalle strade vicinali una distanza di ml. 10,00.

Non è ammessa la costruzione in confine se non per l'installazione di cabine elettriche, centrali termiche, pertinenze, magazzini (max ml 3,00, tettoie per l'accumulo dei materiali di risulta del ciclo produttivo che devono essere custoditi in appositi recipienti su piazzuole in conglomerato cementizio armato con muretti di contenimento onde evitare la dispersione nell'ambiente), a condizione che non pregiudichino i rapporti aeroilluminanti in eventuali edifici esistenti.

È richiesta la massima cura, in caso di ristrutturazione degli impianti, all'eliminazione di fumi, polveri ed esalazioni provenienti dai cicli lavorativi mediante installazione di apparecchiature idonee o applicazione delle Migliori Tecniche Disponibili.

I piazzali di sosta, parcheggio o per carico/scarico possono essere pavimentati con una Sp≥ 60% . Essi saranno dotati di rete fognaria atta a raccogliere le acque di lavaggio che verranno convogliate in vasche o al depuratore, secondo le necessità, prima della dispersione nell'ambiente.

Le altezze massime consentite sono:

- due piani fuori terra, max ml. 7,00 per la residenza;
- ml. 10,00 per gli edifici destinati all'attività, ad eccezione dei volumi tecnici quali silos, strutture portanti canalizzazioni, ecc.;
- ml. 3,00 per le attrezzature tecnologiche e le tettoie che possono essere costruite in confine.

NORME TECNICHE DI ATTUAZIONE		DATA EMISSIONE	AGGIORNAMENTO	FOGLIO
		Novembre 2008	Luglio 2011	126 di 188
CONSULENTE IN ECOLOGIA APPLICATA	CONSULENTE GEOLOGICO	CONSULENTE ACUSTICO	CONSULENTE SISTEMA AGRICOLO	CONSULENTE SETTORE COMMERCIALE
Dott. Gianluca Vicini	ENGEO srl – Dott. Carlo Caleffi	ECONORD srl	Dott. Nicola Balboni	AST&P
POLARIS - Studio Associato - Via Pietro Verri, 33 - 46100 Mantova - Tel. 0376.248808 - Fax 0376.248807 - e-mail: polaris@polarisstudioassociato.com				PROF. ING. UGO BERNINI

Per gli edifici esistenti in fascia di rispetto stradale, definito prospetto principale, il fronte dell'edificio rivolto verso la strada o il fiume, le sopraelevazioni sono ammesse mentre gli ampliamenti, e la costruzione di servizi o pertinenze è consentita sul prospetto opposto al prospetto principale del fabbricato esistente oggetto del vincolo. Sono prescritti:

- la creazione di fasce tampone attraverso formazioni monofilare (siepi arbustive e filari), formazioni plurifilari (siepi composte sia da arbusti che da alberi e disposte su più file) e bande boscate;
- gli interventi di rinaturalizzazione delle fasce boscate esistenti;
- gli interventi di mitigazione ecologica oppure opere di recupero del paesaggio.

Tali interventi dovranno essere realizzati nel rispetto delle caratteristiche tipologiche dell'intero edificio, sentito il parere della Commissione Paesaggio.

# Art. 92. Zona agricola vincolata a verde privato (EV)

Appartengono alla zona agricola vincolata a verde privato le aree che presentano una significativa dotazione arborea o vegetale, tale da renderne opportuna la conservazione e la salvaguardia. In tali aree deve essere prestata cura alla tutela sia della vegetazione spontanea che del paesaggio. Sono considerati tutelati come beni pubblici la vegetazione spontanea, gli alberi ad alto fusto, e gli eventuali corsi d'acqua limitrofi a tali aree.

Le trasformazioni realizzabili in tali ambienti devono essere finalizzate:

- alla tutela, conservazione e manutenzione della flora e del disegno complessivo;
- alla cura e manutenzione del patrimonio arboreo (ivi compresa la sostituzione programmata, autorizzata dalle autorità competenti);
- alla conservazione della unitarietà dell'area a parco e giardino con il patrimonio edificato di cui l'aera costituisce pertinenza; valorizzazione
  e fruizione turistica e del tempo libero.

Ogni richiesta di trasformazione deve essere corredata da un preciso rilievo della situazione esistente ed il progetto deve dimostrare esaurientemente che la trasformazione proposta non comporta alterazioni del patrimonio vegetale esistente.

L'abbattimento di alberi d'alto fusto di qualsiasi specie vegetale, è soggetto a richiesta di autorizzazione specifica che potrà essere rilasciata con la prescrizione della messa a dimora di nuove specie vegetali.

Ogni albero abbattuto, dovrà essere sostituito da altri di specie vegetale autoctona secondo le indicazioni dell' Ufficio Tecnico da mettere a dimora, per quanto possibile, in prossimità del preesistente.

Le nuove alberature dovranno essere disposte in modo da formare gruppi o filari e non elementi isolati in rapporto alle angolazioni di visuale.

È vietata l'introduzione di specie vegetali arboree estranee rispetto agli ecosistemi presenti nel territorio.

In tali aree scoperte e a giardini e parchi da conservare è ammessa la realizzazione di soli elementi architettonici, costruzioni aperte di carattere decorativo quali fontane, pergolati, portici, piscine ecc., e locali di ricovero attrezzi di superficie non superiore a mq 15, purché realizzati nel rispetto dell'ambiente naturale e delle principali essenze arboree esistenti. Le alberature di alto fusto eventualmente esistenti devono essere conservate, o, in caso di ammaloramento, sostituite con altre di tipo analogo.

Gli eventuali edifici presenti potranno essere ristrutturati, con un incremento "una tantum" del 10% della SIp, da realizzare comunque nel rispetto e nella salvaguardia rigorosa della vegetazione esistente.

Tali zone possono comprendere anche zone arborate aventi carattere paesaggistico-ambientali vincolate ai sensi della D.Lgs 42/04 (ex D.Lgs 490/99) e per le quali si applicano, oltre a quanto disposto dal presente articolo, le tutele di legge.

Vi è ammessa:

- la creazione di fasce tampone attraverso formazioni monofilare (siepi arbustive e filari), formazioni plurifilari (siepi composte sia da arbusti che da alberi e disposte su più file) e bande boscate;
- la formazione di impianti arborei per la produzione di biomassa;
- l'impianto di boschi soprattutto nelle aree di compensazione reliquate della A22 e/o della proposta di Autostrada Regionale Mantova Cremona – A21 -;

NORME TECNICHE DI ATTUAZIONE		DATA EMISSIONE	AGGIORNAMENTO	FOGLIO
		Novembre 2008	Luglio 2011	127 di 188
CONSULENTE IN ECOLOGIA APPLICATA	CONSULENTE GEOLOGICO	CONSULENTE ACUSTICO	CONSULENTE SISTEMA AGRICOLO	CONSULENTE SETTORE COMMERCIALE
Dott. Gianluca Vicini	ENGEO srl – Dott. Carlo Caleffi	ECONORD srl	Dott. Nicola Balboni	AST&P
POLARIS - Studio Associato - Via Pietro Verri, 33 - 46100 Mantova - Tel. 0376.248808 - Fax 0376.248807 - e-mail: polaris@polarisstudioassociato.com				PROF. ING. UGO BERNINI

- gli interventi di rinaturalizzazione delle fasce boscate esistenti;
- interventi per la tutela e la valorizzazione della funzione irrigua e regolatrice del sistema idrico dai canali esistenti e dal sistema di distribuzione delle acque sotteso;
- interventi di compensazione ecologica oppure opere di recupero del paesaggio.

Saranno comunque ammesse le specie comprese nella lista contenuta nell'allegato H del P.T.C. del "Parco del Mincio".

Ogni intervento in tale zona sarà sottoposto al parere della Commissione Paesaggio.

#### Art. 93. Zona agricola a verde di rispetto di mura e/o edifici vincolati (EVr)

Appartengono alla zona agricola a verde di rispetto di mura e/o edifici vincolati le seguenti aree:

- aree agricole prevalentemente sistemate a verde finalizzate a garantire una qualificata e corretta libera percezione, salvaguardia
  territoriale ed inserimento ambientale di monumenti, elementi, edifici, mura e/o reperti storico-archeologici esistenti e vincolati, di
  interesse sia comunale che sovracomunale. Tali aree di rispetto hanno la finalità di salvaguardare il rapporto spaziale/percettivo tra il bene
  e l'intorno, evitando, ove opportuno, che nuove edificazioni alterino il contesto territoriale in cui tali elementi e/o beni monumentali si
  inseriscono;
- aree agricole che presentano una significativa dotazione arborea e/o vegetale tale da renderne opportuna la conservazione e salvaguardia.

In tali aree deve essere prestata cura alla tutela del paesaggio e della vegetazione spontanea. Sono tutelati come beni pubblici, sia le vedute del paesaggio che la vegetazione spontanea, gli alberi ad alto fusto e gli eventuali corsi d'acqua limitrofi.

Le trasformazioni realizzabili in tali ambienti devono essere finalizzate:

- alla tutela, conservazione e valorizzazione di un qualificato inserimento ambientale e percettivo di monumenti, elementi, edifici, mura e/o reperti storico-archeologici esistenti e vincolati, di interesse sia comunale che sovracomunale;
- alla tutela, conservazione e manutenzione della flora e della percezione del disegno complessivo dell'ambiente tutelato;
- alla cura e manutenzione del patrimonio arboreo (ivi compresa la sostituzione programmata, autorizzata dalle autorità competenti);
- alla conservazione della unitarietà dell'area quale spazio di salvaguardia paesaggistica del patrimonio edificato; valorizzazione e fruizione turistica e del tempo libero.

In queste zone non sono ammesse nuove costruzioni, ma vi possono essere ammessi esclusivamente interventi e opere di arredo urbano complementari alla destinazione agricola.

In tali aree scoperte a giardini e/o parchi è ammessa, in conformità all'art. 6, la realizzazione di soli elementi architettonici, costruzioni aperte di carattere decorativo quali elementi funzionali e strategici per valorizzare e rendere maggiormente fruibili i beni tutelati, purché realizzati nel rispetto dell'ambiente naturale e degli elementi antropici di valenza storico-culturale. Le alberature di alto fusto eventualmente esistenti devono essere conservate, o, in caso di ammaloramento, sostituite con altre di tipo analogo, se non interferenti con il bene da salvaguardare.

Tali zone possono comprendere anche zone arborate aventi carattere paesaggistico-ambientali vincolate ai sensi della D.Lgs 42/04 (ex D.Lgs 490/99) e per le quali si applicano, oltre a quanto disposto dal presente articolo, le tutele di legge.

Ogni richiesta di trasformazione deve essere corredata da un preciso rilievo della situazione esistente ed il progetto deve dimostrare esaurientemente che la trasformazione proposta non comporta alterazioni del patrimonio percettivo e del patrimonio vegetale esistente.

L'abbattimento di alberi d'alto fusto di qualsiasi specie vegetale, è soggetto a richiesta di autorizzazione specifica che potrà essere rilasciata con la prescrizione della messa a dimora di nuove specie vegetali.

Ogni albero abbattuto, dovrà essere sostituito da altri di specie vegetale autoctona secondo le indicazioni dell' Ufficio Tecnico da mettere a dimora, per quanto possibile, in prossimità del preesistente.

Le nuove alberature dovranno essere disposte in modo da formare gruppi o filari e non elementi isolati in rapporto alle angolazioni di visuale del bene da valorizzare.

È vietata l'introduzione di specie vegetali arboree estranee rispetto agli ecosistemi presenti nel territorio.

NORME TECNICHE DI ATTUAZIONE				<b>FOGLIO</b> 128 di 188
CONSULENTE IN ECOLOGIA APPLICATA	CONSULENTE GEOLOGICO	CONSULENTE ACUSTICO	CONSULENTE SISTEMA AGRICOLO	CONSULENTE SETTORE COMMERCIALE
Dott. Gianluca Vicini	ENGEO srl – Dott. Carlo Caleffi	ECONORD srl	Dott. Nicola Balboni	AST&P
POLARIS - Studio Associato - Via Pietro Verri, 33 - 46100 Mantova - Tel. 0376.248808 - Fax 0376.248807 - e-mail: polaris@polarisstudioassociato.com				PROF. ING. UGO BERNINI

#### MODALITÀ DI ATTUAZIONE

È inibito qualsiasi intervento di nuova costruzione mentre per il patrimonio edilizio esistente è ammesso l'intervento edilizio di demolizione, se motivato ambientalmente e previo assenso della Commissione Paesaggio, per gli edifici privi di valore storico-culturale ed in cattive e/o pessime condizioni statico-igieniche.

È prescritta l'adozione di soluzioni progettuali che rispettino e valorizzino l'ambiente agricolo di frangia e la ricerca di una particolare attenzione all'impatto paesaggistico creato dall'intervento sia nei confronti del contesto urbano che nei confronti del contesto agricolo limitrofo.

I progetti dovranno pertanto essere corredati da una relazione che metta in evidenza gli accorgimenti adottati per ottemperare ai disposti di quanto sopra indicato ed elaborati grafici e fotografici atti ad evidenziare nel migliore dei modi la situazione preesistente dell'intorno in cui si colloca il progetto e simulazioni atte ad evidenziare l'effetto percettivo sul contesto circostante.

#### PARAMETRI EDILIZI ED URBANISTICI

Gli eventuali edifici presenti potranno essere ristrutturati, con un incremento "una tantum" del 10% della SIp, da realizzare comunque nel rispetto e nella salvaguardia rigorosa della tutela vedutistica e paesaggistica oltreché della vegetazione esistente.

#### Art. 94. Zona agricola a forte specificità (ZTA)

Il perimetro della zona agricola a forte specificità individua le aree con destinazione agricola interessate da Piani Attuativi approvati prima dell'entrata in vigore a tutti gli effetti delle presenti Norme, che ricomprendono edifici ed aree pertinenziali con destinazione rurale e non in cui viene promosso il recupero e la valorizzazione del patrimonio edilizio esistente delle campagne mantovane.

Sono inoltre ricompresi nel perimetro della zona agricola a forte specificità quegli ambiti agricoli appositamente individuati negli elaborati grafici del Piano delle Regole che, per la particolare complessità o rilevanza del patrimonio edilizio esistente, o per la posizione geografica di particolare pregio o criticità, necessitano di una programmazione finalizzata sempre e comunque al recupero ed alla valorizzazione del contesto agricolo che coinvolga e coordini l'azione amministrativa di tutti gli Enti preposti alla tutela e salvaguardia del patrimonio rurale. L'attuazione di tali sinergie avviene mediante una pianificazione attuativa di iniziativa pubblica e/o privata o Titolo Edilizio Convenzionato in grado di cogliere gli obiettivi strategici generali dell'Amministrazione Comunale ed anche degli altri Enti territorialmente competenti.

Gli interventi nei vari ambiti dovranno rispettare le indicazioni, prescrizioni e modalità indicate nelle singole schede urbanistiche allegate nell'elaborato specifico "B.4 - Quaderno delle zone di trasformazione a forte specificità - Individuazione e criteri di attuazione" parte integrante delle presenti norme.

Le destinazioni d'uso sono quelle indicate nella pianificazione attuativa vigente o quelle indicate nella relativa scheda urbanistica contenuta nell'elaborato "B.4 - Quaderno delle zone di trasformazione a forte specificità - Individuazione e criteri di attuazione".

Nelle zone di cui al presente articolo son previsti interventi diretti nel rispetto delle prescrizioni dettate dalla Convenzione vigente del Piano Attuativo in essere. Sono consentiti interventi sul patrimonio edilizio esistente di manutenzione ordinaria e straordinaria, ristrutturazione edilizia e interventi di nuova costruzione.

Tali strumenti potranno essere modificati secondo le procedure di legge e le presenti norme su iniziativa dei privati interessati o dall'Amministrazione Comunale.

I Piani Attuativi previsti nel precedente strumento urbanistico per i quali sia già stata approvata la proposta di piano, nonché quelli per cui sia stata stipulata la relativa convenzione urbanistica e per i quali non si sia ancora adempiuto ai relativi obblighi o siano scaduti i termini di legge, e comunque per tutti i piani attuativi vigenti, possono continuare ad applicarsi le norme e le disposizioni stabilite con l'atto di approvazione e/o nella relativa convenzione fino alla definitiva chiusura degli stessi. È comunque ammessa la predisposizione di una variante al piano attuativo per assumere i disposti del presente P.G.T. con riferimento alle norme generali per gli ambiti di trasformazione.

Gli insediamenti di nuova edificazione da realizzare in tali zone dovranno essere conformi al Piano Attuativo vigente e dovranno rispettare gli indici Ut - Uf - Hmax - Rc in esso contenuti congiuntamente alle prescrizioni specifiche del comparto identificato negli elaborati della strumentazione urbanistica del Documento di Piano, del Piano delle Regole e della pianificazione esecutiva ed agli eventuali obiettivi riportati nella scheda urbanistica.

Tutti gli interventi saranno assoggettati alla valutazione della Commissione Paesaggio.

NORME TECNICHE DI ATTILAZIONE		DATA EMISSIONE	AGGIORNAMENTO	FOGLIO
		Novembre 2008	Luglio 2011	129 di 188
CONSULENTE IN ECOLOGIA APPLICATA	CONSULENTE GEOLOGICO	CONSULENTE ACUSTICO	CONSULENTE SISTEMA AGRICOLO	CONSULENTE SETTORE COMMERCIALE
Dott. Gianluca Vicini	ENGEO srl – Dott. Carlo Caleffi	ECONORD srl	Dott. Nicola Balboni	AST&P
POLARIS - Studio Associato - Via Pietro Verri, 33 - 46100 Mantova - Tel. 0376.248808 - Fax 0376.248807 - e-mail: polaris@polarisstudioassociato.com				PROF. ING. UGO BERNINI

#### Art. 95. Interventi di recupero del paesaggio

Allo scopo di restituire alla campagna lombarda il suo carattere paesaggistico tradizionale che con la graduale trasformazione delle colture si é andato via via alterando, si pone come condizione connessa al rilascio dei permessi per trasformazioni edilizie o urbanistiche nelle zone agricole, che il richiedente si assuma l'onere della piantumazione di strutture vegetali diffuse sul territorio in passato caratterizzanti il territorio agricolo.

Detti interventi di recupero del paesaggio sono soggetti a progettazione ambientale di dettaglio che comprenda la localizzazione, le specie da impiegare, le modalità di impianto e gli interventi di manutenzione previsti.

Devono essere realizzate con specie autoctone quali farnie, olmi, aceri campestri, pioppi bianchi, pioppi neri, platani, salici, noci nostrani, gelsi, carpini bianchi, frassini, tigli, o le altre essenze individuate negli elenchi del Parco dell'Oglio e del Parco del Mincio. Esse dovranno assumere di norma la forma di filari arborei o di siepi miste arboree arbustive ed essere localizzate lungo le strade, le capezzagne, i confini di proprietà, i corsi d'acqua in genere, preferibilmente in prosecuzione o collegamento di una siepe o filare già esistente; sono anche ammesse fasce e macchie alberate, naturalistiche e spontanee.

In linea con le indicazioni del <u>Manuale Naturalistico della Regione Lombardia</u> per il miglioramento ambientale del territorio rurale valgono le seguenti definizioni:

- **Filare arboreo**: si considera filare una formazione vegetale ad andamento lineare e regolare, generalmente a fila semplice o doppia, composta da specie arboree governate ad alto fusto e/o a ceduo semplice, comprendente almeno 15 individui ogni 100 metri. I filari possono avere una disposizione in file semplici, in alcuni casi monospecifiche e in altri di composizione polispecifica, con interasse tra una pianta e la successiva non superiore a 7 metri circa, in modo da raggiungere il numero minimo di 15 piante su 100 metri.
- Siepe: si considera siepe una struttura vegetale plurispecifica ad andamento lineare, con distanze di impianto irregolari, preferibilmente disposta su più file, con uno sviluppo verticale pluristratificato legato alla compresenza di specie erbacee, arbustive ed arboree appartenenti al contesto floristico e vegetazionale della zona. La larghezza della siepe, considerata la proiezione ortogonale della chioma a maturità, deve essere superiore a 2,5 metri ed inferiore a 10-15 metri. Le siepi di nuova costituzione possono essere formate con esemplari di varie specie distribuiti in andamenti lineari con distanze fra le piante variabili da 1 a 2 metri, in modo da raggiungere il numero minimo di 50 piante su 100 metri; è necessaria la compresenza di almeno 4 specie diverse. La larghezza minima dell'impianto alla base è di m 0,60 e la fascia da destinare alla siepe (intesa come mantenuta libera dalle coltivazioni agrarie) dovrà essere larga almeno di 2.5 metri.
- Fasce o macchie alberate: si considera fascia o macchia alberata una struttura vegetale plurispecifica ad andamento lineare continuo o discontinuo o di forma varia, con sesto di impianto irregolare e con sviluppo verticale pluristratificato legato alla compresenza di specie erbacee, arbustive ed arboree appartenenti al contesto floristico e vegetazionale della zona. La struttura vegetale deve avere una larghezza di misura inferiore a 25 metri qualora si tratti di fascia boscata, e di superficie inferiore a 2000 m2 nel caso di macchia e non essere considerata bosco ai sensi della vigente normativa forestale (I.r. aprile 1976, n.8 e succ. modifiche).

Per i dettagli si fa rinvio al Manuale Naturalistico della Regione Lombardia, allegato al PSR 2000-2006.

Sono sempre ammesse le modalità di realizzazione delle strutture vegetali (filari, siepi, macchie fasce e boschi) previste dai Piani di Sviluppo Rurale della Regione Lombardia successivi a quello citato e, nel caso ci si avvalga delle sovvenzioni economiche programmate dal PSR, tali modalità sono prevalenti rispetto alle precedenti.

L'entità delle piantumazioni verrà commisurata alle opere per le quali il richiedente presenta istanza alla Amministrazione comunale nella misura espressa dalla seguente tabella, differenziata per zona e intervento.

Le modalità di esecuzione di dette piantumazioni, la loro ubicazione e le modalità di manutenzione finalizzate ad un sicuro attecchimento (irrigazione, sfalci dell'erba infestante, tutoraggio e protezione del fusto) saranno oggetto di studio con tavola e relazione allegate al progetto edilizio. La messa a dimora dovrà avvenire entro 12 mesi dal ritiro del permesso di costruire ed entro i successivi 6 mesi dovranno essere sostituite le piante non attecchite; in seguito dovrà essere curato il mantenimento degli impianti. Alla richiesta di agibilità deve essere data evidenza, tramite fotografie, degli interventi adottati e dello stato vegetativo delle piante messe a dimora.

Nel caso di motivata ed evidente impossibilità di messa a dimora della piantumazione, soprattutto per la compatibilità stagionale rispetto ai tempi di esecuzione dell'intervento, potrà essere concessa una proroga dei termini dal Responsabile del Servizio, previa valutazione favorevole della richiesta e deposito di idonea fidejussione pari al valore complessivo dell'intervento e dei primi sette anni di gestione.

NORME TECNICHE DI ATTIJAZIONE			AGGIORNAMENTO Luglio 2011	<b>FOGLIO</b> 130 di 188
CONSULENTE IN ECOLOGIA APPLICATA	CONSULENTE GEOLOGICO	CONSULENTE ACUSTICO	CONSULENTE SISTEMA AGRICOLO	CONSULENTE SETTORE COMMERCIALE
Dott. Gianluca Vicini	ENGEO srl – Dott. Carlo Caleffi	ECONORD srl	Dott. Nicola Balboni	AST&P
POLARIS - Studio Associato - via	PROF. ING. UGO BERNINI			

**N.B.** La seguente tabella viene proposta in via sperimentale a valere anche quale primo criterio per lo sviluppo sostenibile programmato dal comparto zootecnico. Essa potrà essere aggiornata ogni due anni con delibera di Giunta. Gli interventi A, B, C sono da intendere alternativi e non cumulativi.

# INTERVENTI DI RECUPERO DEL PAESAGGIO

		E1 - EA Eb - TsE	Ec1 - Ec2 - Ed	E8	E9 - E10	E2a - E2b - E3 E4 - E5 - E6 - E7
		(mq)	(mq)	(mq)	(mq)	(mq)
INTERVENTI DI NUOVA COSTRUZIONE	A = una pianta in filare su mq di SIp	15	5	15	10	20
	B = un ml di siepe su mq di Slp	15	5	15	10	20
	C = un mq di macchie o fascia alberata su mq di Slp	10	2,5	10	7,5	15
INTERVENTI U BENI ESISTEN	A = una pianta in filare su mq di SIp	30	5	30	20	40
	B = un ml di siepe su mq di Slp	30	5	30	20	40
	C = un mq di macchie o fascia alberata su mq di Slp	20	2,5	20	15	30
NUOVA AZIENDA AGRICOLA	A = una pianta in filare su mq di Slp	20	5	20	10	30
	B = un ml di siepe su mq di Slp	20	5	20	10	30
	C = un mq di macchie o fascia alberata su mq di Slp	10	2,5	10	5	20

NORME TECNICHE DI ATTILAZIONE		DATA EMISSIONE	AGGIORNAMENTO	FOGLIO
		Novembre 2008	Luglio 2011	131 di 188
CONSULENTE IN ECOLOGIA APPLICATA	CONSULENTE GEOLOGICO	CONSULENTE ACUSTICO	CONSULENTE SISTEMA AGRICOLO	CONSULENTE SETTORE COMMERCIALE
Dott. Gianluca Vicini	ENGEO srl – Dott. Carlo Caleffi	ECONORD srl	Dott. Nicola Balboni	AST&P
POLARIS - Studio Associato - Via	PROF. ING. UGO BERNINI			

# Titolo IV - Aree speciali

# Art. 96. Aree non soggette a trasformazione urbanistica (ZNT)

Sono aree non soggette a trasformazione urbanistica le superfici dei fiumi, gli specchi d'acqua, le zone umide di alta valenza naturalistica, nonché le eventuali ulteriori aree specificamente rappresentate nelle planimetrie del Piano delle Regole.

Tali aree sono sottratte a qualunque forma di utilizzazione che comporti una modifica urbanisticamente e fisicamente significativa rispetto allo stato di fatto.

#### Art. 97. Zone soggette a servitù militari

In queste zone si applicano le disposizioni e le prescrizioni previste dall'Autorità militare.

#### Art. 98. Centri di telefonia in sede fissa

I centri di telefonia in sede fissa sono disciplinati dalla legge regionale n°6/2006.

Tale centri sono assimilabili agli esercizi di vicinato e pertanto sono soggetti alla disciplina generale di tali attività commerciali. In particolare per quanto riguarda la dotazione di parcheggi non è ammessa in alcun modo la monetizzazione, fatti salvi i centri già esistenti.

L'apertura di nuovi centri di telefonia è ammessa, nel rispetto delle prescrizioni di cui al comma precedente, nella misura di un centro ogni 1.500 abitanti insediati e purchè sia rispettata la distanza reciproca di m 2.000.

L'attività non dovrà creare disturbo al vicinato. I relativi locali dovranno rispondere ai criteri di sorvegliabilità fissati dalla legge vigente per i pubblici esercizi di somministrazione.

# Art. 99. Prescrizioni specifiche per la localizzazione di stazioni radio-base per la telefonia mobile, telecomunicazioni, televisione e connessioni multimediali

Fermo restando le disposizioni a tutela dei beni ambientali e culturali contenute nel D.Lgs 42/04, nonché le disposizioni a tutela delle servitù militari di cui alla legge 24 dicembre 1976, n. 898 e fatto comunque salvo quanto previsto dai piani nazionali di assegnazione delle frequenze televisive e di radiodiffusione sonora, nonché i limiti di esposizione di cui alla Legge 36/2001 e successive normative di attuazione ed ai sensi dell'art. 4 della legge regionale 11/2001 e successive modifiche ed integrazioni, vengono individuate le aree nelle quali è consentita l'installazione degli impianti per le telecomunicazioni e la radiotelevisione.

Ai sensi e per gli effetti della D.G.R. 11/12/2001 n.7/7351 attuativa della L.R. 11/05/2001 n.11 il territorio comunale viene suddiviso nelle seguenti aree:

- Area 1 : coincide con la perimetrazione del centro urbanizzato come delimitato dal P.G.T.;
- Area 2 : tutta la parte di territorio comunale non ricompresa nell'Area 1.

Sono definite <u>aree di particolare tutela</u> le aree comprese entro il limite di m.100,00 dal perimetro della proprietà di asili, scuole, ospedali, case di cura, residenze per anziani e simili.

Ferma restando la suddivisione del territorio nelle aree di cui sopra, gli impianti di cui al titolo non possono essere installati nelle aree di particolare tutela e nelle zone destinate all'agricoltura a particolare tutela ambientale, nè all'interno delle fasce di rispetto dei fiumi e delle acque pubbliche sottoposte a tutela ambientale.

Si definiscono poi i seguenti criteri localizzativi comunali:

- sono da evitare installazioni che contrastino con i fattori di pregio ambientale e paesaggistico attribuibili al sistema della aree verdi
  pubbliche e di uso pubblico;
- è da tenere debitamente in considerazione la distanza delle infrastrutture dalle aree destinate alla funzione abitativa, al fine di garantire la tutela della salute dei cittadini;

NORME TECNICHE DI ATTIJAZIONE		DATA EMISSIONE	AGGIORNAMENTO	FOGLIO
		Novembre 2008	Luglio 2011	132 di 188
CONSULENTE IN ECOLOGIA APPLICATA	CONSULENTE GEOLOGICO	CONSULENTE ACUSTICO	CONSULENTE SISTEMA AGRICOLO	CONSULENTE SETTORE COMMERCIALE
Dott. Gianluca Vicini	ENGEO srl – Dott. Carlo Caleffi	ECONORD srl	Dott. Nicola Balboni	AST&P
POLARIS - Studio Associato - Via	PROF. ING. UGO BERNINI			

- sono da evitare installazioni che contrastino con il decoro urbano ed edilizio;
- sono da tenere in debita considerazione i fattori di adeguata copertura del territorio comunale dei diversi sistemi di telecomunicazione e radiocomunicazione:
- sono definite come zone non compatibili o fortemente sconsigliate, le aree interne ai centri abitati destinate alla residenza e/o a servizi di uso pubblico.

L'installazione degli impianti di cui al titolo dovrà avvenire in base alla procedura autorizzativa prevista dal D.lgs. 4 Settembre 2002 n.198.

## Art. 100. Criteri per l'edificazione di rustici costituenti accessori alla residenza

Per quanto attiene l'edificazione di rustici accessori alla residenza, si prescrive quanto segue:

- la destinazione d'uso non potrà mai essere diversa da quella di locale accessorio alla residenza quale ricovero attrezzi da giardino, legnaia, gioco, e non potrà mai essere abitabile o agibile per qualsiasi attività;
- la costruzione non può in alcun modo essere fissata al suolo e dovrà avere pertanto caratteristiche assolute di precarietà;
- la costruzione non può in alcun modo creare limitazioni all'edificazione del lotto sul quale insiste;
- l'edificazione è ammessa anche a meno di ml 5,00 dai confini;
- l'edificazione verso il fronte strada è soggetta alle norme per le costruzioni in genere;
- è vietato lo stillicidio di tali elementi verso fondi non di proprietà;
- non dovrà avere aperture verso i confini e verso il fronte strada;
- la costruzione non può in alcun modo pregiudicare il Rapporto Aereoilluminante di locali già esistenti o già concessionati;
- l'ampiezza massima, valutata a sedime, non dovrà mai superare la superficie lorda di pavimento di mq 15,00;
- l'altezza massima, in qualsiasi punto, non potrà mai superare ml 2,50 e l'altezza media interna non dovrà mai superare ml 2,40;
- l'accesso verso l'interno non dovrà mai essere superiore a ml 1,20;
- il materiale costruttivo ammesso è il legno, in qualsiasi essenza, di colore naturale oppure l'acciaio se qualificato architettonicamente; la copertura potrà essere costituita da coppi in materiale fittile o da tegole canadesi;
- le limitazioni previste nei confronti dei fondi limitrofi non di proprietà, sono soggette a deroga mediante apposita convenzione registrata da stipularsi tra le parti;
- per le costruzioni in essere non autorizzate è prevista la demolizione o l'adeguamento alle presenti norme;
- sono ammesse sanatorie purché conformi alle disposizioni previste dalle presenti norme.

NORME TECNICHE DI ATTUAZIONE		DATA EMISSIONE	AGGIORNAMENTO	FOGLIO
		Novembre 2008	Luglio 2011	133 di 188
CONSULENTE IN ECOLOGIA APPLICATA	CONSULENTE GEOLOGICO	CONSULENTE ACUSTICO	CONSULENTE SISTEMA AGRICOLO	CONSULENTE SETTORE COMMERCIALE
Dott. Gianluca Vicini ENGEO srl – Dott. Carlo Caleffi		ECONORD srl	Dott. Nicola Balboni	AST&P
POLARIS - Studio Associato - Via Pietro Verri, 33 - 46100 Mantova - Tel. 0376.248808 - Fax 0376.248807 - e-mail: polaris@polarisstudioassociato.com			PROF. ING. UGO BERNINI	

#### **FASCE DI RISPETTO**

## Art. 101. Fasce di rispetto del sistema infrastrutturale e della fascia di salvaguardia diretta delle infrastrutture di progetto per la mobilità

La fascia di rispetto del sistema infrastrutturale esistente e la fascia di salvaguardia diretta delle infrastrutture di progetto per la mobilità comprendono le aree poste a protezione delle opere infrastrutturali esistenti e delle previsioni progettuali. Esse hanno effetto di vincolo conformativo della proprietà a norma dell'art. 18 comma 2b e dell'art. 19 commi 3, 4 e 5 della L.R. 12/2005 e s.m.i.

Tali fasce sono normate dal codice della strada, dal Regolamento di esecuzione ed attuazione, dalla DGR 27/09/2006 n°8/3219, L.R. n°7 del 24/04/2006 e dagli artt. 56, 57 e 65 degli indirizzi normativi del Piano Territoriale di Coordinamento Provinciale.

La dimensione e il posizionamento della fascia di rispetto e/o salvaguardia sono individuate negli elaborati del Piano. Per l'Autostrada Regionale Cremona – Mantova tale individuazione fa riferimento agli estremi progettuali indicati nel Piano Territoriale Regionale, comunque prevalenti in caso di difformità con la cartografia del P.G.T.

In conformità all'art. 56 degli I.N. del Piano Territoriale di Coordinamento Provinciale le infrastrutture stradali sono classificate secondo il seguente assetto strategico:

- R.N. Rete Autostradale avente funzioni di mobilità nazionale (A22 A15 Tibre A21 Mantova/Cremona)
- R.R. Rete della viabilità di livello regionale (S.S. 12 ex S.S. 236 ex S.S. 10 ex S.S. 343 ex S.S. 62 ex S.S. 249 ex S.S. 413 ex S.S. 482 asse interurbano tangenziale Nord)
- R.P. Rete della viabilità di livello provinciale (ex S.S. 420 ex S.S. 496) (Strade Provinciali S.P.):
  - R.P.1 Strade extraurbane di collegamento tra il livello precedente e tra altre polarità provinciali.
  - R.P.2 Strade extraurbane di collegamento tra il livello precedente e tra gli altri nodi comunali.
- R.C. Rete della viabilità di livello locale strade extraurbane di collegamento locale (Strade Comunali S.C.)

In conformità all'art. 2 del vigente Codice della Strada (D. Lgs. 285/92 s.m.i.), le strade del territorio comunale sono classificate come segue:

- A Autostrade;
- B Strade extraurbane principali;
- C Strade extraurbane secondarie;
- D Strade urbane di scorrimento;
- E Strade urbane di quartiere;
- F Strade locali;
- F.bis Itinerari ciclopedonali.

Le fasce di rispetto per ciascuna tipologia di strada sono individuate conformemente agli artt. 26, 27 e 28 del D.P.R. 16/12/1992, n°495 (Regolamento di esecuzione e di attuazione del nuovo codice della strada) e s.m.i.:

•	Strada tipo A (A22, A15 Tibre, A21 Mantova-Cremona)	60 m;
•	Strada tipo B (Asse interurbano e tangenziale Nord)	40 m;
•	Strada tipo C (S.S. 12, tutte le ex S.S. e le S.P.)	30 m;
•	Strada tipo F (Strade locali - tutte le S.C.)	20 m;
•	Strada tipo F (Strade vicinali)	10 m.

Per le strade di tipo E) ed F) comprese all'interno del centro abitato, come individuato con deliberazione di Giunta Comunale di cui art. 4, D.P.R. 495/92, non si prevedono fasce di rispetto ai fini della sicurezza della circolazione.

Le fasce di rispetto sono gravate da limitazioni alla realizzazione, da parte dei proprietari, di costruzioni, recinzioni, piantagioni, depositi e simili ai sensi del Codice della Strada e del Regolamento e s.m.i.

NORME TECNICHE DI ATTUAZIONE			AGGIORNAMENTO Luglio 2011	<b>FOGLIO</b> 134 di 188
CONSULENTE IN ECOLOGIA APPLICATA	CONSULENTE GEOLOGICO	CONSULENTE ACUSTICO	CONSULENTE SISTEMA AGRICOLO	CONSULENTE SETTORE COMMERCIALE
Dott. Gianluca Vicini ENGEO srl – Dott. Carlo Caleffi		ECONORD srl	Dott. Nicola Balboni	AST&P
POLARIS - Studio Associato — Via Pietro Verri, 33 – 46100 Mantova – Tel. 0376.248808 – Fax 0376.248807 – e-mail: polaris@polarisstudioassociato.com				PROF. ING. UGO BERNINI

Le fasce di rispetto stradale sono destinate alla tutela delle attuali infrastrutture, alla realizzazione di nuove strade, all'ampliamento di strade esistenti, alla realizzazione di percorsi pedonali e di piste ciclabili e per il traffico veicolare in genere, alla sistemazione a verde e alla conservazione della diversità biologica e vegetale, alla rimodellazione del suolo a fini paesaggistici e ambientali con la conservazione degli scoli e alla realizzazione di barriere antirumore.

Nelle fasce di rispetto stradale è ammessa la realizzazione di:

- piste ciclo-pedonali;
- parcheggi pubblici con relative piste di accesso;
- impianti tecnici di servizi pubblici (cabine di trasformazione etc.);
- a titolo precario, ai sensi della L.R. nº6 del 02/02/2010, capo IV, e per una profondità non superiore a 50m rispetto alla sede stradale, attività di servizio per gli automezzi, anche integrate con altre strutture come bar, ristoranti, strutture ricettive e rivendita di giornali e tabacchi;
- impianti di telefonia mobile.

Per le aree soggette a Piani Attuativi, l'individuazione delle strade rimane vincolata alle previsioni del Piano Attuativo stesso ed al suo regime autorizzativo. L'attuazione delle opere di urbanizzazione è subordinata all'individuazione e alla realizzazione di adeguate soluzioni per l'accesso in sicurezza al singolo comparto preventivamente validate e approvate dalla Provincia di Mantova che assicuri la coerenza con gli standard prestazionali previsti per le strade della categoria interessata.

Sulle Tayole del Piano del Governo del Territorio sono individuate:

- fasce di rispetto all'esterno della proposta di delimitazione del centro abitato ai sensi del D. Lgs. 285/92 e s.m.i. nonché quelle all'interno dello stesso che risultino significative e in difformità con la norma generale che determina le distanze da rispettare all'interno dei centri abitati:
- aree per la costruzione di nuove infrastrutture, strade o per l'ampliamento di strade all'interno ed all'esterno del centro abitato;
- fascia di salvaguardia diretta per la costruzione di infrastrutture di progetto di interesse generale
- classificazione delle strade ai sensi della normativa vigente
- infrastrutture con particolari cautele funzionali, ambientali, sottoposte a particolari cautele di progettazione e realizzazione.
- infrastrutture con elevate cautele funzionali, ambientali, per i trasporti, sottoposte a elevate cautele di progettazione e realizzazione.
- infrastrutture storiche con specifiche cautele.

Il Comune entro 24 mesi dall'approvazione del Piano Governo del Territorio si doterà dei seguenti specifici piani di settore:

- · Progetto direttore dei percorsi ciclopedonali;
- Progetto direttore delle reti e sottoservizi tecnologici;
- Piano della pubblicità e della segnaletica stradale.

L'attuazione della trasformazione è subordinata all'individuazione e alla realizzazione di adeguate soluzioni per l'accesso in sicurezza al singolo comparto preventivamente validate e approvate dalla Provincia di Mantova che assicuri la coerenza con gli standard prestazionali previsti per le strade della suddetta categoria "R2".

Gli edifici eventualmente esistenti all'interno delle fasce di rispetto possono essere oggetto solo di interventi di ordinaria e straordinaria manutenzione, nonché di ristrutturazione edilizia senza possibilità di integrale demolizione e ricostruzione.

Sono altresì ammessi sopralzi, ampliamenti laterali degli edifici esistenti che insistono in tutto o in parte al limite della fascia di rispetto purché non oltrepassino la linea parallela all'asse stradale che giace sul fronte anteriore prossimo alla strada e purché non siano situati in prossimità di curve e di incroci e comunque non creino particolari situazioni di pericolo.

NORME TECNICHE DI ATTUAZIONE				<b>FOGLIO</b> 135 di 188
CONSULENTE IN ECOLOGIA APPLICATA	CONSULENTE GEOLOGICO	CONSULENTE ACUSTICO	CONSULENTE SISTEMA AGRICOLO	CONSULENTE SETTORE COMMERCIALE
Dott. Gianluca Vicini ENGEO srl – Dott. Carlo Caleffi		ECONORD srl	Dott. Nicola Balboni	AST&P
POLARIS - Studio Associato — Via Pietro Verri, 33 – 46100 Mantova – Tel. 0376.248808 – Fax 0376.248807 – e-mail: polaris@polarisstudioassociato.com				PROF. ING. UGO BERNINI

Le fasce di rispetto sono prioritariamente destinate alla realizzazione di opere di mitigazione e di compensazione ecologica, e vanno di norma mantenute a verde e idoneamente piantumate. Le recinzioni devono essere realizzate in modo da non compromettere la visibilità e la sicurezza del traffico.

I vincoli e le limitazioni di cui sopra derivano da leggi o decreti approvati a livello provinciale, regionale o nazionale e pertanto risultano automaticamente modificati allorquando vengano modificate le leggi ed i decreti che li hanno istituiti; in questo caso alle porzioni non più vincolate si applicano le norme e destinazioni previste dal Piano dello Regole per le aree di cui le porzioni stesse fanno parte.

Tutti gli interventi di riqualificazione e di nuova realizzazione di opere stradali dovranno essere sviluppati sulla base di progetti di elevata qualità redatti da tecnici abilitati, nel rispetto ed in conformità all'Allegato 4 della DGR del 27/09/2006 n° 8/3219, alla DGR n°8/8837 del 30/12/2008, alla DGR n°8/8579 del 3/12/2008, e al D.D.G. n°8/4517 del 07/05/2007. Tali interventi dovranno essere sottoposti a specifico parere vincolante della Commissione del Paesaggio competente e nel rispetto dei seguenti criteri:

- definizione particolareggiata delle caratteristiche geometriche, materiche e funzionali;
- percorsi ciclopedonali;
- opere di regolamentazione degli accessi e degli attraversamenti;
- definizione dei livelli prestazionali conformi alle gerarchie funzionali;
- definizione delle opere accessorie e di arredo stradale;
- opportune opere di compensazione e mitigazione.

Specificamente le opere stradali riconosciute dal Piano, con particolari cautele ambientali e/o urbane mediante apposita zonizzazione, dovranno contenere un particolareggiato ed approfondito studio di compatibilità secondo criteri concordati con l'Amministrazione Comunale.

Ferme restando le limitazioni delle fasce di rispetto, ove il piano preveda la sovrapposizione delle zone destinate a fasce di rispetto stradale con altra zona di piano, quest'ultima è per intero computabile ai fini edificatori.

### AUTOSTRADA REGIONALE "CREMONA - MANTOVA"

Il Piano individua, con specifica simbologia, la delimitazione della fascia di salvaguardia dell'Autostrada Regionale "Cremona-Mantova", obiettivo prioritario per il sistema della mobilità di interesse regionale e sovraregionale del P.T.R. ai sensi dell'art. 20 comma 3.2 del P.T.R. stesso.

La fascia di salvaguardia dell'infrastruttura autostradale (Progetto preliminare e Progetto definitivo) è assoggettata a specifico vincolo urbanistico secondo i disposti dell'art. 19 commi 3 e 4 della L.R. n. 9 del 04.05.2001 e s.m.i. e dell'Allegato 1 della D.G.R. VIII/8579 del 03.12.2008 oltrechè ai disposti normativi nazionali, regionali e provinciali di cui al presente articolo.

L'Autostrada Cremona - Mantova e le opere compensative connesse dovranno essere realizzate in osservanza del D.D.G. n. 4517 del 07.05.2007 e della D.G.R. n. 8837 del 30.12.2008 in merito alla compatibilità dell'opera rispetto al sistema agricolo e con l'inserimento di idonee misure di mitigazione e compensazione ambientale.

### PERCORSI CICLABILI E DI FRUIZIONE PAESAGGISTICA

I percorsi lenti e di fruizione paesaggistica sono percorsi esistenti o da realizzare generalmente localizzati lungo percorsi e/o sedi stradali arginali storiche che consentono di collegare edifici o luoghi caratterizzanti il territorio comunale; tra questi ricadono anche i percorsi ciclopedonali individuati dal PTCP di Mantova e rappresentati nella cartografia del Piano del Governo del Territorio.

Il Piano delle Regole persegue le seguenti finalità:

- realizzazione ad attivazione degli itinerari ciclopedonali del P.T.C.P. della Provincia di Mantova;
- valorizzazione turistica/ambientale del territorio;
- valorizzazione delle bellezze del paesaggio.

NORME TECNICHE DI ATTUAZIONE		DATA EMISSIONE	AGGIORNAMENTO	FOGLIO
		Novembre 2008	Luglio 2011	136 di 188
CONSULENTE IN ECOLOGIA APPLICATA	CONSULENTE GEOLOGICO	CONSULENTE ACUSTICO	CONSULENTE SISTEMA AGRICOLO	CONSULENTE SETTORE COMMERCIALE
Dott. Gianluca Vicini ENGEO srl – Dott. Carlo Caleffi		ECONORD srl	Dott. Nicola Balboni	AST&P
POLARIS - Studio Associato - Via Pietro Verri, 33 - 46100 Mantova - Tel. 0376.248808 - Fax 0376.248807 - e-mail: polaris@polarisstudioassociato.com			PROF. ING. UGO BERNINI	

Lungo i percorsi del P.T.C.P. fatti propri dal Piano del Governo del Territorio, in caso di nuove costruzioni o ristrutturazioni con demolizione e ricostruzione, le aree per la realizzazione di piste ciclopedonali laterali alla strada dovranno essere cedute o asservite all'uso pubblico quale opera compensativa.

Per la promozione della mobilità e del turismo sostenibile, sia all'interno dei nuovi interventi sia lungo la viabilità esistente che sulle stradi arginali, demaniali e consorziali, si stabilisce:

- ove possibile, e comunque nel caso di realizzazione di nuovi tratti di strada negli aggregati urbani, la viabilità ciclopedonale dovrà essere separata e protetta rispetto quella carraia;
- le piste ciclabili di collegamento tra le frazioni e il capoluogo dovranno essere realizzate nelle fasce di rispetto della viabilità esistente o utilizzando tratti di viabilità pubblica minore o dovranno essere previste all'interno delle fasce di rispetto o in adiacenza ad eventuali nuovi tratti di viabilità sovracomunale e realizzate, contestualmente ad essi, in modo compatibile agli interventi di inserimento ambientale;
- le piste ciclabili di fruizione ambientale dovranno essere previste sulle strade arginali o comunque lungo i percorsi esistenti dei fiumi o dei canali;
- nelle aree interne al Parco del Mincio e per quelle interessate dal progetto Leader Plus i progetti per la viabilità ciclopedonale saranno concordati con il Consorzio del Parco del Mincio.

## Art. 102. Fascia di salvaguardia indiretta delle infrastrutture di progetto per la mobilità

Le fasce di salvaguardia indiretta delle infrastrutture di progetto per la mobilità comprendono i corridoi di salvaguardia infrastrutturale delle previsioni progettuali con efficacia localizzativa differita. Tali fasce sono normate ai sensi degli artt. 56, 57 e 65 degli Indirizzi Normativi del Piano Territoriale e Coordinamento Provinciale.

I corridoi di salvaguardia infrastrutturale indiretti sono porzioni di territorio, la cui destinazione è prevista dallo strumento urbanistico comunale all'atto dell'approvazione del P.T.C.P., non interessabili da previsioni di nuovi insediamenti, nelle quali, in attesa della approvazione del progetto preliminare del tracciato stradale previsto, pur senza configurare vincoli di inedificabilità assoluta, vi sono prescritte le seguenti particolari limitazioni e condizioni agli interventi edilizi ammissibili:

- per i corridoi ricadenti in ambiti agricoli, pur essendovi consentiti interventi di potenziamento dei centri aziendali agricoli preesistenti, è
  vietata la formazione di nuovi centri aziendali;
- per tutti i corridoi, i nuovi edifici dovranno essere realizzati ad una distanza dall'asse del corridoio infrastrutturale non inferiore a quella degli edifici preesistenti.
- per gli edifici esistenti, sono consentiti interventi di ristrutturazione, ampliamento e potenziamento mediante nuova costruzione secondo le condizioni espresse dalle norme di zona, a condizione che l'ampliamento o il potenziamento siano realizzati dalla parte opposta rispetto all'asse del corridoio infrastrutturale.

Le fasce di salvaguardia indiretta delle infrastrutture di progetto per la mobilità sono dimensionate in conformità all'art. 56 degli Indirizzi Normativi del PTCP ed ai sensi dell'art. 102 bis della L.R. 12/05 e s.m.i. con le ampiezze minime di seguito riportate per ogni lato dall'asse stradale di Progetto:

•	Rete autostradale di livello Nazionale R.N≥ 250 m
•	Rete viabilità livello Regionale R.R≥ 60 m
•	Rete viabilità livello Provinciale
	- R.P.1≥50 m
	- R.P.2≥ 40 m
•	Rete viabilità livello Locale S.P./ S.C. principali≥ 30 m
•	Rete viabilità livello Locale S.C. secondarie≥ 20 m

Le fasce di salvaguardia indiretta sopracitate sono computabili nel calcolo della capacità edificatoria delle aree di cui fanno parte secondo le destinazioni e gli indici delle aree stesse.

NORME TECNICHE DI ATTIJAZIONE		DATA EMISSIONE Novembre 2008	AGGIORNAMENTO Luglio 2011	<b>FOGLIO</b> 137 di 188
CONSULENTE IN ECOLOGIA APPLICATA	CONSULENTE GEOLOGICO	CONSULENTE ACUSTICO	CONSULENTE SISTEMA AGRICOLO	CONSULENTE SETTORE COMMERCIALE
Dott. Gianluca Vicini ENGEO srl – Dott. Carlo Caleffi		ECONORD srl	Dott. Nicola Balboni	AST&P
POLARIS - Studio Associato - Via Pietro Verri, 33 - 46100 Mantova - Tel. 0376.248808 - Fax 0376.248807 - e-mail: polaris@polarisstudioassociato.com				PROF. ING. UGO BERNINI

Nell'ipotesi di indicazione sulle tavole del Piano del Governo del Territorio di proposte di nuovi tracciati viabilistici non ancora supportati da analisi, documenti e studi di fattibilità, progetti preliminari, la fascia di salvaguardia indiretta è quella grafica, direttamente rappresentata sugli elaborati progettuali se non sono specificamente individuate sulle tavole ulteriori opportune e particolari misure di salvaguardia.

Con la finalità di valorizzare il territorio e le caratteristiche dei luoghi il Piano potrà esplicitare puntuali e specifiche indicazioni e/o prescrizioni normative in conformità alle indicazioni normative contenute nella DGR n°8/8837 del 30/12/2008, nella DGR n°8/8579 del 03/12/2008 e nel D.D.G. n°8/4517 del 07/05/2007.

Tutti gli interventi di riqualificazione e di nuova realizzazione di opere stradali dovranno essere sviluppati sulla base di progetti di elevata qualità redatti da tecnici abilitati da sottoporre a specifico parere vincolante della Commissione del Paesaggio competente e nel rispetto dei seguenti criteri:

- definizione particolareggiata delle caratteristiche geometriche, materiche e funzionali;
- · percorsi ciclopedonali;
- opere di regolamentazione degli accessi e degli attraversamenti;
- definizione dei livelli prestazionali conformi alle gerarchie funzionali;
- definizione delle opere accessorie e di arredo stradale;
- opportune opere di compensazione e mitigazione.

Le opere stradali riconosciute dal Piano, con particolari cautele ambientali e/o urbane mediante apposita zonizzazione, dovranno contenere un particolareggiato ed approfondito studio di compatibilità secondo criteri concordati con l'Amministrazione Comunale.

Ferme restando le limitazioni delle fasce di rispetto, ove il piano preveda la sovrapposizione delle zone destinate a fasce di rispetto stradale con altra zona di piano, quest'ultima è per intero computabile ai fini edificatori.

Nelle zone di rispetto stradale è ammessa la realizzazione delle opere previste dall'art. 7 della Circolare del Ministero LL.PP. n. 5980 del 30/12/1970 e della L.R. n°6 del 2/02/2010 capo IV; sono ammesse stazioni di servizio con impianti di distribuzione dei carburanti, e potranno occupare uno spazio retrostante per una profondità non superabile di 50 m rispetto alla sede stradale.

I vincoli di cui al presente articolo derivano da leggi o decreti approvati a livello provinciale, regionale o nazionale, e risultano automaticamente modificati quando vengono modificate le leggi ed i decreti che li hanno istituiti; in questo caso alle porzioni non più vincolate si applicano le norme e le destinazioni previste dal P.d.R. per le aree di cui le porzioni stesse fanno parte.

## Art. 103. Infrastrutture soggette a particolare cautela

Il Piano di Governo del Territorio individua sulla cartografia tratti di viabilità soggetti a particolari cautele suddividendoli come segue:

- Infrastrutture con particolari cautele funzionali e ambientali (I1)
- Infrastrutture con elevate cautele funzionali e ambientali (I2)
- Infrastrutture storiche con specifiche cautele (I3)

Tali tratti di viabilità dovranno essere assoggettati a particolari e specifiche cautele funzionali, ambientali e paesistiche mediante la presentazione di specifica relazione tecnica.

Gli interventi di riqualificazione e di nuova realizzazione delle opere stradali dovranno essere sviluppati mediante progetti di elevata qualità e attenzione tecnica, ambientale e storico-culturale, al fine di rispettare il quadro normativo regionale sottoesposto:

- D.D.G. n. 4517 del 07.05.2007
- D.G.R. n. 8837 del 30.12.2008
- D.G.R. n. 8579 del 03.12.2008

Per i tratti di viabilità storica e panoramica, così come definiti dal Piano Territoriale Paesaggistico Regionale, valgono gli obiettivi e le prescrizione dell'art. 20 degli indirizzi normativi del P.T.P.R. stesso.

NORME TECNICHE DI ATTUAZIONE		DATA EMISSIONE	AGGIORNAMENTO	FOGLIO
		Novembre 2008	Luglio 2011	138 di 188
CONSULENTE IN ECOLOGIA APPLICATA	CONSULENTE GEOLOGICO	CONSULENTE ACUSTICO	CONSULENTE SISTEMA AGRICOLO	CONSULENTE SETTORE COMMERCIALE
Dott. Gianluca Vicini ENGEO srl – Dott. Carlo Caleffi		ECONORD srl	Dott. Nicola Balboni	AST&P
POLARIS - Studio Associato — Via Pietro Verri, 33 – 46100 Mantova – Tel. 0376.248808 – Fax 0376.248807 – e-mail: polaris@polarisstudioassociato.com			PROF. ING. UGO BERNINI	

CITTÀ DI CURTATONE

**PIANO DELLE REGOLE** 

Lungo la viabilità storica di scorrimento, al fine di preservare la lettura del tracciato e del paesaggio circostante, si prescrive di sottoporre ogni progetto alla Commissione del Paesaggio.

La viabilità dei nuclei storici dovrà attenersi ai criteri normativi e progettuali delle "Zone 30".

## Art. 104. Stazioni di servizio e/o aree per impianti connessi alla viabilità

Il Documento di Piano ed il Piano delle Regole individuano, nelle specifiche planimetrie, le aree destinate a tale scopo confermando quelle esistenti alla data di adozione del Piano di Governo del Territorio, in quanto non presentano profili di incompatibilità previsti dalla normativa vigente.

Sul territorio comunale, le nuove stazioni di servizio, ai sensi della L.R. n. 6 del 02.02.2010, sono state collocate in specifici tratti opportunamente individuati dalle fasce di rispetto stradale per una profondità ammessa non superiore a 50 mt, oltre a quelle appositamente individuate e rappresentate con specifico simbolo o campitura denominati "Stazioni di servizio e/o aree per impianti connessi alla viabilità"

Sul territorio comunale i nuovi impianti di distribuzione di carburante possono essere collocati nelle zone ZTE. È inoltre consentito ubicare nuovi impianti di distribuzione carburanti nelle zone E, a condizione che siano ad uso privato ed esclusivo della ditta richiedente. Nelle zone sopra citate, tutelate dal P.T.C. del Parco del Mincio, escluse le zone classificate aree naturali protette, sono ammessi nuovi impianti di distribuzione eroganti il prodotto metano e il prodotto GPL, o uno solo dei due prodotti, fatte salve le dovute salvaguardie paesaggistiche e ove la localizzazione non comprometta, a parere dell'Ente gestore del parco, rilevanti e documentati aspetti naturalistici.

Il Comune può autorizzare l'installazione di nuovi impianti su aree di sua proprietà, da individuare con apposito atto la cui assegnazione è effettuata mediante le procedure di evidenza pubblica.

In ogni caso non sono ammessi nuovi impianti di distribuzione di carburante e non è ammessa la ristrutturazione tramite demolizione e ricostruzione e/o l'ampliamento di quelli esistenti nelle aree comprese nei seguenti ambiti territoriali:

- ambiti sottoposti a vincoli ambientali ovvero monumentali comunque denominati, fatta salva la specifica disciplina prevista per gli ambiti vincolati dal P.T.C. del Parco del Mincio;
- · ambiti ad alta sensibilità paesaggistica;

L'installazione di NUOVI distributori di carburante ad uso pubblico o la ricollocazione degli esistenti è comunque esclusa nei seguenti casi:

- all'interno del centro abitato;
- in tutti i tratti stradali in cui, indipendentemente dal fatto che la circolazione avvenga in un senso o nei due sensi di marcia, l'effettuazione del rifornimento di carburante comporti l'arresto di un flusso di traffico sulla sede stradale o la deviazione dalla propria linea di movimento:
- fuori dai centri abitati in corrispondenza di biforcazione di strade ad uso pubblico (Incroci ad Y) e ubicati sulla cuspide degli stessi con accessi su più strade pubbliche;
- fuori dai centri abitati all'interno di curve aventi raggio minore o uguale di 100 metri;
- fuori dai centri abitati a distanza non regolamentare da incroci o accessi di rilevante importanza per i quali non sia possibile l'adeguamento
  ai fini viabili a causa della presenza di costruzioni esistenti (semprechè in regola con le norme edilizie) o impedimenti naturali quali corsi
  d'acqua, ecc.

L'ammissibilità della localizzazione dei distributori di carburanti ad uso pubblico implica anche, laddove espressamente previsto dalla legge, quella delle attività complementari ad esse direttamente connesse.

I distributori di carburante ad uso privato all'interno delle attività produttive sono ammessi nelle aree economiche produttive, consolidate e di trasformazione, purché ricorrano tutte le condizioni di sicurezza previste dalle leggi vigenti.

È comunque fatto salvo il rispetto delle norme autorizzative di natura diversa da quella urbanistica, ed in particolar modo di quelle del Regolamento Regionale n° 2 del 13.05.2002 e s.m.i., della L.R. n. 6 del 02.02.2010 e della D.G.R. n. 8/9590 del 11.06.2009.

Nelle aree in cui è ammessa la presenza di distributori di carburante ad uso pubblico è consentita anche la presenza delle attività complementari previste dalla leggi vigenti:

NORME TECNICHE DI ATTI IAZIONE		DATA EMISSIONE	AGGIORNAMENTO	FOGLIO
		Novembre 2008	Luglio 2011	139 di 188
CONSULENTE IN ECOLOGIA APPLICATA	CONSULENTE GEOLOGICO	CONSULENTE ACUSTICO	CONSULENTE SISTEMA AGRICOLO	CONSULENTE SETTORE COMMERCIALE
Dott. Gianluca Vicini ENGEO srl – Dott. Carlo Caleffi		ECONORD srl	Dott. Nicola Balboni	AST&P
POLARIS - Studio Associato — Via Pietro Verri, 33 – 46100 Mantova – Tel. 0376.248808 – Fax 0376.248807 – e-mail: polaris@polarisstudioassociato.com				PROF. ING. UGO BERNINI

• attività di servizio per gli automezzi anche integrate con altre strutture come bar, ristoranti, strutture ricettive, rivendita giornali e tabacchi;

- esercizio di vicinato (ESV);
- medie strutture di vendita di 1° livello (MSV-)

#### CRITERI, REQUISITI E CARATTERISTICHE DELLE AREE OVE SONO PREVISTE LE STAZIONI DI SERVIZIO PER LA DISTRIBUZIONE DEL CARBURANTE

In attuazione a quanto previsto dal Decreto Legislativo 11 febbraio 1998, n.32 e della L.R. n. 6 del 02.02.2010 devono essere stabiliti i principi ed i criteri essenziali al fine di consentire la realizzazione della rete di distribuzione e la semplificazione del procedimento di autorizzazione di nuovi impianti stradali su aree private, prevedendo altresì i requisiti e le caratteristiche delle aree.

Inoltre deve essere prevista la possibilità di insediamento di impianti con altre attività produttive, commerciali e di servizio, individuando le destinazioni d'uso all'interno delle zone comprese nelle fasce di rispetto stradale, nel rispetto delle norme relative alla tutela dei beni culturali, paesaggistici e ambientali, della salute, della sicurezza e della viabilità e compatibilmente con le norme di indirizzo programmatico stabilite dalla Regione.

I nuovi impianti o gli ampliamenti dovranno rispettare i seguenti criteri:

- dimensione minima dell'area asservita alla realizzazione dell'impianto Sf ≥ 2.000 mq;
- ricerca di qualificazione della fascia di interazione ambientale con l'area agricola;
- fascia di bordo a verde privato con una idonea schermatura arborea di essenze autoctone con tipologia V3\_00 e V3\_08 (Vedi elaborato "H.3 Quaderno degli ambiti di trasformazione Individuazione e criteri di attuazione" Filtro paesistico di progetto), tesa a valorizzare lo stato dei luoghi e qualificare la valenza paesaggistico-ambientale, avente un'estensione minima maggiore del 20% della Sf;
- l'intervento dovrà essere caratterizzato da una progettazione innovativa, qualificata e di elevato valore percettivo e sostenibile. Non
  saranno approvati progetti che ripetano le tipologie correnti dequalificate, anonime e sempre uguali con tettoia rettangolare a fascia
  differenziate esclusivamente per il logo e per il colore aziendale. Dovranno rappresentare elementi qualificanti del servizio infrastrutturale
  in rapporto con il paesaggio al pari delle tipologie post-belliche (Stazione Agip, etc.);
- l'intervento è subordinato alla presentazione dello studio di inserimento paesaggistico da assoggettare al parere ambientale della Commissione Paesaggio del Comune;
- intervento da attuare con Titolo Edilizio Convenzionato;
- per quanto riguarda gli aspetti geologici ed idrogeologici, si evidenzia la prescrizione di effettuazione di studi geologici ed idrogeologici di dettaglio (D.M. 11.03.1988);
- l'intervento dovrà garantire che almeno la metà della superficie posta in trasformazione rimanga permeabile.

I nuovi impianti dovranno disporre dei seguenti servizi minimi accessori:

- un fabbricato a servizio dell'utenza avente una superficie minima di 50 mq dotato di servizi igienici per uso pubblico;
- spazi riservati al parcheggio per almeno quattro posti auto;
- una o più isole di distribuzione dei carburanti, adeguatamente coperte da innovative e qualificate pensiline;
- l'erogazione di almeno due prodotti;
- apparecchiature per il self-service pre-pagamento e per il pagamento posticipato;
- almeno un servizio all'automezzo (controllo aria acqua, lubrificazione, autolavaggio, etc.);
- impianti integrati con attività commerciali di servizio all'utente (somministrazione di alimenti e bevande, ristoro, bar, rivendita quotidiani
  e periodici, rivendita di tabacchi, lotteria ed altre attività simili, etc.) con superficie adeguata; le suddette attività commerciali devono
  essere dotate di posti auto per una superficie non inferiore al 50% di quella di vendita;
- l'impianto dovrà essere costituito da più apparecchi erogatori di carburante collegati ai relativi serbatoi con le relative attrezzature ed accessori in conformità ai requisiti minimi stabiliti dalla Regione per le diverse tipologie d'impianto (metano, GPL, gasoli e benzina);

NORME TECNICHE DI ATTI IAZIONE		DATA EMISSIONE	AGGIORNAMENTO	FOGLIO
		Novembre 2008	Luglio 2011	140 di 188
CONSULENTE IN ECOLOGIA APPLICATA	CONSULENTE GEOLOGICO	CONSULENTE ACUSTICO	CONSULENTE SISTEMA AGRICOLO	CONSULENTE SETTORE COMMERCIALE
Dott. Gianluca Vicini ENGEO srl – Dott. Carlo Caleffi		ECONORD srl	Dott. Nicola Balboni	AST&P
POLARIS - Studio Associato — Via Pietro Verri, 33 – 46100 Mantova – Tel. 0376.248808 – Fax 0376.248807 – e-mail: polaris@polarisstudioassociato.com			PROF. ING. UGO BERNINI	

• le costruzioni attinenti dovranno comprendere locali relativi all'attività di ristoro e commerciale, autoriparazione veicoli, alloggio per il gestore ed autolavaggio;

 l'eventuale alloggio del custode potrà essere realizzato al primo piano ed avere una SIp massima di 200 mq; a questo dovranno essere garantiti i requisiti acustici passivi conformi alla categoria A del D.P.C.M. 05.12.1997 dimostrata da relazione progettuale sul fono isolamento dell'abitazione.

#### **IMPIANTI ESISTENTI**

Sono confermati gli impianti esistenti alle condizioni del rispetto della conformità alle prescrizioni fiscali ed a quelle concernenti la sicurezza sanitaria, ambientale e stradale, alle disposizioni di beni storici e artistici nonché alle norme di indirizzo della Regione Lombardia. Gli interventi ammessi consistono nell'ordinaria e straordinaria manutenzione, ristrutturazione e ampliamento.

## PARAMETRI EDILIZI ED URANISTICI

- Uf = 0.50 mq/mq
- Hmax = 2 piani ≤ 10,00 m;
- Rc = 50%
- Cu = M;
- Sp = 35%

#### **NORME PUNTUALI**

- in tali zone non sono ammesse altre destinazioni d'uso. Fino alla realizzazione degli impianti i terreni possono essere sfruttati ai fini agricoli;
- nelle nuove realizzazioni e negli interventi di ristrutturazione degli insediamenti esistenti dovranno essere previste adeguate schermature a verde nelle parti dei lotti prospicienti il tessuto residenziale e l'area agricola;
- Sono da includere nel calcolo dell'indice di utilizzazione fondiaria tutte le strutture e manufatti da realizzarsi fuori terra, compresa la proiezione a terra delle pensiline. L'intervento di nuova costruzione e/o di ampliamento comporta sempre aumento di peso insediativo assimilato alla destinazione commerciale ed è assoggettato a richiesta di Titolo Edilizio Convenzionato;
- tali impianti devono essere posti in posizione tale da non recare disturbo per la circolazione veicolare e pedonale, e da non costituire elemento pregiudizievole per la tutela del territorio.

## PREMIALITÀ VOLUMETRICHE E QUALITATIVE

Premialità volumetriche e qualitative a favore di impianti, ad uso pubblico, di distribuzione di carburanti per autotrazione in esercizio, o nuovi che aggiungano le seguenti tipologie di servizio:

- carburanti a basso impatto ambientale o colonnine per alimentazione di veicoli elettrici;
- servizi accessori all'utente, con particolare riguardo a somministrazione di alimenti e bevande, manutenzione veicoli e officina;
- alimentazione energetica dell'impianto tramite sistemi che utilizzino fonti di energia rinnovabile, quali gli impianti fotovoltaici.

Di seguito vengono descritti gli indicatori di premialità. Gli indici volumetrici ordinariamente previsti, sono incrementabili, in ragione delle seguenti fattispecie fra loro cumulabili fino al limite massimo del 50%+15% = 65%:

- installazione di distributori di gas metano per autotrazione (10%);
- installazione di distributori di GPL per autotrazione (10%);

NORME TECNICHE DI ATTUAZIONE		DATA EMISSIONE	AGGIORNAMENTO	FOGLIO
		Novembre 2008	Luglio 2011	141 di 188
CONSULENTE IN ECOLOGIA APPLICATA	CONSULENTE GEOLOGICO	CONSULENTE ACUSTICO	CONSULENTE SISTEMA AGRICOLO	CONSULENTE SETTORE COMMERCIALE
Dott. Gianluca Vicini ENGEO srl – Dott. Carlo Caleffi		ECONORD srl	Dott. Nicola Balboni	AST&P
POLARIS - Studio Associato — Via Pietro Verri, 33 – 46100 Mantova – Tel. 0376.248808 – Fax 0376.248807 – e-mail: polaris@polarisstudioassociato.com			PROF. ING. UGO BERNINI	

• realizzazione di parcheggi ad uso pubblico nel centro abitato, fino al raggiungimento dello standard richiesto per gli impianti di uguali dimensioni e caratteristiche secondo l'attuale normativa (5%);

- adozione di misure ed impianti di risparmio energetico (10% qualora si assicuri almeno il 50% del fabbisogno energetico attraverso fonti di
  energia rinnovabile; 20% qualora si assicuri almeno l'80% del fabbisogno); nel computo del fabbisogno energetico non dev'essere
  calcolato l'apporto energetico richiesto dai sistemi di pompaggio o compressione dei carburanti;
- installazione di colonnine per la ricarica di veicoli elettrici (5% per ogni colonnina a doppia erogazione);
- realizzazione di attività di somministrazione di alimenti e bevande (5%);
- inserimento di spacci per la vendita e la promozione dei prodotti agricoli locali e del territorio (5%);
- realizzazione di officina per gli auto e i moto-veicoli (5% se priva di attrezzature per l'installazione e l'assistenza per impianti a metano o GPL; 10% se dotata di attrezzature per l'installazione e l'assistenza per impianti a metano o GPL);
- realizzazione di almeno 2 piazzole attrezzate, collegate alle reti idriche, elettriche e fognarie, per lo stazionamento temporaneo di camper e roulotte (5%);
- realizzazione di un impianto di video-sorveglianza collegato con la centrale operativa delle Forze dell'Ordine (10%);
- qualità architettonica e inserimento ambientale (10%);
- opere di mitigazione e compensazione (10%).

Nel calcolo degli indici di edificabilità sono esclusi le superfici e i volumi destinati al ricovero del gestore, comprendenti locali spogliatoio e servizio igienico ad uso esclusivo, nella misura massima di 15 mq di Slp.

## Art. 105. Aree destinate ad infrastrutture ferroviarie e fascia di rispetto del tracciato ferroviario

La zona è destinata agli impianti che comprendano oltre alla linea ferrovia esistente o di progetto, le relative opere d'arte, gli edifici, i manufatti e le attrezzature di stazione, di scalo merci e di servizio dell'esercizio ferroviario (centrali ed impianti elettrici, ect.), eventuali opere di mitigazione ambientale, spazi di parcheggio e di viabilità immediatamente connessi alle stazioni e all'esercizio della infrastruttura.

Le distanze di rispetto delle linee ferroviarie, stabilite in m 30.00 dalla rotaia più vicina, rappresentano il limite di arretramento da rispettarsi nella nuova edificazione al di fuori dei centri abitati. Per gli edifici esistenti all'interno della misura di rispetto sono possibili interventi di manutenzione ordinaria, straordinaria e ristrutturazione senza alterazione della sagoma del fabbricato. È altresì ammessa la demolizione parziale o totale senza ricostruzione del volume demolito; all'interno del perimetro dei centri edificati è possibile derogare a tali limiti solo previo rilascio di parere favorevole dell'Ente gestore dell'impianto ferroviario. Devono essere rispettate, in ogni caso, tutte le norme contenute nel D.P.R. n° 753/80 e s.m.i.

Gli Ambiti di Trasformazione hanno l'obbligo di porre in atto gli interventi per il rispetto dei limiti dettati dall'art. 3 del D.P.R. n. 459 del 18.11.1998.

## STAZIONI FERROVIARIE ED AREE PER IMPIANTI FERROVIARI

I parametri urbanistici da applicare nel caso di nuove opere o infrastrutture, in deroga ai parametri generali, sono i seguenti:

- Hmax ≤ 3 piani + sottotetto;
- uf ≤ 1.0 mq/mq;
- Rc ≤ 50%;
- Cu: 0/M.

## Art. 106. Fasce di protezione di infrastrutture idroviarie, idrauliche e di fiumi

In relazione a infrastrutture idroviarie e idrauliche, laghi, fiumi, altri corsi e specchi d'acqua si applicano le disposizioni di cui alla D.G.R. 25 gennaio 2002 n 7/7868 in materia di Reticolo idrico del Territorio Comunale.

NORME TECNICHE DI ATTUAZIONE			AGGIORNAMENTO Luglio 2011	FOGLIO 142 di 188
CONSULENTE IN ECOLOGIA APPLICATA	CONSULENTE GEOLOGICO	CONSULENTE ACUSTICO	CONSULENTE SISTEMA AGRICOLO	CONSULENTE SETTORE COMMERCIALE
Dott. Gianluca Vicini ENGEO srl – Dott. Carlo Caleffi		ECONORD srl	Dott. Nicola Balboni	AST&P
POLARIS - Studio Associato - Via Pietro Verri, 33 - 46100 Mantova - Tel. 0376.248808 - Fax 0376.248807 - e-mail: polaris@polarisstudioassociato.com				PROF. ING. UGO BERNINI

Negli elaborati sono graficamente individuati i siti ove è ammessa la realizzazione di punti di approdo turistici di piccole dimensioni.

I corsi d'acqua pubblici e/o di interesse pubblico esistenti sono soggetti a salvaguardia tramite l'individuazione di apposite fasce di rispetto.

Per quanto riguarda il reticolo idrico principale, vengono recepite le fasce fluviali individuate dai Piani Stralcio di Bacino, le trasformazioni in questi ambiti dovranno attenersi alla normativa stabilita dagli stessi.

Il reticolo idrico di competenza comunale è inserito nelle tavole di progetto del PGT, secondo quanto indicato dalle DGR n.7/7868 del 25/01/02 e n.7/13950 del 01/08/03.

Lungo tutti i corsi d'acqua facenti parte di tale reticolo è istituita una fascia di rispetto di m 10, a partire dal ciglio di sponda; tali fasce sono inedificabili e al loro interno è ammessa unicamente la realizzazione di nuovi manufatti destinati alla funzionalità del corso d'acqua, quali ad esempio impianti di sollevamento irrigui, di bonifica, caselli per il telecontrollo. In tali ambiti sono ammessi prioritariamente interventi di compensazione ecologica.

Eventuali manufatti di attraversamento non dovranno:

- restringere la sezione del corso d'acqua mediante spalle e rilevati di accesso;
- avere l'intradosso a quota inferiore al piano di campagna;
- comportare una riduzione della pendenza del corso d'acqua mediante l'utilizzo di soglie di fondo.

Non è ammesso il posizionamento di infrastrutture longitudinali all'alveo che ne riducano la sezione.

## Art. 107. Fasce di rispetto delle strutture cimiteriali

Negli elaborati grafici del Piano delle Regole sono previste fasce di rispetto cimiteriale inedificabili. Sono consentite costruzioni di carattere temporaneo da regolamentare con apposito Titolo Edilizio Convenzionato, sempre che il loro uso sia legato a specifiche destinazioni di servizio al cimitero quali fioristi, marmisti e similari. È ammessa inoltre la realizzazione di interventi per la viabilità, di parcheggi e sistemazioni a verde e per il tempo libero, serre ed eventuali servizi e impianti tecnologici a servizio dei cimiteri.

Per le strutture esistenti e destinate ad ospitare attività di servizio allo spazio cimiteriale, come fioristi, marmisti e similari ed eventuali attività di ristoro sono consentiti interventi di recupero ovvero interventi funzionali all'utilizzo dell'edificio stesso, tra cui l'ampliamento nella percentuale massima del 10% della S.L.P. e i cambi di destinazione d'uso, oltre a quelli previsti dalle lettere a), b), c) e d) del primo comma dell'art. 31 della Legge 5 agosto 1978 n.457.

## Art. 108. Fascia di rispetto dai pozzi dell'acquedotto e delle sorgenti

Le zone di rispetto per approvvigionamento idrico individuate nelle tavole di azzonamento del piano hanno lo scopo di assicurare e mantenere le caratteristiche qualitative delle acque da destinare a consumo umano.

In dette zone si applica quanto previsto dagli artt. 5 e 6 del D.P.R. n° 236/1988, dell'art. 121 del D. Lgs. n° 152 del 11/05/1999 e del D. Lgs. n° 258 del 18/08/2000 che impongono divieti per attività e destinazioni d'uso dei suoli in esse compresi.

La fascia di rispetto dei pozzi e sorgenti si estende:

- per una profondità di ml 10.00 dal pozzo e in tale fascia non è consentita alcuna attività;
- per una profondità di ml 200.00 dal pozzo in cui sono consentite attività e destinazioni in conformità alla normativa vigente.

## Art. 109. Fascia di rispetto degli impianti tecnologici per la depurazione e connessi

Nella zona inclusa entro la fascia di rispetto è consentita solamente la costruzione di impianti adibiti alla depurazione delle acque. La fascia di rispetto del depuratore, rappresentata graficamente negli elaborati di Piano con apposito tratteggio, è adattata alla morfologia del luogo mantenendo la distanza minima di m 100,00 circa dall'impianto.

La fascia di rispetto degli impianti di rinvio e sollevamento rappresentata graficamente negli elaborati di Piano, è adattata alla morfologia del luogo mantenendo la distanza di ml. 10,00 circa dalla recinzione dell'impianto, per permettere idonei adeguamenti tecnologici.

NORME TECNICIE DI ATTUAZIONE		DATA EMISSIONE	AGGIORNAMENTO	FOGLIO		
NORME TECNICHE DI ATTUAZIONE		Novembre 2008	Luglio 2011	143 di 188		
CONSULENTE IN ECOLOGIA APPLICATA	CONSULENTE GEOLOGICO	CONSULENTE ACUSTICO	CONSULENTE SISTEMA AGRICOLO	CONSULENTE SETTORE COMMERCIALE		
Dott. Gianluca Vicini	ENGEO srl – Dott. Carlo Caleffi	ECONORD srl	Dott. Nicola Balboni	AST&P		
POLARIS - Studio Associato - Via	Pietro Verri, 33 – 46100 Mantova – Tel. 03	76.248808 – Fax 0376.248807 – e-mail: po	laris@polarisstudioassociato.com	PROF. ING. UGO BERNINI		

Gli edifici eventualmente esistenti all'interno delle fasce di rispetto degli impianti di depurazione potranno essere oggetto di soli interventi manutentivi e di ristrutturazione, è altresì ammessa la demolizione parziale o totale senza ricostruzione del volume demolito e, al fine di evitare l'esposizione a microrganismi patogeni, è da evitare l'incremento della capacità insediativa.

## Art. 110. Fascia di rispetto per le reti tecnologiche a sviluppo lineare aeree e/o interrate

È comunque prescritta l'osservanza delle fasce di rispetto dettate da vigenti disposizioni normative in relazione a specifiche tipologie di impianti tecnologici (ad esempio, elettrodotti e similari), anche se tali fasce non risultano rappresentate sugli elaborati grafici del P.G.T.

## FASCIA DI RISPETTO DEGLI ELETTRODOTTI

Si tratta di ambito interessato dal passaggio di linee elettriche, dalle quali va osservata, per quanto riguarda fabbricati adibiti ad abitazione o altra attività che comporta per le persone tempi di permanenza prolungati, un limite di esposizione e una fascia di rispetto da determinarsi in base a quanto stabilito dalla L. 36 del 22/02/2001, dal D.P.C.M. 08 luglio 2003 e s.m.i. e dal successivo regolamento di attuazione.

Come prescritto dall'art. 4, comma 1 lettera h) della Legge Quadro n. 36 del 22/11//2001, all'interno delle fasce di rispetto non è consentita alcuna destinazione di edifici ad uso residenziale, scolastico, sanitario ovvero ad uso che comporti una permanenza non inferiore a quattro ore.

Le costruzioni esistenti sono soggette ai soli interventi di manutenzione ordinaria, straordinaria, ristrutturazione edilizia purché dall'esecuzione di tali interventi non si verifichi un aumento del peso insediativo esistente o un aumento del personale addetto nelle unità produttive.

In fase di pianificazione attuativa ed esecutiva dovrà essere predisposta documentazione redatta da tecnico qualificato, finalizzata a determinare l'ampiezza della fascia di rispetto delle linee ad alta e media tensione, e quindi la distanza oltre la quale sia conseguito il rispetto dell'obiettivo di qualità (3 μT) di cui all'art. 4 del D.P.C.M. 08.07.03. Pur in assenza della corretta metodologia di calcolo, che dovrà essere fissata dal sistema Agenziale ARPA-APAT ed approvata dal competente Ministero dell'Ambiente e della Tutela del Territorio (art. 6 comma 2), potranno essere utilizzati modelli di calcolo le cui equazioni siano conformi alla norma tecnica CEI 211-4, e dati di portata corrente in servizio normale dell'elettrodotto (norma CEI 11-60), da richiedere all'Ente gestore (art. 6, comma 1).

## FASCIA DI RISPETTO DA METANODOTTO

Si tratta di ambito interessato dal passaggio in sotterraneo di rete di metanodotto e dalle aree di servizio e/o tecnologiche.

Nelle zone assoggettate a PIANO ATTUATIVO obbligatorio, questi dovrà ottenere la preventiva autorizzazione da parte dell'Ente gestore della rete (SNAM o altri) nel rispetto del D.M. 24.11.1984 e successive modificazioni ed integrazioni.

È assoggettata a permesso di costruire diretto, qualsiasi costruzione edilizia, fabbricati, pertinenze, manufatti ed altre opere che interessi la permeabilità del terreno, e deve essere osservata una distanza minima di ml. 10.00 dalla verticale di passaggio della rete, fatti salvi eventuali convenzioni – servitù esistenti.

### Art. 111. Condotta interrata per irrigazione

Negli elaborati grafici del Documento di Piano sono rappresentate le dorsali principali del sistema di irrigazione sotterraneo del Consorzio di Bonifica competente territorialmente.

Al fine di evitare sovrapposizione di tematismi, all'interno degli elaborati grafici non è stata rappresentata la rete secondaria dell'impianto di irrigazione sotterraneo; le planimetrie di dettaglio della rete di distribuzione complessiva sono state quindi messe a disposizione presso il Comune ed il Consorzio di Bonifica.

La fascia di rispetto, la servitù e la specifica normativa di salvaguardia della rete di irrigazione saranno specificamente comunicate dal Consorzio di competenza entro 15 giorni dalla richiesta.

La salvaguardia è finalizzata a conservare gli impianti e a permettere idonei e necessari adeguamenti funzionali, tecnici e tecnologici. La fascia di salvaguardia è inedificabile.

In caso di dismissione, delocalizzazione, lievo di porzioni della rete, il vincolo si intende automaticamente risolto con la comunicazione del Consorzio competente al Comune senza la necessità di dover attendere la variante di competenza al Documento di Piano.

NORME TECNICHE DI ATTUAZIONE		DATA EMISSIONE Novembre 2008	AGGIORNAMENTO Luglio 2011	<b>FOGLIO</b> 144 di 188		
CONSULENTE IN ECOLOGIA APPLICATA	CONSULENTE GEOLOGICO	CONSULENTE ACUSTICO	CONSULENTE SISTEMA AGRICOLO	CONSULENTE SETTORE COMMERCIALE		
Dott. Gianluca Vicini	ENGEO srl – Dott. Carlo Caleffi	ECONORD srl	AST&P			
POLARIS - Studio Associato - Via	PROF. ING. UGO BERNINI					

#### SISTEMA AMBIENTALE E PAESAGGISTICO

## Art. 112. Riserve naturali, zone di protezione speciale e siti di interesse comunitario - Rete Natura 2000

Gli areali di elevato pregio naturalistico tutelati come riserve naturali ai sensi dell'art. 2 della legge 394/91 e dell'art. 11 della legge regionale 86/83 e s.m.i. e le relative aree di rispetto sono sottoposte alle norme e tutele di salvaguardia previste dalla legislazione vigente e si applicano le indicazioni della Direttiva Habitat e del regolamento di Attuazione di cui al D.P.R. 357/1997, nonché quanto previsto dagli indirizzi normativi del P.T.C.P. della Provincia di Mantova e del P.T.C. del Parco.

Essi sono individuati graficamente con apposita simbologia nell'elaborato "D.4 - Carta dei vincoli esistenti" del Documento di Piano. In particolare:

- delimitazione delle aree di elevato pregio naturalistico tutelate come Z.P.S. (Direttiva "Habitat" 92/42/CEE)
  - IT20B0005 Z.P.S. Valli del Mincio;
  - IT20B0017 S.I.C. Ansa e valli del Mincio.

## Art. 113. Art. 106 – Rete Ecologica Regionale e Rete Verde Provinciale

#### **RETE ECOLOGICA REGIONALE**

Il Piano di Governo del Territorio recepisce l'indicazione del P.T.R. della Regione Lombardia con l'individuazione della "Rete ecologica regionale" suddivisa in primo e secondo livello, rinviando alla D.G.R. n. 8/8515 del 26.11.2008.

#### RETE VERDE PROVINCIALE

Il Piano di Governo del Territorio recepisce l'indicazione del P.T.C.P. della Provincia di Mantova (Capo VI) con l'individuazione della "Rete verde provinciale" suddivisa in primo, secondo e terzo livello, rinviando agli Indirizzi Normativi del P.T.C.P. (Capo VI).

## Art. 114. Ambiti del Parco del Mincio

Nei territori all'interno del Parco del Mincio vigono le disposizioni contenute nel Piano Territoriale di Coordinamento del Parco, approvato con deliberazione di Giunta Regionale n. 193 del 28.06.2000 così come modificata dalla D.G.R. n. 1000 del 03.08.2000 ai sensi della L.R. n. 47 del 08.09.1984.

Nelle aree esterne al perimetro del Parco del Mincio vigono le disposizioni contenute nel Piano Territoriale di Coordinamento del Parco, approvato con deliberazione di Giunta Regionale n. 193 del 28.06.2000 così come modificata dalla D.G.R. n. 1000 del 03.08.2000, volte alla tutela delle aree e verde nonché delle aree agricolo boschive, alla salvaguardia dell'assetto idrogeologico e delle caratteristiche geomorfologiche del terreno. Esse stabiliscono inoltre che le zone produttive, fatte salve le preesistenze o le esigenze che non possono diversamente soddisfarsi, e con eccezione delle attività non nocive all'igiene e alla salute pubblica, siano da collocarsi possibilmente a idonea distanza rispetto ai confini del Parco; non sono di massima ammessi, in aree confinanti con il Parco, nuovi insediamenti di industrie insalubri di prima classe.

## Art. 115. Parchi locali di interesse sovracomunale - P.L.I.S. - Proposta di P.L.I.S. "Serraglio"

Il Piano recepisce la proposta di perimetrazione del P.L.I.S. del "Paleoalveo del Serraglio" indicato dal P.T.C.P. all'Art. 34.5. In attesa della definizione intercomunale tra il Comune di Curtatone ed il Comune di Borgoforte (intesa che si ripropone di estendere al Parco del Mincio, al Parco Oglio Sud e al Comune di Marcaria) per l'istituzione del P.L.I.S. Il territorio sotteso è normato dalle specifiche zone agricole comunali coerenti con la valenza ambientale dell'ambito a partire dal P.R.G. vigente. Le aree a parco locale di interesse sovracomunale, che potrà essere istituito previa concertazione e approvazione tra gli enti interessati, ai sensi dell'Art. 34 della L.R. 86/83, saranno destinate alla conservazione e al potenziamento del patrimonio naturale, agricolo e boschivo esistente ed alla fruizione pubblica di tale patrimonio.

NORME TECNICHE DI ATTUAZIONE		DATA EMISSIONE	AGGIORNAMENTO	FOGLIO		
NORIVIE TECNICHE DI ATTOAZIONE		Novembre 2008	Luglio 2011	145 di 188		
CONSULENTE IN ECOLOGIA APPLICATA	CONSULENTE GEOLOGICO	CONSULENTE ACUSTICO	CONSULENTE SISTEMA AGRICOLO	CONSULENTE SETTORE COMMERCIALE		
Dott. Gianluca Vicini	ENGEO srl – Dott. Carlo Caleffi	ECONORD srl	Dott. Nicola Balboni	AST&P		
POLARIS - Studio Associato - Via	Pietro Verri, 33 – 46100 Mantova – Tel. 03	76.248808 – Fax 0376.248807 – e-mail: po	laris@polarisstudioassociato.com	PROF. ING. UGO BERNINI		

In tali aree il Piano si potrà attuare attraverso il P.T.C. del Parco, ai sensi dell'Art. 17 della L.R. 86/83, da estendere all'intera area delimitata dalle tavole di Piano. Il P.T.C. potrà stabilire:

- le parti di territorio e gli immobili necessari per la realizzazione dei percorsi pubblici, degli spazi di sosta e parcheggio, delle sistemazioni a parco, degli interventi necessari alla conservazione di peculiari caratteristiche naturali, morfologiche ed ambientali, delle attrezzature sociali, culturali, ricreative, per la fruizione pubblica del parco;
- le parti di territorio e gli edifici che potranno mantenere l'utilizzazione privata sia ad uso residenziale che produttivo, agricolo e forestale, precisando le norme necessarie a garantire un corretto uso del suolo per ogni parte di tali territori e le prescrizioni atte a definire i limiti planivolumetrici, tipologici ed architettonici degli eventuali ampliamenti consentiti per gli edifici esistenti.

Nelle aree del proposto P.L.I.S., fino all'approvazione del Piano Territoriale, sono ammessi gli interventi disciplinati dalla vigente specifica zonizzazione del Piano delle Regole.

Tale zona è ricompresa esclusivamente nel territorio del Comune di Curtatone e interessa marginalmente il Comune di Borgoforte e indirettamente il Comune di Marcaria.

Il presente articolo viene mantenuto nel corpo normativo dei Comuni coordinati di Bagnolo San Vito, Curtatone, Marcaria e Virgilio in quanto la Zona agricola vincolata a "Paleoalveo del Fiume Mincio" ed "Ecomuseo della Battaglia" costituisce strategicamente la chiusura ad Est dei sistemi ambientali dei quattro Comuni sopra citati come rappresentato nell'elaborato "H.4.2 - Carta di sintesi delle strategie di piano - Sistema insediativo e paesaggistico" del Documento di Piano.

#### Art. 116. Ambito soggetto a tutela paesaggistica – (ex L. 431/85)

Le fasce di tutela ambientale dei corsi d'acqua tutelati ai sensi dell'art. 142 Lett. "c" del D. Lgs. 42/2004 sono delimitate da apposito perimetro sulle tavole del P.G.T. posto a m.150 dal piede esterno dell'argine del corso d'acqua. All'interno delle fasce di rispetto ambientale dei corsi d'acqua gli interventi edificatori sono ammissibili previa valutazione degli stessi da parte della Commissione Paesaggio e della Soprintendenza competente. Le disposizioni di tutela ambientale non si applicano alle parti del territorio comunale aventi le caratteristiche di cui al comma 2 dell'art. 142 sopracitato ("... parti di territorio delimitate dagli strumenti urbanistici come zone 'A' o 'B' alla data del 06/09/1985...")

I corsi d'acqua sottoposti a tutela ambientale nel territorio comunale, rappresentati nella "D.4 - Carta dei vincoli esistenti" e di seguito riportati sono:

- Fiume Mincio;
- Canale Osone Nuovo

Eventuali modifiche alla norma superiore di riferimento nella misura dell'ampiezza della fascia costituiranno variante automatica alle previsioni delle presenti N.T.A.

Il P.G.T. non individua cartograficamente ma conferma nelle presenti N.T.A. il limite di arretramento dell'edificazione di m 10 dalle rive delle acque pubbliche come previsto dal R.D. n.523 del 25/07/1904 e successive modifiche ed integrazioni.

Non è prevista alcuna distanza tra i limiti all'arretramento dell'edificazione o i limiti della fasce di rispetto, previsti dal presente articolo, ed ogni eventuale nuova costruzione che potrà quindi essere posizionata sul limite di arretramento o di fascia.

# Art. 117. Ambiti soggetti a vincolo paesaggistico – art. 136 del D. Lgs. 42/2004 (ex L. 1497/1939) e L.R. 86/83 e ambiti soggetti a vincolo culturale - art. 10 del D. Lgs. 42/2004 (ex L. 1089/1939)

Il P.G.T. individua nella "Carta dei vincoli" con appositi simboli i beni vincolati come "cosa di interesse paesaggistico" e come "cosa di interesse monumentale" ai sensi delle vigenti leggi il cui elenco è il seguente:

## BENI ASSOGGETTATI AL VINCOLO DI CUI ALL'ART.10 DEL D.LGS. 42/2004:

- Palazzo Cavalcabò (il Palazzone), località Montanara architettura residenziale
- Rocca sull'Osone o Rocca del Cantone, località Montanara architettura fortificata

NORME TECNICIE DI ATTUAZIONE		DATA EMISSIONE	AGGIORNAMENTO	FOGLIO		
NORME TECNICHE DI ATTUAZIONE		Novembre 2008	Luglio 2011	146 di 188		
CONSULENTE IN ECOLOGIA APPLICATA	CONSULENTE GEOLOGICO	CONSULENTE ACUSTICO	CONSULENTE SISTEMA AGRICOLO	CONSULENTE SETTORE COMMERCIALE		
Dott. Gianluca Vicini	ENGEO srl – Dott. Carlo Caleffi	ECONORD srl	Dott. Nicola Balboni	AST&P		
POLARIS - Studio Associato - Via	Pietro Verri, 33 – 46100 Mantova – Tel. 03	76.248808 – Fax 0376.248807 – e-mail: po	laris@polarisstudioassociato.com	PROF. ING. UGO BERNINI		

- Villa Eremo, località Montanara architettura residenziale
- Monumento di Curtatone, località Curtatone cippo
- Chiesa Parrocchiale dell'Immacolata Concezione, località Montanara architettura religiosa
- Chiesa Parrocchiale di San Marco, località Buscoldo architettura religiosa
- Oratorio del Buon Consiglio (Madonna della Torre), località Buscoldo architettura religiosa
- Corte Oratorio (Palazzo del Diavolo), località San Silvestro architettura residenziale
- Chiesa Parrocchiale di San Silvestro, località San Silvestro architettura religiosa
- Santuario Beata Vergine delle Grazie, località Grazie architettura religiosa
- Chiesa Parrocchiale di San Tommaso, località Levata architettura religiosa
- Chiesa Madonna del Rosario, località Ponte XXI architettura religiosa

#### BENI ASSOGGETTATI AL VINCOLO DI CUI ALL'ART.136 DEL D.LGS. 42/2004:

- Rocca sull'Osone o Rocca del Cantone, località Montanara architettura fortificata
- Santuario Beata Vergine delle Grazie, località Grazie architettura religiosa
- Mulino, località Curtatone architettura della produzione
- Corte Codilupo, località Grazie corte rurale
- Piazzale del Santuario, località Grazie complesso urbano
- Sponde del fiume Mincio, località Grazie Curtatone

A tale ambito appartengono tutti gli edifici di interesse storico, artistico e architettonico vincolati ai sensi dell'Art. 10 del D. Lgs. 42/2004 (ex L. 1089/1939), le parti di territorio soggette a vincolo paesaggistico ai sensi dell'Art. 136 del D. Lgs. 42/2004 (ex L. 1497/1939) nonché della L.R. 86/83 e quindi soggetti alle norme e procedure di cui alle leggi stesse.

I progetti riguardanti tali beni sono soggetti ad approvazione della Soprintendenza competente.

Anche se non esplicitamente elencati, resta fermo che tutti gli edifici che presentino interesse ai sensi dell'Art. 2 del D. Lgs. 42/2004 di proprietà di Enti pubblici nonché di ogni altro Ente ed istituto pubblico e/o di persone giuridiche private senza fine di lucro, con epoca di costruzione superiore a cinquant'anni, sono sottoposti al medesimo tipo di vincolo.

## Art. 118. Zone di salvaguardia del patrimonio storico-artistico, architettonico, archeologico ed etno-antropologico

## ZONA DI SALVAGUARDIA ARCHEOLOGICA

Il P.G.T. individua nelle sue tavole le aree che, su segnalazione della Soprintendenza Archeologica della Lombardia sono oggetto di specifico vincolo ai sensi del D. Lgs. 42/2004.

L'elenco dei siti vincolati è il seguente:

- nessun vincolo specifico è stato segnalato dalla Soprintendenza competente.
- BUSCOLDO RONCOCORRENTE STRADA SACCA ritrovamenti di un insediamento dell'Età del Bronzo

## ZONE DI SALVAGUARDIA DEL PATRIMONIO STORICO-ARTISTICO, ARCHITETTONICO ED ETNO-ANTROPOLOGICO

Il P.G.T. individua nelle sue tavole le aree che sono vincolate ai sensi del D. Lgs. 42/2004 il cui elenco è il seguente:

nessuna area è stata segnalata dalla Soprintendenza competente.

NODAS TECNICIE DI ATTILAZIONE		DATA EMISSIONE	AGGIORNAMENTO	FOGLIO		
NORME TECNICHE DI ATTUAZIONE		Novembre 2008	Luglio 2011	147 di 188		
CONSULENTE IN ECOLOGIA APPLICATA	CONSULENTE GEOLOGICO	CONSULENTE ACUSTICO	CONSULENTE SISTEMA AGRICOLO	CONSULENTE SETTORE COMMERCIALE		
Dott. Gianluca Vicini	ENGEO srl – Dott. Carlo Caleffi	ECONORD srl	Dott. Nicola Balboni	AST&P		
POLARIS - Studio Associato - via	PROF. ING. UGO BERNINI					

Nelle zone indicate dallo specifico elenco o da elenchi successivi che la Soprintendenza notificherà all'Amministrazione Comunale, ogni intervento dovrà essere preventivamente segnalato alla Soprintendenza ed eseguito solo successivamente al rilascio della relativa autorizzazione.

## Art. 119. Ambito soggetto a tutela archeologica ai sensi dell'art. 142 Lett. "m" del D. Lgs. 42/2004 (ex L. 431/85)

Il P.G.T. individua nelle sue tavole di zonizzazione gli ambiti che, su segnalazione della Soprintendenza Archeologica della Lombardia, sono state oggetto di rinvenimenti archeologici. Si tratta di ambiti tutelati ai sensi della legislazione paesaggistico-ambientale. vigente, ed in particolare D. Lgs. 42/2004.

Ogni intervento dovrà essere preventivamente segnalato alla Soprintendenza ed al Sindaco mediante comunicazione da inviare 15 giorni prima dell'inizio dei lavori.

In questi ambiti, durante ogni nuovo intervento edilizio o anche agricolo che comporti qualsiasi tipo di scavo o manomissione del suolo superiore alle normali arature, o comunque alterazioni consistenti dello stato dei luoghi, nel caso venga effettuato qualsiasi ritrovamento di interesse archeologico, storico o artistico, si dovranno sospendere i lavori, dandone tempestiva comunicazione al Sindaco ed alla Soprintendenza competente. I lavori potranno essere ripresi dopo il benestare della Soprintendenza stessa che dovrà comunque pronunciarsi entro 30 giorni dall'avvenuta comunicazione dei ritrovamenti. La mancata comunicazione nei termini equivale a consenso alla ripresa dei lavori.

## Ai fini edificatori, per queste zone valgono le norme prescritte per le zone agricole.

I siti sono individuati sulla Carta dei vincoli, alcuni dei quali sono riportati nel seguente elenco:

- SITO 1: Corte Sparavera Romano conservazione dei caratteri particolari
- SITO 2: Balconcello propr. Gandolfi preromano conservazione dei caratteri particolari.
- SITO 3: Corte Santa romano conservazione dei caratteri particolari.
- SITO 4: Corte Mancina villaggio, insediamento preromano conservazione dei caratteri particolari.
- SITO 5: Corte Spagnola villaggio, insediamento preromano conservazione dei caratteri particolari
- SITO 6: Corte Verzellotto villaggio, insediamento romano trasformazione compatibile.
- SITO 7: Proprietà Marocchi villaggio, insediamento preromano conservazione dei caratteri particolari.
- SITO 8: Campo (Corte) Sisina preromano conservazione dei caratteri particolari.
- SITO 9: Corte Senga villa rustica romano conservazione dei caratteri particolari.
- SITO 10: Corte Senga villa rustica romano conservazione dei caratteri particolari.
- SITO 11: Corte Senga necropoli romano conservazione dei caratteri particolari.
- SITO 12: Corte Castiglione (Buscoldo) villaggio, insediamento preromano conservazione dei caratteri particolari.
- SITO 13: Buscoldo, Avalle Motta villaggio, insediamento preromano conservazione dei caratteri particolari.
- SITO 14: Buscoldo, Chiavica del Papa villaggio, insediamento preromano -conservazione dei caratteri particolari.
- SITO 15: Buscoldo, Sacca Barbieri villaggio, insediamento preromano -conservazione dei caratteri particolari.
- SITO 16: Ponte XXI, Corte Avalli tomba romano trasformazione compatibile.
- SITO 17: Corte Gardano.
- SITO 18: Corte Aurelia.
- SITO 19: Montanara Fondo Pedrocca.
- SITO 20: Ritrovamenti frazione Montanara.
- SITO 21: Ritrovamenti frazione San Lorenzo.

NORME TECNICHE DI ATTUAZIONE			AGGIORNAMENTO Luglio 2011	<b>FOGLIO</b> 148 di 188		
CONSULENTE IN ECOLOGIA APPLICATA	CONSULENTE GEOLOGICO	CONSULENTE ACUSTICO	CONSULENTE SISTEMA AGRICOLO	CONSULENTE SETTORE COMMERCIALE		
Dott. Gianluca Vicini	ENGEO srl – Dott. Carlo Caleffi	ECONORD srl	AST&P			
POLARIS - Studio Associato - via	Pietro Verri, 33 – 46100 Mantova – Tel. 03	76.248808 – Fax 0376.248807 – e-mail: po	laris@polarisstudioassociato.com	PROF. ING. UGO BERNINI		

- SITO 22: Ritrovamenti località La Santa.
- SITO 23: Buscoldo località Chiarella.
- SITO 24: Buscoldo Strada Santa Fondo Paraluppi.
- SITO 25: Buscoldo Corte Madonnina.
- SITO 26: Buscoldo Podere Rizzini.
- SITO 27: Buscoldo Podere Rossi.
- SITO 28: Buscoldo, presso Corte Gerile.
- SITO 29: Buscoldo ritrovamenti località Serraglio.
- SITO 30: Buscoldo ritrovamenti lungo Strada Arginotto.
- SITO 31: Levata Fondo Mezzalana.
- SITO 32: Levata Corte di Mezzo.

## Art. 120. Ambiti soggetti a tutela storico-architettonica e/o ambientale (Archivio dei beni storico-architettonici della Provincia di Mantova e del Comune)

Il P.G.T. individua nella "Carta dei vincoli" con appositi simboli gli ambiti soggetti a tutela storico-architettonica e/o ambientale inseriti nell'elenco dei "Beni di rilevante valore storico-culturale del P.T.C.P. della Provincia di Mantova" e quelli indicati dal Comune.

L'elenco dei beni è il seguente:

- Palazzo, ora sede della Cantina Sociale, località Montanara architettura della produzione
- Villa Cantona, località Buscoldo architettura residenziale
- Corte Chiarella Grande, località Buscoldo corte rurale
- Corte Mancina, località Buscoldo corte rurale
- Villa Brunoris (Casa del Sole), località San Silvestro architettura civile
- Villa Bongiovanna, località San Silvestro architettura residenziale
- Villa Bella, località San Silvestro architettura residenziale
- Corte La Santa, località Buscoldo corte rurale
- Corte Ronchi, località Ronchi corte rurale
- Corte Castiglione Rovella, località Buscoldo corte rurale
- Corte Passioncella, località Buscoldo corte rurale
- Museo della Civiltà Contadina, località Montanara museo
- Corte Cerchie, località Grazie corte rurale
- Alfaomega, località Montanara architettura residenziale
- Loghino Olmi, località Buscoldo corte rurale
- Corte Salvadori, località Ponte XXI corte rurale
- Corte Tonfiolino, località Ponte XXI corte rurale

A tale ambito appartengono i Beni di interesse storico-architettonico segnalati dal P.T.C.P. di Mantova e quindi soggetti alle procedure di cui al Piano stesso. Inoltre sono segnalati anche i beni individuati dall'Amministrazione Comunale. I progetti riguardanti tali beni sono soggetti al parere approvativo della Commissione del Paesaggio.

NIODAGE TECNICUE DI ATTUAZIONE		DATA EMISSIONE	AGGIORNAMENTO	FOGLIO		
NORME TECNICHE DI ATTUAZIONE		Novembre 2008	Luglio 2011	149 di 188		
CONSULENTE IN ECOLOGIA APPLICATA	CONSULENTE GEOLOGICO	CONSULENTE ACUSTICO	CONSULENTE SISTEMA AGRICOLO	CONSULENTE SETTORE COMMERCIALE		
Dott. Gianluca Vicini	ENGEO srl – Dott. Carlo Caleffi	ECONORD srl	Dott. Nicola Balboni	AST&P		
POLARIS - Studio Associato - via	Pietro Verri, 33 – 46100 Mantova – Tel. 03	76.248808 – Fax 0376.248807 – e-mail: po	laris@polarisstudioassociato.com	PROF. ING. UGO BERNINI		

CITTÀ DI CURTATONE

## **PIANO DELLE REGOLE**

#### Art. 121. Coni visuali

Il Piano di Governo del Territorio ed i suoi strumenti attuativi, con specifica simbologia inserita nell'elaborato "E.4. - Sistema del paesaggio", in relazione alla necessità di salvaguardare coni visuali, possono definire le "viste significative a corto raggio" e le "viste significative a lungo raggio". Tali viste sono caratterizzate da una elevata sensibilità sotto l'aspetto vedutistico e/o percettivo del paesaggio. La proposta progettuale, con apposita documentazione grafica e di simulazione fotografica, dovrà dimostrare di garantire il godimento e la valorizzazione percettiva del bene e/o del contesto da salvaguardare anche tramite fasce di arretramento edificatorio non già previste dalla normativa vigente. I progetti dovranno necessariamente essere assoggettati al parere della Commissione Paesaggio.

Le aree interessate da arretramenti sulle quali il Piano di Governo del Territorio prevede anche la realizzazione di fasce alberate di filtro devono essere mantenute a verde e non possono essere pavimentate.

## Art. 122. Criteri guida per la conservazione dei manufatti di interesse storico, architettonico e/o ambientale diffusi sul territorio

Il Piano delle Regole individua con apposite schede inserite nell'elaborato nominato "B.3.3 - Quaderno dei criteri guida per la conservazione del tessuto di interesse storico, architettonico e/o ambientale" gli ambiti e gli edifici di interesse storico – architettonico e/o ambientale, diffusi sul territorio nelle diverse zone, assoggettati a particolari e specifiche cautele comunali finalizzate alla conservazione e descritte per ogni intervento nelle schede sopracitate.

Gli interventi specifici e le prescrizioni a cui assoggettare ogni elemento di ogni scheda sono singolarmente descritti nelle schede stesse per punti, al fine di ottimizzare la specificità di ogni intervento.

Per gli ambiti e gli edifici di interesse storico-architettonico e/o ambientale si assumono le tutele del presente documento o quelle sovralocali già istituite.

Per i beni sopracitati sono ammesse le categorie di intervento illustrate e dettagliate nel documento "Criteri guida per la conservazione" comprendenti tutti gli interventi necessari per garantire la migliore conservazione e valorizzazione dei beni stessi.

In generale, il progetto di conservazione, ristrutturazione e valorizzazione del bene mediante le categorie sopracitate dovrà volgere al miglioramento della qualità urbana ed architettonica dell'ambito, alla rivitalizzazione del bene in tutte le sue componenti e alla sostenibilità dell'intervento con particolare attenzione ad un equilibrato e sensibile inserimento paesaggistico del bene nel contesto territoriale classificato dagli elaborati del paesaggio ricompresi nel P.G.T.

Il progetto, elaborato quale Titolo Edilizio diretto, Titolo Edilizio Convenzionato o Piano Attuativo in rapporto alla complessità del singolo intervento, sarà assoggettato ad un processo negoziato e concertato di verifica con l'Ufficio tecnico e la Commissione Paesaggio al fine di ottimizzare la qualità dell'intervento in funzione dei criteri di sostenibilità del P.G.T. Ove gli interventi siano già individuati nelle schede riportate nel documento sopracitato, il progetto innanzitutto dovrà essere coerente con l'indirizzo fornito dal Piano.

Gli allineamenti esistenti su strada non possono essere modificati e possibilmente vanno conservati e valorizzati tutti gli elementi che testimoniano la storia e la tradizione edilizia locale, quali: barbacani, cippi angolari, intonaci di particolare pregio, contorni e davanzali in pietra, balconi, portali, cornici e cornicioni, decorazioni, affreschi, stemmi, graffiti, iscrizioni, tabernacoli e altri ornamenti di notevole valore di edifici esistenti, etc. Allo stesso modo devono essere conservati e valorizzati tutti gli elementi di particolare pregio o caratteristici della tradizione costruttiva locale presenti all'interno degli immobili, quali antiche scale con forme o materiali particolari, volte, soffitti lignei, decorazioni paretali, antichi camini, etc.

Eventuali nuovi interventi edilizi, ristrutturazioni, nonché interventi di restauro e risanamento conservativo che comportino aumento della superficie utile da limitare ad un massimo del 10%, alterazioni delle caratteristiche architettoniche interne ed esterne o modifiche della destinazione d'uso prevalente in atto, sono subordinati all'approvazione da parte dell'Amministrazione Comunale mediante Piano Attuativo o Titolo Edilizio Convenzionato che in ogni caso devono inquadrare la totalità del complesso edilizio.

Le destinazioni d'uso devono essere comunque compatibili con le caratteristiche formali, tipologiche e costruttive dell'edificio, e con ambiente circostante, e con la destinazione dell'ambito di appartenenza, sia esso residenziale, a servizi o agricolo.

Nel caso i complessi siano costituiti da corti agricole dismesse e si intenda proporne il recupero ai fini abitativi ai sensi della legislazione vigente, le funzioni insediabili sono quelle della zona EC1 ed EC2 a destinazione residenziale prevalente, nonché le funzioni di interesse pubblico. L'intervento, da assoggettare a piano di recupero o Titolo Edilizio Convenzionato ai sensi di quanto sopra, comporta la corresponsione dei contributi di legge (oneri di urbanizzazione primaria e secondaria, costo di costruzione, eventuale monetizzazione delle aree per servizi).

NORME TECNICIE DI ATTILAZIONE		DATA EMISSIONE	AGGIORNAMENTO	FOGLIO		
NORME TECNICHE DI ATTUAZIONE		Novembre 2008	Luglio 2011	150 di 188		
CONSULENTE IN ECOLOGIA APPLICATA	CONSULENTE GEOLOGICO	CONSULENTE ACUSTICO	CONSULENTE SISTEMA AGRICOLO	CONSULENTE SETTORE COMMERCIALE		
Dott. Gianluca Vicini	ENGEO srl – Dott. Carlo Caleffi	ECONORD srl	AST&P			
POLARIS - Studio Associato - via	PROF. ING. UGO BERNINI					

I progetti riguardanti tali beni sono soggetti al parere approvativo della Commissione del Paesaggio.

Gli interventi ammessi per le varie classi di tipologie di beni di seguito sinteticamente elencati sono quelli individuati e specificati nel quaderno dei criteri guida per la conservazione del tessuto di interesse storico, architettonico e/o ambientale:

- R0 Elementi di particolare interesse storico, artistico ed architettonico sottoposti a vincolo ai sensi:
  - dell'articolo n.136 del D.Lgs. n.42/2004 (ex legge n.1497/1939)
  - dell'articolo n.10 del D.Lgs. n.42/2004 (ex legge n.1089/1939)
- R1 Edifici costituenti sequenza architettonica di particolare pregio architettonico e/o ambientale
- R2 Edifici di interesse storico ambientale
- R3 Edifici di interesse storico insediativo
- R4 Edifici di interesse ambientale compromesso
- R5 Edifici privi di interesse
- R6 Edifici minori costituenti il nucleo interno di interesse secondario da assoggettare ad ulteriore indagine conoscitiva
- R7 Elementi architettonici e recinzioni di particolare pregio
- R8 Elementi architettonici e recinzioni privi di pregio e/o non coerenti con le caratteristiche del sito
- R9 Spazi liberi di uso privato
- R10 Parchi e/o boschi naturali
- Passaggio tipologico ambientale
- Elementi costituenti la sequenza architettonica
- Allineamento dei fronti e dei sedimi edilizi
- Traccia delle mura storiche
- Zona vincolata a verde privato da conservare e/o valorizzare
- Zona a verde di valore ambientale
- Spazi per sistemi infrastrutturali urbani complessi

## Art. 123. Norme paesaggistiche a difesa dei terrazzi fluviali

In accordo con quanto sancito dall'art. 24 comma 4 lettera b), e dai successivi artt. 25, comma 5, e 33 delle N.T.A. del Parco del Mincio, le nuove costruzioni devono essere realizzate nel rispetto dei coni visuali dei terrazzi morfologici esistenti.

In ogni caso, lungo gli orli dei terrazzi fluviali e le arginature, così come individuati nelle tavole del P.T.C. del Parco del Mincio, sono vietate:

- le nuove edificazioni;
- modificazioni della pendenza delle scarpate di terrazzo ed arretrare le stesse;
- spianamento delle scarpate di terrazzo o comunque modificare eventuali gradoni;
- distruzioni della vegetazione arborea presente sugli orli, sulle scarpate ed al piede del terrazzo.

Sono comunque consentite opere di difesa e consolidamento dei terreni nonché eventuali interventi di recupero ambientale.

Sono consentiti ed incentivati interventi di forestazione urbana e di implementazione delle aree a verde naturale lungo almeno un lato dei corsi d'acqua da concordare con il consorzio di bonifica competente.

NORME TECNICIE DI ATTILAZIONE		DATA EMISSIONE	AGGIORNAMENTO	FOGLIO		
NORME TECNICHE DI ATTUAZIONE		Novembre 2008	Luglio 2011	151 di 188		
CONSULENTE IN ECOLOGIA APPLICATA	CONSULENTE GEOLOGICO	CONSULENTE ACUSTICO	CONSULENTE SISTEMA AGRICOLO	CONSULENTE SETTORE COMMERCIALE		
Dott. Gianluca Vicini	ENGEO srl – Dott. Carlo Caleffi	ECONORD srl	Dott. Nicola Balboni	AST&P		
POLARIS - Studio Associato - via	PROF. ING. UGO BERNINI					

## Art. 124. Aree di salvaguardia ambientale, idrogeologica e idraulica

Lo studio idrogeologico ha individuato principalmente le aree sottoposte a rischio idraulico e idrogeologico, definitivo o con limitazioni temporanee, aree con scarsa capacità portante dei terreni ed aree ad elevato valore ambientale.

#### IL PIANO PER L'ASSETTO IDROGEOLOGICO (P.A.I.)

Nei documenti di Piano per l'Assetto Idrogeologico è definita, anche cartograficamente, limitatamente alla pianura ed ai fondi valle del bacino idrografico del fiume Po, l'individuazione delle Fasce fluviali ovvero di aree in cui avviene il deflusso delle portate fluviali e/o si possono verificare fenomeni d'inondazione con modalità, caratteristiche e tempi di ritorno differenti.

#### LE FASCE FLUVIALI

All'articolo 28 delle norme di attuazione del P.A.I., della nella classificazione delle fasce si precisano le seguenti definizioni:

- Fascia A: Fascia di deflusso della piena, costituita dalla porzione di alveo che è sede prevalente del deflusso della corrente per la piena di riferimento, come definita nell'Allegato 3 " Metodo di delimitazione delle fasce fluviali" al Titolo II delle Norme di attuazione del P.A.I., ovvero che è costituita dall'insieme delle forme fluviali riattivabili durante gli stati di piena;
- Fascia B: Fascia di esondazione, esterna alla precedente, costituita dalla porzione di territorio interessata da inondazione al verificarsi della piena di riferimento come definita nell'Allegato 3 al Titolo II sopra richiamato. Il limite di tale fascia si estende fino al punto in cui le quote naturali del terreno sono superiori ai livelli idrici corrispondenti alla piena di riferimento, ovvero sino alle opere idrauliche esistenti o programmate di controllo delle inondazioni (argini o altre opere di contenimento). Il Piano indica con apposito segno grafico, denominato "limite di progetto tra la Fascia B e la Fascia C", la opere idrauliche programmate per la difesa del territorio. Allorché dette opere saranno realizzate, i confini della Fascia B si intenderanno definiti in conformità al tracciato dell'opera idraulica eseguita e la delibera del Comitato Istituzionale dell'Autorità di bacino di presa d'atto del collaudo dell'opera varrà come variante automatica del presente Piano per il tracciato di cui si tratta;
- Fascia C: Area di inondazione per piena catastrofica, costituita dalla porzione di territorio esterna alla precedente (Fascia B), che può essere interessata da inondazione al verificarsi di eventi di piena più gravosi di quella di riferimento, come definita nell'Allegato 3 al Titolo II sopra richiamato.

Nella fascia di deflusso della piena si "persegue l'obiettivo di garantire le condizioni di sicurezza assicurando il deflusso della piena di riferimento, il mantenimento e/o il recupero delle condizioni di equilibrio dinamico dell'alveo, e quindi favorire, ovunque possibile, l'evoluzione naturale del fiume in rapporto alle esigenze di stabilità delle difese e delle fondazioni delle opere d'arte, nonché a quelle di mantenimento in quota dei livelli idrici di magra".

Nella fascia di esondazione si "persegue l'obiettivo di mantenere e migliorare le condizioni di funzionalità idraulica ai fini principali dell'invaso e della laminazione delle piene, unitamente alla conservazione e al miglioramento delle caratteristiche naturali e ambientali".

Nell'area di inondazione per piena catastrofica si "persegue l'obiettivo di integrare il livello di sicurezza delle popolazioni, mediante la predisposizione prioritaria da parte degli Enti competenti ai sensi della L. 24 febbraio 1992, n. 225 e quindi da parte delle Regioni o delle Province, di Programmi di previsione e prevenzione, tenuto conto delle ipotesi di rischio derivanti dalle indicazioni del P.A.I.".

Le prescrizioni, i divieti, i vincoli e le linee guida generali per le modalità d'intervento consentite nelle fasce A, B e C sono contenuti rispettivamente negli artt. 29, 30 e 31 delle norme di attuazione del Piano.

## DISPOSIZIONI DI P.A.I. IMMEDIATAMENTE VINCOLANTI PER IL COMUNE

L'art. 27, comma 1, delle Norme di P.A.I. stabilisce che i Comuni nei cui territori ricadono le aree classificate come Fascia Fluviale A e B sono tenuti da subito ad applicare:

L'art. 1, comma 5 e 6:

<u>Finalità e contenuti</u>

......

NORME TECNICIE DI ATTUAZIONE		DATA EMISSIONE	AGGIORNAMENTO	FOGLIO		
NORME TECNICHE DI ATTUAZIONE		Novembre 2008	Luglio 2011	152 di 188		
CONSULENTE IN ECOLOGIA APPLICATA	CONSULENTE GEOLOGICO	CONSULENTE ACUSTICO	CONSULENTE SISTEMA AGRICOLO	CONSULENTE SETTORE COMMERCIALE		
Dott. Gianluca Vicini	ENGEO srl – Dott. Carlo Caleffi	ECONORD srl	Dott. Nicola Balboni	AST&P		
POLARIS - Studio Associato - Via	laris@polarisstudioassociato.com	PROF. ING. UGO BERNINI				

5. Allorché il Piano riguardante l'assetto della rete idrografica e dei versanti detta disposizioni di indirizzo o vincolanti per le aree interessate dal primo e dal secondo Piano Stralcio delle Fasce Fluviali; le previsioni integrano le discipline previste per detti piani, essendo destinate a prevalere nel caso che esse siano fra loro incompatibili.

6. Nei tratti dei corsi d'acqua a rischio di asportazione della vegetazione arborea in occasione di eventi alluvionali, così come individuati nell'Allegato 3 al Titolo I - Norme per l'assetto della rete idrografica e dei versanti, è vietato, limitatamente alla Fascia A di cui al successivo art. 29 del Titolo II, l'impianto e il reimpianto delle coltivazioni a pioppeto.

•	•	•	•	•	•	•	•	•	•	•	•	•	•	•	•	•	•	•	•	•	,	

L'art. 29, comma 2:

## .....

## Fascia di deflusso della piena (Fascia A)

- 2. Nella Fascia A sono vietate:
  - a. le attività di trasformazione dello stato dei luoghi, che modifichino l'assetto morfologico, idraulico, infrastrutturale, edilizio, fatte salve le prescrizioni dei successivi articoli;
  - b. la realizzazione di nuovi impianti di smaltimento e di recupero dei rifiuti, l'ampliamento degli stessi impianti esistenti, nonché l'esercizio delle operazioni di smaltimento e recupero dei rifiuti, così come definiti dal D.Lgs. 5 febbraio 1997, n. 22, fatto salvo quanto previsto al successivo comma 3, let. l);
  - c. la realizzazione di nuovi impianti di trattamento delle acque reflue, nonché l'ampliamento degli impianti esistenti di trattamento delle acque reflue, fatto salvo quanto previsto al successivo comma 3, let. m);
  - d. le coltivazioni erbacee non permanenti e arboree, fatta eccezione per gli interventi di bioingegneria forestale e gli impianti di rinaturazione con specie autoctone, per una ampiezza di almeno 10 m dal ciglio di sponda, al fine di assicurare il mantenimento o il ripristino di una fascia continua di vegetazione spontanea lungo le sponde dell'alveo inciso, avente funzione di stabilizzazione delle sponde e riduzione della velocità della corrente; le Regioni provvederanno a disciplinare tale divieto nell'ambito degli interventi di trasformazione e gestione del suolo e del soprassuolo, ai sensi dell'art. 41 del D.Lgs. 11 maggio 1999, n. 152 e successive modifiche e integrazioni, ferme restando le disposizioni di cui al Capo VII del R.D. 25 luglio 1904, n. 523;
  - e. la realizzazione di complessi ricettivi all'aperto;
  - f. il deposito a cielo aperto, ancorché provvisorio, di materiali di qualsiasi genere.

•	•	•	•	•	•	•	•	•	•	•	•	•	•	•	•	•	•	•	•	•	,

• L'art. 30, comma 2:

## .....

## Fascia di esondazione (Fascia B)

- 2. Nella Fascia B sono vietati:
  - a. gli interventi che comportino una riduzione apprezzabile o una parzializzazione della capacità di invaso, salvo che questi interventi prevedano un pari aumento delle capacità di invaso in area idraulicamente equivalente;
  - b. la realizzazione di nuovi impianti di smaltimento e di recupero dei rifiuti, l'ampliamento degli stessi impianti esistenti, nonché l'esercizio delle operazioni di smaltimento e recupero dei rifiuti, così come definiti dal D.Lgs. 5 febbario 1997, n. 22, fatto salvo quanto previsto al precedente art. 29, comma 3, let. l);
  - c. in presenza di argini, interventi e strutture che tendano a orientare la corrente verso il rilevato e scavi o abbassamenti del piano di campagna che possano compromettere la stabilità delle fondazioni dell'argine.

....;

NORME TECNICHE DI ATTILAZIONE		DATA EMISSIONE	AGGIORNAMENTO	FOGLIO
		Novembre 2008	Luglio 2011	153 di 188
CONSULENTE IN ECOLOGIA APPLICATA	CONSULENTE GEOLOGICO	CONSULENTE ACUSTICO	CONSULENTE SISTEMA AGRICOLO	CONSULENTE SETTORE COMMERCIALE
Dott. Gianluca Vicini	ENGEO srl – Dott. Carlo Caleffi	ECONORD srl	Dott. Nicola Balboni	AST&P
POLARIS - Studio Associato - Via Pietro Verri, 33 - 46100 Mantova - Tel. 0376.248808 - Fax 0376.248807 - e-mail: polaris@polarisstudioassociato.com				PROF. ING. UGO BERNINI

• L'art. 32, commi 3 e 4:

......

## Demanio fluviale e pertinenze idrauliche e demaniali

- 3. Le aree del demanio fluviale di nuova formazione, ai sensi della L. 5 gennaio 1994, n. 37, a partire dalla data di approvazione del presente Piano, sono destinate esclusivamente al miglioramento della componente naturale della regione fluviale e non possono essere oggetto di sdemanializzazione.
- 4. Nei terreni demaniali ricadenti all'interno delle fasce A e B, fermo restando quanto previsto dall'art. 8 della L. 5 gennaio 1994, n. 37, il rinnovo ed il rilascio di nuove concessioni sono subordinati alla presentazione di progetti di gestione, d'iniziativa pubblica e/o privata, volti alla ricostituzione di un ambiente fluviale diversificato e alla promozione dell'interconnessione ecologica di aree naturali, nel contesto di un processo di progressivo recupero della complessità e della biodiversità della regione fluviale. I predetti progetti di gestione, riferiti a porzioni significative e unitarie del demanio fluviale, devono essere strumentali al raggiungimento degli obiettivi del Piano, di cui all'art. 1, comma 3 e all'art. 15, comma 1, delle presenti norme, comunque congruenti alle finalità istitutive e degli strumenti di pianificazione e gestione delle aree protette eventualmente presenti e devono contenere:
  - l'individuazione delle emergenze naturali dell'area e delle azioni necessarie alla loro conservazione, valorizzazione e manutenzione;
  - l'individuazione delle aree in cui l'impianto di specie arboree e/o arbustive, nel rispetto della compatibilità col territorio e con le condizioni di rischio alluvionale, sia utile al raggiungimento dei predetti obiettivi;
  - l'individuazione della rete dei percorsi d'accesso al corso d'acqua e di fruibilità delle aree e delle sponde.

Le aree individuate dai progetti così definiti costituiscono ambiti prioritari ai fini della programmazione dell'applicazione dei regolamenti comunitari vigenti.

L'organo istruttore trasmette i predetti progetti all'Autorità di bacino che, entro tre mesi, esprime un parere vincolante di compatibilità con le finalità del presente Piano, tenuto conto degli strumenti di pianificazione e gestione delle aree protette eventualmente presenti.

In applicazione dell'art. 6, comma 3, della L. 5 gennaio 1994, n. 37, le Commissioni provinciali per l'incremento delle coltivazioni arboree sulle pertinenze demaniali dei corsi d'acqua costituite ai sensi del R.D.L. 18 giugno 1936, n. 1338, convertito, con modificazioni, dalla L. 14 gennaio 1937, n. 402, e successive modificazioni, devono uniformarsi, per determinare le modalità d'uso e le forme di destinazione delle pertinenze idrauliche demaniali dei corsi d'acqua, ai contenuti dei progetti di gestione approvati dall'Autorità di bacino.

Nel caso in cui il progetto, sulla base del quale è assentita la concessione, per il compimento dei programmi di gestione indicati nel progetto stesso, richieda un periodo superiore a quello assegnato per la durata dell'atto concessorio, in sede di richiesta di rinnovo l'organo competente terrà conto dell'esigenza connessa alla tipicità del programma di gestione in corso.

In ogni caso è vietato il nuovo impianto di coltivazioni senza titolo legittimo d	di Concessione.
---	-----------------

.....;

L'art. 38:

## Interventi per la realizzazione di opere pubbliche o di interesse pubblico

1. Fatto salvo quanto previsto agli artt. 29 e 30, all'interno delle Fasce A e B è consentita la realizzazione di opere pubbliche o di interesse pubblico, riferite a servizi essenziali non altrimenti localizzabili, a condizione che non modifichino i fenomeni idraulici naturali e le caratteristiche di particolare rilevanza naturale dell'ecosistema fluviale che possono aver luogo nelle fasce, che non costituiscano significativo ostacolo al deflusso e non limitino in modo significativo la capacità di invaso, e che non concorrano ad incrementare il carico insediativo.

A tal fine i progetti devono essere corredati da uno studio di compatibilità, che documenti l'assenza dei suddetti fenomeni e delle eventuali modifiche alle suddette caratteristiche, da sottoporre all'Autorità competente, così come individuata dalla direttiva di cui la comma successivo, per l'espressione di parere rispetto la pianificazione di bacino.

NORME TECNICHE DI ATTUAZIONE			AGGIORNAMENTO Luglio 2011	<b>FOGLIO</b> 154 di 188
CONSULENTE IN ECOLOGIA APPLICATA	CONSULENTE GEOLOGICO	CONSULENTE ACUSTICO	CONSULENTE SISTEMA AGRICOLO	CONSULENTE SETTORE COMMERCIALE
Dott. Gianluca Vicini	ENGEO srl – Dott. Carlo Caleffi	ECONORD srl	Dott. Nicola Balboni	AST&P
POLARIS - Studio Associato - Via Pietro Verri, 33 - 46100 Mantova - Tel. 0376.248808 - Fax 0376.248807 - e-mail: polaris@polarisstudioassociato.com				PROF. ING. UGO BERNINI

2. L'Autorità di bacino emana ed aggiorna direttive concernenti i criteri, gli indirizzi e le prescrizioni tecniche relative alla predisposizione degli studi di compatibilità e alla individuazione degli interventi a maggiore criticità in termini d'impatto sull'assetto della rete idrografica. Per questi ultimi il parere di cui al comma 1 sarà espresso dalla stessa Autorità di bacino.

3.	Le nuove opere di attraversamento, stradale o ferroviario, e comunque delle infrastrutture a rete, devono essere progettate nel rispetto de criteri e delle prescrizioni tecniche per la verifica idraulica di cui ad apposita direttiva emanata dall'Autorità di bacino.;
	<i>;</i>
•	L'art. 38 bis:

## Impianti di trattamento delle acque reflue, di gestione dei rifiuti e di approvvigionamento idropotabile

- 1. L'Autorità di bacino definisce, con apposite direttive, le prescrizioni e gli indirizzi per la riduzione del rischio idraulico a cui sono soggetti gli impianti di trattamento delle acque reflue, le operazioni di smaltimento e recupero dei rifiuti e gli impianti di approvvigionamento idropotabile ubicati nelle fasce fluviali A e B.
- 2. I proprietari e i soggetti gestori di impianti esistenti di trattamento delle acque reflue, di potenzialità superiore a 2000 abitanti equivalenti, nonchè di impianti di smaltimento e recupero dei rifiuti e di impianti di approvvigionamento idropotabile, ubicati nelle fasce fluviali A e B predispongono, entro un anno dalla data di pubblicazione dell'atto di approvazione del Piano, una verifica del rischio idraulico a cui sono soggetti i suddetti impianti ed operazioni, sulla base delle direttive di cui al comma 1. Gli stessi proprietari e soggetti gestori, in relazione ai risultati della verifica menzionata, individuano e progettano gli eventuali interventi di adeguamento necessari, sulla base delle richiamate direttive.
- 3. L'Autorità di bacino, anche su proposta dei suddetti proprietari e soggetti gestori ed in coordinamento con le Regioni territorialmente competenti, delibera specifici Programmi triennali di intervento ai sensi degli artt. 21 e seguenti della L. 18 maggio 1989, n. 183, per gli interventi di adeguamento di cui al precedente comma. Nell'ambito di tali programmi l'Autorità di bacino incentiva inoltre, ovunque possibile, la delocalizzazione degli impianti di cui ai commi precedenti al di fuori delle fasce fluviali A e B.

• L'art. 39, comma 1, 2, 3, 4, 5 e 6:

....;

## Interventi urbanistici e indirizzi alla pianificazione urbanistica

- 1. I territori delle Fasce A e B individuati dal presente Piano, sono soggetti ai seguenti speciali vincoli e alle limitazioni che seguono, che divengono contenuto vincolante dell'adeguamento degli strumenti urbanistici comunali, per le ragioni di difesa del suolo e di tutela idrogeologica perseguite dal Piano stesso:
  - a. le aree non edificate ed esterne al perimetro del centro edificato dei comuni, così come definito dalla successiva lett. c), sono destinate a vincolo speciale di tutela fluviale ai sensi dell'art. 5, comma 2, lett. a) della L. 17 agosto 1942, n. 1150;
  - b. alle aree esterne ai centri edificati, così come definiti alla seguente lettera c), si applicano le norme delle Fasce A e B, di cui ai successivi commi 3 e 4;
  - c. per centro edificato, ai fini dell'applicazione delle presenti Norme, si intende quello di cui all'art. 18 della L. 22 ottobre 1971, n. 865, ovvero le aree che al momento dell'approvazione del presente Piano siano edificate con continuità, compresi i lotti interclusi ed escluse le aree libere di frangia. Laddove sia necessario procedere alla delimitazione del centro edificato ovvero al suo aggiornamento, l'Amministrazione comunale procede all'approvazione del relativo perimetro.
- 2. All'interno dei centri edificati, così come definiti dal precedente comma 1, lett. c), si applicano le norme degli strumenti urbanistici generali vigenti; qualora all'interno dei centri edificati ricadano aree comprese nelle Fasce A e/o B, l'Amministrazione comunale è tenuta a valutare, d'intesa con l'autorità regionale o provinciale competente in materia urbanistica, le condizioni di rischio, provvedendo, qualora necessario, a modificare lo strumento urbanistico al fine di minimizzare tali condizioni di rischio.

NORME TECNICHE DI ATTIJAZIONE		DATA EMISSIONE Novembre 2008		<b>FOGLIO</b> 155 di 188
CONSULENTE IN ECOLOGIA APPLICATA	CONSULENTE GEOLOGICO	CONSULENTE ACUSTICO	CONSULENTE SISTEMA AGRICOLO	CONSULENTE SETTORE COMMERCIALE
Dott. Gianluca Vicini	ENGEO srl – Dott. Carlo Caleffi	ECONORD srl	Dott. Nicola Balboni	AST&P
POLARIS - Studio Associato - via	PROF. ING. UGO BERNINI			

3. Nei territori della Fascia A, sono esclusivamente consentite le opere relative a interventi di demolizione senza ricostruzione, manutenzione ordinaria e straordinaria, restauro, risanamento conservativo, come definiti all'art. 31, lett. a), b), c) della L. 5 agosto 1978, n. 457, senza aumento di superficie o volume, senza cambiamenti di destinazione d'uso che comportino aumento del carico insediativo e con interventi volti a mitigare la vulnerabilità dell'edificio.

- 4. Nei territori della Fascia B, sono inoltre esclusivamente consentite:
  - a. opere di nuova edificazione, di ampliamento e di ristrutturazione edilizia, comportanti anche aumento di superficie o volume, interessanti edifici per attività agricole e residenze rurali connesse alla conduzione aziendale, purché le superfici abitabili siano realizzate a quote compatibili con la piena di riferimento, previa rinuncia da parte del soggetto interessato al risarcimento in caso di danno o in presenza di copertura assicurativa;
  - b. interventi di ristrutturazione edilizia, comportanti anche sopraelevazione degli edifici con aumento di superficie o volume, non superiori a quelli potenzialmente allagabili, con contestuale dismissione d'uso di queste ultime e a condizione che gli stessi non aumentino il livello di rischio e non comportino significativo ostacolo o riduzione apprezzabile della capacità di invaso delle aree stesse, previa rinuncia da parte del soggetto interessato al risarcimento in caso di danno o in presenza di copertura assicurativa;
  - c. interventi di adeguamento igienico funzionale degli edifici esistenti, ove necessario, per il rispetto della legislazione in vigore anche in materia di sicurezza del lavoro connessi ad esigenze delle attività e degli usi in atto;
  - d. opere attinenti l'esercizio della navigazione e della portualità, commerciale e da diporto, qualora previsti nell'ambito del piano di settore, anche ai sensi del precedente art. 20.
- La realizzazione di opere pubbliche o di interesse pubblico che possano limitare la capacità di invaso delle fasce fluviali, è soggetta ai procedimenti di cui al precedente art. 38.
- 6. Fatto salvo quanto specificatamente disciplinato dalle precedenti Norme, i Comuni, in sede di adeguamento dei rispettivi strumenti urbanistici per renderli coerenti con le previsioni del presente Piano, nei termini previsti all'art. 27, comma 2, devono rispettare i seguenti indirizzi:
  - a. evitare nella Fascia A e contenere, nella Fascia B la localizzazione di opere pubbliche o di interesse pubblico destinate ad una fruizione collettiva;
  - b. favorire l'integrazione delle Fasce A e B nel contesto territoriale e ambientale, ricercando la massima coerenza possibile tra l'assetto delle aree urbanizzate e le aree comprese nella fascia;
  - c. favorire nelle fasce A e B, aree di primaria funzione idraulica e di tutela naturalistico-ambientale, il recupero, il miglioramento ambientale e naturale delle forme fluviali e morfologiche residue, ricercando la massima coerenza tra la destinazione naturalistica e l'assetto agricolo e forestale (ove presente) delle stesse.

....;

L'art. 41:

## Compatibilità delle attività estrattive

 Fatto salvo, qualora più restrittivo, quanto previsto dalle vigenti leggi di tutela, nei territori delle Fasce A e B le attività estrattive sono ammesse se individuate dell'ambito dei piani di settore o degli equivalenti documenti di programmazione redatti ai sensi delle leggi regionali.

Restano comunque escluse dalla possibilità di attività estrattive le aree del demanio fluviale. I piani di settore o gli equivalenti documenti di programmazione redatti ai sensi delle leggi regionali devono garantire che gli interventi estrattivi rispondano alle prescrizioni e ai criteri di compatibilità fissati nel presente Piano.

In particolare deve essere assicurata l'assenza di interazioni negative con l'assetto delle opere idrauliche di difesa e con il regime delle falde freatiche presenti. I piani di settore o gli equivalenti documenti di programmazione redatti ai sensi delle leggi regionali devono inoltre verificare la compatibilità delle programmate attività estrattive sotto il profilo della convenienza di interesse pubblico comparata con riferimento ad altre possibili aree di approvvigionamento alternative, site nel territorio regionale o provinciale, aventi minore impatto ambientale.

NORME TECNICHE DI ATTUAZIONE			AGGIORNAMENTO Luglio 2011	<b>FOGLIO</b> 156 di 188
CONSULENTE IN ECOLOGIA APPLICATA	CONSULENTE GEOLOGICO	CONSULENTE ACUSTICO	CONSULENTE SISTEMA AGRICOLO	CONSULENTE SETTORE COMMERCIALE
Dott. Gianluca Vicini	ENGEO srl – Dott. Carlo Caleffi	ECONORD srl	Dott. Nicola Balboni	AST&P
POLARIS - Studio Associato - Via Pietro Verri, 33 - 46100 Mantova - Tel. 0376.248808 - Fax 0376.248807 - e-mail: polaris@polarisstudioassociato.com				PROF. ING. UGO BERNINI

CITTÀ DI CURTATONE

## **PIANO DELLE REGOLE**

I medesimi strumenti devono definire le modalità di ripristino delle aree estrattive e di manutenzione e gestione delle stesse, in coerenza con le finalità e gli effetti del presente Piano, a conclusione dell'attività. I piani di settore delle attività estrattive o gli equivalenti documenti di programmazione redatti ai sensi delle leggi regionali, vigenti alla data di approvazione del presente Piano, devono essere adeguati alle norme del Piano medesimo.

- 2. Gli interventi estrattivi non possono portare a modificazioni indotte direttamente o indirettamente sulla morfologia dell'alveo attivo, devono mantenere o migliorare le condizioni idrauliche e ambientali della fascia fluviale.
- 3. I piani di settore o gli equivalenti documenti di programmazione redatti ai sensi delle leggi regionali devono essere corredati da uno studio di compatibilità idraulico-ambientale, relativamente alle previsioni ricadenti nelle Fasce A e B, e comunicati all'atto dell'adozione all'Autorità idraulica competente e all'Autorità di bacino che esprime un parere di compatibilità con la pianificazione di bacino.
- 4. In mancanza degli strumenti di pianificazione di settore, o degli equivalenti documenti di programmazione redatti ai sensi delle leggi regionali, e in via transitoria, per un periodo massimo di due anni dall'approvazione del presente Piano, è consentito procedere a eventuali ampliamenti delle attività estrattive esistenti, per garantire la continuità del soddisfacimento dei fabbisogni a livello locale, previa verifica della coerenza dei progetti con le finalità del presente Piano.
- 5. Nei territori delle Fasce A, B e C sono consentiti spostamenti degli impianti di trattamento dei materiali di coltivazione, nell'ambito dell'area autorizzata all'esercizio dell'attività di cava, limitatamente al periodo di coltivazione della cava stessa.
- 6. Ai fini delle esigenze di attuazione e aggiornamento del presente Piano, le Regioni attuano e mantengono aggiornato un catasto delle attività estrattive ricadenti nelle fasce fluviali con funzioni di monitoraggio e controllo. Per le cave ubicate all'interno delle fasce fluviali il monitoraggio deve segnalare eventuali interazioni sulla dinamica dell'alveo, specifici fenomeni eventualmente connessi al manifestarsi di piene che abbiano interessato l'area di cava e le interazioni sulle componenti ambientali.

## ....;

## RISCHIO IDRAULICO PRODOTTO DALLA RETE IDROGRAFICA PRINCIPALE

Nel rispetto dell'art. 26, comma 3, delle norme di attuazione del PAI, i limiti della Fascia B coincidono con le arginature maestre storiche dei fiumi Po, Oglio e Mincio, quelli della Fascia A riflettono praticamente l'alveo attivo dei fiumi, destinato al deflusso della corrente di piena e quelli della Fascia C, come descritto nell'Allegato 3 delle Norme di attuazione del P.S.FF.FF.

Nelle Fasce A e B del PAI valgono le disposizioni art. 39 delle norme di attuazione dei P.A.I. stesso "interventi urbanistici ed indirizzi alla pianificazione urbanistica".

## Pertanto:

- Fascia di deflusso della piena FASCIA A, costituita dalla porzione di alveo che è sede prevalente del deflusso della corrente per la piena di riferimento (art. 28 e art.li 28/29 P.A.I.) in recepimento della Deliberazione 11/05/1999 n. 1 dell'Autorità di Bacino del Fiume Po per l'adozione del progetto del Piano Stralcio per l'assetto idrogeologico. I territori della Fascia A individuati dal P.A.I. e in recepimento del presente Piano sono soggetti a vincoli speciali ed alle limitazioni tutte dettate dal P.A.I. di cui alla Delibera n. 1 dell'Autorità di Bacino del Fiume Po dell'11/05/1999 e particolarmente a quelle di cui agli art.li 27/28/29/38/39;
- Fascia di esondazione FASCIA B, esterna alla Fascia A costituita dalla porzione di territorio interessata dalla inondazione al verificarsi della piena di riferimento (art. 28 e 30 del P.A.I.) in recepimento della Deliberazione 11/05/1999 n. 1 dell'Autorità di Bacino del Fiume Po per l'adozione del progetto del Piano Stralcio per l'assetto idrogeologico. I territori della Fascia B individuati dal P.A.I. e in recepimento del presente Piano sono soggetti a vincoli speciali ed alle limitazioni tutte dettate dal P.A.I. di cui alla Delibera n. 1 dell'Autorità di Bacino del Fiume Po dell'11/05/1999 e particolarmente a quelle di cui agli art.li 27/28/30/38/39;
- Aree di inondazione per piena catastrofica FASCIA C, costituita dalla porzione di territorio esterna alla Fascia B che può essere interessata da inondazioni al verificarsi di eventi di piena più gravosi di quello di riferimento (artt. 28 e 31 del P.A.I.) in recepimento della Deliberazione 11/05/1999 n. 1 dell'Autorità di Bacino del Fiume Po per l'adozione del progetto del Piano Stralcio per l'assetto idrogeologico;
- Aree di particolare criticità idraulica (aree così definite dall'Art. 49.2 del P.T.C.P. della Provincia di Mantova).

I territori della Fascia C, individuati dal P.A.I. e riportati dal presente Piano sono soggetti a vincoli speciali ed alle limitazioni tutte dettaste dal P.A.I. di cui alla Delibera n. 1 dell'Autorità di Bacino del Fiume Po dell'11/05/1999 e particolarmente a quelle di cui agli art.li 27/28/31/38/39.

I territori citati sono soggetti ai seguenti speciali vincoli e limitazioni.

NORME TECNICHE DI ATTIIAZIONE		DATA EMISSIONE Novembre 2008	AGGIORNAMENTO Luglio 2011	<b>FOGLIO</b> 157 di 188
CONSULENTE IN ECOLOGIA APPLICATA	CONSULENTE GEOLOGICO	CONSULENTE ACUSTICO	CONSULENTE SISTEMA AGRICOLO	CONSULENTE SETTORE COMMERCIALE
Dott. Gianluca Vicini	ENGEO srl – Dott. Carlo Caleffi	ECONORD srl	Dott. Nicola Balboni	AST&P
POLARIS - Studio Associato - Via	PROF. ING. UGO BERNINI			

#### Sono vietati:

- l'installazione di impianti di smaltimento dei rifiuti ivi incluse le discariche di qualsiasi tipo sia pubbliche che private, il deposito a cielo aperto di rifiuti di qualsiasi genere;
- la costruzione e l'insediamento di attività produttive pericolose ed attività a rischio;
- la costruzione sotto piano campagna di edifici o di porzioni di edifici che comportino la presenza continua di persone ed attività;
- i progetti di strade in genere, anche di urbanizzazione dovranno essere idraulicamente verificati al fine di posizionare l'estradosso stradale con un idoneo franco idraulico e comunque con un'altezza minima di 50 cm.

Sono previsti i seguenti interventi e vincoli:

- Misure per evitare il danneggiamento dei beni e delle strutture:
  - realizzare le superfici abitabili, le aree sede dei processi industriali, degli impianti tecnologici e degli eventuali depositi di materiali sopraelevate rispetto al livello della piena di riferimento, evitando in particolare la realizzazione di piani interrati e pertanto ad una quota di circa 50 cm superiore rispetto all'attuale reticolo stradale;
  - realizzare le aperture degli edifici situate al di sotto del livello di piena di riferimento a tenuta stagna; disporre gli ingressi in modo che non siano perpendicolari al flusso principale della eventuale corrente;
  - progettare la viabilità minore interna e la disposizione dei fabbricati così da limitare allineamenti di grande lunghezza nel senso dello scorrimento delle acque, che potrebbero indurre la creazione di canali di scorrimento a forte velocità;
  - favorire il deflusso/assorbimento delle acque di esondazione, evitando interventi che ne comportino l'accumulo.
- Misure atte a garantire la stabilità delle fondazioni:
  - opere drenanti per evitare le spinte idrostatiche nei terreni di fondazione.
- Misure per facilitare l'evacuazione di persone e beni in caso di inondazione:
  - uscite di sicurezza situate in modo idoneo e aventi dimensioni sufficienti per facilitare l'evacuazione di persone e beni verso l'esterno
    o verso i piani superiori;
  - vie di evacuazione situate sopra il livello di piena.
- Utilizzo di materiali e tecnologie costruttive che permettano alle strutture di resistere a pressioni idrodinamiche.
- Utilizzo di materiali per costruzione poco danneggiabili al contatto con l'acqua.
- I depuratori, le vasche di raccolta delle acque reflue, i lagoni agricoli, le cisterne di gasolio ed in genere tutti i contenitori anche interrati, ecc. dovranno essere protetti da una adeguata difesa idraulica e pertanto i progetti dovranno essere corredati da specifico elaborato di verifica idrogeologica e idraulica, firmato da un tecnico abilitato, per certificarne la fattibilità.

Nell'area del Paleoalveo del Mincio ogni nuova costruzione dovrà avere il pavimento ad una quota pari o più elevata di 50 cm rispetto all'estradosso della strada comunale più vicina.

Nelle zone esterne ai centri abitati i canali dovranno garantire una fascia di rispetto ≥ 10,00 m per lato inedificabile .

L'Amministrazione Comunale dovrà mantenere aggiornato il PIANO COMUNALE DI PROTEZIONE CIVILE a norma dell'art.15 della L. n.225 del 24/02/1992 e s.m.i.

Le aree di particolare criticità idraulica (aree così definite dal P.T.C.P. della Provincia di Mantova) rimangono sottoposte ai presenti vincoli, fino ad avvenuta realizzazione delle opere programmate.

Per le aree sopracitate valgono le disposizioni degli Indirizzi Normativi del P.T.C.P. nonchè quelle contenute nello studio geologico allegato, parte integrante delle presenti Norme Tecniche di Attuazione.

Nel territorio denominato" Zona agricola ad elevata vulnerabilità idrogeologica", sono esclusivamente consentite:

• opere relative a interventi di demolizione senza ricostruzione, manutenzione ordinaria e straordinaria, restauro, risanamento conservativo e ristrutturazione come definiti dall' art.31 della L. n.457/1978 e dal presente Piano;

NORME TECNICHE DI ATTILAZIONE		DATA EMISSIONE	AGGIORNAMENTO	FOGLIO
		Novembre 2008	Luglio 2011	158 di 188
CONSULENTE IN ECOLOGIA APPLICATA	CONSULENTE GEOLOGICO	CONSULENTE ACUSTICO	CONSULENTE SISTEMA AGRICOLO	CONSULENTE SETTORE COMMERCIALE
Dott. Gianluca Vicini	ENGEO srl – Dott. Carlo Caleffi	ECONORD srl	Dott. Nicola Balboni	AST&P
POLARIS - Studio Associato - Via Pietro Verri, 33 - 46100 Mantova - Tel. 0376.248808 - Fax 0376.248807 - e-mail: polaris@polarisstudioassociato.com				PROF. ING. UGO BERNINI

• opere di nuova edificazione limitatamente a impianti tecnologici e volumi tecnici di modesta entità per attività agricole connesse alla conduzione aziendale e funzionali alla portanza del terreno.

## Art. 125. Aree a pericolosità e vulnerabilità geologica, idrogeologica e sismica

In tutto il territorio comunale vigono le prescrizioni delle Norme Geologiche di Attuazione di cui al punto G. del Documento di Piano, parte integrante delle presenti Norme Tecniche di Attuazione. Alla predetta normativa si dovrà fare riferimento per gli interventi in aree di classe 1, 2, 3 e 4 individuate nella carta di fattibilità delle azioni di piano. In tali zone, in funzione della classe di fattibilità in cui ricadono e della classificazione del rischio sismico, ogni intervento edilizio dovrà essere accompagnato da uno studio geologico di valutazione del rischio sismico che verifichi la compatibilità dell'intervento stesso con la situazione dell'area. In tale studio andranno individuate di conseguenza le prescrizioni di dettaglio per poter procedere o meno all'edificazione. Nelle aree caratterizzate da elevate vulnerabilità della falda si richiede inoltre di evitare l'insediamento di attività che, per la tipologia delle lavorazioni o per la particolarità delle materie prime utilizzate, comportano lo stoccaggio di sostanze pericolose.

In tutti gli interventi di nuova costruzione e di demolizione e ricostruzione, negli interventi urbanizzativi a carattere preventivo, negli interventi sul patrimonio edilizio esistente quando comportano ampliamenti della SIp esistente maggiori di 150 mq, negli interventi su aree sottoposte a vincolo idrogeologico, ai sensi delle presenti norme, a corredo dei progetti, è richiesta la presentazione di una relazione geologica - geotecnica che valuti con l'ausilio di prove in loco le condizioni di stabilità delle aree interessate all'edificazione e/o alle opere di urbanizzazione e, ove necessario, le opere indispensabili per evitare qualsiasi interferenza con le falde acquifere in conformità alle disposizioni di cui al D.M. 21.01.1981, al D.M. LL.PP. 11/03/1988, alla Circolare Min. LL.PP. n. 30483 del 24/09/1988 e successive modifiche ed integrazioni. Lo studio geologico allegato al P.G.T. costituisce anche integrazione ed approfondimento delle prescrizioni sovracomunali di carattere ambientale, idraulico ed idrogeologico.

#### Art. 126. Tutela del reticolo idrico

Reticolo idrico minore: il reticolo idrico minore delle acque superficiali è costituito dai corsi d'acqua che non appartengono al reticolo principale, inclusi i corsi d'acqua affidati alla gestione dei Consorzi di Bonifica di cui all'allegato D della DGR 7868/2002 ed escluse le acque piovane non ancora convogliate in un corso d'acqua.

Corsi d'acqua privati: i corsi d'acqua privati sono quelli che non sono indicati come corsi d'acqua nelle carte catastali o in base a normative vigenti e che non sono stati oggetto di interventi di sistemazione idraulica .

Reticolo idrico principale: il reticolo idrico principale delle acque superficiali è quello individuato dall'allegato A della DGR 7868/2002 come sostituito dall'allegato A alla DGR 7/2003 n.13950, inclusi i corsi d'acqua affidati alla gestione dei Consorzi di Bonifica di cui all'allegato D della DGR 7868/2002 e suoi successivi aggiornamenti.

Il Piano del Governo del Territorio persegue le seguenti finalità:

- migliorare la sicurezza idraulica del territorio, e regolare le attività umane, degli insediamenti, delle opere e dei manufatti che interferiscono con gli alvei fluviali e le relative fasce di esondazione e di rispetto;
- favorire il recupero degli ambiti fluviali all'interno del sistema del verde, prevenire l'inquinamento delle acque e proteggere gli ecosistemi
  tramite l'introduzione di norme che favoriscono la corretta gestione di fasce di rispetto e tampone, sempre garantendo le condizioni di
  sicurezza idraulica;
- garantire il mantenimento della funzionalità idraulica degli alvei;
- prevenire gli usi del suolo incompatibili con la sicurezza idraulica e l'equilibrio dell'ambiente;
- promuovere la delocalizzazione degli insediamenti incompatibili e l'adeguamento dei manufatti interferenti;
- armonizzare gli interventi pubblici e privati secondo criteri omogenei di prevenzione del rischio, tutela ambientale e gestione del territorio;

Le presenti norme si applicano:

- a tutti i corsi d'acqua pubblici appartenenti al reticolo minore
- a tutti i corsi d'acqua privati

NORME TECNICHE DI ATTUAZIONE		DATA EMISSIONE	AGGIORNAMENTO	FOGLIO
		Novembre 2008	Luglio 2011	159 di 188
CONSULENTE IN ECOLOGIA APPLICATA	CONSULENTE GEOLOGICO	CONSULENTE ACUSTICO	CONSULENTE SISTEMA AGRICOLO	CONSULENTE SETTORE COMMERCIALE
Dott. Gianluca Vicini	ENGEO srl – Dott. Carlo Caleffi	ECONORD srl	Dott. Nicola Balboni	AST&P
POLARIS - Studio Associato - Via	PROF. ING. UGO BERNINI			

## CRITERI GENERALI PER LA REGIMAZIONE DELLE ACQUE SUPERFICIALI

Le opere di regimazione idraulica previste per i corsi d'acqua dovranno essere finalizzate al riassetto dell'equilibrio idrogeologico, al ripristino della funzionalità della rete di deflusso superficiale, alla messa in sicurezza dei manufatti e delle strutture, alla rinaturalizzazione spontanea, alla conservazione e riqualificazione della vegetazione esistente, al miglioramento degli ecosistemi acquatici e riparali, al miglioramento dell'efficacia delle fasce di rispetto boscate, come sistemi filtranti per la riduzione dell'apporto di nutrienti nelle acque.

Esse dovranno essere concepite privilegiando, compatibilmente con disponibilità della risorsa idrica, le tecniche costruttive proprie dell'ingegneria naturalistica.

Per realizzare interventi di risanamento e potenziamento dei corsi d'acqua sarà richiesta la dimostrazione della necessità, l'accertamento della compatibilità idraulica, la dimostrazione del miglioramento nell'assetto del territorio interessato.

I lavori di ripulitura e manutenzione dei corsi d'acqua dovranno essere eseguiti conservando l'ambiente fluviale, tenendo conto dell'eventuale presenza di specie faunistiche e botaniche protette o di evidente valore paesaggistico o della esistenza di fasce vegetate con capacità potenziale di assorbimento degli inquinanti.

## ATTIVITÀ ED OPERE VIETATE ALL'INTERNO DELL'ALVEO DEI CORSI D'ACQUA

Formano parte degli alvei i rami o canali, o diversivi dei fiumi, torrenti, rivi e scolatoi pubblici, ancorché in alcuni tempi dell'anno rimangano asciutti. Vi sono vietati i seguenti interventi:

- · attività che possano alterare il deflusso delle acque;
- le piantagioni poste all'interno degli alvei dei fiumi, rivi e canali che ne limitano la sezione normale e necessaria al libero deflusso delle acque;
- lo sradicamento o la combustione dei ceppi degli alberi che consolidano le ripe dei corsi d'acqua e dei fiumi;
- la copertura e/o tombinatura dei corsi d'acqua, che non sia imposta da superiori e adeguate ragioni di tutela della pubblica incolumità ed adeguatamente motivate;
- l'occupazione o la riduzione delle aree d'espansione e di divagazione dei corsi d'acqua;
- il posizionamento in alveo in senso longitudinale di reti di sottoservizi quali gasdotti, fognature, acquedotti, tubature, che riducano la sezione e stabilità del corso d'acqua;
- il posizionamento non pianificato di cartelli pubblicitari e simili;
- il pascolo e la permanenza di bestiame sui ripari, sugli argini e loro dipendenze, nonché sulle sponde, scarpe, o banchine.

## INTERVENTI INTERNI ALL'ALVEO DEI CORSI D'ACQUA SOGGETTI AD AUTORIZZAZIONE IDRAULICA O NULLA OSTA IDRAULICO DA PARTE DEL COMUNE

I seguenti interventi dovranno essere preventivamente autorizzati dal Comune:

- realizzazione di opere di difesa, guadi/selciatori, traverse di fondo, manufatti di sistemazione idraulica senza riduzione della sezione del corso d'acqua;
- · intervento di conservazione ed ammodernamento di opere di difesa, derivazione o regimazione;
- estrazione di ciottoli, ghiaia, sabbia ed altra terra;
- realizzazione di muri di sponda verticali o ad elevata pendenza dove non vi siano alternative di intervento;
- il taglio e/o l'asportazione di vegetazione ed in particolare di vegetazione che favorisce la stabilità spondale e la naturalità e la biodiversità dell'alveo;

NORME TECNICHE DI ATTUAZIONE		DATA EMISSIONE	AGGIORNAMENTO	FOGLIO
		Novembre 2008	Luglio 2011	160 di 188
CONSULENTE IN ECOLOGIA APPLICATA	CONSULENTE GEOLOGICO	CONSULENTE ACUSTICO	CONSULENTE SISTEMA AGRICOLO	CONSULENTE SETTORE COMMERCIALE
Dott. Gianluca Vicini	ENGEO srl – Dott. Carlo Caleffi	ECONORD srl	Dott. Nicola Balboni	AST&P
POLARIS - Studio Associato - Via Pietro Verri, 33 – 46100 Mantova – Tel. 0376.248808 – Fax 0376.248807 – e-mail: polaris@polarisstudioassociato.com				PROF. ING. UGO BERNINI

#### INDIVIDUAZIONE DELLE FASCE DI RISPETTO

Le distanze dai corsi d'acqua devono essere misurate dal piede arginale esterno o, in assenza di argini in rilevato, dalla sommità della sponda incisa. Nel caso di sponde stabili, consolidate o protette, le distanze possono essere calcolate con riferimento alla linea individuata dalla piena ordinaria. Le distanze dai corsi d'acqua intubati devono intendersi misurate simmetricamente rispetto all'elemento idrografico individuato.

La larghezza delle fasce di rispetto è di metri 10. Tale fascia non viene considerata in corrispondenza dell'edificato esistente e regolarmente autorizzato.

Nelle zone di espansione dell'agglomerato urbano e negli ambiti sottoposti a pianificazione attuativa, tale fascia può essere ridotta su ambedue le sponde fino ad un minimo di metri 4,00. In questo caso, gli interventi da realizzare nella fascia compresa tra il limite della fascia ed i 4,00 metri, sono subordinati al rilascio dell'autorizzazione idraulica da parte del Comune e/o dell'Ente gestore.

## INDIVIDUAZIONE DI ATTIVITÀ E OPERE VIETATE ALL'INTERNO DELLE FASCE DI RISPETTO

Nelle fasce di rispetto sono vietate le seguenti attività ed opere:

- realizzazione di nuove edificazioni e di ampliamenti, ad eccezione delle opere di interesse pubblico che non compromettono la sicurezza idraulica;
- ogni tipo di impianto tecnologico, salvo le opere attinenti alla corretta regimazione dei corsi d'acqua, alla regolazione del deflusso di
  magra e di piena, alle derivazioni e alle captazioni per approvvigionamento idrico, per il trattamento delle acque reflue (previa
  autorizzazione ambientale provinciale) nonché per le opere necessarie all'attraversamento viario e all'organizzazione di percorsi pedonali
  e ciclabili e percorsi funzionali alle attività agricole meccanizzate ed alla realizzazione di opere di protezione e salvaguardia della sicurezza
  da rischi di accidentale caduta nei canali;
- movimenti di terra e scavi che alterino in modo sostanziale e stabilmente il profilo del terreno, con eccezione per quelli connessi ai progetti di recupero ambientale, di bonifica e di messa in sicurezza;
- interventi che possano danneggiare gli argini;
- · danneggiamento di opere di difesa delle sponde e dei manufatti attinenti;
- apertura di cavi, fontanili e simili;
- il posizionamento non autorizzato di cartelli pubblicitari e simili.

## INTERVENTI SOGGETTI A AUTORIZZAZIONE O NULLA OSTA IDRAULICO DA PARTE DELL'AUTORITÀ COMPETENTE ALL'INTERNO DELLE FASCE DI RISPETTO

Nelle fasce di rispetto sono realizzabili, anche in deroga al precedente articolo, ma solo previa autorizzazione idraulica comunale:

- le coltivazioni e le piantagioni di alberi e siepi, gli interventi di bioingegneria forestale e gli impianti di rinaturazione con specie autoctone
  finalizzati ad assicurare il mantenimento o il ripristino di una fascia di vegetazione lungo le sponde dell'alveo inciso, avente funzioni di
  fascia tampone boscata finalizzata a costituire un filtro naturale atto a limitare l'afflusso di nutrienti ed inquinanti verso il corso d'acqua,
  stabilizzazione delle rive e tali da non interferire con le periodiche operazioni di manutenzione e pulizia dei corsi d'acqua;
- gli interventi di interesse pubblico o comunque destinati alla fruizione delle aree verdi attorno al corso d'acqua e del corso d'acqua stesso;
- gli interventi volti alla ricostituzione degli equilibri naturali alterati e all'eliminazione, per quanto possibile, dei fattori incompatibili di interferenza antropica;
- gli interventi di sistemazione a verde con percorsi pedonali o ciclabili, tali da non interferire con le periodiche operazioni di manutenzione e pulizia dei corsi d'acqua;
- gli interventi di demolizione senza ricostruzione;
- gli interventi di manutenzione ordinaria e straordinaria, di restauro e risanamento conservativo degli edifici e delle opere idrauliche;
- gli interventi volti a mitigare la vulnerabilità degli edifici e degli impianti esistenti e a migliorare la tutela della pubblica incolumità, senza aumenti di superficie e volume, senza cambiamenti di destinazione d'uso che comportino aumento del carico insediativo;

NORME TECNICHE DI ATTUAZIONE		DATA EMISSIONE	AGGIORNAMENTO	FOGLIO
		Novembre 2008	Luglio 2011	161 di 188
CONSULENTE IN ECOLOGIA APPLICATA	CONSULENTE GEOLOGICO	CONSULENTE ACUSTICO	CONSULENTE SISTEMA AGRICOLO	CONSULENTE SETTORE COMMERCIALE
Dott. Gianluca Vicini	ENGEO srl – Dott. Carlo Caleffi	ECONORD srl	Dott. Nicola Balboni	AST&P
POLARIS - Studio Associato - Via Pietro Verri, 33 - 46100 Mantova - Tel. 0376.248808 - Fax 0376.248807 - e-mail: polaris@polarisstudioassociato.com				PROF. ING. UGO BERNINI

• gli interventi necessari per la conservazione delle opere pubbliche e di interesse pubblico di beni di interesse culturale, compatibili con la normativa di tutela;

- le opere di difesa, di sistemazione idraulica;
- le difese radenti senza restringimento della sezione d'alveo e a quote non superiori al piano di campagna) realizzate in modo tale da non provocare danneggiamenti all'alveo;
- la ristrutturazione e la realizzazione di infrastrutture lineari e a rete riferite a servizi pubblici, previo studio di compatibilità dell'intervento approvato dall'Amministrazione Comunale; gli interventi devono comunque garantire la sicurezza dell'esercizio delle funzioni cui sono destinati, tenuto conto delle condizioni idrauliche presenti;
- gli attraversamenti di ponti, gasdotti, fognature, tubature e infrastrutture a rete in genere. Per luci inferiori a 6,00 m il progetto dovrà
  essere accompagnato da apposita relazione idrologica-idraulica, redatta secondo le indicazioni degli allegati 3 e 4 della D.G.R. N°7/6645
  del 29 ottobre 2001. In ogni caso i manufatti di attraversamento non dovranno:
  - restringere la sezione mediante spalle e rilevati d'accesso;
  - avere l'intradosso a quota inferiore al piano di campagna.
- gli attraversamenti in subalveo di infrastrutture a rete in genere. Essi dovranno essere posti a quote inferiori a quelle raggiungibili in base all'evoluzione morfologica prevista dell'alveo, e dovranno essere adeguatamente difesi dalla possibilità di erosione del corso d'acqua. In ogni caso i manufatti non dovranno comportare una riduzione della pendenza del corso d'acqua mediante l'utilizzo di soglie di fondo. Il progetto dovrà essere certificato da una relazione geologica, che attesti la fattibilità dell'intervento in funzione dell'evoluzione morfologica prevista dell'alveo;
- i depositi temporanei conseguenti e connessi ad attività estrattiva autorizzata ed agli impianti di trattamento del materiale estratto e presente nel luogo di produzione da realizzare secondo le modalità prescritte dal dispositivo d'autorizzazione;
- il miglioramento fondiario limitato alle infrastrutture rurali compatibili con l'assetto della fascia di rispetto;
- gli interventi volti alla bonifica ed al disinquinamento, purché utilizzino tecniche naturali e comunque compatibili con il regime fluviale.

## CORSI D'ACQUA PRIVATI

I proprietari dei terreni nei quali scorrono corsi d'acqua che non sono indicati come corsi d'acqua nelle carte catastali o in base a normative vigenti e che non sono stati oggetto di interventi di sistemazione idraulica con finanziamenti pubblici e che non sono rappresentati come corsi d'acqua nelle cartografie ufficiali (IGM o CTR) (DGR 7/13950, allegato B, punto 4) sono obbligati alla manutenzione delle loro proprietà in fregio al corso d'acqua, dell'alveo del corso d'acqua, in modo da evitare danni agli argini, alle rive, all'alveo, alle strade di servizio ed alle pertinenze del corso d'acqua ed ogni altra circostanza che possa in qualsiasi modo compromettere il corretto regime del corso d'acqua ed il regolare deflusso delle acque e costituire pericolo per la pubblica salute e incolumità.

Se le attività di manutenzione sono tra le attività che richiedono autorizzazione, questa dovrà essere preventivamente richiesta.

I proprietari dovranno inoltre informare il Comune ed il Consorzio di Bonifica di ogni evenienza che potrebbe causare le circostanze sopra descritte. I proprietari saranno chiamati a rispondere dei danni eventualmente derivati dalla mancata ottemperanza gli obblighi di cui sopra.

Tutti i cittadini che intendono eseguire interventi negli alvei dei corsi d'acqua e nelle loro pertinenze dovranno assicurare il mantenimento dell'efficienza delle canalizzazioni, dei corsi d'acqua pubblici e privati provvedendo in ogni caso al ripristino della loro funzionalità laddove questa risulti essere stata compromessa.

È vietato interrompere, impedire o alterare con qualsiasi intervento tra cui ad esempio nuove costruzioni, tombinature, interramenti, realizzazione di rilevati, movimenti di terra, ecc., il deflusso superficiale delle acque nel reticolo superficiale pubblico e privato senza preventiva autorizzazione comunale e senza prevedere un nuovo e/o diverso recapito per le acque di scorrimento intercettate.

## RIPRISTINO DI CORSI D'ACQUA DA PARTE DEI SOGGETTI CHE NE ABBIANO ILLEGITTIMAMENTE ALTERATO LO STATO

Il Sindaco può disporre, tramite ordinanza ai sensi dell'articolo 14 della L 47/1985, la diffida a provvedere al ripristino integrale nei casi di realizzazione di opere abusive o difformi da quanto autorizzato.

NORME TECNICHE DI ATTUAZIONE		DATA EMISSIONE Novembre 2008	AGGIORNAMENTO Luglio 2011	<b>FOGLIO</b> 162 di 188
CONSULENTE IN ECOLOGIA APPLICATA	CONSULENTE GEOLOGICO	CONSULENTE ACUSTICO	CONSULENTE SISTEMA AGRICOLO	CONSULENTE SETTORE COMMERCIALE
Dott. Gianluca Vicini	ENGEO srl – Dott. Carlo Caleffi	ECONORD srl	Dott. Nicola Balboni	AST&P
POLARIS - Studio Associato - via	PROF. ING. UGO BERNINI			

#### CRITICITÀ AMBIENTALI ED ANTROPOLOGICHE

## Art. 127. Attività a rischio di incidente rilevante - E.R.I.R.

Ai sensi del D.M. LL.PP. del 9 maggio 2001 e s.m.i. spetta al Comune l'elaborazione del nuovo Elaborato Tecnico "Rischio di incidenti rilevanti (R.I.R.)". Tale Elaborato Tecnico, al quale si rimanda espressamente, costituisce quindi parte integrante del presente P.G.T., ne modifica, in caso ed ai sensi di legge, le previsioni e viene approvato congiuntamente al presente documento.

In particolare si verifica come le previsioni del P.G.T. per le aree di danno stimate siano conformi ad i disposti di legge. Per completezza si riportano poi le aree di danno stimate sulle tavole di P.G.T. Le stesse dovranno quindi essere riportate anche nei certificati di destinazione urbanistica.

Il territorio attualmente non è interessato da alcuna attività a rischio di incidente rilevante.

## Art. 128. Giacimenti di materiali per l'escavazione

L'ambito del giacimento di materiali per l'escavazione dei poli estrattivi rappresentati è normato dal Piano Cave Provinciale vigente, redatto ai sensi della L.R. 14/1998 e s.m.i. Con la conclusione dell'attività estrattiva e delle procedure correlate l'area riacquisisce automaticamente e contestualmente alla conclusione procedimentale la destinazione d'uso previgente.

Il Comune non è interessato da alcun giacimento.

#### Art. 129. Aree di cava cessate

Ai sensi dell'art. 39 della L.R. 14/1998 e s.m.i., il riassetto delle cave cessate, il cui progetto comporti asportazione di materiale dall'area di cava, è soggetto ad autorizzazione regionale. Nel caso di cave cessate comprese nel piano provinciale approvato, il titolo abilitativo è rilasciata, per delega regionale, dalla Provincia in accordo con quanto disposto dalla D.G.R. 7/7576 del 21/12/1998. La realizzazione di bacini idrici, per irrigazione, piscicoltura e pesca sportiva è regolata dall'art. 36 della Legge regionale 14/98 e successive modificazioni ed integrazioni, nonché dalle prescrizioni del P.T.C. del Parco competente per i territori compresi nel Parco stesso.

Sono altresì consentite le normali bonifiche agrarie, come queste risultano disciplinate dalla Legge Regionale 14/98, dalla normativa del Piano Cave Provinciale, nonché dal P.T.C. del Parco competente per i territori compresi nel Parco stesso.

## Art. 130. Siti da assoggettare a bonifica

Ai sensi dell'art. 17 del D.M. n. 471 del 25 ottobre 1999 e s.m.i., , i confini dei siti inseriti nell'anagrafe dei siti da bonificare vengono individuati anche negli elaborati di P.G.T. Come da normativa nazionale vigente in materia, si definisce sito da bonificare quel sito che presenta livelli di contaminazione o alterazioni chimiche, fisiche o biologiche del suolo o del sottosuolo o delle acque superficiali o delle acque sotterranee tali da determinare un pericolo per la salute pubblica o per l'ambiente naturale o costruito. È considerato inquinato il sito nel quale anche uno solo dei valori di concentrazione delle sostanze inquinanti nel suolo o nel sottosuolo o nelle acque superficiali o nelle acque sotterranee risulta superiore ai limiti stabiliti da D.M. n. 471 del 25 ottobre 1999 e s.m.i.

L'inserimento di un'area nell'anagrafe dei siti da bonificare, e la sua conseguente perimetrazione negli elaborati cartografici dello strumento urbanistico vigente, comporta che gli interventi edilizi, qualunque sia la categoria cui appartengono, siano subordinati a preventiva bonifica dell'area, da effettuarsi ai sensi dell'art. 17 comma 3 del D.M. 25 ottobre 1999, e mediante la procedura individuata all'art.6 dello stesso decreto.

L'avvenuta bonifica dovrà essere certificata dalla Provincia competente per territorio in ottemperanza al D.Lgs 22/97 e successive modifiche ed integrazioni nonché del D.M. 471/99.

Il territorio non è interessato da alcun sito.

NORME TECNICHE DI ATTUAZIONE		DATA EMISSIONE	AGGIORNAMENTO	FOGLIO
		Novembre 2008	Luglio 2011	163 di 188
CONSULENTE IN ECOLOGIA APPLICATA	CONSULENTE GEOLOGICO	CONSULENTE ACUSTICO	CONSULENTE SISTEMA AGRICOLO	CONSULENTE SETTORE COMMERCIALE
Dott. Gianluca Vicini	ENGEO srl – Dott. Carlo Caleffi	ECONORD srl	Dott. Nicola Balboni	AST&P
POLARIS - Studio Associato - Via Pietro Verri, 33 - 46100 Mantova - Tel. 0376.248808 - Fax 0376.248807 - e-mail: polaris@polarisstudioassociato.com				PROF. ING. UGO BERNINI

## Titolo V - Norme per il settore del commercio

## Art. 131. Disposizioni generali

È parte integrante del presente titolo l'elaborato E.6.4 del Documento di Piano.

#### Art. 132. Destinazioni d'uso commerciali e assimilate

Per destinazioni d'uso commerciali e assimilate si intendono le modalità di uso di un'area o di un edificio consistenti nello svolgimento di attività di commercio, come definito al punto successivo 1, o per altri tipi di attività il cui impatto sul territorio sia sostanzialmente assimilabile a quello delle attività commerciali, come meglio specificato nei successivi punti 2 e 3.

Per avventori, utenti o clienti, ai fini del presente allegato, si intendono tutte le persone, quali che siano, che accedano ad un esercizio per visionare o acquistare le merci in vendita, o utilizzare i servizi o le prestazioni offerte.

#### 1. Destinazioni d'uso commerciali

Per destinazioni d'uso commerciali, ai sensi della presente normativa, si intendono tutte le modalità di utilizzazione di spazi costruiti o aperti per l'alienazione al dettaglio o all'ingrosso di merci, esercitate da qualunque tipo di operatore o impresa, indipendentemente dalla forma giuridica (rivendite, esposizioni, concessionarie, aste, ecc.), dalla normativa di legge in base a cui opera o dal tipo di organizzazione aziendale, a condizione che gli spazi stessi siano in grado di consentire costantemente:

- la presenza del personale addetto alla vendita (salvo in caso di uso di distributori automatici)
- lo stoccaggio, anche in quantità limitata, delle merci poste in vendita o somministrate nell'esercizio
- l'accesso ai clienti
- sono considerati come destinazioni d'uso commerciali anche tutti gli spazi accessori e strumentali all'attività di vendita quali i servizi
  igienici, magazzini, uffici, spogliatoi, locali di preconfezionamento e simili, locali espositivi, ecc., purché funzionalmente e/o
  strutturalmente collegati all'area di vendita.

Sono comunque esclusi i locali ad uso ufficio di oltre 400 m2 di superficie, che vanno comunque classificati come attività terziaria direzionale anche se strutturalmente collegati all'area di vendita, in quanto tale dimensione presuppone un'utilizzazione funzionale alle esigenze organizzative generali dell'azienda commerciale e non alle funzioni specifiche del punto di vendita e quindi non generatori del flusso continuo di clienti che caratterizza le destinazioni commerciali) (es: uffici di rappresentanza, amministrazione, gestione del personale, rapporti con i fornitori, ecc).

Qualora l'attività commerciale si svolga in strutture che non prevedano la presenza diretta della clientela le stesse potranno essere classificate come uffici - e quindi terziario/direzionale - (ad esempio nel caso di vendita per corrispondenza, mediatori, ecc.), o come magazzini, a seconda della presenza o meno di tipologie edilizie adatte allo stoccaggio di merci. Tali attività saranno quindi soggette alle norme applicabili a tali destinazioni.

Non si considerano a tipologia commerciale quei locali in cui l'attività di vendita ha un ruolo puramente ausiliario e strumentale ad altra attività, come ad esempio mense interne, spacci aziendali per la vendita di prodotti propri ai soli dipendenti, bar/ristori localizzati all'interno degli impianti sportivi o delle attività ricettive, spazio per la vendita di proprie pubblicazioni all'interno di teatri, cinema, musei, uffici pubblici, ecc.

Si configura invece la destinazione commerciale quando l'attività di vendita, anche se svolta all'interno di strutture aventi altro tipo di destinazione, ha una sua configurazione e natura autonoma, richiedente specifica autorizzazione, licenza, dichiarazione d'inizio di attività e/o comunicazione ai sensi di specifiche norme di legge o regolamenti, (es.: esercizi di vicinato, vendita diretta al pubblico degli industriali e agricoltori, spacci aziendali per i dipendenti non limitati ai prodotti dell'azienda, ecc.).

In questi casi si considererà commerciale solo la parte di edificio direttamente adibito alla commercializzazione (con i relativi spazi accessori) e non quella relativa alla produzione, trasformazione e stoccaggio delle merci.

NORME TECNICHE DI ATTILAZIONE		DATA EMISSIONE	AGGIORNAMENTO	FOGLIO
		Novembre 2008	Luglio 2011	164 di 188
CONSULENTE IN ECOLOGIA APPLICATA	CONSULENTE GEOLOGICO	CONSULENTE ACUSTICO	CONSULENTE SISTEMA AGRICOLO	CONSULENTE SETTORE COMMERCIALE
Dott. Gianluca Vicini	ENGEO srl – Dott. Carlo Caleffi	ECONORD srl	Dott. Nicola Balboni	AST&P
POLARIS - Studio Associato — Via Pietro Verri, 33 – 46100 Mantova – Tel. 0376.248808 – Fax 0376.248807 – e-mail: polaris@polarisstudioassociato.com				PROF. ING. UGO BERNINI

Il commercio all'ingrosso rientra in questa categoria solo nel caso che sia organizzato con accesso diretto dei clienti per l'esame e/o il prelievo delle merci come ad esempio cash and carry, o altre tipologie comprendenti sia lo stoccaggio delle merci che la possibilità di accesso dei clienti o che sia legittimamente svolto in abbinamento al commercio al dettaglio negli stessi locali nei casi in cui la legge consente tale abbinamento; in caso contrario è classificato come terziario/direzionale.

La vendita ad utilizzatori professionali da parte dei produttori, qualora avvenga all'interno dei laboratori o stabilimenti di produzione, senza accesso degli utilizzatori finali, è la naturale fase conclusiva del processo di produzione pertanto è considerata come destinazione d'uso produttiva, anche quando all'interno dello stabilimento vengono attrezzati specifici spazi, show room e simili.

La vendita diretta dei soli propri prodotti svolta all'interno di complessi aziendali destinati alla produzione o all'assemblaggio dei prodotti stessi non è considerata destinazione d'uso commerciale, ma è assimilata alla destinazione principale di tipo produttivo alle seguenti condizioni:

- che l'accesso dei clienti avvenga dall'interno del complesso produttivo senza accesso diretto dalla pubblica via;
- che la superficie utilizzata per la vendita non superi quella consentita per gli esercizi di vicinato.

Nel caso che anche una sola delle suddette condizioni venga a mancare, l'attività verrà considerata destinazione d'uso commerciale a tutti gli effetti, e quindi consentita solo laddove previsto ai sensi del successivo articolo e previo ottenimento dell'eventuale cambio di destinazione d'uso.

## 2. Destinazioni d'uso Para-Commerciali

Ai fini delle presenti norme sono considerate attività paracommerciali indipendentemente dalla forma giuridica in cui sono esercitate tutte quelle attività di servizio e/o di produzione per il consumo immediato caratterizzate da una fruizione da parte degli avventori analoga a quelle delle attività commerciali vere e proprie, e che quindi:

- consentano la presenza del personale addetto alle lavorazioni e/o alla prestazione dei servizi (salvo che non si tratti di unità locali senza addetti tipo bancomat, distributori automatici, ecc.);
- consentano l'accesso diretto degli avventori nei locali dove avvengano le lavorazioni o l'erogazione dei servizi e/o in locali ad essi adiacenti;
- non risultino inquinanti, rumorose o nocive ai sensi della normativa vigente.

Rientrano in queste categorie, a titolo indicativo, le attività di acconciatore, parrucchiere, estetista, centri di abbronzatura, centri fitness, laboratori di produzione di prodotti di gastronomia, pizza da asporto, gelateria, riparatori, fotografi, corniciai, lavanderie, tintorie, stirerie, calzolerie, laboratori di analisi mediche o cliniche con accesso diretto degli avventori, ecc., ed in generale, tutte quelle attività tradizionalmente indicate come "artigianato di servizio", anche se svolte da operatori non aventi la qualifica di artigiano, purché prevedano l'accesso diretto degli avventori. In caso contrario verranno classificate come attività produttive.

Rientrano nelle attività paracommerciali anche gli edifici utilizzati per lo svolgimento di attività d'intrattenimento e spettacolo soggette a licenze di pubblica sicurezza, quali:

- cinematografi, teatri, auditorium, sale da concerto e da congressi.
- bowling, bocciodromi, ecc.;
- sale da gioco o biliardo;
- sale da ballo;
- locali notturni.

Sono parimenti considerate come attività paracommerciali, purché aventi le caratteristiche di cui al punto 1:

- gli sportelli bancari, quelli dei cambiavalute e dei venditori di prodotti finanziari;
- le agenzie assicurative, immobiliari, di intermediazione, di servizi ausiliari alla circolazione dei veicoli (scuole guida, agenzie pratiche auto), di viaggi di lavoro interinale e di intermediazione nei trasporti e in generale tutte quelle rientranti del disposto dell'Art. 115 del TULPS e successive modifiche o a specifiche normative di legge;

NORME TECNICHE DI ATTUAZIONE		DATA EMISSIONE	AGGIORNAMENTO	FOGLIO
		Novembre 2008	Luglio 2011	165 di 188
CONSULENTE IN ECOLOGIA APPLICATA	CONSULENTE GEOLOGICO	CONSULENTE ACUSTICO	CONSULENTE SISTEMA AGRICOLO	CONSULENTE SETTORE COMMERCIALE
Dott. Gianluca Vicini	ENGEO srl – Dott. Carlo Caleffi	ECONORD srl	Dott. Nicola Balboni	AST&P
POLARIS - Studio Associato — Via Pietro Verri, 33 – 46100 Mantova – Tel. 0376.248808 – Fax 0376.248807 – e-mail: polaris@polarisstudioassociato.com				PROF. ING. UGO BERNINI

- i locali per la raccolta di puntate o scommesse (botteghini del lotto, sale da "Bingo", sale scommesse e simili);
- le attività di noleggio di beni mobili registrate o meno.

#### 3. Destinazioni d'uso di somministrazione

Ai fini delle presenti norme, sono considerate attività di somministrazione di alimenti e/o bevande, indipendentemente dalla forma giuridica in cui sono esercitate, tutte quelle attività di somministrazione di alimenti e bevande. Per somministrazione di alimenti e bevande si intende la vendita per il consumo sul posto, che comprende tutti i casi in cui gli acquirenti consumano i prodotti nei locali dell'esercizio o in una area aperta al pubblico, a tal fine attrezzati e come meglio definiti dall'art. 64 della L.R. 6/2010 caratterizzati da una fruizione da parte degli avventori analoga a quelle delle attività commerciali vere e proprie, e che quindi abbiano: I locali sono caratterizzati dai seguenti elementi:

- la presenza del personale addetto alle lavorazioni e/o alla prestazione dei servizi (salvo che non si tratti di unità locali senza addetti tipo distributori automatici, ecc.)
- l'accesso diretto degli avventori nei locali dove avviene la somministrazione e/o in locali ad essi adiacenti

Sono considerati come destinazioni d'uso di somministrazione anche tutti gli spazi accessori e strumentali all'attività quali i servizi igienici, magazzini, dispense, uffici, spogliatoi, locali di preconfezionamento, cottura e simili, ecc., purché funzionalmente e/o strutturalmente collegati all'area di somministrazione.

Non rientrano in questa destinazione i locali destinati alla preparazione di pasti da consumarsi in locali diversi e non adiacenti a quelli di lavorazione (es.: centri di cottura, sedi di società di catering e simili), né gli spazi destinati alla preparazione e al consumo di pasti per il personale di un'azienda, posti all'interno dell'azienda stessa e non accessibili da parte del pubblico esterno.

Si configura invece la destinazione di somministrazione quando la relativa attività, anche se svolta all'interno di strutture aventi altro tipo di destinazione, ha una sua configurazione e natura autonoma, richiedente specifica autorizzazione, licenza, dichiarazione di inizio di attività e/o comunicazione ai sensi di specifiche norme di legge o regolamenti (es.: bar/ristoranti all'interno di strutture ricettive aperti anche ai non alloggiati, ecc.).

In questi casi si considererà a destinazioni d'uso di somministrazione solo la parte di edificio direttamente adibita alla somministrazione (con i relativi spazi accessori) e non quella relativa alla produzione, trasformazione e stoccaggio delle merci.

Le destinazioni commerciali ed assimiliate sono raggruppate ai fini dell'ammissibilità o meno nelle singole zone e dell'applicazione degli standard urbanistici.

4. Definizioni della Superficie di Vendita

## Superficie di Vendita delle Attività Commerciali

Per superficie di vendita di un esercizio commerciale, ai sensi dell'art. 4 del D.Lgs. 114/98, si intende l'area destinata alla vendita. In tale superficie è compresa anche quella occupata da banchi, scaffalature, mobili cassa, camerini di prova, espositori o simili, purché si tratti di locali a cui i clienti abbiano libero accesso. Non sono comunque da considerarsi come area di vendita:

- i servizi igienici, sia per i clienti che per il personale;
- i locali di qualunque natura nei quali non sia normalmente consentito l'accesso alla clientela, quali i magazzini, i depositi, gli uffici, i locali di lavorazione e preconfezionamento merci, quelli adibiti a servizi tecnologici, spogliatoi, mense o locali per il personale, ecc.;
- i locali di qualunque natura nei quali, ai sensi dei vigenti regolamenti edilizi e/o sanitari non sia consentita la permanenza di persone.

In caso di attività di vendita abbinata ad attività di somministrazione, artigianale o di altra natura, verrà conteggiata come superficie di vendita quella destinata alle attrezzature per la vendita ed alla permanenza degli avventori durante le operazioni di vendita.

La superficie di vendita viene conteggiata in maniera convenzionale anziché effettiva nei casi previsti dal Paragrafo 2, comma 5, delle Modalità attuative del PTSSC 2006-08 e s.m.i.

NORME TECNICHE DI ATTUAZIONE		DATA EMISSIONE	AGGIORNAMENTO	FOGLIO
		Novembre 2008	Luglio 2011	166 di 188
CONSULENTE IN ECOLOGIA APPLICATA	CONSULENTE GEOLOGICO	CONSULENTE ACUSTICO	CONSULENTE SISTEMA AGRICOLO	CONSULENTE SETTORE COMMERCIALE
Dott. Gianluca Vicini	ENGEO srl – Dott. Carlo Caleffi	ECONORD srl	Dott. Nicola Balboni	AST&P
POLARIS - Studio Associato - Via Pietro Verri, 33 - 46100 Mantova - Tel. 0376.248808 - Fax 0376.248807 - e-mail: polaris@polarisstudioassociato.com				PROF. ING. UGO BERNINI

## Superficie di Vendita delle Attività Paracommerciali

Per superficie di vendita delle attività paracommerciali o equiparate, si intende la superficie degli spazi liberamente accessibili agli avventori durante le operazioni per le quali gli stessi accedono all'esercizio.

In tale superficie è compresa anche quella occupata da banchi, spazi di attesa, scaffalature, mobili cassa, camerini di prova, espositori o simili, purché si tratti di locali a cui gli avventori abbiano libero accesso.

Qualora le lavorazioni e produzioni di beni e/o servizi avvengano negli stessi locali in cui ha libero accesso la clientela, senza specifiche distinzioni o separazioni, la superficie di tali locali sarà computata come superficie di vendita per 2/3, mentre il rimanente terzo sarà computato esclusivamente nella S.L.P. Non sono comunque da considerarsi come area di vendita:

- i servizi igienici, sia per i clienti che per il personale;
- i locali di qualunque natura nei quali non sia normalmente consentito l'accesso ai clienti, quali i magazzini, i depositi, gli uffici, i locali di lavorazione e preconfezionamento merci, quelli adibiti a servizi tecnologici, spogliatoi, mense o locali per il personale, ecc.;
- i locali di qualunque natura nei quali, ai sensi dei vigenti regolamenti edilizi e/o sanitari non sia consentita la permanenza di persone.

## Superficie di Vendita delle Attività di Somministrazione

Per superficie di vendita delle attività di somministrazione, si intende la superficie degli spazi liberamente accessibili agli avventori durante la consumazione dei generi somministrati nell'esercizio e/o durante la fruizione dei servizi di trattenimento e svago eventualmente abbinati.

In tale superficie è compresa anche quella occupata da banchi, scaffalature, mobili cassa, espositori o simili, purché si tratti di locali o spazi in cui gli avventori abbiano libero accesso. mentre sono comunque escluse le cucine, i servizi i igienici, gli uffici e simili. Non sono comunque da considerarsi come area di vendita:

- i servizi igienici, sia per gli avventori che per il personale;
- i locali di qualunque natura nei quali non sia normalmente consentito l'accesso al pubblico, quali i magazzini, i depositi, gli uffici, i locali di lavorazione e preconfezionamento merci, quelli adibiti a servizi tecnologici, spogliatoi, mense o locali per il personale, ecc.;
- i locali di qualunque natura nei quali, ai sensi dei vigenti regolamenti edilizi e/o sanitari non sia consentita la permanenza di persone.

La superficie utilizzata per la somministrazione all'aperto, purché su area privata, è parimenti considerata come superficie di vendita.

## Art. 133. Categorie di destinazioni commerciali

Le attività di cui al precedente articolo si suddividono nelle seguenti tipologie e, a loro volta, sono suddivise in categorie. Le attività di vendita si distinguono sotto il profilo merceologico, ai soli fini dell'ammissibilità urbanistica, in:

- Alimentari: esercizi destinati esclusivamente alla vendita di generi alimentari, con una quota di non alimentare ricadente nei settori dei generi per la pulizia della persona, della casa e delle cose e dei piccoli accessori domestici non superiore al 25%;
- Non alimentari: esercizi destinati esclusivamente o prevalentemente alla vendita di generi non alimentari, con una quota di alimentare non superiore al 10% e comunque non superiore a quella prevista per gli esercizi di vicinato;
- Misti: esercizi destinati alla vendita di generi alimentari e non alimentari in cui la specie del settore non prevalente superi quella prevista nei punti precedenti.

In funzione della destinazione finale delle merci vendute si applica la seguente distinzione:

- commercio al dettaglio: attività svolta da chiunque professionalmente acquista merci in nome e per conto proprio e le rivende, su aree private in sede fissa o mediante altre forme di distribuzione, direttamente al consumatore finale;
- commercio all'ingrosso: attività svolta da chiunque professionalmente acquista merci in nome e per conto proprio e le rivende ad altri commercianti, all'ingrosso o al dettaglio, o ad utilizzatori professionali, o ad altri utilizzatori in grande.

NORME TECNICHE DI ATTUAZIONE		DATA EMISSIONE	AGGIORNAMENTO	FOGLIO
		Novembre 2008	Luglio 2011	167 di 188
CONSULENTE IN ECOLOGIA APPLICATA	CONSULENTE GEOLOGICO	CONSULENTE ACUSTICO	CONSULENTE SISTEMA AGRICOLO	CONSULENTE SETTORE COMMERCIALE
Dott. Gianluca Vicini	ENGEO srl – Dott. Carlo Caleffi	ECONORD srl	Dott. Nicola Balboni	AST&P
POLARIS - Studio Associato — Via Pietro Verri, 33 – 46100 Mantova – Tel. 0376.248808 – Fax 0376.248807 – e-mail: polaris@polarisstudioassociato.com				PROF. ING. UGO BERNINI

CITTÀ DI CURTATONE

## PIANO DELLE REGOLE

La superficie di vendita degli esercizi che hanno ad oggetto la vendita di merci ingombranti, non immediatamente amovibili ed a consegna differita (mobilifici, concessionarie di automobili, legnami, materiali edili e simili) è computata nella misura di 1/10 quando questa non sia superiore a 1.500 m² e nella misura di ¼ quando questa sia superiore ai predetti limiti.

Il divieto di esercizio congiunto nello stesso locale dell'attività di vendita all'ingrosso e al dettaglio di cui all'art. 6 del D.Lgs. n. 114/98, non si applica alla vendita dei seguenti prodotti: macchine, attrezzature e articoli tecnici per l'agricoltura, l'industria, il commercio e l'artigianato, materiale elettrico, colori e vernici, carte da parati, ferramenta ed utensileria, articoli per impianti idraulici, a gas ed igienici, articoli per riscaldamento, strumenti scientifici e di misura, macchine per ufficio, auto-moto-cicli e relativi accessori e parti di ricambio, combustibili, materiali per l'edilizia, legnami. In tal caso la Svv è calcolata nella misura di ½ della Slp.

All'interno di una stessa struttura è possibile trasferire attività di vendita dal settore alimentare a quello non alimentare, o viceversa, purché non venga incrementata la superficie di vendita complessiva già esistente. L'individuazione della singola tipologia costituisce una precisazione di dettaglio e risponde ad esigenze classificatorie e definitorie. Le destinazioni commerciali di cui agli articoli precedenti sono state suddivise nelle seguenti tipologie:

#### SPECIFICAZIONE DELLA DESTINAZIONE D'USO DI AREE O EDIFICI COMMERCIALI E PARACOMMERCIALI Settore alimentare non alimentare ab non alimentare Popolazione > 10.000 n° ESV n° ESV n° ESV ESERCIZI DI VICINATO (Superficie ≤ 250 mg) MEDIE STRUTTURE DI VENDITA DI I° LIVELLO (MSV-) n° MSVn° MSVn° MSV-(Superficie compresa tra 251 mg e 600 mg MEDIE STRUTTURE DI VENDITA DI II° LIVELLO (MSV±) n° MSV± n° MSV± n° MSV± (Superficie compresa tra 601 mg e 1500 mg) MEDIE STRUTTURE DI VENDITA DI III° LIVELLO (MSV+) n° MSV+ n° MSV+ n° MSV+ (Superficie compresa tra 1.501 mg e 2.500 mg) GRANDI STRUTTURE DI VENDITA DI I° LIVELLO (GSV) n° GSV n° GSV n° GSV n° EP ESERCIZI PUBBLICI n° RIC BED & BREAKFAST, AFFITTACAMERE, ALBERGHI e AGRITURISMO ATTIVITÀ ASSIMILATE n° TE TABACCHERIE E/O EDICOLE AREE MERCATALI n° ASE AREE SPETTACOLI VIAGGIANTI - ESPOSIZIONI TEMPORANEE

## Art. 134. Criteri di insediamento

L'elaborato E.6.4. Relazione illustrativa del sistema commerciale – al cap. 10.4 individua gli obiettivi e le azioni del settore commerciale che, in sintesi, sono di seguito esposte:

- conferma delle Grandi Strutture di Vendita/centri commerciali esistenti e previsti dalla strumentazione urbanistica vigente, puntualmente specificate nella cartografia del Documento di Piano. Nessun inserimento di nuova previsione di Grande Struttura di Vendita;
- qualificazione, razionalizzazione, potenziamento ed ammodernamento dell'esistente Polo Attrattore commerciale e del tempo libero, di interesse interregionale, denominato "Città della Moda", quale elemento di valorizzazione e sviluppo territoriale;
- focalizzazione sugli Esercizi di Vicinato e sulle Medie Strutture di Vendita quali catalizzatori del consolidamento, della valorizzazione e dello sviluppo della rete di distribuzione:

NORME TECNICHE DI ATTUAZIONE			AGGIORNAMENTO Luglio 2011	<b>FOGLIO</b> 168 di 188
CONSULENTE IN ECOLOGIA APPLICATA	CONSULENTE GEOLOGICO	CONSULENTE ACUSTICO	CONSULENTE SISTEMA AGRICOLO	CONSULENTE SETTORE COMMERCIALE
Dott. Gianluca Vicini	ENGEO srl – Dott. Carlo Caleffi	ECONORD srl	Dott. Nicola Balboni	AST&P
POLARIS - Studio Associato — Via Pietro Verri, 33 – 46100 Mantova – Tel. 0376.248808 – Fax 0376.248807 – e-mail: polaris@polarisstudioassociato.com				PROF. ING. UGO BERNINI

 sia, prioritariamente, degli spazi urbani, dei sistemi lineari lungo le vie centrali dei centri abitati principali (Grazie, Montanara, San Silvestro, Levata e Buscoldo ), che delle frazioni;

sia dei sistemi commerciali areali esistenti, consolidati e programmati, che degli esercizi isolati, prevalentemente presenti nelle zone terziarie del vigente strumento urbanistico. Il presente Piano, in coerenza con l'orientamento alla qualificazione degli insediamenti commerciali di cui al Programma Triennale, dà preferenza agli interventi di razionalizzazione, ammodernamento o ampliamento degli esercizi della rete distributiva esistente. Sono in particolare valorizzati e promossi gli interventi di configurazione di medie strutture di vendita in ampliamento degli esercizi di vicinato esistenti, come modalità di sostegno e crescita della piccola imprenditoria (piccole e medie imprese e micro imprese).

Il Piano ha elaborato la suddivisione della MSV in tre soglie dimensionali intermedie rispetto al limite legislativo generale di mq 2.500 e precisamente:

- MSV- media struttura di primo livello inferiore fino a a 600 mg
- MSV± media struttura di secondo livello inferiore fino a a 1.500 mg
- MSV+ media struttura di terzo livello inferiore fino a a 2.500 mg
  - di cui le MSV+ di terzo livello alimentari e non alimentari sono ammesse limitatamente ed esclusivamente nei sistemi areali esistenti e
    programmati, del tessuto prevalentemente commerciale/terziario e multifunzionale consolidato e di previsione, in attuazione e
    congruità alle vigenti previsioni urbanistiche;
  - di cui le MSV± di secondo livello sono ammesse limitatamente ad alcuni sistemi areali produttivi esistenti e di previsione, e a zone residenziali caratterizzate sia da Piani Attuativi in corso di realizzazione, sia di previsione, come specificato nelle allegate schede;
  - le MSV- di primo livello sono ampiamente ammesse, con la funzione di fungere da presidio territoriale del servizio commerciale, con forme più moderne e ampie in grado di accrescere la potenzialità di servizio dei centri abitati dell'area centrale e delle frazioni del Comune.

Le attività insediate sul territorio sono riportate negli elenchi allegati all'elaborato E.6.4 a cui si rinvia direttamente per la consultazione.

Gli elaborati e le azioni riportate nel cap. 10.4 dell'elaborato E.6.4 Relazione illustrativa del sistema commerciale sono sintetizzati nella allegata tabella "Criteri per la localizzazione delle attività commerciali" che individua gli interventi commerciali assentibili nelle diverse zone urbanistiche del territorio comunale.

NORME TECNICHE DI ATTUAZIONE	NORME TECNICHE DI ATTUAZIONE		AGGIORNAMENTO Luglio 2011	<b>FOGLIO</b> 169 di 188				
CONSULENTE IN ECOLOGIA APPLICATA CONSULENTE GEOLOGICO		CONSULENTE ACUSTICO	CONSULENTE SISTEMA AGRICOLO	CONSULENTE SETTORE COMMERCIALE				
Dott. Gianluca Vicini	ENGEO srl – Dott. Carlo Caleffi	ECONORD srl	Dott. Nicola Balboni	AST&P				
POLARIS - Studio Associato - Via	POLARIS - Studio Associato - Via Pietro Verri, 33 - 46100 Mantova - Tel. 0376.248808 - Fax 0376.248807 - e-mail: polaris@polarisstudioassociato.com							

TONE UPPANIETICUE	Sett	ore alime	ntare e n	on alimer	ntare		Setto	re alimei	ntare			Settore	e non alin	nentare		cizi blici	tivo	baccherie Edicole	acie
ZONE URBANISTICHE	ESV	MSV-	MSV±	MSV+	GSV	ESV	MSV-	MSV±	MSV+	GSV	ESV	MSV-	MSV±	MSV+	GSV	Esercizi pubblici	Ricettivo alberghier	Tabacch Edicol	Farm
TESSUTO DI INTERESSE STORICO, ARCHITETTONICO E/O AMBIENTALE INTERNO AL CENTRO ABITATO (TsI)	✓	✓				✓	✓				✓	✓	✓			✓	✓	✓	✓
TESSUTO PREVALENTEMENTE RESIDENZIALE AD ALTA DENSITÀ (ZTR1)	✓	✓	✓			✓	✓	✓			✓	✓	✓			✓	✓	✓	✓
TESSUTO PREVALENTEMENTE RESIDENZIALE A MEDIA DENSITÀ (ZTR2)	✓	✓				✓	✓				✓	✓				✓	✓	✓	✓
TESSUTO PREVALENTEMENTE RESIDENZIALE A BASSA DENSITÀ (ZTR3)	✓	✓				✓	✓				✓	✓	✓			✓	✓	✓	✓
TESSUTO PREVALENTEMENTE RESIDENZIALE A BASSISSIMA DENSITÀ (ZTR4)	✓	✓				✓	✓				✓	✓	✓			✓	✓		✓
TESSUTO PREVALENTEMENTE RESIDENZIALE A FORTE SPECIFICITÀ (ZTR5)	Le destina	destinazioni d'uso commerciali sono indicate all'interno del QUADERNO DELLE ZONE DI TRASFORMAZIONE A FORTE SPECIFICITA'									✓	✓	✓	✓					
TESSUTO PREVALENTEMENTE RESIDENZIALE A FORTE SPECIFICITÀ (ZTR5)  Ambiti attuativi in corso di realizzazione	✓	✓	✓			✓	✓	✓			✓	✓	✓			✓	✓	✓	✓
TESSUTO PREVALENTEMENTE PRODUTTIVO (ZTE1)	✓	✓	✓			✓	✓	✓			✓	✓	✓						
TESSUTO PREVALENTEMENTE COMMERCIALE / TERZIARIO / DIREZIONALE (ZTE2)	✓	✓	✓	✓		✓	✓	✓	✓		✓	✓	✓	✓		✓	✓	✓	✓
TESSUTO PER INSEDIAMENTI PRODUTTIVI CONNESSI ALL'AGRICOLTURA (ZTE3)	✓	✓				✓	✓				✓	✓							
TESSUTO PER INSEDIAMENTI DI LAVORAZIONE DI INERTI (ZTE4)																			
TESSUTO PREVALENTEMENTE ECONOMICO A FORTE SPECIFICITÀ (ZTE5)	Le destina	zioni d'uso (	commercial	i sono indica	ate all'inter	no del QUA	ADERNO DEL	LE ZONE DI	TRASFORM	AZIONE A F	ORTE SPEC	IFICITA'				✓	✓	✓	✓
TESSUTO PREVALENTEMENTE ECONOMICO A FORTE SPECIFICITÀ (ZTE5)  Ambiti attuativi in corso di realizzazione	✓	✓	✓	✓		✓	✓	✓	✓		✓	✓	✓	✓		✓	✓	✓	✓
TESSUTO PREVALENTEMENTE MULTIFUNZIONALE (ZTM1)	✓	✓	✓	✓		✓	✓	✓	✓		✓	✓	✓	✓		✓	✓	✓	✓
TESSUTO PER INSEDIAMENTI MULTIFUNZIONALI INTEGRATI (ZTM2)	Le destina	zioni d'uso (	commercial	i sono indica	ate all'inter	no del QUA	ADERNO DEL	LE ZONE DI	TRASFORM	AZIONE A F	ORTE SPEC	IFICITA'				✓	✓	✓	✓
TESSUTO PER INSEDIAMENTI MULTIFUNZIONALI INTEGRATI (ZTM2) Ambiti attuativi in corso di realizzazione	✓	✓	✓	✓		✓	✓	✓	✓		✓	✓	✓	✓		✓	✓	✓	✓
TESSUTO PREVALENTEMENTE PER SERVIZI PRIVATI E/O PRIVATI DI USO PUBBLICO (ZTS1)	✓	✓	✓			✓	✓	✓			✓	✓	✓			✓	✓	✓	✓
TESSUTO PREVALENTEMENTE PER SERVIZI PRIVATI E/O PRIVATI DI USO PUBBLICO A FORTE SPECIFICITÀ (ZTS2)	Le destina	zioni d'uso (	commercial	i sono indica	ate all'inter	no del QUA	ADERNO DEL	LE ZONE DI	TRASFORM	AZIONE A F	ORTE SPEC	IFICITA'				✓	✓	✓	✓
TESSUTO PREVALENTEMENTE PER SERVIZI PRIVATI E/O PRIVATI DI USO PUBBLICO A FORTE SPECIFICITÀ (ZTS2) Ambiti attuativi in corso di realizzazione	✓	✓	✓			✓	✓	✓			✓	<b>✓</b>	✓			✓	✓	✓	✓
AMBITI DI TRASFORMAZIONE PREVALENTEMENTE RESIDENZIALI (ATR)	Le destina	zioni d'uso d	commercial	i sono indica	ate all'inter	no del QUA	ADERNO DEL	LE ZONE DI	TRASFORM	1AZIONE A F	ORTE SPEC	IFICITA'				✓	✓	<b>✓</b>	✓
AMBITI DI TRASFORMAZIONE PREVALENTEMENTE ECONOMICI (ATEC)	Le destina	Le destinazioni d'uso commerciali sono indicate all'interno del QUADERNO DELLE ZONE DI TRASFORMAZIONE A FORTE SPECIFICITA'									✓	✓	✓	✓					
AMBITI DI TRASFORMAZIONE PREVALENTEMENTE PER SERVIZI (ATS)	Le destina	zioni d'uso d	commercial	i sono indica	ate all'inter	no del QUA	ADERNO DEL	LE ZONE DI	TRASFORM	1AZIONE A F	ORTE SPEC	IFICITA'				✓	✓	✓	✓

NORME TECNICHE DI ATTILAZIONE		DATA EMISSIONE Novembre 2008		<b>FOGLIO</b> 170 di 188	
CONSULENTE IN ECOLOGIA APPLICATA	CONSULENTE IN ECOLOGIA APPLICATA CONSULENTE GEOLOGICO		CONSULENTE SISTEMA AGRICOLO	CONSULENTE SETTORE COMMERCIALE	
Dott. Gianluca Vicini	ENGEO srl – Dott. Carlo Caleffi	ECONORD srl	Dott. Nicola Balboni	AST&P	
POLARIS - Studio Associato - Via Pietro Verri, 33 - 461	PROF. ING. UGO BERNINI				

TONE UPPANIETICUE	Sett	ore alime	ntare e n	on alime	ntare		Setto	re alime	ntare			Settore	non alin	nentare		cizi	Ricettivo Iberghiero	baccherie Edicole	acie
ZONE URBANISTICHE	ESV	MSV-	MSV±	MSV+	GSV	ESV	MSV-	MSV±	MSV+	GSV	ESV	MSV-	MSV±	MSV+	GSV	Esercizi pubblici	Ricettivo alberghiero	Tabaccheri Edicole	Farm
STAZIONI DI SERVIZIO e/o AREE PER IMPIANTI CONNESSI ALLA VIABILITÀ	✓	✓				✓	✓				✓	✓				✓	✓	✓	
STAZIONI FERROVIARIE e/o AREE PER IMPIANTI FERROVIARI	✓					✓					✓	✓				✓	✓	✓	
AEREOPORTI e/o AREE PER IMPIANTI DI VOLO	✓					✓					✓	✓				✓	✓	✓	
PORTI FLUVIALI e/o AREE PER IMPIANTI FLUVIALI	✓					✓					✓	✓				✓			
AREE SEDE DI ATTIVITÀ A RISCHIO DI INCIDENTE RILEVANTE (ZTrir)																			
ZONA AGRICOLA (E1)	✓					✓					✓						✓		
ALTRE AREE DI RILEVANZA PER L'ATTIVITÀ AGRICOLA DI SCALA LOCALE AREE AGRICOLE DI INTERAZIONE E RISPETTO DEI CENTRI ABITATI (E2.a)	✓					✓					✓	✓					✓		
AREA AGRICOLA DI PRESIDIO DEI FENOMENI DI ANTROPIZZAZIONE E DI OFFERTA PER IL POTENZIAMENTO AMBIENTALE (E2.b)	✓					✓					✓	✓					✓		
ZONA AGRICOLA DI CONSERVAZIONE E RIPRISTINO DEI VALORI NATURALI (E4)	✓					✓					✓						✓		
ZONA AGRICOLA VINCOLATA AD "ECOMUSEO DELLA BATTAGLIA" E "PALEOALVEO DEL FIUME MINCIO" (E6)	✓					✓					✓						✓		
ZONA AGRICOLA AD ELEVATA VULNERABILITÀ IDROGEOLOGICA (E7)	✓					✓					✓						✓		
ZONA AGRICOLA PER CASEIFICI SOCIALI (E8)	✓	✓				✓	✓	✓			✓	✓							
ZONA AGRICOLA PER ATTIVITÀ STRETTAMENTE LEGATE ALL'AGRICOLTURA (E9)																			
ZONA AGRICOLA PER ATTREZZATURE SPORTIVE E RICREATIVE (E10)	✓	✓				✓	✓				✓	✓				✓	✓		
EDIFICI e/o COMPLESSI EDILIZI CHE RISULTANO AVERE DESTINAZIONE PREVALENTEMENTE AGRICOLA (EA)	✓					✓					✓						✓		
EDIFICI e/o COMPLESSI EDILIZI DI INTERESSE STORICO - CULTURALE CHE RISULTANO AVERE DESTINAZIONE PREVALENTEMENTE AGRICOLA (EB)	✓					✓					✓						✓		
TESSUTO DI INTERESSE STORICO, ARCHITETTONICO E/O AMBIENTALE ESTERNO AL CENTRO ABITATO (TsE)	✓					✓					✓					✓	✓		
EDIFICI e/o COMPLESSI EDILIZI CHE RISULTANO AVERE DESTINAZIONE PREVALENTEMENTE RESIDENZIALE ED USI ASSIMILABILI E/O DISMESSI (EC1)	✓					<b>✓</b>					✓					✓	✓		
EDIFICI e/o COMPLESSI EDILIZI DI INTERESSE STORICO - CULTURALE CHE RISULTANO AVERE DESTINAZIONE PREVALENTEMENTE RESIDENZIALE ED USI ASSIMILABILI E/O DISMESSI (ECZ)	✓					<b>✓</b>					✓					✓	✓		
EDIFICI e/o COMPLESSI EDILIZI CHE RISULTANO AVERE DESTINAZIONE PREVALENTEMENTE PRODUTTIVA e/o COMMERCIALE (ED)	✓	✓				✓	✓				✓	✓				✓	✓		

NORME TECNICHE DI ATTILAZIONE		DATA EMISSIONE Novembre 2008		<b>FOGLIO</b> 171 di 188		
CONSULENTE IN ECOLOGIA APPLICATA	ONSULENTE IN ECOLOGIA APPLICATA CONSULENTE GEOLOGICO		CONSULENTE SISTEMA AGRICOLO	CONSULENTE SETTORE COMMERCIALE		
Dott. Gianluca Vicini	ENGEO srl – Dott. Carlo Caleffi	ECONORD srl	Dott. Nicola Balboni	AST&P		
POLARIS - Studio Associato - Via Pietro Verri, 33 - 461	PROF. ING. UGO BERNINI					

L'insediamento di nuovi esercizi commerciali e assimilati o la trasformazione da altre destinazioni in spazi commerciali o assimilati può essere assentita con provvedimento di Permesso di costruire semplice o dietro presentazione di Denuncia inizio attività (D.I.A.) o S.C.I.A. qualora il tipo di destinazione d'uso commerciale rientri negli esercizi di vicinato o nelle medie strutture di livello 1 e 2, salvo che altre norme di piano richiedano comunque Titolo Edilizio Convenzionato. In tutti gli altri casi si richiede il ricorso a Pianificazione Esecutiva.

Nei Titoli Edilizi Convenzionati, nonché nei relativi provvedimenti di agibilità, le indicazioni relative alle destinazioni d'uso dovranno essere fornite, per le attività commerciali e paracommerciali, con riferimento ad uno o più delle tipologie previste.

Nel caso che il richiedente il titolo abilitativo alla costruzione non sia in grado di indicare all'atto della richiesta o della presentazione della D.I.A. / S.C.I.A. quali destinazioni commerciali intende utilizzare, e di conseguenza non presenti la richiesta di permesso di costruire o la D.I.A. / S.C.I.A. contestualmente o successivamente all'istanza di autorizzazione commerciale, il provvedimento (o la presa d'atto) può essere rilasciato con espresso riferimento ai soli esercizi di vicinato ed alle attività paracommerciali. Non possono essere insediate attività commerciali o paracommerciali di tipo o sottocategoria diversi da quelli previsti dal Permesso di Costruire o D.I.A. / S.C.I.A..

Il mutamento di destinazione d'uso da destinazioni non commerciali a destinazioni commerciali o assimilate, o da una tipologia o categoria all'altra di commerciale o attività assimilata è possibile in tutti i casi in cui il relativo tipo o categoria siano indicati come ammissibili nella Tabella delle ammissibilità relativamente al sistema commerciale interessato, salvo quando lo specifico uso all'interno della categoria sia espressamente indicato come escluso.

#### REQUISITI GENERALI

Gli insediamenti commerciali, in genere, per essere autorizzati devono assicurare il raggiungimento di un elevata qualità urbana ed architettonica.

In particolare, le Medie Strutture di Vendita, in conformità alla normativa vigente, dovranno presentare una adeguata relazione integrata di impatto che sarà sottoposta al parere della Commissione Paesaggio per verificare il soddisfacimento dei requisiti e dei criteri comunali.

La procedura ed i criteri di ammissibilità per le Medie Strutture di Vendita sono riportati nello specifico allegato richiamato dal presente articolo.

L'insediamento delle attività commerciali è consentito rispettivamente:

- con semplice Permesso di Costruire o D.I.A. / S.C.I.A. per gli ESV e le MSV di 1° e 2° livello;
- con Titolo Edilizio Convenzionato per le MSV di 3° livello o in casi specifici.

Gli aspetti di qualità progettuale verranno opportunamente valutati dalla Commissione Paesaggio in sede di parere per il rilascio dei necessari atti abilitativi.

#### QUALITÀ DELLA PROGETTAZIONE URBANISTICA E ARCHITETTONICA

Per gli insediamenti commerciali occorre prestare particolare attenzione alla qualità progettuale dell'intervento; a tal fine, occorre che il progetto sia qualitativamente apprezzabile in relazione agli aspetti sia di carattere edilizio, sia in correlazione con l'intorno; tali aspetti di qualità progettuale dovranno essere opportunamente valutati dalla Commissione Paesaggio in sede di parere per il rilascio dei necessari atti abilitativi.

Al fine di favorire la qualificazione urbana e ambientale, nel quadro degli interventi di carattere commerciale è ammessa la realizzazione di opere di arredo urbano, da intendere quale progettazione coordinata delle pavimentazioni, dell'illuminazione, della segnaletica, di altre attrezzature quali panchine, fioriere, contenitori per rifiuti, fontanelle, pensiline e sedili per l'attesa dei mezzi pubblici di trasporto, chioschi, cabine telefoniche, insegne e simili, e delle sistemazioni del verde pubblico, da parte dell'operatore o dei soggetti privati interessati a scomputo totale o parziale del contributo relativo agli oneri di urbanizzazione.

Alle richieste di autorizzazione deve essere sempre allegato lo studio degli spazi aperti, degli spazi pedonali, di quelli per la sosta e la mobilità degli automezzi dell'utenza e per l'espletamento delle operazioni di carico-scarico delle merci; i parcheggi a raso, dotati di opportune alberature, saranno comunque localizzati e disegnati in modo da evitare la conformazione di edifici isolati in un grande parcheggio.

NORME TECNICHE DI ATTIJAZIONE		DATA EMISSIONE	AGGIORNAMENTO	FOGLIO
		Novembre 2008	172 di 188	
CONSULENTE IN ECOLOGIA APPLICATA	CONSULENTE GEOLOGICO	CONSULENTE ACUSTICO	CONSULENTE SISTEMA AGRICOLO	CONSULENTE SETTORE COMMERCIALE
Dott. Gianluca Vicini	ENGEO srl – Dott. Carlo Caleffi	ECONORD srl	Dott. Nicola Balboni	AST&P
POLARIS - Studio Associato - Via	PROF. ING. UGO BERNINI			

I nuovi insediamenti in sede di piano attuativo o permesso di costruire/D.I.A./ S.C.I.A. dovranno prevedere un'adeguata sistemazione delle aree di pertinenza dei fabbricati commerciali. In particolare le aree a parcheggio dovranno essere alberate con un minimo di una pianta ad alto fusto ogni tre posti auto, distribuendo le alberature in modo omogeneo per tutto il parcheggio.

#### AREE DI CARICO E SCARICO E SERVIZI

Ogni spazio commerciale o assimilato deve disporre di una adeguata superficie da adibire al carico e scarico delle merci, a deposito delle stesse ed ad altri servizi per il personale.

Lo spazio destinato allo scarico delle merci deve essere direttamente collegato al deposito delle stesse, in modo tale che la merce in attesa di stoccaggio non debba mai occupare spazi pubblici o condominiali.

Per gli spazi commerciali MSV di 3° livello o superiori dovrà essere realizzata anche un'area utilizzata esclusivamente per la sosta dei veicoli durante le operazioni di carico e scarico delle merci, aggiuntiva rispetto alle aree di parcheggio pubblico.

I requisiti specifici di tale area verranno valutati volta per volta dall'ufficio Tecnico Comunale in relazione ai tipi di generi trattati dal negozio.

Per gli esercizi che necessitino di mezzi pesanti per il rifornimento l'area dovrà comunque essere di dimensione e caratteristiche idonee a consentire la manovra dei mezzi pesanti all'interno dell'area stessa. Tale spazio di manovra può essere comunque ricavato negli spazi di manovra di competenza delle zone dedicate a parcheggio.

L'obbligo dell'area di carico e scarico sussiste anche quando la superficie venga raggiunta complessivamente da un sistema commerciale areale, qualunque sia la tipologia. In questo caso potrà essere prevista un'unica area di carico e scarico, di adeguate dimensioni e collocazione, per l'intero gruppo di spazi commerciali.

L'area di carico e scarico distinta da quella di parcheggio pubblico non è richiesta per le attività paracommerciali e i pubblici esercizi.

#### **ACCESSIBILITÀ PEDONALE**

Gli spazi commerciali debbono disporre di un'area destinata a spazio pedonale, salvo che per le attività prevalentemente basate su superfici all'aperto e quelle che siano site all'interno di aree private recintate o di spazi prevalentemente destinati ad altre attività.

Tale spazio deve estendersi lungo tutto il fronte di accesso principale e lungo gli altri fronti su cui si aprono uscite di sicurezza, quanto meno dall'uscita di sicurezza fino alla pubblica via o ad altra area sicura.

I suddetti obblighi di dotazione di spazi pedonali possono essere assolti anche con disposizione planimetrica e forma diversa a condizione che l'accesso dei clienti all'esercizio avvenga comunque da uno spazio pedonale e non direttamente dalla strada o dal parcheggio.

Per gli esercizi siti nei sistemi commerciali lineari dei centri abitati, gli obblighi relativi agli spazi pedonali si intendono assolti tramite la realizzazione dei marciapiedi, pavimentazioni stradali a raso o altre opere di sicurezza previste nei progetti di arredo urbano finalizzati alla fruibilità pedonale, e comunque non sono richiesti in caso di subingressi e cambi di destinazioni d'uso, né nei punti in cui il PGT preveda il mantenimento di allineamenti che non consentono la realizzazione di marciapiedi.

#### **INSEDIAMENTI COMMERCIALI ESISTENTI**

Gli insediamenti commerciali esistenti dovranno garantire la salvaguardia dei valori morfologici e urbani di qualità.

Nel caso di interventi di ristrutturazione e/o ampliamento di insediamenti e agglomerati commerciali esistenti, che non presentano adeguate condizioni di accessibilità, di dotazione di servizi, di qualità architettonica ed ambientale, sentito il parere della Commissione Paesaggio, dovranno essere previste dal proponente l'intervento, adeguate misure di riassetto o sistemazione urbanistica ed ambientale, onde garantire una loro idonea funzionalità complessiva. Le soluzioni progettuali proposte e concertate con la pubblica amministrazione saranno oggetto di convenzione o di atto di impegno unilaterale d'obbligo.

Nei centri abitati e nelle zone ad elevato pregio urbano gli interventi di carattere commerciale non devono alterare i caratteri e gli elementi connotativi e le relazioni tra le diverse parti del tessuto storico meritevole di conservazione.

NORME TECNICHE DI ATTILAZIONE		DATA EMISSIONE	AGGIORNAMENTO	FOGLIO
		Novembre 2008	Luglio 2011	173 di 188
CONSULENTE IN ECOLOGIA APPLICATA	CONSULENTE GEOLOGICO	CONSULENTE ACUSTICO	CONSULENTE SISTEMA AGRICOLO	CONSULENTE SETTORE COMMERCIALE
Dott. Gianluca Vicini	ENGEO srl – Dott. Carlo Caleffi	ECONORD srl	Dott. Nicola Balboni	AST&P
POLARIS - Studio Associato - via	PROF. ING. UGO BERNINI			

Per ogni intervento dovrà essere fornita specifica e dettagliata dimostrazione tecnica da sottoporre al parere della Commissione Paesaggio, inerente:

- la compatibilità con specifica attenzione all'inserimento ambientale, urbano ed architettonico;
- la disponibilità di conformi e sufficienti spazi di sosta attrezzati esistenti o in fase di realizzazione nel rispetto degli indici dettati dalle presenti NTA;
- la compatibilità della nuova attività rispetto al sistema della viabilità, dei flussi di traffico, sull'accessibilità alle varie aree, ai passi carrai, allo stato di criticità della rete infrastrutturale.

Le attività commerciali di vicinato e le medie strutture di vendita potranno essere collocate all'interno dei tessuti residenziali edificati a condizione che tali nuovi interventi non alterino i caratteri dell'edificato e le relazioni fra i diversi elementi urbani e che la conversione ad attività commerciale dei fabbricati esistenti risulti coerente con i caratteri tipologici ed architettonici del fabbricato da trasformare.

Il rapporto tra l'organismo commerciale, gli spazi pubblici circostanti ed il contesto urbano viene calibrato in modo tale da preservare le peculiarità identificative del luogo storico, evitando l'eccessiva caratterizzazione commerciale mediante insegne pubblicitarie di forte impatto, arredi urbani omologanti, cromatismi eccessivi o estranei al contesto.

Al fine di favorire la realizzazione di parcheggi ad uso pubblico garantendo la dotazione minima prevista dalla legislazione vigente in materia, nonché di opere di arredo urbano, da intendere quale progettazione coordinata delle pavimentazioni, dell'illuminazione, della segnaletica, di attrezzature varie quali panchine, fioriere, contenitori per rifiuti, pensiline e sedili per l'attesa dei mezzi pubblici di trasporto, chioschi, cabine telefoniche, insegne e simili, e delle sistemazioni del verde pubblico, nel quadro degli interventi di carattere commerciale è ammessa la realizzazione delle suddette opere da parte dell'operatore o dei soggetti privati interessati a scomputo totale o parziale del contributo relativo agli oneri di urbanizzazione; al fine di preservare le peculiarità identificative del luogo storico, le caratteristiche tecnico-morfologiche di tali opere vengono definite in base a progetti di riqualificazione e di arredo urbano.

#### DOTAZIONE DI AREE PER SERVIZI PER LE STRUTTURE COMMERCIALI E PARACOMMERCIALI

Gli insediamenti commerciali devono assicurare una dotazione minima di aree da cedere o da destinare a spazi pubblici o attrezzature pubbliche e di interesse pubblico nella misura di seguito indicata. Il 50% di tali spazi deve essere destinato a parcheggi d'uso pubblico anche realizzati con tipologia edilizia multipiano, sia fuori terra che in sottosuolo.

- per gli esercizi di vicinato (ESV) è prevista una dotazione di attrezzature pubbliche o di uso pubblico pari almeno al 101% della superficie lorda di pavimento dei locali destinati all'uso commerciale;
- per le medie strutture di vendita è prevista una dotazione di attrezzature pubbliche o di uso pubblico pari almeno ai seguenti valori:
  - per le medie strutture di vendita di 1° livello inferiori ai fino a 600 mq (MSV-): pari almeno al 110% della superficie lorda di pavimento dei locali destinati all'uso commerciale;
  - per le medie strutture di vendita di 2° livello inferiori ai fino a 1.500 mq (MSV±): pari almeno al 125% della superficie lorda di pavimento dei locali destinati all'uso commerciale;
  - per le medie strutture di vendita di 3° livello fino a 2.500 mq (MSV+): pari almeno al 140% della superficie lorda di pavimento dei locali destinati all'uso commerciale;
- per le grandi strutture di vendita (GSV) è prevista una dotazione di attrezzature pubbliche o di uso pubblico pari almeno al 201 200% della superficie lorda di pavimento degli edifici previsti. Di tale dotazione almeno la metà deve essere destinata a parcheggi di uso pubblico. Nella superficie lorda non si computano le aree a disposizione dei consumatori (quali gallerie, scale mobili, ascensori, nastri trasportatori, aree di sosta degli automezzi, anche se coperte, ed i relativi corselli di manovra).
  - per le grandi strutture di vendita: pari almeno al 201 200% della superficie lorda di pavimento dei locali destinati all'uso commerciale.

Nei piani attuativi, nelle nuove costruzioni od ampliamenti, nei cambiamenti di destinazione d'uso con o senza opere, negli accorpamenti vanno previsti spazi a standard non inferiori a quanto indicato per le diverse destinazioni delle aree o degli edifici dalla specifica normativa di settore, come di seguito indicato:

NORME TECNICHE DI ATTUAZIONE		DATA EMISSIONE	AGGIORNAMENTO	FOGLIO
		Novembre 2008 Luglio 2011 17		174 di 188
CONSULENTE IN ECOLOGIA APPLICATA	CONSULENTE GEOLOGICO	CONSULENTE ACUSTICO	CONSULENTE SISTEMA AGRICOLO	CONSULENTE SETTORE COMMERCIALE
Dott. Gianluca Vicini	ENGEO srl – Dott. Carlo Caleffi	ECONORD srl	Dott. Nicola Balboni	AST&P
POLARIS - Studio Associato - Via	PROF. ING. UGO BERNINI			

	ZTR1 - ZTR2 - ZTR3 - Z	ΓR4	ATR - ATEC - ATS - ZTR5 ZTE1 - ZTE2 - ZTE3 - ZTE4 ZTE5 - ZTM1 - ZTM2	Piani di recupero
U2a ESV	75% SIp riducibile del 50% ne previste adeguate attrezzature i		101% Slp	101% Slp
U2a MSV <sub>-</sub> MSV <sub>+</sub>	110%/125%/140% Slp riducibile caso siano previste adeguate integrative		110% Slp 125% Slp 140% Slp	110% Slp 125% Slp 140% Slp
U2a GSV	201% Slp 201% Slp		<del>201</del> 200% Slp	<del>201</del> 200% Slp
U2b	- bassa attrattività - media attrattività - alta attrattività	30% Slp 50% Slp 75% Slp	40% Slp 60% Slp 100% Slp	35% Slp 55% Slp 100% Slp
U2c	75% Slp riducibile del 50% ne previste adeguate attrezzature i		100% Slp <sup>(1)</sup>	100% Slp
U2d	100% SIp riducibile del 50% ne previste adeguate attrezzature		100% Slp <sup>(1)</sup>	
U2e	75% Slp riducibile del 50% ne previste adeguate attrezzature		100% Slp <sup>(1)</sup>	
U2f	110% Slp riducibile del 50% ne previste adeguate attrezzature		120% Slp <sup>(1)</sup>	110% Slp <sup>(1)</sup>
U2g	110% / var Slp		130% / var Slp <sup>(1)</sup>	110% Slp <sup>(1)</sup>
U3a U3b U3c U3d	30% Slp		30% Slp	30% SIp

<sup>(1)</sup> Considerata l'elevata variabilità e specificità delle funzioni terziarie e delle singole attività, lo standard e la relativa quota di parcheggio per le categorie contraddistinte dal simbolo (1), dovrà essere ulteriormente specificato a seguito della presentazione di uno specifico Studio di Impatto sulla mobilità indotta dalla nuova attività.

L'indice di attrattività sarà determinato in base alla tipologia di struttura ed allo spazio di vendita tramite la presentazione di uno specifico studio di impatto sulla mobilità e sull'impatto occupazionale della struttura da sottoporre ad approvazione da parte degli uffici preposti del Comune.

Tale tabella prende in considerazione tutte le combinazioni possibili, ne va poi verificata l'ammissibilità nelle specifiche norme di zona.

In relazione alla possibile monetizzazione si stabilisce che in caso di funzioni terziarie, commerciali, produttive ed alberghiere è consentita, a scelta dell'Amministrazione la monetizzazione parziale del 50% di aree ed attrezzature pubbliche o di uso pubblico non cedute al Comune.

Le richieste di interventi, in ogni caso dovranno essere accompagnate da verifiche di compatibilità infrastrutturale.

Per le medie strutture di vendita insediabili nel tessuto urbano consolidato, tramite interventi edilizi sull'esistente, qualora non sia possibile il reperimento in loco di spazi per parcheggi, vanno effettuate verifiche di compatibilità infrastrutturale; tali verifiche evidenziano in particolare la dotazione esistente di aree a parcheggio e la sussistenza di previsioni di nuovi parcheggi funzionali agli insediamenti commerciali programmati; in tal caso è permessa, previo assenso della Giunta Comunale, la monetizzazione totale delle aree per servizi.

NORME TECNICHE DI ATTUAZIONE			AGGIORNAMENTO Luglio 2011	<b>FOGLIO</b> 175 di 188		
CONSULENTE IN ECOLOGIA APPLICATA	CONSULENTE GEOLOGICO	CONSULENTE ACUSTICO	CONSULENTE SISTEMA AGRICOLO	CONSULENTE SETTORE COMMERCIALE		
Dott. Gianluca Vicini	ENGEO srl – Dott. Carlo Caleffi	ECONORD srl	Dott. Nicola Balboni	AST&P		
POLARIS - Studio Associato - via	PROF. ING. UGO BERNINI					

#### **DISPOSIZIONI GENERALI**

Secondo quanto previsto dai criteri urbanistici per l'attività di pianificazione e di gestione degli enti locali in materia commerciale, la conclusione del procedimento di natura urbanistico/edilizia non può precedere le determinazioni sulle domande di cui all'articolo 8 e 9 del D.Lgs. 114/98. Per determinazioni sulle domande si intende il rilascio dell'autorizzazione da parte del responsabile del competente servizio. Nei casi in cui l'intervento edilizio necessiti di preventivo piano attuativo o permesso di costruire convenzionato l'avvio del procedimento pianificatorio può essere contestuale o successivo al procedimento di rilascio di autorizzazione commerciale. Nei casi in cui è consentito e svolto l'esercizio congiunto dell'attività di vendita all'ingrosso e al dettaglio, si applicano gli standard differenziati in corrispondenza della ripartizione indicata dal promotore.

Non dà luogo a qualificazione di centro commerciale la mera situazione di prossimità o contiguità tra esercizi commerciali, a condizione che:

- sotto il profilo strutturale, gli esercizi, collocati in una o più unità edilizie, realizzate o da realizzarsi anche in tempi diversi, siano autonomi,
  presentino accessi separati e che non si affacciano su un unico spazio privato, non abbiano strutture di servizio (quali casse, guardaroba,
  servizi igienici, spazi di carico e scarico merci, parcheggi pertinenziali, e comunque privati, magazzini, spazi per la preparazione dei
  prodotti, locali per il personale e similari) comuni;
- sotto il profilo della gestione, non ricorra alcuna aggregazione permanente o altra organizzazione finalizzata alla gestione unitaria dei servizi comuni agli esercizi commerciali (quali attività promozionali, pubblicità, servizi di vigilanza e custodia o servizi di pulizia degli spazi commerciali e similari).

È vietato, in tutto o in parte, ad insediamenti privi dell'autorizzazione per centro commerciale secondo le normative vigenti, l'uso si soluzioni strutturali o formali o informazioni al pubblico riguardanti uno o più esercizi, idonee a rappresentare gli stessi quali centri commerciali, o comunque, come unitario il complesso commerciale.

## Art. 135. Criteri di ammissibilità per le Medie Strutture di Vendita

#### CRITERI PER LA PRESENTAZIONE E ISTRUTTORIA DELLE PRATICHE DI MEDIE STRUTTURE DI VENDITA

# 1. Tipologia di domande

Con riferimento alla casistica individuata al successivo punto 3 inerente i criteri generali di valutazione per le medie strutture di vendita risultano proponibili le seguenti tipologie di domande, come di seguito definite:

- apertura: la costituzione di un esercizio commerciale realizzata mediante nuova superficie di vendita;
- modificazione: la variazione di un esercizio commerciale esistente mediante variazione del settore merceologico, ampliamento, accorpamento, concentrazione, trasferimento.
  - variazione del settore merceologico: la trasformazione di parte del settore merceologico alimentare in quello non alimentare e viceversa ferma restando la superficie complessivamente autorizzata;
  - ampliamento: l'aumento della superficie di vendita di un esercizio commerciale esistente mediante l'aggiunta di nuova superficie di vendita;
  - accorpamento: l'aumento della superficie di vendita di un esercizio commerciale mediante aggiunta di superficie di vendita esistente;
  - concentrazione: la costituzione di un esercizio commerciale mediante utilizzo di superficie di vendita esistente in una sede diversa da quelle degli esercizi oggetto di concentrazione;
  - trasferimento: il cambiamento di sede di un esercizio commerciale nell'ambito del medesimo Comune.

#### 2. Relazione integrata di impatto

Tutte le domande di medie strutture debbono essere corredate da un relazione integrata di impatto dalla quale risultino i seguenti ELEMENTI BASE:

• Descrizione dell'intervento sotto il profilo localizzativo, tipologico, dimensionale ed anche organizzativo nel caso di centro commerciale o di intervento presentato congiuntamente da più soggetti o tendente a modificare strutture esistenti.

NORME TECNICHE DI ATTUAZIONE		DATA EMISSIONE	AGGIORNAMENTO	FOGLIO
		Novembre 2008 Luglio 2011 176 (		176 di 188
CONSULENTE IN ECOLOGIA APPLICATA	CONSULENTE GEOLOGICO	CONSULENTE ACUSTICO	CONSULENTE SISTEMA AGRICOLO	CONSULENTE SETTORE COMMERCIALE
Dott. Gianluca Vicini	ENGEO srl – Dott. Carlo Caleffi	ECONORD srl	Dott. Nicola Balboni	AST&P
POLARIS - Studio Associato - Via	PROF. ING. UGO BERNINI			

- Planimetria dell'esercizio e dell'area di competenza, con indicazione delle strade di accesso, dei parcheggi, ecc.
- lay-out di massima della superficie di vendita, degli spazi di circolazione e degli spazi di servizio, dei percorsi carrabili di accesso e uscita;
- Descrizione degli eventuali titoli che danno diritto al riconoscimento della domanda come atto non soggetto a valutazione di merito o al non adeguamento agli standard
- Individuazione della compatibilità con le norme urbanistiche
- Dimostrazione del soddisfacimento integrale degli standard
- Attestazione, mediante relazione asseverata da un tecnico abilitato, relativa al non superamento dei valori di concentrazione limite
  accettabili per l'inquinamento di suolo, sottosuolo, acque superficiali e sotterranee o, in caso di bonifica, la previsione del piano di
  caratterizzazione (salvo i casi in cui la stessa non è richiesta);

A seconda dei criteri di valutazione di cui al punto 3 la relazione dovrà evidenziare anche i seguenti ELEMENTI AGGIUNTIVI:

- elementi di valutazione dell'accessibilità
  - studio degli spazi aperti, degli spazi pedonali, di quelli per la sosta e la mobilità degli automezzi dell'utenza e per l'espletamento delle operazioni di carico – scarico delle merci;
  - quantificazione e localizzazione dei parcheggi previsti per veicoli, per biciclette e motocicli, e degli spazi per il carico e scarico merci e dei percorsi pedonali;
  - idoneità della collocazione dei parcheggi pertinenziali ai fini della loro effettiva fruibilità;
  - efficienza della connessione fra la rete viaria pubblica ed i parcheggi pertinenziali.
- elementi di valutazione dell'impatto commerciale:
  - coerenza con i fabbisogni rilevati a scala comunale (analisi della domanda e dell'offerta);
  - ricadute occupazionali del nuovo punto di vendita;
  - impatto sulla rete distributiva di vicinato;
  - integrazione con le altre tipologie di vendita.

Le valutazioni delle ricadute occupazionali e dell'impatto sul vicinato debbono essere effettuate in relazione ad una isocrona di 10' di percorrenza automobilistica.

- elementi di valutazione dell'impatto viabilistico:
  - descrizione dello stato di fatto: rete infrastrutturale preesistente, flussi di traffico e livello di congestione in essere nei momenti di punta, servizi di trasporto collettivo in essere;
  - descrizione degli interventi previsti sulla rete viabilistica per ridurre a livelli accettabili gli effetti del traffico.
- elementi di valutazione dell'impatto urbanistico, ambientale e paesaggistico:
  - relazioni con gli spazi pubblici e con il sistema dei servizi comunali;
  - integrazione funzionale con l'assetto urbano;
  - rapporto con le caratteristiche naturali, paesistiche ed ambientali dell'ambito interessato dall'intervento (coincidente con la relazione di impatto paesaggistico prevista per i progetti);
  - emissioni acustiche, emissioni gassose e polveri da traffico generato;
  - emissioni luminose (insegne e illuminazione delle aree di parcheggio).

NORME TECNICHE DI ATTUAZIONE		DATA EMISSIONE	AGGIORNAMENTO	FOGLIO
		Novembre 2008 Luglio 2011		177 di 188
CONSULENTE IN ECOLOGIA APPLICATA	CONSULENTE GEOLOGICO	CONSULENTE ACUSTICO	CONSULENTE SISTEMA AGRICOLO	CONSULENTE SETTORE COMMERCIALE
Dott. Gianluca Vicini	ENGEO srl – Dott. Carlo Caleffi	ECONORD srl	Dott. Nicola Balboni	AST&P
POLARIS - Studio Associato - Via	PROF. ING. UGO BERNINI			

#### 3. Criteri generali di valutazione integrata dell'impatto

In ossequio alle previsioni della legge 248 del 04/08/06 "Disposizioni urgenti per il rilancio economico e sociale, per il contenimento e la razionalizzazione della spesa pubblica, nonché interventi in materia di entrate e di contrasto all'evasione fiscale" non sono in alcun modo fissati nei presenti criteri né limiti numerici alla consistenza o alla superficie complessiva delle medie strutture esistenti sul territorio, né distanze minime tra gli esercizi.

Partendo dal fatto che il presente P.G.T. ha dettagliatamente individuato le localizzazioni idonee ai vari tipi di medie strutture tenendo conto anche delle caratteristiche della viabilità e degli obiettivi di sinergia con il tessuto commerciale esistente, in particolar modo quello di vicinato, si presume che le medie strutture di vendita di minore rilevanza, qualora collocate in localizzazioni idonee ai sensi della tabella di ammissibilità e pienamente dotate di tutti gli standard urbanistici richiesti (senza alcun ricorso a monetizzazione), con i parcheggi all'interno o nelle dirette adiacenze del lotto interessato, abbiano comunque un impatto sostenibile e che le relative autorizzazioni possano essere rilasciate alla sola condizione della presenza dei requisiti soggettivi e professionali laddove richiesti.

Nel caso di strutture di maggiore rilevanza (2°/3° livello – vedi scheda), oppure quando ci si trovi in presenza di attività preesistenti non dotate degli standard previsti, oppure non si sia in grado di realizzare integralmente gli standard con le relative cessioni e si debba fare ricorso alla monetizzazione di parte degli oneri o alla collocazione di parte degli standard al di fuori del lotto o delle sue immediate adiacenze, il rilascio dell'autorizzazione è subordinato alla valutazione della sostenibilità dell'impatto della struttura da realizzare o modificare.

Nella valutazione dell'impatto si determinerà il massimo di monetizzazione ammissibile per gli standard (comunque entro i limiti massimi fissati dalle disposizioni regionali) in funzione delle specifiche caratteristiche dell'intervento e delle misure di mitigazione previste.

A seconda della tipologia dell'esercizio che si intenda aprire o realizzare mediante modificazione, ed ai livelli di conformità con le previsioni dello strumento urbanistico, vengono applicati i seguenti criteri di valutazione.

TIPOLOGIA	CONFORMI ALLO STRUMENTO URBANISTICO		NON CONFORMI ALLO ST	RUMENTO URBANISTICO
	CON REALIZZAZIONE PIENA DEGLI STANDARD	CON MONETIZZAZIONE DEGLI STANDARD	CON PIANO ATTUATIVO IN VARIANTE	CON PROCEDURA DI SPORTELLO UNICO
MS LIVELLO I (MSV-)	CRITERIO 1 - A	CRITERIO 2 - A	CRITERIO 2	CRITERIO 2 - A
MS LIVELLO II (MSV±)	CRITERIO 1 - A	CRITERIO 2 - A	CRITERIO 2	CRITERIO 2 - B
MS LIVELLO III (MSV+)	CRITERIO 3 - B	CRITERIO 3 - B	CRITERIO 3	CRITERIO 3 - B
STRUTTURE UNITARIE	CRITERIO 3 - B	CRITERIO 3 - B	CRITERIO 3	CRITERIO 3 - B

A: D.I.A./ S.C.I.A. – P.d.C.

B: Titolo Edilizio Convenzionato

#### CRITERIO 1

L'autorizzazione può essere rilasciata alla sola condizione che siano verificati i requisiti di compatibilità urbanistica della localizzazione, l'assolvimento totale degli standard e la presenza dei requisiti morali e di quelli professionali laddove previsti.

A tale scopo la relazione integrata di impatto potrà limitarsi ai soli ELEMENTI DI BASE di cui al punto 2.

#### CRITERIO 2

In aggiunta agli elementi del CRITERO 1, si deve valutare se l'inserimento o le modifiche della struttura richiesta creano o meno problemi di congestione, di accessibilità, di traffico, o se al contrario contribuiscano a migliorare la situazione preesistente o a risolvere problemi di qualificazione dell'ambiente urbano.

NORME TECNICHE DI ATTUAZIONE			AGGIORNAMENTO Luglio 2011	<b>FOGLIO</b> 178 di 188
CONSULENTE IN ECOLOGIA APPLICATA	CONSULENTE GEOLOGICO	CONSULENTE ACUSTICO	CONSULENTE SISTEMA AGRICOLO	CONSULENTE SETTORE COMMERCIALE
Dott. Gianluca Vicini	ENGEO srl – Dott. Carlo Caleffi	ECONORD srl	Dott. Nicola Balboni	AST&P
POLARIS - Studio Associato - Via Pietro Verri, 33 - 46100 Mantova - Tel. 0376.248808 - Fax 0376.248807 - e-mail: polaris@polarisstudioassociato.com				PROF. ING. UGO BERNINI

Nella valutazione dell'impatto vengono considerati, tenendo conto delle specifiche opere di compensazione che possono essere proposte dal richiedente in aggiunta o in alterativa alla monetizzazione degli standard non soddisfatti:

- condizioni di accessibilità pedonale, automobilistica, ciclabile e con i mezzi del trasporto pubblico locale;
- sistema dei parcheggi, tenendo anche conto della disponibilità di spazi di sosta attrezzati, esistenti o in fase di realizzazione, in aree limitrofe all'insediamento commerciale;
- relazioni con il sistema logistico (adeguatezza delle aree di carico e scarico e compatibilità della rete viaria con la tipologia di veicoli necessari per i rifornimenti);
- il possibile apporto alla riqualificazione del tessuto urbano anche mediante misure di pedonalizzazione;

A tale scopo la relazione integrata di impatto dovrà contenere anche gli ELEMENTI DI VALUTAZIONE DELL'ACCESSIBILITÀ

#### CRITERIO 3

In aggiunta agli elementi dei CRITERI 1 e 2, si deve valutare:

- L'impatto Viabilistico
- L'impatto commerciale Si riterrà inaccoglibile l'istanza che possa determinare una chiusura di esercizi di vicinato superiore al 20% degli esercizi del proprio settore merceologico esistenti all'interno dell'isocrona dei 10'. In analogia a quanto previsto dal DECRETO SULLA COMPATIBILITA' si ipotizza che un esercizio di vicinato cessi l'attività se si verifica una perdita di fatturato (fatturato medio stimato) pari al 50%.
- L' impatto urbanistico, ambientale e paesaggistico La valutazione paesaggistica avverrà con i normali criteri adottati in sede di valutazione paesaggistica dei progetti. La valutazione dell'impatto ambientale porrà attenzione al non superamento dei valori di concentrazione limite accettabili per l'inquinamento del suolo, sottosuolo, acque superficiali e acque sotterranee, nonché variazioni di esposizione al rumore ed il rispetto dei valori limite. L'impatto luminoso verrà valutato in base alle vigenti norme sull'inquinamento luminoso.

A tale scopo la relazione integrata di impatto dovrà contenere, oltre a quelli richiesti per i criteri 1 e 2, anche gli ELEMENTI DI VALUTAZIONE dell'impatto viabilistico, commerciale, urbanistico, ambientale e paesaggistico.

In caso di domande di variazione, possono essere esclusi gli elementi di valutazione specificamente indicati negli articoli riferiti ad ogni tipologia di domanda.

Le valutazioni relative al solo criterio 1 verranno effettuate direttamente dal servizio commercio, sentito per sportello unico per l'edilizia.

Le valutazioni relative ai criteri 2 e 3 verranno effettuate congiuntamente dall'Ufficio Tecnico, dall'Ufficio Commercio e dall'Ufficio Viabilità, con almeno una riunione in contraddittorio con il presentatore della domanda.

Qualora, pur dichiarandosi il totale soddisfacimento degli standard, dalla relazione ciò non risulti adeguatamente dimostrato, l'amministrazione potrà comunque richiedere l'integrazione della relazione con ulteriori elementi di cui ai punti precedenti, applicando di conseguenza i criteri valutativi più approfonditi.

La decisione finale del Dirigente dovrà comunque intervenire entro i termini di silenzio assenso stabiliti dal Regolamento.

#### 4. Esercizi aventi impatto sovracomunale

Si considerano medie strutture con carattere sovracomunale quelle la cui realizzazione porterebbe il peso insediativo del Comune ad un valore uguale o inferiore a 1,5.

Il peso insediativo si calcola con la formula:

P.I. = (abitanti +  $\Sigma$ addetti MSV) /  $\Sigma$ superficie MSV

Qualora non sia possibile acquisire il dato reale degli addetti di una o più medie strutture, lo stesso verrà stimato in base al rapporto medio di densità di addetti per superficie di vendita indicato negli ultimi dati regionali ufficiali pubblicati.

NORME TECNICHE DI ATTUAZIONE			AGGIORNAMENTO Luglio 2011	<b>FOGLIO</b> 179 di 188
CONSULENTE IN ECOLOGIA APPLICATA	CONSULENTE GEOLOGICO	CONSULENTE ACUSTICO	CONSULENTE SISTEMA AGRICOLO	CONSULENTE SETTORE COMMERCIALE
Dott. Gianluca Vicini	ENGEO srl – Dott. Carlo Caleffi	ECONORD srl	Dott. Nicola Balboni	AST&P
POLARIS - Studio Associato - Via Pietro Verri, 33 - 46100 Mantova - Tel. 0376.248808 - Fax 0376.248807 - e-mail: polaris@polarisstudioassociato.com			PROF. ING. UGO BERNINI	

Qualora l'istanza risulti classificabile come sovracomunale il servizio commercio richiede per iscritto entro 10 giorni dal ricevimento della stessa il parere motivato dei comuni vicini, trasmettendo copia della documentazione.

Qualora il suddetto parere non pervenga entro 30 giorni dalla richiesta, lo stesso viene considerato favorevole. Di questa condizione andrà fatta menzione nella richiesta di parere.

Attualmente il peso insediativo del Comune è ampiamente superiore inferiore (0,52 – anno 2010) e pertanto non è necessario attivare la presente procedura.

#### 5. Verifica preventiva dei valori di inquinamento

In caso di apertura ex novo di una nuova media struttura, sia singola che in forma unitaria, si richiede l'attestazione relativa al non superamento dei valori di concentrazione limite accettabili per l'inquinamento di suolo, sottosuolo, acque superficiali e sotterranee o, in caso di bonifica, la previsione del piano di caratterizzazione.

Oltre che nei casi di istanza che non siano relative ad aperture ex novo, tale attestazione non si richiede nei seguenti casi:

- medie strutture di vendita di 1° livello
- medie strutture aperte all'interno di edifici già esistenti, ad eccezione di quelli precedentemente utilizzati per attività produttive o similari, o adiacenti ad impianti di attività produttive insalubri di 1^ categoria.

#### 6. Standard di parcheggio

Gli standard di parcheggio minimi da rispettare sono quelli indicati nelle presenti norme.

#### 7. Contestualità tra pratica edilizia e commerciale

Il procedimento di autorizzazione all'apertura di una media struttura di vendita è contestuale all'eventuale procedimento autorizzativo di carattere edilizio.

Qualora l'interessato, per la realizzazione delle opere edilizie necessarie all'apertura della media struttura, si avvalga del procedimento di permesso di costruire di cui all'art. 38 della L.R. 12/2005, l'istanza per il rilascio del titolo abilitativo edilizio dovrà essere inoltrata contestualmente all'istanza per il rilascio dell'autorizzazione commerciale, a pena di inammissibilità di quest'ultima. Il permesso di costruire è rilasciato negli stessi termini previsti per il rilascio dell'autorizzazione commerciale. In ogni caso, la conclusione del procedimento edilizio non potrà mai precedere la determinazione sull'istanza di autorizzazione commerciale.

Nell'ipotesi in cui l'interessato, per la realizzazione delle opere edilizie necessarie all'apertura della media struttura, si avvalga del procedimento di D.I.A. / S.C.I.A. per attività economiche di cui all'art. 42 della L.R. 12/2005, la stessa dovrà essere presentata contestualmente all'istanza di autorizzazione commerciale, a pena di inammissibilità di quest'ultima. Il termine di cui al primo comma dell'art. 42 della L.R. 12/2005 rimarrà sospeso fino alla determinazione sull'istanza dell'autorizzazione commerciale. Qualora il periodo di tempo intercorso tra la presentazione della D.I.A. / S.C.I.A. ed il rilascio dell'autorizzazione commerciale sia pari o maggiore al termine di cui al primo comma dell'art. 42 della L.R. 12/2005, la D.I.A. / S.C.I.A. avrà efficacia dalla data stessa del rilascio dell'autorizzazione commerciale.

Qualora l'intervento edilizio per l'apertura di una media struttura di vendita necessiti di preventivo piano attuativo anche di natura complessa o negoziata, contestualmente all'avvio del procedimento di pianificazione attuativa dovrà essere presentata l'istanza per il rilascio dell'autorizzazione commerciale.

Nel caso in cui lo strumento attuativo sia conforme alla vigente pianificazione urbanistica comunale, si applicano le disposizioni di cui ai precedenti commi del presente articolo. Nell'ipotesi in cui lo strumento attuativo sia in variante alla vigente pianificazione urbanistica comunale, il rilascio dell'autorizzazione commerciale dovrà precedere la definitiva approvazione dello strumento attuativo.

#### 8. Priorità tra domande concorrenti

Dal momento che non esistono limitazioni "a priori" sulle superfici autorizzabili, l'accoglimento di una istanza non pregiudica a priori la possibilità di autorizzarne altre.

NORME TECNICHE DI ATTUAZIONE			AGGIORNAMENTO Luglio 2011	<b>FOGLIO</b> 180 di 188
CONSULENTE IN ECOLOGIA APPLICATA	CONSULENTE GEOLOGICO	CONSULENTE ACUSTICO	CONSULENTE SISTEMA AGRICOLO	CONSULENTE SETTORE COMMERCIALE
Dott. Gianluca Vicini	ENGEO srl – Dott. Carlo Caleffi	ECONORD srl	Dott. Nicola Balboni	AST&P
POLARIS - Studio Associato - Via Pietro Verri, 33 - 46100 Mantova - Tel. 0376.248808 - Fax 0376.248807 - e-mail: polaris@polarisstudioassociato.com			PROF. ING. UGO BERNINI	

Di conseguenza si possono considerare concorrenti solo le eventuali domande soggette ai criteri di valutazione n° 3 come indicato al precedente punto 3, presentate entro 60 giorni dalla presentazione di altra domanda, e sempreché dalla valutazione dell'impatto viabilistico o da quello commerciale si accerti che l'impatto cumulativo di tutte le strutture richieste non sia insostenibile.

In questi casi, indipendentemente dalla data di presentazione, le istanze verranno valutate nel seguente ordine:

- trasferimenti;
- ampliamenti;
- concentrazioni;
- esercizi che recuperano aree dismesse;
- esercizi che non richiedono modifiche allo strumento urbanistico.

Le eventuali istanze residue verranno decise nell'ordine di presentazione.

#### CRITERI DI VALUTAZIONE DELLE DOMANDE

9. Autorizzazioni per l'apertura di medie strutture

L'autorizzazione all'apertura di medie strutture di vendita andrà valutata in base ai criteri di cui al punto 3.

La variazione del settore merceologico di un esercizio richiede il rilascio di una preventiva autorizzazione per il nuovo settore merceologico, che andrà sempre concessa nel caso che il settore merceologico richiesto risulti ammissibile nella localizzazione richiesta, che il rilascio dell'attuale autorizzazione sia stato effettuato senza alcuna monetizzazione degli standard e che i parcheggi siano stati reperiti all'interno del lotto.

Qualora l'autorizzazione di cui si intende modificare il settore sia stata ottenuta monetizzando gli standard, reperendo i parcheggi al di fuori del lotto o addirittura senza la verifica degli standard in quanto rilasciata prima dell'entrata in vigore delle relative disposizioni urbanistiche, l'autorizzazione per il nuovo settore potrà essere concessa solo previa presentazione delle valutazioni di impatto di cui al punto 3 da cui risulti che la variazione non modifica l'impatto, che lo modifica in riduzione o che vengono assunti provvedimenti idonei a ridurre significativamente l'impatto stesso.

Non potranno comunque essere negate le modifiche di settore merceologico di una superficie di vendita non superiore al 20% della superficie di vendita complessiva autorizzata dell'esercizio, a condizione che il richiedente disponga, se del caso, dei prescritti requisiti professionali.

La richiesta di autorizzazione alla vendita di generi di un settore merceologico diverso da quello posseduto implica la rinuncia contestuale di una pari superficie di vendita; in caso contrario la domanda sarà considerata come contestuale richiesta di ampliamento, e potrà essere accolta solo se si verificano le condizioni di cui al successivo punto 10.

#### 10. Autorizzazioni all'ampliamento della superficie di vendita

L'ampliamento di superficie di vendita di un esercizio richiede la preventiva autorizzazione, che potrà essere concessa, nel rispetto delle presenti direttive sempreché con l'ampliamento (ancorché ottenuto per accorpamento di attività esistenti) non si superi la superficie di 1.500 2.500 mq, nel qual caso la domanda dovrà essere trattata con le procedure previste per le grandi strutture di vendita e conseguentemente assoggettata alla conferenza di servizi di cui all'Art.9 del D.Lgs 114/98.

Presupposto per l'accoglimento della richiesta è che la tipologia di esercizio risultante dall'ampliamento risulti ammissibile in base alle prescrizioni relative alla localizzazione.

Le decisioni sull'ampliamento andranno effettuate applicando i criteri previsti dal punto 3 alla superficie finale risultante dall'ampliamento.

Laddove sia richiesta la valutazione dell'impatto commerciale, la stessa dovrà essere effettuata sul solo impatto differenziale risultante dall'ampliamento.

Per esercizi già attivi da almeno 3 anni, la valutazione di impatto commerciale non è comunque richiesta se l'ampliamento non supera il 40% della superficie di vendita.

NORME TECNICHE DI ATTUAZIONE		DATA EMISSIONE Novembre 2008	AGGIORNAMENTO Luglio 2011	<b>FOGLIO</b> 181 di 188
CONSULENTE IN ECOLOGIA APPLICATA	CONSULENTE GEOLOGICO	CONSULENTE ACUSTICO	CONSULENTE SISTEMA AGRICOLO	CONSULENTE SETTORE COMMERCIALE
Dott. Gianluca Vicini	ENGEO srl – Dott. Carlo Caleffi	ECONORD srl	Dott. Nicola Balboni	AST&P
POLARIS - Studio Associato - Via Pietro Verri, 33 - 46100 Mantova - Tel. 0376.248808 - Fax 0376.248807 - e-mail: polaris@polarisstudioassociato.com				PROF. ING. UGO BERNINI

Nel caso si vada ad una riduzione degli standard disponibili, l'ampliamento potrà essere concesso solo previa presentazione delle valutazioni di impatto di cui al punto 2 precedente da cui risulti che la variazione non modifica l'impatto, che lo modifica in riduzione o che vengono assunti provvedimenti idonei a ridurre significativamente l'impatto stesso.

#### 11. Autorizzazioni all'accorpamento della superficie di vendita

L'autorizzazione all'accorpamento di medie strutture esistenti con altre medie strutture, anche non attive, o con esercizi di vicinato attivi può essere autorizzata fino al limite della superficie massima ammissibile sulla localizzazione dove è sito l'esercizio a cui vi era accorpata la nuova superficie.

L'eventuale superficie eccedente la dimensione massima consentita nella localizzazione non può essere riutilizzata.

È ammessa la concentrazione di esercizi alimentari e non alimentari se entrambe le tipologie sono ammesse nell'area di destinazione.

La valutazione dell'istanza va fatta con le modalità e i criteri di cui al punto 3 precedente, salvo la valutazione di impatto commerciale, che non è richiesta.

#### 12. Autorizzazioni alla concentrazione della superficie di vendita

Le concentrazioni di diverse e medie strutture di vendita, di cui la maggioranza, in termini di superficie deve essere attiva, tra di loro e/o con esercizi di vicinato attivi da almeno un anno può essere autorizzata fino al limite massimo di superficie ammissibile nella localizzazione di destinazione. L'eventuale superficie eccedente la dimensione massima consentita non può essere riutilizzata.

È ammessa la concentrazione di esercizi alimentari e non alle seguenti condizioni:

- che entrambi i settori siano ammissibili nelle località di destinazione
- che rimangono invariate le superfici alimentari e non rispetto alla somma delle superfici concentrate.

La valutazione dell'istanza è fatta con gli stessi criteri e modalità previste dal precedente punto 3, salvo la valutazione di impatto commerciale che non è richiesta.

## 13. Riduzione o frazionamento della superficie di vendita

La riduzione della superficie di vendita, comunque non al di sotto dei 150 250 mq., va semplicemente comunicata al Comune con il Mod. COM3 e può essere liberamente effettuata a condizione che la superficie di vendita risultante mantenga accessi autonomi e possa continuare a disporre delle aree a standard in proporzione non inferiore a quelle disponibili prima della riduzione, oppure di standard autonomi comunque atti a soddisfare le prescrizioni urbanistiche. La riduzione della superficie di vendita al disotto dei 250 mq comporta la rinuncia all'autorizzazione e la presentazione ex novo di una comunicazione di attivazione di esercizio di vicinato.

Nel caso che una media superficie venga frazionata in modo da dare luogo ad ulteriori distinte medie strutture di vendita, ognuna di queste deve richiedere l'autorizzazione ex novo, che va sempre concessa a condizione che la superficie di vendita risultante mantenga accessi autonomi e possa continuare a disporre delle aree a standard in proporzione non inferiore a quelle disponibili prima della riduzione, oppure di standard autonomi comunque atti a soddisfare le prescrizioni urbanistiche.

Qualora con la riduzione di superficie il nuovo locale non disponga di accesso autonomo, ma risulti accessibile solo dall'interno di altro esercizio o di uno spazio privato comune ad altri esercizi l'insieme di esercizi risultanti andrà riclassificato come struttura commerciale unitaria, con il rilascio dell'autorizzazione unitaria di cui al paragrafo 4.2 della D.G.R. VIII/5258 del 2/8/2007 e delle successive autorizzazioni e/o prese d'atto dell'inizio di attività ai singoli operatori.

Qualora non vi sia aumento di superficie di vendita o l'aumento rientra nei casi che non richiedono adeguamenti di standard ai sensi del precedente punto 6, il rilascio dell'autorizzazione unitaria è atto dovuto. In caso contrario è soggetta alle disposizioni generali per gli ampliamenti.

NORME TECNICHE DI ATTILAZIONE		DATA EMISSIONE	AGGIORNAMENTO	FOGLIO
		Novembre 2008	Luglio 2011	182 di 188
CONSULENTE IN ECOLOGIA APPLICATA	CONSULENTE GEOLOGICO	CONSULENTE ACUSTICO	CONSULENTE SISTEMA AGRICOLO	CONSULENTE SETTORE COMMERCIALE
Dott. Gianluca Vicini	ENGEO srl – Dott. Carlo Caleffi	ECONORD srl	Dott. Nicola Balboni	AST&P
POLARIS - Studio Associato — Via Pietro Verri, 33 – 46100 Mantova – Tel. 0376.248808 – Fax 0376.248807 – e-mail: polaris@polarisstudioassociato.com			PROF. ING. UGO BERNINI	

#### 14. Trasferimenti definitivi

Il trasferimento di sede di un esercizio di vendita deve intendersi come trasferimento di sede dell'attività relativa a tutti i settori merceologici esercitati.

I trasferimenti di medie strutture sono soggetti alla preventiva autorizzazione amministrativa Comunale, rilasciata con l'osservanza degli stessi criteri stabiliti dalla presente delibera per le nuove aperture.

## 15. Trasferimenti temporanei

In caso di forza maggiore (sfratti esecutivi, vetustà degli immobili, anti-igienicità dei locali, lavori di trasformazione regolarmente autorizzati o assentiti e simili) o per altri gravi motivi (di famiglia o successori, di divisione, di incompatibilità fra soci e simili), il Responsabile Settore Urbanistica – Territorio può consentire il trasferimento temporaneo di una media struttura, anche in deroga alle norme della presente delibera, purché in locali già esistenti ed aventi destinazione urbanistica ammissibile. La richiesta di trasferimento dovrà contenere le prove documentate della reale esistenza di "casi di forza maggiore" o di "altri gravi motivi".

La durata del trasferimento temporaneo va indicata nel provvedimento autorizzativo, e non può eccedere, in linea generale, di oltre un anno il tempo necessario alla rimozione dei gravi motivi che l'hanno determinato.

#### 16. Autorizzazioni per strutture commerciali unitarie

L'insediamento di due o più strutture commerciali che nel loro insieme vengano a sostanziare, fino dall'inizio o per trasformazioni e/o aggregazioni successive, tutte le caratteristiche di cui alla norma vigente deve necessariamente venire considerato come struttura commerciale unitaria, e di conseguenza valutato relativamente alle disposizioni previste in funzione della somma delle superfici di vendita degli esercizi che lo compongono. Se tale somma supera i 2.500 mq la pratica va trattata con le procedure previste per le grandi strutture.

Qualora si verifichino le suddette condizioni, le domande presentate singolarmente da ogni struttura commerciale debbono essere respinte.

Nel caso che l'autorizzazione commerciale venga comunque richiesta da un insieme di esercizi che non dispongono di tutte le caratteristiche, il richiedente deve espressamente indicare in aggiunta alla relazione di cui al precedente punto 2 le caratteristiche presenti, quelle carenti ed il modello organizzativo del centro, evidenziando i motivi per i quali ritiene opportuno classificarsi come struttura commerciale unitaria.

In questo caso l'amministrazione può accogliere la domanda qualora sia dimostrato che le caratteristiche di struttura commerciale unitaria risultino compatibili con le valutazioni sulla sostenibilità dell'impatto, o che comunque risultino migliorative rispetto alla situazione esistente.

All'interno di strutture classificate come struttura commerciale unitaria e conseguentemente dotate dell'autorizzazione unitaria, non possono essere negate le aggregazioni o scissioni di esercizi esistenti ancorché diano luogo alla creazione di nuove unità singolarmente classificabili come medie strutture di vendita, purché non venga modificata la superficie di vendita complessiva del centro commerciale, né quella dei singoli settori (alimentare e non).

NORME TECNICHE DI ATTUAZIONE		DATA EMISSIONE	AGGIORNAMENTO	FOGLIO
		Novembre 2008	Luglio 2011	183 di 188
CONSULENTE IN ECOLOGIA APPLICATA	CONSULENTE GEOLOGICO	CONSULENTE ACUSTICO	CONSULENTE SISTEMA AGRICOLO	CONSULENTE SETTORE COMMERCIALE
Dott. Gianluca Vicini	ENGEO srl – Dott. Carlo Caleffi	ECONORD srl	Dott. Nicola Balboni	AST&P
POLARIS - Studio Associato - Via Pietro Verri, 33 - 46100 Mantova - Tel. 0376.248808 - Fax 0376.248807 - e-mail: polaris@polarisstudioassociato.com				PROF. ING. UGO BERNINI

#### Titolo VI - Norme transitorie e finali

#### Art. 136. Facoltà di deroga

Sono consentite deroghe alle prescrizioni delle presenti norme, nei limiti previsti dalla legislazione nazionale e regionale vigente.

Si conferma la validità delle deroghe già adottate prima dell'adozione del PGT da parte del Consiglio Comunale per ragioni di pubblico interesse, anche se contrastanti con le presenti Norme.

#### Art. 137. Esecutività della presente revisione

La presente pianificazione entra in vigore dalla data di pubblicazione della Delibera di approvazione del Consiglio Comunale sul B.U.R.L.

Con l'entrata in vigore del Piano di Governo del Territorio sono abrogate le Norme Tecniche di Attuazione vigenti. Sono abrogate le norme del Regolamento Edilizio, del Regolamento d'Igiene e di ogni altro regolamento in contrasto con le presenti Norme Tecniche di Attuazione.

I Piani Attuativi approvati precedentemente alla data di adozione potranno essere attuati in ossequio agli impegni assunti con la Convenzione Urbanistica e comunque inderogabilmente entro i tempi fissati.

Gli atti abilitativi e i Permessi di Costruire oltrechè le eventuali autorizzazioni edilizie rilasciate precedentemente all'entrata in vigore delle presenti Norme e le rispettive varianti, saranno riferite alle Norme Tecniche di Attuazione vigenti al momento del rilascio dei permessi di costruire medesimi.

Qualora, successivamente all'adozione del presente Piano di Governo del Territorio, sia approvata dal Consiglio Comunale una convenzione di dismissione programmata e controllata di allevamento intensivo, le nuove specifiche di cui al paragrafo prescrizioni e deroghe, sono attuabili.

L'iter burocratico dei Piani Attuativi in corso di approvazione non verrà modificato e potranno essere attuati dopo l'approvazione definitiva e la registrazione della Convenzione, indipendentemente dall'entrata in vigore del presente strumento urbanistico.

NORME TECNICHE DI ATTUAZIONE		DATA EMISSIONE Novembre 2008	AGGIORNAMENTO Luglio 2011	<b>FOGLIO</b> 184 di 188
CONSULENTE IN ECOLOGIA APPLICATA	CONSULENTE GEOLOGICO	CONSULENTE ACUSTICO	CONSULENTE SISTEMA AGRICOLO	CONSULENTE SETTORE COMMERCIALE
Dott. Gianluca Vicini	ENGEO srl – Dott. Carlo Caleffi	ECONORD srl	Dott. Nicola Balboni	AST&P
POLARIS - Studio Associato - Via Pietro Verri, 33 - 46100 Mantova - Tel. 0376.248808 - Fax 0376.248807 - e-mail: polaris@polarisstudioassociato.com				PROF. ING. UGO BERNINI

# **SOMMARIO**

	NTO DI PIANO	
- NORME	GENERALI	1
Titala I - Di	incipi Generali e obiettivi del Piano di Governo del Territorio	2
Art. 1.	Finalità del Piano di Governo del Territorio	
Art. 1.	Atti ed elaborati costituenti il Piano di Governo del Territorio	
Art. 3.	Rinvio ad altre disposizioni e disciplina dei contrasti tra elaborati	
Art. 4.	Il Documento di Piano	
Art. 5.	Efficacia del Documento di Piano – Prescrizioni, Direttive, Indirizzi	
The lead of		
	efinizioni di carattere generale e corrispondenti procedure di calcolo e parametri	
Art. 6.	Definizioni di indici e parametri urbanistico/edilizi	
Art. 7.	Destinazioni d'uso: definizioni	
Art. 8. Art. 9.	Strumenti di esecuzione del P.G.T	
A10. 5.		13
DOCUME	NTO DI PIANO	17
- NORME	del DOCUMENTO di PIANO (D.d.P.)	17
Art. 10.	Contenuti ed obiettivi del Documento di Piano (D.d.P.)	18
Art. 11.	Obiettivi di sviluppo, miglioramento e conservazione di valore strategico	22
Art. 12.	Determinazione degli obiettivi quantitativi di sviluppo complessivo del P.G.T.	<b>2</b> 3
Art. 13.	Politiche per la residenza e per le attività economiche	23
Art. 14.	Ambiti di trasformazione	23
Art. 15.	Individuazione aree degradate o dismesse assoggettate e/o da assoggettare a bonifica	<b>2</b> 3
Art. 16.	Individuazione degli elementi caratterizzanti il paesaggio ed il territorio	<b>2</b> 3
Art. 17.	Modalità di recepimento delle previsioni prevalenti	24
Art. 18.	Criteri di perequazione, di incentivazione e compensazione	25
PIANO DE	I SERVIZI	28
- NORME	del PIANO dei SERVIZI (P.d.S.)	28
Art. 19.	Contenuti ed obiettivi del Piano dei Servizi (P.d.S.)	29
Art. 20.	Valore normativo del Piano dei Servizi e procedure di aggiornamento	29
Art. 21.	Dotazione di servizi pubblici e di interesse pubblico o generale	30
Art. 22.	Classificazione e dimensionamento delle aree per servizi	30
Art. 23.	Disciplina delle aree a parcheggio - dotazione minima di parcheggi privati	32
Art. 24.	Obbligo di conferimento di aree per attrezzature pubbliche e di interesse pubblico o generale negli interventi edilizi	33
Art. 25.	Prescrizioni per la localizzazione di aree per attrezzature pubbliche e di interesse pubblico o generale nei Piani Attuativi	33
Art. 26.	Prescrizioni per la localizzazione di aree per attrezzature pubbliche e di interesse pubblico o generale negli interventi subordinati a Titolo Edilizio Convenzionato	34
Art. 27.	Aree destinate ad opere per la mobilità e la viabilità	34
Art. 28.	Aree ed attrezzature pubbliche o di interesse pubblico o generale di proprietà pubblica e/o soggette a vincolo preordinato all'esproprio	34
Art. 29.	Aree per servizi privati di interesse pubblico o generale	35
Art. 30.	Progetti speciali del Piano dei Servizi	40
Art. 31.	Sistema infrastrutturale per la mobilità e rete ciclabile	
Art. 32.	Edilizia Convenzionata	47
Art. 33.	Individuazione aree per eventi e/o manifestazioni pubbliche	47
Art. 34.	Programma Triennale delle Opere Pubbliche	47

NORME TECNICHE DI ATTILAZIONE		DATA EMISSIONE	AGGIORNAMENTO	FOGLIO
		Novembre 2008	Luglio 2011	185 di 188
CONSULENTE IN ECOLOGIA APPLICATA	CONSULENTE GEOLOGICO	CONSULENTE ACUSTICO	CONSULENTE SISTEMA AGRICOLO	CONSULENTE SETTORE COMMERCIALE
Dott. Gianluca Vicini	ENGEO srl – Dott. Carlo Caleffi	ECONORD srl	Dott. Nicola Balboni	AST&P
POLARIS - Studio Associato - Via Pietro Verri, 33 – 46100 Mantova – Tel. 0376.248808 – Fax 0376.248807 – e-mail: polaris@polarisstudioassociato.com				PROF. ING. UGO BERNINI

	LLE REGOLEdel PIANO delle REGOLE (P.d.R.)	
	orme generali	
	_	
Art. 35.	Contenuti ed obiettivi del Piano delle Regole (P.d.R.)	
Art. 36.	Rapporti con altri elaborati del Piano delle Regole	
Art. 37. Art. 38.	Disciplina applicabile agli ambiti di trasformazione individuati dal Documento di Piano	
Art. 38.	Requisiti qualitativi degli interventi edilizi	
Art. 40.	Esame dell'impatto paesaggistico dei progetti	
Art. 40.	Disposizioni sulle distanze e altezze delle costruzioni	
Art. 42.	Prescrizione specifica per la realizzazione delle cabine tecnologiche di trasformazione	
Titolo II - N	lorme per gli strumenti di pianificazione attuativa	55
Art. 43.	Interventi per i quali è prescritta la preventiva pianificazione attuativa	
Art. 44.	Indicazioni generali per la pianificazione attuativa	
Art. 45.	Contenuti essenziali delle proposte di piano attuativo	
Art. 46.	Norme per la progettazione delle opere di urbanizzazione	
Art. 47.	Criteri qualitativi nelle proposte di piano attuativo	60
Art. 48.	Criteri di sostenibilità e valutazione delle proposte di piano attuativo	
Art. 49.	Approvazione di piani attuativi e delle eventuali varianti	62
Art. 50.	Norme transitorie per gli strumenti attuativi	63
Titolo III - I	Norme generali per la disciplina dei suoli	64
Art. 51.	Suddivisione del territorio	64
Art. 52.	Tessuto di interesse storico, architettonico, e/o ambientale interno al centro abitato (Tsl)	64
Art. 53.	Zone di ricomposizione urbana (ZRU)	67
Art. 54.	Tessuto urbano consolidato prevalentemente residenziale ad alta densità (ZTR1)	68
Art. 55.	Tessuto urbano consolidato prevalentemente residenziale a media densità (ZTR2)	70
Art. 56.	Tessuto urbano consolidato prevalentemente residenziale a bassa densità (ZTR3)	71
Art. 57.	Tessuto urbano consolidato prevalentemente residenziale a bassissima densità (ZTR4)	73
Art. 58.	Tessuto urbano consolidato prevalentemente residenziale a forte specificità (ZTRS)	74
Art. 59.	Tessuto prevalentemente produttivo (ZTE1)	
Art. 60.	Tessuto prevalentemente commerciale/terziario/direzionale (ZTE2)	
Art. 61.	Tessuto per insediamenti produttivi connessi all'agricoltura (ZTE3)	
Art. 62.	Tessuto per insediamenti di lavorazione di inerti (ZTE4)	
Art. 63.	Tessuto prevalentemente economico a forte specificità (ZTE5)	
Art. 64.	Tessuto per insediamenti prevalentemente multifunzionali (ZTM1)	
Art. 65.	Tessuto per insediamenti multifunzionali integrati a forte specificità (ZTM2)	
Art. 66.	Tessuto prevalentemente per servizi privati e/o privati di uso pubblico a forte specificità (ZTS2)	
Art. 67.	Zone vincolate a verde privato (ZTvp)	
Art. 68.	Zone vincolate a verde di rispetto di mura e/o edifici vincolati (ZTvr)	
Art. 69.	Ambiti di trasformazione urbanistica prevalentemente residenziale inseriti nella precedente pianificazione urbanistica (ATR)	
Art. 70.	Ambiti di trasformazione urbanistica prevalentemente residenziale in previsione (ATR)	87
Art. 71.	Ambiti di trasformazione urbanistica prevalentemente per attività economiche inseriti nella precedente pianificazione urbanistica (ATEC)	90
Art. 72.	Ambiti di trasformazione urbanistica prevalentemente per attività economiche in previsione (ATEC)	91
Art. 73.	Ambiti di trasformazione urbanistica prevalentemente per servizi inseriti nella precedente pianificazione (ATS)	94
Art. 74.	Ambiti di trasformazione urbanistica di trasformazione prevalentemente per servizi in previsione (ATS)	95
Art. 75.	Tabella di corrispondenza tra i tematismi inerenti le aree agricole identificate nel P.T.C.P., nel Documento di Piano e nel Piano delle Regole del P.G.T.	97

NORME TECNICHE DI ATTIJAZIONE		DATA EMISSIONE	AGGIORNAMENTO	FOGLIO
		Novembre 2008	Luglio 2011	186 di 188
CONSULENTE IN ECOLOGIA APPLICATA	CONSULENTE GEOLOGICO	CONSULENTE ACUSTICO	CONSULENTE SISTEMA AGRICOLO	CONSULENTE SETTORE COMMERCIALE
Dott. Gianluca Vicini ENGEO srl – Dott. Carlo Caleffi		ECONORD srl	Dott. Nicola Balboni	AST&P
POLARIS - Studio Associato - Via Pietro Verri, 33 - 46100 Mantova - Tel. 0376.248808 - Fax 0376.248807 - e-mail: polaris@polarisstudioassociato.com				PROF. ING. UGO BERNINI

Art. 78. Arts arced of relevants per l'atthird agricola di scale locale – arce agricola di interazione e rispatto dei centri abitati (E2a)	Art. 76.	Zona Agricola (E1) ed edifici e/o complessi edilizi che risultano avere destinazione prevalentemente agricola (EA)	98
Art. 79. Zona agricola di tutela di paesaggi di elevato oregio (53)	Art. 77.	Altre aree di rilevanza per l'attività agricola di scala locale – aree agricole di interazione e rispetto dei centri abitati (E2a)	108
1105  Art. 91. Edifici de / complesa idilizi con destinazione prevalentemente residenziale ed usi assimilabili e/o dismessi (E42).  1106  1107  1108  1109  1109  1109  1119  1110  1109  1	Art. 78.	Area agricola di presidio dei fenomeni di antropizzazione e di offerta per il potenziamento ambientale (E2b)	109
Art. 81. Zona agricola di tutela del paesaggio e dei caratteri naturalistici prospicienti il Firme Po, il Fiume Oglio e Firme Mincio (ES)	Art. 79.	Zona agricola di tutela di paesaggi di elevato pregio (E3)	110
Art. 82. Zona agricola vincolata a "Ecomuseo della Battaglia" e "Paleoalveo del Fiume Minicio" (E6)	Art. 80.	Zona agricola di conservazione e ripristino dei valori naturali (E4)	112
Art. 83. Zona agricola di ed elevata vulnerabilità idrogeologica (E7)	Art. 81.	Zona agricola di tutela del paesaggio e dei caratteri naturalistici prospicienti il Fiume Po, il Fiume Oglio e Fiume Mincio (E5)	114
Art. 84. Zona agricola per caseifici sociali (EB)	Art. 82.	Zona agricola vincolata a "Ecomuseo della Battaglia" e "Paleoalveo del Fiume Mincio" (E6)	115
Art. 85. Zona agricola per attività strettamente legate all'agricoltura (E9)	Art. 83.	Zona agricola di ad elevata vulnerabilità idrogeologica (E7)	118
Art. 86. Zona agricola per attrezzature sportive e ricreative (E10)	Art. 84.	Zona agricola per caseifici sociali (E8)	119
Art. 87. Edifici e/o complessi edilizi di interesse storico - culturale con destinazione prevalentemente agricola (EB)	Art. 85.	Zona agricola per attività strettamente legate all'agricoltura (E9)	119
108. Fasca di di rispetto delle servizio e per impianti connessi alla viabilità 139 Art. 109. Fasca di rispetto delle per per impianti connessi alla viabilit	Art. 86.	Zona agricola per attrezzature sportive e ricreative (E10)	121
4. 431/85).  Art. 116. Ambito soggetto a furlea paesaggistica – (x. 4. 431/85).  Art. 116. Ambito s	Art. 87.	Edifici e/o complessi edilizi di interesse storico - culturale con destinazione prevalentemente agricola (EB)	122
Art. 90. Edificie /o complessi edilizi di interesse storico culturale con destinazione prevalentemente residenziale ed usi assimilabili e/o dismessi (EC2)	Art. 88.	Tessuto di interesse storico, architettonico e/o ambientale esterno al centro abitato (TsE)	122
(EC2)	Art. 89.	Edifici e/o complessi edilizi con destinazione prevalentemente residenziale ed usi assimilabili e/o dismessi (EC1)	124
Art. 92. Zona agricola vincolata a verde privato (EV)	Art. 90.		125
Art. 93. Zona agricola a verde di rispetto di mura e/o edifici vincolati (EVr)	Art. 91.	Edifici e/o complessi edilizi con destinazione prevalentemente produttiva e/o commerciale (ED)	126
Art. 94. Zona agricola a forte specificità (ZTA)	Art. 92.	Zona agricola vincolata a verde privato (EV)	127
Art. 95. Interventi di recupero del paesaggio	Art. 93.	Zona agricola a verde di rispetto di mura e/o edifici vincolati (EVr)	128
Art. 96. Aree non soggette a trasformazione urbanistica (ZNT)	Art. 94.	Zona agricola a forte specificità (ZTA)	129
Art. 96. Aree non soggette a trasformazione urbanistica (ZNT)	Art. 95.	Interventi di recupero del paesaggio	130
Art. 96. Aree non soggette a trasformazione urbanistica (ZNT)	T'4 - l - 1) /	Anna annastalt	422
Art. 97. Zone soggette a servitù militari		•	
Art. 98. Centri di telefonia in sede fissa  Art. 99. Prescrizioni specifiche per la localizzazione di stazioni radio-base per la telefonia mobile, telecomunicazioni, televisione e connessioni multimediali  132.  Art. 100. Criteri per l'edificazione di rustici costituenti accessori alla residenza  133.  FASCE DI RISPETTO		<del></del>	
Art. 199. Prescrizioni specifiche per la localizzazione di stazioni radio-base per la telefonia mobile, telecomunicazioni, televisione e connessioni multimediali			
multimediali			132
Art. 100. Criteri per l'edificazione di rustici costituenti accessori alla residenza	Art. 99.		132
FASCE DI RISPETTO	Art. 100.		
Art. 101. Fasce di rispetto del sistema infrastrutturale e della fascia di salvaguardia diretta delle infrastrutture di progetto per la mobilità			
Art. 102. Fascia di salvaguardia indiretta delle infrastrutture di progetto per la mobilità	FASCE D	)I RISPETTO	134
Art. 103. Infrastrutture soggette a particolare cautela	Art. 101.	Fasce di rispetto del sistema infrastrutturale e della fascia di salvaguardia diretta delle infrastrutture di progetto per la mobilità	134
Art. 104. Stazioni di servizio e/o aree per impianti connessi alla viabilità	Art. 102.	Fascia di salvaguardia indiretta delle infrastrutture di progetto per la mobilità	137
Art. 105. Aree destinate ad infrastrutture ferroviarie e fascia di rispetto del tracciato ferroviario	Art. 103.	Infrastrutture soggette a particolare cautela	138
Art. 106. Fasce di protezione di infrastrutture idroviarie, idrauliche e di fiumi	Art. 104.	Stazioni di servizio e/o aree per impianti connessi alla viabilità	139
Art. 107. Fasce di rispetto delle strutture cimiteriali	Art. 105.	Aree destinate ad infrastrutture ferroviarie e fascia di rispetto del tracciato ferroviario	142
Art. 108. Fascia di rispetto dai pozzi dell'acquedotto e delle sorgenti	Art. 106.	Fasce di protezione di infrastrutture idroviarie, idrauliche e di fiumi	142
Art. 109. Fascia di rispetto degli impianti tecnologici per la depurazione e connessi	Art. 107.	Fasce di rispetto delle strutture cimiteriali	143
Art. 110. Fascia di rispetto per le reti tecnologiche a sviluppo lineare aeree e/o interrate	Art. 108.	Fascia di rispetto dai pozzi dell'acquedotto e delle sorgenti	143
Art. 111. Condotta interrata per irrigazione	Art. 109.	Fascia di rispetto degli impianti tecnologici per la depurazione e connessi	143
SISTEMA AMBIENTALE E PAESAGGISTICO	Art. 110.	Fascia di rispetto per le reti tecnologiche a sviluppo lineare aeree e/o interrate	144
Art. 112. Riserve naturali, zone di protezione speciale e siti di interesse comunitario - Rete Natura 2000	Art. 111.	Condotta interrata per irrigazione	144
Art. 113. Art. 106 – Rete Ecologica Regionale e Rete Verde Provinciale	SISTEM	A AMBIENTALE E PAESAGGISTICO	145
Art. 114. Ambiti del Parco del Mincio	Art. 112.	Riserve naturali, zone di protezione speciale e siti di interesse comunitario - Rete Natura 2000	145
Art. 115. Parchi locali di interesse sovracomunale - P.L.I.S Proposta di P.L.I.S. "Serraglio"	Art. 113.	Art. 106 – Rete Ecologica Regionale e Rete Verde Provinciale	145
Art. 116. Ambito soggetto a tutela paesaggistica – (ex L. 431/85)	Art. 114.	Ambiti del Parco del Mincio	145
Art. 116. Ambito soggetto a tutela paesaggistica – (ex L. 431/85)	Art. 115.	Parchi locali di interesse sovracomunale - P.L.I.S Proposta di P.L.I.S. "Serraglio"	145
art. 10 del D. Lgs. 42/2004 (ex L. 1089/1939)			
	Art. 117.		146
	Art. 118		

NORME TECNICHE DI ATTUAZIONE		DATA EMISSIONE	AGGIORNAMENTO	FOGLIO
		Novembre 2008	Luglio 2011	187 di 188
CONSULENTE IN ECOLOGIA APPLICATA	CONSULENTE GEOLOGICO	CONSULENTE ACUSTICO	CONSULENTE SISTEMA AGRICOLO	CONSULENTE SETTORE COMMERCIALE
Dott. Gianluca Vicini ENGEO srl – Dott. Carlo Caleffi		ECONORD srl	Dott. Nicola Balboni	AST&P
POLARIS - Studio Associato - Via	PROF. ING. UGO BERNINI			

# **PIANO DELLE REGOLE**

Art. 119.	Ambito soggetto a tutela archeologica ai sensi dell'art. 142 Lett. "m" del D. Lgs. 42/2004 (ex L. 431/85)	148
Art. 120.	Ambiti soggetti a tutela storico-architettonica e/o ambientale (Archivio dei beni storico-architettonici della Provincia di Mantova e del Comune)	149
Art. 121.	Coni visuali	
Art. 122.	Criteri guida per la conservazione dei manufatti di interesse storico, architettonico e/o ambientale diffusi sul territorio	150
Art. 123.	Norme paesaggistiche a difesa dei terrazzi fluviali	151
	Aree di salvaguardia ambientale, idrogeologica e idraulica	
Art. 125.	Aree a pericolosità e vulnerabilità geologica, idrogeologica e sismica	159
	Tutela del reticolo idrico	
CRITICIT	À AMBIENTALI ED ANTROPOLOGICHE	163
Art. 127.	Attività a rischio di incidente rilevante - E.R.I.R.	163
Art. 128.	Giacimenti di materiali per l'escavazione	163
Art. 129.	Aree di cava cessate	163
Art. 130.	Siti da assoggettare a bonifica	163
Titolo V - N	lorme per il settore del commercio	164
Art. 131.	Disposizioni generali	164
Art. 132.	Destinazioni d'uso commerciali e assimilate	164
Art. 133.	Categorie di destinazioni commerciali	167
Art. 134.	Criteri di insediamento	168
Art. 135.	Criteri di ammissibilità per le Medie Strutture di Vendita	176
Titolo VI - I	Norme transitorie e finali	184
Art. 136.	Facoltà di deroga	184
Art 127	Ecocutività della procenta revisiona	10/

# ALLEGATO 1a - CRITERI DI SOSTENIBILITÀ PER LA PREDISPOSIZIONE DEI PIANI ATTUATIVI ALLEGATO 1b - VALUTAZIONE DELLA SOSTENIBILITÀ AMBIENTALE DEI PIANI ATTUATIVI

NORME TECNICHE DI ATTUAZIONE			AGGIORNAMENTO Luglio 2011	<b>FOGLIO</b> 188 di 188
CONSULENTE IN ECOLOGIA APPLICATA	CONSULENTE GEOLOGICO	CONSULENTE ACUSTICO	CONSULENTE SISTEMA AGRICOLO	CONSULENTE SETTORE COMMERCIALE
Dott. Gianluca Vicini	ENGEO srl – Dott. Carlo Caleffi	ECONORD srl	Dott. Nicola Balboni	AST&P
POLARIS - Studio Associato - Via Pietro Verri, 33 - 46100 Mantova - Tel. 0376.248808 - Fax 0376.248807 - e-mail: polaris@polarisstudioassociato.com				PROF. ING. UGO BERNINI

## ALLEGATO 1a - CRITERI DI SOSTENIBILITÀ PER LA PREDISPOSIZIONE DEI PIANI ATTUATIVI

I seguenti criteri sono finalizzati a fornire indirizzi di pianificazione atti a garantire processi di sviluppo sostenibili e assicurare un elevato livello di protezione dell'ambiente, secondo quanto indicato dalla legge urbanistica regionale n.12/2005, in recepimento della direttiva 2001/42/CE; tali criteri non riguardano la successiva fase di progettazione e realizzazione degli edifici per le quali si deve fare riferimento alla normativa specifica del Regolamento Edilizio.

#### Controllo del consumo di suolo

Il suolo allo stato naturale deve essere considerato come una risorsa limitata e non rinnovabile nella sua qualità di ecosistema per gli organismi viventi; come tale deve essere salvaguardato tramite il contenimento delle espansioni insediative; per questo le trasformazioni urbanistiche dovrebbero interessare in via prioritaria le aree urbane dismesse o degradate o le aree agricole di bordo o vocazionalmente dismesse e non strategiche, originariamente destinate ad insediamenti produttivi o ad altre funzioni non più rispondenti agli obiettivi di sviluppo sostenibile.

Nel caso in cui le nuove zone di espansione risultino inserite in ambiti non ancora urbanizzati, ne dovrà essere attentamente valutato il livello di naturalità, commisurando i nuovi interventi di trasformazione con la necessità di non ridurre, bensì aumentare, la capacità di rigenerazione dell'area.

Per questo si consiglia di verificare quanto i caratteri presenti nell'area possano essere assimilati allo stato vegetativo originario della stessa e risultino comunque scarsamente influenzati dall'attività antropica (quali ad esempio le zone umide, boschive o ripiantumate).

Dovrà pertanto essere prodotta idonea documentazione che dimostri che gli interventi previsti non produrranno alterazioni negative rispetto alle condizioni di naturalità presenti nei luoghi, ma possibilmente tali condizioni verranno migliorate. A tal proposito dovrà essere documentata la coerenza del progetto con le prescrizioni di compensazione ecologica preventiva.

#### Tutela del patrimonio storico, ambientale e paesaggistico

Ogni proposta di piano attuativo dovrà essere accompagnata da una relazione attestante la sostenibilità ambientale del Piano, contenente anche la valutazione dell'impatto paesistico, redatta seguendo le "Linee guida per l'esame paesistico dei progetti" approvate con DGR 8 novembre 2002 n.7/11045e s.m.i..

Ogni intervento di trasformazione dovrà tener conto delle peculiarità naturalistiche e paesaggistiche del sito tramite l'inserimento di modelli insediativi compatibili con la morfologia del terreno; devono essere salvaguardate le caratteristiche esistenti prevedendo, in caso di consistenti alterazioni dello stato naturale, la realizzazione di interventi compensativi e di miglioramento.

L'inserimento dell'assetto viario e delle nuove costruzioni dovrà essere verificato con simulazioni tridimensionali, tramite l'inserimento del nuovo edificato previsto in immagini fotografiche riprese da più punti di vista, in modo da rispettare le visuali paesaggistiche esistenti e garantire un inserimento armonico nel contesto.

Al fine di salvaguardare le caratteristiche delle aree di intervento devono essere controllati lo sfruttamento e le modifiche del sito, riducendo al minimo gli sbancamenti e gli spostamenti di terra e l'alterazione delle pendenze e dei rilevati naturali esistenti.

Le aree verdi esistenti devono essere salvaguardate, con particolare attenzione per le specie vegetali di particolare valore dal punto di vista botanico ed ecologico.

Al fine di salvaguardare la biodiversità, il piano attuativo deve garantire la continuità delle zone verdi, in maniera da consentire la formazione di corridoi ecologici e zone umide e la connessione con le reti ecologiche esistenti.

Nella sistemazione degli spazi verdi si deve privilegiare l'inserimento di piante ed essenze autoctone che si adattano bene al clima e all'ecosistema esistente, pianificandone la manutenzione e l'irrigazione; va privilegiato l'uso di piante perenni, integrate da differenti specie da fiore in modo da assicurare la fioritura ciclica e costi di manutenzione inferiori.

Per tale scopo dovrà essere prodotto un piano del verde con indicazione delle piante e arbusti da mettere a dimora e delle essenze previste; dovrà altresì essere dimostrata la continuità dei corridoi ecologici.

NORME TECNICHE DI ATTUAZIONE		DATA EMISSIONE Novembre 2008	AGGIORNAMENTO Luglio 2011	FOGLIO 1 di 8
CONSULENTE IN ECOLOGIA APPLICATA	CONSULENTE GEOLOGICO	CONSULENTE ACUSTICO	CONSULENTE SISTEMA AGRICOLO	CONSULENTE SETTORE COMMERCIALE
Dott. Gianluca Vicini	ENGEO srl – Dott. Carlo Caleffi	ECONORD srl	Dott. Nicola Balboni	AST&P
POLARIS - Studio Associato - Via	PROF. ING. UGO BERNINI			

#### Uso razionale delle materie prime

Nelle trasformazioni previste devono essere ridotti al minimo i movimenti di terra, recuperando il più possibile in loco il terreno di risulta proveniente dagli scavi.

PIANO DELLE REGOLE

Nella realizzazione delle costruzioni e delle opere di urbanizzazione deve essere privilegiato, per quanto possibile, l'uso di materiali provenienti da fonti rinnovabili (legno, isolanti di origine naturale).

Per la realizzazione dei percorsi e delle pavimentazioni esterne devono essere preferibilmente utilizzati elementi recuperati e materiali riciclati, quali ad esempio materiali provenienti da demolizioni controllate per la realizzazione dei sottofondi stradali.

Nel caso in cui siano previste operazioni di demolizione queste vanno attuate in maniera selettiva, in modo da utilizzare al massimo le possibilità di recupero e riciclo dei materiali e l'uso razionale degli scarti e dei rifiuti.

Al fine di ridurre l'impatto energetico derivante dal trasporto dei materiali, deve essere privilegiato, nella realizzazione delle opere di urbanizzazione, l'uso di materiali locali.

Per tale scopo il progetto esecutivo delle opere di urbanizzazione primaria dovrà fornire dettagliata documentazione dei materiali recuperati o riciclati che si intendono utilizzare.

#### Contenimento dei consumi di acqua potabile

L'acqua potabile è da considerare come risorsa importante; vanno pertanto messi in atto tutti i provvedimenti che consentano di limitarne al massimo i consumi, sia in fase di realizzazione delle opere sia in fase di utilizzazione degli edifici.

Durante la realizzazione delle opere vanno messi in atto accorgimenti finalizzati a ridurre il consumo di acqua potabile, ricorrendo il più possibile all'uso di acqua riciclata (tramite ad es. la raccolta e il riutilizzo dell'acqua piovana) e controllando la qualità dei reflui risultanti dalle diverse lavorazioni.

Compatibilmente con le prescrizioni del regolamento d'igiene, l'acqua piovana proveniente dai tetti dei fabbricati deve essere raccolta in cisterne di accumulo e utilizzata per reintegrare il fabbisogno degli sciacquoni degli apparecchi igienici e delle lavatrici, per l'irrigazione dei giardini e per il lavaggio delle auto.

L'acqua piovana proveniente dalle strade interne di distribuzione deve essere preferibilmente incanalata al livello del terreno e convogliata, ove le condizioni idrogeologiche del terreno lo consentano, verso bacini di raccolta inseriti a livello paesaggistico nelle aree verdi, e attrezzati con impianti di ingegneria naturalistica quali ad esempio la fitodepurazione; le acque provenienti da superfici con elevato traffico dovranno essere preventivamente purificate tramite separatori lamellari per oli o particelle.

Dovrà pertanto essere indicata la localizzazione dei bacini di raccolta delle acque piovane allegando il calcolo del volume di acqua presumibilmente riciclabile nel corso di un anno.

#### Riduzione delle superfici impermeabilizzate e del volume delle acque da depurare

Al fine di garantire il ravvenamento delle falde acquifere e contemporaneamente ridurre la velocità di deflusso delle precipitazioni atmosferiche verso i corsi d'acqua superficiali, o verso i sistemi di raccolta artificiali, deve essere limitata al massimo l'impermeabilizzazione dei terreni, mettendo in atto tutti i possibili accorgimenti che consentano di aumentare le capacità di infiltrazione naturale a livello del terreno.

Tra i possibili strumenti di mitigazione e compensazione ambientale, finalizzata anche a contenere l'aumento della temperatura dell'aria grazie ai fenomeni di evaporazione ed evapotraspirazione prodotti dalle zone verdi rientrano:

- i sistemi di infiltrazione e smaltimento in superficie;
- le tecnologie per il verde pensile;
- le tecnologie di ingegneria naturalistica;
- le tradizionali sistemazioni a verde.

NORME TECNICHE DI ATTIJAZIONE		DATA EMISSIONE	AGGIORNAMENTO	FOGLIO
		Novembre 2008	Luglio 2011	2 di 8
CONSULENTE IN ECOLOGIA APPLICATA	CONSULENTE GEOLOGICO	CONSULENTE ACUSTICO	CONSULENTE SISTEMA AGRICOLO	CONSULENTE SETTORE COMMERCIALE
Dott. Gianluca Vicini ENGEO srl – Dott. Carlo Caleffi		ECONORD srl	Dott. Nicola Balboni	AST&P
POLARIS - Studio Associato - Via Pietro Verri, 33 - 46100 Mantova - Tel. 0376.248808 - Fax 0376.248807 - e-mail: polaris@polarisstudioassociato.com				PROF. ING. UGO BERNINI

Dovrà pertanto essere allegata idonea dimostrazione grafica che individui le zone non impermeabilizzate, completa dei calcoli relativi alla percentuale raggiunta, integrando con idonea documentazione dei sistemi migliorativi introdotti. I dati derivanti saranno utilizzati per la quantificazione degli interventi di compensazione ecologica preventiva.

Al fine di non sovraccaricare i sistemi di depurazione esistenti devono essere messi in atto accorgimenti che consentano di ridurre il volume delle acque reflue da depurare, verificando in particolare la possibilità di utilizzare sistemi naturali di smaltimento e depurazione biologica in loco delle acque di rifiuto.

Al fine di garantire condizioni di buona qualità delle acque superficiali e sotterranee presenti nell'area di intervento, deve essere comunque previsto lo smaltimento separato delle acque superficiali potenzialmente inquinate.

In particolare le acque di dilavamento provenienti da strade carrabili e parcheggi possono essere smaltite localmente previo passaggio in appositi pozzetti dotati di filtri rimovibili in grado di catturare oli e idrocarburi; analoghi sistemi dovranno essere adottati per gli spazi eventualmente destinati al lavaggio degli autoveicoli.

#### Contenimento dei consumi energetici

Per consentire di utilizzare al meglio l'apporto termico del soleggiamento invernale, deve essere attentamente verificato l'orientamento degli edifici in modo da favorire l'inserimento di sistemi solari attivi e passivi per la captazione, accumulo e trasferimento dell'energia termica, pur garantendo contemporaneamente la protezione dalla radiazione estiva.

Deve essere di conseguenza privilegiato, nei nuovi edifici, un orientamento che possa favorire l'impiego di pannelli solari per la produzione di acqua calda sanitaria e l'inserimento di pannelli fotovoltaici per la produzione di energia elettrica da inserire preferibilmente sulla copertura dei fabbricati, già in fase progettuale, onde conseguire una adeguata qualità architettonica.

Nelle planimetrie di piano attuativo deve pertanto essere individuato l'orientamento prevalente degli edifici indicando la percentuale di quelli più idonei per l'inserimento di sistemi di captazione dell'energia solare.

Deve essere garantito a tutti i fabbricati l'accesso al sole verificando, tramite l'uso di carte solari e simulazioni grafiche, le ombre portate dalle costruzioni, in particolare per quanto riguarda il periodo invernale e le stagioni intermedie.

Tale prescrizione deve essere supportata da verifiche grafiche delle ombre portate dai fabbricati rispetto all'altezza del sole prevista al 21 dicembre.

Nel progettare la sagoma dei nuovi fabbricati vanno privilegiate le forme compatte al fine di minimizzare le dispersioni energetiche degli involucri esterni. Nelle zone prossime alle reti di distribuzione del teleriscaldamento è obbligatorio prevedere l'inserimento di tale rete, tra le opere di urbanizzazione primaria.

Ove non sia possibile l'allacciamento al teleriscaldamento, deve essere privilegiata la realizzazione di impianti centralizzati per la produzione del calore alimentati da fonti energetiche rinnovabili (centrali a biomassa, pozzi geotermici, ecc.).

I sistemi utilizzati dovranno essere parte integrante del progetto esecutivo delle opere di urbanizzazione primaria.

Al fine di contenere i consumi di energia elettrica, i nuovi impianti di illuminazione pubblica devono inoltre essere progettati nell'ottica del contenimento dei consumi energetici. Per tale scopo è obbligatorio prevedere, nei progetti esecutivi delle opere di urbanizzazione primaria:

- l'uso di lampade ad alta efficienza;
- dispositivi automatici per la regolazione e lo spegnimento dei corpi illuminanti in relazione all'orario di utilizzo degli spazi aperti, con particolare attenzione per l'illuminazione degli spazi destinati ad usi saltuari.

Tali dispositivi dovranno essere inseriti nella descrizione dei lavori allegata al progetto esecutivo delle opere di urbanizzazione primaria.

#### Protezione dall'inquinamento atmosferico e controllo delle emissioni di gas climalteranti

L'inserimento di nuovi insediamenti deve garantire condizioni accettabili della qualità dell'aria esterna, assicurando concentrazioni di sostanze inquinanti rientranti entro i limiti di legge; essi devono essere adeguatamente protetti rispetto a possibili fonti di inquinamento precedentemente localizzate (insediamenti produttivi, strade ad alto scorrimento).

NORME TECNICHE DI ATTUAZIONE		DATA EMISSIONE	AGGIORNAMENTO	FOGLIO
		Novembre 2008	Luglio 2011	3 di 8
CONSULENTE IN ECOLOGIA APPLICATA	CONSULENTE GEOLOGICO	CONSULENTE ACUSTICO	CONSULENTE SISTEMA AGRICOLO	CONSULENTE SETTORE COMMERCIALE
Dott. Gianluca Vicini	ENGEO srl – Dott. Carlo Caleffi	ECONORD srl	Dott. Nicola Balboni	AST&P
POLARIS - Studio Associato - Via	PROF. ING. UGO BERNINI			

Poiché il traffico veicolare rappresenta una delle fonti di inquinamento dell'aria, è necessario prevederne la massima riduzione all'interno delle aree residenziali tramite un'accurata localizzazione delle aree di sosta e parcheggio, che dovrebbero essere tenute ai margini dell'insediamento, privilegiando la circolazione ciclopedonale e garantendo la piena accessibilità ai sistemi di trasporto pubblico.

Lungo le strade veicolari interne deve essere previsto l'inserimento di adeguati sistemi di riduzione della velocità quali la "Zona 30" al fine di contribuire alla riduzione dell'inquinamento atmosferico, garantendo maggiore sicurezza ai percorsi pedonali e ciclabili; per le strade di maggior traffico devono essere utilizzati materiali di pavimentazione in grado di assorbire le principali sostanze inquinanti.

In particolare deve essere opportunamente verificata la collocazione delle aree destinate all'uso pubblico, in modo che risultino facilmente raggiungibili a piedi o in bicicletta da parte di tutti i residenti del nuovo insediamento, garantendo idonee condizioni dell'aria per le aree scoperte destinate ad usi ricreativi o utilizzabili come spazi esterni fruibili.

Dovrà pertanto essere prodotta idonea documentazione sui sistemi di rallentamento del traffico previsti e sulla localizzazione degli spazi aperti rispetto alle principali fonti di inquinamento.

Considerando la capacità della vegetazione arborea di mitigare gli sbalzi termici e aumentare l'assorbimento di gas nocivi, oltre che contribuire all'abbattimento delle micropolveri, nei nuovi insediamenti deve essere prevista opportuna con piantumazione di alberi ad alto e medio fusto, da inserire sia negli spazi scoperti d'uso privato, sia ai bordi delle strade e nelle zone destinate all'uso pubblico.

Al fine di ridurre il carico del trasporto dal luogo di produzione alla messa in opera deve in ogni caso essere privilegiato l'uso di materiali locali.

#### Controllo dell'inquinamento acustico

In fase di impostazione del piano attuativo vanno individuate le possibili sorgenti di rumore esterne al sito (rete viaria ad alto traffico veicolare, linee ferroviarie, impianti, attività produttive).

Le aree perimetrali del sito devono essere utilizzate come zone di protezione dall'inquinamento acustico proveniente dall'esterno, creando eventualmente rimodellamenti morfologici del costruito a ridosso delle aree critiche.

In particolare gli edifici destinati agli usi residenziali e a funzioni che necessitano di maggiore protezione acustica devono risultare convenientemente schermati rispetto alle fonti di rumore, mentre possono essere utilizzate come elementi schermanti funzioni non residenziali (commerciali e terziarie).

Possono essere previste, in caso di necessità, barriere artificiali e/o schermature vegetali composte con specie arboree e arbustive che possano contribuire all'attenuazione del rumore, valutandone attentamente la densità della chioma, i periodi di fogliazione e defogliazione, dimensioni, forma e velocità di accrescimento.

Lungo le strade di maggior traffico devono essere inserite idonee misure di mitigazione della velocità e delle emissioni sonore. Gli spazi esterni destinati agli usi ricreativi, al fine di evitare l'interferenza con i rumori prodotti dal traffico veicolare, devono essere collocati a idonee distanze rispetto alle sedi viarie accessibili agli autoveicoli.

Dovrà essere quindi prodotta idonea documentazione che dimostri le valutazioni sul clima acustico effettuate e gli eventuali provvedimenti assunti per proteggere dal rumore gli spazi sensibili.

#### Controllo dell'inquinamento luminoso

Nei nuovi insediamenti è necessario limitare al massimo l'inquinamento luminoso e quello ottico, intendendosi per inquinamento luminoso ogni forma di irradiazione di luce artificiale che si disperda al di fuori delle aree a cui essa è funzionalmente dedicata e per inquinamento ottico qualsiasi tipo di illuminamento diretto prodotto su oggetti che non è necessario illuminare.

Per questo si raccomanda di:

- utilizzare apparecchi illuminanti che non consentano la dispersione dei flussi luminosi verso l'alto e controllare in particolare che l'illuminazione non risulti orientata al di sopra della linea dell'orizzonte;
- evitare la presenza di corpi illuminanti in spazi ove non è necessaria l'irradiazione luminosa e dimensionare l'intensità luminosa in ragione degli effettivi usi notturni degli spazi esterni;
- evitare corpi illuminanti orientati dal basso verso l'alto;

NORME TECNICHE DI ATTIJAZIONE		DATA EMISSIONE	AGGIORNAMENTO	FOGLIO
		Novembre 2008	Luglio 2011	4 di 8
CONSULENTE IN ECOLOGIA APPLICATA	CONSULENTE GEOLOGICO	CONSULENTE ACUSTICO	CONSULENTE SISTEMA AGRICOLO	CONSULENTE SETTORE COMMERCIALE
Dott. Gianluca Vicini ENGEO srl – Dott. Carlo Caleffi		ECONORD srl	Dott. Nicola Balboni	AST&P
POLARIS - Studio Associato - Via Pietro Verri, 33 - 46100 Mantova - Tel. 0376.248808 - Fax 0376.248807 - e-mail: polaris@polarisstudioassociato.com				PROF. ING. UGO BERNINI

• posizionare i corpi illuminanti in modo da orientare i flussi luminosi esclusivamente sugli oggetti che necessitano di essere illuminati;

- prevedere dispositivi per la regolazione dell'intensità luminosa, con diminuzione del 30% dopo le ore 24;
- privilegiare sistemi di illuminazione dall'alto verso il basso per l'illuminazione di insegne, di edifici e monumenti, verificando che i fasci di luce restino compresi entro il perimetro delle superfici da illuminare.

Il rispetto delle norme di cui sopra dovrà essere documentato tramite:

- planimetrie con individuazione dei corpi illuminanti esterni con indicazione dell'orientamento dei fasci luminosi;
- relazione descrittiva delle modalità di funzionamento dell'impianto di illuminazione artificiale esterna con dati relativi agli apparecchi illuminanti e alle superfici illuminate, nonché dei metodi seguiti per ridurre i consumi energetici.

#### Protezione dall'inquinamento elettromagnetico a bassa frequenza

Al fine di ridurre al minimo l'esposizione degli esseri viventi alla presenza di campi elettrici e magnetici a bassa frequenza (50Hz) i nuovi insediamenti devono essere posti a distanze di sicurezza dalle linee aeree ad alta e media tensione, devono essere rigorosamente rispettate le distanze stabilite dalla normativa vigente, misurate su entrambi i lati dalla proiezione a terra delle linee aeree:

Nel caso in cui le aree di intervento dovessero essere attraversate da linee elettriche ad alta e media tensione è prescritto l'uso di cavi interrati, il cui tracciato deve essere comunque segnalato e non risultare adiacente agli edifici.

Le nuove cabine di trasformazione non devono essere collocate in adiacenza agli edifici in cui sia prevista presenza prolungata di persone.

La localizzazione di eventuali elettrodotti e delle cabine di trasformazione dell'energia elettrica dovrà essere evidenziata negli elaborati grafici di progetto, accompagnata da dimostrazione grafica del rispetto delle distanze minime prescritte.

#### Protezione dall'inquinamento elettromagnetico ad alta frequenza

Al fine di ridurre al minimo il livello di esposizione ai campi elettromagnetici ad alta frequenza (100 Khz – 300 Ghz) è necessario mantenere distanze di sicurezza dalle antenne emittenti per le tele – radiocomunicazioni (antenne TV, radiofoniche, stazioni radio base per la telefonia cellulare) in modo da garantire livelli di esposizione inferiori agli standard di sicurezza (6 V/m).

Deve pertanto essere verificato nei siti destinati all'edificazione il livello di campo elettromagnetico ad alta frequenza presente in modo da collocare le nuove costruzioni in aree in cui siano presenti livelli di campo non critici.

Nel caso in cui siano previsti nuovi impianti emittenti all'interno del sito, dovrà essere simulato, in base ai dati tecnici delle antenne che si intendono installare, il livello di campo da queste generato, determinando per ogni antenna emittente una zona di rispetto.

I livelli di campo elettromagnetico stimati devono inoltre tenere in considerazione i contributi di sorgenti eventualmente presenti al di fuori del sito di progetto.

Dovrà pertanto essere opportunamente evidenziata la localizzazione delle nuove stazioni emittenti allegando idonea documentazione fornita dai gestori sull'intensità dei campi elettromagnetici prodotti.

#### Gestione dei rifiuti

I piani attuativi devono prevedere idonei accorgimenti per favorire la raccolta differenziata dei rifiuti, tramite interventi rapportati con il tipo di raccolta programmato per la zona.

Per ridurre il volume dei rifiuti da smaltire deve essere anche programmata la gestione dei rifiuti prodotti durante le operazioni di costruzione e demolizione.

NORME TECNICHE DI ATTIIAZIONE		DATA EMISSIONE	AGGIORNAMENTO	FOGLIO
		Novembre 2008	Luglio 2011	5 di 8
CONSULENTE IN ECOLOGIA APPLICATA	CONSULENTE GEOLOGICO	CONSULENTE ACUSTICO	CONSULENTE SISTEMA AGRICOLO	CONSULENTE SETTORE COMMERCIALE
Dott. Gianluca Vicini	ENGEO srl – Dott. Carlo Caleffi	ECONORD srl	Dott. Nicola Balboni	AST&P
POLARIS - Studio Associato - Via	PROF. ING. UGO BERNINI			

# ALLEGATO 1b - VALUTAZIONE DELLA SOSTENIBILITÀ AMBIENTALE DEI PIANI ATTUATIVI

In coerenza con i "criteri di sostenibilità" precedentemente esposti, nella seguente tabella sono stati individuati 38 requisiti raggruppati in 9 classi di requisiti.

La valutazione di sostenibilità dei piani viene effettuata sulla base degli elaborati tecnici contenuti nel piano, ove devono essere esaustivamente documentate e esplicitate le misure adottate a fronte dei requisiti di sostenibilità che si intendono soddisfare.

La proposta di piano attuativo non viene considerata ammissibile se non risponde positivamente ad almeno 14 requisiti, che devono appartenere ad almeno 6 delle 9 classi di requisiti per la <u>quota base</u>.

La proposta di piano attuativo in esame non viene considerata ammissibile se non risponde positivamente ad almeno 20 requisiti, che devono appartenere ad almeno 6 delle 9 classi di requisiti per la <u>quota condizionata</u>.

Ogni due requisiti in più considerati positivamente si acquisisce il diritto ad un incremento di SIp pari al 1%.

	REQUISITI DI SOSTENIBILITÀ	SI/1	NO/0
1	Contenimento del consumo di suolo		
1.1	Destinazione di oltre il 5% della superficie territoriale dell'area di progetto a interventi di compensazione ecologica, senza riduzione della capacità insediativa prevista		
1.2	Incremento di oltre il 5% della quantità di standard richiesta, senza riduzione della capacità insediativa prevista		
1.3	Utilizzazione completa e razionale della capacità insediativa prevista nel piano		
1.4	Riduzione della superficie destinata al traffico autoveicolare a meno del 10% della superficie territoriale		
1.5	Miglioramento di oltre il 10% del rapporto di impermeabilizzazione previsto dalla normativa con apposito impegno da assumere in convenzione per la successiva edificazione.		
2	Tutela del patrimonio storico, ambientale, paesaggistico		
2.1	Previsione di condizioni/interventi migliorativi rispetto alle soglie minime e/o agli interventi di mitigazione derivanti dalla valutazione di impatto paesistico del piano		
2.2	Progettazione e realizzazione di interventi di mantenimento e valorizzazione dei corpi idrici superficiali eventualmente esistenti o ai margini dell'area di progetto		
2.3	Progettazione e realizzazione degli spazi pubblici e privati destinati a verde in modo da inserirsi organicamente nell'ambito territoriale interessato dall'area di progetto		
2.4	Valorizzazione degli eventuali manufatti esistenti di pregio storico o ambientale come elementi caratterizzanti del nuovo insediamento		
3	Uso razionale dei materiali e delle materie prime		
3.1	Utilizzazione di materiali ecosostenibili, che richiedano un basso consumo di energia e un contenuto impatto ambientale nel loro intero ciclo di vita, nella realizzazione delle opere di urbanizzazione		
3.2	Impegno alla utilizzazione di materiali ecosostenibili, che richiedano un basso consumo di energia e un contenuto impatto ambientale nel loro intero ciclo di vita, nella realizzazione degli edifici privati e pubblici, con apposito impegno da assumere in convenzione per la successiva edificazione		

NORME TECNICHE DI ATTIJAZIONE		DATA EMISSIONE	AGGIORNAMENTO	FOGLIO
		Novembre 2008	Luglio 2011	6 di 8
CONSULENTE IN ECOLOGIA APPLICATA	CONSULENTE GEOLOGICO	CONSULENTE ACUSTICO	CONSULENTE SISTEMA AGRICOLO	CONSULENTE SETTORE COMMERCIALE
Dott. Gianluca Vicini ENGEO srl – Dott. Carlo Caleffi		ECONORD srl	Dott. Nicola Balboni	AST&P
POLARIS - Studio Associato - Via	PROF. ING. UGO BERNINI			

3.3	Utilizzo di materiali di produzione locale nella realizzazione delle opere di urbanizzazione e nella costruzione degli edifici, con apposito impegno da assumere in convenzione per la successiva edificazione	
3.4	Presenza di un progetto di ottimizzazione per le operazioni di movimenti di terra ed inerti finalizzato a minimizzare l'impatto dei cantieri sull'area di progetto ed al contorno	
4	Contenimento e controllo dell'uso della risorsa acqua	
4.1	Adozione di sistemi di depurazione delle acque reflue che non richiedano conferimento alle fognature	
4.2	Adozione di strategie e misure specifiche finalizzate al contenimento del consumo di acqua potabile anche tramite il recupero e l'utilizzazione delle acque piovane per usi ammessi	
5	Contenimento e controllo dei consumi energetici	
5.1	Riduzione di oltre il 10% delle dispersioni termiche di tutti gli edifici previsti rispetto ai limiti massimi ammessi con apposito impegno da assumere in convenzione per la successiva edificazione	
5.2	Adozione di impianti di produzione di energia centralizzati preferibilmente da fonti rinnovabili	
5.3	Dotazione dell'impianto di illuminazione pubblica nelle sole aree ove è richiesta	
5.4	Adozione di sistemi di riduzione dei consumi elettrici dell'impianto di illuminazione pubblica	
6	Contenimento e mitigazione dell'inquinamento atmosferico	
6.1	Misure di prevenzione e controllo idonee per impedire l'insediamento all'interno dell'area di progetto di possibili fonti di inquinamento atmosferico	
6.2	Adeguata dotazione di aree esclusivamente pedonali e di percorsi ciclabili in sede propria	
6.3	Massima riduzione del traffico veicolare all'interno dell'area di progetto, con adozione di misure di riduzione della velocità	
6.4	Adozione di misure di protezione e mitigazione rispetto a eventuali fonti di inquinamento esterne all'area di progetto	
7	Contenimento e mitigazione dell'inquinamento acustico	
7.1	Misure di prevenzione e controllo idonee per impedire l'insediamento all'interno dell'area di progetto di possibili fonti di inquinamento acustico	
7.2	Adozione di misure di mitigazione dell'inquinamento acustico causato da fonti esterne all'area di progetto	
7.3	Il piano prevede l'incremento dei collegamenti con aree dotate di servizi	
7.4	Miglioramento complessivo del clima acustico rispetto ai limiti acustici di zona	
8	Contenimento e mitigazione dell'inquinamento luminoso ed elettromagnetico	
8.1	Misure di prevenzione e controllo idonee per impedire l'insediamento all'interno dell'area di progetto di possibili fonti di inquinamento luminoso	
8.2	Misure di prevenzione e controllo idonee per impedire l'insediamento all'interno dell'area di progetto di possibili fonti di inquinamento elettromagnetico	

NORME TECNICHE DI ATTUAZIONE		DATA EMISSIONE	AGGIORNAMENTO	FOGLIO
		Novembre 2008	Luglio 2011	7 di 8
CONSULENTE IN ECOLOGIA APPLICATA	CONSULENTE GEOLOGICO	CONSULENTE ACUSTICO	CONSULENTE SISTEMA AGRICOLO	CONSULENTE SETTORE COMMERCIALE
Dott. Gianluca Vicini	ENGEO srl – Dott. Carlo Caleffi	ECONORD srl	Dott. Nicola Balboni	AST&P
POLARIS - Studio Associato - Via	PROF. ING. UGO BERNINI			

# PIANO DELLE REGOLE

9	Qualità insediativa delle trasformazioni urbanistiche ed edilizie	
9.1	Studio planivolumetrico vincolante predisposto al fine di ottimizzare l'apporto solare passivo per almeno il 60% degli edifici previsti dal piano	
9.2	Realizzazione di "tetti verdi" per oltre il 20% delle coperture previste, con apposito impegno da assumere in convenzione per la successiva edificazione	
9.3	Adozione, anche in fase di progetto, di misure di controllo microclimatico degli spazi pubblici aperti	
9.4	Localizzazione e attrezzatura degli spazi verdi pubblici e privati finalizzata alla realizzazione di un sistema verde continuo che favorisca la biodiversità	

NORME TECNICHE DI ATTILAZIONE		DATA EMISSIONE	AGGIORNAMENTO	FOGLIO
		Novembre 2008	Luglio 2011	8 di 8
CONSULENTE IN ECOLOGIA APPLICATA	CONSULENTE GEOLOGICO	CONSULENTE ACUSTICO	CONSULENTE SISTEMA AGRICOLO	CONSULENTE SETTORE COMMERCIALE
Dott. Gianluca Vicini	ENGEO srl – Dott. Carlo Caleffi	ECONORD srl	Dott. Nicola Balboni	AST&P
POLARIS - Studio Associato - Via	PROF. ING. UGO BERNINI			